

**FIAT**

**850 Sport**

CATALOGO PARTI DI RICAMBIO

CATALOGUE DE PIÈCES DÉTACHÉES

ERSATZTEILKATALOG

SPARE PARTS CATALOG

CATÁLOGO DE PIEZAS DE REPUESTO

**ELENCO DELLE VERSIONI 850 Sport**

Liste des versions  
Liste der Ausführungen

Version List  
Lista de versiones

**Codici numerici**  
No. des codes Code No.  
Kennnummern Códigos

**VERSIONI BASE**

Versions-base  
Grundauführungen

Basic Versions  
Versiones básicas

**05****Coupé con guida sinistra****Coupé conduite à gauche  
Coupé Linkslenkung****Coupé LHD  
Coupé conducción izquierda****06****Coupé con guida destra****Coupé conduite à droite  
Coupé Rechtslenkung****Coupé RHD  
Coupé conducción derecha****07****Spider con guida sinistra****Spider conduite à gauche  
Spider Linkslenkung****Spider LHD  
Spider conducción izquierda**

**Codici numerici**  
No. der codes Code No.  
Kennnummern Códigos

**VARIANTI**

11	con antifurto
13	con contamiglia
31	per circolazione a sinistra
32	per zone polverose
33	per Francia
*	per Tropico Francia
34	per Inghilterra e Irlanda
35	per Germania
38	per Svezia
39	per Danimarca
40	per Finlandia
41	per Norvegia
42	per Svizzera
43	per Belgio
46	per Austria
49	per Australia

\* vale 32 e 33; per motore ved.  
Sgr. A0.01

**Variantes**  
**Abgeleitete Typen**

avec antivol  
mit Diebstahlsicherung  
avec compteur de milles  
mit Meilenzähler  
pour circulation à gauche  
für Linksverkehr  
pour zones poussléreuses  
für staubige Zonen  
pour la France  
für Frankreich  
pour la France Tropicale  
für Tropen Frankreich  
pour l'Angleterre et l'Irlande  
für England u. Irland  
pour l'Allemagne  
für Deutschland  
pour la Suède  
für Schweden  
pour le Danemark  
für Dänemark  
pour la Finlande  
für Finnland  
pour la Norvège  
für Norwegen  
pour la Suisse  
für Schweiz  
pour la Belgique  
für Belgien  
pour l'Autriche  
für Österreich  
pour l'Australie  
für Australien

comprenant les versions 32 et 33;  
pour le moteur voir Sgr. A0.01.  
es enthält die abgeleitete Typen 32 w. 33;  
für den Motor. s. Utgr. A0.01.

**Variants**  
**Derivadas**

w/anti-theft device  
con dispositivo antirrobo  
w/speedometer gauged in miles  
con velocímetro en millas  
for LH traffic countries  
para circulación por la izquierda  
for dusty areas  
para comarcas polvorientas  
exported to France  
para Francia  
exported to France Tropic  
para Francia Tropical  
exported to Great Britain and Eire  
para Inglaterra e Irlanda  
exported to Germany  
para Alemania  
exported to Sweden  
para Suecia  
exported to Denmark  
para Dinamarca  
exported to Finland  
para Finlandia  
exported to Norway  
para Noruega  
exported to Switzerland  
para Suiza  
exported to Belgium  
para Bélgica  
exported to Austria  
para Austria  
exported to Australia  
para Australia

applicable codes: 32 and 33;  
see Sgr. A0.01 for engine.  
comprende las versiones 32 y 33;  
para el motor véase Sgr. A0.01.

**AVVERTENZE** - Per una corretta **ricerca delle parti di ricambio** illustrate ed elencate nel catalogo, è necessario:

- a) consultare l'« **Elenco delle versioni** » per individuare i **codici numerici**, della **versione base** e delle eventuali **varianti**, del veicolo che interessa;
  
- b) consultare l'indice « **Validità dei sottogruppi** » per conoscere:
  - le **validità dei sottogruppi per le versioni base**, che vengono indicate nelle colonne « **Versioni base** » ;
  
  - le **eventuali validità di interi sottogruppi per le varianti**, che vengono indicate nella colonna « **Varianti** » con i relativi codici stampati in neretto;
  
  - l'**esistenza nei sottogruppi di parti di ricambio proprie di varianti**, che viene indicata nella colonna « **Varianti** » con i relativi codici numerici stampati fra parentesi;
  
- c) consultare le **tavole** e i relativi **elenchi delle parti di ricambio** del catalogo, come indicato ai punti 2 e 3 delle « **Avvertenze generali per la consultazione del catalogo** » (*pag. 6*).

**AVIS** - Pour la recherche correcte des pièces de rechange illustrées et en liste dans le catalogue, il faut:

- a) consulter la « **Liste des versions** » pour repérer les codes numériques de la version-base et des variantes éventuelles du véhicule qui intéresse;
- b) consulter l'index « **Validité des sousgroupes** » pour connaître:
  - les validités des sousgroupes des versions-base, qui sont indiquées dans les colonnes « Versions-base »;
  - les validités éventuelles de sousgroupes complets pour les variantes, qui sont indiquées dans la colonne « Variants » avec les codes correspondants imprimés en mi-gras;
  - l'existence dans les sousgroupes de pièces détachées propres aux variantes, qui est indiqué dans la colonne « Variants » avec les codes correspondants imprimés entre parenthèses;
- c) consulter les planches et les listes des pièces détachées correspondantes du catalogue comme indiqué aux points 2 et 3 des « Règles générales pour la consultation du catalogue » (page 7).

**ZUR BEACHTUNG** - Zum Auffinden der in vorliegendem Katalog aufgeführten und abgebildeten Ersatzteile ist notwendig:

- a) die « **Liste der Ausführungen** » nachzuschlagen, um die **Kennummer** der **Grundauführung** bzw. des **abgeleiteten Typs** des in Frage kommenden Fahrzeugs festzustellen;
- b) das Verzeichnis « **Gültigkeit der Untergruppen** » nachzuschlagen, um festzustellen:
  - die **Zugehörigkeit der Untergruppen zu den Grundauführungen**, die in der Spalte « Grundauführungen » aufgeführt sind;
  - die **eventuelle Zugehörigkeit einer gesamten Untergruppe zu abgeleiteten Typen**, die in der Spalte « abgeleitete Typen » durch die schwarz gedruckten Kennnummern angegeben sind;
  - das **Vorhandensein von modelleigenen Teilen der verschiedenen Typen** in den Untergruppen, die durch die eingeklammerten Kennnummern in der Spalte « abgeleitete Typen » angegeben sind;
- c) die **Bildtafeln** und entsprechenden **Ersatzteillisten** nachzuschlagen, wie in den Punkten 2 u. 3 des Abschnitts « Hinweise zum Gebrauch des Katalogs » angegeben (S. 8).

**NOTICE** - To find the spares shown and listed in the catalog proceed as follows:

- a) consult the « **Version list** » to find the code number of the **basic version** and of **variants**, if any of the vehicle involved;
- b) consult the « **Subgroup applicability** » index to find out:
  - the **subgroup applicability for the basic versions** which are indicated in the « Basic version » columns;
  - the **possible applicability of entire subgroups for the variants** which are indicated in column « Variants » with relevant codes printed in bold types;
  - the **existence in the subgroups, of spares specific for the variants**, which is indicated in column « Variants » with the relevant code Nos. in parentheses;
- c) consult the **plates** and relevant **spare parts lists** of the catalog, as directed in 2 and 3 « Use of the catalog » (page 9).

**ADVERTENCIAS** - Para buscar las piezas de repuesto reseñadas en el catálogo, hay que:

- a) conocer los **códigos** de las **versiones básicas** y de las **derivadas** (si las hay) del vehículo en cuestión, los que figuran en la « **Lista de versiones** »;
- b) consultar la tabla « **Validez de los subgrupos** » para conocer:
  - la **validez de los subgrupos para las versiones básicas**, indicada en las columnas « Versiones básicas »;
  - la **validez de subgrupos completos para las derivadas**, indicada en la columna « Derivadas » con los códigos en negrita;
  - si en los subgrupos hay **piezas de repuesto propias de las derivadas**, señalándose en la columna « Derivadas » con los códigos colocados entre paréntesis;
- c) consultar las **láminas** y las **listas de piezas de repuesto** respectivas, atendiendo a cuanto se explica en los puntos 2 y 3 de la pág. 10 « **Cómo se maneja el catálogo** ».





**FIAT**

1ª EDIZIONE

# 850 SPORT

CATALOGO PARTI DI RICAMBIO  
CATALOGUE DE PIÈCES DÉTACHÉES  
ERSATZTEILKATALOG  
SPARE PARTS CATALOG  
CATÁLOGO DE PIEZAS DE REPUESTO

---

FIAT - DIREZIONE RICAMBI



Per una corretta interpretazione di questo catalogo vedere:

**AVVERTENZE GENERALI PER LA CONSULTAZIONE DEL CATALOGO (pag. 6)**

Pour l'interprétation correcte de ce catalogue voyez:  
**RÈGLES GÉNÉRALES POUR LA CONSULTATION DU CATALOGUE (page 7)**

For proper interpretation see:  
**USE OF THE CATALOG (page 9)**

Um den Katalog genau auslegen zu können, siehe:  
**HINWEISE ZUM GEBRAUCH DES KATALOGS (Seite 8)**

Para la correcta lectura del catálogo véase:  
**CÓMO SE MANEJA EL CATÁLOGO (pág. 10)**

Tutti i diritti di riproduzione sono riservati alla Soc. p. Az. FIAT - TORINO

Il sistema di numerazione che individua i singoli particolari elencati nel presente catalogo non può essere adottato in alcun caso, senza autorizzazione scritta dalla Soc. p. Az. FIAT - TORINO

*Tous droits réservés à la Soc. p. Az. FIAT - TURIN*  
*Le système de numérotation des pièces en liste dans ce catalogue ne peut être adopté en aucun cas, sans une autorisation écrite de la Soc. p. Az. FIAT - TURIN*

*All rights reserved by Soc. p. Az. FIAT - TURIN*  
*Single item numeration method used in this catalog cannot be used without written consent by Soc. p. Az. FIAT - TURIN*

*Alle Urheberrechte sind von der FIAT Soc. p. Az. - TURIN - vorbehalten*  
*Die Benutzung des Nummerierungssystems zur Kennzeichnung der im vorliegenden Katalog aufgeführten Ersatzteile bedarf in jedem Falle der schriftlichen Genehmigung der FIAT Soc. p. Az., TURIN*

*Reservados todos los derechos para Soc. p. Az. FIAT - TURIN*  
*El sistema de numeración de las piezas reseñadas en el catálogo no puede ser objeto de imitación o copia en ningún caso sin autorización por escrito de Soc. p. Az. FIAT - TURIN*

*Copyright by Soc. p. Az. FIAT - TORINO*

Printed in Italy

# INDICE DEI FOGLI PROVVISORI

# Liste des feuilles provisoires Verzeichnis der Zwischenblätter

# Provisional sheet list Lista de las hojas provisionales

## AVVERTENZE

Questo indice e tutti i fogli in esso elencati devono essere sistematicamente inseriti nel catalogo parti di ricambio, in sostituzione od in aggiunta dei precedenti fogli aventi lo stesso numero di sottogruppo o di pagina, per ottenere senz'altro l'aggiornamento provvisorio fino all'uscita dell'aggiornamento definitivo.

Il segno \* contraddistingue: - 1) nell'«indice dei fogli provvisori» i sottogruppi (Sgr.) o le pagine (Pag.), aggiornati alla data dell'ultimo aggiornamento provvisorio - 2) nell'«indice delle parti di ricambio (aggiuntivo)», le parti di ricambio nuove rispetto al catalogo ed ai precedenti aggiornamenti provvisori - 3) nelle tabelle «Modifiche», le modifiche nuove rispetto al catalogo ed ai precedenti aggiornamenti provvisori.

## AVIS

Cet index et toutes les feuilles qu'il reporte devront être systématiquement encartés dans le catalogue de pièces détachées, en remplacement ou en adjonction des feuilles précédentes affectées du même numéro de sousgroupe ou de page, pour obtenir sans plus la mise à jour provisoire jusqu'à la sortie de la mise à jour définitive.

Le signe \* caractérise: - 1) dans la «liste des feuilles provisoires», les sousgroupes (Sgr.) ou les pages (Pag.), en accord avec la dernière date de mise à jour provisoire - 2) dans l'«index des pièces détachées» additionnel (aggiuntivo), les pièces de rechange nouvelles par rapport au catalogue et aux mises à jour provisoires précédentes - 3) dans les tableaux «Modifications», les modifications nouvelles par rapport au catalogue et aux mises à jours provisoires précédentes.

## ZUR BEACHTUNG

Dieses Inhaltsverzeichnis und alle darin aufgeführten Blätter sind regelmässig in den Ersatzteilkatalog einzufügen und zwar anstelle derjenigen gleicher Untergruppennummer oder Seite, damit die jeweiligen Kataloge bis zur gleichgültigen Neuausgabe provisorisch auf den neuesten Stand gebracht werden.

Durch \* ist folgendes gekennzeichnet: - 1) im «Verzeichnis der Zwischenblätter»: die Untergruppen (Sgr.), oder die Blätter (Pag.), die mit dem Datum der letzten provisorischen Ergänzung auf den neuesten Stand gebracht wurden - 2) im «Ersatzteil-Verzeichnis» Nachtrag (aggiuntivo): die im Vergleich zum Katalog und den vorhergehenden provisorischen Ergänzungen, neu aufgenommenen Teile - 3) in der Aufstellung «Änderungen»: die im Vergleich zum Katalog und den vorhergehenden provisorischen Ergänzungen, neuen Änderungen.

## NOTICE

This Index and all the sheets listed therein shall be systematically inserted in the Spare Parts Catalog in replacement of, or in addition to, the previous sheets bearing the same Subgroup or page number, for provisional updating until the time the final revision will be issued.

Mark \* identifies: - 1) in the «Provisional sheet list» the subgroups (Sgr.) or pages (Pag.), updated to the latest provisional revision - 2) in the additional «Spare Parts Index» (aggiuntivo), the new spare parts with respect to the catalog and the previous provisional revisions - 3) in the «Modifications» tables, the new modifications with respect to the Catalog and the previous provisional revisions.

## ADVERTENCIAS

Este índice y todas las hojas reseñadas en el mismo, deben incorporarse al catálogo de piezas de repuesto para Integración o reemplazo de las hojas antiguas que presentan el mismo número de subgrupo o de página, consiguiéndose así la puesta al día provisional hasta que salga a luz la revisión conclusiva.

El signo \* indica: - 1) en la «lista de las hojas provisionales» los subgrupos (Sgr.), o bien las páginas (Pag.), revisados en la fecha de la última revisión provisional - 2) en el «índice de piezas de repuesto» adicional (aggiuntivo), las piezas de repuesto nuevas con respecto al catálogo y a las precedentes revisiones provisionales - 3) en las tablas «Modificaciones», las nuevas modificaciones con respecto al catálogo y a las precedentes revisiones provisionales.

Sgr.			data			Sgr.			data		
FIAT 850 SPORT (603.10.155-2 ED-05/71)						ST. N.603.10.155/05- 9000-TT					
*PAG.	2BIS	15-06-72	F5.01	-1/2	01-12-71						
*PAG.	15	15-06-72	F5.01/ 1	-2/2	01-12-71						
*PAG.	16	15-06-72	*F5.03		15-06-72						
*PAG.	19/17-24	15-06-72	*F5.03/ 1		15-06-72						
PAG.	1M	01-12-71	F5.05	-2/2	01-12-71						
PAG.	2M	01-12-71	F6.03		25-10-71						
PAG.	5M	01-12-71	F6.08		25-10-71						
PAG.	6M	25-10-71	F6.14/ 7		31-01-72						
PAG.	7M	01-12-71	L3.02		01-12-71						
*PAG.	8M	15-06-72									
A1.01		01-12-71									
A1.03		31-01-72									
*A1.05		15-06-72									
*A1.07		15-06-72									
A2.02		01-12-71									
A3.01		01-12-71									
A4.03		31-01-72									
A4.03/ 1		31-01-72									
B2.04		01-12-71									
B2.07		01-12-71									
*C1.02		15-06-72									
*C1.02/ 1		15-06-72									
*C1.02/ 2		15-06-72									
C1.30		01-12-71									
C1.31		10-01-72									
C1.31/ 1		10-01-72									
C1.32		01-12-71									
*C1.35		15-06-72									
D2.01		01-12-71									
D2.01/ 1	-1/2	01-12-71									
D2.01/ 3		01-12-71									
D2.03/ 1		31-01-72									
*D2.10		15-06-72									
D3.02		01-12-71									
D3.14		01-12-71									
*F1.01		15-06-72									
F3.01	-1/2	01-12-71									
F4.01	-2/3	01-12-71									
F4.01	-3/3	01-12-71									
F4.01/ A	-1/2	01-12-71									
F4.01/ A	-2/2	01-12-71									
F4.01/ 1		01-12-71									



## DATE DI AGGIORNAMENTO n. 2

DATES DE MISE À JOUR  
DATEN DER KATALOGBLÄTTERCATALOG SHEET ISSUE DATES  
FECHAS DE EDICIÓN DE LA HOJAS

Pag.	Sgr.	Sgr.	Sgr.	Sgr.	Sgr.	Sgr.	Sgr.				
2	IV-1968	* A0.01	V-1971	A4.03/1	XI-1969	* D2.01/1-2/2	V-1971	* F4.01-1/3	V-1971	* F6.29/9	V-1971
* 3-4	V-1971	* A0.01/1	»	* A4.09-1/2	V-1971	* D2.01/2	»	* F4.01-2/3	»	* F6.29/10	»
5	IV-1968	* A1.01	»	* A4.09-2/2	»	* D2.02	»	* F4.01-3/3	»	* F6.29/11	»
6	»	* A1.02	»	* A4.09/A	»	D2.03	IV-1968	* F4.01-4/4	»	* F6.29/12	»
7-8	»	* A1.03	»			* D2.03/1	V-1971	* F4.01/A-1/2	»	* F6.29/13	»
9-10	»	* A1.05	»			* D2.03/2	»	* F4.01/A-2/2	»	* F6.29/14	»
* 11-12	V-1971	* A1.05-2/2	»	* B1.01-1/2	V-1971	* D2.10	»	* F4.01/A-3/3	»	* F6.32	»
13-14	IV-1968	* A1.06	»	* B1.01-2/2	»	* D3.01-1/2	»	* F4.01/1	»	F6.32/1	XI-1969
		* A1.07	»	* B1.05	»	* D3.01-2/2	»	* F4.01/1	»	* F6.32/2	V-1971
* 15-16	V-1971			* B2.01-1/2	»	D3.02	XI-1969	* F5.01-1/2	»	* F6.32/3	»
* da 17/1 a 17/9	»	A2.01	XI-1969	* B2.01-2/2	»	D3.05	»	* F5.01-2/2	»	* F6.32/4	»
* da 19/1 a 19/15	»	A2.01/1	»	* B2.04	»	D3.06	»	* F5.01-3/3	»	F6.34	XI-1969
		A2.02	»	* B2.04-2/2	»	D3.10	»	* F5.01/1-1/2	»	* F6.34/1	V-1971
		A2.03	IV-1968	* B2.07	»	D3.10/1	»	* F5.01/1-2/2	»	* F6.34/2	»
		A2.03/1	»	B2.10	XI-1969	D3.10/2	»	* F5.03	»	F6.35	XI-1969
		A2.03/2	»	B2.24	»	D3.10/3	»	* F5.03/1	»	F6.35/1	»
		* A2.04	V-1971			* D3.14	V-1971	* F5.05	»	* F6.65	V-1971
		A2.05	XI-1969	* B4.01	V-1971	* D3.16-1/2	»	* F5.05/1	»	* F6.65/1	»
		* A2.05/1	V-1971	* B4.04	»	* D3.16-2/2	»			F6.65/2	XI-1969
		* A2.05/2	»					* F6.03	»	* F6.65/3	V-1971
		* A2.06-1/2	»					* F6.08	»	* F6.65/4	»
		* A2.06-2/2	»					F6.09	(o)	* F6.65/5	»
		* A2.06/1-1/2	»	C1.01	XI-1969	* E1.01	V-1971	* F6.14	V-1971	* L3.02	V-1971
		* A2.06/1-2/2	»	* C1.02	V-1971	* E1.01-2/2	»	F6.14/1	XI-1969		
		* A2.06/2-1/2	»	* C1.02-2/2	»	* E1.02	»	F6.14/2	»		
		* A2.06/2-2/2	»	* C1.02/1	»	* E1.02/1-1/2	»	F6.14/3	»	* Z1.01	V-1971
		* A2.21	»	C1.06	IV-1968	* E1.02/1-2/2	»	F6.14/4	»		
		A2.21/1	XI-1969	* C1.06/1	XI-1969	E1.03	XI-1969	F6.14/5	V-1971		
		* A2.22	V-1971	* C1.06/2	V-1971	* E1.07	V-1971	* F6.14/6	»		
		* A2.23	»	* C1.07	»	* E1.07/1	»	F6.29	XI-1969		
		* A2.55	»	* C1.30	»	* E1.07/2	»	F6.29/1	»		
		* A3.01	»	* C1.31	»			F2.29/1	»		
		A3.02	IV-1968	* C1.31/1	»	* F1.01	V-1971	F2.29/2	»		
		* A4.01	V-1971	* C1.32	»	* F1.01-2/2	»	F2.29/3	»		
		* A4.01/1	»	* C1.35	»	F2.01	IV-1968	F2.29/4	»		
		A4.02	XI-1969			* F3.01-1/2	V-1971	F2.29/5	»		
		* A4.03	V-1971	* D2.01	V-1971	* F3.01-2/2	»	F2.29/6	»		
				* D2.01/1-1/2	»			F6.29/7	»		
								F6.29/8	»		

(°) Soppreso — Supprimé — Entfernt — Suppressed — Anulado.

\* Fogli inviati con questo aggiornamento, da inserire in aggiunta od in sostituzione dei fogli corrispondenti.

\* Feuilles envoyées avec cette mise à jour, à intercaler en adjonction ou en remplacement des feuilles correspondantes.

\* Katalogblätter, die als Ersatz entsprechender früherer oder zusätzlich einzufügen sind, auf den neuesten Stand zu bringen, bei dieser Änderungseinführung überwiesen.

\* Sheets sent with this Revision, to be inserted in addition to or replacement of the corresponding sheets.

\* Hojas de la presente revisión, que se remitirán para insertarlas an adición o en sustitución de las antiguas que corresponden.

**INDICE GENERALE**

- Norme per le ordinazioni . . pag. 5
- Avvertenze generali per la consultazione del catalogo . » 6
- Elenco delle versioni (su carta arancione) . . . » 11
- Validità dei sottogruppi . . » 15
- Indice dei sottogruppi . . » 17/1
- Indice delle parti di ricambio » 19/1

**PARTI DI RICAMBIO**

- Tavole
- Elenchi delle parti di ricambio (sul retro delle tavole)

**MODIFICHE**

- Tabelle . . . . . pag. 1M

**TABELLE VARIE**

- Parti di ricambio RIV . . . pag. 1T
- Cavi per impianto elettrico . » 3T
- Capicorda e cappucci isolanti per cavi elettrici . . . . » 4T

**INDEX**

- Commande de pièces détachées . . . . . page 5
- Règles générales pour la consultation du catalogue . . . » 7
- Liste des versions (sur papier orange) . . . . » 11
- Validité des sousgroupes . . » 15
- Index des sousgroupes . . . » 17/1
- Index des pièces détachées » 19/1

**PIÈCES DÉTACHÉES**

- Planches
- Listes des pièces détachées (au verso des planches)

**MODIFICATIONS**

- Tableaux . . . . . page 1M

**TABLEAUX DIVERS**

- Pièces détachées RIV . . . page 1T
- Câbles électriques . . . . » 3T
- Cosses et capuchons isolants pour câbles électriques . . » 4T

**VERZEICHNIS**

- Anweisungen zur Bestellung Seite 5
- Hinweise zum Gebrauch des Katalogs . . . . . » 8
- Liste der Ausführungen (auf orangefarbigem Papier) » 11
- Gültigkeit der Untergruppen » 15
- Untergruppenverzeichnis . . » 17/1
- Ersatzteil-Verzeichnis . . . » 19/1

**ERSATZTEILE**

- Bildtafeln
- Ersatzteilliste (auf der Rückseite der Bildtafeln)

**ÄNDERUNGEN**

- Tabellen . . . . . Seite 1M

**VERSCHIEDENES**

- Ersatzteile RIV . . . . . Seite 1T
- Elektrische Leitungen . . . » 3T
- Kabelschuhe und Schutzkappen . . . . . » 4T

**CONTENTS**

- Ordering parts . . . . . page 5
- Use of the catalog . . . . » 9
- Version list (on orange paper) . . . . » 11
- Subgroup applicability . . » 15
- Subgroup index . . . . . » 17/1
- Spare part index . . . . . » 19/1

**SPARE PARTS**

- Plates
- Spare part list (on the plate sheet verso)

**MODIFICATIONS**

- Tables . . . . . page 1M

**MISCELLANEA**

- RIV spares . . . . . page 1T
- Electrical cables . . . . . » 3T
- Electrical cable terminals and boots . . . . . » 4T

**ÍNDICE GENERAL**

- Pedidos de repuestos . . . . . pág. 5
- Cómo se maneja el catálogo » 10
- Lista de versiones (papel naranja) . . . . . » 11
- Validez de los subgrupos . . » 15
- Índice de subgrupos . . . . » 17/1
- Índice de piezas de repuesto » 19/1

**PIEZAS DE REPUESTO**

- Láminas
- Listas de piezas de repuesto (en el dorso de las láminas)

**MODIFICACIONES**

- Tablas . . . . . pág. 1M



**TABLAS**

- Piezas de recambio RIV . . . pág. 1T
- Cables eléctricos . . . . . » 3T
- Terminales y capuchones aislantes de cables eléctricos » 4T

## NORME PER LE ORDINAZIONI

Le ordinazioni di parti di ricambio devono essere corredate dalle seguenti indicazioni:

- Modello e versione del veicolo (*indicato nel foglio « Elenco delle versioni », su carta arancione*).
- Tipo dell'autotelaio (1)
- Numero dell'autotelaio (2)
- Tipo del motore (3)
- Numero per ricambi (4)
- Numero del motore
- Numero di ordinazione della parte che si richiede (*come indicato nelle tavole e negli elenchi parti di ricambio*), in base al quale vengono evase le ordinazioni.

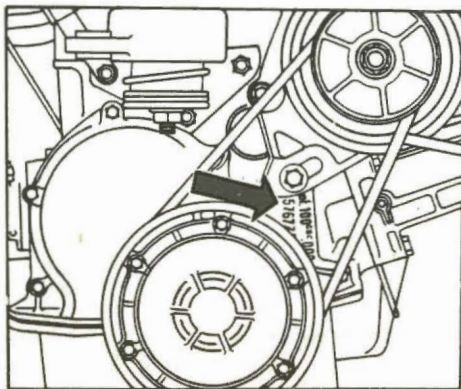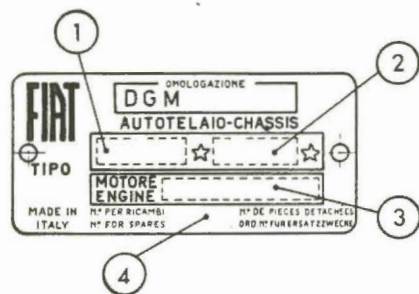

13321

## COMMANDE DE PIÈCES DÉTACHÉES

Les commandes doivent nous parvenir complètes des indications suivantes:

- Type et version du véhicule (*comme indiqué sur la feuille « Liste des versions » sur papier orange*)
- Type de châssis (1)
- Numéro du châssis (2)
- Type du moteur (3)
- Numéro de pièces détachées (4)
- Numéro du moteur
- Numéro de commande de la pièce requise (*comme indiqué sur les planches et aux listes des pièces*), d'après lequel les commandes sont expédiées.

## ANWEISUNGEN ZUR BESTELLUNG

Bei Bestellung bitten wir stets folgendes anzugeben:

- Modell u. Ausführung des Fahrzeugs (*siehe « Liste der Ausführungen », auf orangefarbigem Papier*)
- Fahrgestellbaumuster (1)
- Fahrgestellnummer (2)
- Motorbaumuster (3)
- Ordnungsnummer für Ersatzzwecke (4)
- Motornummer
- Bestellnummer des gewünschten Ersatzteils (*lt. Bildtafeln u. Listen*), auf Grund derer die Lieferung erfolgt.

## ORDERING PARTS

Orders for spare parts must include the following data:

- Vehicle model and version (*as given in the « Version list » on orange paper*)
- Chassis type (1)
- Chassis number (2)
- Engine type (3)
- Number for spares (4)
- Engine number
- Part number of the ordered spare, as given on plates and lists, that will be used to fill the order.

## PEDIDOS DE REPUESTOS

En todos los pedidos de piezas de repuesto tienen que consignarse los datos siguientes:

- modelo y versión del vehículo (*reseñados en la « Lista de versiones », papel naranja*)
- modelo del chasis (1)
- matrícula del chasis (2)
- modelo del motor (3)
- número para recambios (4)
- matrícula del motor
- número de pedido de la pieza requerida (*el que coincidirá con el reseñado en las listas de piezas de repuesto y en las láminas*), en base al cual se evacúa el pedido.

## 1 - Ricerca delle parti di ricambio

Per una corretta ricerca delle parti di ricambio illustrate ed elencate nel catalogo, è necessario:

- consultare l'« **Elenco delle versioni** » (su cartoncino oppure a pag. 11 su carta arancione) per individuare i codici numerici della versione base, e delle eventuali varianti, del veicolo che interessa;
- consultare l'indice « **Validità dei sottogruppi** » (su cartoncino oppure a pag. 15) per conoscere le validità dei sottogruppi riferite ai codici numerici stessi;
- consultare le **tavole** e i relativi **elenchi delle parti di ricambio** del catalogo, come indicato ai successivi punti 2 e 3.

## 2 - Tavole

Illustrano le parti di ricambio di ciascun sottogruppo. Ogni tavola riporta, in basso, il **numero del sottogruppo** (a destra) e l'eventuale numero di foglio, la **denominazione del sottogruppo** (al centro) e l'**indicazione del modello** (a sinistra).

Le parti di ricambio illustrate sono contraddistinte dal **numero di ordinazione** con a fianco tutte le indicazioni (modifiche, codici, ecc.) sufficienti in generale per poter individuare le parti stesse direttamente sulle tavole.

**Indicazioni e abbreviazioni** usate nelle tavole:

- |                           |   |
|---------------------------|---|
| 4072798                   | = parte di normale fornitura                                    |
| 873637-805338             | = parti fornite in alternativa                                  |
| 4119705 (01)              | = parte propria della versione base 01                          |
| 4119706 (01-39)           | = parte della versione base 01, propria della variante 39       |
| 4119707 (01-03-39)        | = parte delle versioni base 01 e 03, propria della variante 39  |
| 4119708 (01-39-42)        | = parte della versione base 01, propria delle varianti 39 e 42  |
| 980076 2,5                | = parte avente spessore 2,5 mm.                                 |
| 4119259 + 0,2             | = parte maggiorata di 0,2 mm                                    |
| 4101758                   | = complessivo   |
| 4118204 A3.02             | = complessivo le cui parti sono illustrate nel Sgr. A3.02       |
| C 2180 4064081            | = parte antemodifica 2180 (viene ancora fornita di ricambio)    |
| C 2184 <del>4076007</del> | = parte antemodifica 2184 (non viene più fornita di ricambio)   |
| D 2180 4081948            | = parte postmodifica 2180                                       |
| A3.01                     | = parte illustrata nel Sgr. A3.01                               |
| 1, 2, ecc.                | = vedere apposita tabella oppure elenco delle parti di ricambio |

- s = parte sinistra (°)  
 d = parte destra (°)  
 Ø ... = diametro ... mm



= esistenza di «Serie», «Dotazioni», «Corredi», ecc.

### Validità della tavola

consultare l'indice «**Validità dei sottogruppi**» come al punto 1 b

C 2210 → **vett. n. 071115**

significa che la tavola vale «fino» al veicolo con n. per ricambi 071115, in conseguenza della modifica 2210

D 2210 **vett. n. 071116** →

significa che la tavola vale «dal» veicolo con n. per ricambi 071116, in conseguenza della modifica 2210

### 3 - Elenchi delle parti di ricambio (sul retro delle tavole)

Elencano le parti di ricambio di ciascun sottogruppo, illustrate nelle tavole e le parti fornite come «Serie», ecc. in **ordine progressivo di n. di ordinazione**.

Per una più completa interpretazione delle **denominazioni** delle parti di ricambio è opportuno riferirsi alle illustrazioni delle tavole.

**Indicazioni e abbreviazioni** usate negli elenchi:

- |   |   |
|---|---|
| <b>Sgr.</b> = sottogruppo               | <b>sup.</b> = superiore                   |
| <b>N., n.</b> = numero                  | <b>inf.</b> = inferiore                   |
| <b>compl.</b> = complessivo             | <b>est.</b> = esterno                     |
| <b>sp.</b> = spessore                   | <b>int.</b> = interno                     |
| <b>s</b> = parte sinistra (°)           | <b>lat.</b> = laterale                    |
| <b>d</b> = parte destra (°)             | <b>centr.</b> = centrale                  |
| <b>ant.</b> = anteriore (°)             | <b>R.M.</b> = retromarcia                 |
| <b>post.</b> = posteriore (°)           | <b>1a, 2a, ...</b> = 1a, 2a, ... velocità |
| <b>m</b> = fornito a metri              | nella colonna « quant. »                  |
| <b>T</b> = ved. « Tabelle varie »       |   |
| <b>S</b> = esistenza di « Serie », ecc. |   |

(°) rispetto alla direzione di marcia del veicolo

## 4 - Tabelle « MODIFICHE »

Elencano tutte le **modifiche** apportate ai veicoli durante il corso della produzione, le loro **applicazioni** (con una eventuale illustrazione complessiva della modifica, quando si ritiene necessario) e le **norme di ricambio**.

**Indicazioni e abbreviazioni** usate nelle tabelle modifiche:

colonna « **Modifica** »:

- C ... = modifica n. ... (per le parti antemodifica)  
 D ... = modifica n. ... (per le parti postmodifica)

attuazioni:

- **vett. n. ...** = « fino » al veicolo con n. per ricambi ...  
 → **mot. n. ...** = « fino » al motore n. ...  
**vett. n. ...** → = « dal » veicolo con n. per ricambi ...  
**mot. n. ...** → = « dal » motore n. ...  
**IX 1968** = nel mese di settembre 1968

colonna « **Sgr. interessati e Norme di ricambio** »:

- C1.30 - C1.32** = sottogruppi interessati alla modifica  
**(B.I.T. ...)** = n. del Bollettino Informazioni Tecniche con il quale viene segnalata la modifica

norme di ricambio:

- ~~4055118~~ = D 2072  
 ad esaurimento scorte 4055118 applicare tutte le parti postmodifica D 2072
- ~~4055102~~ = 4089698  
 ad esaurimento scorte 4055102 sostituire con 4089698
- ~~4076308~~ = 4086486 + 4092472  
 ad esaurimento scorte 4076308, sostituire con 4086486 e 4092472
- ~~4066205~~ = 4082585 - (4074547 + 4074548)  
 ad esaurimento scorte 4066205 sostituire con 4082585 eliminando 4074547 e 4074548

## 5 - « TABELLE VARIE »

Comprendono le tabelle da consultare per conoscere i dati relativi alle « Parti di ricambio RIV », ai « Cavi per impianto elettrico », ai « Capicorda e cappucci isolanti per cavi elettrici », ecc.

## 1 - Recherche des pièces détachées

Pour la recherche correcte des pièces de rechange illustrées et en liste dans le catalogue, il faut:

- consulter la « Liste des versions » (sur carton ou bien à la page 11 sur papier orange) pour repérer les codes numériques de la version base et des variantes éventuelles du véhicule qui intéresse;
- consulter l'index « Validité des sousgroupes » (sur carton ou bien à page 15) pour connaître la validité des sousgroupes rapportée aux codes numériques;
- consulter les planches et les listes des pièces détachées correspondantes du catalogue, comme indiqué aux points 2 et 3 suivants.

## 2 - Planches

Elles représentent les pièces détachées de chaque sousgroupe.

Chaque planche reporte, en bas, le numéro du sousgroupe (à droite) et le numéro de feuille éventuel, la désignation du sousgroupe (au centre) et l'indication du modèle (à gauche).

Les pièces représentées sont repérées par le numéro de commande accompagné de toutes les indications (modifications, codes, etc.) suffisant en général à repérer les pièces elles-mêmes directement sur les planches.

**Symboles et abréviations utilisés sur les planches:**

4072798	=	pièce de fourniture standard
873637-805338	=	pièces livrées en alternative
4119705 (01)	=	pièce propre à la version base 01
4119706 (01-39)	=	pièce de la version base 01 propre à la variante 39
4119707 (01-03-39)	=	pièce des versions base 01 et 03 propre à la variante 39
4119708 (01-39-42)	=	pièce de la version base 01 propre aux variantes 39 et 42
980076 2,5	=	pièce ayant 2,5 mm d'épaisseur
4119259 + 0,2	=	pièce majorée de 0,2 mm
4101758	=	ensemble
4118204 A3.02	=	ensemble dont les pièces figurent dans le Sgr. A3.02
C 2180 4064081	=	pièce antérieure à la modification 2180 (encore livrée de rechange)
C 2184 <del>4074009</del>	=	pièce antérieure à la modification 2184 (non plus livrée de rechange)
D 2180 4081948	=	pièce postérieure à la modification 2180
A3.01	=	pièce illustrée au Sgr. A3.01
1, 2, etc.	=	voir le tableau exprès ou bien la liste des pièces détachées

s = pièce gauche (°)  
d = pièce droite (°)  
∅ ... = diamètre ... mm



= existence de « Jeux », « Dotations », etc.

## Validité de la planche

consulter l'index « Validité des Sousgroupes » dont au point 1 b

C 2210 → vett. n. 071115

veut dire que cette planche est valable « jusqu'au » véhicule n. de pièces détachées 071115, par suite de la modification 2210

D 2210 vett. n. 071116 →

veut dire que cette planche est valable « à partir » du véhicule n. de pièces détachées 071116, par suite de la modification 2210

## 3 - Listes des pièces détachées (au verso des planches,

Elles comprennent les pièces de rechange de chaque sousgroupe figurant sur les planches et les pièces livrées comme « leux » etc., en ordre progressif de n. de commande. Pour une interprétation plus correcte des désignations des pièces détachées, il est opportun de se rapporter aux illustrations des planches.

**Symboles et abréviations utilisés dans les listes (dans la partie en italien seulement):**

Sgr.	=	sousgroupe	sup.	=	supérieur
N., n.	=	numéro	inf.	=	inférieur
compl.	=	ensemble	est.	=	extérieur
sp.	=	épaisseur	int.	=	intérieur
s	=	pièce gauche (°)	lat.	=	latéral
d	=	pièce droite (°)	centr.	=	central
ant.	=	avant (°)	R.M.	=	marche AR
post.	=	arrière (°)	1a, 2a, ...	=	1re, 2me ... vitesses
m	=	livré par mètres			
T	=	voir « Tableaux divers »			dans la colonne « quant. »
S	=	existence de « Jeux », etc.			

(°) par rapport au sens de roulement du véhicule

## 4 - Tableaux « MODIFICATIONS »

Dans ces tableaux sont reportées toutes les modifications apportées aux véhicules au cours de leur production, leurs applications (avec une illustration générale de la modification, quand cela est nécessaire) ainsi que les règles pour les remplacements.

**Symboles et abréviations utilisés dans les tableaux des modifications:**

colonne « Modifica » (modification):

C ... = modification n. ... (pour les pièces anciennes)  
D ... = modification n. ... (pour les pièces actuelles)

effectuations:

→ vett. n. ... = « jusqu'au » véhicule n. de pièces détachées ...  
→ mot. n. ... = « jusqu'au » moteur n. ...  
vett. n. ... → = « à partir » du véhicule n. de pièces détachées ...  
mot. n. ... → = « à partir » du moteur n. ...  
IX 1968 = au mois de septembre 1968

colonne « Sgr. interessati e Norme di ricambio » (Sgr. concernés et règles pour les remplacements):

C1.30 - C1.32 = sousgroupes concernés par la modification  
(B.I.T. ...) = numéro du Bulletin d'Informations Techniques reportant la modification

règles pour les remplacements:

~~4055410~~ = D 2072  
à l'épuisement des stocks de 4055118, appliquer toutes les pièces actuelles D 2072  
4055402 = 4089698  
à l'épuisement des stocks de 4055102, remplacer par 4089698  
4076308 = 4086486 + 4092472  
à l'épuisement des stocks de 4076308, remplacer par 4086486 et 4092472  
4066205 = 4082585 — (4074547 + 4074548)  
à l'épuisement des stocks de 4066205, remplacer par 4082585, en éliminant 4074547 et 4074548

## 5 - « TABLEAUX DIVERS »

Ils comprennent les tableaux à consulter pour connaître les données se rapportant aux « Pièces détachées RIV », aux « Câbles électriques », aux « Cosses et capuchons isolants de câbles électriques », etc.



**1 - Auffinden der Ersatzteile**

Zum Auffinden der in vorliegendem Katalog aufgeführten und abgebildeten Ersatzteile ist notwendig:

- die « **Liste der Ausführungen** » (auf *Kartonblatt oder orangefarbigem Papier S. 11*) nachzuschlagen, um die **Kennnummer der Grundauführung** bzw. des **abgeleiteten Typs** des in Frage kommenden Fahrzeugs festzustellen;
- das Verzeichnis « **Gültigkeit der Untergruppen** » (auf *Kartonblatt oder S. 15*) nachzuschlagen, um die **Zugehörigkeit der Untergruppen** zu den einzelnen Kennnummern festzustellen;
- die **Bildtafeln** und entsprechenden **Ersatzteillisten** nachzuschlagen, wie in den folgenden Punkten 2 u. 3 angegeben.

**2 - Bildtafeln**

Die Tafeln veranschaulichen die Ersatzteile jeder einzelnen Untergruppe.

Auf jeder Bildtafel ist folgendes angegeben: die **Untergruppennummer** (*rechts*) mit der eventuellen Seitennummer des Katalogblatts, die **Untergruppenbenennung** (*in der Mitte*), sowie das **Modell** (*links*).

Die abgebildeten Ersatzteile sind mit den **Bestellnummern** und sämtlichen Angaben versehen (*Änderungen, Kennnummern usw.*), die im allgemeinen ausreichen, um die gewünschten Teile direkt auf den Bildtafeln zu ermitteln.

**Erläuterungen und Abkürzungen** auf den Bildtafeln:

- 4072798 = normalerweise gelieferter Teil  
 873637-805338 = abwechselnd gelieferter Teil  
 4119705 (01) = Eigenteil der Grundauführung 01  
 4119706 (01-39) = Teil der Grundauführung 01, Eigenteil des Typs 39  
 4119707 (01-03-39) = Teil der Grundauführungen 01 u. 03 Eigenteil des Typs 39  
 4119708 (01-39-42) = Teil der Grundauführung 01, Eigenteil der Typen 39 u. 42  
 980076 2.5 = Teil von 2,5 mm stark  
 4119259 + 0.2 = Teil mit 0,2 mm Übermass  
 4101758 = Zusammenbau  
 4118204 A3.02 = Zusammenbau, dessen Einzelteile in Utgr. A3.02 abgebildet sind  
 C 2180 4064081 = früherer Teil 2180 (*wird weiterhin geliefert*)  
 C 2184 ~~4076009~~ = früherer Teil 2184 (*nicht mehr erhältlich*)  
 D 2180 4081948 = gegenwärtiger Teil 2180  
 A3.01 = in Utgr. A3.01 abgebildeter Teil  
 1, 2, usw. = siehespezielle Tabelle oder Ersatzteilliste

- s = links (°)  
 d = rechts (°)  
 Ø ... = ... mm Durchmesser



- = Lieferbarkeit von Teilen als « Satz », « Serie » « Ausrüstung », usw.

**Gültigkeit der Bildtafeln:**

Verzeichnis « **Gültigkeit der Untergruppen** », wie in Punkt 1 b angegeben, nachschlagen

C 2210 → **vett. n. 071115**

bedeutet: die Tafel gilt « bis » Fahrzeug mit Ordnungsnr. f. Ersatzzwecke 071115 infolge der Änderung 2210

D 2210 **vett. n. 071116** →

bedeutet: die Tafel gilt « ab » Fahrzeug mit Ordnungsnr. f. Ersatzzwecke 071116 infolge der Änderung 2210

**3 - Ersatzteilliste (auf der Rückseite der Bildtafeln)**

Die Listen führen die in den Bildtafeln abgebildeten und die als « Satz » gelieferten Ersatzteile in **laufender Bestellnummernfolge** an.

Zur besseren Verständigung der **Benennung** der einzelnen Ersatzteile, siehe Bildtafeln.

**Erläuterungen und Abkürzungen** auf den Ersatzteillisten (*im italienischen Teil*):

- |                             |                                       |
|-----------------------------|---------------------------------------|
| <b>Sgr.</b> = Untergruppe   | <b>sup.</b> = oben                    |
| <b>N., n.</b> = Nummern     | <b>inf.</b> = unten                   |
| <b>compl.</b> = Zusammenbau | <b>est.</b> = aussen                  |
| <b>sp.</b> = Stärke         | <b>int.</b> = innen                   |
| <b>s</b> = links (°)        | <b>lat.</b> = seitlich                |
| <b>d</b> = rechts (°)       | <b>centr.</b> = Mitte                 |
| <b>ant.</b> = vorn (°)      | <b>R.M.</b> = Rückwärtsgang           |
| <b>post.</b> = hinten (°)   | <b>1a, 2a, ...</b> = 1., 2., ... Gang |

- m** = vom laufenden Meter erhältlich  
**T** = siehe « Verschiedenes »  
**S** = Vorhandensein von « Sätzen » usw.

*in der Spalte*  
 « quant. »  
 (Anzahl)

(°) *in Bezug auf die Fahrtrichtung des Fahrzeugs*

**4 - Tabellen « ÄNDERUNGEN ».**

In diesem Abschnitt sind sämtliche im Laufe der Produktion an den Fahrzeugen vorgenommene **Änderungen** sowie ihre **Einführung** (*mit einer eventuellen, falls für notwendig gefundenen Gesamtabbildung der Änderung*) und die **Ersatzanweisungen** aufgeführt.

**Hinweise und Abkürzungen** in der Tabelle Änderungen:

Spalte « **Modifica** » (*Änderung*):

- C ...** = Änderungsnummer ... (*frühere Teile*)  
**D ...** = Änderungsnummer ... (*gegenwärtige Teile*)

Einführung:

- **vett. n. ...** = « bis » Fahrzeug mit Ordnungsnr. f. Ersatzzwecke ...  
 → **mot. n. ...** = « bis » Motor Nr. ...  
**vett. n. ...** → = « ab » Fahrzeug mit Ordnungsnr. f. Ersatzzwecke ...  
**mot. n. ...** → = « ab » Motor Nr. ...  
**IX 1968** = September 1968

Spalte « **Sgr. interessati e Norme di ricambio** » (*betreffende Untergruppen und Ersatzanweisung*):

- C1.30-C1.32** = die Änderung betreffende Untergruppen  
**(B.I.T. ...)** = Technisches Mitteilungsblatt in welchem die Änderung beschrieben ist

Ersatzanweisung:

- ~~4055118~~ = D 2072  
 nach Aufbrauch der Nr. 4055118, sämtliche neuen Teile D 2072 einbauen  
 4055102 = 4089698  
 nach Aufbrauch der Nr. 4055102 durch 4089698 ersetzen  
 4076308 = 4086486 — 4092472  
 nach Aufbrauch der Nr. 4076308 durch 4086486 und 4092472 ersetzen  
 4066205 = 4082585 — (4074547 — 4074548)  
 nach Aufbrauch der Nr. 4066205 durch 4082585 ersetzen, wobei 4074547 und 4074548 zu entfernen sind

**5 - « VERSCHIEDENES »**

Dieser Abschnitt enthält die Tabellen, in denen die Daten der « Ersatzteile RIV », der « Elektrischen Leitungen » und der « Kabelschuhe und Schutzkappen » usw. zusammengefasst sind

## USE OF THE CATALOG

### 1 - How to locate spares

To find the spares shown and listed in the catalog proceed as follows:

- a) consult the «Version list» (on cardboard or on page 11 on orange paper) to find the code number of the basic version and of variants, if any, of the vehicle involved;
- b) consult the «Subgroup applicability» index (on cardboard or on page 15) to identify the applicability of subgroups with reference to the code numbers;
- c) consult the plates and relevant spare parts lists of the catalog, as directed below in 2 and 3.

### 2 - Plates

Illustrations show the spare parts of each subgroup.

Below each plate there is the **Sgr. No.** (right) and sheet number, if any, the **Sgr. title** (center), and the **model indication** (left).

The spare parts illustrated are identified by respective **part numbers** together with other indications (modifications, codes, etc.) generally sufficient for direct location of parts on plate.

Indications and abbreviations used in the plates:

<b>4072798</b>	= standard supply part
<b>873637-805338</b>	= parts supplied as an alternative
<b>4119705</b> (01)	= part specific for basic version 01
<b>4119706</b> (01-39)	= part of basic version 01 specific for variant 39
<b>4119707</b> (01-03-39)	= part of basic versions 01 and 03, specific for variant 39
<b>4119708</b> (01-39-42)	= part of basic version 01, specific for variants 39 and 42
<b>980076</b> 2.5	= 2,5 mm thick part
<b>4119259</b> 0.2	= 0,2 mm o/s part
<b>4101758</b>	= assembly
<b>4118204</b> A3.02	= assembly whose separate components are shown in Sgr. A3.02
C 2180 <b>4064081</b>	= ante-modification 2180 part (supply is continued)
C 2184 <b>4076009</b>	= ante-modification 2184 part (supply is discontinued)
D 2180 <b>4081948</b>	= post-modification 2180 part
<b>A3.01</b>	= part shown in Sgr. A3.01
<b>1, 2, etc.</b>	= see the proper table or spare parts list

**s** = left (°)  
**d** = right (°)  
 ⊙ ... = ... mm dia.



= some parts are supplied as «Set», «Kit», etc.

### Plate applicability

consult the «Subgroup applicability» index as referred in para 1 b

C 2210 → **vett. n. 071115**

means: consequently to modification 2210 the plate is valid up to vehicle with number for spares 071115

D 2210 **vett. n. 071116** →

means: consequently to modification 2210 the plate is valid from vehicle with number for spares 071116

### 3 - Spare parts list (on the plate sheet verso)

Lists the spare parts, and the parts supplied as «Set», «Kit», etc. of each subgroup, illustrated in the plates according to the **progressive part number**.

Refer to plate illustrations for a complete interpretation of spare description.

Indications and abbreviations used in the lists (only in the Italian section):

<b>Sgr.</b>	= subgroup	<b>sup.</b>	= upper
<b>N., n.</b>	= number	<b>inf.</b>	= lower
<b>compl.</b>	= assembly	<b>est.</b>	= outer
<b>sp.</b>	= thickness	<b>int.</b>	= inner
<b>s</b>	= left (°)	<b>lat.</b>	= side
<b>d</b>	= right (°)	<b>centr.</b>	= center
<b>ant.</b>	= front (°)	<b>R.M.</b>	= reverse
<b>post.</b>	= rear (°)	<b>1a, 2a, ...</b>	= 1st, 2nd ... gear

**m** = supplied to the meter

**T** = see «Miscellanea»

**S** = some parts are supplied as «Set», «Kit», etc.

column  
«quant.»

(°) determined by facing in the same direction as the driver

### 4 - «MODIFICATIONS» tables

List all the **modifications** introduced on vehicles during the production, their **applicability** (when necessary, shows also a complete illustration of the modification as a whole) and the **directions for replacement**.

Indications and abbreviations used in the modification tables:

column «Modifica» (modification):

**C ...** = modification No. ... (for the A. M. parts)  
**D ...** = modification No. ... (for the P. M. parts)

effectiveness:

→ **vett. n. ...** = up to vehicle with number for spares ...  
 → **mot. n. ...** = up to engine No. ...  
**vett. n. ...** → = from vehicle with number for spares ...  
**mot. n. ...** → = from engine No. ...  
**IX 1968** = introduced in september 1968

column «Sgr. interessati e Norme di ricambio» (Sgr. involved and directions for replacement):

**C1.30 - C1.32** = Subgroups involved in the modification  
**(B.I.T. ...)** = Technical Information Bulletin in which the modification is described

directions for replacement:

**4055118** = D 2072  
 on exhaustion of stocks of 4055118 mount all post-modification D 2072 parts

**4055102** = **4089698**  
 on exhaustion of stocks of 4055102 replace with 4089698

**4076308** = **4086486** + **4092472**  
 on exhaustion of stocks of 4076308 replace with 4086486 and 4092472

**4066205** = **4082585** — (**4074547** + **4074548**)  
 on exhaustion of stocks of 4066205 replace with 4082585, discarding 4074547 and 4074548

### 5 - «MISCELLANEA»

This section includes the list showing the data relevant to "RIV spares", "Electrical cables", "Electrical cable terminals and boots", etc.

# CÓMO SE MANEJA EL CATÁLOGO

## 1 - Cómo se buscan las piezas de repuesto \*

Para buscar las piezas de repuesto reseñadas en el catálogo, hay que:

- conocer los **códigos de las versiones básicas y de las derivadas (si las hay)** del vehículo en cuestión, los que figuran en la " **Lista de versiones** ", (papel cartulina, o bien **papel naranja**, pág. 11);
- conocer la validez de los subgrupos respecto a los mismos códigos, consultando la tabla " **Validez de los subgrupos** ", (papel cartulina, o bien pág. 15);
- consultar las **láminas y las listas de piezas de repuesto** respectivas, atendiendo a cuanto se explica en los puntos 2 y 3.

## 2 - Láminas

Representan las piezas de recambio de cada subgrupo.

Al pie de cada hoja tenemos: *en la parte derecha*, el número del subgrupo y el número de la hoja (*eventual*); *en el centro*, la denominación del subgrupo, y *en la parte izquierda* el modelo.

Cada pieza de recambio representada lleva el número de pedido acompañado de todas las indicaciones (*modificaciones, códigos, etc.*), que generalmente son suficientes para reconocer las mismas piezas en la lámina.

**Notaciones y abreviaturas usadas en las láminas:**

- 4072798 = pieza de suministro normal
- 873637-805338 = piezas de suministro alternativo
- 4119705 (01) = pieza propia de la versión básica 01
- 4119706 (01-39) = pieza de la versión básica 01, propia de su derivada 39
- 4119707 (01-03-39) = pieza de las versiones básicas 01 y 03, propia de su derivada 39
- 4119708 (01-39-42) = pieza de la versión básica 01, propia de sus derivadas 39 y 42
- 980076 2.5 = pieza de 2,5 mm de grueso
- 4119259 + 0.2 = pieza de 0,2 mm sobremedida
- 4101758 = conjunto
- 4118204 A3.02 = conjunto cuyo despiece se ilustra en el Sgr. A3.02
- C 2180 4064081 = pieza anterior a la modificación 2180 (*todavía con recambios*)
- C 2184 4076007 = pieza anterior a la modificación 2184 (*sin más recambios*)
- D 2180 4081948 = pieza posterior a la modificación 2180
- A3.01 = pieza ilustrada en el Sgr. A3.01
- 1, 2, etc. = véase la tabla especial, o bien la lista de piezas de repuesto

- s = parte izquierda (°)
- d = parte derecha (°)
- ∅ ... = diámetro en mm



- = de algunas piezas se suministran «Juegos» «Equipos, etc.»

### Validez de la lámina

se deduce de la tabla « **Validez de los subgrupos** » citada en el punto 1 b

C 2210 → **vett. n. 071115**

significa que la lámina es válida «hasta» el vehículo con número para recambios 071115, por efecto de la modificación 2210

D 2210 **vett. n. 071116** →

significa que la lámina es válida «a partir del» vehículo con número para recambios 071116, por efecto de la modificación 2210

## 3 - Listas de piezas de repuesto (en el dorso de las láminas)

Comprenden las piezas de repuesto de cada subgrupo ilustradas en las láminas y las piezas incluidas en «Juegos» etc., y reseñadas según el **orden progresivo del núm. de pedido**.

Para comprender mejor las denominaciones de las piezas de repuesto es oportuno mirar las ilustraciones de las láminas.

**Notaciones y abreviaturas usadas en la lista en lengua italiana:**

- |        |                                |               |                             |
|--------|--------------------------------|---------------|-----------------------------|
| Sgr.   | = subgrupo                     | sup.          | = superior                  |
| N., n. | = número                       | inf.          | = inferior                  |
| compl. | = conjunto                     | est.          | = exterior                  |
| sp.    | = espesor, grueso              | int.          | = interior                  |
| s      | = parte izquierda (°)          | lat.          | = lateral                   |
| d      | = parte derecha (°)            | centr.        | = central                   |
| ant.   | = anterior (°)                 | R.M.          | = marcha atrás              |
| post.  | = posterior (°)                | 1a, 2a, ...   | = 1a., 2a., ... velocidades |
| m      | = se suministra por metros     | en la columna |                             |
| T      | = véase « Tablas »             | «quant.»      |                             |
| S      | = existencia de «Juegos», etc. | (= cantidad)  |                             |

(°) respecto de la dirección de la marcha del vehículo

## 4 - Tablas « MODIFICACIONES »

Comprenden todas las **modificaciones** habidas en los vehículos durante su fabricación, **cómo se incorporaron (y cuando se estime bien, la ilustración general de la modificación)**, y las **normas para los recambios**.

**Notaciones y abreviaturas usadas en las tablas de modificaciones:**

columna « **Modifica** » (= *modificaciones*):

- C ... = modificación núm. ... (*para las piezas antiguas*)
- D ... = modificación núm. ... (*para las piezas nuevas*)

incorporación:

- **vett. n. ...** = « hasta » el vehículo con núm. para recambios ...
- **mot n. ...** = « hasta » el motor con núm. ...
- vett. n. ...** → = « a partir » del vehículo con núm. para recambios ...
- mot. n. ...** → = « a partir » del motor con núm. ...
- IX 1968** = en el mes de septiembre de 1968

columna « **Sgr. interessati e Norme di ricambio** » (= *subgrupos afectados por la modificación y normas para los recambios*):

- C1.30-C1.32 = subgrupos afectados por la modificación
- (B.I.T. ...) = núm. del « Bollettino Informazioni Tecniche » (= *Boletín técnico*) en el que se da parte de la modificación habida

normas para los recambios:

- 4055118 = D 2072  
al agotarse las existencias de 4055118, colóquense todas las piezas D 2072
- 4055102 = 4089698  
al agotarse las existencias de 4055102, colóquese 4089698
- 4076308 = 4086486 + 4092472  
al agotarse las existencias de 4076308, colóquense 4086486 y 4092472
- 4066205 = 4082585 — (4074547 + 4074548)  
al agotarse las existencias de 4066205, colóquese 4082585 anulando 4074547 y 4074548

## 5 - « TABLAS »

Se reseñan los datos referentes a "Piezas de recambio RIV", "Cables eléctricos", "Terminales y capuchones aislantes de cables eléctricos", etc.

## ELENCO DELLE VERSIONI 850 Sport

Liste des versions  
Liste der Ausführungen

Version List  
Lista de versiones

**Codici numerici**  
No. des codes Code No.  
Kennnummern Códigos

### VERSIONI BASE

Versions-base  
Grundausführungen

Basic Versions  
Versiones básicas

**05**

**Coupé con guida sinistra**

Coupé conduite à gauche  
Coupé Linkslenkung

Coupé LHD  
Coupé conducción izquierda

**06**

**Coupé con guida destra**

Coupé conduite à droite  
Coupé Rechtslenkung

Coupé RHD  
Coupé conducción derecha

**07**

**Spider con guida sinistra**

Spider conduite à gauche  
Spider Linkslenkung

Spider LHD  
Spider conducción izquierda

## Codici numerici

No. des codes Code No.  
Kennnummern Códigos

## VARIANTI

Variantes  
Abgeleitete TypenVariants  
Derivadas

11	con antifurto	avec antivol mit Diebstahlsicherung	w/anti-theft device con dispositivo antirrobo
13	con <b>contamiglia</b>	avec compteur de milles mit Meilenzähler	w/speedometer gauged in miles con velocimetro en millas
31	per <b>circolazione a sinistra</b>	pour circulation à gauche für Linksverkehr	for LH traffic countries para circulación por la izquierda
32	per <b>zone polverose</b>	pour zones poussiéreuses für staubige Zonen	for dusty areas para comarcas polvorosas
33	per <b>Francia</b>	pour la France für Frankreich	exported to France para Francia
*	per <b>Tropico Francia</b>	pour la France Tropicale für Tropic Frankreich	exported to France Tropic para Francia Tropical
34	per <b>Inghilterra e Irlanda</b>	pour l'Angleterre et l'Irlande für England u. Irland	exported to Great Britain and Eire para Inglaterra e Irlanda
35	per <b>Germania</b>	pour l'Allemagne für Deutschland	exported to Germany para Alemania
38	per <b>Svezia</b>	pour la Suède für Schweden	exported to Sweden para Suecia
39	per <b>Danimarca</b>	pour le Danemark für Dänemark	exported to Denmark para Dinamarca
40	per <b>Finlandia</b>	pour la Finlande für Finland	exported to Finland para Finlandia
41	per <b>Norvegia</b>	pour la Norvège für Norwegen	exported to Norway para Noruega
42	per <b>Svizzera</b>	pour la Suisse für Schweiz	exported to Switzerland para Suiza
43	per <b>Belgio</b>	pour la Belgique für Belgien	exported to Belgium para Bélgica
46	per <b>Austria</b>	pour l'Autriche für Österreich	exported to Austria para Austria
49	per <b>Australia</b>	pour l'Australie für Australien	exported to Australia para Australia

\* vale 32 e 33; per motore ved.  
Sgr. A0.01

comprenant les versions 32 et 33;  
pour le moteur voir Sgr. A0.01.  
es enthält die abgeleitete Typen 32 w. 33;  
für den Motor, s. Utgr. A0.01.

applicable codes: 32 and 33;  
see Sgr. A0.01 for engine.  
comprende las versiones 32 y 33;  
para el motor véase Sgr. A0.01.

**AVVERTENZE** - Per una corretta **ricerca delle parti di ricambio** illustrate ed elencate nel catalogo, è necessario:

- a) consultare l'« **Elenco delle versioni** » per individuare i **codici numerici**, della **versione base** e delle eventuali **varianti**, del veicolo che interessa;
  
- b) consultare l'indice « **Validità dei sottogruppi** » per conoscere:
  - le **validità dei sottogruppi per le versioni base**, che vengono indicate nelle colonne « Versioni base »;
  
  - le **eventuali validità di interi sottogruppi per le varianti**, che vengono indicate nella colonna « Varianti » con i relativi codici stampati in neretto;
  
  - l'**esistenza nei sottogruppi di parti di ricambio proprie di varianti**, che viene indicata nella colonna « Varianti » con i relativi codici numerici stampati fra parentesi;
  
- c) consultare le **tavole** e i relativi **elenchi delle parti di ricambio** del catalogo, come indicato ai punti 2 e 3 delle « Avvertenze generali per la consultazione del catalogo » (pag. 6).

**AVIS** - Pour la recherche correcte des pièces de rechange illustrées et en liste dans le catalogue, il faut:

- a) consulter la « **Liste des versions** » pour repérer les **codes numériques** de la **version-base** et des **variantes** éventuelles du véhicule qui intéresse;
- b) consulter l'index « **Validité des sousgroupes** » pour connaître:
  - les **validités des sousgroupes des versions-base**, qui sont indiquées dans les colonnes « Versions-base »;
  - les **validités éventuelles de sousgroupes complets pour les variantes**, qui sont indiquées dans la colonne « Variantes » avec les codes correspondants imprimés en mi-gras;
  - l'**existence dans les sousgroupes de pièces détachées propres aux variantes**, qui est indiqué dans la colonne « Variantes » avec les codes correspondants imprimés entre parenthèses;
- c) consulter les **planches** et les **listes des pièces détachées** correspondantes du catalogue, comme indiqué aux points 2 et 3 des « Règles générales pour la consultation du catalogue » (page 7).

**ZUR BEACHTUNG** - Zum Auffinden der in vorliegendem Katalog aufgeführten und abgebildeten Ersatzteile ist notwendig:

- a) die « **Liste der Ausführungen** » nachzuschlagen, um die **Kennummer** der **Grundausführung** bzw. des **abgeleiteten Typs** des in Frage kommenden Fahrzeugs festzustellen;
- b) das Verzeichnis « **Gültigkeit der Untergruppen** » nachzuschlagen, um festzustellen:
  - die **Zugehörigkeit der Untergruppen zu den Grundausführungen**, die in der Spalte « Grundausführungen » aufgeführt sind;
  - die **eventuelle Zugehörigkeit einer gesamten Untergruppe zu abgeleiteten Typen**, die in der Spalte « abgeleitete Typen » durch die schwarz gedruckten Kennnummern angegeben sind;
  - das **Vorhandensein von modelleigenen Teilen der verschiedenen Typen** in den Untergruppen, die durch die eingeklammerten Kennnummern in der Spalte « abgeleitete Typen » angegeben sind;
- c) die **Bildtafeln** und entsprechenden **Ersatzteillisten** nachzuschlagen, wie in den Punkten 2 u. 3 des Abschnitts « Hinweise zum Gebrauch des Katalogs » angegeben (S. 8).

**NOTICE** - To find the spares shown and listed in the catalog proceed as follows:

- a) consult the « **Version list** » to find the **code number of the basic version** and of **variants**, if any, of the vehicle involved;
- b) consult the « **Subgroup applicability** » index to find out:
  - the **subgroup applicability for the basic versions** which are indicated in the « Basic version » columns;
  - the **possible applicability of entire subgroups for the variants** which are indicated in column « Variants » with relevant codes printed in bold types;
  - the **existence, in the subgroups, of spares specific for the variants**, which is indicated in column « Variants » with the relevant code Nos. in parentheses;
- c) consult the **plates** and relevant **spare parts lists** of the catalog, as directed in 2 and 3 « Use of the catalog » (page 9).

**ADVERTENCIAS**- Para buscar las pieza de repuesto reseñadas en el catálogo, hay que:

- a) conocer los **códigos** de las **versiones básicas** y de las **derivadas** (*si las hay*) del vehículo en cuestión, los que figuran en la « **Lista de versiones** ».
- b) consultar la tabla « **Validez de los subgrupos** » para conocer:
  - la **validez de los subgrupos para las versiones básicas**, indicada en las columnas « Versiones básicas »;
  - la **validez de subgrupos completos para las derivadas**, indicada en la columna « Derivadas » con los códigos en negrita;
  - **si en los subgrupos hay piezas de repuesto propias de las derivadas**, señalándose en la columna « Derivadas » con los códigos colocados entre paréntesis;
- c) consultar las **láminas** y las **listas de piezas de repuesto** respectivas, atendiendo a cuanto se explica en los puntos 2 y 3 de la pág. 10 « **Cómo se maneja el catálogo** ».





Codici numerici										No. des codes Kennnummern			Code No. Códigos			Codici numerici										No. des codes Kennnummern			Code No. Códigos			Codici numerici										No. des codes Kennnummern			Code No. Códigos	
Versioni base							Varianti			Versioni base							Varianti			Versioni base							Varianti			Versioni base							Varianti	
05	06	07								05	06	07								05	06	07								05	06	07								05	06	07	
E1.07/2	=									F6.29/4										F6.29/5										F6.29/6										F6.29/7										F6.29/8										F6.29/9										F6.29/10										F6.29/11										F6.29/12										F6.29/13										F6.29/14										F6.32										F6.32/1										F6.32/2										F6.32/3										F6.32/4										F6.34										F6.34/1										F6.34/2										F6.35										F6.35/1										F6.65										F6.65/1										F6.65/2										F6.65/3										F6.65/4									

	INDICE DEI SOTTOGRUPPI	INDEX DES SOUSGROUPEES	UNTERGRUPPEN- VERZEICHNIS	SUBGROUP INDEX	INDICE DE SUBGRUPOS
A	MOTORE	MOTEUR	MOTOR	ENGINE	MOTOR
----					
A0	COMPLESSIVO MOTORE	ENSEMBLE MOTEUR	VOLLSTANDIGER MOTOR	ENGINE ASSEMBLY	CONJUNTO DEL MOTOR
----					
A001	MOTORE E SUPPORTI GRUPPO MOTOPROPULSORE ( A001/ 1 , )	MOTEUR ET SUPPORTS DU GROUPE PROPULSEUR	MOTOR UND TRIEBWERK- LAGER	ENGINE AND POWER PLANT SUPPORTS	MOTOR Y ANCLAJE DE LA PLANTA MOTRIZ
A1	ORGANI PRINCIPALI	ORGANES PRINCIPAUX	HAUPTORGANE	MAIN COMPONENTS	ORGANOS PRINCIPALES
----					
A101	BASAMENTO E TESTA CI- LINDRI	BATI ET CULASSE	KURBELGEHAUSE UND ZYLINDERKOPF	CRANKCASE AND CYLIN- DER HEAD	BLOQUE DE CILINDROS Y CULATA
A102	COPPA E COPERCHI BA- SAMENTO	CARTER D HUILE ET COUVERCLES DE BATI	OLWANNE UND DECKEL DES KURBELGEHAUSES	OIL SUMP AND CRANK- CASE COVERS	CARTER DE ACEITE Y TAPAS DEL BLOQUE
A103	ALBERO E VOLANO MOTORE	VILEBREQUIN ET VOLANT MOTEUR	KURBELWELLE UND SCHWUNGRAD	CRANKSHAFT AND FLY- WHEEL	CIGUENAL Y VOLANTE
A105	BIELLE E STANTUFFI	BIELLES ET PISTONS	PLEUELSTANGEN UND KOLBEN	CONNECTING RODS AND PISTONS	BIELAS Y EMBOLOS
A106	COMANDO DISTRIBUZIONE	COMMANDE DE DISTRI- BUTION	STEUERUNGSANTRIEB	CAMSHAFT DRIVE	PINONES DE LA DIS- TRIBUCION
A107	DISTRIBUZIONE	DISTRIBUTION	STEUERUNG	VALVE GEAR	DISTRIBUCION
A2	ALIMENTAZIONE E SCA- RICO	ALIMENTATION ET ECHAPPEMENT	KRAFTSTOFFORDERUNG UND AUSPUFF	FUEL AND EXHAUST SYSTEMS	ALIMENTACION Y ESCAPE
----					
A201	SERBATOIO COMBUSTIBILE E TUBAZIONI ( A201/ 1 , )	RESERVOIR ET CANALI- SATIONS COMBUSTIBLE	KRAFTSTOFFTANK UND LEITUNGEN	FUEL TANK AND LINES	DEPOSITO DE COMBUS- TIBLE Y TUBERIAS

A202	POMPA ALIMENTAZIONE E TUBAZIONI	POMPE ET CANALISATIONS D ALIMENTATION	KRAFTSTOFFPUMPE UND LEITUNGEN	FUEL PUMP AND LINES	BOMBA DE ALIMENTACION Y TUBERIAS
A203	POMPA ALIMENTAZIONE ( A203/ 1 v/ 2 v )	POMPE D ALIMENTATION	KRAFTSTOFFPUMPE	FUEL PUMP	BOMBA DE ALIMENTACION
A204	CARBURATORE E FILTRO ARIA	CARBURATEUR ET FILTRE A AIR	VERGASER UND LUFT- FILTER	CARBURETOR AND AIR CLEANER	CARBURADOR Y FILTRO DE AIRE
A205	FILTRO ARIA ( A205/ 1 v/ 2 v )	FILTRE A AIR	LUFTFILTER	AIR CLEANER	FILTRO DE AIRE
A206	CARBURATORE ( A206/ 1 v/ 2 v )	CARBURATEUR	VERGASER	CARBURETOR	CARBURADOR
A221	COMANDI ACCELERATORE E CARBURATORE ( A221/ 1 v )	COMMANDES D ACCELE- RATEUR ET DE STARTER	GASREGULIERUNG UND VERGASER	CHOKE AND ACCELERATOR CONTROL LINKAGE	MANDOS DEL ACELERADOR Y STARTER
A222	FILTRO ARIA E TUBA- ZIONI	FILTRE A AIR ET CA- NALISATIONS	LUFTFILTER UND LEITUNGEN	AIR CLEANER AND DUCTS	FILTRO DE AIRE Y TU- BERIAS
A223	FILTRO ARIA	FILTRE A AIR	LUFTFILTER	AIR CLEANER	FILTRO DE AIRE
A255	CONDOTTO E TUBAZIONE DI SCARICO	CONDUIT ET CANALISA- TION D ECHAPPEMENT	AUSPUFFKRUMMER UND LEITUNG	EXHAUST MANIFOLD AND PIPING	COLECTOR Y TUBERIA DE ESCAPE
A3	LUBRIFICAZIONE	GRAISSAGE	SCHMIERUNG	LUBRICATION SYSTEM	ENGRASE
A301	LUBRIFICAZIONE	GRAISSAGE	SCHMIERUNG	LUBRICATION SYSTEM	SISTEMA DE ENGRASE
A302	POMPA OLIO	POMPE A HUILE	OLPUMPE	OIL PUMP	BOMBA DE ACEITE
A4	RAFFREDDAMENTO	REFROIDISSEMENT	MOTORKUHLUNG	CODLING SYSTEM	REFRIGERACION

A401	RADIATORE ( A401/ 1 , )	RADIATEUR	KUHLER	RADIATOR	RADIADOR
A402	POMPA ACQUA E TUBAZIONI	POMPE ET CANALISATIONS D EAU	WASSERPUMPE UND LEITUNGEN	WATER PUMP AND LINES	BOMBA DE AGUA Y TUBERIAS
A403	POMPA ACQUA ( A403/ 1 , )	POMPE A EAU	WASSERPUMPE	WATER PUMP	BOMBA DE AGUA
A409	VENTILATORE ( A409/ A , )	VENTILATEUR	LUFTER	FAN	VENTILADOR
B	TRASMISSIONE	TRANSMISSION	KRAFTUBERTRAGUNG	POWER TRAIN	TRANSMISION
B1	INNESTO	EMBRAYAGE	KUPPLUNG	CLUTCH	EMBRAGUE
B101	COMANDO DISINNESTO FRIZIONE	COMMANDE DE DEBRAYAGE	KUPPLUNGSBETATIGUNG	CLUTCH RELEASE CONTROL	SISTEMA DE EMBRAGUE
B105	FRIZIONE	EMBRAYAGE	KUPPLUNG	CLUTCH	EMBRAGUE
B2	CAMBIO	BOITE DE VITESSES	WECHSELGETRIEBE	TRANSMISSION	CAMBIO DE VELOCIDADES
B201	CAMBIO E DIFFERENZIALE SCATOLA E COPERCHI	BOITE ET DIFFEREN- TIEL, CARTER ET COUVERCLES	WECHSEL- UND AUS- GLEICHGETRIEBE, GE- HAUSE UND DECKEL	TRANSMISSION-AND-DIF- FERENTIAL UNIT, CASING AND COVERS	CAMBIO Y DIFERENCIAL, CAJA Y TAPAS
B204	RUOTISMI CAMBIO DI VELOCITA	ENGRENAGES DE BOITE DE VITESSES	ZAHNRADER UND WELLEN DES WECHSELGETRIEBES	TRANSMISSION GEARS	ENGRANAJES DEL CAMBIO
B207	COMANDI ESTERNI CAMBIO DI VELOCITA	COMMANDES EXTERIEURES DE BOITE DE VITESSES	AUSSERE GETRIEBE- SCHALTUNG	GEARSHIFT OUTER CON- TROLS	VARILLAJE DEL CAMBIO DE VELOCIDADES

B210	COMANDI INTERNI CAMBIO DI VELOCITA	COMMANDES INTERIEURES DE BOITE DE VITESSES	INNERE GETRIEBESCHALTUNG	GEARSHIFT INNER CONTROLS	BARRAS DEL CAMBIO DE VELOCIDADES
B224	SEGNALAZIONE VELOCITA E SUO COMANDO	COMPTEUR DE VITESSE ET SA COMMANDE	TACHOMETER UND SEIN ANTRIEB	SPEEDOMETER AND DRIVE	VELOCIMETRO Y SU ARRASTRE
B4	PONTI	PONTS	ACHSEN	AXLES	PUENTES
B401	SEMIALBERI DIFFERENZIALE	ARBRES DE DIFFERENTIEL	ACHSWELLEN	AXLE SHAFTS	PALIERES
B404	RUOTISMI RIDUZIONE E DIFFERENZIALE	ENGRENAGES DE REDUCTION ET DIFFERENTIEL	ACHSANTRIEB UND AUSGLEICHGETRIEBE	FINAL DRIVE AND DIFFERENTIAL GEARS	REDUCCION FINAL Y DIFERENCIAL
C	FRENI	FREINS	BREMSEN	BRAKES	FRENOS
C1	FRENI RUOTE	FREINS AUX ROUES	RADBREMSEN	SERVICE BRAKES	FRENOS DE RUEDAS
C101	COMANDO A PEDALE FRENI	COMMANDE AU PIED DE FREINS	BREMSFUSSHEBEL	BRAKE FOOT CONTROL	PEDAL.DE FRENO
C102	COMANDO IDRAULICO FRENI ( C102/ 1 v )	COMMANDE HYDRAULIQUE DE FREINS	HYDRAULISCHE BREMSBETATIGUNG	BRAKE HYDRAULIC SYSTEM	SISTEMA DE FRENO HIDRAULICO
C106	CILINDRO MAESTRO ( C106/ 1 v/ 2 v )	MAITRE-CYLINDRE	HAUPTZYLINDER	MASTER CYLINDER	BOMBA
C107	CILINDRO COMANDO GANCIA	CYLINDRE DE COMMANDE MACHOIRES	RADBREMSZYLINDER	WHEEL CYLINDER	CILINDRO DE FRENO
C130	FRENI RUOTE ANTERIORI	FREINS DE ROUES AV	VORDERRAUBREMSEN	FRONT WHEEL BRAKES	FRENOS ANTERIORES

C131	PINZA ANTERIORE	ETRIER AVANT	VORDERER SATTEL	FRONT BRAKE CALIPER	PINZA DE FRENO ANTERIOR
C131/ 1	PINZA ANTERIORE DESTRA	ETRIER AVANT DROIT	VORDERER RECHTER SATTEL	FRONT RIGHT BRAKE CALIPER	PINZA DE FRENO ANTERIOR DERECHA
C132	FRENI RUOTE POSTERIORI	FREINS DE ROUES AR	HINTERRADBREMSEN	REAR WHEEL BRAKES	FRENOS POSTERIORES
C135	COMANDO A MANO FRENI	COMMANDE DE FREINS A MAIN	HANDBREMSBETATIGUNG	BRAKE HAND CONTROL	FRENO DE MANO
D ----	STERZO, SOSPENSIONI E RUOTE	DIRECTION, SUSPENSION ET ROUES	LENKUNG, AUFHANGUNG UND RADER	STEERING, SUSPENSION AND WHEELS	DIRECCION, SUSPENSION Y RUEDAS
D2 ----	STERZO	DIRECTION	LENKUNG	STEERING SYSTEM	DIRECCION
D201	COMANDO STERZO ( D201/ 1 ,/ 2 ,)	COMMANDE DE DIRECTION	LENKGETRIEBE	STEERING GEAR	VOLANTE Y CAJA DE LA DIRECCION
D202	SCATOLA STERZO	BOITIER DE DIRECTION	LENKGEHAUSE	STEERING BOX	CAJA DE LA DIRECCION
D203	ALBERO SNODATO ( D203/ 1 ,/ 2 ,)	ARBRE ARTICULE	GELENKWELLE	SHAFT WITH JOINT	ARBOL ARTICULADO
D210	TIRANTERIA COMANDO STERZO	TIMONERIE DE DIRECTION	LENKGESTANGE	STEERING LINKAGE	TIMONERIA DE LA DIRECCION
D3 ----	SOSPENSIONI E RUOTE	SUSPENSIONS ET ROUES	AUFHANGUNG UND RADER	SUSPENSIONS AND WHEELS	SUSPENSION Y RUEDAS
D301	SOSPENSIONE ANTERIORE	SUSPENSION AV	VORDERRADAUFHANGUNG	FRONT SUSPENSION	SUSPENSION ANTERIOR
D302	AMMORTIZZATORI E BARRE ANTERIORI	AMORTISSEURS ET BARRES AV	VORD.STOSSDAMPFER UND STABILISATOR	FRONT SHOCK ABSORBERS AND BARS	AMORTIGUADORES Y BARRAS ANTERIORES

D305	SOSPENSIONE POSTERIORE	SUSPENSION AR	HINTERRADAUFHANGUNG	REAR SUSPENSION	SUSPENSION POSTERIOR
D306	AMMORTIZZATORI E BARRE POSTERIORI	AMORTISSEURS ET BARRES AR	HINT.STOSSDAMPFER UND STABILISATOR	REAR SHOCK ABSORBERS AND BARS	AMORTIGUADORES Y BARRAS POSTERIORES
D310	AMMORTIZZATORE ( D310/ 1 ,/ 2 ,/ 3 ,)	AMORTISSEUR	STOSSDAMPFER	SHOCK ABSORBER	AMORTIGUADOR
D314	FUSO A SNODO	FUSEE	ACHSSCHENKEL	STEERING KNUCKLE	MANGUETA
D316	RUOTE	ROUES	RADER	WHEELS	RUEDAS
E ----	ORGANI SUSSIDIARI	ORGANES SUBSIDIAIRES	NEBENORGANE	ACCESSORY EQUIPMENT	EQUIPOS ACCESORIOS
E1 ----	RISCALDAMENTO, VENTILAZIONE INTERNA E VARI	CHAUFFAGE, AERATION ET DIVERS	HEIZUNG, BELUFTUNG UND VERSCHIEDENES	VENTILATION, HEATING AND MISCELLANEOUS EQUIPMENT	CALEFACCION, VENTILACION Y ACCESORIOS VARIOS
E101	RISCALDAMENTO E VENTILAZIONE	CHAUFFAGE ET AERATION	HEIZUNG UND BELUFTUNG	VENTILATION AND HEATING SYSTEM	SISTEMA DE VENTILACION Y CALEFACCION
E102	RISCALDATORE ( E102/ 1 ,)	RECHAUFFEUR	HEIZGERAT	HEATER	CALORIFERO
E103	COMANDI RISCALDAMENTO E VENTILAZIONE	COMMANDES DE CHAUFFAGE ET D AERATION	BEDIENUNGSVORRICHTUNG FUR HEIZUNG UND BELUFTUNG	VENTILATION AND HEATING CONTROLS	MANDOS DE VENTILACION Y CALEFACCION
E107	LAVACRISTALLO ( E107/ 1 ,/ 2 ,)	LAVE-GLACE	SCHEIBENWASCHER	WINDSHIELD WASHER	LAVA-PARABRISAS
F ----	IMPIANTO ELETTRICO	INSTALLATION ELECTRIQUE	ELEKTRISCHE ANLAGE	ELECTRICAL SYSTEM	INSTALACION ELECTRICA
F1 ----	ACCENSIONE	ALLUMAGE	ZUNDEANLAGE	IGNITION EQUIPMENT	ENCENDIDO

F101	ACCENSIONE MOTORE	ALLUMAGE MOTEUR	MOTORZUNDUNG	ENGINE IGNITION SYSTEM	ENCENDIDO DEL MOTOR
F2	AVVIAMENTO	DEMARRAGE	ANLASSEN	STARTING EQUIPMENT	ARRANQUE DEL MOTOR
F201	AVVIAMENTO MOTORE	LANCEMENT DU MOTEUR	ANLASSEN DES MOTORS	ENGINE STARTING EQUIPMENT	ARRANQUE DEL MOTOR
F3	GENERATORE	GENERATRICE	STROMANLAGE	GENERATING EQUIPMENT	GENERADOR
F301	GENERAZIONE DI CORRENTE	GENERATRICE	STROMERZEUGUNG	CURRENT GENERATING SYSTEM	GENERADOR DE CORRIENTE
F4	ILLUMINAZIONE	ECLAIRAGE	BELEUCHTUNG	LIGHTING EQUIPMENT	ALUMBRADO
F401	ILLUMINAZIONE ESTERNA ED INTERNA ( F401/ A, / 1, )	ECLAIRAGE EXTERIEUR ET INTERIEUR	AUSSEN- UND INNEN-BELEUCHTUNG	OUTER AND INNER LIGHTING	ALUMBRADO EXTERIOR E INTERIOR
F5	ACCESSORI	ACCESSOIRES	ZUBEHOR	ACCESSORIES	ACCESORIOS
F501	SEGNALAZIONE DI AVVISO E DI MANOVRA ( F501/ 1, )	DISPOSITIFS DE SIGNALISATION	SIGNALISIERVORRICHTUNG	SIGNALLING DEVICES	APARATOS DE SENALIZACION
F503	SEGNALAZIONI DI FUNZIONAMENTO ( F503/ 1, )	TEMOINS DE FONCTIONNEMENT	ANZEIGEVORRICHTUNGEN	OPERATION INDICATORS	TESTIGOS DE FUNCIONAMIENTO
F505	ACCESSORI VARI ( F505/ 1, )	ACCESSOIRES DIVERS	VERSCHIEDENES ZUBEHOR	MISCELLANEOUS ACCESSORIES	ACCESORIOS VARIOS
F6	PARTI DI APPARECCHI	PIECES D APPAREILS	GERATEEINZELTEILE	COMPONENT PARTS	DESPIEZO DE APARATOS



F603	ALTERNATORE	ALTERNATEUR	DREHSTROM-LICHT- MASCHINE	ALTERNATOR	ALTERNADOR
F608	MOTORINO DI AVVIAMENTO	DEMARREUR	ANLASSER	STARTER MOTOR	MOTOR DE ARRANQUE
F614	DISTRIBUTORE DI ACCEN- SIONE ( F614/ 1 ,/ 2 ,/ 3 ,/ 4 ,/ 5 ,/ 6 ,)	ALLUMEUR	ZUNDFERTEILER	IGNITION DISTRIBUTOR	DISTRIBUIDOR DE ENCEN- DIDO
F629	PROIETTORE ( F629/ 1 ,/ 2 ,/ 3 ,/ 4 ,/ 5 ,/ 6 ,/ 7 ,/ 8 ,)	PROJECTEUR	SCHEINWERFER	HEADLAMP	PROYECTOR
F629/ 9	FENDINEBBIA	PHARE BROUILLARD	NEBELSCHEINWERFER	FOG LAMP	FARO PARA NIEBLA
F629/10	PROIETTORE ( F629/11 ,/12 ,/13 ,/14 ,)	PROJECTEUR	SCHEINWERFER	HEADLAMP	PROYECTOR
F632	FANALE ANTERIORE ( F632/ 1 ,/ 2 ,/ 3 ,/ 4 ,)	LANTERNE AV	VORDERE LEUCHTE	FRONT LAMP	LAMPARA ANTERIOR
F634	FANALE POSTERIORE ( F634/ 1 ,)	LANTERNE AR	SCHLUSSLEUCHTE	TAIL LAMP	LAMPARA POSTERIOR
F634/ 2	FANALE RETROMARCIA	FEU DE RECUL	RUCKFAHRLEUCHTE	BACK-UP LAMP	LAMPARA DE MARCHA ATRAS
F635	FANALE TARGA ( F635/ 1 ,)	FEU DE PLAQUE	NUMMERSCHILDLEUCHTE	NUMBER PLATE LAMP	LAMPARA DE MATRICULA
F665	TERGICRISTALLO ( F665/ 1 ,/ 2 ,/ 3 ,/ 4 ,/ 5 ,)	ESSUIE-GLACE	SCHEIBENWISCHER	WINDSHIELD WIPER	LIMPIA-PARABRISAS
L3	PROTEZIONE	PROTECTION	SCHUTZ- UND ABDECK- BLECHE	PROTECTIVE AND TRIM SHEETING	DEFENSAS
L302	RIPARI	PROTECTIONS	ABDECKUNGEN UND DICHTUNGEN	PROTECTION ITEMS	ELEMENTOS DE PROTEC- CION

---

<u>2</u>	DOTAZIONI	DOTATIONS	WERKZEUGE	KITS	EQUIPO
<u>21</u>	ATTREZZI	OUTILS	WERKZEUGE	TOOLS	HERRAMIENTAS
2101	ATTREZZI	OUTILS	WERKZEUGE	TOOLS	HERRAMIENTAS



	<b>INDICE DEI SOTTOGRUPPI</b>	<b>INDEX DES SOUSGROUPES</b>	<b>UNTERGRUPPEN- VERZEICHNIS</b>	<b>SUBGROUP INDEX</b>	<b>ÍNDICE DE SUBGRUPOS</b>
<u>A</u>	<u>MOTORE</u>	<u>Moteur</u>	<u>Motor</u>	<u>Engine</u>	<u>Motor</u>
<u>A0</u>	<u>COMPLESSIVO MOTORE</u>	<u>Ensemble moteur</u>	<u>Vollständiger Motor</u>	<u>Engine Assembly</u>	<u>Conjunto del motor</u>
A0.01	Motore e supporti gruppo motopropulsore (A0.01,/1)	Moteur et supports du groupe propulseur	Motor und Triebwerk- lager	Engine and Power Plant Supports	Motor y anclaje de la planta motriz
<u>A1</u>	<u>ORGANI PRINCIPALI</u>	<u>Organes principaux</u>	<u>Hauptorgane</u>	<u>Main Components</u>	<u>Organos principales</u>
A1.01	Basamento e testa ci- lindri	Bâti et culasse	Kurbelgehäuse und Zylinderkopf	Crankcase and Cylin- der Head	Bloque de cilindros y culata
A1.02	Coppa e coperchi ba- samento	Carter d'huile et couvertles de bâti	Ölwanne und Deckel des Kurbelgehäuses	Oil Sump and Crank- case Covers	Cárter de aceite y tapas del bloque
A1.03	Albero e volano motore	Vilebrequin et volant moteur	Kurbelwelle und Schwungrad	Crankshaft and Fly- wheel	Cigüeñal y volante
A1.05	Bielle e stantuffi	Bielles et pistons	Pleuelstangen und Kolben	Connecting Rods and Pistons	Bielas y émbolos
A1.06	Comando distribuzione	Commande de distri- bution	Steuerungsantrieb	Camshaft Drive	Piñones de la dis- tribución
A1.07	Distribuzione	Distribution	Steuerung	Valve Gear	Distribución
<u>A2</u>	<u>ALIMENTAZIONE E SCA- RICO</u>	<u>Alimentation et échappement</u>	<u>Kraftstoffförderung und Auspuff</u>	<u>Fuel and Exhaust Systems</u>	<u>Alimentación y escape</u>
A2.01	Serbatoio combustibile e tubazioni (A2.01,/1)	Réservoir et canali- sations combustible	Kraftstofftank und Leitungen	Fuel Tank and Lines	Depósito de combus- tible y tuberías
A2.02	Pompa alimentazione e tubazioni	Pompe et canalisations d'alimentation	Kraftstoffpumpe und Leitungen	Fuel Pump and Lines	Bomba de alimentación y tuberías
A2.03	Pompa ali ntazione (A2.03,/1,/2)	Pompe d'alimentation	Kraftstoffpumpe	Fuel Pump	Bomba de alimentación

A2.04	Carburatore e filtro aria	Carburateur et filtre à air	Vergaser und Luftfilter	Carburetor and Air Cleaner	Carburador y filtro de aire
A2.05	Filtro aria	Filtre à air	Luftfilter	Air Cleaner	Filtro de aire
A2.06	Carburatore	Carburateur	Vergaser	Carburetor	Carburador
A2.21	Comandi acceleratore e carburatore	Commandes d'accélérateur et de starter	Gasregulierung	Choke and Accelerator Control Linkage	Mandos del acelerador y "starter"
A2.55	Condotto e tubazione di scarico	Conduit et canalisation d'échappement	Auspuffkrümmer und Leitung	Exhaust Manifold and Piping	Colector y tubería de escape
<u>A3</u>	<u>LUERIFICAZIONE</u>	<u>Graissage</u>	<u>Schmierung</u>	<u>Lubrication System</u>	<u>Engrase</u>
A3.01	Lubrificazione	Graissage	Schmierung	Lubrication System	Sistema de engrase
A3.02	Pompa olio	Pompe à huile	Ölpumpe	Oil Pump	Bomba de aceite
<u>A4</u>	<u>RAFFREDDAMENTO</u>	<u>Refroidissement</u>	<u>Motorkühlung</u>	<u>Cooling System</u>	<u>Refrigeración</u>
A4.01	Radiatore (A4.01, /1)	Radiateur	Kühler	Radiator	Radiador
A4.02	Pompa acqua e tubazioni	Pompe et canalisations d'eau	Wasserpumpe und Leitungen	Water Pump and Lines	Bomba de agua y tuberías
A4.03	Pompa acqua	Pompe à eau	Wasserpumpe	Water Pump	Bomba de agua
A4.09	Ventilatore	Ventilateur	Lüfter	Fan	Ventilador
<u>B</u>	<u>TRASMISSIONE</u>	<u>Transmission</u>	<u>Kraftübertragung</u>	<u>Power Train</u>	<u>Transmisión</u>
<u>B1</u>	<u>INNESTO</u>	<u>Embrayage</u>	<u>Kupplung</u>	<u>Clutch</u>	<u>Embrague</u>
B1.01	Comando disinnesto frizione	Commande de débrayage	Kupplungsbetätigung	Clutch Release Control	Sistema de embrague
B1.05	Frizione (parti)	Embrayage (pièces)	Kupplung (Einzelteile)	Clutch (Components)	Embrague (despiezo)

<u>B2</u>	<u>CAMBIO</u>	<u>Boîte de vitesses</u>	<u>Wechselgetriebe</u>	<u>Transmission</u>	<u>Cambio de velocidades</u>
B2.01	Cambio e differenziale scatola e coperchi	Boîte et différentiel, carter et couvercles	Wechsel- und Ausgleichgetriebe, Gehäuse und Deckel	Transmission-and-Differential Unit, Casing and Covers	Cambio y diferencial, caja y tapas
B2.04	Ruotismi cambio di velocità	Engrenages de boîte, de vitesses	Zahnräder und Wellen des Wechselgetriebes	Transmission Gears	Engranajes del cambio
B2.07	Comandi esterni cambio di velocità	Commandes extérieures de boîte de vitesses	Äussere Getriebeschaltung	Gearshift Outer Controls	Varillaje del cambio de velocidades
B2.10	Comandi interni cambio di velocità	Commandes intérieures de boîte de vitesses	Innere Getriebeschaltung	Gearshift Inner Controls	Barras del cambio de velocidades
B2.24	Segnalazione velocità e suo comando	Compteur de vitesse et sa commande	Tachomecer und sein Antrieb	Speedometer and Drive	Velocímetro y su arrastre
<u>B4</u>	<u>PONTI</u>	<u>Ponts</u>	<u>Achsen</u>	<u>Axles</u>	<u>Puentes</u>
B4.01	Semialberi differenziale	Arbres de différentiel	Achswellen	Axle Shafts	Palieres
B4.04	Ruotismi riduzione e differenziale	Engrenages de réduction et différentiel	Achsantrieb und Ausgleichgetriebe	Final Drive and Differential Gears	Reducción final y diferencial
<u>C</u>	<u>FRENI</u>	<u>Freins</u>	<u>Bremsen</u>	<u>Brakes</u>	<u>Frenos</u>
<u>C1</u>	<u>FRENI RUOTE</u>	<u>Freins aux roues</u>	<u>Radbremsen</u>	<u>Service Brakes</u>	<u>Frenos de ruedas</u>
C1.01	Comando a pedale freni	Commande au pied de freins	Bremsfusshebel	Brake Foot Control	Pedal de freno
C1.02	Comando idraulico freni	Commande hydraulique de freins	Hydraulische Bremsbetätigung	Brake Hydraulic System	Sistema de freno hidráulico
C1.06	Cilindro maestro	Maître-cylindre	Hauptzylinder	Master Cylinder	Bomba
C1.07	Cilindro comando gancese	Cylindre de commande mâchoires	Radbremsszylinder	Wheel Cylinder	Cilindro de freno
C1.30	Freni ruote anteriori	Freins de roues AV	Vorderradbremsen	Front Wheel Brakes	Frenos anteriores

Cl.31	Pinza anteriore	Etrier avant	Vorderer Sattel	Front Brake Caliper	Pinza de freno anterior
Cl.32	Freni ruote posteriori	Freins de roues AR	Hinterradbremsen	Rear Wheel Brakes	Frenos posteriores
Cl.35	Comando a mano freni	Commande de freins à main	Handbremsbetätigung	Brake Hand Control	Freno de mano
<u>D</u>	<u>STERZO, SOSPENSIONI E RUOTE</u>	<u>Direction, suspension et roues</u>	<u>Lenkung, Aufhängung und Räder</u>	<u>Steering, Suspension and Wheels</u>	<u>Dirección, suspensión y ruedas</u>
<u>D2</u>	<u>STERZO</u>	<u>Direction</u>	<u>Lenkung</u>	<u>Steering System</u>	<u>Dirección</u>
D2.01	Comando sterzo (D2.01,/1)	Commande de direction	Lenkgetriebe	Steering Gear	Volante y caja de la dirección
D2.02	Scatola sterzo	Boîtier de direction	Lenkgehäuse	Steering Box	Caja de la dirección
D2.03	Albero snodato	Arbre articulé	Gelenkwelle	Shaft with Joint	Árbol articulado
D2.10	Tiranteria comando sterzo	Timonerie de direction	Lenkgestänge	Steering Linkage	Timonería de la dirección
<u>D3</u>	<u>SOSPENSIONI E RUOTE</u>	<u>Suspensions et roues</u>	<u>Aufhängung und Räder</u>	<u>Suspensions and Wheels</u>	<u>Suspensión y ruedas</u>
D3.01	Sospensione anteriore	Suspension AV	Vorderradaufhängung	Front Suspension	Suspensión anterior
D3.02	Ammortizzatori e barre anteriori	Amortisseurs et barres AV	Vord.Stossdämpfer und Stabilisator	Front Shock Absorbers and Bars	Amortiguadores y barras anteriores
D3.05	Sospensione posteriore	Suspension AR	Hinterradaufhängung	Rear Suspension	Suspensión posterior
D3.06	Ammortizzatori e barre posteriori	Amortisseurs et barres AR	Hint.Stossdämpfer und Stabilisator	Rear Shock Absorbers and Bars	Amortiguadores y barras posteriores
D3.10	Ammortizzatore (D3.10,/1)	Amortisseur	Stossdämpfer	Shock Absorber	Amortiguador
D3.14	Fuso a snodo	Fusée	Achsschenkel	Steering Knuckle	Mangueta
D3.16	Ruote	Roues	Räder	Wheels	Ruedas

INDICE DELLE PARTI DI RICAMBIO  
 INDEX DES PIECES DETACHEES - ERSATZTEIL-VERZEICHNIS - SPARE PART INDEX - INDICE DE PIEZAS DE REPUESTO

N.ORDINAZ.	SGR.	N.ORDINAZ.	SGR.	N.ORDINAZ.	SGR.	N.ORDINAZ.	SGR.	N.ORDINAZ.	SGR.
202224	0202	877280	A301	978832	A403	1900641	A103	4061783	A409
330923	C101	877289	A302	978832	A403/ 1	1900642	A103	4061783	A409/ A
336501	0202	878166	A001	980848	C106	1900643	A103	4061784	A409
336514	0202	878166	A001/ 1	980848	C106/ 1	1900644	A103	4061784	A409/ A
336658	0314	879733	C132	980848	C106/ 2	4003334	E107	4061785	A409
336659	0314	879830	F101	983028	B210	4004961	F101	4061785	A409/ A
337050	D314	880393	0202	986228	A201	4007946	C107	4062041	F401
337176	B401	880394	0202	986228	A201/ 1	4007973	D301	4062070	F301
355300	B210	880484	0202	986228	E107	4008927	C132	4062109	F301
362773	0201/ 1	880673	A221	986228	E107/ 2	4008928	C132	4062130	F301
637410	F608	880673	A221/ 1	986309	0202	4009587	B101	4062279	C102
672541	F608	881431	A001	986339	C132	4010948	F501	4062326	A221
672948	F608	881431	A001/ 1	986340	C132	4011267	F401/ 1	4062788	3105
672949	F608	882479	0316	987112	A301	4013788	B204	4064592	A202
673196	F608	883175	B201	988072	D210	4014556	F629/ 4	4064759	A301
692394	C102	883944	A102	990986	D210	4014556	F629/ 5	4064973	F301
735802	0301	883946	A102	991079	D210	4019145	F608	4065246	A403
805579	F608	884873	A403	991293	D210	4019148	F608	4065246	A403/ 1
805581	F608	884873	A403/ 1	991380	A107	4019755	B207	4065247	4402
811731	A221/ 1	887752	F301	992273	A201	4024095	F608	4065615	F603
813101	F608	887752	F301	992273	A201/ 1	4029176	A107	4066276	F401
813149	B210	894040	D305	992463	E103	4032794	F501	4066381	A301
814488	A401	898514	A409	994922	C102	4032794	F501/ 1	4067051	F401
814489	A401	898515	A409	994922	C102/ 1	4037820	B401	4067916	F501
814635	D316	899497	D314	996623	A201	4039343	A106	4067916	F501/ 1
816468	0302	899498	0314	996623	A201/ 1	4044416	D305	4068360	F603
835389	B101	899499	0314	996623	A202	4046512	C132	4069103	F501
849128	0302	899500	0314	1900107	A101	4046516	C135	4069103	F501/ 1
849128	0306	899501	0314	1900191	C131	4047799	A204	4069378	E107/ 1
857808	C135	899983	D301	1900191	C131/ 1	4048471	F608	4070168	C130
857810	C135	899985	D301	1900192	C131	4049003	B207	4071012	E103
858394	0210	899487	0301	1900192	C131/ 1	4051369	0202	4072798	A301
861290	0301	900105	0302	1900193	C131	4052463	A101	4074007	A301
869763	0314	901866	D306	1900296	A103	4052518	A301	4074250	B210
869765	0314	901867	0314	1900297	A103	4055358	B401	4074878	B101
869770	0314	901896	F503/ 1	1900298	A103	4055358	0314	4076009	A221
873093	B210	902071	A102	1900299	A103	4056224	B201	4076227	C102
873637	0314	902127	A103	1900300	A103	4056225	B201	4077152	D316
874163	A106	902128	A103	1900358	C131/ 1	4056690	E102	4077589	C102
874558	A001/ 1	965041	A102	1900603	A105	4056690	E102/ 1	4077589	C102/ 1
874686	A001	965042	A102	1900604	A105	4057986	A301	4080533	D316
874686	A001/ 1	965201	D202	1900605	A105	4057987	A302	4081257	A202
874761	B210	966403	A403	1900606	A105	4057994	A301	4081258	A202
875118	C135	966403	A403/ 1	1900607	A105	4058051	F501	4081259	F503/ 1
875605	D302	967540	B204	1900608	A105	4058051	F501/ 1	4083236	B204
876648	B204	970490	D201	1900609	A105	4059537	B210	4084116	F301
876731	B201	970490	D201/ 1	1900610	A105	4061015	F608	4084117	F301
876836	A301	972486	C135	1900611	A105	4061033	A401	4084236	F505/ 1
877205	A101	973910	B105	1900612	A105	4061411	F608	4084715	A106
877205	B201	975061	0314	1900640	A103	4061781	A409	4084910	F101



N.ORDINAZ.	SGR.	N.ORDINAZ.	SGR.	N.ORDINAZ.	SGR.	N.ORDINAZ.	SGR.	N.ORDINAZ.	SGR.
4084946	F665	4093113	B224	4101774	B201	4103563	A409/ A	4105321	E103
4084946	F665/ 1	4093114	B224	4101860	A103	4103612	D210	4105322	E103
4084946	F665/ 2	4093115	B224	4101871	D301	4103613	D202	4105590	D301
4084947	F665	4093186	B201	4101877	D301	4103615	D210	4105662	D301
4084947	F665/ 1	4093187	B201	4101884	D301	4103641	D202	4105822	D201
4084947	F665/ 2	4093268	B207	4101889	D301	4103806	A201	4105825	D202
4087137	A255	4093274	B207	4101891	D302	4103906	A201/ 1	4105826	D202
4087872	A301	4093276	B207	4101891	D306	4103996	C135	4105828	D210
4091011	A255	4093279	B207	4101893	D302	4103998	C135	4105829	D202
4091349	D202	4093430	B404	4101893	D306	4103999	C135	4106152	C102
4091350	D202	4093434	B404	4101894	D302	4104000	C135	4106420	F401
4091351	D202	4093440	B404	4101896	D302	4104085	D210	4106420	F401/ A
4091352	D202	4093441	B404	4101898	D302	4104102	D301	4106420	F401/ 1
4091420	F301	4093442	B404	4101969	A107	4104271	F301	4107390	A102
4092081	B204	4093443	B401	4101975	A301	4104577	C132	4107391	A102
4092082	B204	4093445	B404	4102056	A301	4104579	D202	4107400	A301
4092083	B204	4093446	B404	4102094	A402	4104505	E102	4107401	A301
4092090	B204	4093447	B404	4102100	A409	4104668	C102	4107850	A402
4092091	B204	4093448	B404	4102126	D201	4104670	B224	4108236	A403
4092092	B204	4093449	B404	4102126	D201/ 1	4104683	B224	4108236	A403/ 1
4092093	B204	4093450	B404	4102126	D201/ 2	4104921	C102	4108237	A403
4092094	B204	4093451	B404	4102129	D202	4104931	A409	4108237	A403/ 1
4092095	B204	4093452	B404	4102139	F101	4105008	A221	4108538	B401
4092098	B204	4093455	B401	4102160	A107	4105008	C102	4108542	B401
4092099	B204	4093457	B401	4102593	C135	4105008	C102/ 1	4108574	F401
4092100	B204	4094064	F401	4102793	F401	4105022	L302	4108574	F401/ A
4092101	B204	4094064	F401	4102793	F401/ A	4105083	D210	4108574	F401/ 1
4092104	B204	4094064	F401	4102793	F401/ 1	4105084	D210	4108594	C130
4092105	B204	4094064	F401	4102856	B207	4105087	D210	4108912	B401
4092109	B204	4094064	F401/ A	4102860	B207	4105099	C102	4108912	C132
4092111	B204	4094131	F101	4102863	B207	4105099	C102/ 1	4109024	A103
4092112	B204	4094290	F301	4102867	B207	4105105	C102	4109225	F608
4092113	B204	4094637	B101	4102899	B207	4105105	C102/ 1	4109227	F608
4092114	B204	4094901	B401	4103231	A221	4105106	C102	4109228	F608
4092115	B204	4095844	B404	4103232	A221	4105106	C102/ 1	4109262	D305
4092116	B204	4095846	B404	4103236	A221	4105107	C102	4109263	D305
4092123	B204	4096095	D306	4103246	A401	4105107	C102/ 1	4109335	F608
4092124	B204	4096096	D306	4103246	A401/ 1	4105108	C102	4109342	A201
4092125	B204	4097367	C131	4103422	A221	4105108	C102/ 1	4109343	A201
4092658	B101	4097367	C131/ 1	4103506	D301	4105288	E102	4109345	A201
4092658	B101	4099013	F401	4103507	D301	4105288	E102/ 1	4109372	A103
4092664	B101	4100576	A204	4103508	D301	4105290	E102	4109374	A105
4092712	B201	4100579	A402	4103509	D301	4105290	E102/ 1	4109401	A201
4092758	B101	4100581	A402	4103510	D301	4105291	E102	4109401	A201/ 1
4092849	A221	4101431	D305	4103532	C101	4105291	E102/ 1	4109429	A107
4093095	B201	4101670	D305	4103534	C101	4105300	E101	4109431	A301
4093096	B201	4101759	A102	4103545	D301	4105300	E101	4109496	A107
4093105	B210	4101760	A102	4103562	A409	4105301	E101	4109842	A409
4093106	B210	4101761	A101	4103562	A409/ A	4105302	E101	4109842	A409/ A
4093107	B210	4101772	B201	4103563	A409	4105304	E101	4109924	A201

N.ORDINAZ.	SGR.	N.ORDINAZ.	SGR.	N.ORDINAZ.	SGR.	N.ORDINAZ.	SGR.	N.ORDINAZ.	SGR.
4109924	A201/ 1	4112348	A001	4118066	F629/ 2	4122946	A103	4128455	C102
4109930	A221	4112465	E101	4118070	F629/ 6	4123175	D314	4128457	C102
4109968	A301	4112597	B105	4119397	C135	4123179	D314	4128457	C102
4110007	D302	4112752	B101	4119398	C135	4123183	D314	4128719	F629/ 7
4110016	E102	4112761	B101	4119498	B204	4123474	D301	4128720	F629/ 8
4110016	E102/ 1	4112762	B101	4119678	D201/ 1	4123541	D305	4128900	A101
4110017	E102	4112763	B101	4119936	C135	4123542	D305	4128901	A101
4110017	E102/ 1	4112913	C102	4120155	A205	4123639	D305	4128902	A101
4110019	E102	4112913	C102/ 1	4120155	A205/ 1	4123923	A204	4128903	A101
4110019	E102/ 1	4112942	D306	4120155	A205/ 2	4123930	A204	4128930	A001/ 1
4110141	F501	4113070	D314	4120156	A205	4123931	A204	4128931	A001/ 1
4110141	F501/ 1	4113083	C135	4120156	A205/ 1	4124060	A221	4128962	B105
4110530	A205	4113241	D202	4120156	A205/ 2	4124060	A221/ 1	4128965	B201
4110530	A205/ 2	4113761	A403	4120282	A221/ 1	4124156	B401	4128966	B201
4110658	F201	4113761	A403/ 1	4120292	F401	4124219	C135	4128971	D305
4110740	D316	4114025	D306	4120292	F401/ A	4124356	B101	4128972	D305
4110741	D316	4114059	A301	4120371	F201	4124362	F301	4128989	L302
4110742	D316	4114132	A402	4120641	F401/ 1	4124362	F401	4128992	A001/ 1
4110743	D316	4114215	B207	4121098	C135	4124362	F401	4128994	D306
4110987	E102	4114218	C135	4121222	A205	4124362	F401/ A	4128995	D306
4110987	E102/ 1	4114395	D201	4121222	A205/ 1	4124375	B224	4129024	L302
4111043	D306	4114627	A301	4121222	A205/ 2	4124376	B101	4129259	L302
4111045	D306	4114647	A204	4121319	E102	4124501	E102	4129312	F401
4111046	D306	4114941	A201/ 1	4121319	E102/ 1	4124501	E102/ 1	4129312	F401/ A
4111150	D306	4115285	A202	4121320	E102	4124504	C132	4129400	A201/ 1
4111152	D301	4115451	C106	4121320	E102/ 1	4124626	A402	4129427	F505
4111194	F608	4115451	C106/ 1	4121359	A001	4124968	D201	4129430	E107
4111201	A103	4115451	C106/ 2	4121359	A001/ 1	4125639	F505/ 1	4129436	B101
4111221	F608	4115451	C107	4121362	A001	4125993	F632	4129442	B101
4111267	B207	4115466	A402	4121362	A001/ 1	4125993	F632/ 2	4129686	D201/ 1
4111357	D201/ 2	4115513	A402	4121363	A001	4125993	F632/ 3	4129728	E101
4111395	A301	4116293	A106	4121363	A001/ 1	4125993	F632/ 4	4129911	A221
4111522	B204	4116366	E102	4121373	A001	4126076	A205/ 1	4130090	E102
4111523	B204	4116366	E102/ 1	4121373	A001/ 1	4126337	E102	4130090	E102/ 1
4111635	D305	4116366	E102/ 1	4121582	B204	4127151	A221	4130093	E102/ 1
4111653	D202	4116707	A255	4121583	B204	4127153	A221	4130105	D201
4111753	F603	4116709	A255	4121584	B204	4127208	E102	4130247	A107
4111754	F603	4116893	B401	4121585	B204	4127208	E102/ 1	4130281	A106
4112049	F201	4117215	C102	4121599	B401	4127270	C101	4130282	F101
4112068	D310	4117215	C102/ 1	4121600	B401	4127274	C101	4130397	B101
4112068	D310/ 1	4117216	C102	4121616	C102	4127293	C101	4130397	C101
4112068	D310/ 2	4117216	C102/ 1	4121616	C102/ 1	4127299	B101	4130440	D310
4112068	D310/ 3	4117217	C102	4121620	C107	4127431	B204	4130440	D310/ 1
4112069	D310	4117217	C102/ 1	4122166	E101	4127470	A107	4130440	D310/ 2
4112069	D310/ 1	4117218	A301	4122568	A221	4127471	A107	4130440	D310/ 3
4112069	D310/ 2	4117227	D316	4122568	A221/ 1	4127702	D316	4130555	F503
4112069	D310/ 3	4117844	E102	4122677	A105	4127955	B404	4130556	F503
4112319	A107	4117844	E102/ 1	4122835	C106/ 2	4127971	A255	4130569	Z101
4112344	A001	4117881	F629	4122836	C106/ 2	4128453	C102	4130613	D305
4112347	A001	4117882	F629/ 1	4122938	B401	4128453	C102	4130614	D305

N.ORDINAZ.	SGR.	N.ORDINAZ.	SGR.	N.ORDINAZ.	SGR.	N.ORDINAZ.	SGR.	N.ORDINAZ.	SGR.
4130644	D302	4136087	F301	4140254	C106/ 1	4147377	C130	4156088	C102
4130645	D302	4136215	B201	4140254	C106/ 2	4148540	F401	4156194	F101
4130646	D306	4136248	F505	4140259	C106/ 1	4148625	F501	4156795	E101
4130802	A204	4136353	F101	4140631	A401	4149022	D201/ 1	4157304	F614/ 2
4130805	A205	4136475	C130	4140647	A106	4149023	D201/ 1	4157304	F614/ 4
4130805	A205/ 1	4136688	D316	4140870	D201/ 1	4149024	D201/ 1	4157473	C102
4130805	A205/ 2	4136688	D316	4140870	D201/ 1	4149060	D201/ 1	4157864	D201
4130888	F501	4136833	F501/ 1	4140870	D201/ 2	4149155	A221	4158493	F101
4130888	F501/ 1	4136833	F501/ 1	4140883	F301	4149156	F401	4158546	F301
4132001	F101	4136868	D201	4141073	B204	4149156	F401	4158595	F401
4132075	F505/ 1	4137379	8101	4141126	A105	4149156	F401	4158595	F401/ A
4132094	F401/ 1	4137389	C101	4141128	A105	4149157	F401	4158595	F501
4132095	F401/ 1	4137654	B204	4141129	A105	4149157	F401	4158683	A221
4132097	F401/ 1	4137655	B204	4141130	A105	4149157	F401	4158947	A409
4132136	F501/ 1	4137656	B204	4141131	A105	4149173	F401	4158948	A409
4132369	A255	4137657	B204	4141738	B201	4149173	F401	4158950	A409
4132370	D302	4137658	B204	4141757	B101	4149173	F401	4159084	A221
4132376	A401/ 1	4137659	B204	4141758	C135	4149302	F401	4159085	A221
4132761	E107/ 1	4137660	B204	4142061	A201	4149303	F401	4159095	A221
4132810	A201/ 1	4137661	B204	4142528	C130	4149359	F101	4159273	F608
4132883	E102	4137662	B204	4142528	C132	4149461	D314	4159287	F505
4132883	E102/ 1	4137663	B204	4143730	A202	4149462	D314	4159287	F505/ 1
4132984	A101	4137699	A202	4144296	D201	4149485	F401/ 1	4159474	A401
4133064	A101	4137700	A202	4144296	D201/ 1	4149593	F603	4159474	A401/ 1
4133173	D201	4137945	E102	4144296	D201/ 2	4149604	F603	4160313	A202
4133519	A107	4137945	E102/ 1	4144297	D201	4149607	F603	4160362	F632
4133520	A107	4137946	E102	4144297	D201/ 1	4149611	F603	4160362	F632/ 2
4133643	B224	4137946	E102/ 1	4144477	B401	4149621	F603	4160362	F632/ 3
4133644	B224	4137948	E103	4144918	A202	4150339	F401/ 1	4160362	F632/ 4
4133998	C102	4137998	E103	4145195	B404	4151068	F501	4160617	D201
4133998	E107/ 1	4138002	E103	4145483	A201	4151068	F501/ 1	4160617	D201/ 2
4134055	F101	4138003	E103	4145483	A201/ 1	4151243	A301	4160639	F505
4134260	C132	4138420	B404	4145587	A101	4151244	A301	4160640	F505
4134266	E101	4138470	F401	4145704	A001	4151305	F501	4161222	A301
4134449	A204	4138470	F401/ A	4145732	L302	4151305	F501/ 1	4161308	D201
4134598	F608	4138736	B404	4146076	E101	4151890	A301	4161330	A301
4134670	D201/ 1	4138766	A403	4146078	E102	4151999	B101	4162190	C132
4134671	D201/ 1	4138766	A403/ 1	4146078	E102/ 1	4152950	F301	4162191	C132
4134807	B101	4138898	C106	4146130	C130	4152950	F401	4162202	C132
4134939	F401	4138898	C106/ 1	4146257	B201	4153008	A401	4162206	C132
4134939	F401/ A	4139669	A001	4146301	E101	4153008	A401/ 1	4162207	C132
4134960	A204	4139682	D301	4146302	E101	4153055	A401	4162466	B401
4135209	E107/ 1	4140008	D301	4146576	F401	4153055	A401/ 1	4162557	A201
4135888	D305	4140009	D301	4146576	F401/ A	4153106	A409	4162557	A201/ 1
4135987	A107	4140252	C106	4146606	B210	4153912	L302	4162558	C102
4135988	A401	4140252	C106/ 2	4146822	E103	4154044	A221/ 1	4162648	C102
4135988	A401/ 1	4140253	C106	4146908	A102	4154045	A221/ 1	4164072	A221
4136084	B224	4140253	C106/ 1	4147286	F401	4154046	A221/ 1	4165040	F603
4136085	B224	4140253	C106/ 2	4147286	F401/ A	4154520	F101	4165210	F501
4136087	F301	4140254	C106	4147376	C130	4156086	C102	4165211	F301

N.ORDINAZ.	SGR.	N.ORDINAZ.	SGR.	N.ORDINAZ.	SGR.	N.ORDINAZ.	SGR.	N.ORDINAZ.	SGR.
4165465	C130	4172086	A403/ 1	4179945	F665/ 5	4181537	F501	4183762	F632/ 2
4165690	F401	4172087	A403	4179946	F665/ 3	4181539	F501	4183762	F632/ 4
4165690	F401/ 1	4172087	A403/ 1	4179946	F665/ 4	4181540	F634/ 2	4183785	A102
4166234	C106/ 2	4172174	F505	4179946	F665/ 5	4181666	A201	4183787	A102
4166524	F629	4172174	F505/ 1	4179947	F665	4181671	D201/ 2	4183789	A301
4166524	F629/ 1	4172185	F501	4179947	F665/ 1	4181680	A103	4183791	A301
4166524	F629/ 2	4172185	F501/ 1	4179947	F665/ 2	4181946	D314	4183802	F401
4166524	F629/ 6	4172186	F501	4179947	F665/ 3	4181847	O314	4183802	F401/ A
4166524	F629/ 7	4172186	F501/ 1	4179947	F665/ 4	4182193	A301	4183805	F632/ 4
4166524	F629/ 8	4172524	C135	4179947	F665/ 5	4182194	A302	4183823	F501
4166566	C102	4172922	A201/ 1	4180362	A101	4192197	A302	4183823	F501
4166642	C132	4173407	B201	4180402	D201	4182199	A302	4183823	F501/ 1
4166650	C132	4173419	B201	4180470	E101	4182365	A301	4183932	A105
4166671	A201	4173480	F401	4180720	F401/ 1	4182533	F401	4183934	A105
4166737	C131	4173663	C102/ 1	4180720	F503/ 1	4182533	F401	4183935	A105
4166737	C131/ 1	4173664	C102/ 1	4180721	F401/ 1	4182534	F401	4183936	A105
4167711	A202	4173783	F501	4180721	F401/ 1	4182535	F629/ 3	4183978	F501
4168896	F401	4173986	C102/ 1	4180725	F505/ 1	4182535	F629/ 9	4183980	F501
4168896	F401/ A	4173987	C102/ 1	4180917	F401	4182539	F629/ 3	4184057	A107
4169088	C131	4173990	C102/ 1	4180917	F401	4182539	F629/ 9	4184156	F301
4169088	C131/ 1	4174228	F401	4180917	F401	4182540	F629/ 3	4184521	C106/ 2
4169089	C131	4174228	F401/ A	4180918	F632	4182604	F629/ 3	4184701	C135
4169089	C131/ 1	4174255	F505/ 1	4180918	F632/ 3	4182604	F629/ 9	4184702	C135
4169193	F401/ 1	4174256	F505	4180919	F632	4182607	F401	4184703	C135
4169244	C102/ 1	4174484	A107	4180919	F632/ 2	4182607	F401	4184824	F634/ 2
4169420	B207	4174485	A107	4180919	F632/ 3	4182608	F401	4184832	F634/ 2
4169421	B207	4174993	F603	4180919	F632/ 4	4182610	F629/ 3	4185091	F401
4169658	C102	4175824	E107	4180922	F632/ 3	4182766	A255	4185091	F401
4169660	C102	4176046	B401	4180948	F401	4182876	A102	4185092	F401
4169662	C102	4176048	B401	4180948	F401/ A	4183030	F501	4185210	D201
4169807	F501/ 1	4176302	A401/ 1	4180950	F401	4183030	F501	4185210	O201/ 1
4169807	F501/ 1	4176418	E102	4180950	F401/ A	4183030	F501/ 1	4185214	F501
4169807	F501/ 1	4176418	E102/ 1	4180951	F634/ 1	4183087	F401	4185214	F501/ 1
4170472	F101	4176872	E103	4180954	F634/ 1	4183118	D316	4185337	F634/ 2
4170589	C131	4177124	F501	4180954	F634/ 2	4183216	F401/ 1	4185351	A401
4170935	B210	4177176	F505	4180955	F634/ 1	4183217	F401/ 1	4185351	A401/ 1
4170936	B210	4177247	E101	4180955	F634/ 2	4183218	F401	4185496	C106/ 2
4170937	B210	<del>4177335</del>	E102	4180958	F634/ 1	4183370	F401/ 1	4185527	A401/ 1
4170938	B210	<del>4177508</del>	E102	4180958	F634/ 2	4183414	F503	4185706	A409
4170939	B210	4177934	C130	4181511	F301	4183552	A101	4185706	A409/ A
4171169	C132	4178455	C102	4181514	F603	4183555	A107	4186145	F501/ 1
4171385	C135	4178455	C102	4181521	A402	4183556	A107	4186147	F501/ 1
4171679	C130	4178589	A402	4181522	A403	4183576	F603	4186177	A204
4171680	C130	4178950	F629/ 3	4181523	A402	4183577	A107	4186196	D201/ 2
4171682	A201	4178951	F629/ 3	4181524	A409	4183580	A107	4186412	F501
4171682	A201/ 1	4179944	F665/ 3	4181524	A409/ A	4183637	F401	4186412	F501/ 1
4171734	A201	4179944	F665/ 4	4181525	A409	4183703	A107	4186413	F501
4172068	A403	4179944	F665/ 5	4181525	A409/ A	4183761	F401	4186413	F501/ 1
4172068	A403/ 1	4179945	F665/ 3	4181527	A409	4183761	F401	4186476	A221/ 1
4172086	A403	4179945	F665/ 4	4181530	F301	4183761	F401	4186651	A402

N.ORDINAZ.	SGR.	N.ORDINAZ.	SGR.	N.ORDINAZ.	SGR.	N.ORDINAZ.	SGR.	N.ORDINAZ.	SGR.
4186705	A255	4189877	D316	4196196	A409/ A	4199268	F629/11	4208144	F629/12
4186706	A255	4189885	B207	4196197	A409	4199268	F629/12	4208177	B404
4186935	F101	4189913	F503	4196197	A409/ A	4199268	F629/13	4208256	F301
4186935	F101	4189914	F503	4196292	A409	4199268	F629/14	4208311	C130
4186936	F101	4189983	F401	4196292	A409/ A	4199373	D316	4208869	A107
4186936	F101	4190038	C102	4197228	E101	4200122	F505	4208898	A301
4187017	A107	4190055	F401/ 1	4197293	B201	4200123	F505	4209029	F632
4187024	A107	4190094	F603	4197294	B201	4200124	F505	4209029	F632/ 2
4187025	A107	4190109	A107	4197296	L302	4200125	F505	4209029	F632/ 3
4187027	A103	4190197	A001	4197563	F401	4200126	F505	4209029	F632/ 4
4187098	A402	4190304	E101	4198285	E102/ 1	4200429	B201	4209334	A101
4187218	D301	4190305	E101	4198528	F629/10	4200679	F501	4209427	E102/ 1
4187219	D301	4190503	F401/ 1	4198528	F629/11	4200679	F501	4209638	A403
4187220	D301	4190712	D316	4198528	F629/12	4200679	F501/ 1	4209638	A403/ 1
4187221	D301	4190779	F503/ 1	4198528	F629/13	4200770	E107/ 2	4209701	A402
4187222	D301	4190917	E102	4198528	F629/14	4201086	F401	4209772	A204
4187223	D301	4190917	E102/ 1	4198529	F629/10	4201087	C102	4209829	F401/ 1
4187293	D301	4191122	F301	4198530	F629/10	4201197	F101	4209830	F401/ 1
4187599	A105	4191254	E107/ 1	4198530	F629/14	4201523	F603	4209831	F401/ 1
4187600	A105	4191461	A409	4198540	F629/10	4201531	F603	4209842	B101
4187601	A105	4191461	A409/ A	4198540	F629/11	4201956	F401	4210117	B101
4187603	A105	4191462	A409	4198540	F629/12	4201956	F401	4210257	F501
4187604	A105	4191462	A409/ A	4198540	F629/13	4201957	F401	4210257	F501/ 1
4187605	A105	4191463	A409	4198540	F629/14	4203973	E107/ 2	4210258	F501
4187660	D301	4191463	A409/ A	4198560	F629/11	4204295	F401/ 1	4210258	F501/ 1
4187674	A105	4191477	A102	4198561	F629/11	4204378	B210	4210339	F629/10
4188214	B207	4191871	F503/ 1	4198561	F629/13	4204417	F505/ 1	4210561	B207
4188275	A103	4192314	B201	4198569	F629/11	4204634	F629/12	4210562	B207
4188295	F501	4192940	F401/ A	4198569	F629/13	4204682	B210	4210565	F401/ A
4188295	F501/ 1	4193034	F401/ A	4198692	F401/ 1	4204683	B210	4210622	E102/ 1
4188698	E107/ 1	4193215	F505	4198692	F401/ 1	4204684	B210	4210382	D201/ 2
4188987	B101	4193341	A301	4198696	F401/ 1	4204685	B210	4210887	D201/ 2
4188988	C101	<del>4193585</del>	F301	4198696	F503/ 1	4205265	B101	4211356	A409
4189031	F503/ 1	4193731	D203/ 1	4198698	F401	4205266	C101	4211356	A409/ A
4189032	F503/ 1	4193731	D203/ 2	4198698	F401	4205368	F301	4211967	A255
4189033	F503/ 1	4193733	D203/ 1	4198698	F401/ A	4205578	E107/ 2	4211997	F301
4189067	E101	4193733	D203/ 2	4198931	C130	4205723	E103	4212140	B201
4189068	F101	4193734	D203/ 1	4198932	C130	4205777	D201/ 1	4212140	B201
4189069	F101	4193734	D203/ 2	4199106	F503/ 1	4205790	D203/ 1	4212141	A204
4189130	A107	4193735	D203/ 1	4199231	E101	4205782	D203/ 1	4212268	A221
4189131	A107	4193735	D203/ 2	4199232	E102/ 1	4205794	D201/ 1	4212591	A204
4189242	D305	4193852	F501	4199259	F629/12	4205911	D305	4212591	A204
4189404	B201	4193854	F501	4199259	F629/10	4206468	F634/ 1	4212908	F101
4189405	B201	4193856	F501	4199259	F629/11	4206623	F301	4212966	A409
4189437	F503	4193974	F503/ 1	4199259	F629/13	4206624	F301	4212976	F505
4189438	F503	4193974	F505/ 1	4199259	F629/14	4206852	D316	4213038	F101
4189602	F401/ 1	4194300	A101	4199266	F629/10	4206952	D316	4214006	E101
4189859	B224	4194582	C131/ 1	4199266	F629/12	4207508	A105	4214008	E101
4189860	B201	4195196	E102/ 1	4199266	F629/14	4207509	A105	4214009	E101
4189876	D316	4196196	A409	4199268	F629/10	4207959	8404	4214789	A223

N.ORDINAZ.	SGR.	N.ORDINAZ.	SGR.	N.ORDINAZ.	SGR.	N.ORDINAZ.	SGR.	N.ORDINAZ.	SGR.
4214793	A223	4226084	F401/ 1	4234921	C102/ 1	4256100	C102/ 1	4267319	F501
4215205	A101	4226671	B105	4234924	C102	4256102	C102/ 1	4267319	F501
4215206	A101	4226845	A001	4234924	C102/ 1	4256227	A401	4267319	F501
4215207	A101	4226847	A001/ 1	4235000	E102/ 1	4256227	A401/ 1	4267320	F501
4215594	B101	4226848	A001/ 1	4235185	A001	4256655	B204	4267320	F501
4215595	B101	4226856	A001	4235320	D210	4256656	B204	4268206	B204
4215898	A223	4226857	A001	4235691	U201/ 2	4256657	B204	4593544	D201/ 1
4215901	B101	4227186	A103	4235693	D203/ 2	4256814	A301	4593545	D203
4216079	E107	4227558	F401	4235898	F401	4257046	F401	4593547	D203
4216577	F301	4227563	A204	4235898	F401	4257165	C107	4593549	D203
4216578	F301	4227959	F505	4235898	F401/ A	4258054	F401	4593550	D203
4216629	D201/ 1	4227959	F505	4236156	D201/ 2	4258061	D301	4593551	D203
4216629	D201/ 2	4228647	F301	4236769	C132	4260378	E107	4593552	D203
4216787	A101	4228741	D201/ 1	4237220	A222	4260378	E107/ 2	4593553	D203
4216792	A301	4228747	A222	4237221	A001	4261710	F401/ A	9902586	F614
4217165	D316	4228753	D201/ 2	4237362	A105	4261711	F401/ A	9902586	F614/ 1
4218013	F401	4229021	A106	4237364	A105	4261716	F401/ A	9902586	F614/ 2
4218013	F401/ A	4230247	A401	4237365	A105	4261717	F401/ A	9902586	F614/ 3
4218479	A001	4230248	A401	4237366	A105	4262066	F629/10	9902586	F614/ 4
4218479	A001/ 1	4230532	B201	4237445	A107	4262066	F629/11	9902586	F614/ 6
4218483	A001	4230533	D301	4238119	F505/ 1	4262066	F629/12	9903319	F614
4218485	A001	4230535	D202	4238945	A001/ 1	4262066	F629/13	9903319	F614/ 1
4218604	D201/ 1	4230540	D314	4239102	A001	4262066	F629/14	9903319	F614/ 2
4219824	A103	4230541	D314	4241217	C106/ 2	4262161	F401/ A	9903319	F614/ 3
4220570	B105	4230797	C107	4241218	C106/ 2	4262173	F401/ A	9903319	F614/ 4
4220571	B105	4230797	C131	4241453	F629/10	4262185	F401/ A	9903319	F614/ 6
4220669	E107/ 1	4230797	C131/ 1	4241453	F629/11	4262195	F401/ A	9903367	F614
4220690	F401	4231212	E107/ 2	4241453	F629/12	4262198	F401/ A	9903367	F614/ 1
4220749	A001	4231216	E107/ 2	4241453	F629/13	4263516	F401/ A	9903367	F614/ 2
4220750	A001/ 1	4231248	A103	4241453	F629/14	4263605	F401/ A	9903367	F614/ 3
4220751	A001	4231430	A204	4241573	D301	4263957	B204	9903367	F614/ 4
4220752	A001/ 1	4231432	A222	4241578	A301	4264019	F629/12	9903367	F614/ 6
4220754	A001	4231826	E102/ 1	4243111	E101	4265900	F401/ A	9904577	A206
4220911	F301	4231827	E102/ 1	4243112	E101	4265901	F401/ A	9904577	A206/ 1
4221270	F401	4231854	E102/ 1	4243499	F505/ 1	4266795	F401/ A	9904577	A206/ 2
4221428	A401	4231876	C102/ 1	4243501	F505/ 1	4267022	F401/ A	9904615	A206
4221815	D316	4232248	E102/ 1	4243503	F505/ 1	4267034	F401/ A	9904615	A206/ 1
4221815	D316	4232990	A105	4244262	F301	4267035	F401/ A	9904615	A206/ 2
4221850	D210	4232992	A105	4246737	C102	4267036	F401/ A	9904667	A206
4221896	A255	4232993	A105	4246738	C102	4267170	F401/ A	9904667	A206/ 1
4221991	L302	4232994	A105	4246739	C102	4267171	F401/ A	9904667	A206/ 2
4221992	L302	4233105	D201/ 1	4247788	F501	4267317	F501	9904687	A206
4222309	A401	4233105	D201/ 2	4247811	F505	4267317	F501	9904687	A206/ 1
4223598	F501	4233891	E101	4247880	A101	4267318	F501	9904687	A206/ 2
4223598	F501	4234292	A204	4248005	A409/ A	4267318	F501	9904693	A206
4223598	F501/ 1	4234672	E101	4248571	F505	4267318	F501	9904693	A206/ 1
4224658	B207	4234857	C132	4249164	F101	4267318	F501	9904693	A206/ 2
4225518	F301	4234889	D201	4252261	B204	4267319	F501	9904703	A206/ 1
4226084	F401	4234892	D203/ 2	4254443	A255	4267319	F501	9904703	A206/ 2
4226084	F401/ A	4234921	C102	4255846	F401/ 1	4267319	F501	9904710	A206

N.ORDINAZ.	SGR.	N.ORDINAZ.	SGR.	N.ORDINAZ.	SGR.	N.ORDINAZ.	SGR.	N.ORDINAZ.	SGR.
9904710	A206/ 1	9905735	D310/ 1	9908382	F632/ 1	9910774	A206	9912661	F629/ 4
9904710	A206/ 2	9905736	D310	9908382	F634	9910774	A206/ 1	9912661	F629/ 5
9904730	A206	9905736	D310/ 1	9908434	F665	9910774	A206/ 2	9912661	F629/ 8
9904730	A206/ 1	9905736	D310/ 2	9908434	F665/ 1	9910789	A206	9912664	A206
9904730	A206/ 2	9905736	D310/ 3	9908434	F665/ 2	9911196	A206	9912664	A206/ 1
9904731	A206	9906837	A206	9908434	F665/ 3	9911196	A206/ 1	9912664	A206/ 2
9904731	A206/ 1	9906837	A206/ 1	9908434	F665/ 4	9911196	A206/ 2	9912666	A206
9904731	A206/ 2	9906837	A206/ 2	9908434	F665/ 5	9911201	A206	9912666	A206/ 1
9904811	A206	9906843	D310	9908454	F629/ 4	9911201	A206/ 1	9912666	A206/ 2
9904811	A206/ 1	9906843	D310/ 1	9908454	F629/ 5	9911201	A206/ 2	9912909	D310
9904811	A206/ 2	9906843	D310/ 2	9908456	F629/ 4	9911213	D310	9912909	D310/ 1
9904841	A203	9906843	D310/ 3	9908456	F629/ 5	9911213	D310/ 1	9912909	D310/ 2
9904851	A203	9907120	F665	9908457	F629/ 4	9911213	D310/ 2	9912909	D310/ 3
9904941	A206/ 1	9907120	F665/ 1	9908457	F629/ 5	9911213	D310/ 3	9912911	D310/ 1
9904941	A206/ 2	9907120	F665/ 2	9908605	D310/ 3	9911214	D310	9912911	D310/ 2
9904983	A206	9907257	A206	9908650	A206	9911214	D310/ 1	9912912	D310
9904983	A206/ 1	9907257	A206/ 1	9908650	A206/ 1	9911214	D310/ 2	9912912	D310/ 1
9904983	A206/ 2	9908079	D310	9908650	A206/ 2	9911214	D310/ 3	9912912	D310/ 2
9905070	A206	9908079	D310/ 1	9908971	F665	9911221	A206	9912912	D310/ 3
9905071	A206	9908079	D310/ 2	9908971	F665/ 1	9911221	A206/ 1	9912913	D310/ 2
9905094	A206	9908079	D310/ 3	9908971	F665/ 2	9911221	A206/ 2	9913609	A203/ 2
9905094	A206/ 1	9908080	D310	9908971	F665/ 3	9911226	A206	9913843	F614
9905094	A206/ 2	9908080	D310/ 3	9908971	F665/ 4	9911226	A206/ 1	9913843	F614/ 1
9905100	A206/ 1	9908081	D310	9908971	F665/ 5	9911226	A206/ 2	9913843	F614/ 2
9905617	D310	9908081	D310/ 1	9909139	A206	9911245	F614	9913843	F614/ 3
9905617	D310/ 1	9908081	D310/ 2	9909139	A206/ 1	9911245	F614/ 1	9913843	F614/ 4
9905617	D310/ 2	9908081	D310/ 3	9909139	A206/ 2	9911245	F614/ 2	9913843	F614/ 6
9905617	D310/ 3	9908084	D310	9909321	D310	9911245	F614/ 3	9913844	F614
9905619	D310	9908084	D310/ 1	9909321	D310/ 3	9911245	F614/ 4	9913844	F614/ 1
9905619	D310/ 3	9908084	D310/ 2	9909481	D310	9911245	F614/ 6	9913844	F614/ 2
9905621	D310	9908084	D310/ 3	9909481	D310/ 1	9911278	F665	9913844	F614/ 3
9905621	D310/ 1	9908085	D310	9909481	D310/ 2	9911278	F665/ 1	9913844	F614/ 4
9905621	D310/ 3	9908085	D310/ 1	9909481	D310/ 3	9911278	F665/ 2	9913844	F614/ 6
9905622	D310	9908085	D310/ 2	9909507	D310/ 1	9911279	F665	9913848	F614
9905622	D310/ 1	9908085	D310/ 3	9909507	D310/ 2	9911279	F665/ 1	9913848	F614/ 1
9905622	D310/ 2	9908086	D310	9909508	D310	9911279	F665/ 2	9913848	F614/ 2
9905622	D310/ 3	9908086	D310/ 1	9909508	D310/ 1	9911318	A203	9913848	F614/ 3
9905624	D310	9908086	D310/ 2	9909533	F665	9911476	A203/ 2	9913848	F614/ 4
9905624	D310/ 1	9908086	D310/ 3	9909533	F665/ 1	9911761	F665	9913848	F614/ 6
9905624	D310/ 2	9908087	D310	9909533	F665/ 2	9911761	F665/ 2	9913849	F614
9905624	D310/ 3	9908087	D310/ 1	9910053	A203/ 2	9911761	F665/ 3	9913849	F614/ 1
9905628	D310	9908087	D310/ 2	9910054	A203/ 2	9911761	F665/ 4	9913849	F614/ 2
9905628	D310/ 1	9908087	D310/ 3	9910066	A203/ 2	9911761	F665/ 5	9913849	F614/ 3
9905633	D310/ 1	9908089	D310/ 2	9910121	F629/ 4	9911957	F629	9913849	F614/ 4
9905633	D310/ 2	9908369	F665	9910121	F629/ 5	9911957	F629/ 2	9913849	F614/ 6
9905634	D310/ 2	9908369	F665/ 1	9910599	A206	9911957	F629/ 6	9913850	F614
9905634	D310/ 3	9908369	F665/ 2	9910599	A206/ 1	9911957	F629/ 7	9913850	F614/ 1
9905638	D310	9908369	F665/ 3	9910599	A206/ 2	9912162	A203/ 1	9913850	F614/ 2
9905638	D310/ 3	9908369	F665/ 4	9910769	A206	9912166	A203/ 1	9913850	F614/ 3
9905735	D310	9908369	F665/ 5	9910769	A206/ 1	9912661	F629/ 1	9913850	F614/ 4

N.ORDINAZ.	SGR.	N.ORDINAZ.	SGR.	N.ORDINAZ.	SGR.	N.ORDINAZ.	SGR.	N.ORDINAZ.	SGR.
9913850	F614/ 6	9913874	F629/ 1	9914510	A206/ 2	9915240	A206/ 1	9915262	A206/ 1
9913851	F614	9913874	F629/ 2	9914511	A206	9915240	A206/ 2	9915262	A206/ 2
9913854	F614	9913989	A203/ 2	9914511	A206/ 1	9915242	A206	9915263	A203
9913854	F614/ 1	9913991	F629	9914511	A206/ 2	9915242	A206/ 1	9915320	A203
9913854	F614/ 2	9913991	F629/ 2	9914516	A206	9915242	A206/ 2	9915321	F634
9913854	F614/ 3	9913991	F629/ 6	9914516	A206/ 1	9915243	A206	9915325	F634
9913854	F614/ 4	9913991	F629/ 7	9914516	A206/ 2	9915243	A206/ 1	9915326	F634
9913854	F614/ 6	9913992	F629	9914641	D310/ 1	9915243	A206/ 2	9915327	F634
9913855	F614	9913992	F629/ 2	9914641	D310/ 2	9915244	A206	9915328	F634
9913855	F614/ 1	9913992	F629/ 6	9914758	A203	9915244	A206/ 1	9915329	F634
9913855	F614/ 2	9913992	F629/ 7	9914759	A203	9915244	A206/ 2	9915361	F629/ 4
9913855	F614/ 3	9913993	F629	9914760	A203	9915245	A206	9915362	F629/ 5
9913855	F614/ 4	9913993	F629/ 2	9914761	A203	9915245	A206/ 1	9915364	F665
9913855	F614/ 6	9913993	F629/ 6	9914763	A203	9915245	A206/ 2	9915365	F665
9913856	F614	9913993	F629/ 7	9914783	A206	9915246	A206	9915366	F665
9913858	F614	9914145	F635/ 1	9914783	A206/ 1	9915246	A206/ 1	9915366	F665/ 2
9913858	F614/ 1	9914277	F614	9914783	A206/ 2	9915246	A206/ 2	9915367	F665
9913858	F614/ 2	9914279	F614	9914800	F665	9915249	A206	9915367	F665/ 2
9913858	F614/ 3	9914279	F614/ 1	9914800	F665/ 1	9915249	A206/ 1	9915368	F665
9913858	F614/ 4	9914279	F614/ 2	9914800	F665/ 2	9915249	A206/ 2	9915368	F665/ 2
9913858	F614/ 6	9914279	F614/ 3	9915183	D310/ 2	9915250	A206	9915370	F665
9913859	F614	9914279	F614/ 4	9915183	D310/ 3	9915250	A206/ 1	9915370	F665/ 2
9913859	F614/ 1	9914279	F614/ 6	9915230	A206	9915250	A206/ 2	9915371	F665
9913859	F614/ 2	9914280	F614	9915230	A206/ 1	9915251	A206	9915371	F665/ 2
9913859	F614/ 3	9914281	F614	9915230	A206/ 2	9915251	A206/ 1	9915371	F665/ 3
9913859	F614/ 4	9914281	F614/ 1	9915231	A206	9915251	A206/ 2	9915371	F665/ 4
9913859	F614/ 6	9914281	F614/ 2	9915231	A206/ 1	9915253	A206	9915374	F665
9913860	F614/ 1	9914281	F614/ 3	9915231	A206/ 2	9915253	A206/ 1	9915374	F665/ 2
9913860	F614/ 2	9914281	F614/ 4	9915232	A206	9915253	A206/ 2	9915375	F665
9913861	F614	9914281	F614/ 6	9915232	A206/ 1	9915254	A206	9915375	F665/ 2
9913861	F614/ 1	9914303	F665	9915232	A206/ 2	9915254	A206/ 1	9915376	F665/ 1
9913861	F614/ 2	9914303	F665/ 1	9915233	A206	9915254	A206/ 2	9915377	F665/ 1
9913861	F614/ 3	9914303	F665/ 2	9915233	A206/ 1	9915255	A206	9915378	F665
9913861	F614/ 4	9914490	A206	9915233	A206/ 2	9915255	A206/ 1	9915378	F665/ 1
9913861	F614/ 6	9914490	A206/ 1	9915234	A206	9915255	A206/ 2	9915378	F665/ 2
9913862	F614	9914490	A206/ 2	9915234	A206/ 1	9915256	A206	9915378	F665/ 3
9913862	F614/ 1	9914495	A206	9915234	A206/ 2	9915257	A206	9915378	F665/ 4
9913862	F614/ 2	9914495	A206/ 1	9915235	A206	9915258	A206	9915378	F665/ 5
9913862	F614/ 3	9914495	A206/ 2	9915235	A206/ 1	9915258	A206/ 1	9915379	F665/ 1
9913862	F614/ 4	9914500	A206	9915235	A206/ 2	9915258	A206/ 2	9915380	F665/ 1
9913862	F614/ 6	9914500	A206/ 1	9915237	A206	9915259	A206	9915381	F665/ 1
9913865	F614	9914500	A206/ 2	9915237	A206/ 1	9915259	A206/ 1	9915382	F665/ 1
9913865	F614/ 1	9914504	A206	9915237	A206/ 2	9915259	A206/ 2	9915383	F665/ 1
9913865	F614/ 3	9914504	A206/ 1	9915238	A206	9915260	A206	9915384	F665/ 1
9913866	F614	9914504	A206/ 2	9915238	A206/ 1	9915260	A206/ 1	9915385	F665/ 1
9913867	F614	9914507	A206	9915238	A206/ 2	9915260	A206/ 2	9915385	F665/ 5
9913871	F629/ 1	9914507	A206/ 1	9915239	A206	9915261	A206	9915386	F665/ 1
9913871	F629/ 3	9914507	A206/ 2	9915239	A206/ 1	9915261	A206/ 1	9915386	F665/ 5
9913873	F629/ 1	9914510	A206	9915239	A206/ 2	9915261	A206/ 2	9915387	F665/ 1
9913873	F629/ 2	9914510	A206/ 1	9915240	A206	9915262	A206	9915388	F665/ 1



N.ORDINAZ.	SGR.	N.ORDINAZ.	SGR.	N.ORDINAZ.	SGR.	N.ORDINAZ.	SGR.	N.ORDINAZ.	SGR.
9915388	F665/ 5	9915913	F614/ 2	9918288	F665/ 3	9919193	F614/ 1	9923695	F665/ 5
9915389	F614	9915913	F614/ 3	9918288	F665/ 4	9919193	F614/ 2	9923696	F665/ 5
9915389	F614/ 1	9915913	F614/ 4	9918293	F665	9919193	F614/ 3	9923697	F665/ 5
9915389	F614/ 2	9915913	F614/ 6	9918293	F665/ 2	9919193	F614/ 4	10004910	B101
9915389	F614/ 3	9915963	A203/ 2	9918293	F665/ 3	9919193	F614/ 6	10101101	F301
9915389	F614/ 4	9915964	A203/ 2	9918293	F665/ 4	9919422	F665/ 5	10158200	A107
9915389	F614/ 6	9915965	A203/ 2	9918293	F665/ 5	9919423	F665	10158301	A101
9915390	F614	9915968	A206	9918494	A206/ 1	9919423	F665/ 2	10158301	A103
9915391	F614	9915968	A206/ 1	9918494	A206/ 2	9919465	A206/ 1	10158501	A101
9915391	F614/ 3	9915968	A206/ 2	9918668	A203/ 1	9919465	A206/ 2	10158501	A103
9915391	F614/ 4	9915991	A206	9918709	A206/ 1	9919587	A206/ 1	10158901	D301
9915391	F614/ 6	9915991	A206/ 1	9918709	A206/ 2	9919587	A206/ 2	10159901	A101
9915556	A206	9915991	A206/ 2	9918723	A206/ 2	9919588	A206/ 1	10168590	A201
9915556	A206/ 1	9916052	F665/ 2	9918736	A206	9919588	A206/ 2	10168590	A201
9915556	A206/ 2	9916053	F665/ 2	9918736	A206/ 1	9919589	A206/ 1	10168590	A201/ 1
9915558	A206	9916116	F614/ 5	9918736	A206/ 2	9919589	A206/ 2	10168590	A201/ 1
9915558	A206/ 1	9916117	F614/ 5	9918737	A206	9919590	A206/ 1	10168590	A202
9915558	A206/ 2	9916122	F614/ 5	9918737	A206/ 1	9919590	A206/ 2	10168590	C102/ 1
9915559	A206	9916127	F614/ 5	9918737	A206/ 2	9919591	A206/ 1	10168790	A201
9915559	A206/ 1	9916140	F614/ 5	9918738	A206	9919591	A206/ 2	10170990	A201
9915559	A206/ 2	9916143	F614/ 5	9918841	A206/ 1	9919592	A206/ 1	10170990	A201/ 1
9915687	F635/ 1	9916275	A206/ 2	9918841	A206/ 2	9919592	A206/ 2	10170990	A202
9915688	F635/ 1	9916295	A206	9918845	F629/ 4	9919593	A206/ 1	10170990	C102
9915689	F635/ 1	9916295	A206/ 1	9918845	F629/ 5	9919594	A206/ 1	10196901	F608
9915690	F635/ 1	9916295	A206/ 2	9918846	F632/ 1	9919595	A206/ 1	10205710	F603
9915694	A203/ 1	9916592	F614/ 2	9918847	F632/ 1	9919599	F632/ 1	10205820	A403
9915695	A203/ 1	9916592	F614/ 4	9919038	F614/ 5	9919731	A206/ 2	10205820	A403/ 1
9915832	A203/ 2	9916596	F665	9919040	F614/ 5	9919875	A206/ 2	10205920	A106
9915834	A203/ 2	9916596	F665/ 1	9919044	F614/ 5	9920316	A206	10269450	A101
9915844	F635	9916596	F665/ 2	9919045	F614/ 5	9920316	A206/ 1	10269950	A101
9915845	F635	9916741	A203/ 2	9919051	F614/ 5	9921031	F614/ 6	10275001	A102
9915846	F635	9917228	F632/ 1	9919098	F665/ 3	9921040	F614/ 5	10279560	A301
9915847	F635	9917567	A203	9919098	F665/ 4	9921041	F614/ 5	10280060	A301
9915848	F635	9917570	A206	9919098	F665/ 5	9921042	F614/ 5	10281585	A102
9915898	F665	9917571	A206	9919153	F614/ 5	9921043	F614/ 5	10282460	A402
9915898	F665/ 1	9917572	A203	9919189	F614/ 1	9921157	A206/ 2	10284460	C102
9915898	F665/ 2	9917804	D310	9919189	F614/ 2	9921162	A206/ 2	10284460	C102/ 1
9915898	F665/ 3	9917804	D310/ 1	9919189	F614/ 3	9921167	A206/ 2	10287085	E102
9915898	F665/ 4	9917804	D310/ 2	9919189	F614/ 4	9921496	A206/ 2	10287085	E102/ 1
9915898	F665/ 5	9917804	D310/ 3	9919189	F614/ 6	9921497	A206/ 2	10290690	A402
9915905	F614	9917805	D310	9919191	F614/ 1	9921498	A206/ 2	10290690	E101
9915905	F614/ 1	9917805	D310/ 1	9919191	F614/ 2	9923007	F665/ 3	10291290	A402
9915905	F614/ 2	9917805	D310/ 2	9919191	F614/ 3	9923007	F665/ 4	10291490	A201
9915905	F614/ 3	9917805	D310/ 3	9919191	F614/ 4	9923008	F665/ 3	10292190	A222
9915905	F614/ 4	9917806	D310	9919191	F614/ 6	9923008	F665/ 4	10298350	A201
9915905	F614/ 6	9917806	D310/ 1	9919192	F614/ 1	9923009	F665/ 3	10298350	A201/ 1
9915910	F614/ 1	9917806	D310/ 2	9919192	F614/ 2	9923009	F665/ 4	10298350	A401
9915910	F614/ 3	9917806	D310/ 3	9919192	F614/ 3	9923222	F665/ 3	10298350	A401/ 1
9915910	F614/ 6	9918288	F665	9919192	F614/ 4	9923223	F665/ 4	10298460	A301
9915913	F614/ 1	9918288	F665/ 2	9919192	F614/ 5	9923226	F625/ 9	10298460	A301

N.ORDINAZ.	SGR.	N.ORDINAZ.	SGR.	N.ORDINAZ.	SGR.	N.ORDINAZ.	SGR.	N.ORDINAZ.	SGR.
10332110	D202	10516670	A402	10519401	F401/ 1	10796301	C135	11060070	A403/ 1
10374701	F101	10516670	A409	10519601	A409	10796401	D202	11060875	B401
10375101	F608	10516670	A409/ A	10519601	B101	10857790	F401	11063975	A221
10396080	F301	10516670	B101	10519601	C101	10857790	F401/ A	11063975	B101
10396080	F401	10516670	B201	10519601	D201	10857790	F401/ 1	11066375	A107
10396080	F401/ A	10516670	B404	10519601	D201/ 1	10857790	F635	11066875	B204
10396080	F401/ 1	10516670	C101	10519601	D210	10857790	F635/ 1	11066875	D201/ 1
10396180	A201	10516670	C102	10519601	F608	10858090	F301	11066875	D201/ 2
10396180	A201/ 1	10516670	C102/ 1	10520001	D305	10858090	F401	11067375	B204
10396180	E107/ 1	10516670	C130	10520101	D202	10858090	F401	11087875	A221
10396180	F401	10516670	D201	10546900	D301	10858090	F401	11195370	A201
10396180	F401/ A	10516670	D201/ 1	10615470	E103	10858090	F401/ A	11195370	A201/ 1
10396280	F301	10516670	D201/ 1	10725911	B101	10858090	F401/ 1	11195370	F603
10396380	C102/ 1	10516670	D201/ 2	10725911	E103	10858090	F401/ 1	11195370	F608
10396780	A221	10516670	D210	10725918	F603	10858390	F501	11195370	F614
10414170	D202	10516670	D301	10733601	D301	10858390	F501/ 1	11195370	F614/ 1
10418205	C102	10516670	D302	10734201	A221	10858390	F503	11195370	F614/ 2
10418205	C102/ 1	10516670	D305	10734201	B101	10858390	F503/ 1	11195370	F614/ 3
10445221	F603	10516670	D306	10734201	B207	10858390	F505/ 1	11195370	F614/ 4
10516470	A101	10516670	F101	10734201	C101	10863090	F401	11195370	F614/ 6
10516470	A221	10516670	F608	10734201	C135	10863090	F401	11195470	A102
10516470	A222	10516870	A001	10734201	E103	10863090	F401/ A	11195470	D201/ 1
10516470	A401	10516870	A001/ 1	10734201	F608	10863090	F401/ A	11195470	F101
10516470	A401/ 1	10516870	A221	10734801	B401	10863090	F401/ 1	11195470	F401
10516470	A402	10516870	B101	10788811	A221	10902021	C135	11195470	F401/ A
10516470	A409	10516870	B201	10788811	A221/ 1	10902221	A102	11195470	F401/ 1
10516470	A409/ A	10516870	B401	10788811	C135	10902223	D201	11195470	F608
10516470	B101	10516870	B404	10788811	E102	10902231	B105	11195470	L302
10516470	B105	10516870	C130	10788811	E102/ 1	10902421	A102	11195470	L302
10516470	C102	10516870	C132	10788811	F401	10902421	A409	11197770	A102
10516470	C102/ 1	10516870	D301	10788811	F401/ A	10902421	F505/ 1	11197773	A102
10516470	D201	10516870	D302	10791011	D301	10902521	A102	11197773	A204
10516470	D201/ 2	10516870	D306	10791211	F501	10902621	A402	11197777	B210
10516470	E107	10517070	B201	10791211	F501/ 1	10902621	A409	11198073	A202
10516470	E107/ 1	10517170	D202	10791321	D202	10902621	A409/ A	11198373	A402
10516470	E107/ 2	10519201	E102	10791411	D201	10902730	B210	11198373	F301
10516470	F101	10519201	E102/ 1	10791411	D201/ 1	10977521	A102	11198673	F603
10516470	F603	10519201	F501/ 1	10791411	D201/ 2	10977721	A221/ 1	11288021	B201
10516470	F665	10519301	E101	10793411	D301	10977721	E102	11288021	B401
10516470	F665/ 1	10519301	F101	10794011	A201	10977725	E102/ 1	11343821	A402
10516470	F665/ 2	10519301	F501/ 1	10794011	A201/ 1	10979421	C102	11500310	A409
10516470	F665/ 3	10519301	F608	10794011	E102	10979421	C102/ 1	11500410	A409
10516470	F665/ 4	10519308	F632	10794011	E102/ 1	10979421	E102	11500410	A409/ A
10516470	F665/ 5	10519308	F632/ 2	10794011	E107	10979421	E102/ 1	11903040	A401
10516670	A001	10519308	F632/ 3	10794011	E107/ 2	11048990	F401	11903040	A401/ 1
10516670	A001/ 1	10519308	F632/ 4	10794011	F401	11048990	F401/ A	11903111	A201
10516670	A107	10519401	B210	10794011	F401/ A	11043990	F401/ 1	11903111	A201/ 1
10516670	A222	10519401	D201/ 1	10794011	F501	11057975	C106	11944908	F301
10516670	A255	10519401	E107/ 2	10794011	F501/ 1	11057975	C106/ 1	11945008	F301
10516670	A401	10519401	F301	10794011	F603	11060070	A403	12056886	F101

N.ORDINAZ.	SGR.	N.ORDINAZ.	SGR.	N.ORDINAZ.	SGR.	N.ORDINAZ.	SGR.	N.ORDINAZ.	SGR.
12056986	F101	12605270	F505	12647001	D201/ 1	13824611	A302	14147080	F629/ 4
12058880	F603	12605271	F301	12647001	D306	13824811	A302	14147080	F629/ 5
12164711	A001	12605370	C102	13268018	F603	13825011	A102	14147080	F629/ 6
12164711	A001/ 1	12605370	C102/ 1	13271801	F101	13825621	B101	14147080	F629/ 7
12164711	D301	12605370	D202	13271801	F608	13825621	B204	14147080	F629/ 8
12164711	D302	12605370	F201	13272201	F101	13825711	A301	14147590	F629
12164711	D306	12605370	F301	13273901	F301	13825821	A255	14147590	F629/ 1
12164711	F301	12605370	F401/ 1	13274201	D201/ 1	13825821	B207	14147590	F629/ 2
12170690	A201	12605370	F501	13311401	D201/ 1	13825821	B404	14147590	F629/ 3
12170690	A401	12605370	F505/ 1	13400575	F665	13826521	B201	14147590	F629/ 4
12170690	A401/ 1	12605570	E107/ 1	13400575	F665/ 1	13830311	L302	14147590	F629/ 5
12170690	C102	12605570	F401	13400575	F665/ 2	13830521	D305	14147590	F629/ 6
12170690	C102	12605570	F501	13400775	C135	13831801	F401	14147590	F629/ 7
12170690	C102/ 1	12605570	F501	13401175	B401	13831801	F401/ A	14147590	F629/ 8
12574111	F603	12605570	F501/ 1	13406811	D301	13831801	F401/ 1	14147590	F629/10
12574111	F608	12625001	D201	13449820	F301	13832111	E101	14147590	F629/11
12574211	A204	12638101	B224	13516521	B101	13832111	F101	14147590	F629/12
12574211	A409	12638670	A107	13516621	A001	13832111	F501	14147590	F629/ 1
12574211	A409	12639701	A301	13516621	A001/ 1	13832111	F501/ 1	14147590	F629/ 3
12574211	A409/ A	12639701	B207	13516621	B404	13838171	F501	14147590	F629/ 4
12574711	D210	12639701	F301	13516920	B201	13838171	F501/ 1	14147590	F629/13
12574821	D301	12640601	F505/ 1	13541210	A204	14043971	D314	14147590	F629/14
12575611	D210	12640601	L302	13546930	A107	14044671	D314	14148190	F632/ 1
12598070	F401	12642001	A409	13550101	B101	14048111	B207	14148190	F632/ 2
12598070	F401/ A	12642001	A409/ A	13550201	A221	14048111	B224	14148190	F632/ 4
12598070	F401/ A	12642701	C135	13550201	B101	14048111	F301	14148190	F634
12598070	F501	12642701	D201	13550301	C135	14048211	A201	14148190	F634/ 1
12599070	A221	12642801	F603	13598021	A107	14052879	F505	14148190	F634/ 2
12599070	C135	12643701	A222	13601010	A101	14052879	F505/ 1	14184471	A401
12599070	F505	12643701	A401/ 1	13601410	A204	14140107	F401	14189771	B224
12599570	F501/ 1	12643701	D201/ 2	13602620	F101	14140107	F401/ A	14189776	F505
12601278	F603	12643701	E107/ 1	13602811	A402	14140107	F401/ 1	14189776	F505
12605170	E107	12643701	F101	13602910	A255	14142390	F401/ 1	14196770	A107
12605170	E107/ 2	12643701	F401/ 1	13823621	A301	14142390	F501	14287511	C135
12605170	F501/ 1	12643701	F505	13823711	A301	14142390	F501	14289711	D202
12605211	C135	12643701	F505/ 1	13824011	C102	14142390	F501	14289811	D202
12605270	A221/ 1	12643701	L302	13824011	C102/ 1	14142390	F501/ 1	14290021	D202
12605270	B101	12644301	A001	13824111	A301	14142390	F629/ 4	14305220	D201
12605270	E101	12644301	A001/ 1	13824111	L302	14142390	F629/ 5	14306320	B201
12605270	E102	12644301	D302	13824121	B201	14142390	F629/ 6	14323101	A403
12605270	E102/ 1	12644301	L302	13824211	B201	14142390	F629/ 7	14323101	A403/ 1
12605270	E107/ 2	12644401	F505	13824211	L302	14142390	F629/ 8	14324101	B201
12605270	F401	12644401	F505	13824211	L302	14142390	F629/12	14324101	D202
12605270	F401	12646701	A201	13824321	A301	14144690	F632	14324411	B201
12605270	F401/ A	12646701	A201/ 1	13824321	B201	14144690	F632/ 3	14326050	A101
12605270	F401/ 1	12646701	A222	13824511	L302	14144690	F634	14328501	B201
12605270	F501	12646701	A255	13824511	L302	14144690	F634/ 1	14329801	A101
12605270	F501	12647001	A001	13824521	A403	14147080	F629	14329901	A101
12605270	F501/ 1	12647001	A001/ 1	13824521	A403/ 1	14147080	F629/ 1	14522421	Z101
12605270	F501/ 1	12647001	C101	13824521	B207	14147080	F629/ 2	14525021	Z101

N.ORDINAZ.	SGR.	N.ORDINAZ.	SGR.	N.ORDINAZ.	SGR.	N.ORDINAZ.	SGR.	N.ORDINAZ.	SGR.
14528271	Z101	15896211	L302	16100811	A222	16105011	D305	17683801	D201/ 1
14533631	Z101	15896218	F301	16100811	A255	16108911	F201	19052880	E107
14567780	B101	15896411	A221	16100811	A401	16135621	D302	19052880	E107/ 2
14567780	F301	15896411	A221/ 1	16100811	A402	16135721	D306	19052980	E107
14587490	Z101	15896411	F101	16100811	A409	16136621	D306	19052980	E107/ 1
14588386	Z101	15896411	F401	16100811	A409/ A	16140233	D301	19052980	E107/ 2
14589090	Z101	15896411	F401/ A	16100811	B101	17669201	F401	19053080	A201
14589671	Z101	15896411	F401/ 1	16100811	B201	17669709	F634/ 1	19053080	A201/ 1
15153580	A221	15896411	F501/ 1	16100811	B404	17669709	F634/ 2	19053080	A202
15186001	E101	15896411	F608	16100811	C101	17670001	D201/ 2	19053080	A301
15186001	L302	15896419	F632	16100811	C102	17670002	A201	19053080	C102
15186001	L302	15896419	F632/ 2	16100811	C102/ 1	17670002	A221	19053380	A201
15186101	E101	15896419	F632/ 3	16100811	C130	17670002	D201	19053780	A401
15186101	F401	15896419	F632/ 4	16100811	C135	17670002	D201/ 1	19053780	A401/ 1
15186101	F401/ A	15970721	A106	16100811	D201/ 1	17671001	A401	19110294	F101
15187001	C102	15971021	A402	16100811	D201/ 2	17671001	A401/ 1	19142390	E102
15187001	C102/ 1	15971021	A402	16100811	D210	17671001	F301	19142390	E102/ 1
15187101	F301	15971421	B201	16100811	D301	17671001	F401	19150570	A221
15193411	A221	15971621	A001/ 1	16100811	D302	17671001	F401	19150570	A221/ 1
15193511	A401/ 1	16043321	C101	16100811	D305	17671001	F401/ A	19155290	F101
15193511	F201	16043621	C102/ 1	16100811	D306	17671001	F501/ 1	20419310	B210
15541321	D301	16043621	C130	16100811	F101	17671001	F505	20996680	8401
15628611	L302	16043621	D201	16100811	F401	17671001	F505	22041061	8207
15888821	D302	16043630	C102	16100811	F501	17671001	F505	22041361	D201/ 2
15888821	D306	16043821	A001	16100811	F608	17671101	B224	23144770	8204
15896211	A101	16043821	A001/ 1	16100911	E107/ 1	17671101	F301	24912551	E107/ 2
15896211	A204	16043821	A409	16101511	F603	17671101	F401	24940440	A403
15896211	A221	16043821	A409/ A	16102042	F505	17671101	F401	24940440	A403/ 1
15896211	A222	16043821	D201/ 1	16102042	F665/ 1	17671101	F401/ A	24940460	A403
15896211	A401	16043821	D201/ 2	16102042	F665/ 5	17671101	F401/ 1	24940460	A403/ 1
15896211	A401/ 1	16043821	D210	16102311	F501	17671101	F501	26256741	F301
15896211	A409	16043921	A001	16102311	F501/ 1	17671101	F501	40000100	8204
15896211	A409/ A	16043921	A202	16102311	F608	17671201	E107/ 2	40000310	8401
15896211	B101	16043921	A255	16104111	A001	17671301	B101	40000450	A102
15896211	E107	16043921	C130	16104111	A201/ 1	17671301	F401/ A	40000550	B224
15896211	E107/ 1	16043921	D201/ 1	16104111	D201	17671802	D201/ 1	60055388	D314
15896211	E107/ 2	16044221	D306	16104111	D201/ 1	17672501	C102	60058196	8201
15896211	F401/ 1	16044321	B201	16104111	D201/ 2	17672501	C102/ 1	60071319	C102
15896211	F501	16045221	D201/ 1	16104111	D210	17678801	F401	60071320	C102
15896211	F501/ 1	16100811	A001	16104411	D201	17678801	F401/ A	60087133	D201/ 1
15896211	F505	16100811	A001/ 1	16105011	D301	17678801	F401/ 1		

ERA	VED.	SGR.	ERA	VED.	SGR.	ERA	VED.	SGR.
704846	4230535	D202	4087103	4110741	D316	4134535	4194300	A101
730624	42305320	B201	4087104	4110742	D316	4134598		F609
732104	4230540	D314	4087105	4110743	D316	4134600		F609
733159	4231248	A103	4088199	4061033	A401	4135168	4170473	F101
739431	4230533	D301	4091697	14589090	Z101	4135574	4214079	E107
745903	4230541	D314	4092103	4256655	B204	4136836	4140883	F301
878770	4230797	C131	4092107	4252261	B204	4138050	4267319	F501
878770	4230797	C131/ 1	4092117	4092105	B204	4139010	4208311	C130
896664		A107	4092119	4256656	B204	4143964	4229021	A106
981763	4208898	A301	4092122	4256657	B204	4144688	4212591	A204
986228	10396180	E107/ 1	4092622	4189860	B201	4148625		F501/ 1
1900096	1900603	A105	4092763	4209842	B101	4156195	4228647	F301
1900097	1900604	A105	4093112	40000550	B224	4158949	4212966	A409
1900098	1900605	A105	4094339	4193658	B105	4164885	4267318	F501
1900099	1900606	A105	4095889	4191122	F301	4170472	4249164	F101
1900100	1900607	A105	4100871	4235320	D210	4170473	4170472	F101
1900101	1900608	A105	4101460	4232990	A105	4173276	4199106	F503/ 1
1900102	1900609	A105	4101880	4258061	D301	4174254	4174255	F505/ 1
1900103	1900610	A105	4102861	4224658	B207	4175249	4201531	F603
1900104	1900611	A105	4104672	4189859	B224	4176067	869770	D314
1900105	1900612	A105	4105303	4197228	E101	4176081	4230247	A401
1900108	1900297	A103	4105638	4193661	B105	4177336	4205723	E103
1900109	1900298	A103	4108164	4219824	A103	4177436	4244262	F301
1900111	1900299	A103	4108543	20996680	B401	4178051	4190094	F603
1900112	1900300	A103	4109771		F609	4178588	4230248	A401
4018329		F609	4111751	4201531	F603	4180321	4220748	A001
4018342		F609	4112333	4218479	A001	4182475	4220750	A001/ 1
4018343		F609	4112333	4218479	A001/ 1	4182609		F629/ 3
4018344		F609	4115314	4226671	B105	4182875	4191477	A102
4023838	4226084	F401	4118120		F609	4183431	4241578	A301
4023838	4226084	F401/ 1	4119252		A105	4183557	14196770	A107
4057361		F609	4119259	4232992	A105	4183578	4208869	A107
4057362		F609	4119260	4232993	A105	4183579	4183703	A107
4057613		F609	4119261	4232994	A105	4184935	4237362	A105
4057937		F609	4119324	813101	F608	4184937	4237364	A105
4061782	4211356	A409	4119499	4127431	B204	4184938	4237365	A105
4064496	4205911	D305	4124516	4260378	E107	4184939	4237366	A105
4070167	4221815	D316	4124516	4260378	E107/ 2	4185204	4201523	F603
4073330		F609	4126126	14588386	Z101	4185342	4222309	A401
4073338		F609	4126934	4234889	D201	4186894		B207
4073923	4145195	B404	4128931	4238945	A001/ 1	4187241	14589671	Z101
4077192	4193974	F505/ 1	4128982	4128989	L302	4188125	14587490	Z101
4077337	4210257	F501	4129140	4267317	F501	4188213	4049003	B207
4077337	4210257	F501/ 1	4130867	4256814	A301	4188699	4188698	E107/ 1
4077338	4210258	F501	4132002	4132001	F101	4189528	4185210	D201
4077338	4210258	F501/ 1	4132081	40000450	A102	4189528	4185210	D201/ 1
4082332	4221850	D210	4132376	4256227	A401	4189565	4217165	D316
4084645	10101101	F301	4132376	4256227	A401/ 1	4190198	4218485	A001
4084952	16102042	F605/ 1	4133544		F609	4190209	4218483	A001
4087102	4110740	D316	4134439	4216792	A301	4192940	4180917	F401

ERA.	VED.	SGR.	ERA	VED.	SGR.	ERA	VED.	SGR.
4193034	4183761	F401	4216076	4214079	E107	10396080	986228	A201/ 1
4193658	4211587	B105	4225897	4267320	F501	10725911	10725918	F603
4193659		B105	9904617	9920316	A206	12601270	12601278	F603
4193661	4211590	B105	9915369	9915365	F665	12601370		F609
4193662		B105	9916130	9921040	F614/ 5	13272101	13268018	F603
4194432	4234857	C132	9916136	9921040	F614/ 5	13825821	4212140	B201
4196478	4211967	A255	9916142	9921040	F614/ 5	15896411		F609
4211587	4220571	B105	9918721	9920316	A206	16102311		F609
4211590	4220570	B105	9921039	9919038	F614/ 5	17669707	17669709	F634/ 1
4214802	4267319	F501	9921194	9921040	F614/ 5	17669707	17669709	F634/ 2
4215459	4209427	E102/ 1	9921195	9921040	F614/ 5			
4215460	4209427	E102/ 1	10396080	9862280	A201			



MODIF.	N.ORDINAZ.	SGR.	Q.	DENOMINAZIONE	DESIGNATION	BENENNUNG	DESCRIPTION	DENOMINACIONES
C 4248	805579	F608	1	SUPPORTO COMPL.	SUPPORT	LAGER	SUPPORT	SOPORTE
C 4248	805581	F608	2	SPAZZOLA	BALAI	KOHLNBUERSTE	BRUSH	ESCOBILLA
	861290	D201		PIASTRINA	CALE	DISTANZSCHEIBE	SHIM	SUPLEMENTO
	861290	D201		ERA 970490				
	861290	D201/ 1		PIASTRINA	CALE	DISTANZSCHEIBE	SHIM	SUPLEMENTO
	861290	D201/ 1		ERA 970490				
SOST	900105	D302		CON 1900622				
ERA	901867	D314		VED 1900637				
ERA	970490	D201		VED 861290				
ERA	970490	D201/ 1		VED 861290				
C 4446	988072	D210	1	SUPPORTO COMPL.(06)	SUPPORT	LAGER	SUPPORT	SOPORTE
C 4446	991293	D210	1	SUPPORTO COMPL.(05)	SUPPORT	LAGER	SUPPORT	SOPORTE
	994922	C102/ 2	6	FERMAGLIO	AGRAFE	KLEMMSTUECK	CLIP	SUJETADOR
ERA	1900191	C131						
ERA	1900191	C131/ 1						
ERA	1900193	C131		VED 1900358				
	1900358	C131	S	CORREDO, COMPOSTO DA 3	POCHETTE-CONTE- NANT ....	AUSRUESTUNG BE- STEHEND AUS ....	KIT-CONSISTING OF ....	EQUIPO-COMPUESTO DE ....
	1900358	C131		ERA 1900193				
	1900622	D302	S	PERNI E BOCCOLE	AXES ET DOUILLES	BOLZEN U. BUECHSEN	PINS AND BUSHES	EJES Y CASQUILLOS
	1900637	D314	S	PERNI E BOCCOLE	AXES ET DOUILLES	BOLZEN U. BUECHSEN	PINS AND BUSHES	EJES Y CASQUILLOS
	1900637	D314		ERA 901867				
ERA	1900640	A103		VED 1900801				
ERA	1900641	A103		VED 1900802				
ERA	1900642	A103		VED 1900803				
ERA	1900643	A103		VED 1900804				
ERA	1900644	A103		VED 1900805				
D 3951	1900801	A103	S	SEMICUSCINETTI	DEMI-COUSSINETS	SCHALENHAELFTE	HALF-BEARINGS	COJINETES
	1900801	A103		ERA 1900640				
D 3951	1900802	A103	S	SEMICUSCINETTI -0,254	DEMI-COUSSINETS	SCHALENHAELFTE	HALF-BEARINGS	COJINETES
	1900802	A103		ERA 1900641				
D 3951	1900803	A103	S	SEMICUSCINETTI -0,508	DEMI-COUSSINETS	SCHALENHAELFTE	HALF-BEARINGS	COJINETES
	1900803	A103		ERA 1900642				
D 3951	1900804	A103	S	SEMICUSCINETTI -0,762	DEMI-COUSSINETS	SCHALENHAELFTE	HALF-BEARINGS	COJINETES
	1900804	A103		ERA 1900643				
D 3951	1900805	A103	S	SEMICUSCINETTI -1,016	DEMI-COUSSINETS	SCHALENHAELFTE	HALF-BEARINGS	COJINETES
	1900805	A103		ERA 1900644				
SOST	4052463	A101		CON 4263780				
D 4511	4067051	F503	1	ROSETTA PIANA (38)	RONDELLE	SCHEIBE	WASHER	ARANDELA
ERA	4068360	F603		VED 14454380				
ERA	4077192	F503/ 1		VED 4193974				
	4077589	C102/ 2	1	RACCORDO A 3 VIE	RACCORD	STUTZEN	CONNECTION	RACOR
C 4331	4081259	F503/ 1	1	REOSTATO	RHEOSTAT	RHEOSTAT	RHEOSTAT	REOSTATO
C 4331	4081259	F503/ 1	1	REOSTATO	RHEOSTAT	RHEOSTAT	RHEOSTAT	REOSTATO
D 4511	4099013	F503	1	PULSANTE FRENO A MAND INSERITO (38)	POUSSOIR	DRUCKSCHALTER	BUTTON SWITCH	INTERRUPTOR



MODIF. N.ORDINAZ.	SGR.	Q.	DENOMINAZIONE	DESIGNATION	BENENNUNG	DESCRIPTION	DENOMINAZIONES
	4104668	C102/ 2	2 TUBO FLESSIBILE POST.	TUYAU	SCHLAUCH	HOSE	MANGA
	4105008	C102/ 2	1 ANELLO GOMMA	BAGUE	RING	RING	GUARNICION
	4105099	C102/ 2	2 ANELLO GOMMA	BAGUE	RING	RING	GUARNICION
	4105105	C102/ 2	1 TUBO POST.D	TUYAU	ROHR	PIPE	TUBO
	4105106	C102/ 2	1 TUBO POST.S	TUYAU	ROHR	PIPE	TUBO
	4105107	C102/ 2	1 TUBO POST.D	TUYAU	ROHR	PIPE	TUBO
	4105108	C102/ 2	1 TUBO POST.S	TUYAU	ROHR	PIPE	TUBO
	4105822	D201/ 3	1 SCATOLA STERZO COMPL.	BOITIER DE DIREC- TION	LENKGEHAUSE	STEERING BOX	CAJA DE DIRECCION
C 4248	4109225	F608	1 INDOTTO	INDUIT	ANKER	ARMATURE	INDUCIDO
C 4459	4109374	A105	4 BIELLA COMPL.	BIELLE	PLEUEL	CONNECTING ROD	BIELA
SOST	4111523	B204	CON 4266873				
C 4260	4111753	F603	3 ISOLANTE	ISOLANT	ISOLIERUNG	INSULATOR	AISLADOR
ERA	4111754	F603	VED 4262119				
	4112913	C102/ 2	2 FERMAGLIO	AGRAFE	KLEMMSTUECK	CLIP	SUJETADOR
ERA	4113761	A403	VED 4224559				
ERA	4113761	A403/ 1	VED 4224559				
	4117215	C102/ 2	2 BOCCHETTONE	VIS-RACCORD	HOHLSCHRAUBE	UNION	BOQUILLA
	4117216	C102/ 2	1 PIASTRINA SICUREZZA S	PLAQUETTE FREIN	SICHERUNGSBLECH	LOCKPLATE	PLACA DE FRENO
	4117217	C102/ 2	1 PIASTRINA SICUREZZA D	PLAQUETTE FREIN	SICHERUNGSBLECH	LOCKPLATE	PLACA DE FRENO
C 4331	4120641	F401/ 1	1 PULSANTE LUCE MOTORE	POUSSOIR	DRUCKSCHALTER	BUTTON SWITCH	INTERRUPTOR
	4121616	C102/ 2	2 CILINDRO COMANDO	CYLINDRE DE ROUE	RADBREMSZYLINDER	WHEEL CYLINDER	CILINDRO DE FRENO
	4137700 X	A202	1. POMPА ALIMENTAZIONE	POMPE D'ALIMENTA- TION	KRAFTSTOFFPUMPE	FUEL PUMP	BOMBA DE ALIMENTA- CION
			-SI FORNISCONO SOLO LE PARTI	-ON LIVRE SEULEMENT- SES PIÉCES	-NUR EINZELTEILE LIEFERBAR	-ONLY SEPARATE PARTS ARE SERVICED	-SOLO SE SUMINIS- TRAN LAS PIEZAS
	4140870	D201/ 3	1 CUSCINETTO SUP.	ROULEMENT	LAGER	BEARING	RODAMIENTO
	4144296	D201/ 3	1 COPRIGUARNIZIONE	COUVRE-JOINT	HALTER	COVER	ABRAZADERA
C 4332	4146576	F401/ A	1 PORTALAMPADA	PORTE-LAMPE	LAMPENFASSUNG	BULB HOLDER	PORTALAMPARA
			LUCE MOTORE COMPL.				
C 4331	4149485	F401/ 1	2 PORTALAMPADA	PORTE-LAMPE	LAMPENFASSUNG	BULB HOLDER	PORTALAMPARA
			LUCE MOTORE COMPL.				
C 4058	4149621	F603	4 VITE	VIS	SCHRAUBE	SCREW	TORNILLO
	4157304	F614/ 7	1 SPAZZOLA	BALAI	KOHLENBUERSTE	BRUSH	ESCOBILLA
	4157473	C102/ 2	2 TUBO FLESSIBILE ANT.	TUYAU	SCHLAUCH	HOSE	MANGA
D 4331	4158896	F503/ 1	1 GHIERA	ECROU	GEWINDERING	RING	TUERCA
	4161308	D201/ 3	1 RIPARO	PROTECTION	ABDECKUNG	PROTECTION	DEFENSA
C 4257	4165040	F603	1 ISOLANTE	ISOLANT	ISOLIERUNG	INSULATOR	AISLADOR
ERA	4165465	C130	VED 4173120				
	4169244	C102/ 2	2 RECIPIENTE	RESERVOIR	BEHAELTER	RESERVOIR	DEPOSITO
	4173120	C130	5 GUARNIZIONI	GARNITURES	BELAEGE	PADS	FORROS
	4173120	C130	ERA 4165465				
	4173663	C102/ 2	1 TUBETTO	TUYAU	SCHLAUCH	HOSE	MANGA
			COLLEGAMENTO SERBATOI				

MODIF. N.ORDINAZ.	SGR.	Q.	DENOMINAZIONE	DESIGNATION	BENENNUNG	DESCRIPTION	DENOMINACIONES	
	4173664	C102/ 2	1	GUARNIZIONE (05)	JOINT	DICHTUNG	GASKET	JUNTA
	4173986	C102/ 2	1	TUBO FLESSIBILE LATO FLANGIA (05)	TUYAU	SCHLAUCH	HOSE	MANGA
	4173987	C102/ 2	1	TUBO FLESSIBILE LATO TAPPO (05)	TUYAU	SCHLAUCH	HOSE	MANGA
	4173990	C102/ 2	1	TUBO ANT.S	TUYAU	ROHR	PIPE	TUBO
	4174004 *	C102/ 2	1	GUARNIZIONE (07)	JOINT	DICHTUNG	GASKET	JUNTA
	4174036 *	C102/ 2	1	TUBO FLESSIBILE LATO FLANGIA (07)	TUYAU	SCHLAUCH	HOSE	MANGA
	4174037 *	C102/ 2	1	TUBO FLESSIBILE LATO TAPPO (07)	TUYAU	SCHLAUCH	HOSE	MANGA
C 4257	4174993	F603	1	ISOLANTE	ISOLANT	ISOLIERUNG	INSULATOR	AISLADOR
D 4511	4177087 *	F503	1	SEGNALATORE INEFFICIENZA FRENI (38-41-42)	TEMOIN	ANZEIGER	INDICATOR	TESTIGO
D 4511	4177087 *	F503/ 1	1	SEGNALATORE INEFFICIENZA FRENI (42)	TEMOIN	ANZEIGER	INDICATOR	TESTIGO
C 4058	4177436	F301	1	DISTANZIALE	ENTRETOISE	ABSTANDSTUECK	SPACER	SEPARADOR
	4177875 *	C102/ 2	1	TUBO ANT.D (41-42)	TUYAU	ROHR	PIPE	TUBO
	4177877 *	C102/ 2	1	TUBO FLESSIBILE ANT.AL SEGNALATORE (41-42)	TUYAU	SCHLAUCH	HOSE	MANGA
	4177879 *	C102/ 2	1	TUBO FLESSIBILE POST.AL SEGNALATORE (41-42)	TUYAU	SCHLAUCH	HOSE	MANGA
	4177881 *	C102/ 2	1	TUBO FLESSIBILE POST.(41-42)	TUYAU	SCHLAUCH	HOSE	MANGA
D 4331	4179042	F503/ 1	1	REOSTATO CON INTERRUETTORE	RHEOSTAT	RHEOSTAT	RHEOSTAT	REOSTATO
D 4331	4179042	F503/ 1	1	REOSTATO LUCI STRUMENTI	RHEOSTAT	RHEOSTAT	RHEOSTAT	REOSTATO
C 4058	4181514	F603	1	SUPPORTO	SUPPORT	LAGER	SUPPORT	SOPORTE
	4181671	D201/ 3	2	STAFFETTA	COLLIER	HALTER	RETAINER	ABRAZADERA
D 3836	4183030	F501/ 1	1	COMMUTATORE SEGNALAZIONI LUCI EMERGENZA (35)	COMMUTATEUR	SCHALTER	SWITCH	CONMUTADOR
C 4331 ERA	4183087	F401						
C 4488 ERA	4183580	A107	8	SCODELLINO INF.	CUVETTE	TELLERSCHEIBE	CUP	PLATILLO
	4183637	F401						
C 4102	4183789	A301	1	TUBO SCARICO OLIO	TUYAU	ROHR	PIPE	TUBO
C 4102	4183791	A301	1	GUARNIZIONE	JOINT	DICHTUNG	GASKET	JUNTA
D 4511	4183825 *	F503	1	INDICATORE OTTICO INEFFICIENZA FRENI COMPL.(38-41-42)	LAMPE-TEMOIN	ANZEIGELEUCHTE	INDICATOR	LAMPARA TESTIGO
D 3303 C 4511	4184701	C135	1	LEVA COMPL.(38)	LEVIER	HEBEL	LEVER	PALANCA

MODIF.	N.ORDINAZ.	SGR.	Q.	DENOMINAZIONE	DESIGNATION	BENENNUNG	DESCRIPTION	DENOMINACIONES
D 3303	4184702	C135	1	PIASTRA (38)	PLAQUE	PLATTE	PLATE	PLACA
C 4511								
ERA	4185091	F401						
ERA	4185092	F401						
	4186196	D201/ 3	1	VOLANTE	VOLANT	LENKRAD	STEERING WHEEL	VOLANTE
SOST	4187027	A103		CON 14348770				
C 3441	4189069 X	F101	1	DISTRIBUTORE COMPL.(07-33-35-39-43- 46)	ALLUMEUR	ZUENDVERTEILER	DISTRIBUTOR	DISTRIBUIDOR
C 4331	4189602	F401/ 1	1	PORTALAMPADA LUCE BAGAGLIO COMPL. CON 4049003	PORTE-LAMPE	LAMPENFASSUNG	BULB HOLDER	PORTALAMPARA
SOST	4189885	B207						
ERA	4190055	F401/ 1						
C 4034	4190094	F603	1	PORTASPAZZOLA	PORTE-BALAI	BUERSTENTRAEGER	BRUSH HOLDER	PORTAESCOBILLA
ERA	4190503	F401/ 1						
ERA	4193852	F501						
ERA	4193856	F501						
C 4331	4193974	F503/ 1	1	GHIERA	ECROU	GEWINDERING	RING	TUERCA
	4193974	F503/ 1	1	GHIERA	ECROU	GEWINDERING	RING	TUERCA
ERA	4193974	F503/ 1		ERA 4077192				
ERA	4197563	F401						
D 4511	4199641 *	C135	1	LEVA COMPL.(38)	LEVIER	HEBEL	LEVER	PALANCA
D 4511	4199642 *	C135	1	PIASTRA (38)	PLAQUE	PLATTE	PLATE	PLACA
ERA	4200123	F505						
ERA	4201086	F401						
C 4034	4201523	F603	1	ROTORE	ROTOR	LAUFER	ROTOR	ROTOR
C 4260	4201531	F603	3	ISOLANTE	ISOLANT	ISOLIERUNG	INSULATOR	AISLADOR
ERA	4201956	F401						
ERA	4201956	F401						
	4205782	D203/ 1	1	FORCELLA	FOURCHE	GABEL	YOKE	HORQUILLA
ERA	4205782	D203/ 1		VED 4234894				
ERA	4209830	F401/ 1						
ERA	4209831	F401/ 1						
	4210882	D201/ 3	1	ALBERO SUP.	ARBRE	WELLE	SHAFT	ARBOL
	4210887	D201/ 3	1	SUPPORTO	SUPPORT	LAGER	SUPPORT	SOPORTE
SOST	4211997	F301		CON 14571680				
D 3441	4213038	F101	1	DISTRIBUTORE COMPL.(07-42)	ALLUMEUR	ZUENDVERTEILER	DISTRIBUTOR	DISTRIBUIDOR
C 4511								
D 3441	4213857	F101	1	DISTRIBUTORE COMPL.(07-33-35-39-43- 46)	ALLUMEUR	ZUENDVERTEILER	DISTRIBUTOR	DISTRIBUIDOR
D 4511	4213857	F101	1	DISTRIBUTORE COMPL.(07-42)	ALLUMEUR	ZUENDVERTEILER	DISTRIBUTOR	DISTRIBUIDOR
	4216629	D201/ 3	1	CUSCINETTO INF.	ROULEMENT	LAGER	BEARING	RODAMIENTO
ERA	4220690	F401						

MODIF. N.ORDINAZ.	SGR.	Q.	DENOMINAZIONE	DESIGNATION	BENENNUNG	DESCRIPTION	DENOMINACIONES
ERA	4221270	F401					
C 4446	4221850	D210	2 BOCCOLA	DOUILLE	BUECHSE	BUSH	CASQUILLO
D 3650	4221990	L302	1 RIPARO	PROTECTION	ABDECKUNG	PROTECTION	DEFENSA
	4221990	L302	ERA 4221991				
ERA	4221991	L302	VED 4221990				
	4224559	A403	2 ANELLO APPOGGIO	RONDELLE BUTEE	DRUCKSCHEIBE	THRUST RING	ANILLO DE APOYO
	4224559	A403	ERA 4113761				
	4224559	A403/ 1	2 ANELLO APPOGGIO	RONDELLE BUTEE	DRUCKSCHEIBE	THRUST RING	ANILLO DE APOYO
	4224559	A403/ 1	ERA 4113761				
ERA	4227559	F401					
D 4034	4228753	D201/ 3	1 MOLLA	RESSORT	FEDER	SPRING	RESORTE
	4230515	F603	1 PORTASPAZZOLA	PORTE-BALAI	BUERSTENTRAEGER	BRUSH HOLDER	PORTAESCOBILLA
	4231876	C102/ 2	1 CILINDRO MAESTRO COMPL.	MAITRE-CYLINDRE	HAUPTZYLINDER	MASTER CYLINDER	BOMBA
	4233105	D201/ 3	1 VITE	VIS	SCHRAUBE	SCREW	TORNILLO
D 4034	4233274	F603	1 ROTORE	ROTOR	LAUFER	ROTOR	ROTOR
SOST	4234857	C132	CON 4236768				
	4234894	D203/ 1	ERA 4205782				
	4234921	C102/ 2	2 TUBO FLESSIBILE POST.	TUYAU	SCHLAUCH	HOSE	MANGA
	4234924	C102/ 2	2 TUBO FLESSIBILE ANT.	TUYAU	SCHLAUCH	HOSE	MANGA
	4235691	D201/ 3	1 ALBERO SNODATO COMPL.	ARBRE ARTICULE	GELENKWELLE	ARTICULATED SHAFT	ARBOL ARTICULADO
	4236156	D201/ 3	1 GUARNIZIONE	JOINT	DICHTUNG	GASKET	JUNTA
D 3549	4236768	C132	2 TAMBURO	TAMBOUR	TROMMEL	DRUM	TAMBOR
D 4511	4241204 *	F503/ 1	1 INDICATORE OTTICO INEFFICIENZA FRENI COMPL.(42)	LAMPE-TEMOIN	ANZEIGELEUCHTE	INDICATOR	LAMPARA TESTIGO
D 4511	4241206 *	F503/ 1	1 INDICATORE OTTICO INEFFICIENZA FRENI COMPL.(42)	LAMPE-TEMOIN	ANZEIGELEUCHTE	INDICATOR	LAMPARA TESTIGO
D 3951	4241880	A101	1 BASAMENTO MOTORE COMPL.	BATI	KURBELGEHAUSE	CRANKCASE	BLOQUE DE CILIN- DROS
C 4102							
D 4058	4244262	F301	1 DISTANZIALE	ENTRETOISE	ABSTANDSTUECK	SPACER	SEPARADOR
D 4058	4246800	F603	1 SUPPORTO	SUPPORT	LAGER	SUPPORT	SOPORTE
D 4058	4247146	F603	4 VITE	VIS	SCHRAUBE	SCREW	TORNILLO
ERR	4247880	A101	CORR 4241880				
D 4102	4248729	A301	1 TUBO SCARICO OLIO	TUYAU	ROHR	PIPE	TUBO
ERA	4255846	F401/ 1					
ERA	4257046	F401					
D 4102	4257140	A101	1 BASAMENTO MOTORE COMPL.	BATI	KURBELGEHAUSE	CRANKCASE	BLOQUE DE CILIN- DROS
ERA	4258054	F401					
D 424B	4259227	F608	1 SUPPORTO COMPL.	SUPPORT	LAGER	SUPPORT	SOPORTE
D 4248	4259228	F608	2 SPAZZOLA	BALAI	KOHLLENBUERSTE	BRUSH	ESCOBILLA
D 4257	4262115	F603	1 ISOLANTE	ISOLANT	ISOLIERUNG	INSULATOR	AISLADOR
D 4257	4262117	F603	1 ISOLANTE	ISOLANT	ISOLIERUNG	INSULATOR	AISLADOR

MODIF. N.ORDINAZ.	SGR.	Q.	DENOMINAZIONE	DESIGNATION	BENENNUNG	DESCRIPTION	DENOMINACIONES
	4262119	F603	1 VITE	VIS	SCHRAUBE	SCREW	TORNILLO
	4262119	F603	ERA 4111754				
D 4260	4262120	F603	3 ISOLANTE	ISOLANT	ISOLIERUNG	INSULATOR	AISLADOR
D 4248	4262294	F608	1 INDOTTO	INDUIT	ANKER	ARMATURE	INDUCIDO
D 4260	4263315	F603	3 ISOLANTE	ISOLANT	ISOLIERUNG	INSULATOR	AISLADOR
	4263530	F603	3 ROSETTA SICUREZZA	RONDELLE FREIN	SICHERUNGSRING	LOCKWASHER	ARANDELA DE FRENO
	4263530	F603	ERA 11195370				
	4263780	A101	6 VITE	VIS	SCHRAUBE	SCREW	TORNILLO
ERA	4265900	F401/ A					
ERA	4265901	F401/ A					
ERA	4266795	F401/ A					
	4266873	B204	1 ALBERO PRIMARIO	AXE	WELLE	SHAFT	EJE
ERA	4267022	F401/ A					
ERA	4267034	F401/ A					
ERA	4267035	F401/ A					
ERA	4267036	F401/ A					
ERA	4267170	F401/ A					
ERA	4267171	F401/ A					
	4270391	* C102/ 2	1 TUBO POST.AL SEGNALETORE (38)	TUYAU	ROHR	PIPE	TUBO
	4270392	* C102/ 2	1 TUBO ANT.AL SEGNALETORE (38)	TUYAU	ROHR	PIPE	TUBO
	4270520	* C102/ 2	1 TUBO POST.(38)	TUYAU	ROHR	PIPE	TUBO
D 4446	4272004	* D210	2 BOCCOLA	DOUILLE	BUECHSE	BUSH	CASQUILLO
D 4331	4272089	F501/ 1	1 COMMUTATORE SEGNALAZIONE LUCI EMERGENZA (35)	COMMUTATEUR	SCHALTER	SWITCH	CONMUTADOR
D 4446	4272883	* D210	1 SUPPORTO COMPL.(05)	SUPPORT	LAGER	SUPPORT	SOPORTE
D 4446	4274872	* D210	1 SUPPORTO COMPL.(06)	SUPPORT	LAGER	SUPPORT	SOPORTE
D 4488	4277099	* A107	8 SCODELLINO INF.	CUVETTE	TELLERSCHEIBE	CUP	PLATILLO
D 4459	4285362	* A105	4 BIELLA COMPL.	BIELLE	PLEUEL	CONNECTING ROD	BIELA
	9902586	F614/ 7	1 VITE	VIS	SCHRAUBE	SCREW	TORNILLO
	9903319	F614/ 7	1 ROSETTA PIANA	RONDELLE	SCHLEIBE	WASHER	ARANDELA
	9903367	F614/ 7	1 BUSSOLA	DOUILLE	GEWINDEBUECHSE	BUSHING	CASQUILLO
	9911245	F614/ 7	2 MOLLA	RESSORT	FEDER	SPRING	RESORTE
	9913848	F614/ 7	1 CONDENSATORE	CONDENSATEUR	KONDENSATOR	CONDENSER	CONDENSADOR
	9913854	F614/ 7	1 CENTRIFUGATORE OLIO	CENTRIFUGEUR	OELSCHLEUDERRING	OIL SLINGER	DEFLECTOR DE ACEI- TE
	9913855	F614/ 7	1 SPINA	GOUPILLE	STIFT	PIN	PASADOR
	9913858	F614/ 7	2 VITE	VIS	SCHRAUBE	SCREW	TORNILLO
	9913859	F614/ 7	2 ROSETTA SICUREZZA	RONDELLE FREIN	SICHERUNGSRING	LOCKWASHER	ARANDELA DE FRENO
	9913861	F614/ 7	1 SPAZZOLA	BALAI	KOHLNBUERSTE	BRUSH	ESCOBILLA
	9913862	F614/ 7	1 MARTELLETTO COMPL.	LINGUET	HAMMER	ARM	MARTILLO
	9914279	F614/ 7	1 MOLLA	RESSORT	FEDER	SPRING	RESORTE

MODIF.	N.ORDINAZ.	SGR.	Q.	DENOMINAZIONE	DESIGNATION	BENENNUNG	DESCRIPTION	DENOMINACIONES
	9915391	F614/ 7	1	CALOTTA	CALOTTE	KAPPE	CAP	TAPA
	9915905	F614/ 7	2	VITE	VIS	SCHRAUBE	SCREW	TORNILLO
	9915913	F614/ 7	2	MASSA CENTRIFUGA	MASSELOTTE	FLIEHGEWICHT	WEIGHT	CONTRAPESO
	9919192	F614/ 7	1	MASSA CENTRIFUGA	MASSELOTTE	FLIEHGEWICHT	WEIGHT	CONTRAPESO
	9919193	F614/ 7	1	MOLLA	RESSORT	FEDER	SPRING	RESORTE
	9924745	F614/ 7	1	CONNESSIONE	CONNEXION	LEITUNG	CONNECTION	CABLE
	9924746	F614/ 7	1	CORPO COMPL.	CORPS	GEHAUSE	BODY	CUERPO
	9924747	F614/ 7	1	MORSETTO	BRIDE	KLEMME	CLAMP	COLLAR
	10168590	C102/ 2	2	COLLARE (38)	COLLIER	SHELLE	COLLAR	COLLAR
	10170990	C102/ 2	2	COLLARE (41-42)	COLLIER	SHELLE	COLLAR	COLLAR
	10284460	C102/ 2	4	ROSETTA TENUTA	JOINT	DICHTRING	GASKET	JUNTA
	10396380	C102/ 2	2	ANELLO ISOLANTE	BAGUE	ISOLIERRING	RING	GUARNICION
	10418205	C102/ 2	2	STAFFETTA	COLLIER	HALTER	RETAINER	ABRAZADERA
	10516470	C102/ 2	4	ROSETTA SICUREZZA	RONDELLE FREIN	SICHERUNGSRING	LOCKWASHER	ARANDELA DE FRENO
	10516470	D201/ 3	4	ROSETTA SICUREZZA	RONDELLE FREIN	SICHERUNGSRING	LOCKWASHER	ARANDELA DE FRENO
ERA	10516470	F603		VED 11197773				
	10516670	C102/ 2	2	ROSETTA SICUREZZA	RONDELLE FREIN	SICHERUNGSRING	LOCKWASHER	ARANDELA DE FRENO
	10516670	D201/ 3	2	ROSETTA SICUREZZA	RONDELLE FREIN	SICHERUNGSRING	LOCKWASHER	ARANDELA DE FRENO
D 4511	10516670	F503	1	ROSETTA SICUREZZA (38-41-42)	RONDELLE FREIN	SICHERUNGSRING	LOCKWASHER	ARANDELA DE FRENO
D 4511	10516670	F503/ 1	1	ROSETTA SICUREZZA (42)	RONDELLE FREIN	SICHERUNGSRING	LOCKWASHER	ARANDELA DE FRENO
	10519301	F608	3	ROSETTA PIANA	RONDELLE	SCHEIBE	WASHER	ARANDELA
ERA	10519301	F608						
	10791411	D201/ 3	1	DADO	ECROU	MUTTER	NUT	TUERCA
C 4332	10857790	F401/ A	1	LAMPADA LUCE MOTORE	LAMPE	LAMPE	BULB	BOMBILLA
C 4331	10863090	F401/ 1	2	LAMPADA LUCE MOTORE	LAMPE	LAMPE	BULB	BOMBILLA
	10902223	D201/ 3	4	VITE	VIS	SCHRAUBE	SCREW	TORNILLO
	10979421	C102/ 2	4	VITE	VIS	SCHRAUBE	SCREW	TORNILLO
	11066875	D201/ 3	1	ANELLO SICUREZZA	ARRETOIR	SICHERUNGSRING	LOCKRING	ANILLO DE FRENO
ERA	11195370	F603		VED 4263530				
	11195370	F614/ 7	1	ROSETTA SICUREZZA	RONDELLE FREIN	SICHERUNGSRING	LOCKWASHER	ARANDELA DE FRENO
	11197773	F603	1	ROSETTA SICUREZZA	RONDELLE FREIN	SICHERUNGSRING	LOCKWASHER	ARANDELA DE FRENO
	11197773	F603		ERA 10516470				
	12170690	C102/ 2	4	COLLARE	COLLIER	SHELLE	COLLAR	COLLAR
ERR	12605211	C135		CORR 12605271				
	12605271	C135	4	ROSETTA SICUREZZA	RONDELLE FREIN	SICHERUNGSRING	LOCKWASHER	ARANDELA DE FRENO
	12605370	C102/ 2	3	ROSETTA SICUREZZA	RONDELLE FREIN	SICHERUNGSRING	LOCKWASHER	ARANDELA DE FRENO
	12643701	D201/ 3	4	ROSETTA PIANA	RONDELLE	SCHEIBE	WASHER	ARANDELA
	13824011	C102/ 2	2	VITE CON ROSETTA	VIS AVEC RONDELLE	SCHRAUBE MIT SCHEIBE	SCREW AND WASHER	TORNILLO CON ARANDELA
C 4102	13824321	A301	1	VITE	VIS	SCHRAUBE	SCREW	TORNILLO
C 4331	14142390	F401/ 1	1	LAMPADA LUCE BAGAGLIO	LAMPE	LAMPE	BULB	BOMBILLA
D 4511	14142390	F503	1	LAMPADA (38-41-42)	LAMPE	LAMPE	BULB	BOMBILLA
D 4511	14143990 *	F503/ 1	1	LAMPADA (42)	LAMPE	LAMPE	BULB	BOMBILLA
	14348770	A103	6	VITE	VIS	SCHRAUBE	SCREW	TORNILLO
	14454380	F603	1	ANELLO TENUTA	JOINT	DICHTRING	SEAL	JUNTA

MODIF.	N.ORDINAZ.	SGR.	Q.	DENOMINAZIONE	DESIGNATION	BENENNUNG	DESCRIPTION	DENOMINACIONES
	14454380	F603		ERA 4068360				
	14571680	F301	1	MOLLETTA	AGRAFE	KLEMMSTUECK	CLIP	SUJETADOR
	15187001	C102/ 2	2	VITE	VIS	SCHRAUBE	SCREW	TORNILLO
	16043620 *	C102/ 2	1	VITE	VIS	SCHRAUBE	SCREW	TORNILLO
	16043821	D201/ 3	1	VITE	VIS	SCHRAUBE	SCREW	TORNILLO
	16100811	C102/ 2	1	DADO	ECROU	MUTTER	NUT	TUERCA
	16100811	D201/ 3	1	DADO	ECROU	MUTTER	NUT	TUERCA
D 4511	16100811	F503	1	DADO (38-41-42)	ECROU	MUTTER	NUT	TUERCA
D 4511	16100811	F503/ 1	1	DADO (42)	ECROU	MUTTER	NUT	TUERCA
	16104111	D201/ 3	3	DADO	ECROU	MUTTER	NUT	TUERCA
	17670001	D201/ 3	4	VITE	VIS	SCHRAUBE	SCREW	TORNILLO
C 4331	17671101	F401/ 1	2	VITE FISS.LUCE MOTORE	VIS	SCHRAUBE	SCREW	TORNILLO
	17672501	C102/ 2	1	VITE	VIS	SCHRAUBE	SCREW	TORNILLO
	22041361	D201/ 3	3	ROSETTA PIANA	RONDELLE	SCHLEIFE	WASHER	ARANDELA

<u>E</u>	<u>ORGANI SUSSIDIARI</u>	<u>Organes subsidiaires</u>	<u>Nebenorgane</u>	<u>Accessory Equipment</u>	<u>Equipos accesorios</u>
<u>E1</u>	<u>RISCALDAMENTO, VENTILAZIONE INTERNA E VARI</u>	<u>Chauffage, aération et divers</u>	<u>Heizung, Belüftung und Verschiedenes</u>	<u>Ventilation, Heating and Miscellaneous Equipment</u>	<u>Calefacción, ventilación y accesorios varios</u>
E1.01	Riscaldamento e ventilazione	Chauffage et aération	Heizung und Belüftung	Ventilation and Heating System	Sistema de ventilación y calefacción
E1.02	Riscaldatore	Réchauffeur	Heizgerät	Heater	Calorífero
E1.03	Comandi riscaldamento e ventilazione	Commandes de chauffage et d'aération	Bedienungsvorrichtung für Heizung und Belüftung	Ventilation and Heating Controls	Mandos de ventilación y calefacción
E1.07	Lavacrystallo (E1.07,/1)	Lave-glace	Scheibenwascher	Windshield Washer	Lava-parabrisas
<u>F</u>	<u>IMPIANTO ELETTRICO</u>	<u>Installation électrique</u>	<u>Elektrische Anlage</u>	<u>Electrical System</u>	<u>Instalación eléctrica</u>
<u>F1</u>	<u>ACCENSIONE</u>	<u>Allumage</u>	<u>Zündanlage</u>	<u>Ignition Equipment</u>	<u>Encendido</u>
F1.01	Accensione motore	Allumage moteur	Motorzündung	Engine Ignition System	Encendido del motor
<u>F2</u>	<u>AVVIAMENTO</u>	<u>Démarrage</u>	<u>Anlassen</u>	<u>Starting Equipment</u>	<u>Arranque del motor</u>
F2.01	Avviamento motore	Lancement du moteur	Anlassen des Motors	Engine Starting Equipment	Arranque del motor
<u>F3</u>	<u>GENERATORE</u>	<u>Génératrice</u>	<u>Stromanlage</u>	<u>Generating Equipment</u>	<u>Generador</u>
F3.01	Generazione di corrente	Génératrice	Stromerzeugung	Current Generating System	Generador de corriente



<u>F4</u>	<u>ILLUMINAZIONE</u>	<u>Éclairage</u>	<u>Beleuchtung</u>	<u>Lighting Equipment</u>	<u>Alumbrado</u>
F4.01	Illuminazione esterna ed interna (F4.01,/1)	Eclairage extérieur et intérieur	Aussen- und Innenbeleuchtung	Outer and Inner Lighting	Alumbrado exterior e interior
<u>F5</u>	<u>ACCESSORI</u>	<u>Accessoires</u>	<u>Zubehör</u>	<u>Accessories</u>	<u>Accesorios</u>
F5.01	Segnalazione di avviso e di manovra (F5.01,/1)	Dispositifs de signalisation	Signalisier- vorrichtung	Signalling Devices	Aparatos de señali- zación
F5.03	Segnalazioni di funzio- namento (F5.03,/1)	Témoins de fonction- nement	Anzeigevorrichtungen	Operation Indicators	Testigos de funciona- miento
F5.05	Accessori vari (F5.05,/1)	Accessoires divers	Verschiedenes Zubehör	Miscellaneous Ac- cessories	Accesorios varios
<u>F6</u>	<u>PARTI DI APPARECCHI</u>	<u>Pièces d'appareils</u>	<u>Geräte Einzelteile</u>	<u>Component Parts</u>	<u>Despiezo de aparatos</u>
F6.03	Alternatore	Alternateur	Drehstrom-Licht- maschine	Alternator	Alternador
F6.08	Motorino di avviamento	Démarrreur	Anlasser	Starter Motor	Motor de arranque
F6.09	Elettromagnete	Electro	Magnetschalter	Solenoid	Magneto
F6.14	Distributore di accen- sione (F6.14,/1)	Allumeur	Zündverteiler	Ignition Distributor	Distribuidor de encen- dido
F6.29	Proiettore (F6.29,/1,/2,/3,/4,/5, /6)	Projecteur	Scheinwerfer	Headlamp	Proyector
F6.32	Fanale anteriore (F6.32,/1)	Lanterne AV	Vordere Leuchte	Front Lamp	Lámpara anterior
F6.34	Fanale posteriore (F6.34,/1,/2,/3,/4)	Lanterne AR	Schlussleuchte	Tail Lamp	Lámpara posterior
F6.35	Fanale targa (F6.35,/1)	Feu de plaque	Nummernschildleuchte	Number Plate Lamp	Lámpara de matrícula
F6.65	Tergicristallo (F6.65,/1)	Essuie-glace	Scheibenwischer	Windshield Wiper	Limpia-parabrisas

<u>Z</u>	<u>DOTAZIONI</u>	<u>Dotations</u>	<u>Werkzeuge</u>	<u>Kits</u>	<u>Equipo</u>
<u>Z1</u>	<u>ATTREZZI</u>	<u>Outils</u>	<u>Werkzeuge</u>	<u>Tools</u>	<u>Herramientas</u>
Z1.01	Attrezzi	Outils	Werkzeuge	Tools	Herramientas



# INDICE DEI NUMERI D'ORDINAZIONE

Liste numérique — Nummernverzeichnis — Numerical Index — Índice numérico

Fiat 850 Sport

n. ordinaz.	Sgr.	n. ordinaz.	Sgr.	n. ordinaz.	Sgr.	n. ordinaz.	Sgr.	n. ordinaz.	Sgr.
202224	D202	875605	D302	970490	D201	4011267	F401/ 1	4062041	F401
330923	C101	876648	E204	970490	D201/ 1	4013788	B204	4062070	F301
336501	D202	876731	B201	972486	C135	4014556	F629/ 5	4062109	F301
336514	D202	876836	A301	973910	B105	4014556	F629/ 6	4062130	F301
336658	D314	877205	A101	975061	D314	4018329	F609	4062279	C102
336659	D314	877205	B201	978832	A403	4018342	F609	4062326	A221
337050	D314	877280	A301	980848	C106	4018343	F609	4062788	B105
337176	B401	877289	A302	981763	A301	4018344	F609	4064496	D305
355300	B210	878166	A001	983028	B210	4019145	F608	4064592	A202
362773	D201/ 1	878166	A001/ 1	986228	E107	4019148	F608	4064759	A301
637410	F608	878770	C107	986228	E107/ 1	4019755	B207	4064973	F301
672541	F608	879733	C132	986309	D202	4023838	F401/ 1	4065246	A403
672948	F608	879830	F101	986339	C132	4024095	F608	4065247	A402
672949	F608	880393	D202	986340	C132	4029176	A107	4065615	F603
673196	F608	880394	D202	987112	A301	4032794	F501	4066276	F401
692394	C102	880484	D202	990986	D210	4032794	F501/ 1	4066381	A301
704846	D202	881431	A001	991079	D210	4037820	B401	4067051	F401
730624	B201	881431	A001/ 1	991293	D210	4039843	A106	4067916	F501
732104	D314	882479	D316	991380	A107	4044416	D305	4067916	F501/ 1
733159	A103	883175	B201	992273	A201	4046512	C132	4068360	F603
735802	D301	883944	A102	992273	A201/ 1	4046516	C135	4069103	F501
739431	D301	883946	A102	992463	E103	4047799	A204	4069103	F501/ 1
745903	D314	884873	A403	994922	C102	4048471	F608	4069378	E107/ 1
805579	F608	887752	F301	996623	A201	4051369	D202	4070167	D316
805581	F608	894040	D305	996623	A201/ 1	4052463	A101	4070168	C130
813101	F608	896664	A107	996623	A202	4052518	A301	4071012	E103
813149	B210	898514	A409	1900096	A105	4055358	B401	4072798	A301
814488	A401	898515	A409	1900097	A105	4055358	D314	4073330	F609
814489	A401	899497	D314	1900098	A105	4056224	B201	4073338	F609
814635	D316	899498	D314	1900099	A105	4056225	B201	4073923	B404
816468	D302	899499	D314	1900100	A105	4056690	E102	4074007	A301
835389	B101	899500	D314	1900101	A105	4057361	F609	4074250	B210
849128	D302	899501	D314	1900102	A105	4057362	F609	4074878	B101
849128	D306	899983	D301	1900103	A105	4057613	F609	4076009	A221
857808	C135	899985	D301	1900104	A105	4057937	F609	4077152	D316
857810	C135	899987	D301	1900105	A105	4057986	A301	4077192	F503/ 1
858394	D210	900105	D302	1900107	A101	4057987	A302	4077192	F505/ 1
861290	D301	901866	D306	1900108	A103	4057994	A301	4077337	F501
869763	D314	901867	D314	1900109	A103	4058051	F501	4077337	F501/ 1
869765	D314	901896	F503/ 1	1900110	A103	4058051	F501/ 1	4077338	F501
873093	B210	902071	A102	1900111	A103	4059537	B210	4077338	F501/ 1
873637	D314	902127	A103	1900112	A103	4061015	F608	4077589	C102
874163	A106	902128	A103	4003334	E107	4061411	F608	4080533	D316
874558	A001/ 1	965041	A102	4007946	C107	4061781	A409	4081257	A202
874686	A001	965042	A102	4007973	D301	4061782	A409	4081258	A202
874686	A001/ 1	965201	D202	4008927	C132	4061783	A409	4081259	F503/ 1
874761	B210	966403	A403	4008928	C132	4061784	A409	4082332	D210
875118	C135	967540	B204	4010948	F501	4061785	A409	4083236	B204

Fiat 850 Sport

n. ordinaz.	Sgr.	n. ordinaz.	Sgr.	n. ordinaz.	Sgr.	n. ordinaz.	Sgr.	n. ordinaz.	Sgr.
4084116	F301	4092122	B204	4095846	B404	4103231	A221	4105290	E102
4084236	F505/ 1	4092123	B204	4095889	F301	4103232	A221	4105291	E102
4084545	F301	4092124	B204	4096095	D306	4103236	A221	4105300	E101
4084715	A106	4092125	B204	4096096	D306	4103246	A401	4105301	E101
4084910	F101	4092622	B201	4099013	F401	4103246	A401/ 1	4105302	E101
4084946	F665	4092658	B101	4100576	A204	4103422	A221	4105303	E101
4084946	F665/ 1	4092664	B101	4100579	A402	4103506	D301	4105304	E101
4084947	F665	4092712	B201	4100581	A402	4103507	D301	4105321	E103
4084947	F665/ 1	4092758	B101	4100871	D210	4103508	D301	4105322	E103
4084952	F665/ 1	4092763	B101	4101431	D305	4103509	D301	4105590	D301
4087102	D316	4092849	A221	4101460	A105	4103510	D301	4105638	B105
4087103	D316	4093095	B201	4101670	D305	4103532	C101	4105662	D301
4087104	D316	4093096	B201	4101759	A102	4103534	C101	4106152	C102
4087105	D316	4093105	B210	4101760	A102	4103546	D301	4106420	F401
4087137	A255	4093106	B210	4101761	A101	4103562	A409	4106420	F401/ 1
4087872	A301	4093107	B210	4101772	B201	4103563	A409	4107390	A102
4088199	A401	4093112	B224	4101774	B201	4103612	D210	4107391	A102
4091349	D202	4093113	B224	4101860	A103	4103613	D202	4107400	A301
4091350	D202	4093114	B224	4101871	D301	4103615	D210	4107401	A301
4091351	D202	* 4093115	B224	4101877	D301	4103641	D202	4107781	F301
4091352	D202	4093187	B201	4101880	D301	4103806	A201	4107850	A402
4091697	Z101	4093268	B207	4101884	D301	4103806	A201/ 1	4108164	A103
4092081	B204	4093274	B207	4101889	D301	4103996	C135	4108236	A403
4092082	B204	4093276	B207	4101891	D302	4103998	C135	4108237	A403
4092083	B204	4093279	B207	4101891	D306	4103999	C135	4108538	B401
4092090	B204	4093430	B404	4101893	D302	4104000	C135	4108542	B401
4092091	B204	4093434	B404	4101893	D306	4104085	D210	4108543	B401
4092092	B204	4093440	B404	4101894	D302	4104102	D301	4108594	C130
4092093	B204	4093441	B404	4101896	D302	4104577	C132	4108912	B401
4092094	B204	4093442	B404	4101898	D302	4104579	D202	4108912	C132
4092095	B204	4093443	B401	4101969	A107	4104605	E102	4109024	A103
4092098	B204	4093445	B404	4101975	A301	4104668	C102	4109225	F608
4092099	B204	4093446	B404	4102056	A301	4104670	B224	4109227	F608
4092100	B204	4093447	B404	4102094	A402	4104672	B224	4109228	F608
4092101	B204	4093448	B404	4102100	A409	4104683	B224	4109262	D305
4092103	B204	4093449	B404	4102126	D201	4104921	C102	4109263	D305
4092104	B204	4093450	B404	4102126	D201/ 1	4104931	A409	4109335	F608
4092105	B204	4093451	B404	4102129	D202	4105008	A221	4109342	A201
4092107	B204	4093452	B404	4102139	F101	4105008	C102	4109343	A201
4092109	B204	4093455	B401	4102160	A107	4105083	D210	4109345	A201
4092111	B204	4093457	B401	4102593	C135	4105084	D210	4109372	A103
4092112	B204	4094064	F401	4102793	F401/ 1	4105087	D210	4109374	A105
4092113	B204	4094131	F101	4102856	B207	4105099	C102	4109401	A201
4092114	B204	4094290	F301	4102860	B207	4105105	C102	4109401	A201/ 1
4092115	B204	4094339	B105	4102861	B207	4105106	C102	4109429	A107
4092116	B204	4094637	B101	4102863	B207	4105107	C102	4109431	A301
4092117	B204	4094901	B401	4102867	B207	4105108	C102	4109496	A107
4092119	B204	4095844	B404	4102899	B207	4105288	E102	4109771	F609
		* 4093186	B201						

n. ordinaz.	Sgr.	n. ordinaz.	Sgr.	n. ordinaz.	Sgr.	n. ordinaz.	Sgr.	n. ordinaz.	Sgr.
4109842	A409	4113070	D314	4120292	F401	4124626	A402	4130644	D302
4109924	A201	4113083	C135	4120371	F201	4124968	D201	4130777	F401
4109924	A201/ 1	4113241	D202	4120641	F401/ 1	4125639	F505/ 1	4130778	F401
4109968	A301	4113761	A403	4121098	C135	4125893	F632	4130802	A204
4110007	D302	4114025	D306	4121222	A205	4126126	Z101	4130805	A205
4110016	E102	4114059	A301	4121319	E102	4126337	E102	4130831	F401
4110017	E102	4114132	A402	4121320	E102	4126934	D201	4130867	A301
4110019	E102	4114215	B207	4121359	A001	4127151	A221	4130888	F501
4110141	F501	4114218	C135	4121359	A001/ 1	4127153	A221	4130888	F501/ 1
4110141	F501/ 1	4114395	D201	4121362	A001	4127208	E102	4132075	F505/ 1
4110530	A205	4114627	A301	4121362	A001/ 1	4127270	C101	4132081	A102
4110658	F201	4114647	A204	4121363	A001	4127274	C101	4132094	F401/ 1
4110987	E102	4114941	A201/ 1	4121363	A001/ 1	4127293	C101	4132095	F401/ 1
4111043	D306	4115285	A202	4121373	A001	4127299	B101	4132096	F401/ 1
4111045	D306	4115314	B105	4121373	A001/ 1	4127470	A107	4132097	F401/ 1
4111046	D306	4115451	C106	4121582	B204	4127471	A107	4132136	F501/ 1
4111150	D306	4115451	C107	4121583	B204	4127702	D316	4132369	A255
4111152	D301	4115466	A402	4121584	B204	4127855	B404	4132370	D302
4111194	F608	4115513	A402	4121585	B204	4127971	A255	4132376	A401
4111201	A103	4116293	A106	4121599	B401	4128453	C102	4132376	A401/ 1
4111221	F608	4116366	E102	4121600	B401	4128455	C102	4132761	E107/ 1
4111267	B207	4116707	A255	4121616	C102	4128457	C102	4132810	A201/ 1
4111395	A301	4116709	A255	4121620	C107	4128900	A101	4132883	E102
4111522	B204	4116893	B401	4122166	E101	4128901	A101	4132984	A101
4111523	B204	4117215	C102	4122568	A221	4128903	A101	4133064	A101
4111635	D305	4117216	C102	4122677	A105	4128930	A001/ 1	4133173	D201
4111751	F603	4117217	C102	4122938	B401	4128931	A001/ 1	4133519	A107
4111753	F603	4117218	A301	4122946	A103	4128992	A001/ 1	4133520	A107
4111754	F603	4117227	D316	4123175	D314	4128994	D306	4133549	F609
4112049	F201	4117844	E102	4123179	D314	4128995	D306	4133643	B224
4112068	D310	4117881	F629	4123183	D314	4129140	F501	4133644	B224
4112068	D310/ 1	4117882	F629/ 1	4123474	D301	4129312	F401	4133998	C102
4112069	D310	4118066	F629/ 2	4123541	D305	4129400	A201/ 1	4133998	E107/ 1
4112069	D310/ 1	4118120	F609	4123542	D305	4129427	F505	4134055	F101
4112319	A107	4119251	A105	4123639	D305	4129430	E107	4134260	C132
4112333	A001	4119252	A105	4123923	A204	4129686	D201/ 1	4134266	E101
4112333	A001/ 1	4119259	A105	4123930	A204	4129728	E101	4134439	A301
4112344	A001	4119260	A105	4123931	A204	4130090	E102	4134449	A204
4112347	A001	4119261	A105	4124060	A221	4130105	D201	4134535	A101
4112348	A001	4119397	C135	4124156	B401	4130247	A107	4134598	F608
4112465	E101	4119398	C135	4124219	C135	4130281	A106	4134598	F609
4112597	B105	4119399	C135	4124356	B101	4130397	B101	4134600	F609
4112752	B101	4119498	B204	4124362	F401	4130397	C101	4134670	D201/ 1
4112761	B101	4119499	B204	4124375	B224	4130440	D310	4134671	D201/ 1
4112762	B101	4119678	D201/ 1	4124376	B101	4130440	D310/ 1	4134807	B101
4112763	B101	4119936	C135	4124501	E102	4130555	F503	4134960	A204
4112913	C102	4120155	A205	4124504	C132	4130556	F503	4135168	F101
4112942	D306	4120156	A205	4124516	E107	4130569	Z101	4135209	E107/ 1

## Fiat 850 Sport

n. ordinaz.	Sgr.	n. ordinaz.	Sgr.	n. ordinaz.	Sgr.	n. ordinaz.	Sgr.	n. ordinaz.	Sgr.
4135574	E107	4144297	D201/ 1	4157473	C102	4171385	C135	4180725	F505/ 1
4135888	D305	4144477	B401	4157864	D201	4171679	C130	4180916	F401
4135987	A107	4144918	A202	4158493	F101	4171680	C130	4180918	F632
4135988	A401	4145483	A201	4158546	F301	4171682	A201	4180919	F632
4135988	A401/ 1	4145483	A201/ 1	4158595	F401	4171682	A201/ 1	4180922	F401
4136087	F301	4145587	A101	4158595	F501	4171734	A201	4180947	F401
4136215	B201	4145704	A001	4158683	A221	4172068	A403	4180949	F401
4136353	F101	4146130	C130	4159084	A221	4172086	A403	4180952	F634/ 1
4136836	F301	4146257	B201	4159085	A221	4172087	A403	4180953	F634/ 2
4137379	B101	4146575	F401	4159095	A221	4172174	F505	4180954	F634/ 1
4137389	C101	4146606	B210	4159273	F608	4172174	F505/ 1	4180954	F634/ 2
4137699	A202	4146822	E103	4159287	F505	4172524	C135	4180954	F634/ 3
4137700	A202	4146908	A102	4159287	F505/ 1	4172922	A201/ 1	4180954	F634/ 4
4137945	E102	4147284	F401	4159474	A401	4173276	F503/ 1	4180955	F634/ 1
4137946	E102	4147285	F401	4159474	A401/ 1	4173407	B201	4180955	F634/ 2
4137948	E103	4147376	C130	4160617	D201	4173419	B201	4180955	F634/ 3
4137998	E103	4147377	C130	4160639	F505	4173783	F501	4180955	F634/ 4
4138002	E103	4148625	F501	4160640	F505	4174254	F505/ 1	4180958	F634/ 1
4138003	E103	4148625	F501/ 1	4161222	A301	4174255	F505/ 1	4180958	F634/ 2
4138420	B404	4149022	D201/ 1	4161330	A301	4174256	F505	4180958	F634/ 3
4138470	F401	4149023	D201/ 1	4162190	C132	4174484	A107	4180958	F634/ 4
4138736	B404	4149024	D201/ 1	4162191	C132	4174485	A107	4181511	F301
4138766	A403	4149060	D201/ 1	4162202	C132	4174993	F603	4181514	F603
4138898	C106	4149155	A221	4162206	C132	4175249	F603	4181521	A402
4139669	A001	4149461	D314	4162207	C132	4176046	B401	4181522	A403
4139682	D301	4149462	D314	4162466	B401	4176048	B401	4181523	A402
4140008	D301	4149484	F401/ 1	4165040	F603	4176067	D314	4181524	A409
4140009	D301	4149593	F603	4165211	F301	4176081	A401	4181525	A409
4140252	C106	4149604	F603	4165465	C130	4176302	A401/ 1	4181527	A409
4140253	C106	4149607	F603	4165690	F401	4176872	E103	4181530	F301
4140254	C106	4149611	F603	4165690	F401/ 1	4176872	E103	4181536	F501
4140631	A401	4149621	F603	4165690	F401/ 1	4177335	E102	4181538	F501
4140647	A106	4151068	F501	4166524	F629/ 1	4177336	E103	4181538	F501
4140870	D201/ 1	4151068	F501/ 1	4166524	F629/ 1	4177436	F301	4181541	F634/ 3
4141073	B204	4151243	A301	4166642	F629/ 2	4177934	C130	4181542	F634/ 4
4141126	A105	4151244	A301	4166665	C132	4178051	F603	4181666	A201
4141128	A105	4151305	F501	4166665	C132	4178455	C102	4181680	A103
4141129	A105	4151305	F501/ 1	4166671	A201	4178455	C102	4181680	A103
4141130	A105	4151305	F501/ 1	4166671	A201	4178588	A401	4182193	A301
4141131	A105	4151890	A301	4167711	A202	4178589	A402	4182194	A302
* 4141757	B101	4151899	B101	4168896	F401	4178589	A402	4182197	A302
4141758	C135	4153008	A401	4168896	F401	4178950	F629/ 3	4182197	A302
4142061	A201	4153008	A401/ 1	4169193	F401/ 1	4178951	F629/ 3	4182199	A302
4143730	A202	4153055	A401/ 1	4169420	B207	4179947	F665	4182365	A301
4143964	A106	4156086	C102	4169421	B207	4179947	F665/ 1	4182475	A001/ 1
4144296	D201	4156194	F101	4170935	B210	4179947	F665/ 1	4182475	A001/ 1
4144296	D201/ 1	4156195	F301	4170936	B210	4180321	A001	4182532	F401
4144297	D201	4156795	E101	4170936	B210	4180362	A101	4182533	F629/ 3
* 4141738	2201			4170937	B210	4180470	E101	4182539	F629/ 3
				4170938	B210	4180720	F401/ 1	4182540	F629/ 3
				4170939	B210	4180720	F401/ 1	4182606	F401
				4171169	C132	4180721	F503/ 1	4182609	F629/ 3
						4180721	F401/ 1		

Fiat 850 Sport

n. ordinaz.	Sgr.	n. ordinaz.	Sgr.	n. ordinaz.	Sgr.	n. ordinaz.	Sgr.	n. ordinaz.	Sgr.
4182766	A255	4187017	A107	4190304	E101	9905638	D310	9910066	A203/ 2
4182875	A102	4187024	A107	4190305	E101	9905735	D310	9910121	F629/ 5
4182876	A102	4187025	A107	4190503	F401/ 1	9905735	D310/ 1	9910121	F629/ 6
4183087	F401	4187027	A103	4190779	F503/ 1	9905736	D310	9910599	A206
4183118	D316	4187098	A402	4190917	E102	9905736	D310/ 1	9910769	A206
4183215	F401/ 1	4187218	D301	4191254	E107/ 1	9906837	A206	9910774	A206
4183369	F401/ 1	4187219	D301	4191871	F503/ 1	9907120	F665	9910789	A206
4183414	F503	4187220	D301	4192314	B201	9907120	F665/ 1	9911196	A206
4183431	A301	4187221	D301	4193341	A301	9907257	A206	9911201	A206
4183516	F603	4187222	D301	4593544	D201/ 1	9908079	D310	9911213	D310
4183552	A101	4187223	D301	4593545	D203	9908079	D310/ 1	9911213	D310/ 1
4183555	A107	4187241	Z101	4593547	D203	9908080	D310	9911214	D310
4183556	A107	4187293	D301	4593549	D203	9908081	D310	9911214	D310/ 1
4183557	A107	4187599	A105	4593550	D203	9908081	D310/ 1	9911221	A206
4183577	A107	4187600	A105	4593551	D203	9908084	D310	9911226	A206
4183578	A107	4187601	A105	4593552	D203	9908084	D310/ 1	9911245	F614
4183580	A107	4187603	A105	4593553	D203	9908085	D310	9911278	F665
4183637	F401	4187604	A105	9902586	F614	9908085	D310/ 1	9911278	F665/ 1
4183785	A102	4187605	A105	9903319	F614	9908086	D310	9911279	F665
4183787	A102	4187660	D301	9903367	F614	9908086	D310/ 1	9911279	F665/ 1
4183789	A301	4187674	A105	9904577	A206	9908087	D310	9911318	A203
4183791	A301	4188125	Z101	9904615	A206	9908087	D310/ 1	9911476	A203/ 2
4183802	F401	4188213	B207	9904617	A206	9908369	F665	9911957	F629
4183932	A105	4188214	B207	9904667	A206	9908369	F665/ 1	9911957	F629/ 2
4183934	A105	4188275	A103	9904687	A206	9908382	F632/ 1	9912162	A203/ 1
4183935	A105	4188295	F501	9904693	A206	9908382	F634	9912166	A203/ 1
4183936	A105	4188295	F501/ 1	9904710	A206	9908434	F665	9912661	F629/ 1
4184057	A107	4188698	E107/ 1	9904730	A206	9908434	F665/ 1	9912661	F629/ 5
4184156	F301	4188699	E107/ 1	9904731	A206	9908454	F629/ 5	9912661	F629/ 6
4184935	A105	4189031	F503/ 1	9904811	A206	9908454	F629/ 6	9912664	A206
4184937	A105	4189032	F503/ 1	9904841	A203	9908456	F629/ 5	9912666	A206
4184938	A105	4189033	F503/ 1	9904851	A203	9908456	F629/ 6	9912909	D310
4184939	A105	4189067	E101	9904983	A206	9908457	F629/ 5	9912909	D310/ 1
4185204	F603	4189130	A107	9905070	A206	9908457	F629/ 6	9912911	D310/ 1
4185214	F501	4189131	A107	9905071	A206	9908650	A206	9912912	D310
4185214	F501/ 1	4189242	D305	9905094	A206	9908971	F665	9912912	D310/ 1
4185342	A401	4189404	B20	9905617	D310	9908971	F665/ 1	9913609	A203/ 2
4185351	A401	4189405	B201	9905617	D310/ 1	9909139	A206	9913843	F614
4185351	A401/ 1	4189528	D201	9905619	D310	9909321	D310	9913844	F614
4185527	A401/ 1	4189528	D201/ 1	9905621	D310	9909481	D310	9913848	F614
4186144	F501/ 1	4189601	F401/ 1	9905621	D310/ 1	9909481	D310/ 1	9913849	F614
4186177	A204	4189913	F503	9905622	D310	9909507	D310/ 1	9913850	F614
4186651	A402	4189914	F503	9905622	D310/ 1	9909508	D310	9913851	F614
4186705	A255	4190054	F401/ 1	9905624	D310	9909508	D310/ 1	9913854	F614
4186706	A255	4190109	A107	9905624	D310/ 1	9909533	F665	9913855	F614
4186894	B207	4190197	A001	9905628	D310	9909533	F665/ 1	9913856	F614
4186935	F101	4190198	A001	9905628	D310/ 1	9910053	A203/ 2	9913858	F614
		4190200	A001	9905633	D310/ 1	9910054	A203/ 2	9913859	F614



## Fiat 850 Sport

n. ordinaz.	Sgr.	n. ordinaz.	Sgr.	n. ordinaz.	Sgr.	n. ordinaz.	Sgr.	n. ordinaz.	Sgr.
9913861	F614	9915240	A206	9915385	F665/ 1	9918847	F632/ 1	10396180	A201
9913862	F614	9915242	A206	9915386	F665/ 1	9918874	F632	10396180	A201/ 1
9913865	F614	9915243	A206	9915387	F665/ 1	9918882	F629/ 6	10396180	F401
9913866	F614	9915244	A206	9915388	F665/ 1	10004910	B101	10396280	F301
9913867	F614	9915245	A206	9915389	F614	10158200	A107	10396380	C102
9913871	F629/ 1	9915246	A206	9915390	F614	10158301	A101	10396780	A221
9913873	F629/ 1	9915249	A206	9915391	F614	10158301	A103	10405186	F101
9913874	F629/ 1	9915250	A206	9915556	A206	10158501	A101	10414170	D202
9913989	A203/ 2	9915251	A206	9915558	A206	10158501	A103	10418205	C102
9913991	F629	9915253	A206	9915559	A206	10158901	D301	10445221	F603
9913991	F629/ 2	9915254	A206	9915687	F635/ 1	10159901	A101	10516470	A101
9913992	F629	9915255	A206	9915688	F635/ 1	10168590	A201	10516470	A401
9913992	F629/ 2	9915256	A206	9915689	F635/ 1	10168590	A201/ 1	10516470	A401/ 1
9913993	F629	9915257	A206	9915690	F635/ 1	10168790	A201	10516470	A402
9913993	F629/ 2	9915258	A206	9915694	A203/ 1	10170990	A201	10516470	A409
9914145	F635/ 1	9915259	A206	9915695	A203/ 1	10170990	A201/ 1	10516470	B101
9914277	F614	9915260	A206	9915832	A203/ 2	10170990	A202	10516470	C102
9914279	F614	9915261	A206	9915834	A203/ 2	10170990	C102	10516470	D201
9914280	F614	9915262	A206	9915844	F635	10170990	C102	10516470	E107
9914281	F614	9915263	A203	9915845	F635	10196901	F608	10516470	E107/ 1
9914303	F665	9915263	A203	9915846	F635	10205710	F603	10516470	F603
9914303	F665/ 1	9915320	A203	9915847	F635	10205820	A403	10516470	F665/ 1
9914490	A206	9915321	F634	9915848	F635	10205920	A106	10516470	F665/ 1
9914495	A206	9915325	F634	9915898	F665	10269450	A101	10516670	A001
9914500	A206	9915326	F634	9915898	F665/ 1	10269950	A101	10516670	A001/ 1
9914504	A206	9915327	F634	9915898	F665/ 1	10275001	A102	10516670	A107
9914507	A206	9915328	F634	9915905	F614	10279560	A301	10516670	A255
9914510	A206	9915329	F634	9915963	A203/ 2	10279560	A301	10516670	A401
9914511	A206	9915361	F629/ 5	9915964	A203/ 2	10280060	A301	10516670	A402
9914516	A206	9915364	F665	9915965	A203/ 2	10281585	A102	10516670	B101
9914641	D310/ 1	9915365	F665	9915968	A206	10282460	A402	10516670	B201
9914758	A203	9915366	F665	9915991	A206	10284460	C102	10516670	B404
9914759	A203	9915367	F665	9916295	A206	10287085	E102	10516670	C101
9914760	A203	9915368	F665	9916741	A203/ 2	10290690	A402	10516670	C102
9914761	A203	9915369	F665	9917228	F632/ 1	10290690	E101	10516670	C130
9914763	A203	9915370	F665	9917567	A203	10291290	A402	10516670	D201
9914783	A205	9915371	F665	9917570	A206	10291490	A201	10516670	D201/ 1
9914800	F665	9915374	F665	9917571	A206	10298350	A201	10516670	D210
9914800	F665/ 1	9915375	F665	9917572	A203	10298350	A201/ 1	10516670	D301
9915230	A206	9915376	F665/ 1	9917804	D310	10298350	A401/ 1	10516670	D302
9915231	A206	9915377	F665/ 1	9917805	D310	10298350	A401/ 1	10516670	D305
9915232	A206	9915378	F665	9917806	D310	10298460	A301	10516670	D306
9915233	A206	9915378	F665/ 1	9918668	A203/ 1	10298460	A301	10516670	F101
9915234	A206	9915379	F665/ 1	9918736	A206	10332110	D202	10516670	F608
9915235	A206	9915380	F665/ 1	9918737	A206	10375101	F608	10516670	F608
9915237	A206	9915381	F665/ 1	9918737	A206	10396080	A201	10516870	A001
9915238	A206	9915382	F665/ 1	9918738	A206	10396080	A201/ 1	10516870	A001/ 1
9915239	A206	9915383	F665/ 1	9918845	F629/ 5	10396080	F301	10516870	A221
		9915384	F665/ 1	9918845	F629/ 6	10396080	F401	10516870	B101
				9918846	F632/ 1	10396080	F401/ 1	10516870	B201

Fiat 850 Sport

n. ordinaz.	Sgr.	n. ordinaz.	Sgr.	n. ordinaz.	Sgr.	n. ordinaz.	Sgr.	n. ordinaz.	Sgr.
10516870	B401	10791211	F501/ 1	11066875	B204	12574111	F608	12644301	D302
10516870	B404	10791321	D202	11066875	D201/ 1	12574211	A204	12646701	A201
10516870	C130	10791411	D201	11067375	B204	12574211	A409	12646701	A201/ 1
10516870	C132	10791411	D201/ 1	11087875	A221	12574211	B207	12646701	A255
10516870	D301	10793411	D301	11195370	A201	12574711	D210	12647001	A001
10516870	D302	10794011	A201	11195370	A201/ 1	12575611	D210	12647001	A001/ 1
10516870	D306	10794011	A201/ 1	11195370	F603	12598070	F401	12647001	C101
10517070	B201	10794011	E102	11195370	F608	12598070	F501	12647001	D201/ 1
10517170	D202	10794011	E107	11195370	F614	12599070	A221	12647001	D306
10519201	E102	10794011	F401	11195470	A102	12599070	C135	13271801	F101
10519201	F501/ 1	10794011	F501	11195470	C135	12599070	F505	13271801	F608
10519301	C135	10794011	F501/ 1	11195470	D201/ 1	12601270	F603	13272101	F603
10519301	E101	10794011	F603	11195470	F101	12601370	F609	13272201	F101
10519301	F101	10796301	C135	11195470	F401	12605170	E107	13274201	D201/ 1
10519301	F501/ 1	10796401	D202	11195470	F401/ 1	12605170	F501/ 1	13311401	D201/ 1
10519301	F608	10857790	F401	11195470	F608	12605270	B101	13400575	F665
10519401	D201/ 1	10857790	F401/ 1	11197770	A102	12605270	E101	13400575	F665/ 1
10519401	F301	10858090	F401	11197773	A102	12605270	E102	13400775	C135
10519401	F401/ 1	10858090	F401/ 1	11197773	A204	12605270	F401	13401175	B401
10519601	A409	10858390	F501	11197777	B210	12605270	F401/ 1	13406811	D301
10519601	B101	10858390	F501/ 1	11198070	A409	12605270	F501/ 1	13449820	F301
10519601	C101	10858390	F503	11198073	A202	12605370	C102	13516521	B101
10519601	D201	10858390	F503/ 1	11198373	A402	12605370	D202	13516621	A001
10519601	D201/ 1	10858390	F505/ 1	11198373	F301	12605370	F201	13516621	A001/ 1
10519601	D210	10863090	F401	11198673	F603	12605370	F301	13516621	B404
10519601	F608	10863090	F401/ 1	11288021	B201	12605370	F401/ 1	13516920	B201
10520001	D305	10902021	C135	11288021	B401	12605370	F505/ 1	13541210	A204
10520101	D202	10902121	A221	11307021	A402	12605570	E107/ 1	13546930	A107
10546900	D301	10902221	A102	11500310	A409	12605570	F401	13550101	B101
10615470	E103	10902221	D201	11903040	A401	12605570	F501	13550201	A221
10725911	B101	10902421	A102	11903040	A401/ 1	12605570	F501/ 1	13550201	B101
10725911	E103	10902421	F505/ 1	11903111	A201	12625001	D201	13550301	C135
10725911	F603	10902521	A102	11903111	A201/ 1	12638101	B224	13598021	A107
10733601	D301	10902621	A402	11944908	F301	12638670	A107	13601010	A101
10734201	A221	10902621	A409	11945008	F301	12639701	A301	13601410	A204
10734201	B101	10902721	B210	12056686	F101	12639701	B207	13602620	F101
10734201	B207	10977521	A102	12058880	F603	12640601	F505/ 1	13602811	A402
10734201	C101	10977621	C135	12164711	A001	12642701	C135	13602910	A255
10734201	C135	10977721	E102	12164711	A001/ 1	12642701	D201	13823621	A301
10734201	E103	10979421	C102	12164711	D301	12642801	F603	13823711	A301
10734201	F608	10979421	E102	12164711	D302	12643701	A401/ 1	13824011	C102
10734801	B401	11048990	F401	12164711	D306	12643701	E107/ 1	13824111	A301
10788811	A221	11048990	F401/ 1	12164711	F301	12643701	F101	13824121	B201
10788811	C135	11057975	C106	12170690	A201	12643701	F401/ 1	13824321	A301
10788811	E102	11060070	A403	12170690	A401	12643701	F505	13824321	B105
10788811	F401	11060875	B401	12170690	A401/ 1	12643701	F505/ 1	13824321	B201
10791011	D301	11063975	B101	12170690	C102	12644301	A001	13824411	B207
10791211	F501	11066375	A107	12574111	F603	12644301	A001/ 1	13824521	A403

## Fiat 850 Sport

n. ordinaz.	Sgr.	n. ordinaz.	Sgr.	n. ordinaz.	Sgr.	n. ordinaz.	Sgr.	n. ordinaz.	Sgr.
13824611	A302	14323101	A403	16043621	D201	16104111	D201	26256741	F301
13824811	A302	14324101	B201	16043621	D201/ 1	16104111	D201/ 1	40000100	B204
13825011	A102	14324101	D202	16043630	C102	16104111	D210	40000310	B401
13825621	B101	14324411	B201	16043821	A001	16104411	D201	60055388	D314
13825621	B204	14326050	A101	16043821	A001/ 1	16105011	D301	60058196	B201
13825711	A301	14328501	B201	16043821	A409	16105011	D305	60071319	C102
13825821	A255	14329801	A101	16043821	D210	16108911	F201	60071320	C102
13825821	B201	14329901	A101	16043921	A001	16135621	D302	60087133	D201/ 1
13825821	B207	14522421	Z101	16043921	A202	16135721	D306		
13825821	B404	14525021	Z101	16043921	A255	16136621	D306		
13826521	B201	14528271	Z101	16043921	C130	16140233	D301		
13830521	D305	14533631	Z101	16043921	D201/ 1	17668807	F634/ 1		
13831801	F401	14567580	F101	16044221	D306	17668807	F634/ 2		
13831801	F401/ 1	14567780	B101	16044321	B201	17668807	F634/ 3		
13832111	E101	14567780	F301	16045221	D201/ 1	17668807	F634/ 4		
13832111	F101	15153580	A221	16100811	A001	17669201	F401		
13832111	F501	15186001	E101	16100811	A001/ 1	17670002	A201		
13832111	F501/ 1	15186101	E101	16100811	A255	17670002	D201		
13838171	F501	15187001	C102	16100811	A401	17670002	D201/ 1		
13838171	F501/ 1	15193511	A401/ 1	16100811	A402	17671001	A401		
14043971	D314	15193511	F201	16100811	A409	17671001	A401/ 1		
14044671	D314	15541321	D301	16100811	B101	17671001	F301		
14048111	B224	15888821	D302	16100811	B201	17671001	F401		
14048211	A201	15888821	D306	16100811	B404	17671101	B224		
14052842	F505/ 1	15896211	A101	16100811	C101	17671101	F401		
14052879	F505	15896211	A204	16100811	C102	17671101	F401/ 1		
14140107	F401	15896211	A401	16100811	C130	17671301	B101		
14140107	F401/ 1	15896211	A401/ 1	16100811	D201/ 1	17671802	D201/ 1		
14142390	F401/ 1	15896211	A409	16100811	D210	17672501	C102		
14144690	F401	15896211	B101	16100811	D301	17678701	F401/ 1		
14144690	F401/ 1	15896211	E107	16100811	D302	17683801	D201/ 1		
14147080	F629	15896211	E107/ 1	16100811	D305	19052880	E107		
14147080	F629/ 1	15896211	F301	16100811	D306	19052980	E107		
14147080	F629/ 2	15896211	F401/ 1	16100811	F101	19052980	E107/ 1		
14147080	F629/ 5	15896211	F505	16100811	F401	19053080	A201		
14147080	F629/ 6	15896218	F301	16100811	F501	19053080	A201/ 1		
14147590	F401	15896411	A221	16100811	F501/ 1	19053080	A202		
14147590	F401/ 1	15896411	F101	16100811	F608	19053080	A301		
14148190	F401	15896411	F401	16100911	E107/ 1	19053080	C102		
14148190	F401/ 1	15896411	F401/ 1	16101511	F603	19053380	A201		
14148190	F501	15896411	F501/ 1	16102042	F505	19053780	A401		
14148190	F501/ 1	15896411	F608	16102311	C135	19053780	A401/ 1		
14184471	A401	15896411	F609	16102311	F501	19110094	F101		
14189771	B224	15970721	A106	16102311	F501/ 1	19142390	E102		
14289711	D202	15971421	B201	16102311	F608	20419310	B210		
14289811	D202	15971621	A001/ 1	16102311	F609	23144770	B204		
14290021	D202	16043321	C101	16104111	A001	24940440	A403		
14306320	B201	16043621	C130	16104111	A201/ 1	24940460	A403		

**PARTI DI RICAMBIO**


**PIÈCES DÉTACHÉES**

**SPARE PARTS**

**ERSATZTEILE**

**PIEZAS DE REPUESTO**



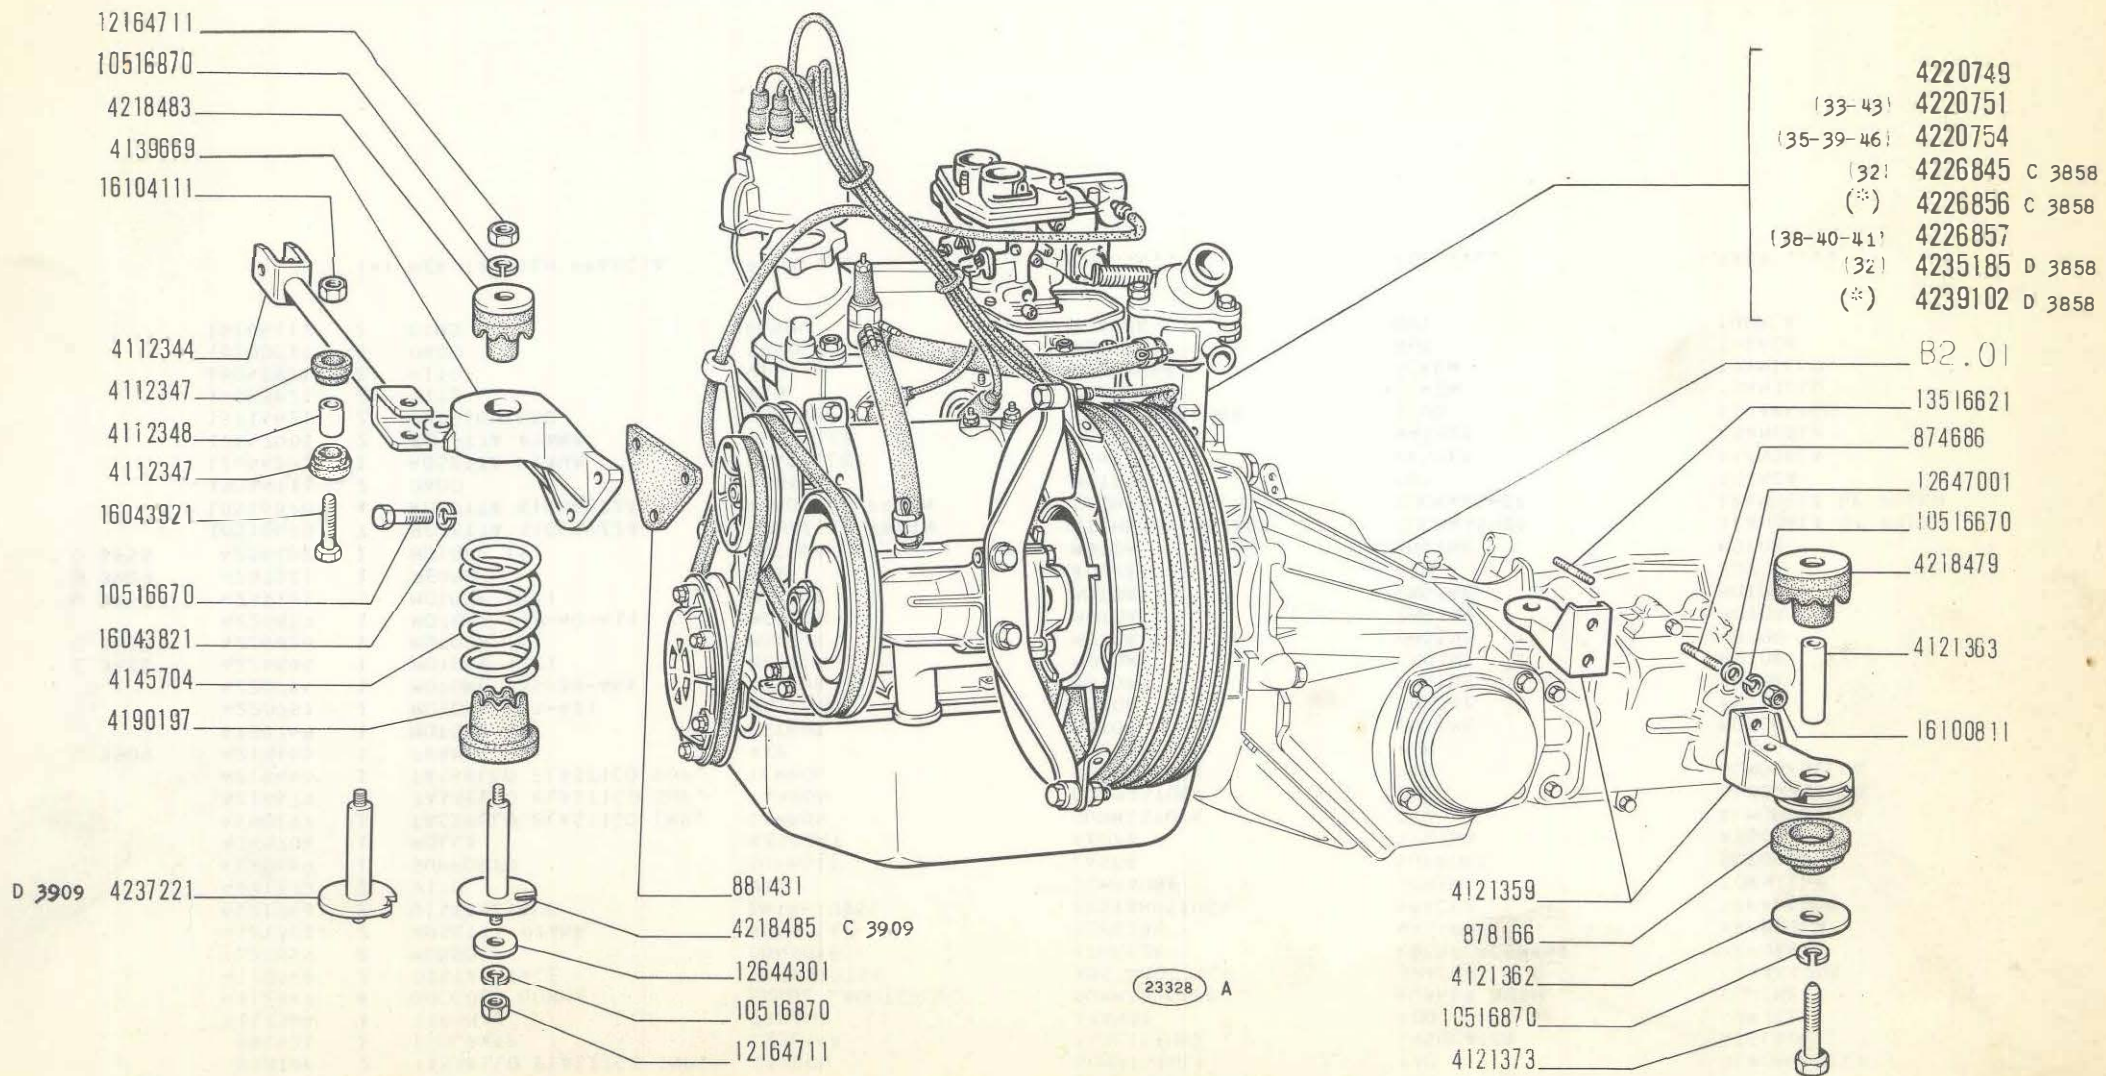

\* Vedere elenco - Voir la liste - Siehe tabelle - See list - Vease la lista

**850 Sport**

**MOTORE E SUPPORTI GRUPPO MOTOPROPULSORE**

- Moteur et supports du groupe propulseur
- Motor und Triebwerkklager

- Engine and Power Plant Supports
- Motor y anclaje de la planta motriz

**A0.01**

V-1971

MODIF.	N.ORDINAZ. Q.	DENOMINAZIONE	DESIGNATION	BENENNUNG	DESCRIPTION	DENOMINACIONES	
	874686	2	PRIGIONIERO	GOUJON	STIFTSCHRAUBE	STUD	ESPARRAGO
	878166	2	TASSELLO ELASTICO INF.	TAMPON	GUMMISTUCK	PAD	ALMOHADILLA
	881431	1	ISOLANTE	ISOLANT	ISOLIERUNG	INSULATOR	AISLADOR
	4112344	1	TIRANTE	TIRANT	STANGE	ROD	VARILLA
	4112347	4	BOCCOLA GOMMA	BAGUE CAOUTCHOUC	GUMMIBUCHSE	RUBBER BUSH	COJINETE
	4112348	2	DISTANZIALE	ENTRETOISE	ABSTANDSTUCK	SPACER	SEPARADOR
	4121359	2	MENSOLA	CONSOLE	STUETZE	REINFORCEMENT	REFUERZO
	4121362	2	ROSETTA PIANA	RONDELLE	SCHEIBE	WASHER	ARANDELA
	4121363	2	DISTANZIALE	ENTRETOISE	ABSTANDSTUCK	SPACER	SEPARADOR
	4121373	2	VITE	VIS	SCHRAUBE	SCREW	TORNILLO
	4139669	1	SUPPORTO	SUPPORT	LAGER	SUPPORT	SOPORTE
	4145704	1	MOLLA	RESSORT	FEDER	SPRING	RESORTE
	4190197	1	TASSELLO ELASTICO INF.	TAMPON	GUMMISTUCK	PAD	ALMOHADILLA
	4218479	2	TASSELLO ELASTICO SUP.	TAMPON	GUMMISTUCK	PAD	ALMOHADILLA
	4218483	1	TASSELLO ELASTICO SUP.	TAMPON	GUMMISTUCK	PAD	ALMOHADILLA
C 3909	4218485	1	PERNO	AXE	BOLZEN	PIN	EJE
	4220749	1	MOTORE	MOTEUR	MOTOR	ENGINE	MOTOR
	4220751	1	MOTORE (33-43)	MOTEUR	MOTOR	ENGINE	MOTOR
	4220754	1	MOTORE (35-39-46)	MOTEUR	MOTOR	ENGINE	MOTOR
C 3858	4226845	1	MOTORE (32)	MOTEUR	MOTOR	ENGINE	MOTOR
C 3858	4226856	1	MOTORE (*)	MOTEUR	MOTOR	ENGINE	MOTOR
	4226857	1	MOTORE (38-40-41)	MOTEUR	MOTOR	ENGINE	MOTOR
D 3858	4235185	1	MOTORE (32)	MOTEUR	MOTOR	ENGINE	MOTOR
D 3909	4237221	1	PERNO	AXE	BOLZEN	PIN	EJE
D 3858	4239102	1	MOTORE (*)	MOTEUR	MOTOR	ENGINE	MOTOR
	10516670	7	ROSETTA SICUREZZA	RONDELLE FREIN	SICHERUNGSRING	LOCKWASHER	ARANDELA DE FRENO
	10516870	4	ROSETTA SICUREZZA	RONDELLE FREIN	SICHERUNGSRING	LOCKWASHER	ARANDELA DE FRENO
	12164711	2	DADO	ECROU	MUTTER	NUT	TUERCA
	12644301	1	ROSETTA PIANA	RONDELLE	SCHEIBE	WASHER	ARANDELA
	12647001	2	ROSETTA PIANA	RONDELLE	SCHEIBE	WASHER	ARANDELA
	13516621	2	PRIGIONIERO	GOUJON	STIFTSCHRAUBE	STUD	ESPARRAGO
	16043821	3	VITE	VIS	SCHRAUBE	SCREW	TORNILLO
	16043921	2	VITE	VIS	SCHRAUBE	SCREW	TORNILLO
	16100811	4	DADO	ECROU	MUTTER	NUT	TUERCA
	16104111	2	DADO	ECROU	MUTTER	NUT	TUERCA

(\*) PER TROPICO FRANCIA


POUR ....

FUR ....

FOR ....

PARA ....

- 881431
- 12164711
- 10516870
- 874558
- 878166
- 4128992
- 10516670
- 16043821
- 4128930
- 4238945
  
- 12644301
- 15971621
  
- 4220750
- 4220752 (33-35-39-43-46)
- 4226847 (38-41)
- 4226848 (32)

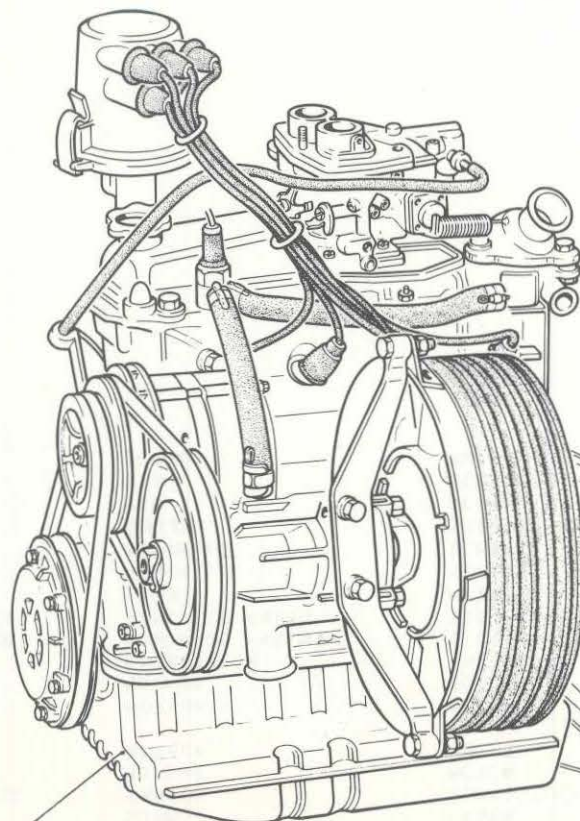

18115 A

B2.01

- 13516621
- 4121359
- 874686
- 4218479
- 4121363
- 12647001
- 10516670
- 16100311
- 4121359
- 878166
- 4121362
- 10516870
- 4121373

**850 Sport**

**MOTORE E SUPPORTI GRUPPO MOTOPROPULSORE**

- Moteur et supports du groupe propulseur
- Motor und Triebwerkklager


- Engine and Power Plant Supports
- Motor y anclaje de la planta motriz

**A0.01 / 1**

V-1971



MODIF.	N.ORDINAZ.	Q.	DENOMINAZIONE	DESIGNATION	BENENNUNG	DESCRIPTION	DENOMINACIONES
	874558	1	ROSETTA PIANA	RONDELLE	SCHEIBE	WASHER	ARANDELA
	874686	2	PRIGIONIERO	GOUJON	STIFTSCHRAUBE	STUD	ESPARRAGO
	878166	3	TASSELLO ELASTICO	TAMPON	GUMMISTUCK	PAD	ALMOHADILLA
	881431	1	ISOLANTE	ISOLANT	ISOLIERUNG	INSULATOR	AISLADOR
	4121359	2	MENSOLA	CONSOLE	STUETZE	REINFORCEMENT	REFUERZO
	4121362	2	ROSETTA PIANA	RONDELLE	SCHEIBE	WASHER	ARANDELA
	4121363	2	DISTANZIALE	ENTRETOISE	ABSTANDSTUCK	SPACER	SEPARADOR
	4121373	2	VITE	VIS	SCHRAUBE	SCREW	TORNILLO
	4128930	1	TASSELLO ELASTICO INF.	TAMPON	GUMMISTUCK	PAD	ALMOHADILLA
	4128931	1	DISTANZIALE	ENTRETOISE	ABSTANDSTUCK	SPACER	SEPARADOR
	4128992	1	SUPPORTO	SUPPORT	LAGER	SUPPORT	SOPORTE
	4218479	2	TASSELLO ELASTICO	TAMPON	GUMMISTUCK	PAD	ALMOHADILLA
	4220750	1	MOTORE	MOTEUR	MOTOR	ENGINE	MOTOR
	4220752	1	MOTORE	MOTEUR	MOTOR	ENGINE	MOTOR
			(33-35-39-43-46)				
	4226847	1	MOTORE (38-41)	MOTEUR	MOTOR	ENGINE	MOTOR
	4226848	1	MOTORE (32)	MOTEUR	MOTOR	ENGINE	MOTOR
	4238945	1	DISTANZIALE	ENTRETOISE	ABSTANDSTUCK	SPACER	SEPARADOR
	10516670	7	ROSETTA SICUREZZA	RONDELLE FREIN	SICHERUNGSRING	LOCKWASHER	ARANDELA DE FRENO
	10516870	3	ROSETTA SICUREZZA	RONDELLE FREIN	SICHERUNGSRING	LOCKWASHER	ARANDELA DE FRENO
	12164711	1	DADO	ECROU	MUTTER	NUT	TUERCA
	12644301	1	ROSETTA PIANA	RONDELLE	SCHEIBE	WASHER	ARANDELA
	12647001	2	ROSETTA PIANA	RONDELLE	SCHEIBE	WASHER	ARANDELA
	13516621	2	PRIGIONIERO	GOUJON	STIFTSCHRAUBE	STUD	ESPARRAGO
	15971621	1	VITE	VIS	SCHRAUBE	SCREW	TORNILLO
	16043821	3	VITE	VIS	SCHRAUBE	SCREW	TORNILLO
	16100811	4	DADO	ECROU	MUTTER	NUT	TUERCA

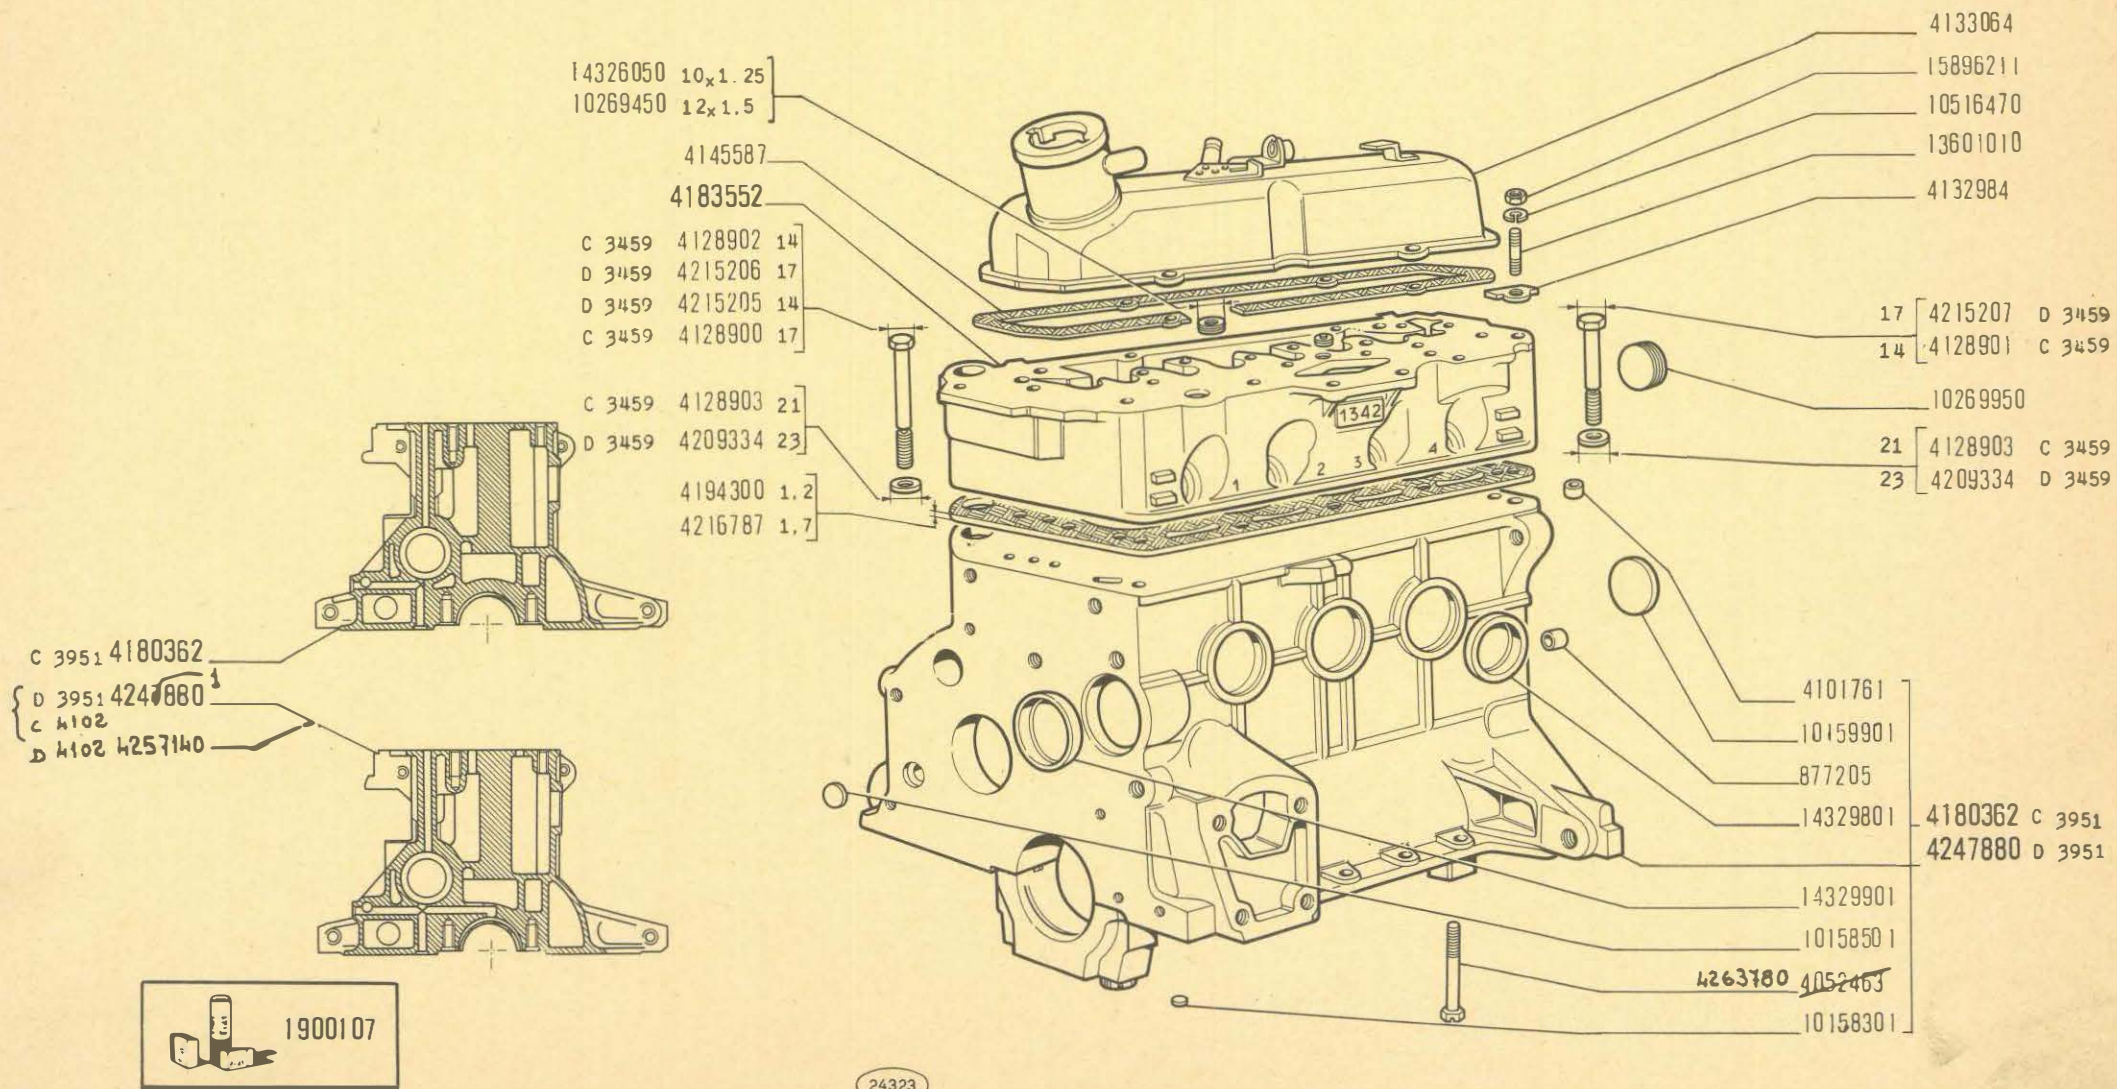

850 Sport

**BASAMENTO E TESTA CILINDRI**


*Bâti et culasse  
Kurbelgehäuse und Zylinderkopf*

*Crankcase and Cylinder Head  
Bloque de cilindros y culata*

**A1.01**

V-1971  
01-12-71



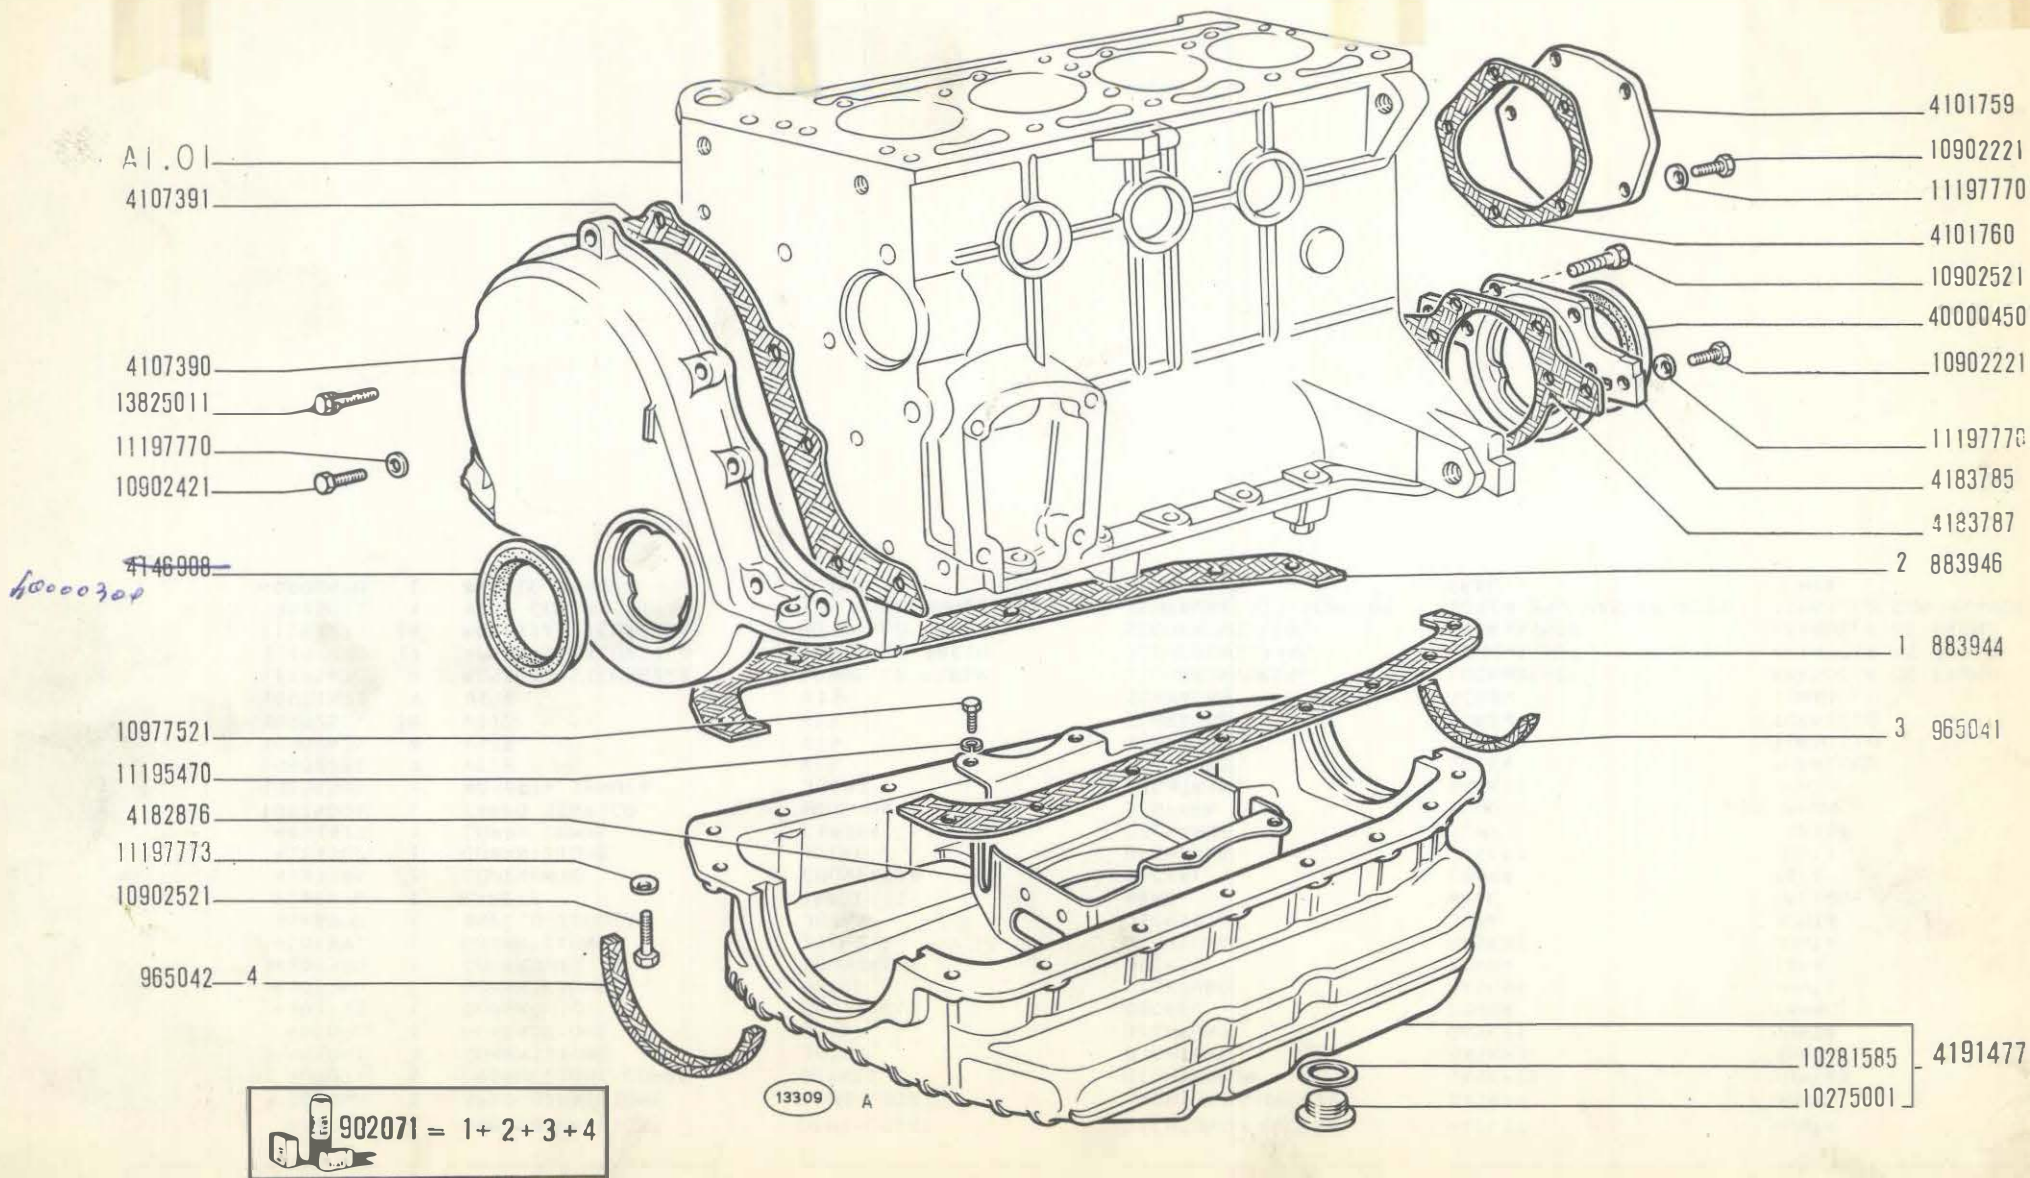

**850 Sport**

**COPPA E COPERCHI BASAMENTO**

- Carter d'huile et couvercles de bâti
- Ölwanne und Deckel des Kurbelgehäuses

- Oil Sump and Crankcase Covers
- Cáster de aceite y tapas del bloque

**A1.02**

V-1971


FIAT 850 SPORT (1 ED - 2 AGG)

A102

(5-1971)

MODIF.	N.ORDINAZ. Q.	DENOMINAZIONE	DESIGNATION	BENENNUNG	DESCRIPTION	DENOMINACIONES
	883944 1	SEMIGUARNIZIONE	DEMI-JOINT	DICHTUNGSHAELFTE	GASKET	JUNTA
	883946 1	SEMIGUARNIZIONE	DEMI-JOINT	DICHTUNGSHAELFTE	GASKET	JUNTA
	902071 5	GUARNIZIONI COPPA	JOINTS	DICHTUNGEN	GASKETS	JUNTAS
	965041 1	GUARNIZIONE	JOINT	DICHTUNG	GASKET	JUNTA
	965042 1	GUARNIZIONE	JOINT	DICHTUNG	GASKET	JUNTA
	4101759 1	COPERCHIO	COUVERCLE	DECKEL	COVER	TAPA
	4101760 1	GUARNIZIONE	JOINT	DICHTUNG	GASKET	JUNTA
	4107390 1	COPERCHIO	COUVERCLE	DECKEL	COVER	TAPA
	4107391 1	GUARNIZIONE	JOINT	DICHTUNG	GASKET	JUNTA
	4146908 1	ANELLO TENUTA	JOINT	DICHTRING	SEAL	JUNTA
	4182876 1	PARETE	PAROI	WAND	WALL	TABIQUE
	4183785 1	COPERCHIO	COUVERCLE	DECKEL	COVER	TAPA
	4183787 1	GUARNIZIONE	JOINT	DICHTUNG	GASKET	JUNTA
	4191477 1	COPPA COMPL.	CARTER	OELWANNE	SUMP	CARTER
	10275001 1	TAPPO SCARICO	BOUCHON	STOPFEN	PLUG	TAPON
	10281585 1	ROSETTA TENUTA	JOINT	DICHTRING	GASKET	JUNTA
	10902221 9	VITE	VIS	SCHRAUBE	SCREW	TORNILLO
	10902421 6	VITE	VIS	SCHRAUBE	SCREW	TORNILLO
	10902521 18	VITE	VIS	SCHRAUBE	SCREW	TORNILLO
	10977521 4	VITE	VIS	SCHRAUBE	SCREW	TORNILLO
	11195470 4	ROSETTA SICUREZZA	RONDELLE FREIN	SICHERUNGSRING	LOCKWASHER	ARANDELA DE FRENO
	11197770 17	ROSETTA SICUREZZA	RONDELLE FREIN	SICHERUNGSRING	LOCKWASHER	ARANDELA DE FRENO
	11197773 16	ROSETTA SICUREZZA	RONDELLE FREIN	SICHERUNGSRING	LOCKWASHER	ARANDELA DE FRENO
	13825011 1	VITE CON ROSETTA	VIS AVEC RONDELLE	SCHRAUBE MIT SCHEIBE	SCREW END WASHER ASSY	TORNILLO CON ARANDELA
	40000450 1	ANELLO TENUTA	JOINT	DICHTRING	SEAL	JUNTA

	902127 = 1	
	902128 = 2	
C 3951	1900296 = 3 + 8C + 13	
	1900297 = 4 + 9C + 14	
	1900298 = 5 + 10C + 15	
	1900299 = 6 + 11C + 16	
	1900300 = 7 + 12C + 17	
<del>1900640</del> = 3 + 8D + 13	1900801	
<del>1900641</del> = 4 + 9D + 14	1900802	
D 3951	<del>1900642</del> = 5 + 10D + 15	1900803
	<del>1900643</del> = 6 + 11D + 16	1900804
	<del>1900644</del> = 7 + 12D + 17	1900805

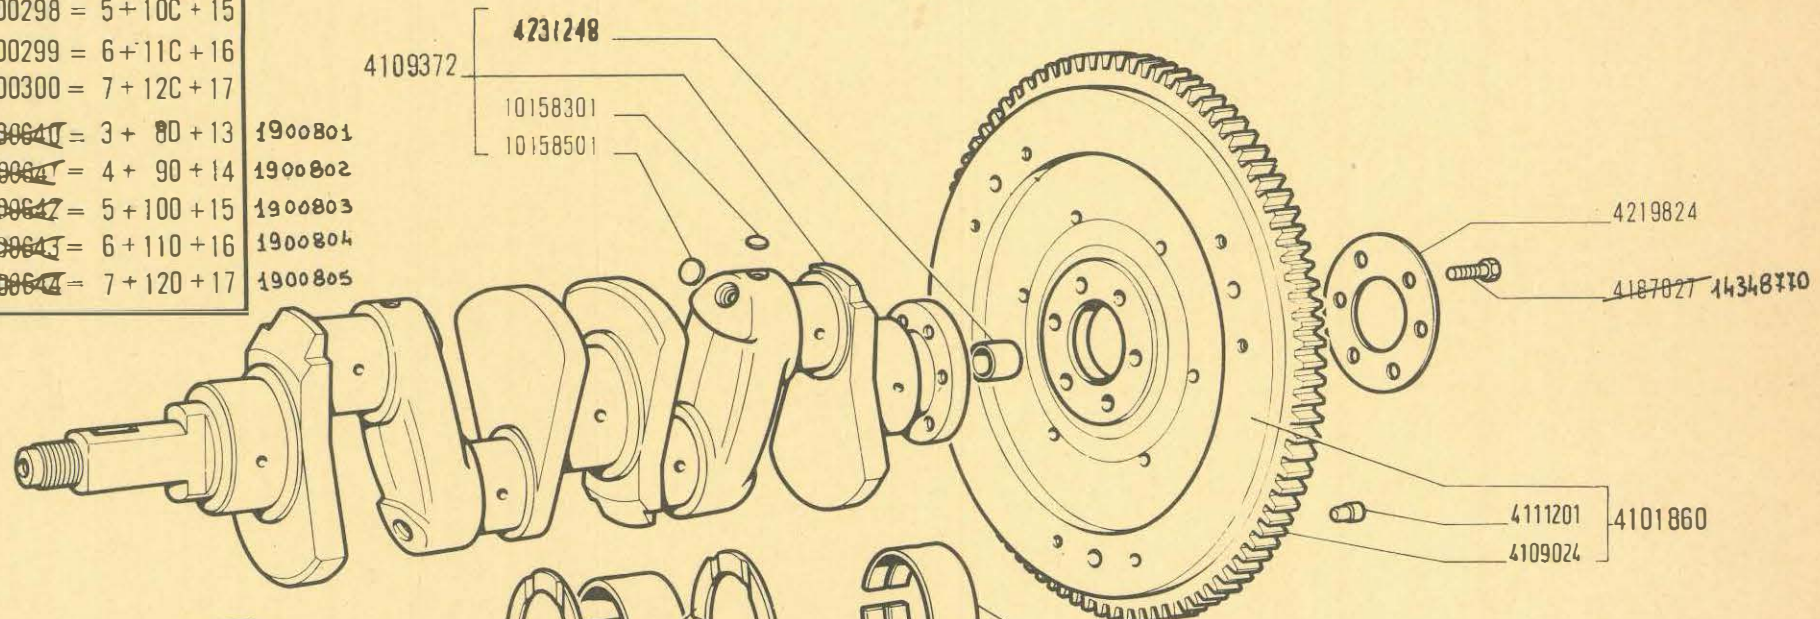

4181680	-0.000	3
-	-0.254	4
-	-0.508	5
-	-0.762	6
-	-1.016	7

+0,0	1
+0,1	2

10161 B

8C	4188275	-0.000	C 3951
9C	-	0.254	
10C	-	-0.508	
11C	-	-0.762	
12C	-	-1.016	

8D	4227186	-0.000	D 3951
9D	-	-0.254	
10D	-	-0.508	
11D	-	-0.762	
12D	-	-1.016	

13	4122946	-0.000
14	-	-0.254
15	-	-0.508
16	-	-0.762
17	-	-1.016

850 Sport


ALBERO E VOLANO MOTORE

Vilebrequin et volant moteur  
Kurbelwelle und Schwungrad

Crankshaft and Flywheel  
Cigüeñal y volante

A1.03

V.1971  
31-01-72

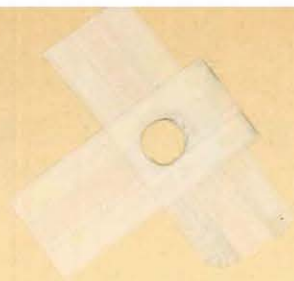





6	5	4		
+0.6	+0.4	+0.2	+0.0	
4187605	4187604	4187603	4187599	A
			4187600	C
			4187601	E

4122677 classe 1  
4207508 classe 2  
4207509 classe 3

7	8	9	10
+ 0.0	+ 0.2	+ 0.4	+ 0.6
4183932	4183934	4183935	4183936
4232990	4232992	4232993	4232994
4237362	4237364	4237365	4237366

1900603 = 1 + 7	(n.1)
1900604 = 2 + 7	(n.1)
1900605 = 3 + 7	(n.1)
1900606 = 4 + 8	(n.4)
1900607 = 5 + 9	(n.4)
1900608 = 6 + 10	(n.4)
1900609 = 7	(n.4)
1900610 = 8	(n.4)
1900611 = 9	(n.4)
1900612 = 10	(n.4)

4141126 - 0.000  
4141128 - 0.254  
4141129 - 0.508  
4141130 - 0.762  
4141131 - 1.016

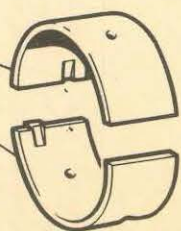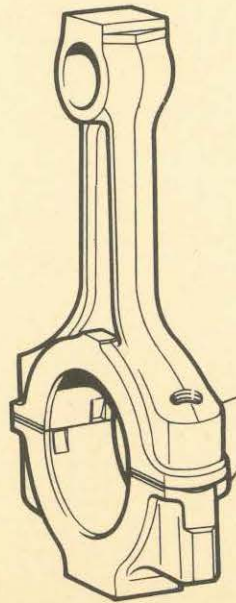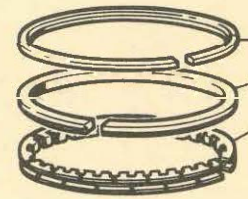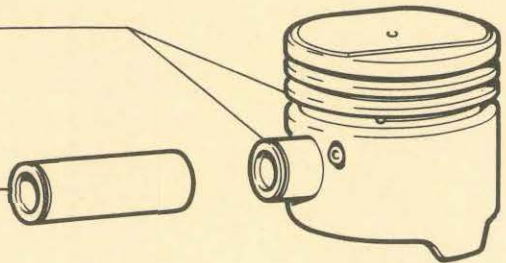

4187674 4109374 C4459  
4285362 D4459

13115 B

850 Sport

Bielles et pistons  
Pleuelstangen und Kolben


BIELLE E STANTUFFI

Connecting Rods and Pistons  
Bielas y émbolos

A1.05

Y 197T  
15-06-72






FIAT 850 SPORT (1 ED - 2 AGG)

A105

(5-1971)

MODIF.	N.ORDINAZ. Q.	DENOMINAZIONE	DESIGNATION	BENENNUNG	DESCRIPTION	DENOMINACIONES	
	4237362	4	ANELLO RASCHIAOLIO CON FERITOIE	RACLEUR	OE1ABSTREIFRING	OILSCRAPER RING	ARO DE ENGRASE
	4237364	4	ANELLO RASCHIAOLIO CON FERITOIE +0,2	RACLEUR	OE1ABSTREIFRING	OILSCRAPER RING	ARO DE ENGRASE
	4237365	4	ANELLO RASCHIAOLIO CON FERITOIE +0,4	RACLEUR	OE1ABSTREIFRING	OILSCRAPER RING	ARO DE ENGRASE
	4237366	4	ANELLO RASCHIAOLIO CON FERITOIE +0,6	RACLEUR	OE1ABSTREIFRING	OILSCRAPER RING	ARO DE ENGRASE



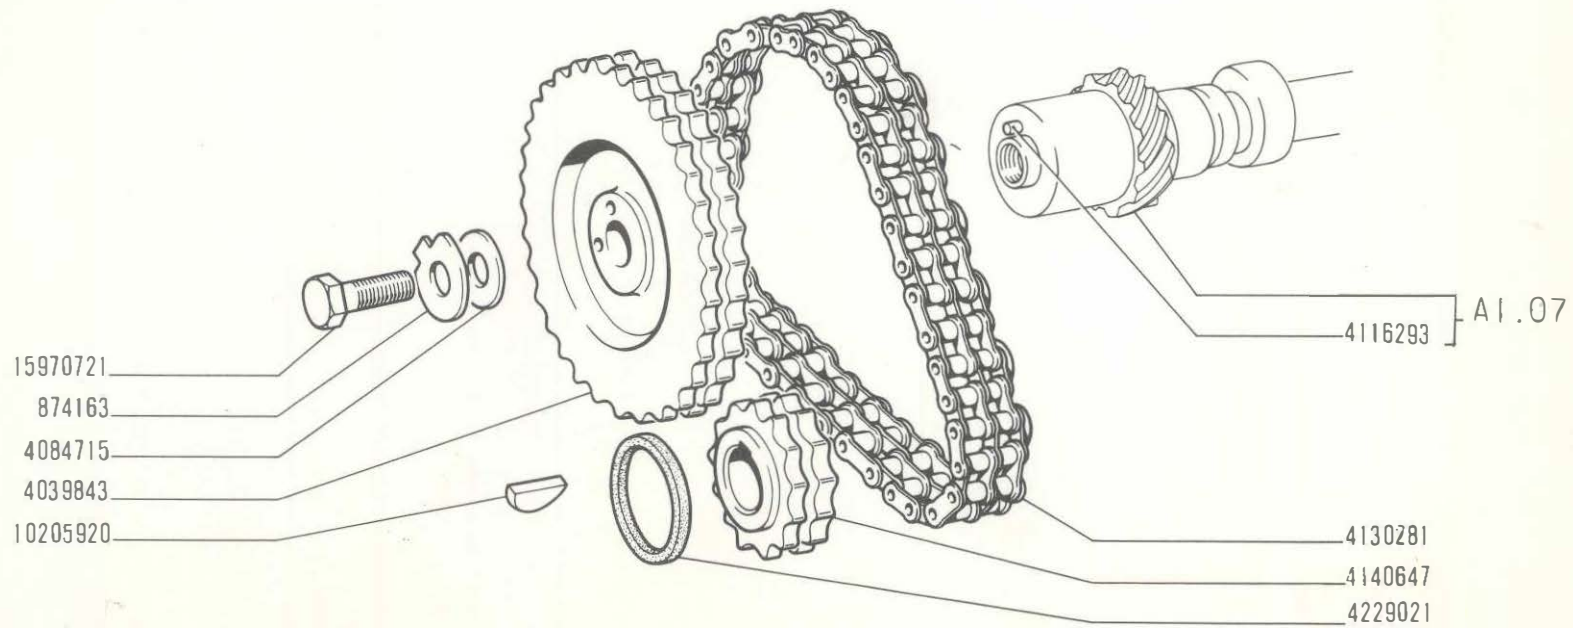

13094 B

**850 Sport**

**COMANDO DISTRIBUZIONE**

- *Commande de distribution*
- *Steuerungsantrieb*

- *Camshaft Drive*
- *Piñones de la distribución*

**A1.06**

V-1971


FIAT 850 SPORT (1 ED - 2 AGG)

A106

(5-1971)

MODIF.	N.ORDINAZ.	Q.	DENOMINAZIONE	DESIGNATION	BENENNUNG	DESCRIPTION	DENOMINACIONES
	874163	1	PIASTRINA SICUREZZA	PLAQUETTE FREIN	SICHERUNGSBLECH	LOCKPLATE	PLACA DE FRENO
	4039843	1	INGRANAGGIO	PIGNON	ZAHNRAD	GEAR	PINON
	4084715	1	ROSETTA PIANA	RONDELLE	SCHEIBE	WASHER	ARANDELA
	4116293	1	GRANO	ERGOT	PASSTIFT	DOWEL	PITON
	4130281	1	CATENA	CHAINE	KETTE	CHAIN	CADENA
	4140647	1	INGRANAGGIO	PIGNON	ZAHNRAD	GEAR	PINON
	4229021	1	ANELLO	BAGUE	RING	RING	ANILLO
	10205920	1	LINGUETTA	LINGUET	SCHEIBENFEDER	KEY	CHAVETA
	15970721	1	VITE	VIS	SCHRAUBE	SCREW	TORNILLO



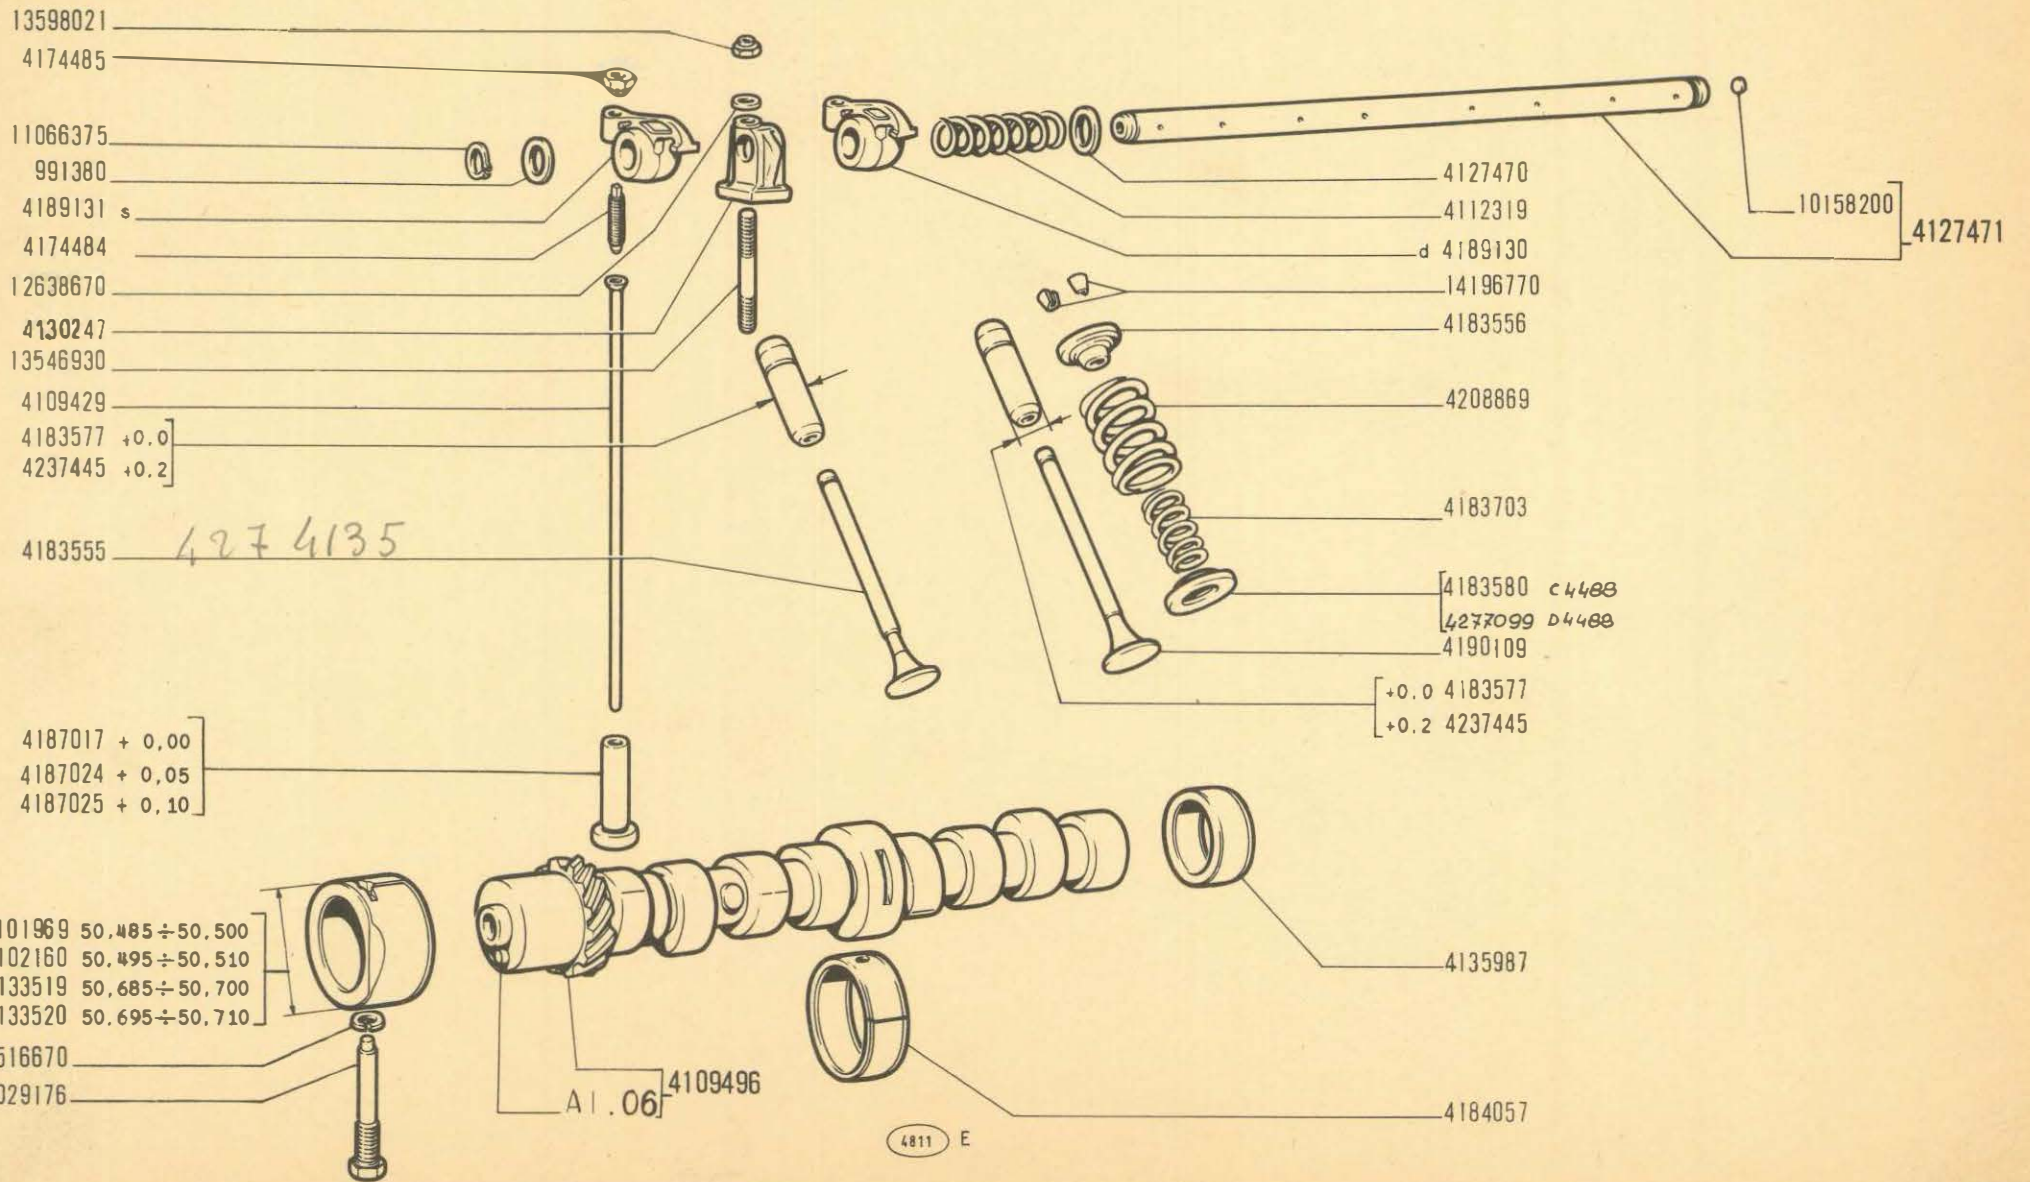

**850 Sport**

*Distribution  
Steuerung*


**DISTRIBUZIONE**

*Valve Gear  
Distribución*

**A1.07**

*V-187T  
15-06-72*



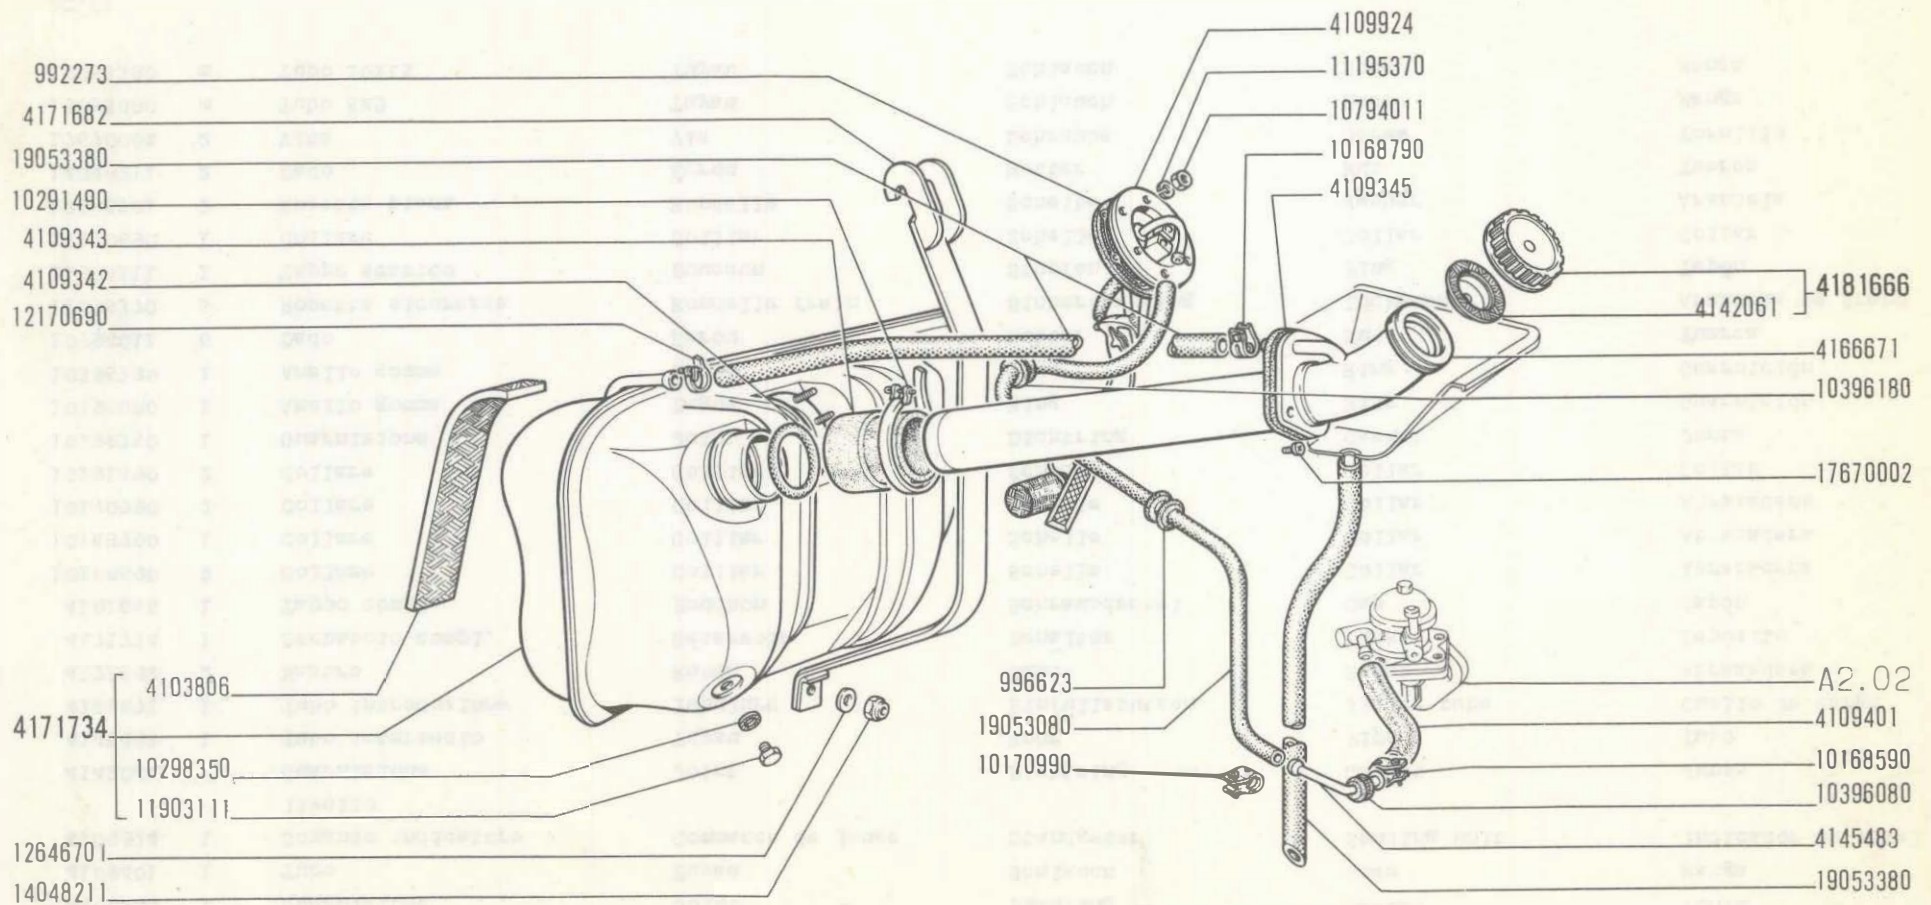

13352

**850 Sport**

**SERBATOIO COMBUSTIBILE E TUBAZIONI**

- Réservoir et canalisations combustible
- Kraftstofftank und Leitungen


- Fuel Tank and Lines
- Depósito de combustible y tuberías

**A2.01**

IV-1968



modif.	n. ordinaz.	quant.	Denominazione	Désignation	Benennung	Description	Denominaciones
	992273	1	Guarnizione	Joint	Dichtung	Gasket	Junta
	996623	1	Anello gomma	Bague	Ring	Ring	Guarnición
	4103806	2	Feltro	Feutre	Filz	Felt	Fieltro
	4109342	1	Anello tenuta	Joint	Dichtring	Seal	Junta
	4109343	1	Manicotto	Manchon	Muffe	Sleeve	Manga
	4109345	1	Guarnizione	Joint	Dichtung	Gasket	Junta
	4109401	1	Tubo	Tuyau	Schlauch	Hose	Manga
	4109924	1	Comando indicatore livello	Commande de jauge	Standgeber	Sending unit	Indicador de nivel
	4142061	1	Guarnizione	Joint	Dichtring	Gasket	Junta
	4145483	1	Tubo intermedio	Tuyau	Rohr	Pipe	Tubo
	4166671	1	Tubo introduzione	Tubulure	Einfüllstutzen	Filler tube	Cuello de carga
	4171682	2	Nastro	Ruban	Band	Strap	Abrazadera
	4171734	1	Serbatoio compl.	Réservoir	Behälter	Tank	Depósito
	4181666	1	Tappo compl.	Bouchon	Schraubdeckel	Cap	Tapón
	10168590	2	Collare	Collier	Schelle	Collar	Abrazadera
	10168790	1	Collare	Collier	Schelle	Collar	Abrazadera
	10170990	2	Collare	Collier	Schelle	Collar	Abrazadera
	10291490	2	Collare	Collier	Schelle	Collar	Collar
	10298350	1	Guarnizione	Joint	Dichtring	Gasket	Junta
	10396080	1	Anello gomma	Bague	Ring	Ring	Guarnición
	10396180	1	Anello gomma	Bague	Ring	Ring	Guarnición
	10794011	6	Dado	Écrou	Mutter	Nut	Tuerca
	11195370	6	Rosetta sicurezza	Rondelle frein	Sicherungsring	Lockwasher	Arandela de freno
	11903111	1	Tappo scarico	Bouchon	Stopfen	Plug	Tapón
	12170690	1	Collare	Collier	Schelle	Collar	Collar
	12646701	2	Rosetta piana	Rondelle	Scheibe	Washer	Arandela
	14048211	2	Dado	Écrou	Mutter	Nut	Tuerca
	17670002	2	Vite	Vis	Schraube	Screw	Tornillo
	19053080	m	Tubo 5x9	Tuyau	Schlauch	Hose	Manga
	19053380	m	Tubo 10x15	Tuyau	Schlauch	Hose	Manga

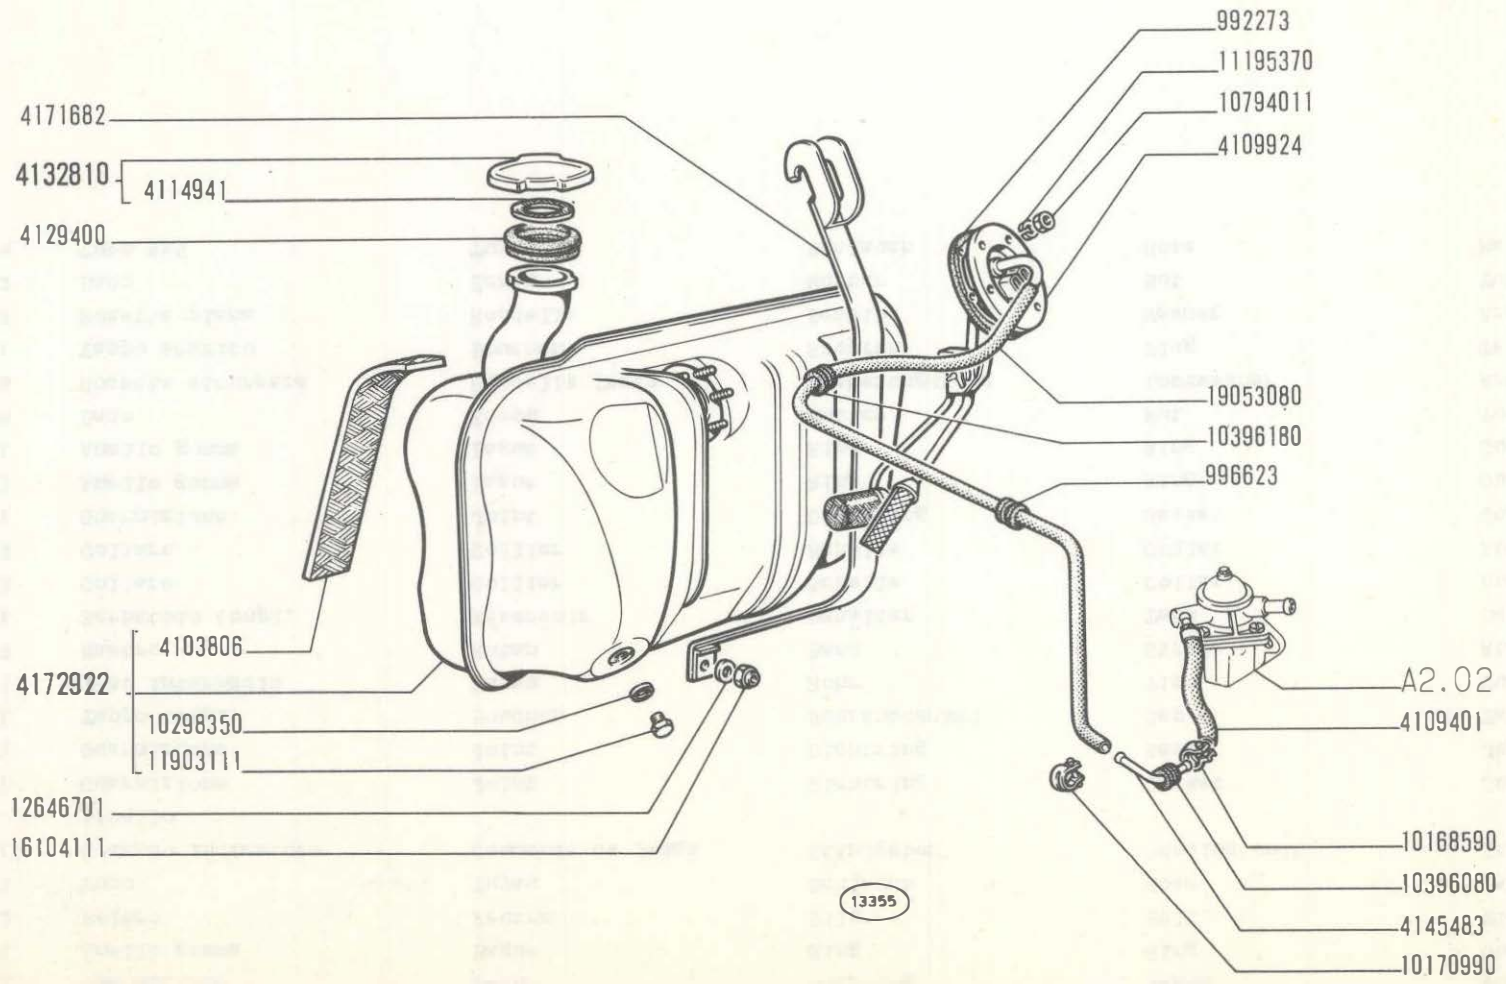

**850 Sport**

**SERBATOIO COMBUSTIBILE E TUBAZIONI**


- Réservoir et canalisations combustible
- Kraftstofftank und Leitungen

- Fuel Tank and Lines
- Depósito de combustible y tuberías

**A2.01/1**

IV-1968

modif.	n. ordinaz.	quant.	Denominazione	Désignation	Benennung	Description	Denominaciones
	992273	1	Guarnizione	Joint	Dichtung	Gasket	Junta
	996623	1	Anello gomma	Bague	Ring	Ring	Guarnición
	4103806	2	Feltro	Feutre	Filz	Felt	Fieltro
	4109401	1	Tubo	Tuyau	Schlauch	Hose	Manga
	4109924	1	Comando indicatore livello	Commande de jauge	Standgeber	Sending unit	Indicador de nivel
	4114941	1	Guarnizione	Joint	Dichtring	Gasket	Junta
	4129400	1	Guarnizione	Joint	Dichtring	Seal	Junta
	4132810	1	Tappo compl.	Bouchon	Schraubdeckel	Cap	Tapón
	4145483	1	Tubo intermedio	Tuyau	Rohr	Pipe	Tubo
	4171682	2	Nastro	Ruban	Band	Strap	Abrazadera
	4172922	1	Serbatoio compl.	Réservoir	Behälter	Tank	Depósito
	10168590	2	Collare	Collier	Schelle	Collar	Abrazadera
	10170990	2	Collare	Collier	Schelle	Collar	Abrazadera
	10298350	1	Guarnizione	Joint	Dichtring	Gasket	Junta
	10396080	1	Anello gomma	Bague	Ring	Ring	Guarnición
	10396180	1	Anello gomma	Bague	Ring	Ring	Guarnición
	10794011	6	Dado	Écrou	Mutter	Nut	Tuerca
	11195370	6	Rosetta sicurezza	Rondelle frein	Sicherungsring	Lockwasher	Arandela de freno
	11903111	1	Tappo scarico	Bouchon	Stopfen	Plug	Tapón
	12646701	2	Rosetta piana	Rondelle	Scheibe	Washer	Arandela
	16104111	2	Dado	Écrou	Mutter	Nut	Tuerca
	19053080	m	Tubo 5x9	Tuyau	Schlauch	Hose	Manga

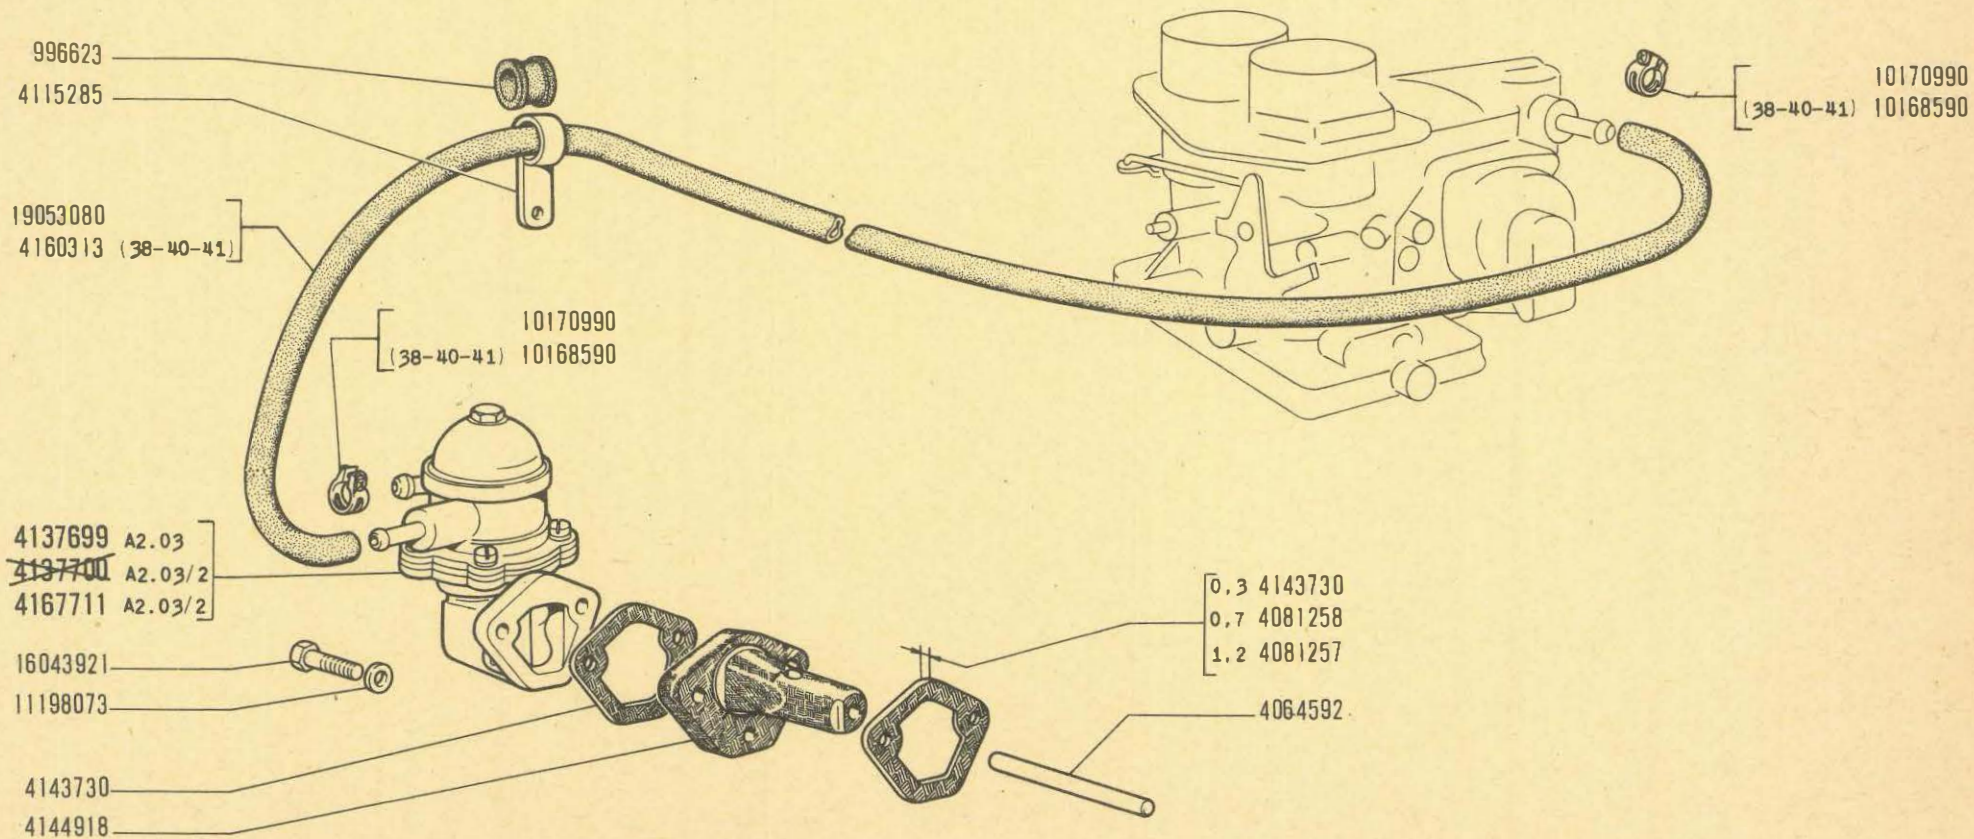

13240 A

**850 Sport**

**POMPA ALIMENTAZIONE E TUBAZIONI**


*Pompe et canalisations d'alimentation  
Kraftstoffpumpe und Leitungen*

*Fuel Pump and Lines  
Bomba de alimentación y tuberías*

**A2.02**

*XL-1969*  
01-12-71



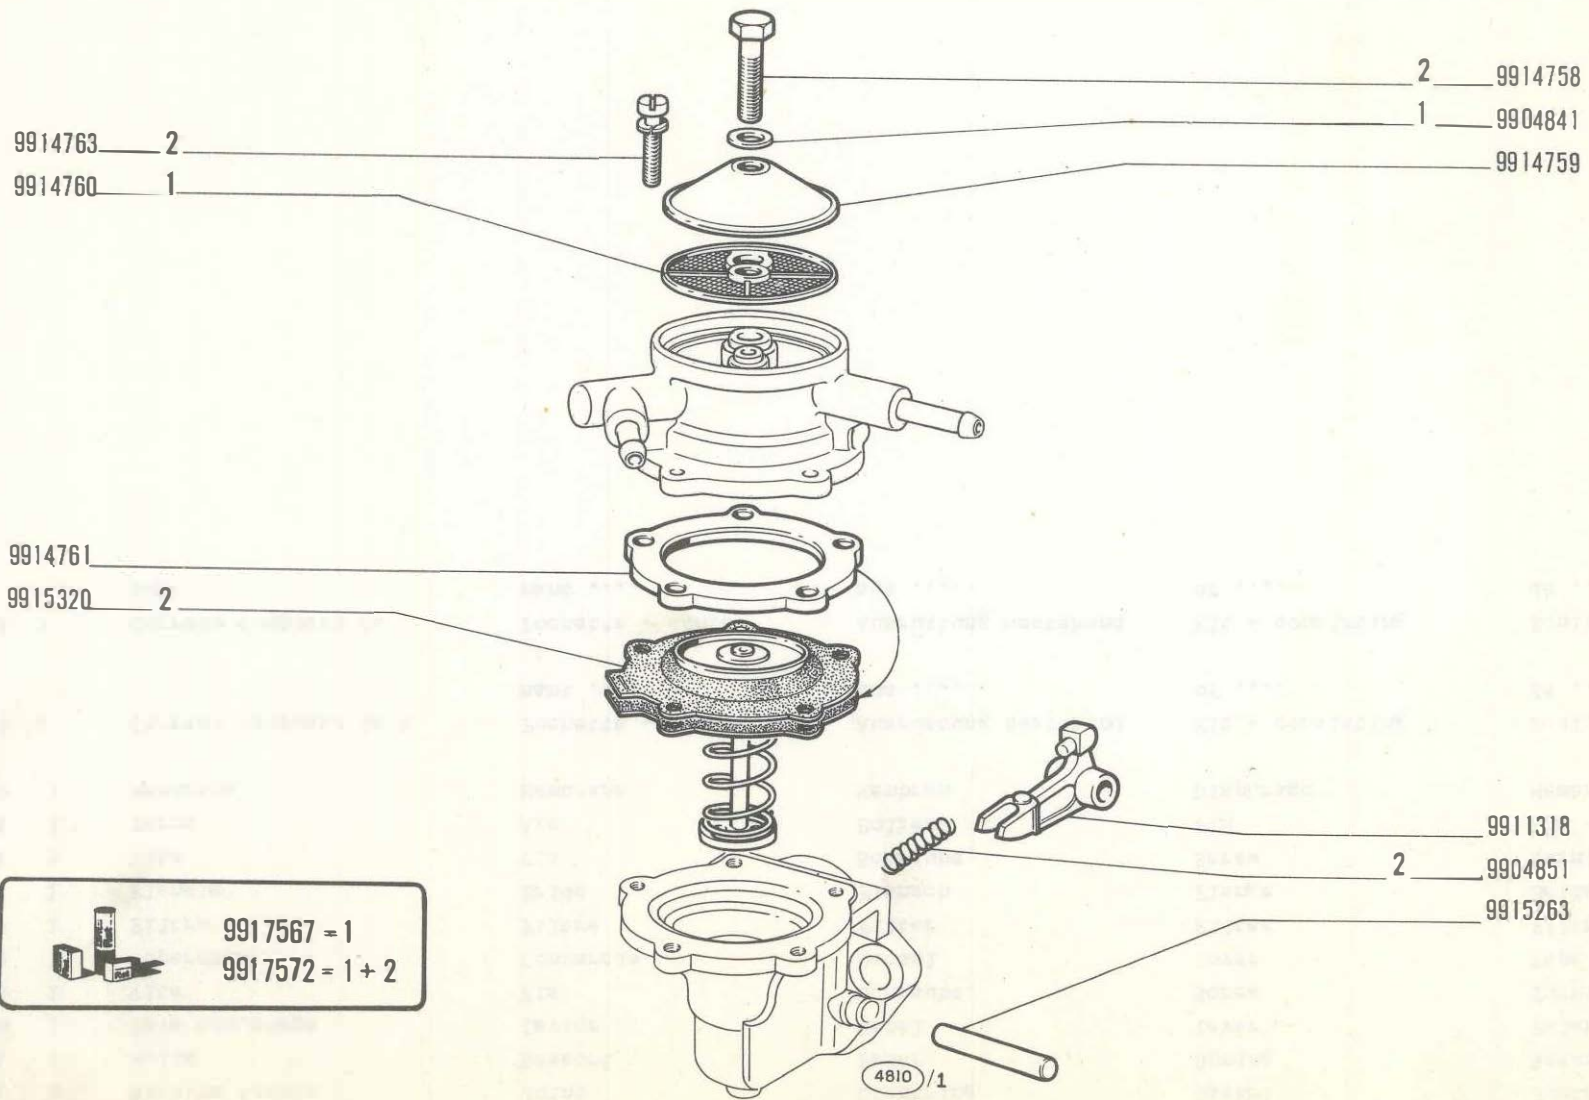

**850 Sport**

**POMPA ALIMENTAZIONE 4137699 (Weber)**


- *Pompe d'alimentation*
- *Kraftstoffpumpe*

- *Fuel Pump*
- *Bomba de alimentación*

**A2.03**

IV-1968

modif.	n. ordinaz.	quant.	Denominazione	Désignation	Benennung	Description	Denominaciones
	9904841	1	Rosetta tenuta	Joint	Dichtring	Gasket	Junta
	9904851	1	Molla	Ressort	Feder	Spring	Resorte
	9911318	1	Ieva com.pompa	Ievier	Hebel	Lever	Palanca
	9914758	1	Vite	Vis	Schraube	Screw	Tornillo
	9914759	1	Coperchio	Couvercle	Deckel	Cover	Tapa
	9914760	1	Filtro	Filtre	Filter	Filter	Filtro
	9914761	1	Flangia	Bride	Flansch	Flange	Brida
	9914763	5	Vite	Vis	Schraube	Screw	Tornillo
	9915263	1	Perno	Axe	Bolzen	Pin	Eje
	9915320	1	Membrana	Membrane	Membran	Diaphragm	Membrana
	9917567	S	Corredo composto da 1	Pochette - conte- nant ....	Ausrüstung bestehend aus ....	Kit - consisting of ....	Equipo - compuesto de ....
	9917572	S	Corredo composto da 1-2	Pochette - conte- nant ....	Ausrüstung bestehend aus ....	Kit - consisting of ....	Equipo - compuesto de ....

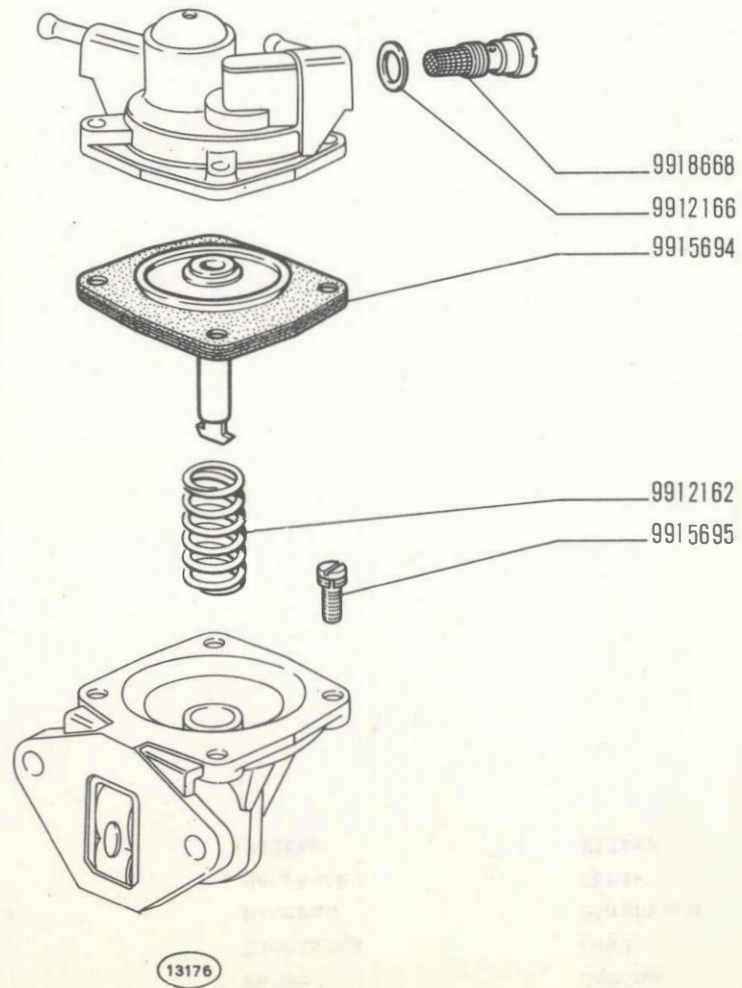

**850 Sport**

**POMPA ALIMENTAZIONE 4137700 (Savara)**

- *Pompe d'alimentation*
- *Kraftstoffpumpe*

- *Fuel Pump*
- *Bomba de alimentación*


**A2.03 / 1**


IV-1968



modif.	n. ordinaz.	quant.	Denominazione	Désignation	Benennung	Description	Denominaciones
	9912162	1	Molla	Ressort	Feder	Spring	Resorte
	9912166	1	Anello tenuta	Joint	Dichtring	Seal	Junta
	9915694	1	Membrana	Membrane	Membran	Diaphragm	Membrana
	9915695	4	Vite	Vis	Schraube	Screw	Tornillo
	9918668	1	Filtro	Filtre	Filter	Filter	Filtro

A2.03/1

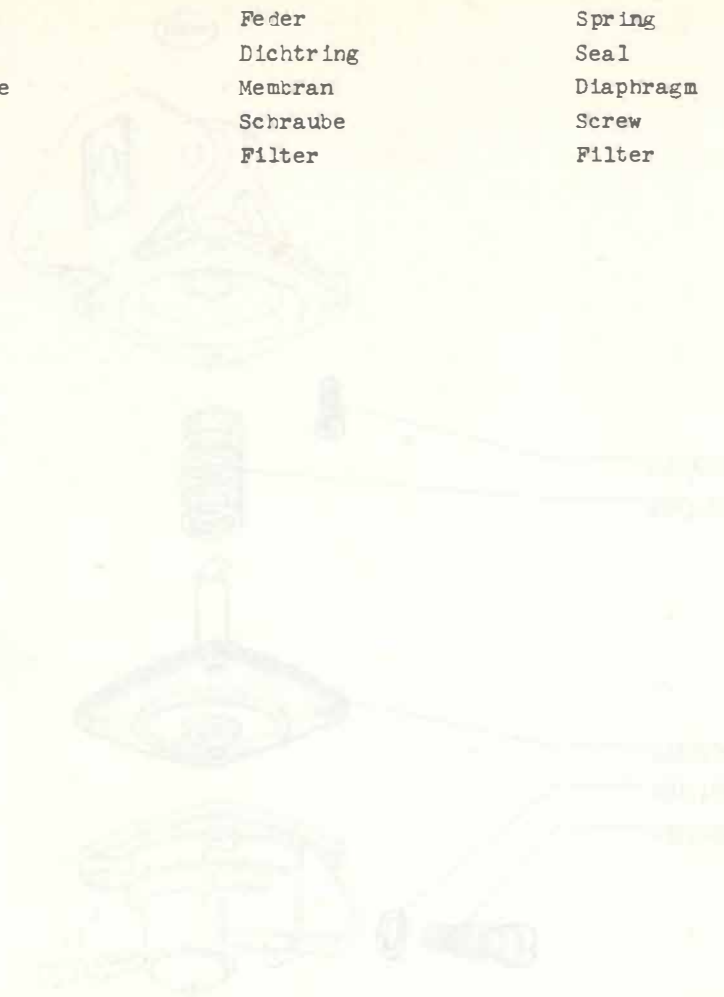

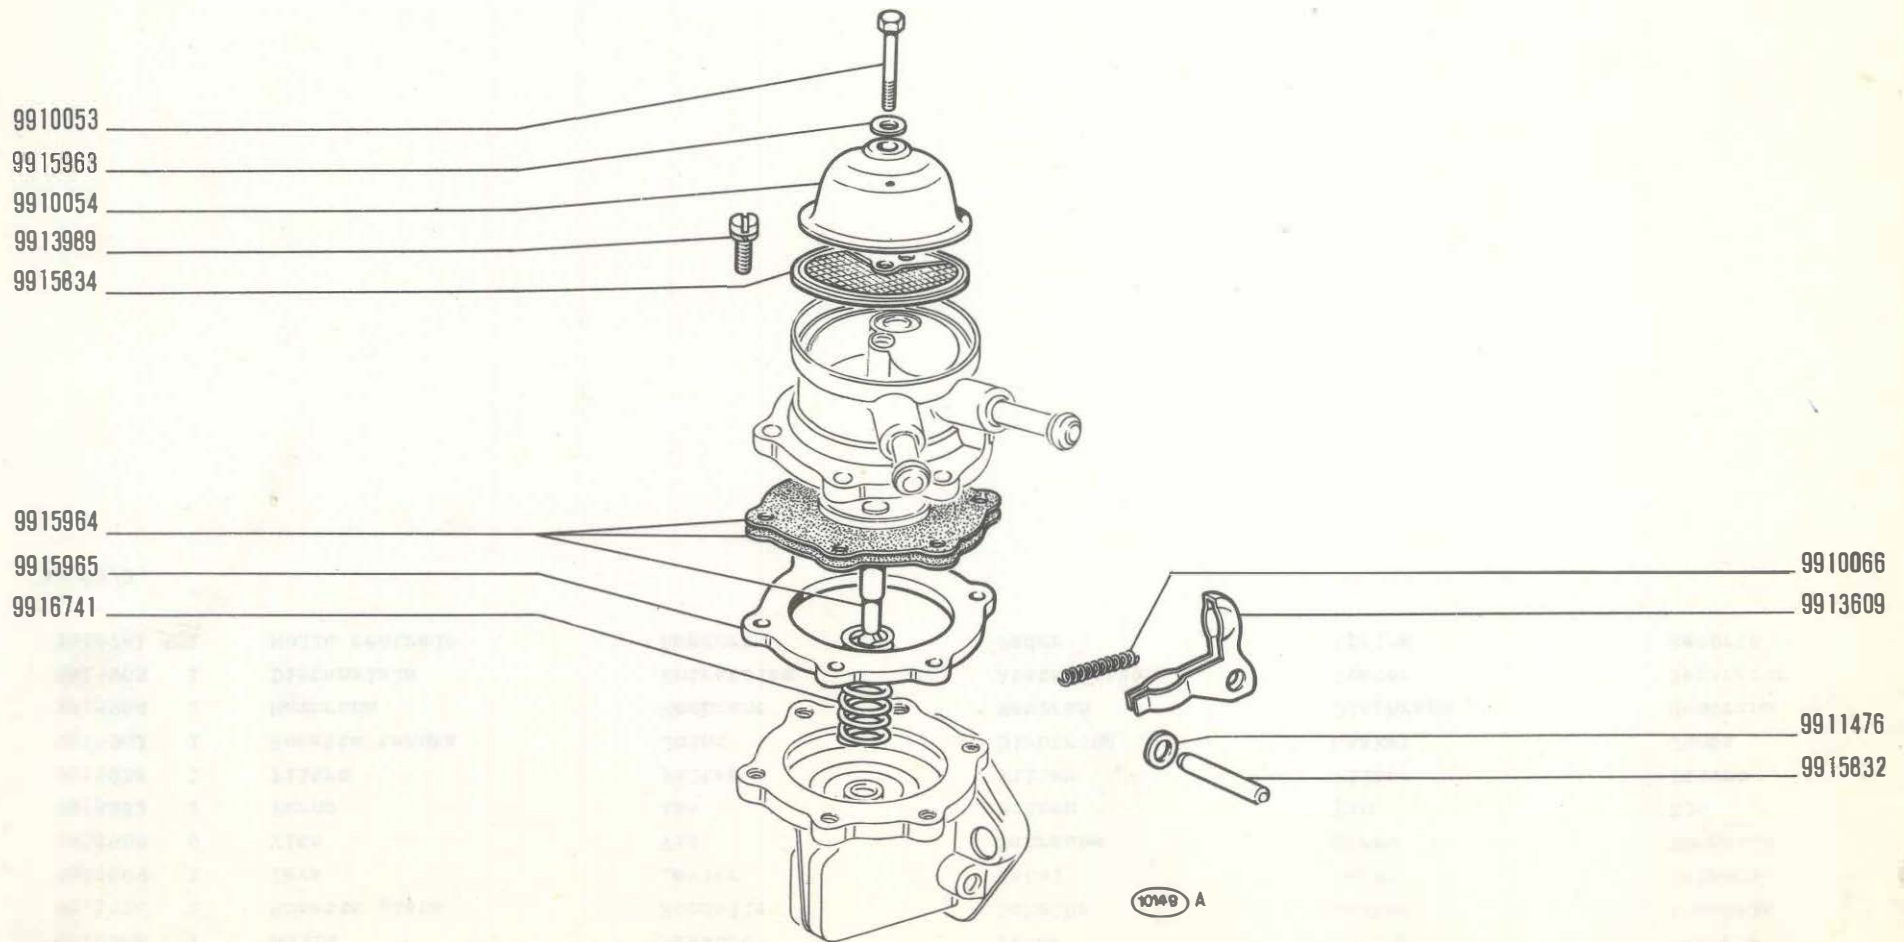

**850 Sport**

**POMPA ALIMENTAZIONE 4167711 (B. C. D.)**

● *Pompe d'alimentation*  
● *Kraftstoffpumpe*

● *Fuel Pump*  
● *Bomba de alimentación*


**A2.03/2**

IV-1968


modif.	n. ordinaz.	quant.	Denominazione	Désignation	Benennung	Description	Denominaciones
	9910053	1	Vite	Vis	Schraube	Screw	Tornillo
	9910054	1	Coperchio	Couvercle	Deckel	Cover	Tapa
	9910066	1	Molla	Ressort	Feder	Spring	Resorte
	9911476	1	Rosetta piana	Rondelle	Scheibe	Washer	Arandela
	9913609	1	Ieva	Ievier	Hebel	Iever	Palanca
	9913989	6	Vite	Vis	Schraube	Screw	Tornillo
	9915832	1	Perno	Axe	Bolzen	Pin	Eje
	9915834	1	Filtro	Filtre	Filter	Filter	Filtro
	9915963	1	Rosetta tenuta	Joint	Dichtring	Gasket	Junta
	9915964	1	Membrana	Membrane	Membran	Diaphragm	Membrana
	9915965	1	Distanziale	Entretoise	Abstandstück	Spacer	Separador
	9916741	1	Molla centrale	Ressort	Feder	Spring	Resorte

A2.03/2



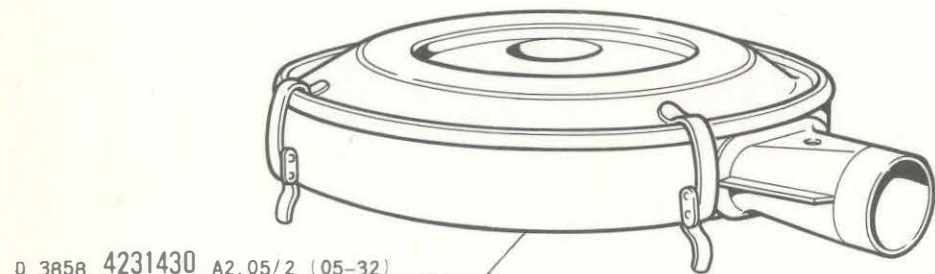


- D 3858 4231430 A2.05/2 (05-32)
- C 3858 4212591 A2.05/1 (05-32)
- 4212591 A2.05/1 (07-32)
- C 3442 4130802 A2.05

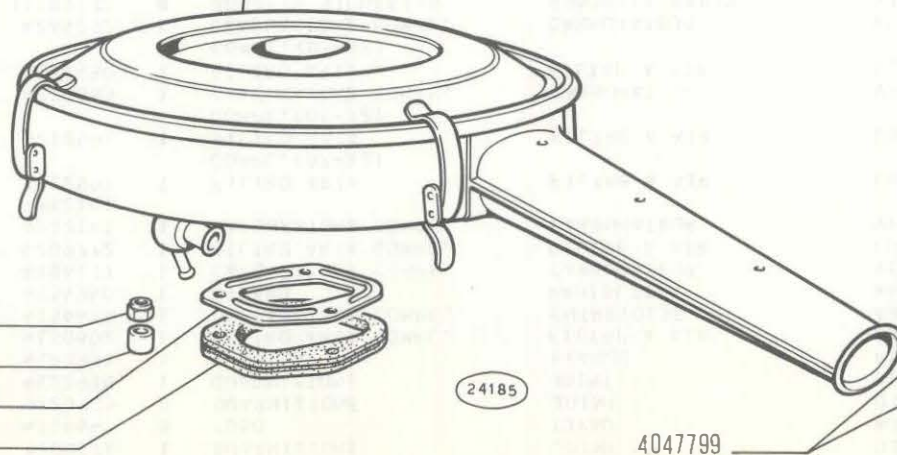

- 12574211
- 4114647
- 4123931
- 4123930

24185

4047799


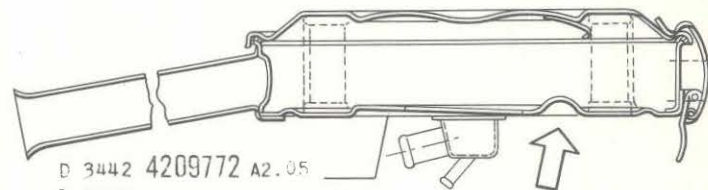


D 3442 4209772 A2.05

D 3442 4212141 A2.06 1

D 3710 4227563 A2.06 2

D 3710 4234292 A2.06 2

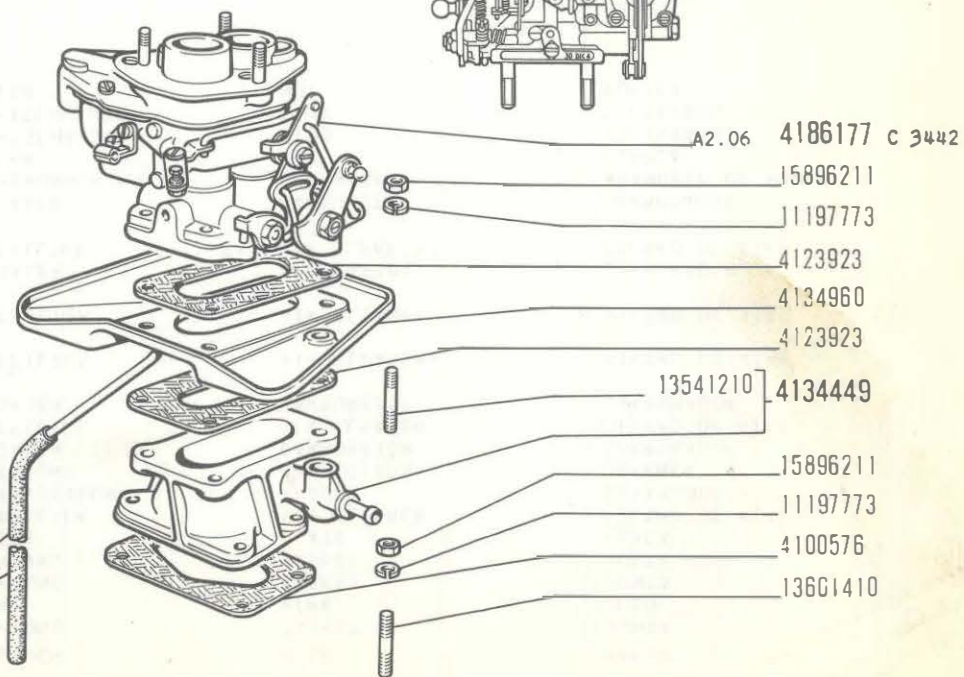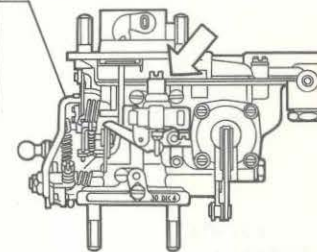

A2.06 4186177 c 3442

15896211

11197773

4123923

4134960

4123923

13541210 4134449

15896211

11197773

4100576

13661410

**850 Sport**

**CARBURATORE E FILTRO ARIA**


- Carburateur et filtre à air
- Vergaser und Luftfilter

- Carburetor and Air Cleaner
- Carburador y filtro de aire

**A2.04**

V-1971

MODIF.	N.ORDINAZ.	Q.	DENOMINAZIONE	DESIGNATION	BENENNUNG	DESCRIPTION	DENOMINACIONES
	4047799	1	TUBO FLESSIBILE	TUYAU	SCHLAUCH	HOSE	MANGA
	4100576	1	GUARNIZIONE	JOINT	DICHTUNG	GASKET	JUNTA
	4114647	3	TUBO	TUYAU	ROHR	PIPE	TUBO
	4123923	2	GUARNIZIONE	JOINT	DICHTUNG	GASKET	JUNTA
	4123930	1	GUARNIZIONE	JOINT	DICHTUNG	GASKET	JUNTA
	4123931	1	PIASTRA	PLAQUE	PLATTE	PLATE	PLACA
3442	4130802	1	FILTRO ARIA COMPL.	FILTRE A AIR	LUFTFILTER	AIR CLEANER	FILTRO DE AIRE
	4134449	1	DISTANZIALE COMPL.	ENTRETOISE	ABSTANDSTUCK	SPACER	SEPARADOR
	4134960	1	RIPARO	PROTECTION	ABDECKUNG	PROTECTION	DEFENSA
C 3442	4186177	1	CARBUPATORE COMPL.	CARBURATEUR	VERGASER	CARBURETOR	CARBURADOR
D 3442	4209772	1	FILTRO ARIA COMPL.	FILTRE A AIR	LUFTFILTER	AIR CLEANER	FILTRO DE AIRE
D 3442	4212141	1	CARBURATORE COMPL.	CARBURATEUR	VERGASER	CARBURETOR	CARBURADOR
C 3710	4212141						
	4212591	1	FILTRO ARIA COMPL.(07-32)	FILTRE A AIR	LUFTFILTER	AIR CLEANER	FILTRO DE AIRE
C 3858	4212591	1	FILTRO ARIA COMPL.(05-32)	FILTRE A AIR	LUFTFILTER	AIR CLEANER	FILTRO DE AIRE
D 3710	4227563	1	CARBURATORE COMPL.	CARBURATEUR	VERGASER	CARBURETOR	CARBURADOR
D 3858	4231430	1	FILTRO ARIA COMPL.(05-32)	FILTRE A AIR	LUFTFILTER	AIR CLEANER	FILTRO DE AIRE
D 3710	4234292	1	CARBURATORE COMPL.	CARBURATEUR	VERGASER	CARBURETOR	CARBURADOR
	11197773	8	ROSETTA SICUREZZA	RONDELLE FREIN	SICHERUNGSRING	LOCKWASHER	ARANDELA DE FRENO
	12574211	3	DADO	ECROU	MUTTER	NUT	TUERCA
	13541210	2	PRIGIONIERO	GOUJON	STIFTSCHRAUBE	STUD	ESPARRAGO
	13601410	4	PRIGIONIERO	GOUJON	STIFTSCHRAUBE	STUD	ESPARRAGO
	15896211	8	DADO	ECROU	MUTTER	NUT	TUERCA

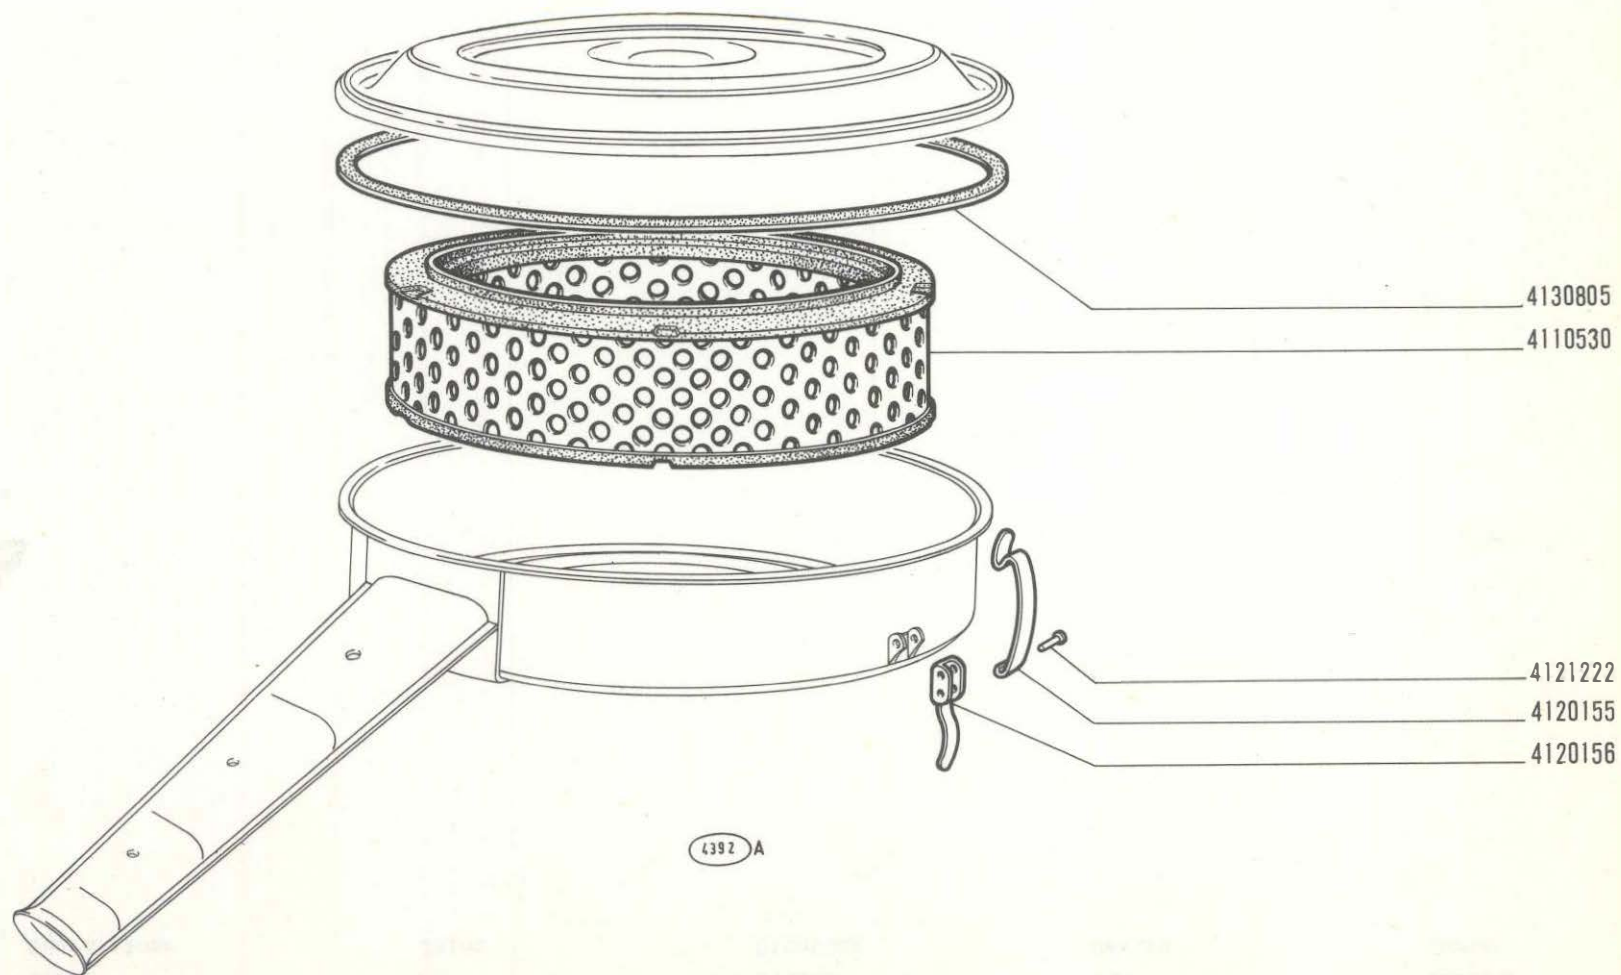

**850 Sport**

- *Filtre à air*
- *Luftfilter*

**FILTRO ARIA 4130802**


- *Air Cleaner*
- *Filtro de aire*


**A2.05**

IV-1968

modif.	n. ordinez.	quant.	Denominazione	Désignation	Benennung	Description	Denominaciones
4110530	1		Elemento filtrante	Élément filtrant	Filtereinsatz	Cartridge	Filtro
4120155	3		Fermaglio	Agrafe	Klemmstück	Clip	Sujetador
4120156	3		Leva	Levier	Hebel	Lever	Palanca
4121222	6		Perno	Axe	Bolzen	Pin	Pasador
4130805	1		Guarnizione	Joint	Dichtung	Gasket	Junta

A2.05



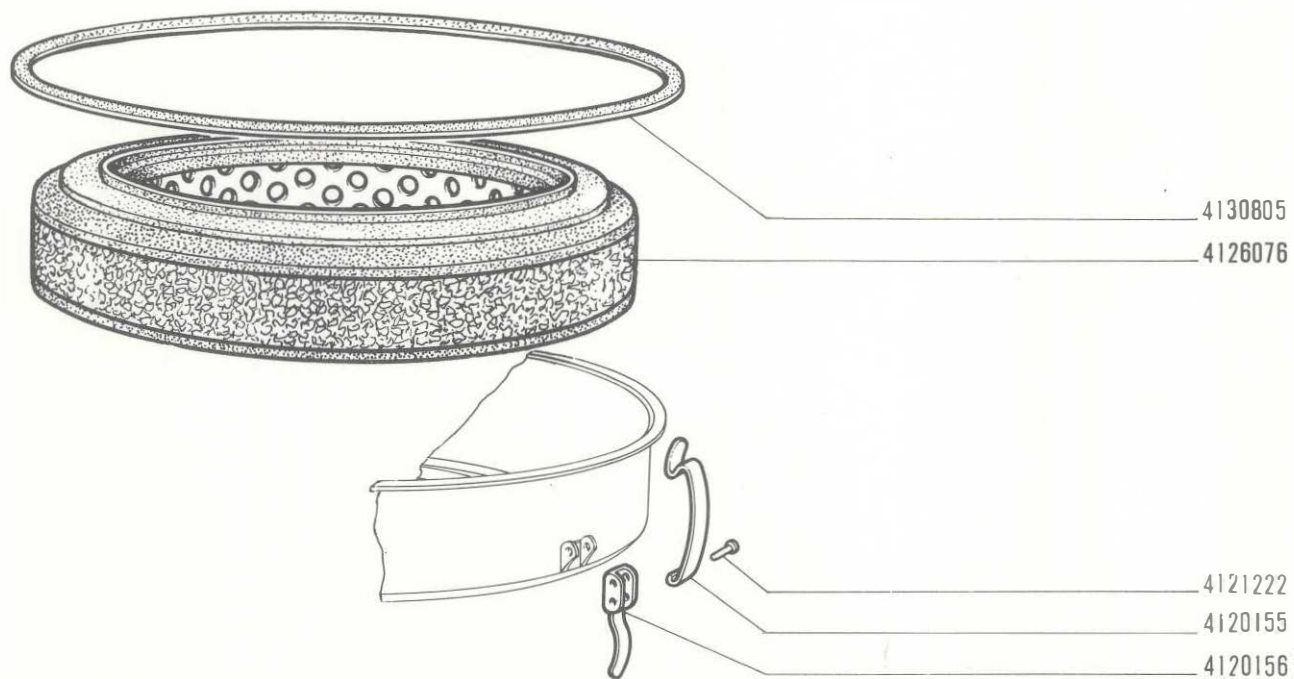

7673 A

**850 Sport**

- *Filtre à air*
- *Luftfilter*

**FILTRO ARIA 4212591**

- *Air Cleaner*
- *Filtro de aire*

**A2.05 /1**


V-1971




FIAT 850 SPORT (1 ED - 2 AGG)

A205/ 1 (5-1971)

MODIF.	N.ORDINAZ.	Q.	DENOMINAZIONE	DESIGNATION	BENENNUNG	DESCRIPTION	DENOMINACIONES
	4120155	3	FERMAGLIO	AGRAFE	KLEMMSTUCK	CLIP	SUJETADOR
	4120156	3	LEVA	LEVIER	HEBEL	LEVER	PALANCA
	4121222	6	PERNO	AXE	BOLZEN	PIN	EJE
	4126076	1	ELEMENTO FILTRANTE	ELEMENT FILTRANT	FILTREINSATZ	CARTRIDGE	FILTRO
	4130805	1	GUARNIZIONE	JOINT	DICHTUNG	GASKET	JUNTA



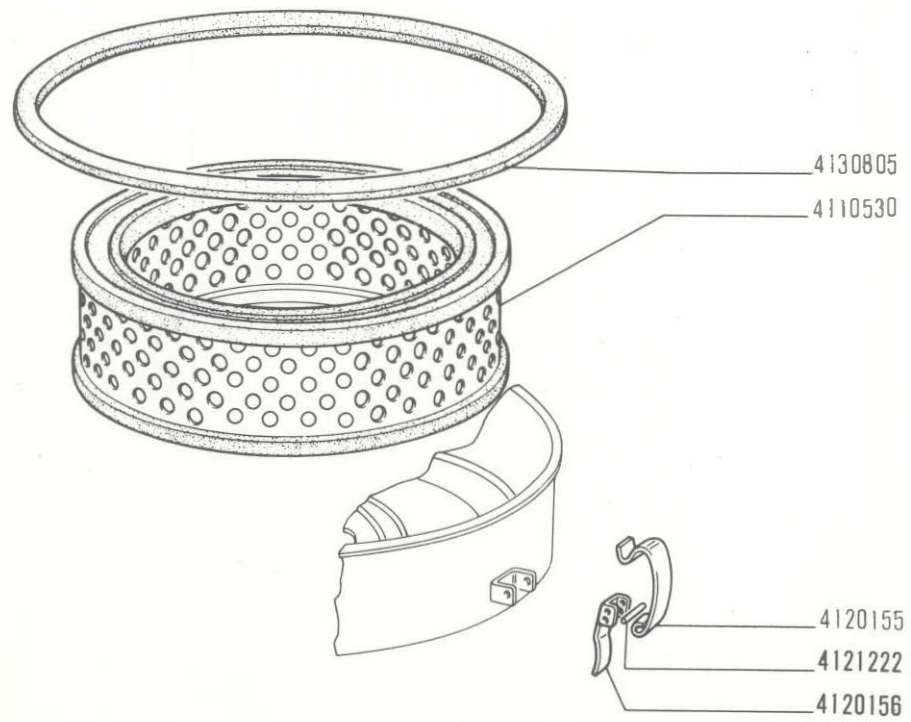

13237 / 1

**850 Sport**

*Filtre à air  
Luftfilter*

**FILTRO ARIA 4231430**

*Air Cleaner  
Filtro de aire*

**A2.05/2**

V-1971



FIAT 850 SPORT (1 ED - 2 AGG)


FILTRO V8 IV 4000

A205/ 2 (5-1971)

US 027

MODIF.	N.ORDINAZ.	Q.	DENOMINAZIONE	DESIGNATION	BENENNUNG	DESCRIPTION	DENOMINACIONES
	4110530	1	ELEMENTO FILTRANTE	ELEMENT FILTRANT	FILTREINSATZ	CARTRIDGE	FILTRO
	4120155	3	FERMAGLIO	AGRAFE	KLEMMSTUCK	CLIP	SUJETADOR
	4120156	3	LEVA	LEVIER	HEBEL	LEVER	PALANCA
	4121222	6	PERNO	AXE	BOLZEN	PIN	EJE
	4130805	1	GUARNIZIONE	JOINT	DICHTUNG	GASKET	JUNTA



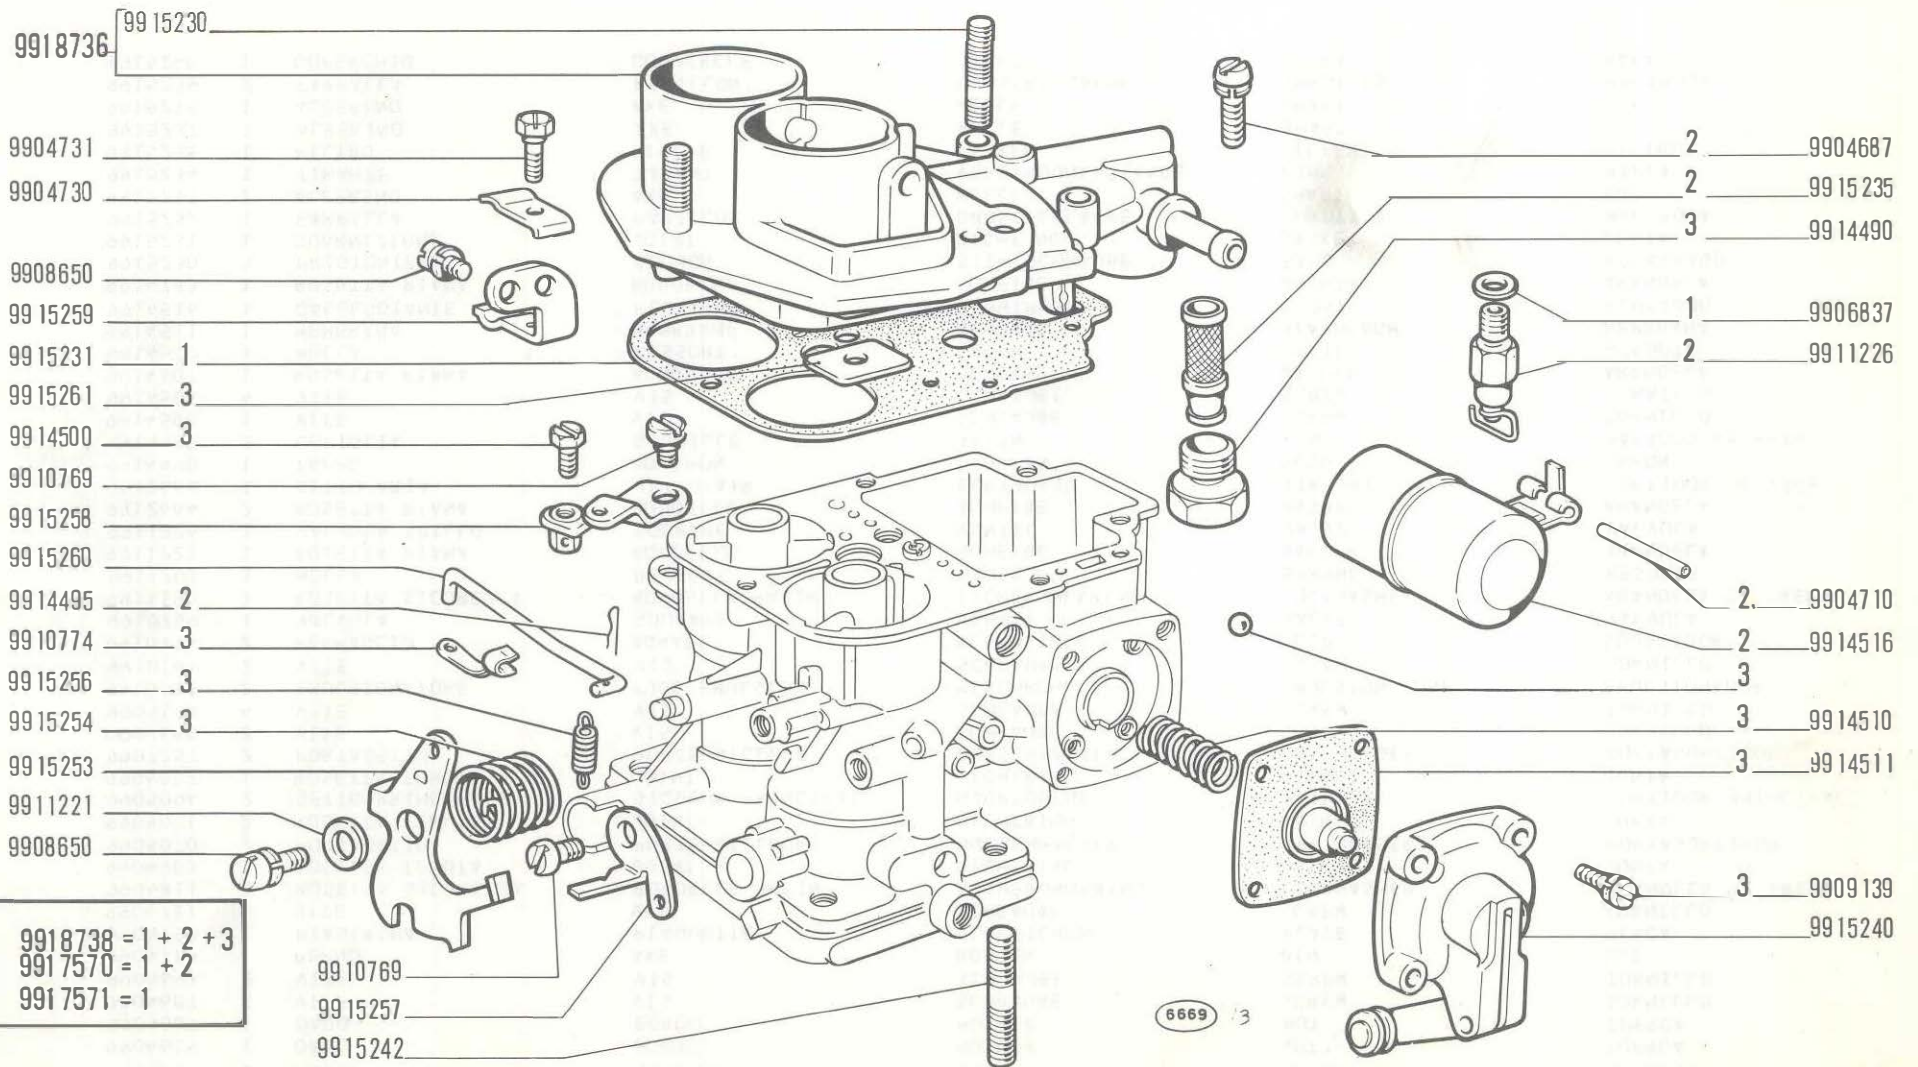


 9918738 = 1 + 2 + 3  
 9917570 = 1 + 2  
 9917571 = 1

**850 Sport**

- Carburateur
- Vergaser

**CARBURATORE 4186177 (Weber)**

- Carburetor
- Carburador

**A2.06**


1/2

V-1971

MODIF.	N.ORDINAZ. Q.	DENOMINAZIONE	DESIGNATION	BENENNUNG	DESCRIPTION	DENOMINAZIONES	
	9904577	2	MOLLA	RESSORT	FEDER	SPRING	RESORTE
	9904615	1	DADO	ECROU	MUTTER	NUT	TUERCA
	9904667	1	DADO	ECROU	MUTTER	NUT	TUERCA
	9904687	5	VITE	VIS	SCHRAUBE	SCREW	TORNILLO
	9904693	2	VITE	VIS	SCHRAUBE	SCREW	TORNILLO
	9904710	1	PERNO	AXE	BOLZEN	PIN	EJE
	9904730	1	PIASTRINA	PLAQUETTE	PLAETTCHEN	PLATE	PLACA
	9904731	1	VITE	VIS	SCHRAUBE	SCREW	TORNILLO
	9904811	1	ROSETTA SICUREZZA	RONDELLE FREIN	SICHERUNGSRING	LOCKWASHER	ARANDELA DE FRENO
	9904983	1	ROSETTA TENUTA	JOINT	DICHTRING	GASKET	JUNTA
	9905070	2	PORTAGETTO	PORTE-GICLEUR	DUESENHALTER	JET HOLDER	PORTASURTIDOR
	9905071	2	ROSETTA TENUTA	JOINT	DICHTRING	GASKET	JUNTA
	9905094	2	GETTO PRINCIPALE	GICLEUR PRINCIPAL	HAUPTDUESE	MAIN JET	SURTIDOR PRINCIPAL
	9906837	1	ROSETTA TENUTA	JOINT	DICHTRING	GASKET	JUNTA
	9907257	2	PORTAGETTO	PORTE-GICLEUR	DUESENHALTER	JET HOLDER	PORTASURTIDOR
	9908650	2	VITE	VIS	SCHRAUBE	SCREW	TORNILLO
	9909139	4	VITE	VIS	SCHRAUBE	SCREW	TORNILLO
	9910599	2	EMULSIONATORE	TUBE EMULSION	MISCHROHR	EMULSION TUBE	EMULSIONADOR
	9910769	2	VITE	VIS	SCHRAUBE	SCREW	TORNILLO
	9910774	2	FERMAGLIO	AGRAFE	KLEMMSTUCK	CLIP	SUJETADOR
	9910789	1	VALVOLA	SOUPAPE	VENTIL	VALVE	VALVULA
	9911196	1	ROSETTA SICUREZZA	RONDELLE FREIN	SICHERUNGSRING	LOCKWASHER	ARANDELA DE FRENO
	9911201	1	MOLLA	RESSORT	FEDER	SPRING	RESORTE
	9911221	1	ROSETTA PIANA	RONDELLE	SCHEIBE	WASHER	ARANDELA
	9911226	1	VALVOLA SPILLO	SOUPAPE	VENTIL	VALVE	VALVULA
	9912664	2	ROSETTA PIANA	RONDELLE	SCHEIBE	WASHER	ARANDELA
	9912666	1	GETTO ARIA	JET D'AIR	LUFTDUESE	AIR JET	SURTIDOR DE AIRE
	9914490	1	TAPPO	BOUCHON	STOPFEN	PLUG	TAPON
	9914495	3	COPIGLIA	GOUPILLE	SPLINT	PIN	PASADOR ABIERTO
	9914500	1	VITE	VIS	SCHRAUBE	SCREW	TORNILLO
	9914504	4	VITE	VIS	SCHRAUBE	SCREW	TORNILLO
	9914507	1	ROSETTA PIANA	RONDELLE	SCHEIBE	WASHER	ARANDELA
	9914510	1	MOLLA	RESSORT	FEDER	SPRING	RESORTE
	9914511	1	MEMBRANA	MEMBRANE	MEMBRAN	DIAPHRAGM	MEMBRANA
	9914516	1	GALLEGGIANTE	FLOTTEUR	SCHWIMMER	FLOAT	FLOTADOR
	9914783	1	ROSETTA PIANA	RONDELLE	SCHEIBE	WASHER	ARANDELA
	9915230	3	PRIGIONIERO	GOUJON	STIFTSCHRAUBE	STUD	ESPARRAGO
	9915231	1	GUARNIZIONE	JOINT	DICHTUNG	GASKET	JUNTA
	9915232	1	FARFALLA	PAPILLON	DROSSELKLAPPE	THROTTLE	MARIPOSA
	9915233	1	ALBERINO	AXE	WELLE	SHAFT	EJE
	9915234	1	TIRANTE	TIRANT	VERBINDUNGSSTANGE	LINK	BIELA
	9915235	1	FILTRO	FILTRE	FILTER	FILTER	FILTRO
	9915237	1	ALBERINO	AXE	WELLE	SHAFT	EJE
	9915238	1	ALBERINO	AXE	WELLE	SHAFT	EJE
	9915239	2	FARFALLA	PAPILLON	DROSSELKLAPPE	THROTTLE	MARIPOSA
	9915240	1	COPERCHIO	COUVERCLE	DECKEL	COVER	TAPA



9918738-1+2+3  
9917570-1+2  
9917571-1

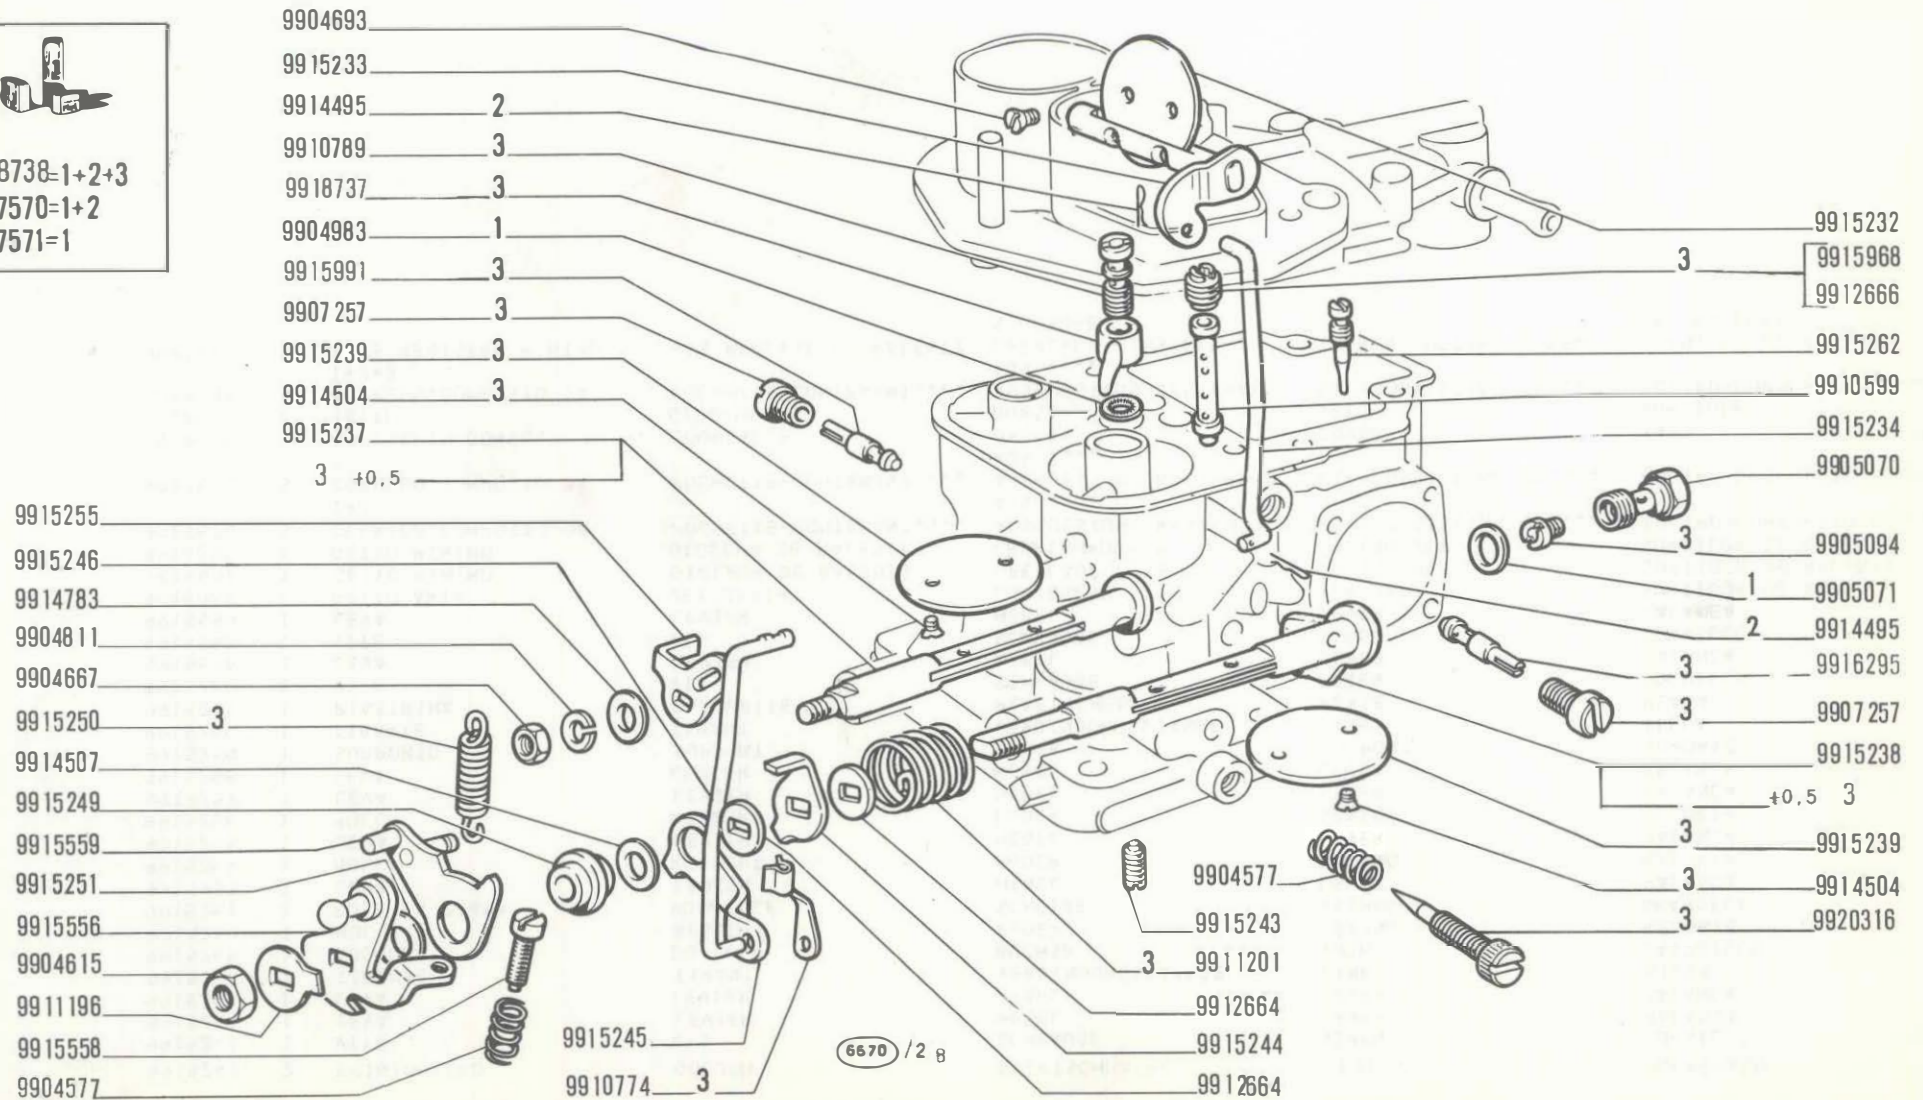

850 Sport

● Carburateur  
● Vergaser

**CARBURATORE 4186177 (Weber)**


● Carburetor  
● Carburador

**A2.06**

2/2

V-1971

MODIF.	N.OROINAZ. Q.	DENOMINAZIONE	DESIGNATION	BENENNUNG	DESCRIPTION	DENOMINACIONES	
	9915242	2	PRIGIONIERO	GOUJON	STIFTSCHRAUBE	STUD	ESPARRAGO
	9915243	1	VITE	VIS	SCHRAUBE	SCREW	TORNILLO
	9915244	1	LEVA	LEVIER	HEBEL	LEVER	PALANCA
	9915245	1	LEVA	LEVIER	HEBEL	LEVER	PALANCA
	9915246	1	TIRANTE	TIRANT	VERBINDUNGSSTANGE	LINK	BIELA
	9915249	1	BOCCOLA	OUIILLE	BUCHSE	BUSH	CASQUILLO
	9915250	1	MOLLA	RESSORT	FEDER	SPRING	RESORTE
	9915251	1	ROSETTA PIANA	RONDELLE	SCHEIBE	WASHER	ARANDELA
	9915253	1	LEVA	LEVIER	HEBEL	LEVER	PALANCA
	9915254	1	MOLLA	RESSORT	FEDER	SPRING	RESORTE
	9915255	1	LEVA	LEVIER	HEBEL	LEVER	PALANCA
	9915256	1	MOLLA	RESSORT	FEDER	SPRING	RESORTE
	9915257	1	LEVA	LEVIER	HEBEL	LEVER	PALANCA
	9915258	1	LEVA	LEVIER	HEBEL	LEVER	PALANCA
	9915259	1	SUPPORTO	SUPPORT	LAGER	SUPPORT	SOPORTE
	9915260	1	TIRANTE	TIRANT	VERBINDUNGSSTANGE	LINK	BIELA
	9915261	1	PIASTRINA	PLAQUETTE	PLAETTCHEN	PLATE	PLACA
	9915262	1	VITE	VIS	SCHRAUBE	SCREW	TORNILLO
	9915556	1	LEVA	LEVIER	HEBEL	LEVER	PALANCA
	9915558	1	VITE	VIS	SCHRAUBE	SCREW	TORNILLO
	9915559	1	LEVA	LEVIER	HEBEL	LEVER	PALANCA
	9915968	1	GETTO ARIA	JET D'AIR	LUFTDUESE	AIR JET	SURTIDOR DE AIRE
	9915991	1	GETTO MINIMO	GICLEUR DE RALENTI	LEERLAUFDUESE	IDLING JET	SURTIDOR DE RALENTI
	9916295	1	GETTO MINIMO	GICLEUR DE RALENTI	LEERLAUFDUESE	IDLING JET	SURTIDOR DE RALENTI
	9917570	S	CORREDO, COMPOSTO DA 1+2	POCHETTE-CONTENANT....	AUSRUESTUNG BESTEHEND AUS .....	KIT-CONSISTING OF....	EQUIPO-COMPUESTO DE...
	9917571	S	CORREDO, COMPOSTO DA 1	POCHETTE-CONTENANT....	AUSRUESTUNG BESTEHEND AUS .....	KIT-CONSISTING OF....	EQUIPO-COMPUESTO DE...
	9918736	1	COPERCHIO COMPL.	COUVERCLE	DECKEL	COVER	TAPA
	9918737	1	GETTO	GICLEUR	DUESE	JET	SURTIDOR
	9918738	S	CORREDO, COMPOSTO DA 1+2+3	POCHETTE-CONTENANT....	AUSRUESTUNG BESTEHEND AUS .....	KIT-CONSISTING OF....	EQUIPO-COMPUESTO DE...
	9920316	1	VITE REGISTRO MINIMO	VIS REGLAGE DE RALENTI	LEERLAUF-EINSTELL- SCHRAUBE	IDLE ADJUSTING SCREW	TORNILLO DE REGLAJE DEL RALENTI

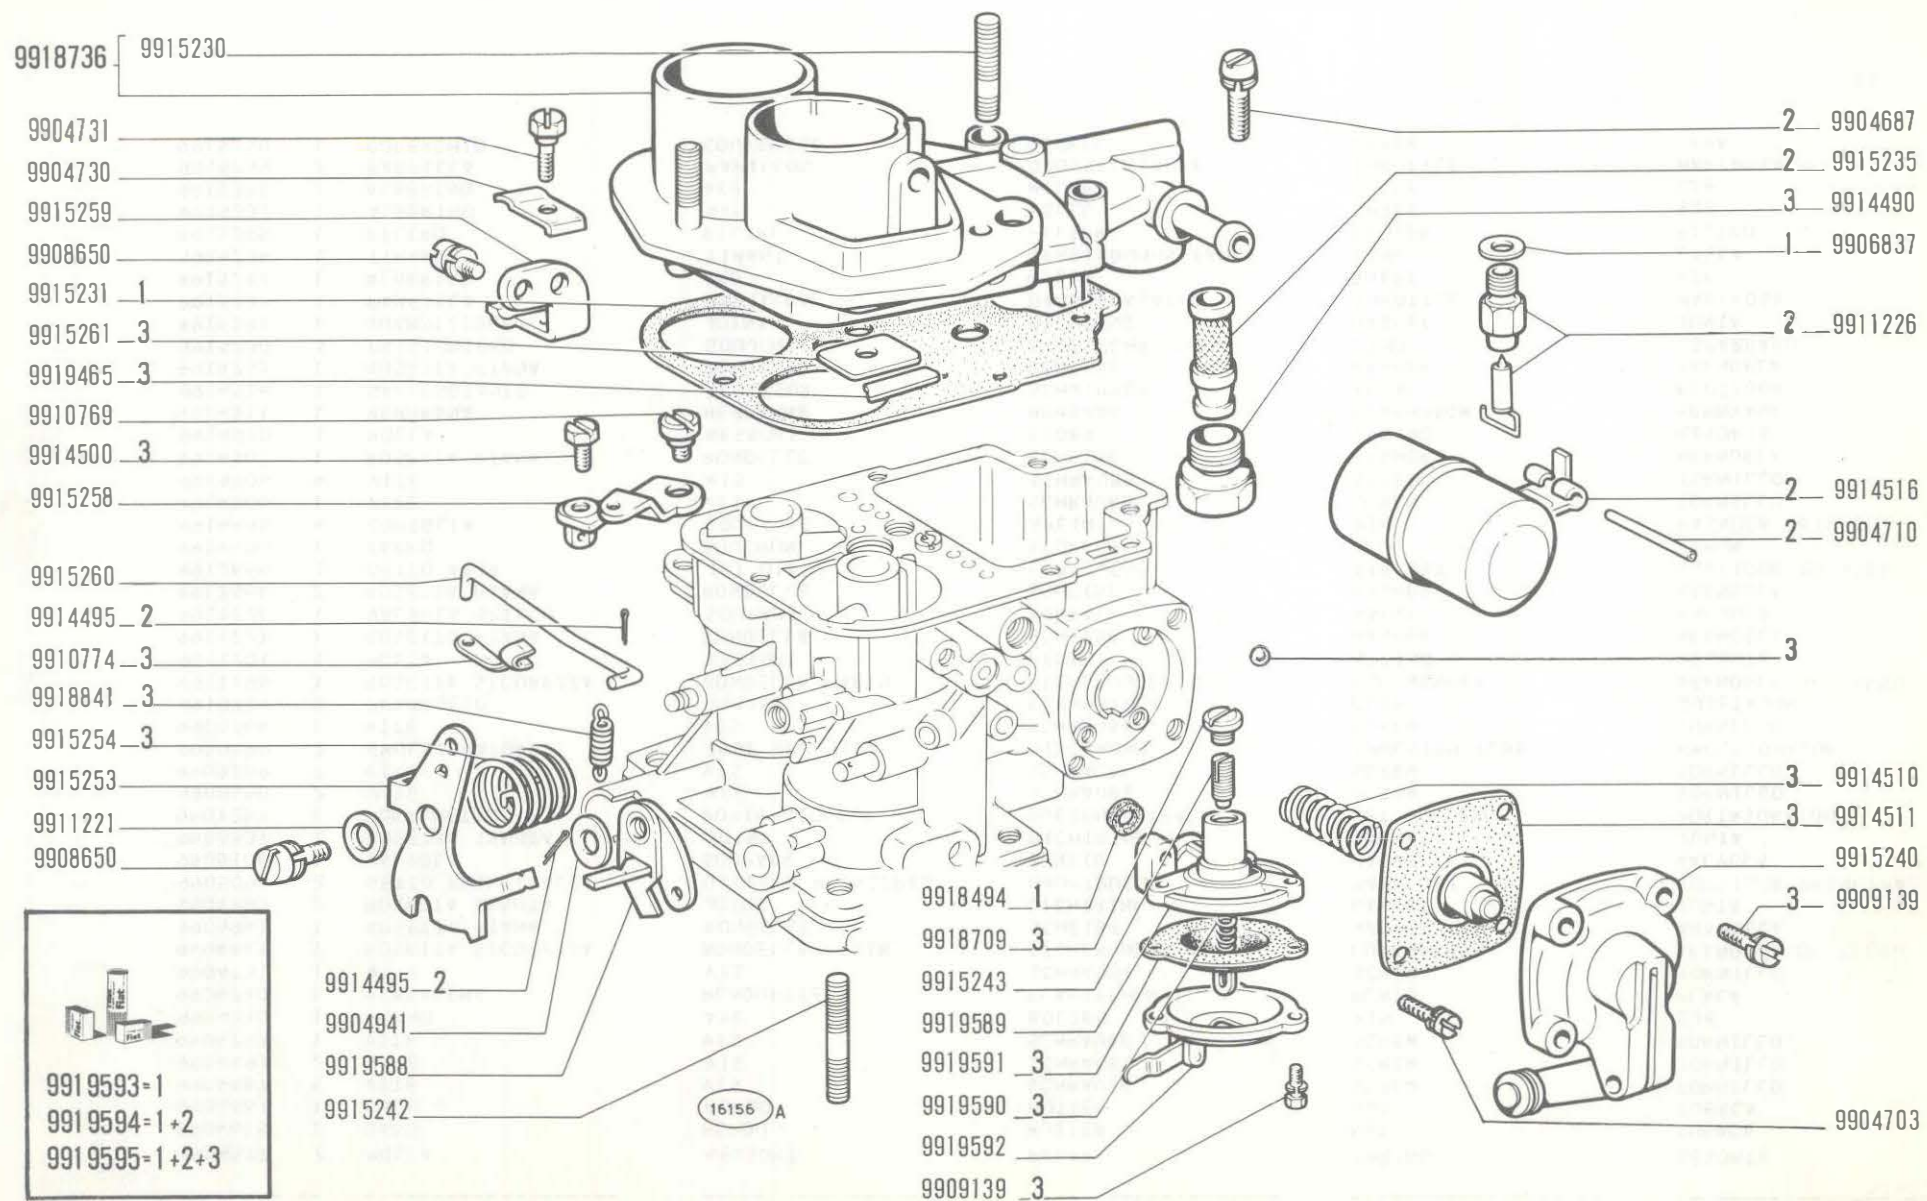

**850 Sport**

- Carburateur
- Vergaser

**CARBURATORE 4212141 (Weber)**

- Carburetor
- Carburador


**A2.06 /1**

1/2


V-1971



MODIF.	N.ORDINAZ.	Q.	DENOMINAZIONE	DESIGNATION	BENENNUNG	DESCRIPTION	DENOMINACIONES
	9904577	2	MOLLA	RESSORT	FEDER	SPRING	RESORTE
	9904615	1	DADO	ECROU	MUTTER	NUT	TUERCA
	9904667	1	DADO	ECROU	MUTTER	NUT	TUERCA
	9904687	5	VITE	VIS	SCHRAUBE	SCREW	TORNILLO
	9904693	2	VITE	VIS	SCHRAUBE	SCREW	TORNILLO
	9904703	1	VITE	VIS	SCHRAUBE	SCREW	TORNILLO
	9904710	1	PERNO	AXE	BOLZEN	PIN	EJE
	9904730	1	PIASTRINA	PLAQUETTE	PLAETTCHEN	PLATE	PLACA
	9904731	1	VITE	VIS	SCHRAUBE	SCREW	TORNILLO
	9904811	1	ROSETTA SICUREZZA	RONDELLE FREIN	SICHERUNGSRING	LOCKWASHER	ARANDELA DE FRENO
	9904941	1	ROSETTA PIANA	RONDELLE	SCHEIBE	WASHER	ARANDELA
	9904983	2	ROSETTA TENUTA	JOINT	DICHTRING	GASKET	JUNTA
	9905094	2	GETTO PRINCIPALE	GICLEUR PRINCIPAL	HAUPTDUESE	MAIN JET	SURTIDOR PRINCIPAL
	9905100	1	VALVOLA	SOUPAPE	VENTIL	VALVE	VALVULA
	9906837	1	ROSETTA TENUTA	JOINT	DICHTRING	GASKET	JUNTA
	9907257	2	PORTAGETTO	PORTE-GICLEUR	DUESENHALTER	JET HOLDER	PORTASURTIDOR
	9908650	2	VITE	VIS	SCHRAUBE	SCREW	TORNILLO
	9909139	7	VITE	VIS	SCHRAUBE	SCREW	TORNILLO
	9910599	2	EMULSIONATORE	TUBE EMULSION	MISCHROHR	EMULSION TUBE	EMULSIONADDR
	9910769	1	VITE	VIS	SCHRAUBE	SCREW	TORNILLO
	9910774	2	FERMAGLIO	AGRAFE	KLEMMSTUECK	CLIP	SUJETADOR
	9911196	1	ROSETTA SICUREZZA	RONDELLE FREIN	SICHERUNGSRING	LOCKWASHER	ARANDELA DE FRENO
	9911201	1	MOLLA	RESSORT	FEDER	SPRING	RESORTE
	9911221	1	ROSETTA PIANA	RONDELLE	SCHEIBE	WASHER	ARANDELA
	9911226	1	VALVOLA SPILLO	SOUPAPE	VENTIL	VALVE	VALVULA
	9912664	2	ROSETTA PIANA	RONDELLE	SCHEIBE	WASHER	ARANDELA
	9912666	1	GETTO ARIA	JET D'AIR	LUFTDUESE	AIR JET	SURTIDOR DE AIRE
	9914490	1	TAPPO	BOUCHON	STOPFEN	PLUG	TAPON
	9914495	4	COPIGLIA	GOUPILLE	SPLINT	PIN	PASADOR ABIERTO
	9914500	1	VITE	VIS	SCHRAUBE	SCREW	TORNILLO
	9914504	4	VITE	VIS	SCHRAUBE	SCREW	TORNILLO
	9914507	1	ROSETTA PIANA	RONDELLE	SCHEIBE	WASHER	ARANDELA
	9914510	1	MOLLA	RESSORT	FEDER	SPRING	RESORTE
	9914511	1	MEMBRANA	MEMBRANE	MEMBRAN	DIAPHRAGM	MEMBRANA
	9914516	1	GALLEGGIANTE	FLOTTEUR	SCHWIMMER	FLOAT	FLOTADOR
	9914783	1	ROSETTA PIANA	RONDELLE	SCHEIBE	WASHER	ARANDELA
	9915230	3	PRIGIONIERO	GOUJON	STIFTSCHRAUBE	STUD	ESPARRAGO
	9915231	1	GUARNIZIONE	JOINT	DICHTUNG	GASKET	JUNTA
	9915232	1	FARFALLA	PAPILLON	DROSSELKLAPPE	THROTTLE	MARIPOSA
	9915233	1	ALBERINO	AXE	WELLE	SHAFT	EJE
	9915234	1	TIRANTE	TIRANT	VERBINDUNGSSTANGE	LINK	BIELA
	9915235	1	FILTRO	FILTRE	FILTER	FILTER	FILTRO
	9915237	1	ALBERINO	AXE	WELLE	SHAFT	EJE
	9915238	1	ALBERINO	AXE	WELLE	SHAFT	EJE
	9915239	2	FARFALLA	PAPILLON	DROSSELKLAPPE	THROTTLE	MARIPOSA
	9915240	1	COPERCHIO	COUVERCLE	OECKEL	COVER	TAPA

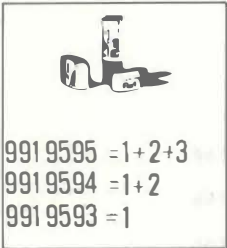

991 9595 = 1+2+3  
 991 9594 = 1+2  
 991 9593 = 1

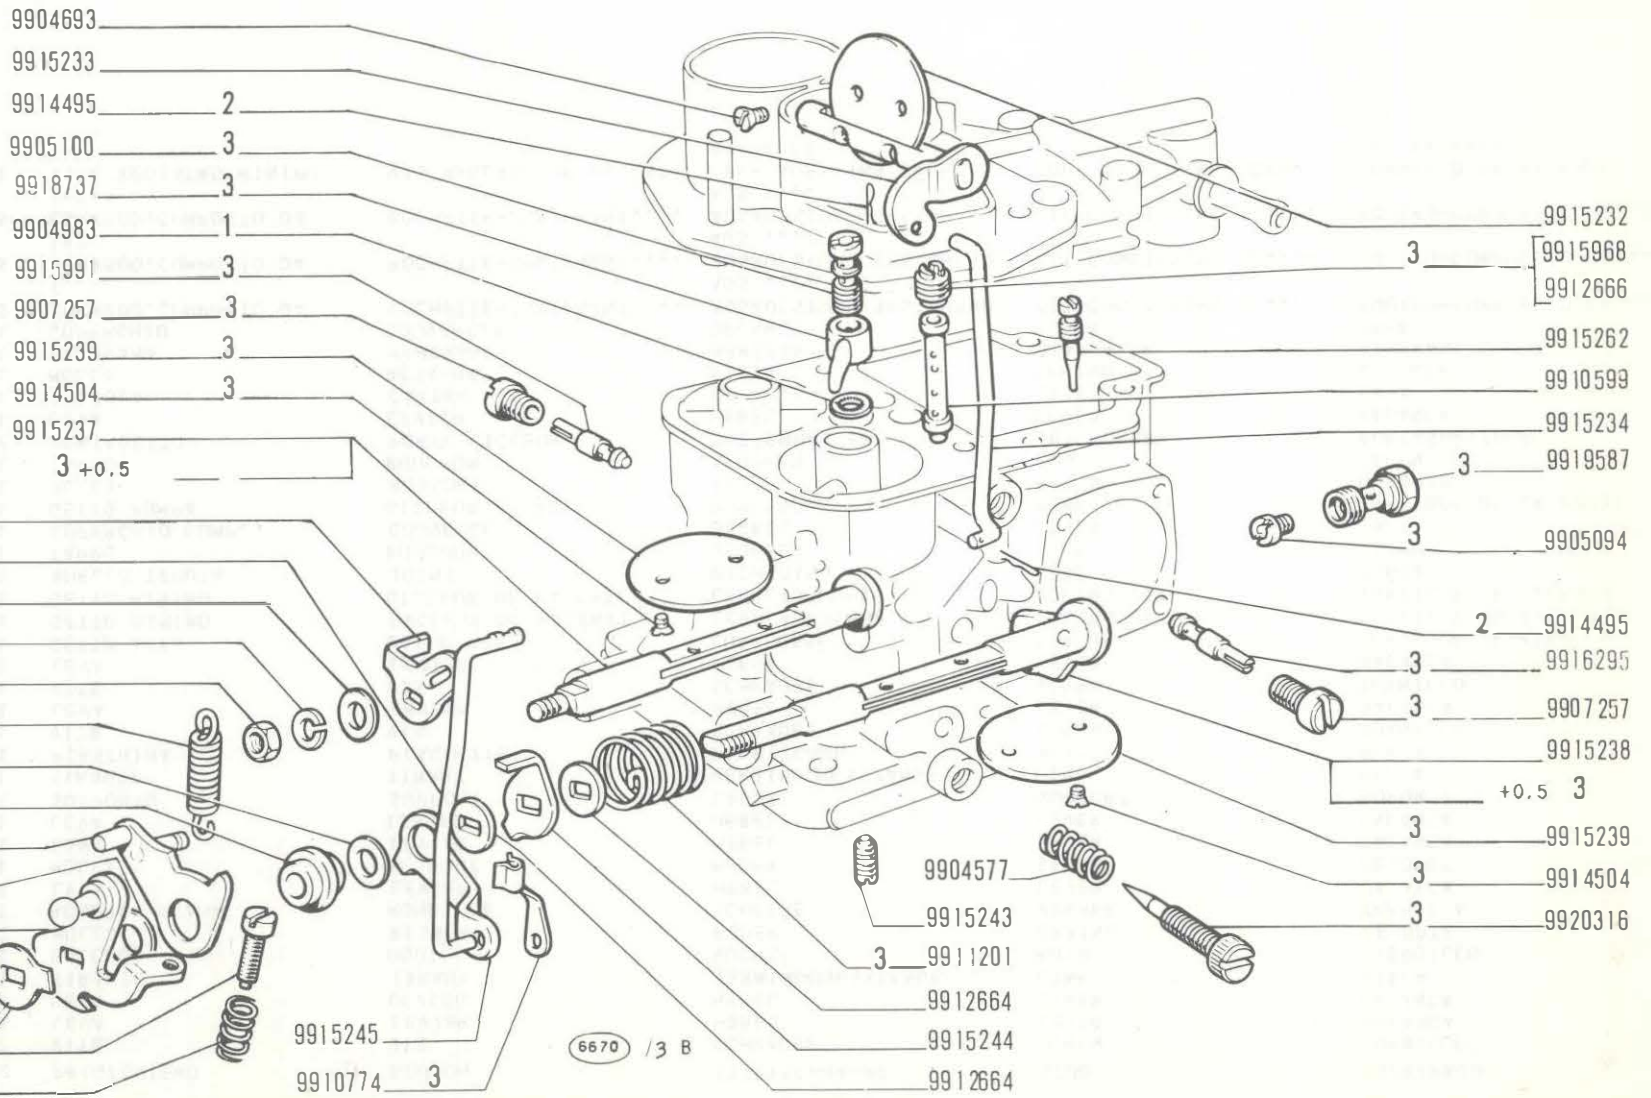

6670 / 3 B

850 Sport

- Carburateur
- Vergaser

CARBURATORE 4212141 (Weber)


- Carburetor
- Carburador

A2.06/1

2/2

V-1971

MODIF.	N.ORDINAZ.	Q.	DENOMINAZIONE	DESIGNATION	BENENNUNG	DESCRIPTION	DENOMINACIONES
	9915242	2	PRIGIONIERO	GOUJON	STIFTSCHRAUBE	STUD	ESPARRAGO
	9915243	2	VITE	VIS	SCHRAUBE	SCREW	TORNILLO
	9915244	1	LEVA	LEVIER	HEBEL	LEVER	PALANCA
	9915245	1	LEVA	LEVIER	HEBEL	LEVER	PALANCA
	9915246	1	TIRANTE	TIRANT	VERBINDUNGSSTANGE	LINK	BIELA
	9915249	1	BOCCOLA	DOUILLE	BUCHSE	BUSH	CASQUILLO
	9915250	1	MOLLA	RESSORT	FEDER	SPRING	RESORTE
	9915251	1	ROSETTA PIANA	RONDELLE	SCHEIBE	WASHER	ARANDELA
	9915253	1	LEVA	LEVIER	HEBEL	LEVER	PALANCA
	9915254	1	MOLLA	RESSORT	FEDER	SPRING	RESORTE
	9915255	1	LEVA	LEVIER	HEBEL	LEVER	PALANCA
	9915258	1	LEVA	LEVIER	HEBEL	LEVER	PALANCA
	9915259	1	SUPPORTO	SUPPORT	LAGER	SUPPORT	SOPORTE
	9915260	1	TIRANTE	TIRANT	VERBINDUNGSSTANGE	LINK	BIELA
	9915261	1	PIASTRINA	PLAQUETTE	PLAETTCHEN	PLATE	PLACA
	9915262	1	VITE	VIS	SCHRAUBE	SCREW	TORNILLO
	9915556	1	LEVA	LEVIER	HEBEL	LEVER	PALANCA
	9915558	1	VITE	VIS	SCHRAUBE	SCREW	TORNILLO
	9915559	1	LEVA	LEVIER	HEBEL	LEVER	PALANCA
	9915968	1	GETTO ARIA	JET D'AIR	LUFTDUESE	AIR JET	SURTIDOR DE AIRE
	9915991	1	GETTO MINIMO	GICLEUR DE RALENTI	LEERLAUFDUESE	IDLING JET	SURTIDOR DE RALENTI
	9916295	1	GETTO MINIMO	GICLEUR DE RALENTI	LEERLAUFDUESE	IDLING JET	SURTIDOR DE RALENTI
	9918494	1	ANELLO TENUTA	JOINT	DICHTRING	SEAL	JUNTA
	9918709	1	TAPPO	BOUCHON	STOPFEN	PLUG	TAPON
	9918736	1	COPERCHIO COMPL.	COUVERCLE	DECKEL	COVER	TAPA
	9918737	1	GETTO POMPA	GICLEUR DE POMPE	PUMPENDUESE	PUMP JET	SURTIDOR DE LA BOMBA
	9918841	1	MOLLA	RESSORT	FEDER	SPRING	RESORTE
	9919465	1	TAPPO	BOUCHON	STOPFEN	PLUG	TAPON
	9919587	2	PORTAGETTO	PORTE-GICLEUR	DUESENHALTER	JET HOLDER	PORTASURTIDOR
	9919588	1	LEVA	LEVIER	HEBEL	LEVER	PALANCA
	9919589	1	SCATOLA	CARTER	GEHAUSE	CASE	CAJA
	9919590	1	MOLLA	RESSORT	FEDER	SPRING	RESORTE
	9919591	1	MEMBRANA	MEMBRANE	MEMBRAN	DIAPHRAGM	MEMBRANA
	9919592	1	COPERCHIO	COUVERCLE	DECKEL	COVER	TAPA
	9919593	5	CORREDO, COMPOSTO DA 1	POCHETTE-CONTENANT.....	AUSRUESTUNG BESTEHEND AUS .....	KIT-CONSISTING OF.....	EQUIPO-COMPUESTO DE...
	9919594	5	CORREDO, COMPOSTO DA 1+2	POCHETTE-CONTENANT.....	AUSRUESTUNG BESTEHEND AUS .....	KIT-CONSISTING OF.....	EQUIPO-COMPUESTO DE...
	9919595	5	CORREDO, COMPOSTO DA 1+2+3	POCHETTE-CONTENANT.....	AUSRUESTUNG BESTEHEND AUS .....	KIT-CONSISTING OF.....	EQUIPO-COMPUESTO DE...
	9920316	1	VITE REGISTRO MINIMO	VIS REGLAGE DE RALENTI	LEERLAUF-EINSTELL-SCHRAUBE	IDLE ADJUSTING SCREW	TORNILLO DE REGLAJE DEL RALENTI

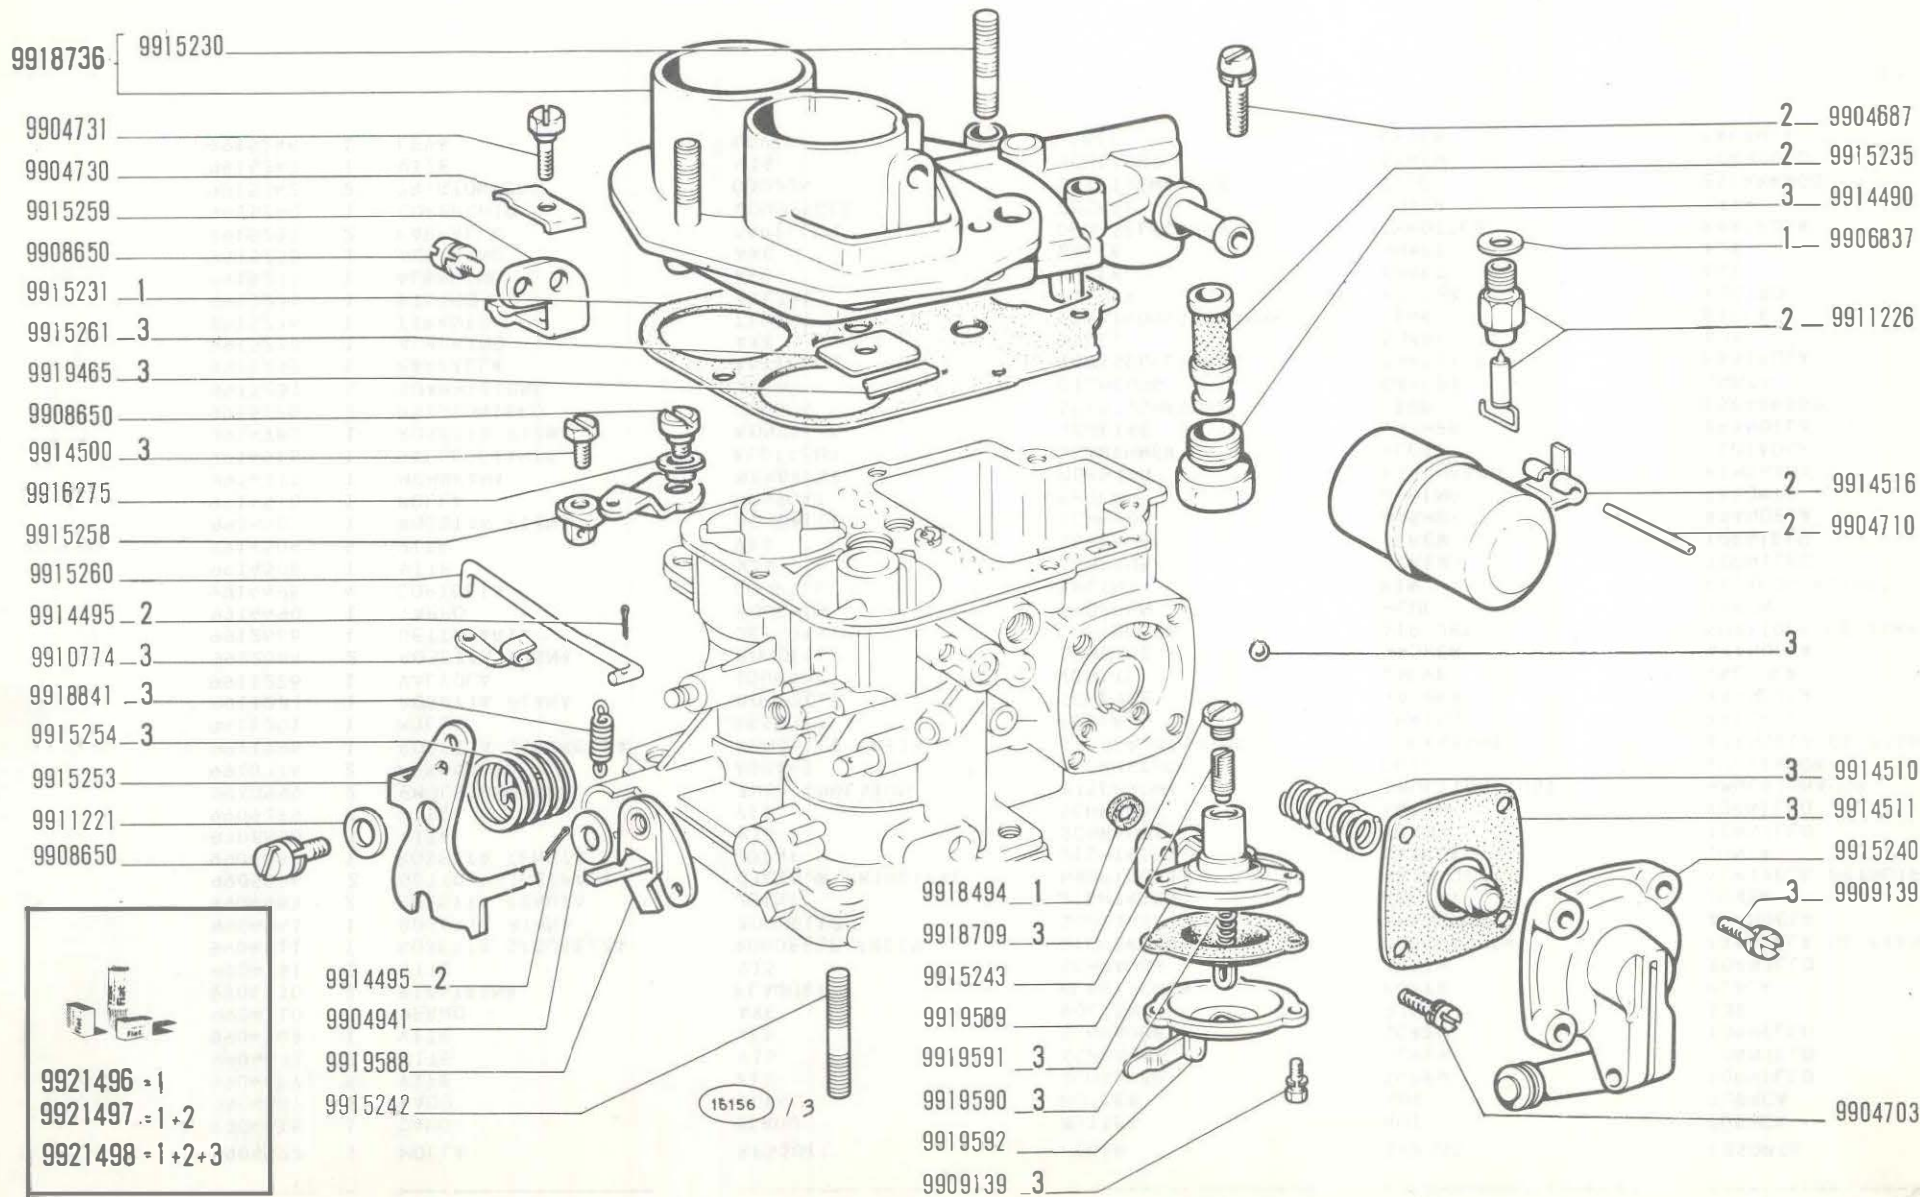

**850 Sport**

**CARBURATORE 4227563 (Weber) - 4234292 (Holley Europea)**

Carburateur  
 Vergaser

Carburetor  
 Carburador


**A2.06/2**

1/2

V-1971

MODIF.	N.ORDINAZ. Q.	DENOMINAZIONE	DESIGNATION	BENENNUNG	DESCRIPTION	DENOMINACIONES
	9904577	1 MOLLA	RESSORT	FEDER	SPRING	RESORTE
	9904615	1 DADO	ECROU	MUTTER	NUT	TUERCA
	9904667	1 DADO	ECROU	MUTTER	NUT	TUERCA
	9904687	5 VITE	VIS	SCHRAUBE	SCREW	TORNILLO
	9904693	2 VITE	VIS	SCHRAUBE	SCREW	TORNILLO
	9904703	1 VITE	VIS	SCHRAUBE	SCREW	TORNILLO
	9904710	1 PERNO	AXE	BOLZEN	PIN	EJE
	9904730	1 PIASTRINA	PLAQUETTE	PLAETTCHEN	PLATE	PLACA
	9904731	1 VITE	VIS	SCHRAUBE	SCREW	TORNILLO
	9904811	1 ROSETTA SICUREZZA	RONDELLE FREIN	SICHERUNGSRING	LOCKWASHER	ARANDELA DE FRENO
	9904941	1 ROSETTA PIANA	RONDELLE	SCHEIBE	WASHER	ARANDELA
	9904983	2 ROSETTA TENUTA	JOINT	DICHTRING	GASKET	JUNTA
	9905094	2 GETTO PRINCIPALE	GICLEUR PRINCIPAL	HAUPTDUESE	MAIN JET	SURTIDOR PRINCIPAL
	9906837	1 ROSETTA TENUTA	JOINT	DICHTRING	GASKET	JUNTA
	9908650	3 VITE	VIS	SCHRAUBE	SCREW	TORNILLO
	9909139	7 VITE	VIS	SCHRAUBE	SCREW	TORNILLO
	9910599	2 EMULSIONATORE	TUBE EMULSION	MISCHROHR	EMULSION TUBE	EMULSIONADOR
	9910774	2 FERMAGLIO	AGRAFE	KLEMMSTUCK	CLIP	SUJETADOR
	9911196	1 ROSETTA SICUREZZA	RONDELLE FREIN	SICHERUNGSRING	LOCKWASHER	ARANDELA DE FRENO
	9911201	1 MOLLA	RESSORT	FEDER	SPRING	RESORTE
	9911221	1 ROSETTA PIANA	RONDELLE	SCHEIBE	WASHER	ARANDELA
	9911226	1 VALVOLA	SOUPAPE	VENTIL	VALVE	VALVULA
	9912664	2 ROSETTA PIANA	RONDELLE	SCHEIBE	WASHER	ARANDELA
	9912666	1 GETTO ARIA	JET D'AIR	LUFTDUESE	AIR JET	SURTIDOR DE AIRE
	9914490	1 TAPPO	BOUCHON	STOPFEN	PLUG	TAPON
	9914495	4 COPIGLIA	GOUPILLE	SPLINT	PIN	PASADOR ABIERTO
	9914500	1 VITE	VIS	SCHRAUBE	SCREW	TORNILLO
	9914504	4 VITE	VIS	SCHRAUBE	SCREW	TORNILLO
	9914507	1 ROSETTA PIANA	RONDELLE	SCHEIBE	WASHER	ARANDELA
	9914510	1 MOLLA	RESSORT	FEDER	SPRING	RESORTE
	9914511	1 MEMBRANA	MEMBRANE	MEMBRAN	DIAPHRAGM	MEMBRANA
	9914516	1 GALLEGGIANTE	FLOTTEUR	SCHWIMMER	FLOAT	FLOTADOR
	9914783	1 ROSETTA PIANA	RONDELLE	SCHEIBE	WASHER	ARANDELA
	9915230	3 PRIGIONIERO	GOUJON	STIFTSCHRAUBE	STUD	ESPARRAGO
	9915231	1 GUARNIZIONE	JOINT	DICHTUNG	GASKET	JUNTA
	9915232	1 FARFALLA	PAPILLON	DROSSELKLAPPE	THROTTLE	MARIPOSA
	9915233	1 ALBERINO	AXE	WELLE	SHAFT	EJE
	9915234	1 TIRANTE	TIRANT	VERBINDUNGSSTANGE	LINK	BIELA
	9915235	1 FILTRO	FILTRE	FILTER	FILTER	FILTRO
	9915237	1 ALBERINO	AXE	WELLE	SHAFT	EJE
	9915238	1 ALBERINO	AXE	WELLE	SHAFT	EJE
	9915239	2 FARFALLA	PAPILLON	DROSSELKLAPPE	THROTTLE	MARIPOSA
	9915240	1 COPERCHIO	COUVERCLE	DECKEL	COVER	TAPA
	9915242	2 PRIGIONIERO	GOUJON	STIFTSCHRAUBE	STUD	ESPARRAGO
	9915243	1 VITE	VIS	SCHRAUBE	SCREW	TORNILLO
	9915244	1 LEVA	LEVIER	HEBEL	LEVER	PLANCA

9921498 = 1+2+3  
 9921497 = 1+2  
 9921496 = 1

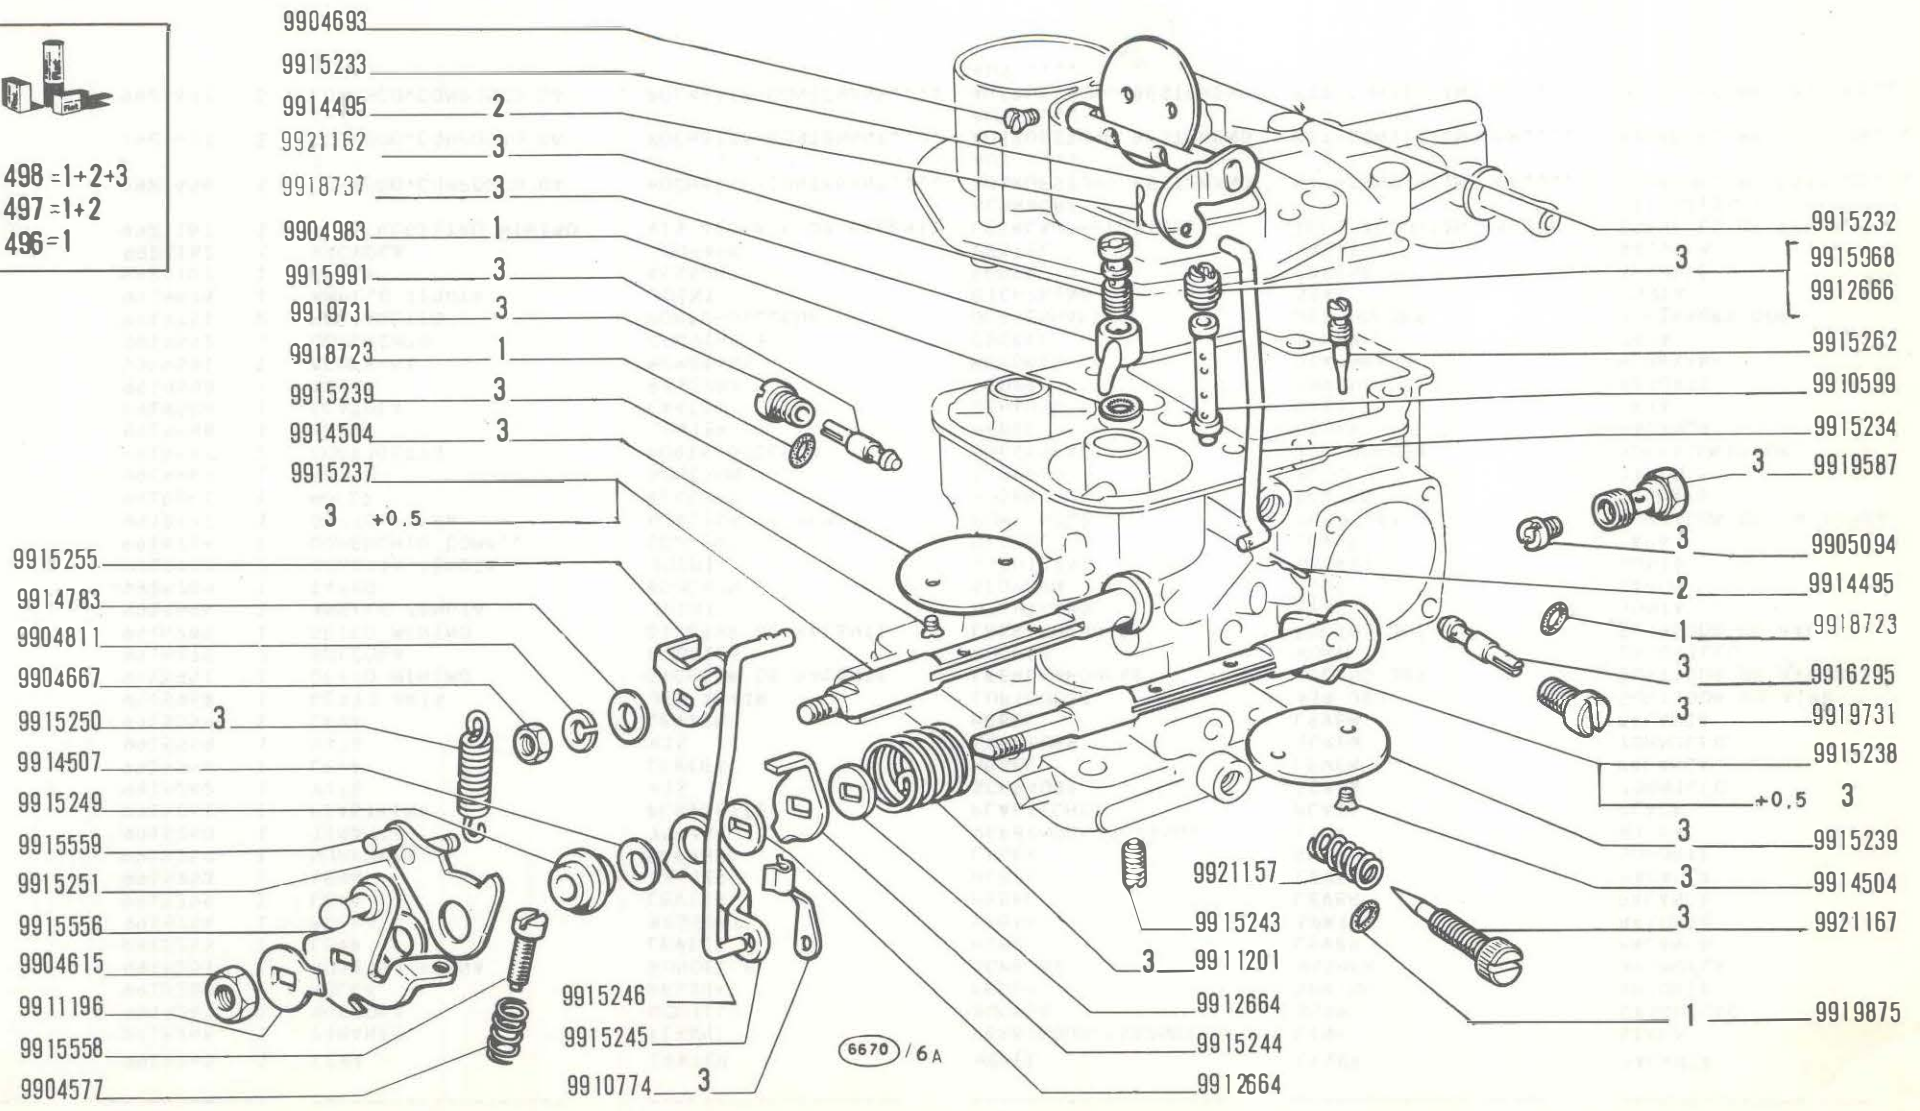

**850 Sport**


Carburateur  
Vergaser

**CARBURATORE 4227563 (Weber) - 4234292 (Holley Europea)**

Carburetor  
Carburador

**A2.06/2**

MODIF.	N.ORDINAZ.	Q.	DENOMINAZIONE	DESIGNATION	BENENNUNG	DESCRIPTION	DENOMINACIONES
	9915245	1	LEVA	LEVIER	HEBEL	LEVER	PALANCA
	9915246	1	TIRANTE	TIRANT	VERBINDUNGSSTANGE	LINK	BIELA
	9915249	1	BOCCOLA	DOUILLE	BUCHSE	BUSH	CASQUILLO
	9915250	1	MOLLA	RESSORT	FEDER	SPRING	RESORTE
	9915251	1	ROSETTA PIANA	RONDELLE	SCHEIIBE	WASHER	ARANDELA
	9915253	1	LEVA	LEVIER	HEBEL	LEVER	PALANCA
	9915254	1	MOLLA	RESSORT	FEDER	SPRING	RESORTE
	9915255	1	LEVA	LEVIER	HEBEL	LEVER	PALANCA
	9915258	1	LEVA	LEVIER	HEBEL	LEVER	PALANCA
	9915259	1	SUPPORTO	SUPPORT	LAGER	SUPPORT	SOPORTE
	9915260	1	TIRANTE	TIRANT	VERBINDUNGSSTANGE	LINK	BIELA
	9915261	1	PIASTRINA	PLAQUETTE	PLAETTCHEN	PLATE	PLACA
	9915262	1	VITE	VIS	SCHRAUBE	SCREW	TORNILLO
	9915556	1	LEVA	LEVIER	HEBEL	LEVER	PALANCA
	9915558	1	VITE	VIS	SCHRAUBE	SCREW	TORNILLO
	9915559	1	LEVA	LEVIER	HEBEL	LEVER	PALANCA
	9915968	1	GETTO ARIA	JET D'AIR	LUFTDUESE	AIR JET	SURTIDOR DE AIRE
	9915991	1	GETTO MINIMO	GICLEUR DE RALENTI	LEERLAUFUESE	IDLING JET	SURTIDOR DE RALENTI
	9916275	2	BOCCOLA	DOUILLE	BUCHSE	BUSH	CASQUILLO
	9916295	1	GETTO MINIMO	GICLEUR DE RALENTI	LEERLAUFUESE	IDLING JET	SURTIDOR DE RALENTI
	9918494	1	ANELLO TENUTA	JOINT	DICHTRING	SEAL	JUNTA
	9918709	1	TAPPO	BOUCHON	STOPFEN	PLUG	TAPON
	9918723	2	ROSETTA TENUTA	JOINT	DICHTRING	GASKET	JUNTA
	9918736	1	COPERCHIO COMPL.	COUVERCLE	DECKEL	COVER	TAPA
	9918737	1	GETTO POMPA	GICLEUR DE POMPE	PUMPENDUESE	PUMP JET	SURTIDOR DE LA BOMBA
	9918841	1	MOLLA	RESSORT	FEDER	SPRING	RESORTE
	9919465	1	TAPPO	BOUCHON	STOPFEN	PLUG	TAPON
	9919587	2	PORTAGETTO	PORTE-GICLEUR	DUESENHALTER	JET HOLDER	PORTASURTIDOR
	9919588	1	LEVA	LEVIER	HEBEL	LEVER	PALANCA
	9919589	1	SCATOLA	CARTER	GEHAUSE	CASE	CAJA
	9919590	1	MOLLA	RESSORT	FEDER	SPRING	RESORTE
	9919591	1	MEMBRANA	MEMBRANE	MEMBRAN	DIAPHRAGM	MEMBRANA
	9919592	1	COPERCHIO	COUVERCLE	DECKEL	COVER	TAPA
	9919731	2	PORTAGETTO	PORTE-GICLEUR	DUESENHALTER	JET HOLDER	PORTASURTIDOR
	9919875	1	ANELLO TENUTA	JOINT	DICHTRING	SEAL	JUNTA
	9921157	1	MOLLA	RESSORT	FEDER	SPRING	RESORTE
	9921162	1	VALVOLA	SOUPAPE	VENTIL	VALVE	VALVULA
	9921167	1	VITE REGISTRO MINIMO	VIS REGLAGE DE RALENTI	LEERLAUF-EINSTELL-SCHRAUBE	IDLE ADJUSTING SCREW	TORNILLO DE REGLAJE DEL RALENTI
	9921496	S	CORREDO, COMPOSTO DA 1	POCHETTE-CONTENANT....	AUSRUESTUNG BESTEHEND AUS .....	KIT-CONSISTING OF....	EQUIPO-COMPUESTO DE...
	9921497	S	CORREDO, COMPOSTO DA 1+2	POCHETTE-CONTENANT....	AUSRUESTUNG BESTEHEND AUS .....	KIT-CONSISTING OF....	EQUIPO-COMPUESTO DE...
	9921498	S	CORREDO, COMPOSTO DA 1+2+3	POCHETTE-CONTENANT....	AUSRUESTUNG BESTEHEND AUS .....	KIT-CONSISTING OF....	EQUIPO-COMPUESTO DE...

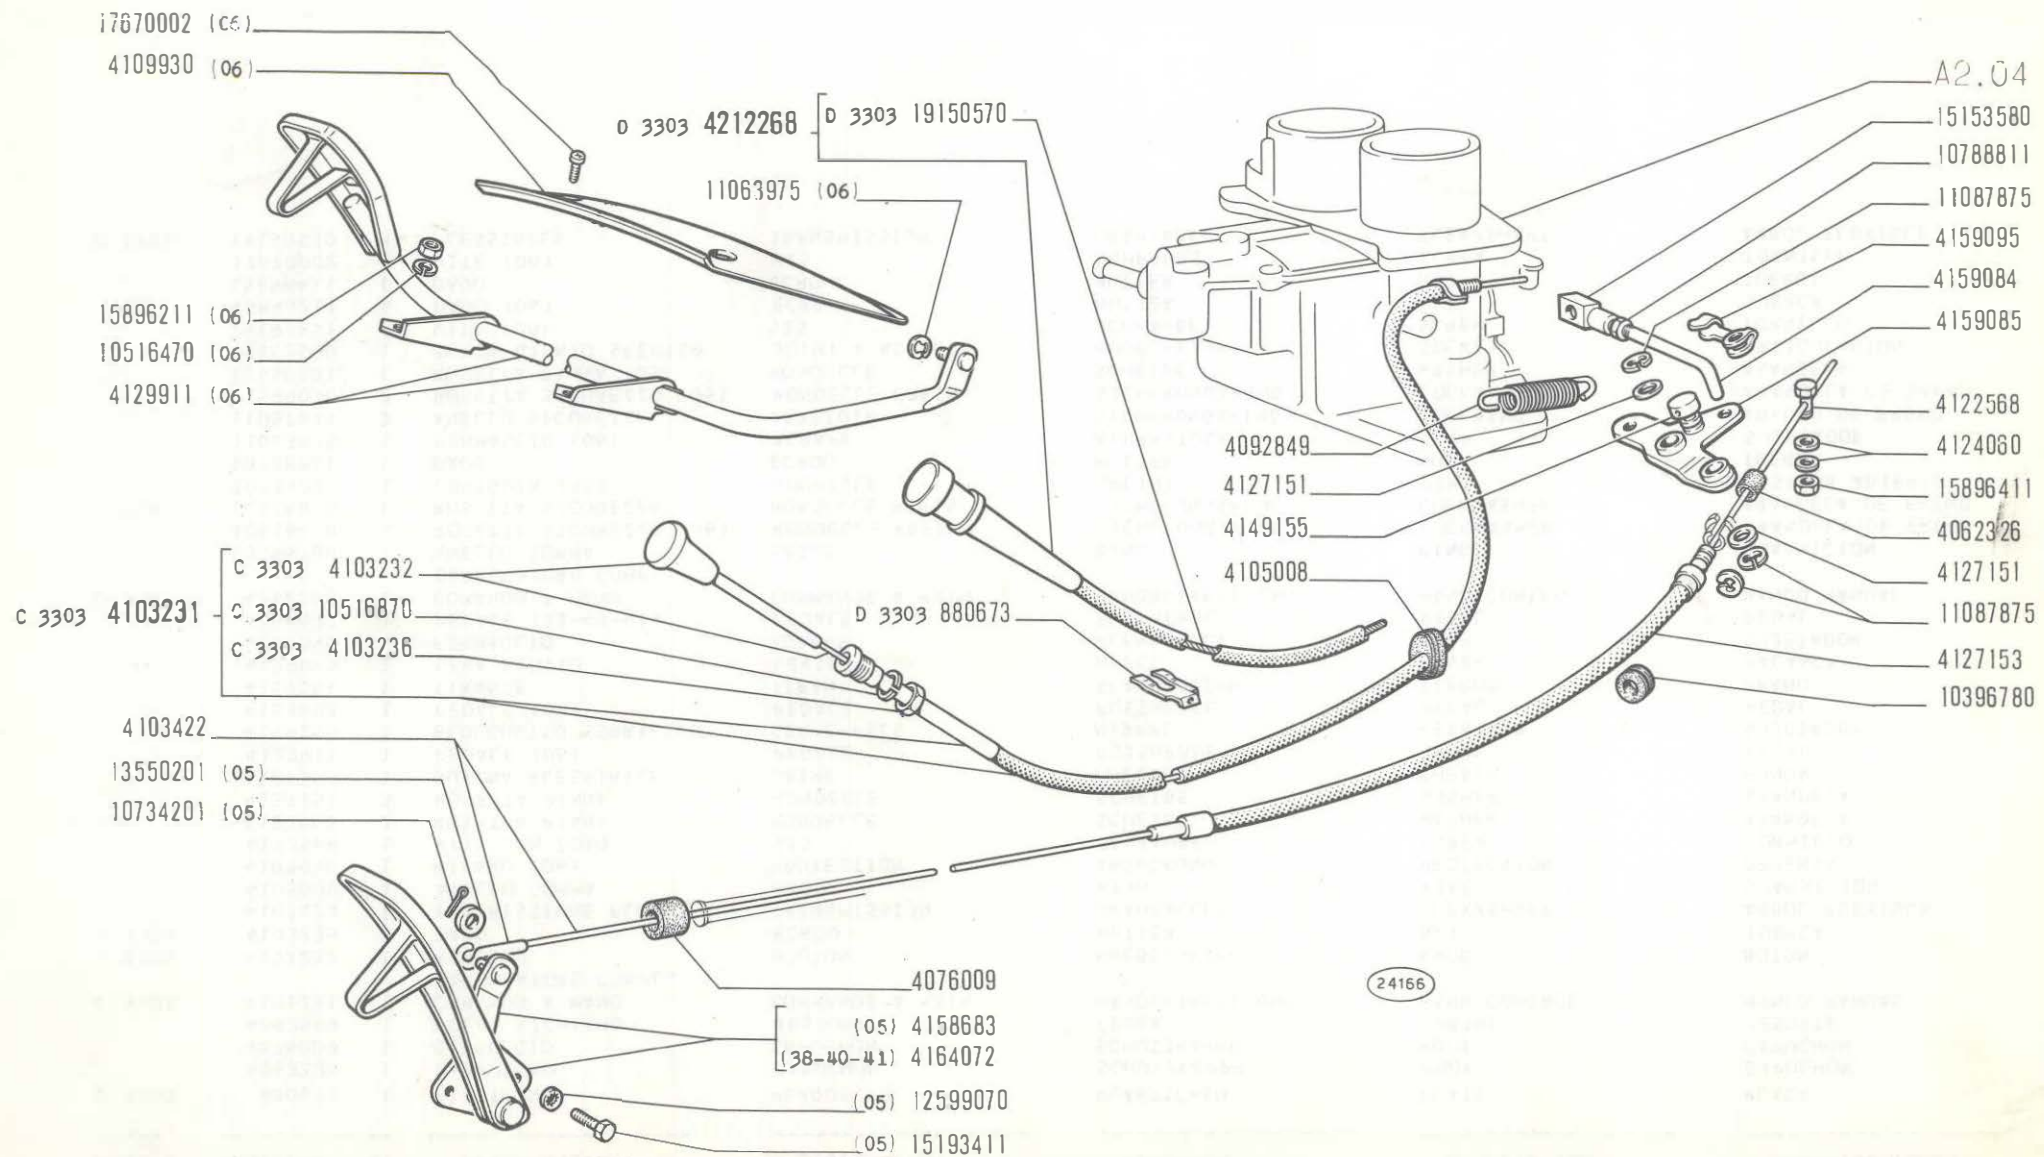

**850 Sport**

**COMANDI ACCELERATORE E CARBURATORE**

- *Commandes d'accélérateur et de starter*
- *Gasregulierung und Vergaser*


- *Choke and Accelerator Control Linkage*
- *Mandos del acelerador y "starter"*

**A2.21**

V-1971



MODIF.	N.ORDINAZ.	Q.	DENOMINAZIONE	DESIGNATION	BENENNUNG	DESCRIPTION	DENOMINACIONES
D 3303	880673	1	PIASTRINA	PLAQUETTE	PLAETTCHEN	PLATE	PLACA
	4062326	1	CAPPUCCIO	CAPUCHON	SCHUTZKAPPE	BOOT	CAPUCHON
	4076009	1	CAPPUCCIO	CAPUCHON	SCHUTZKAPPE	BOOT	CAPUCHON
	4092849	1	MOLLA RICHIAMO	RESSORT	FEDER	SPRING	RESORTE
C 3303	4103231	1	COMANDO A MANO CARBURATORE COMPL.	COMMANDE A MAIN	HANDBETAETIGUNG	HAND CONTROL	MANDO MANUAL
C 3303	4103232	1	POMELLO	BOUTON	KNEBELGRIFF	KNOB	BOTON
C 3303	4103236	1	DADO	ECROU	MUTTER	NUT	TUERCA
	4103422	1	TRASMISSIONE FLESS.	TRANSMISSION	DRAHTWELLE	FLEX/SHAFT	ARBOL FLEXIBLE
	4105008	1	ANELLO GOMMA	BAGUE	RING	RING	GUARNICION
	4109930	1	RIPARI (06)	PROTECTION	ABDECKUNG	PROTECTION	DEFENSA
	4122568	1	VITE CON FORO	VIS	SCHRAUBE	SCREW	TORNILLO
	4124060	2	ROSETTA PIANA	RONDELLE	SCHEIBE	WASHER	ARANDELA
	4127151	3	ROSETTA PIANA	RONDELLE	SCHEIBE	WASHER	ARANDELA
	4127153	1	GUAINA FLESSIBILE	GAINE	HUELLE	SHEATH	FUNOA
	4129911	1	PEDALE (06)	PEDALE	FUSSHEBEL	PEDAL	PEDAL
	4149155	1	BLOCCHETTO SERRAFILO	SERRE-FILS	NIPPEL	RETAINER	SUJETADOR
	4158683	1	PEDALE (05)	PEDALE	FUSSHEBEL	PEDAL	PEDAL
	4159084	1	TIRANTE	TIRANT	SPANNBOLZEN	TIEROD	PERNO
	4159085	1	LEVA RINVIO	LEVIER	HEBEL	LEVER	PALANCA
	4159095	1	FERMAGLIO	AGRAFE	KLEMMSTUCK	CLIP	SUJETADOR
	4164072	1	PEDALE (38-40-41)	PEDALE	FUSSHEBEL	PEDAL	PEDAL
D 3303	4212268	1	COMANDO A MANO CARBURATORE COMPL.	COMMANDE A MAIN	HANDBETAETIGUNG	HAND CONTROL	MANDO MANUAL
	10396780	1	ANELLO GOMMA	BAGUE	RING	RING	GUARNICION
	10516470	4	ROSETTA SICUREZZA (06)	RONDELLE FREIN	SICHERUNGSRING	LOCKWASHER	ARANDELA DE FRENO
C 3303	10516870	1	ROSETTA SICUREZZA	RONDELLE FREIN	SICHERUNGSRING	LOCKWASHER	ARANDELA DE FRENO
	10734201	1	COPIGLIA (05)	GOUPILLE	SPLINT	PIN	PASADOR ABIERTO
	10788811	1	DADO	ECROU	MUTTER	NUT	TUERCA
	11063975	1	FERMAGLIO (06)	AGRAFE	KLEMMSTUCK	CLIP	SUJETADOR
	11087875	3	ANELLO SICUREZZA	ARRETOIR	SICHERUNGSRING	LOCKRING	ANILLO DE FRENO
	12599070	2	ROSETTA SICUREZZA (05)	RONDELLE FREIN	SICHERUNGSRING	LOCKWASHER	ARANDELA DE FRENO
	13550201	1	ROSETTA PIANA (05)	RONDELLE	SCHEIBE	WASHER	ARANDELA
	15153580	1	TESTA GIUNTO SFERICO	JOINT A ROTULE	KUGELPFANNE	SOCKET	ARTICULACION
	15193411	2	VITE (05)	VIS	SCHRAUBE	SCREW	TORNILLO
	15896211	4	DADO (06)	ECROU	MUTTER	NUT	TUERCA
	15896411	1	DADO	ECROU	MUTTER	NUT	TUERCA
	17670002	4	VITE (06)	VIS	SCHRAUBE	SCREW	TORNILLO
D 3303	19150570	M	FLESSIBILE	TRANSMISSION	DRAHTWELLE	FLEX/SHAFT	ARBOL FLEXIBLE

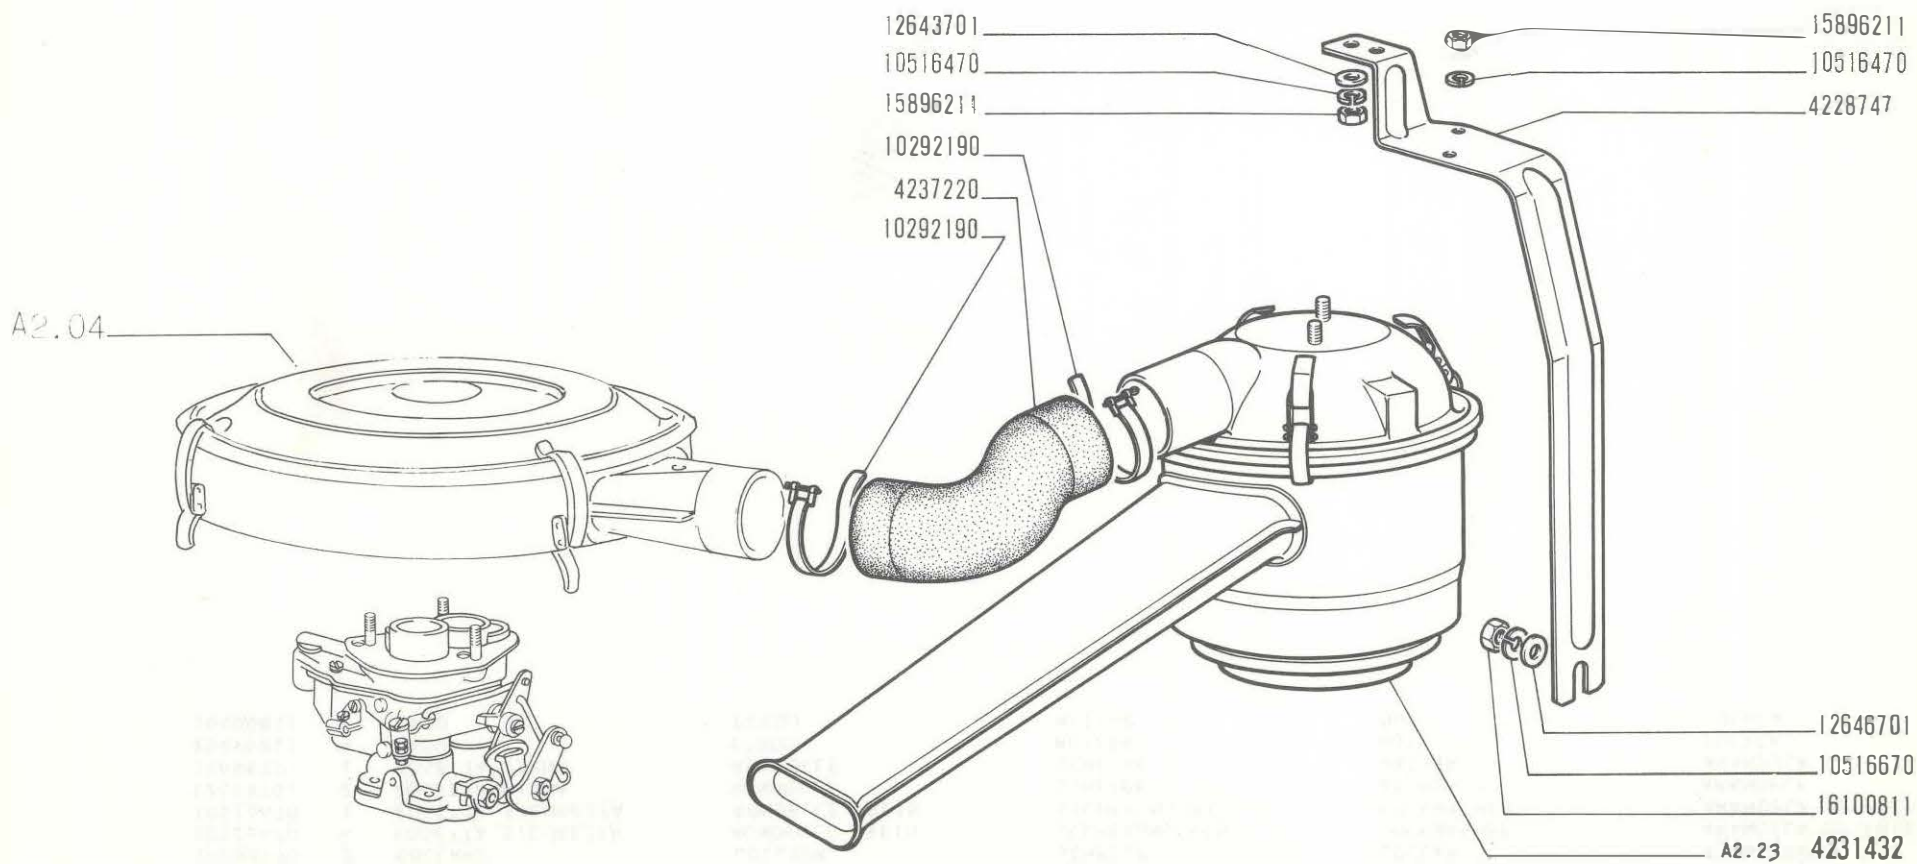

D 3858 1-1971 (32)

## FILTRO ARIA E TUBAZIONI

**850 Sport**

*Filtre à air et canalisations  
Luftfilter und Leitungen*

*Air Cleaner and Ducts  
Filtro de aire y tuberías*

**A2.22**


V-1971


FIAT 850 SPORT (1 ED - 2 AGG)

LISTA DEI RICAMBI

A222 (5-1971)

MODIF.	N.ORDINAZ. Q.	DENOMINAZIONE	DESIGNATION	BENENNUNG	DESCRIPTION	DENOMINACIONES
	4228747 1	STAFFA	ETRIER	HALTER	BRACKET	SOPORTE
	4231432 1	FILTRO ARIA A BAGNO D'OLIO COMPL.	FILTRE A AIR	LUFTFILTER	AIR CLEANER	FILTRO DE AIRE
	4237220 1	MANICOTTO	MANCHON	MUFFE	SLEEVE	MANGA
	10292190 2	COLLARE	COLLIER	SHELLE	COLLAR	ABRAZADERA
	10516470 4	ROSETTA SICUREZZA	RONDELLE FREIN	SICHERUNGSRING	LOCKWASHER	ARANDELA DE FRENO
	10516670 1	ROSETTA SICUREZZA	RONDELLE FREIN	SICHERUNGSRING	LOCKWASHER	ARANDELA DE FRENO
	12643701 2	ROSETTA PIANA	RONDELLE	SCHEIBE	WASHER	ARANDELA
	12646701 1	ROSETTA PIANA	RONDELLE	SCHEIBE	WASHER	ARANDELA
	15896211 4	DADO	ECROU	MUTTER	NUT	TUERCA
	16100811 1	DADO	ECROU	MUTTER	NUT	TUERCA



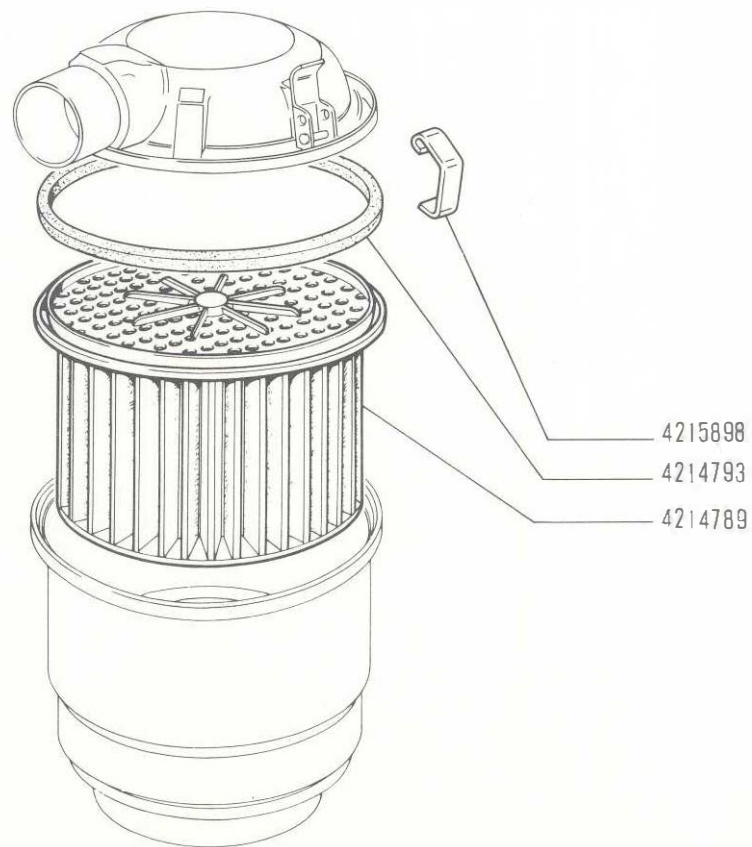

22251 / 2

**850 Sport**

*Filtre à air  
Luftfilter*

**FILTRO ARIA 4231432**

*Air Cleaner  
Filtro de aire*

1

**A2.23**

V-1971


FIAT 850 SPORT (1 ED - 2 AGG)

A223

(5-1971)

MODIF.	N.ORDINAZ.	Q.	DENOMINAZIONE	DESIGNATION	BENENNUNG	DESCRIPTION	DENOMINACIONES
	4214789	1	ELEMENTO FILTRANTE	ELEMENT FILTRANT	FILTEREINSATZ	CARTRIDGE	FILTRO
	4214793	1	ROSETTA TENUTA	JOINT	DICHTRING	GASKET	JUNTA
	4215898	3	FERMAGLIO	AGRAFE	KLEMMSTUCK	CLIP	SUJETADOR



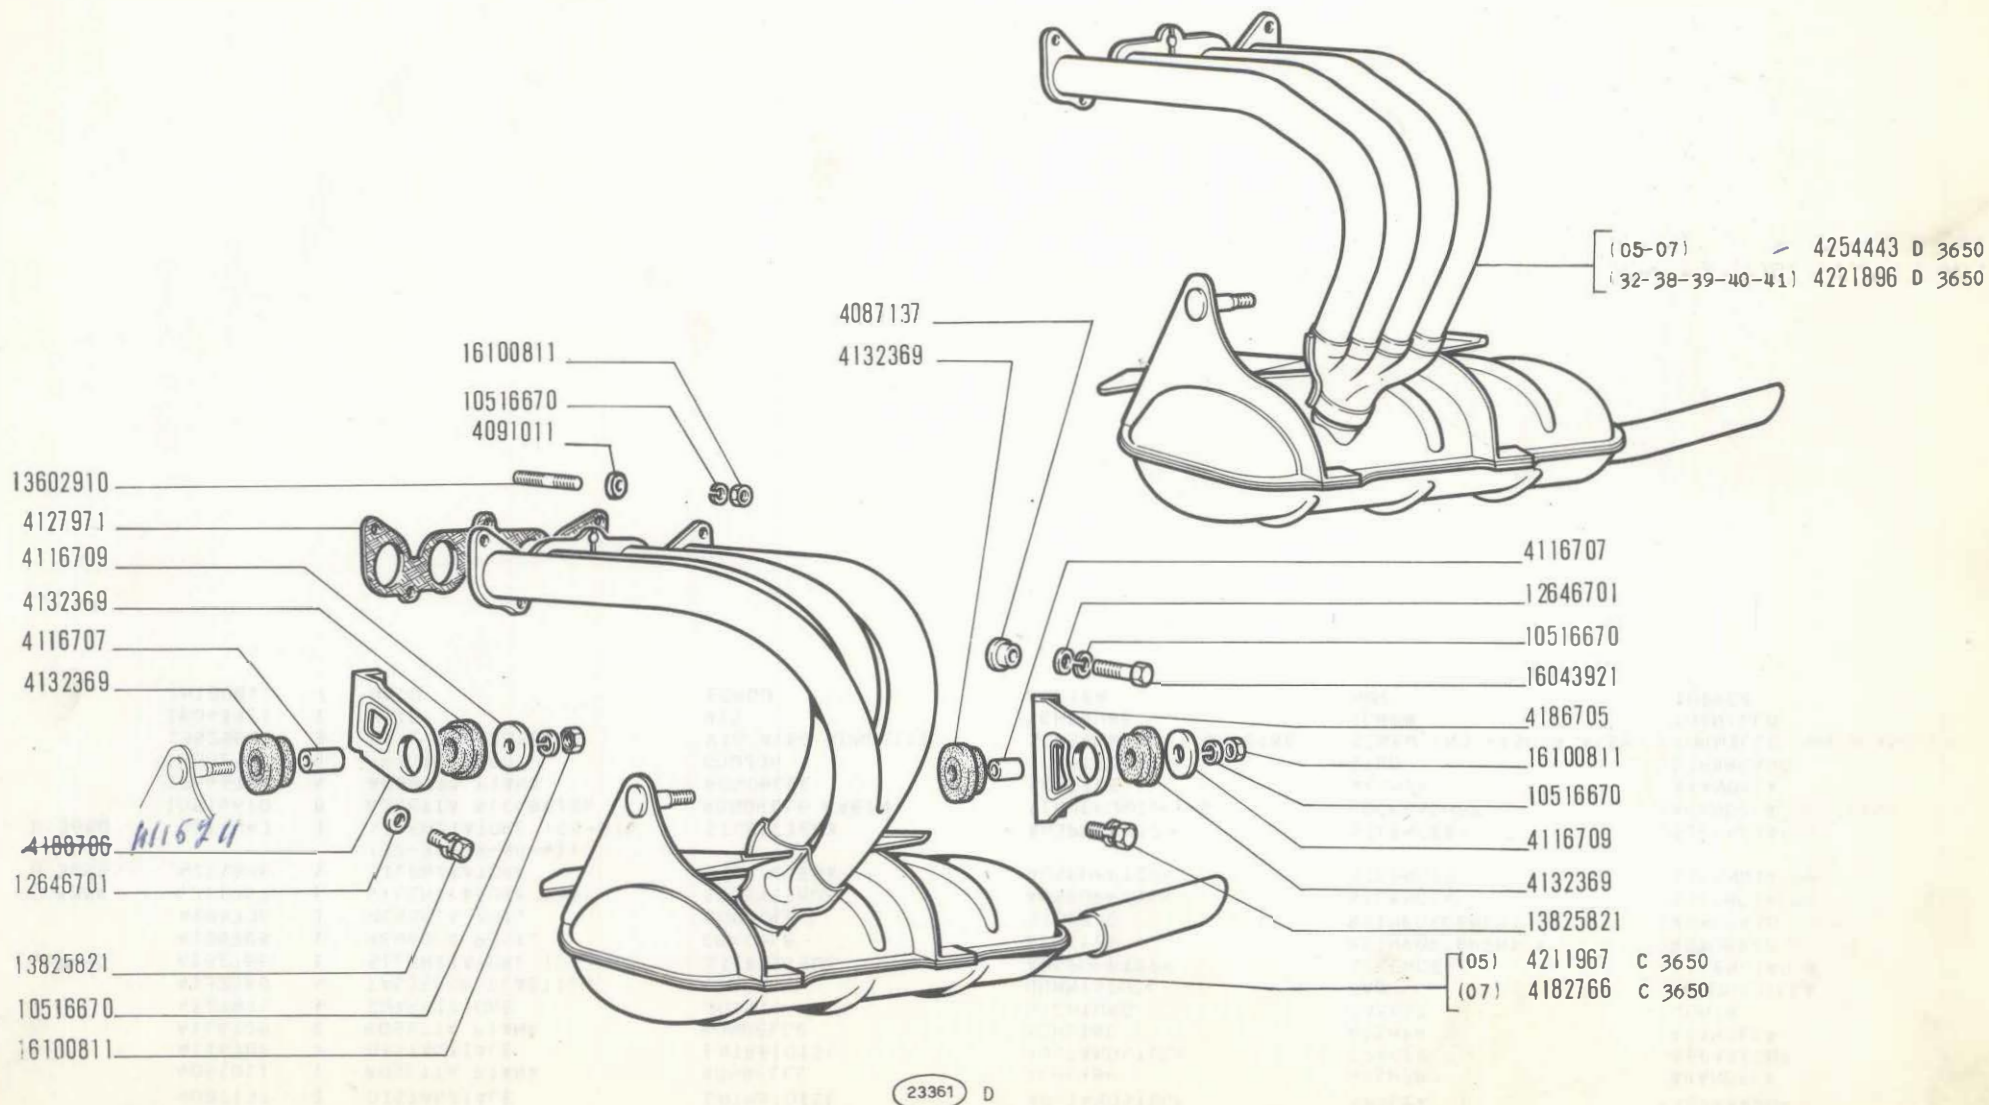

**850 Sport**

**CONDOTTO E TUBAZIONE DI SCARICO**


- Conduit et canalisation d'échappement
- Auspuffkrümmer und Leitung

- Exhaust Manifold and Piping
- Colector y tuberfa de escape

**A2.55**

V-1971

MODIF.	N.ORDINAZ. Q.	DENOMINAZIONE	DESIGNATION	BENENNUNG	DESCRIPTION	DENOMINACIONES
	4087137 1	DISTANZIALE	ENTRETOISE	ABSTANDSTUCK	SPACER	SEPARADOR
	4091011 1	ROSETTA PIANA	RONDELLE	SCHEIBE	WASHER	ARANDELA
	4116707 2	DISTANZIALE	ENTRETOISE	ABSTANDSTUCK	SPACER	SEPARADOR
	4116709 2	ROSETTA PIANA	RONDELLE	SCHEIBE	WASHER	ARANDELA
	4127971 1	GUARNIZIONE	JOINT	DICHTUNG	GASKET	JUNTA
	4132369 4	TASSELLO ELASTICO	TAMPON	GUMMISTUCK	PAD	ALMOHADILLA
C 3650	4182766 1	SILENZIATORE (07)	SILENCIEUX	AUSPUFFTOPF	SILENCER	SILENCIADOR
	4186705 1	MENSOLA POST.	CONSOLE	STUETZE	REINFORCEMENT	REFUERZO
	4186706 1	MENSOLA ANT.	CONSOLE	STUETZE	REINFORCEMENT	REFUERZO
C 3650	4211967 1	SILENZIATORE (05)	SILENCIEUX	AUSPUFFTOPF	SILENCER	SILENCIADOR
D 3650	4221896 1	SILENZIATORE (32-38-39-40-41)	SILENCIEUX	AUSPUFFTOPF	SILENCER	SILENCIADOR
D 3650	4254443 1	SILENZIATORE (05-07)	SILENCIEUX	AUSPUFFTOPF	SILENCER	SILENCIADOR
	10516670 8	ROSETTA SICUREZZA	RONDELLE FREIN	SICHERUNGSRING	LOCKWASHER	ARANDELA DE FRENO
	12646701 4	ROSETTA PIANA	RONDELLE	SCHEIBE	WASHER	ARANDELA
	13602910 5	PRIGIONIERO	GOUJON	STIFTSCHRAUBE	STUD	ESPARRAGO
	13825821 3	VITE CON ROSETTA	VIS AVEC RONDELLE	SCHRAUBE MIT SCHEIBE	SCREW END WASHER ASSY	TORNILLO CON ARANDELA
	16043921 1	VITE	VIS	SCHRAUBE	SCREW	TORNILLO
	16100811 7	DADO	ECROU	MUTTER	NUT	TUERCA

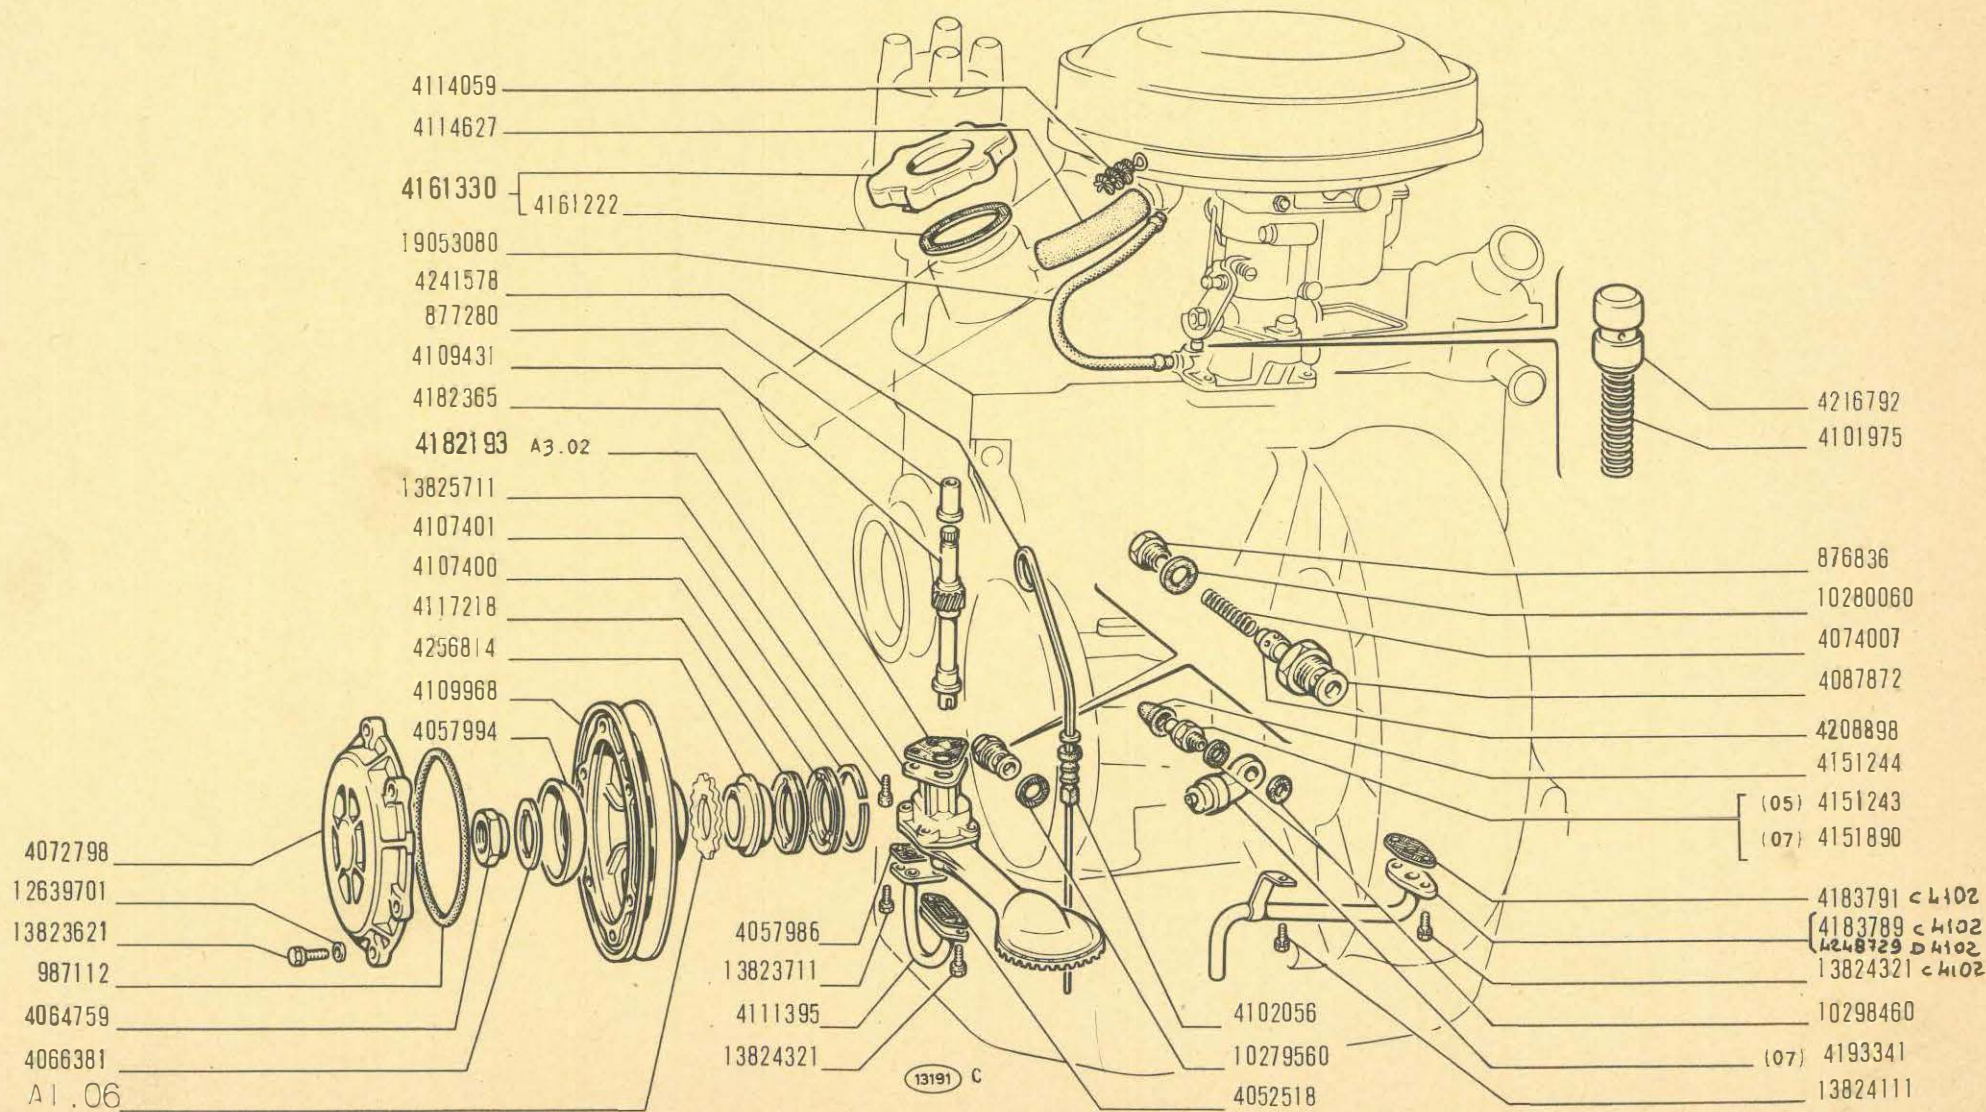

**850 Sport**

Graissage  
Schmierung

**LUBRIFICAZIONE**


Lubrication System  
Sistema de engrase

**A3.01**

V-197  
01-12-71





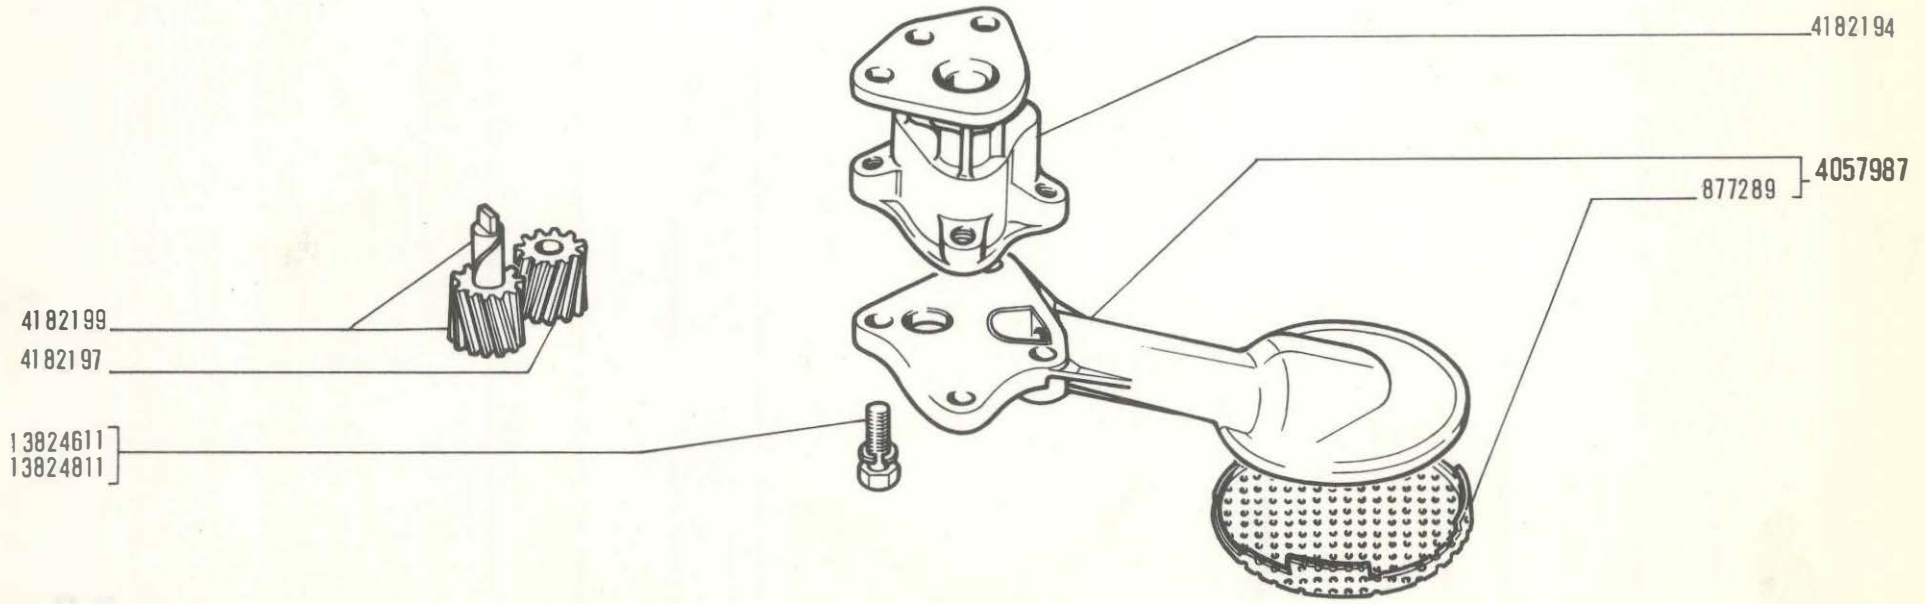

**850 Sport**

- *Pompe à huile*
- *Ölpumpe*

**POMPA OLIO 4182193**


- *Oil Pump*
- *Bomba de aceite*


**A3.02**

*IV-1968*

modif.	n. ordinaz.	quant.	Denominazione	Désignation	Benennung	Description	Denominaciones
	877289	1	Reticella	Crépine	Sieb	Strainer	Rejilla
	4057987	1	Tromba aspirazione compl.	Trompe	Saugkorb	Pump intake	Cuerpo de colador
	4182194	1	Corpo	Corps	Gehäuse	Body	Cuerpo
	4182197	1	Ingranaggio condotto	Pignon	Zahnrad	Gear	Piñón
	4182199	1	Alberino	Axe	Welle	Shaft	Eje
	13824611	1	Vite	Vis	Schraube	Screw	Tornillo
	13824811	1	Vite	Vis	Schraube	Screw	Tornillo

A3.02



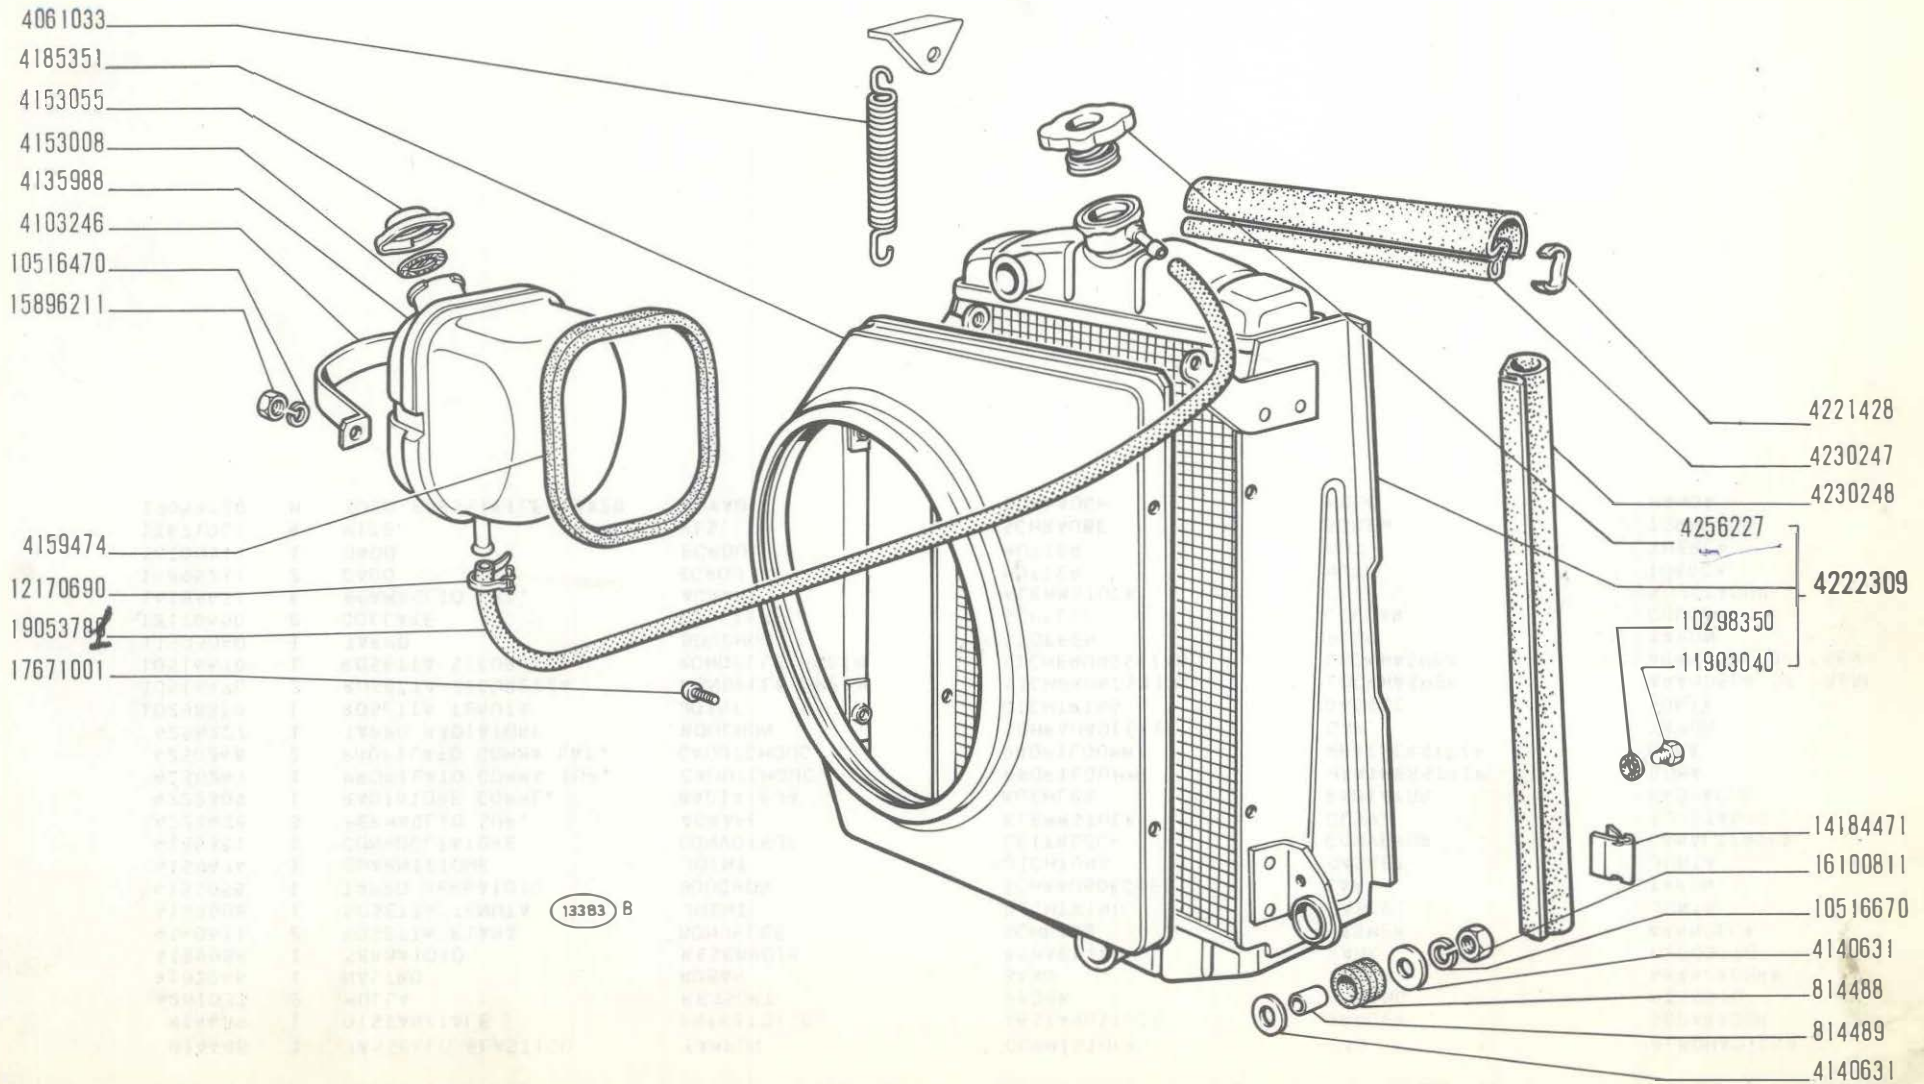

850 Sport

- Radiateur
- Kühler

**RADIATORE**

- Radiator
- Radiador

**A4.01**


V-1971

FIAT 850 SPORT (1 ED - 2 AGG)

A401

(5-1971)

MODIF.	N.ORDINAZ. Q.	DENOMINAZIONE	DESIGNATION	BENENNUNG	DESCRIPTION	DENOMINACIONES
	814488 1	TASSELLO ELASTICO	TAMPON	GUMMISTUCK	PAD	ALMOHADILLA
	814489 1	DISTANZIALE	ENTRETOISE	ABSTANDSTUCK	SPACER	SEPARADOR
	4061033 2	MOLLA	RESSORT	FEDER	SPRING	RESORTE
	4103246 1	NASTRO	RUBAN	BAND	STRAP	ABRAZADERA
	4135988 1	SERBATOIO	RESERVOIR	BEHAELTER	TANK	DEPOSITO
	4140631 2	ROSETTA PIANA	RONDELLE	SCHLEIBE	WASHER	ARANDELA
	4153008 1	ROSETTA TENUTA	JOINT	DICHTRING	GASKET	JUNTA
	4153055 1	TAPPO SERBATOIO	BOUCHON	SCHRAUBDECKEL	CAP	TAPON
	4159474 1	GUARNIZIONE	JOINT	DICHTUNG	GASKET	JUNTA
	4185351 1	CONVOGLIATORE	CONVOYEUR	LEITBLECH	CONVEYOR	CANALIZADOR
	4221428 3	FERMAGLIO SUP.	AGRAFE	KLEMMSTUCK	CLIP	SUJETADOR
	4222309 1	RADIATORE COMPL.	RADIATEUR	KUEHLER	RADIATOR	RADIADOR
	4230247 1	PROFILATO GOMMA SUP.	CAOUTCHOUC	PROFILGUMMI	WEATHERSTRIP	GOMA
	4230248 2	PROFILATO GOMMA LAT.	CAOUTCHOUC	PROFILGUMMI	WEATHERSTRIP	GOMA
	4256227 1	TAPPO RADIATORE	BOUCHON	SCHRAUBDECKEL	CAP	TAPON
	10298350 1	ROSETTA TENUTA	JOINT	DICHTRING	GASKET	JUNTA
	10516470 2	ROSETTA SICUREZZA	RONDELLE FREIN	SICHERUNGSRING	LOCKWASHER	ARANDELA DE FRENO
	10516670 1	ROSETTA SICUREZZA	RONDELLE FREIN	SICHERUNGSRING	LOCKWASHER	ARANDELA DE FRENO
	11903040 1	TAPPO	BOUCHON	STOPFEN	PLUG	TAPON
	12170690 2	COLLARE	COLLIER	SHELLE	COLLAR	COLLAR
	14184471 6	FERMAGLIO LAT.	AGRAFE	KLEMMSTUCK	CLIP	SUJETADOR
	15896211 2	DADO	ECROU	MUTTER	NUT	TUERCA
	16100811 1	DADO	ECROU	MUTTER	NUT	TUERCA
	17671001 4	VITE	VIS	SCHRAUBE	SCREW	TORNILLO
	19053780 M	TUBO FLESSIBILE 13x20	TUYAU	SCHLAUCH	HOSE	MANGA

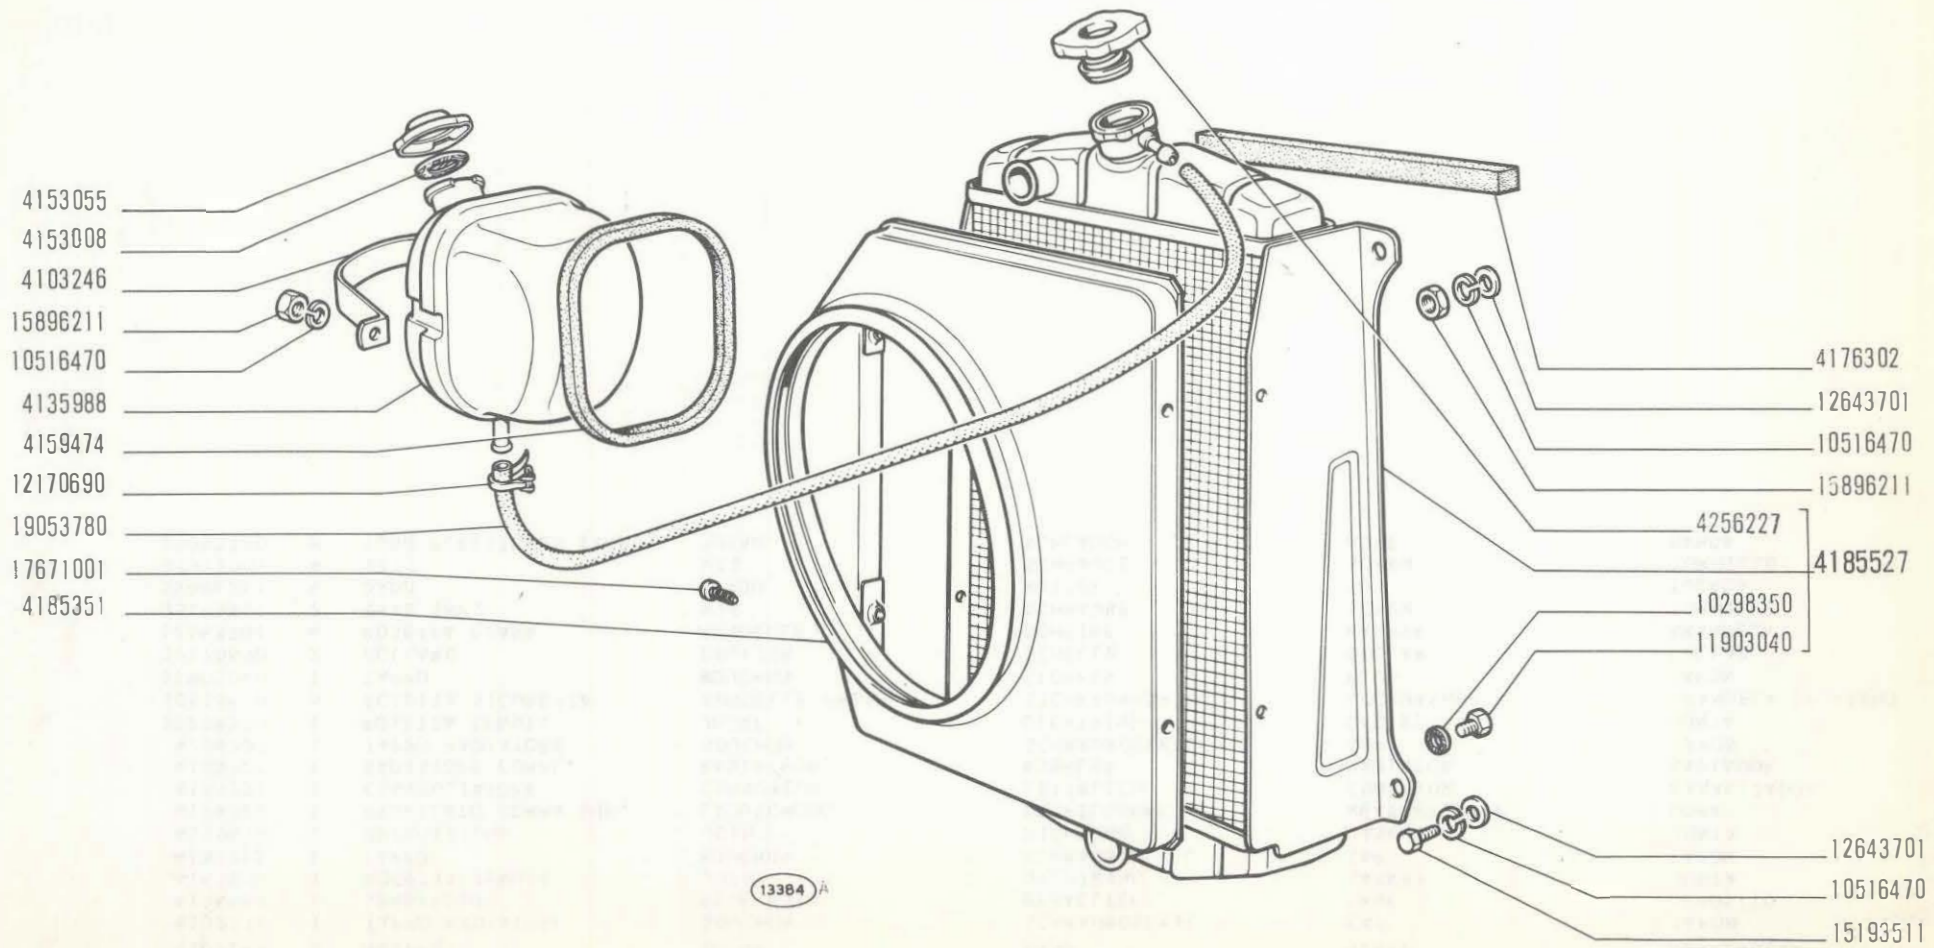

**850 Sport**

- Radiateur
- Kühler


**RADIATORE**

- Radiator
- Radiador

**A4.01/1**

V-1971

MODIF.	N.ORDINAZ. Q.	DENOMINAZIONE	DESIGNATION	BENENNUNG	DESCRIPTION	DENOMINACIONES
	4103246	1 NASTRO	RUBAN	BAND	STRAP	ABRAZAOERA
	4132376	1 TAPPO RADIATORE	BOUCHON	SCHRAUBDECKEL	CAP	TAPON
	4135988	1 SERBATOIO	RESERVOIR	BEHAELTER	TANK	DEPOSITO
	4153008	1 ROSETTA TENUTA	JOINT	DICHTRING	GASKET	JUNTA
	4153055	1 TAPPO	BOUCHON	SCHRAUBDECKEL	CAP	TAPON
	4159474	1 GUARNIZIONE	JOINT	DICHTUNG	GASKET	JUNTA
	4176302	1 PROFILATO GOMMA SUP.	CAOUTCHOUC	PROFILGUMMI	WEATHERSTRIP	GOMA
	4185351	1 CONVOGLIATORE	CONVOYEUR	LEITBLECH	CONVEYOR	CANALIZADOR
	4185527	1 RADIATORE COMPL.	RADIATEUR	KUEHLER	RADIATOR	RADIADOR
	4256227	1 TAPPO RADIATORE	BOUCHON	SCHRAUBDECKEL	CAP	TAPON
	10298350	1 ROSETTA TENUTA	JOINT	DICHTRING	GASKET	JUNTA
	10516470	6 ROSETTA SICUREZZA	RONDELLE FREIN.	SICHERUNGSRING	LOCKWASHER	ARANDELA DE FRENO
	11903040	1 TAPPO	BOUCHON	STOPFEN	PLUG	TAPON
	12170690	2 COLLARE	COLLIER	SCHELLE	COLLAR	COLLAR
	12643701	4 ROSETTA PIANA	RONDELLE	SCHEIBE	WASHER	ARANDELA
	15193511	2 VITE INF.	VIS	SCHRAUBE	SCREW	TORNILLO
	15896211	4 DADO	ECROU	MUTTER	NUT	TUERCA
	17671001	4 VITE	VIS	SCHRAUBE	SCREW	TORNILLO
	19053780	M TUBO FLESSIBILE 13X20	TUYAU	SCHLAUCH	HOSE	MANGA

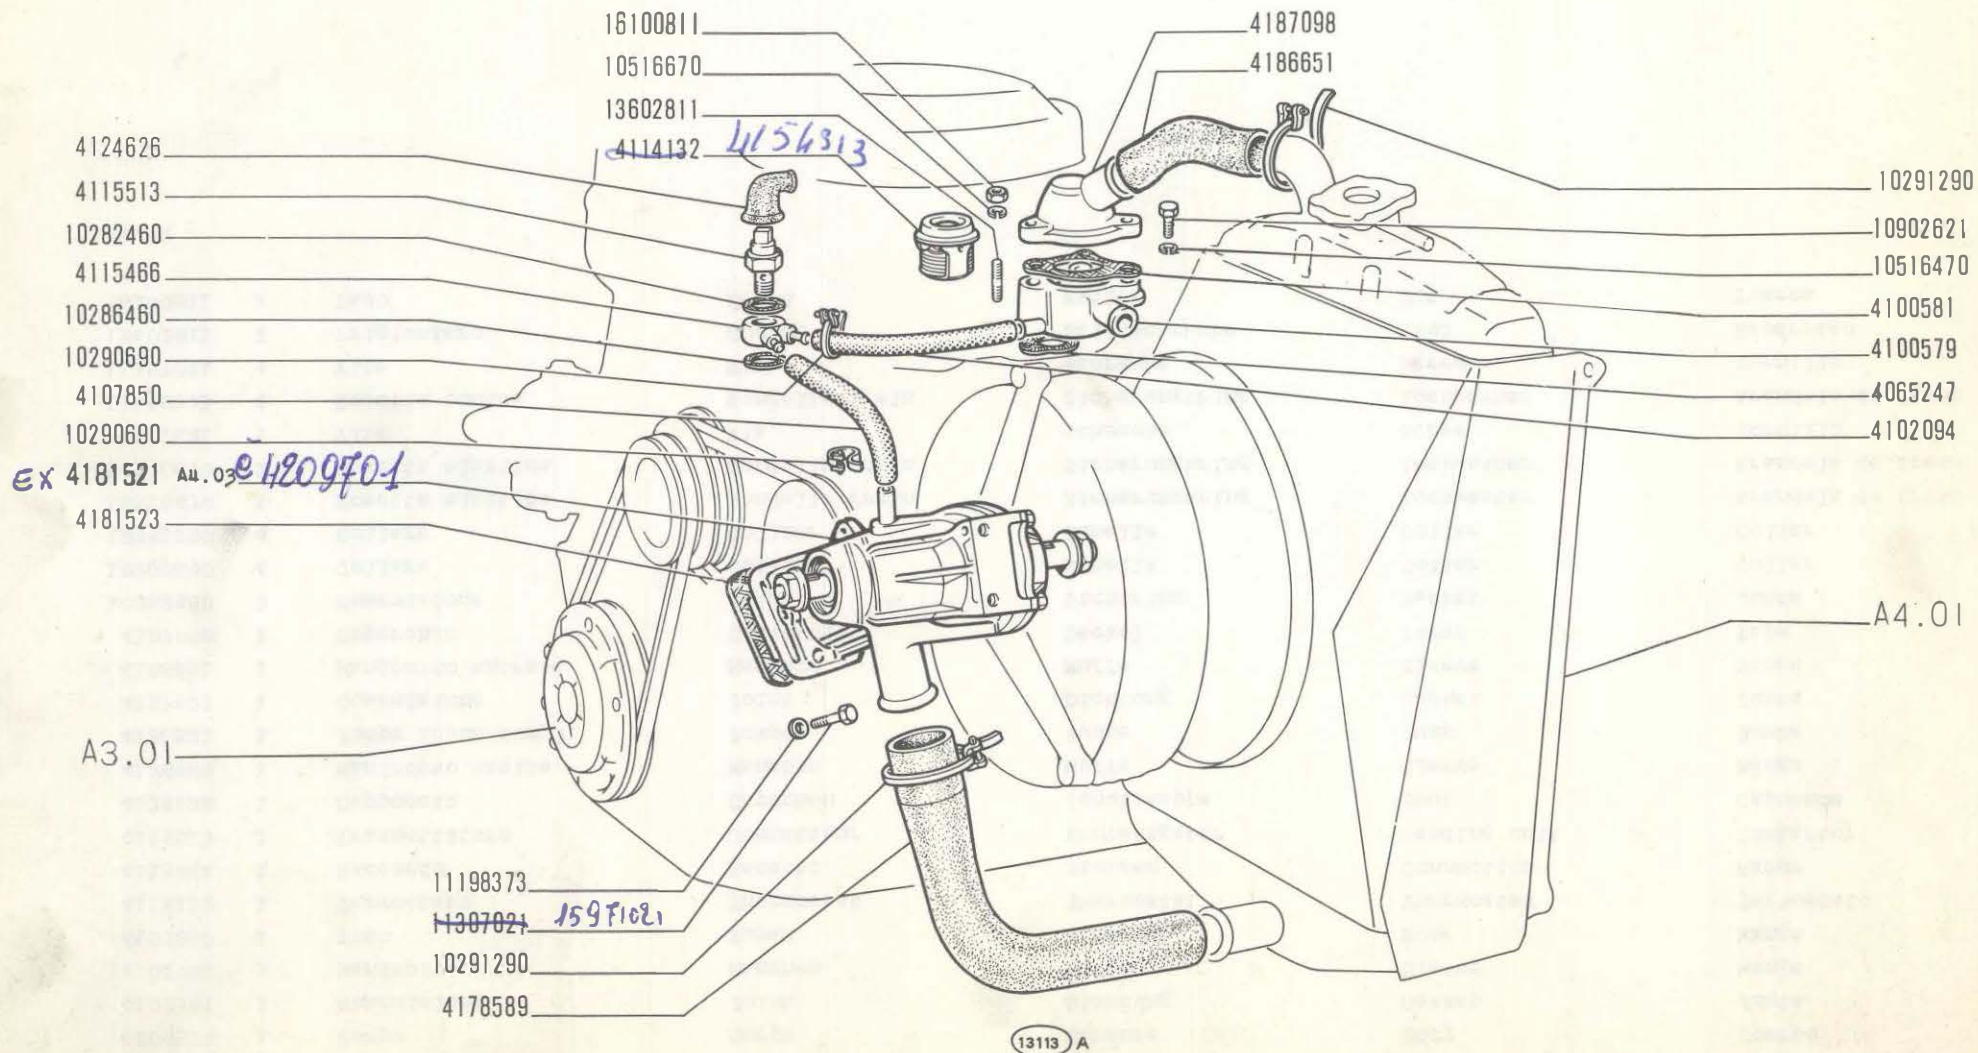

850 Sport

**POMPA ACQUA E TUBAZIONI**

- *Pompe et canalisations d'eau*
- *Wasserpumpe und Leitungen*


- *Water Pump and Lines*
- *Bomba de agua y tuberías*

**A4.02**

IV-1968



modif.	n. ordinaz.	quant.	Denominazione	Désignation	Benennung	Description	Denominaciones
	4065247	1	Guarnizione	Joint	Dichtung	Gasket	Junta
	4100579	1	Corpo	Corps	Gehäuse	Body	Cuerpo
	4100581	1	Guarnizione	Joint	Dichtung	Gasket	Junta
	4102094	1	Manicotto	Manchon	Muffe	Sleeve	Manga
	4107850	1	Tubo	Tuyau	Schlauch	Hose	Manga
	4114132	1	Termostato	Thermostat	Thermostat	Thermostat	Termostato
	4115466	1	Raccordo	Raccord	Stutzen	Connection	Racor
	4115513	1	Trasmettitore	Contacteur	Kontaktgeber	Sending unit	Contacteur
	4124626	1	Cappuccio	Capuchon	Schutzkappe	Boot	Capuchón
	4178589	1	Manicotto uscita	Manchon	Muffe	Sleeve	Manga
	4181521	1	Pompa acqua compl.	Pompe	Pumpe	Pump	Bomba
	4181523	1	Guarnizione	Joint	Dichtung	Gasket	Junta
	4186651	1	Manicotto entrata	Manchon	Muffe	Sleeve	Manga
	4187098	1	Coperchio	Couvercle	Deckel	Cover	Tapa
	10282460	2	Guarnizione	Joint	Dichtring	Gasket	Junta
	10290690	4	Collare	Collier	Schelle	Collar	Collar
	10291290	4	Collare	Collier	Schelle	Collar	Collar
	10516470	1	Rosetta elastica	Rondelle frein	Sicherungsring	Lockwasher	Arandela de freno
	10516670	2	Rosetta elastica	Rondelle frein	Sicherungsring	Lockwasher	Arandela de freno
	10902621	1	Vite	Vis	Schraube	Screw	Tornillo
	11198373	4	Rosetta conica	Rondelle frein	Sicherungsring	Lockwasher	Arandela de freno
	11307021	4	Vite	Vis	Schraube	Screw	Tornillo
	13602811	2	Frigioniero	Goujon	Stiftschraube	Stud	Espárrago
	16100811	2	Dado	Écrou	Mutter	Nut	Tuerca

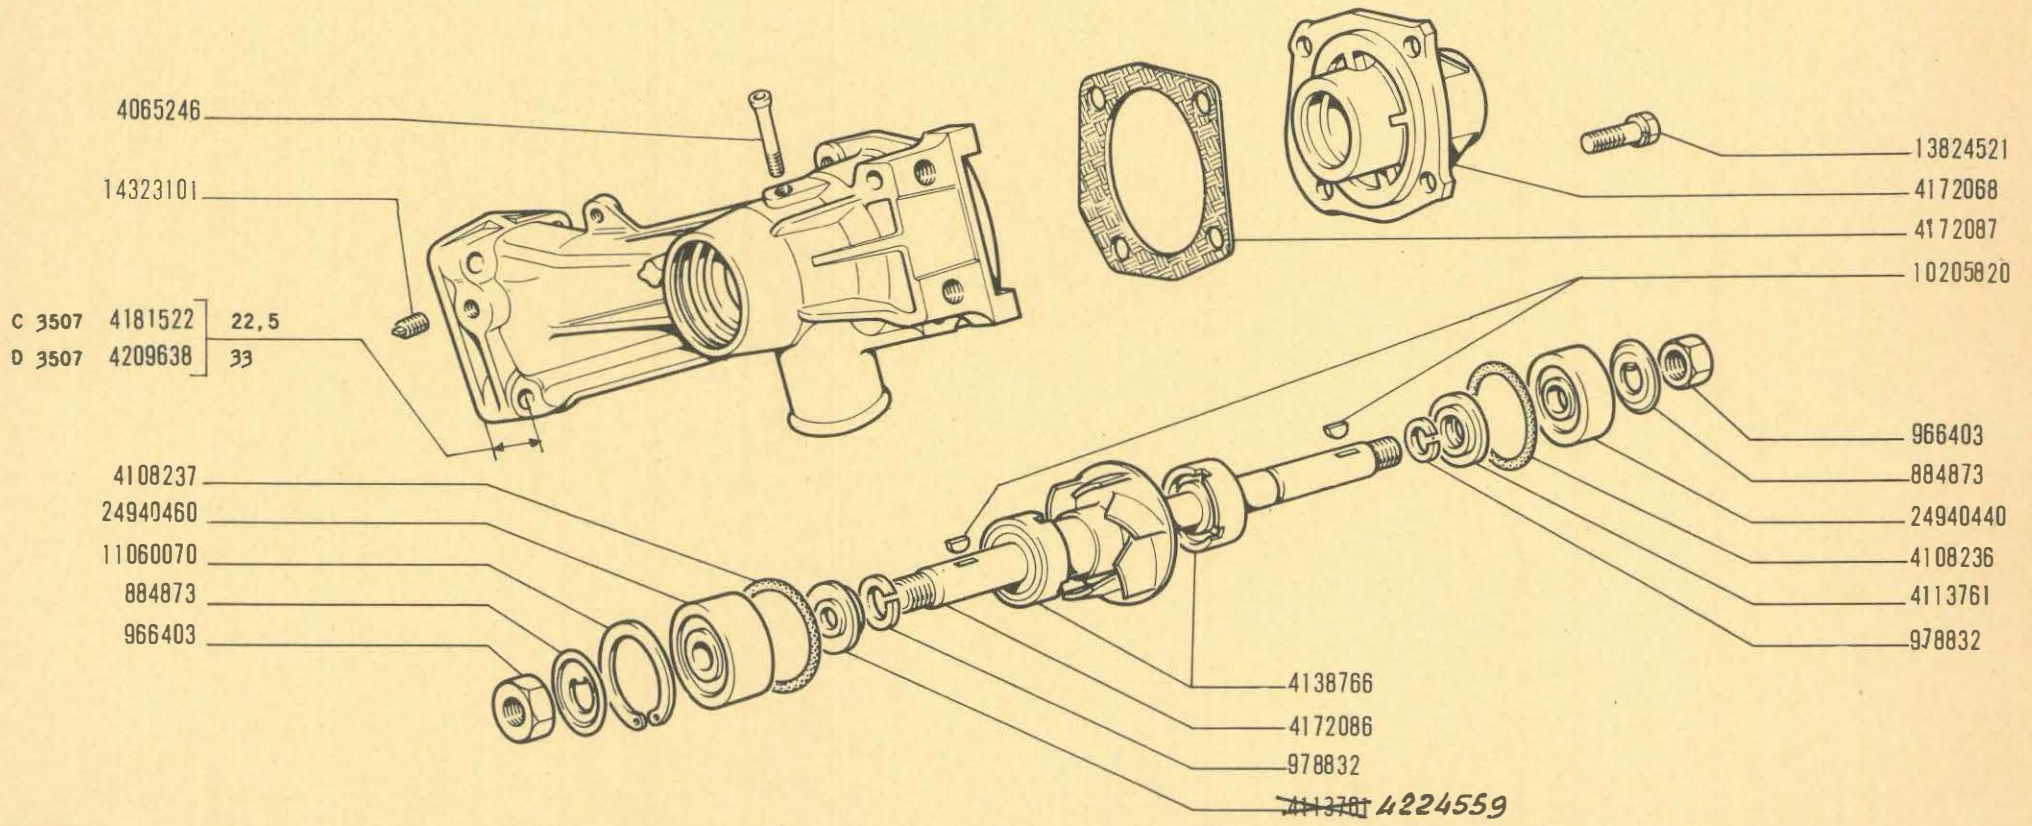

(13496)B

**850 Sport**

*Pompe à eau  
Wasserpumpe*


**POMPA ACQUA 4181521**

*Water Pump  
Bomba de agua*

**A4.03**

*V-197T  
31-01-72*



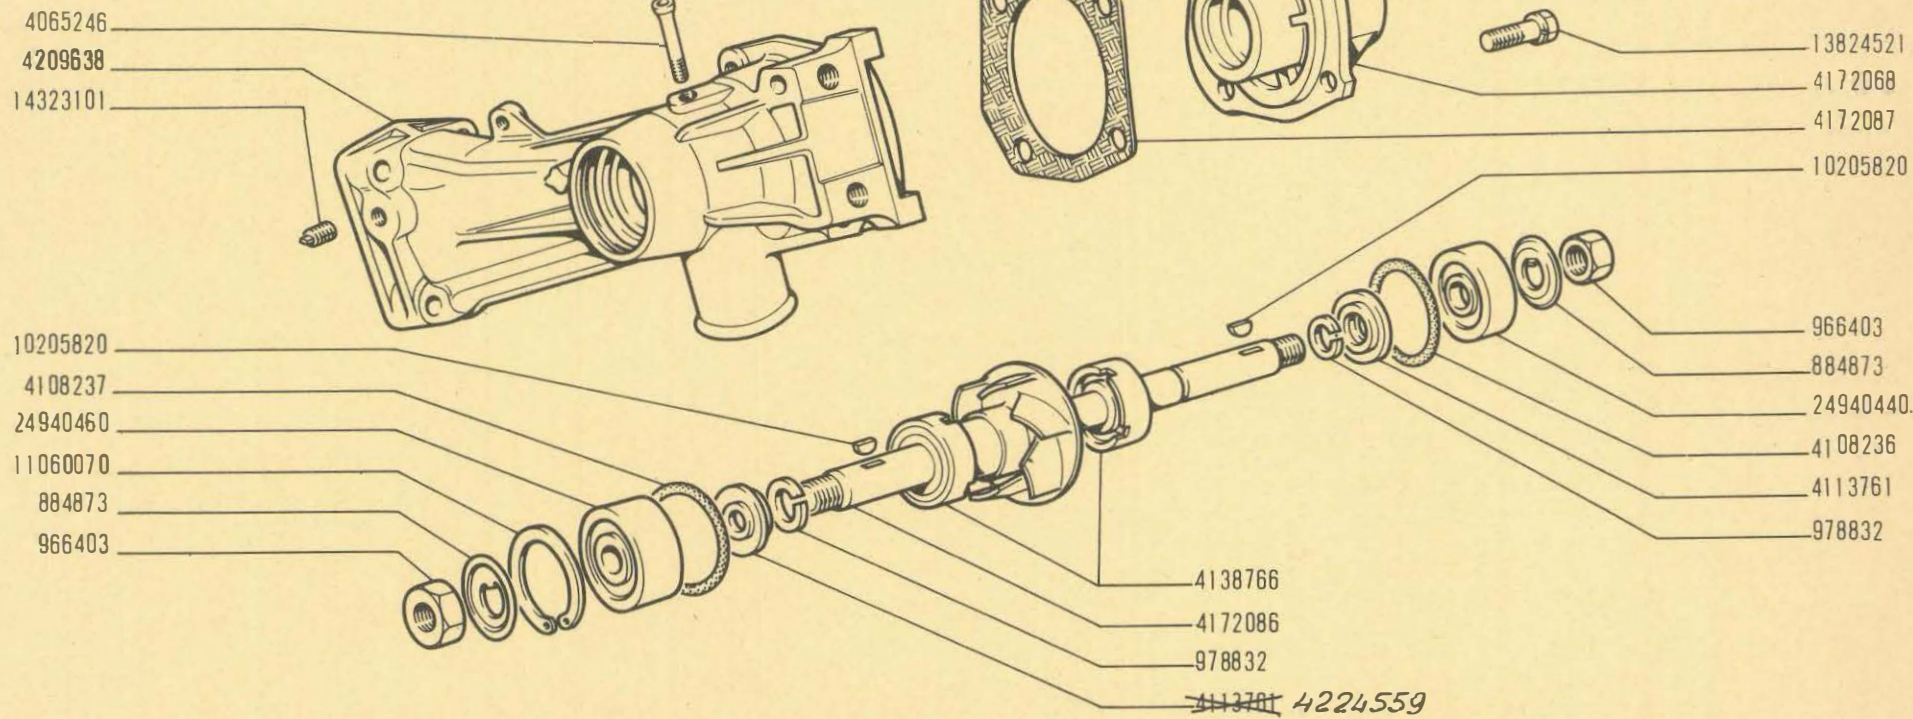

13496/1

**850 Sport**

Pompe à eau  
Wasserpumpe


**POMPA ACQUA 4209701**

Water Pump  
Bomba de agua

**A4.03/1**

XL-1909  
31-01-72



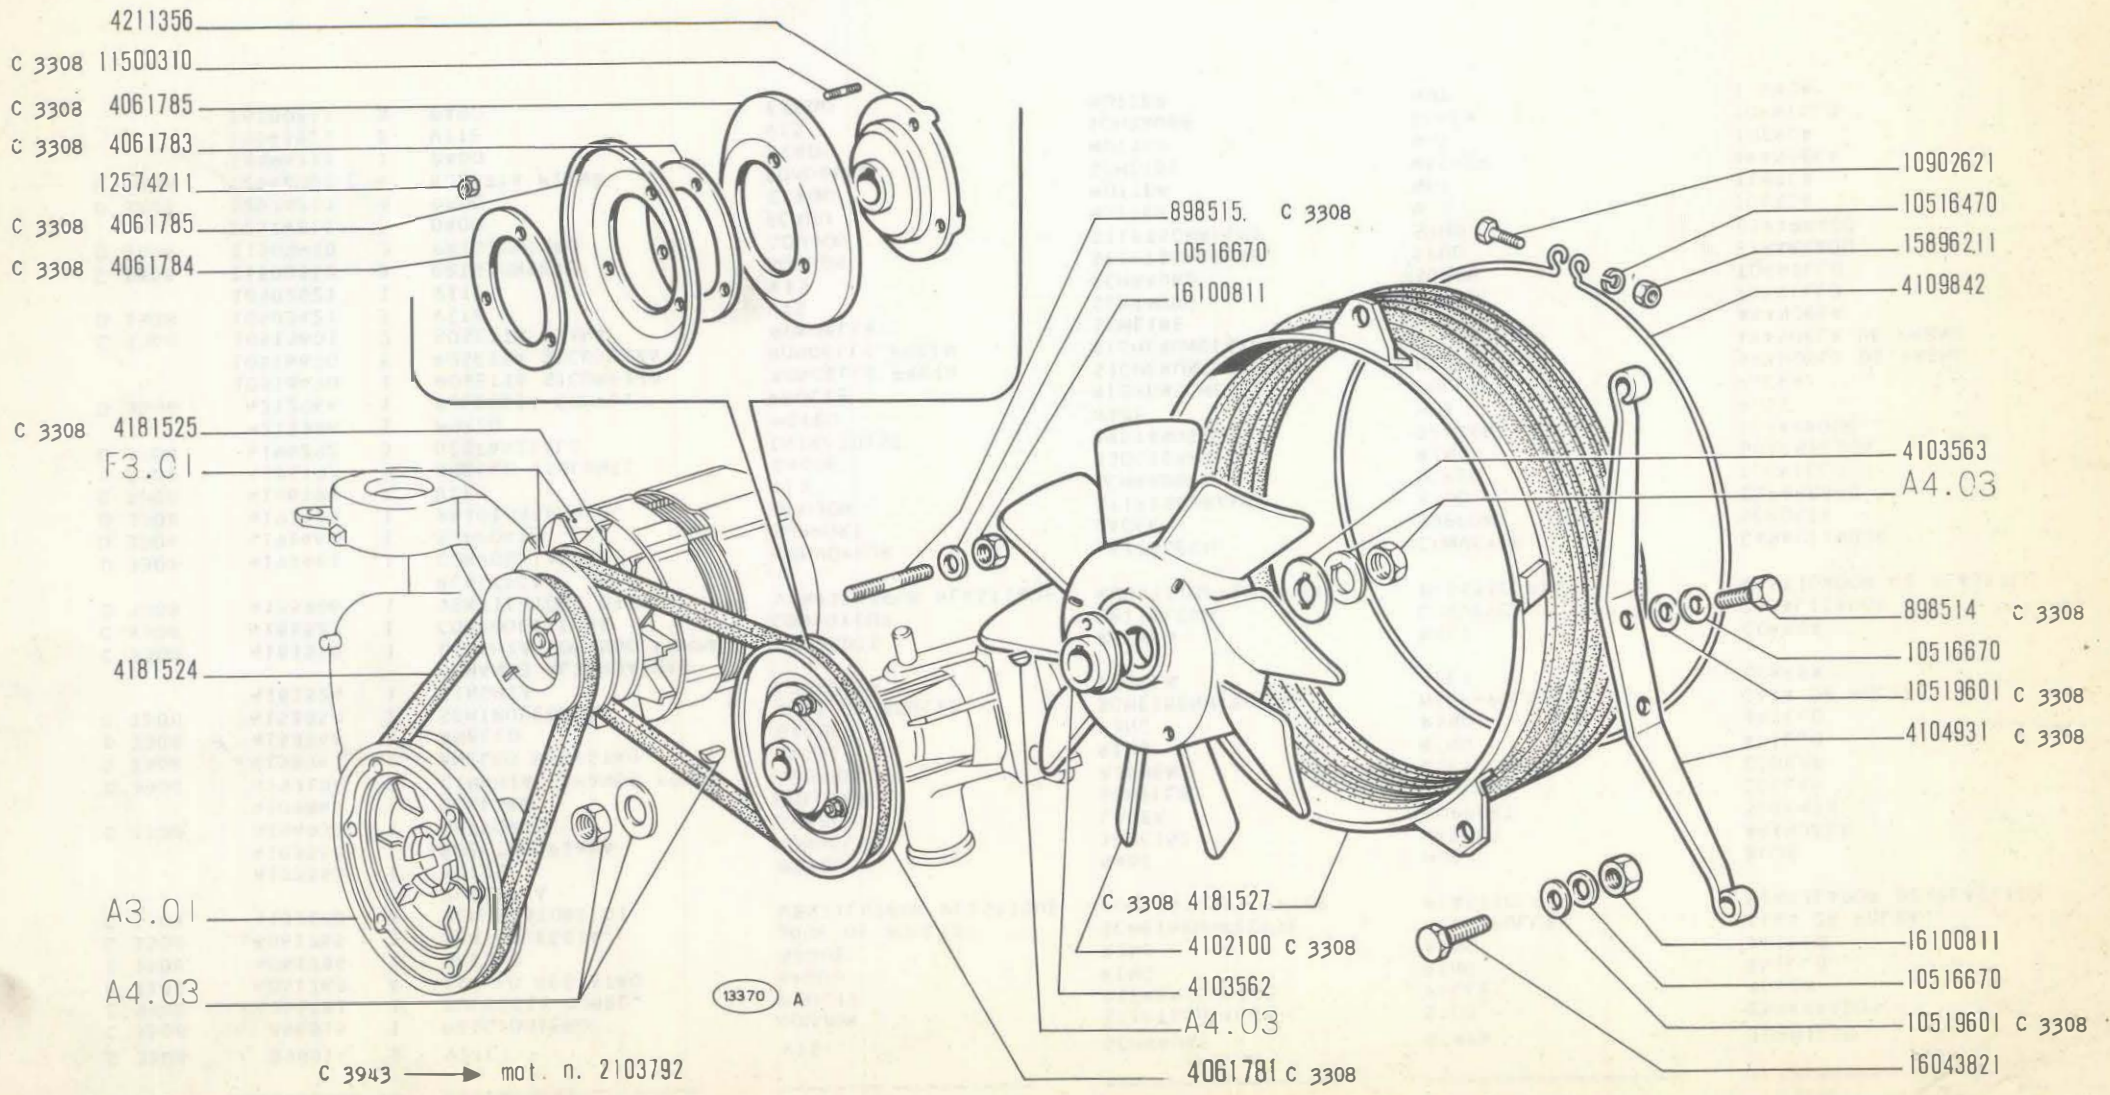

**850 Sport**

- Ventilateur
- Lüfter

**VENTILATORE**

- Fan
- Ventilador

**A4.09**

1/2

V-1971

MODIF.	N.ORDINAZ.	Q.	DENOMINAZIONE	DESIGNATION	BENENNUNG	DESCRIPTION	DENOMINAZIONES
C 3308	898514	2	VITE	VIS	SCHRAUBE	SCREW	TORNILLO
C 3308	898515	1	PRIGIONIERO	GOUJON	STIFTSCHRAUBE	STUD	ESPARRAGO
C 3308	4061781	1	PULEGGIA COMPL.	POULIE	RIEMENSCHLEIBE	PULLEY	POLEA
C 3308	4061783	4	ANELLO REGISTRO	BAGUE	RING	RING	ANILLO
C 3308	4061784	1	ANELLO	BAGUE	RING	RING	ANILLO
C 3308	4061785	2	SEMIPULEGGIA	JOUE DE POULIE	SCHEIBENHAELFTE	HALF-PULLEY	CARA DE POLEA
C 3308	4102100	1	VENTILATORE DI PLASTICA	VENTILATEUR PLASTIQUE	KUNSTSTOFFLUEFTER	PLASTIC FAN	VENTILADOR DE PLASTICO
	4103562	1	MOZZO	MOYEU	NABE	HUB	BUJE
	4103563	1	ROSETTA PIANA	RONDÈLLE	SCHEIBE	WASHER	ARANDELA
C 3308	4104931	1	SUPPORTO	SUPPORT	LAGER	SUPPORT	SOPORTE
	4109842	1	COLLARE	COLLIER	SCHELLE	COLLAR	COLLAR
D 3308	4153106	1	CINGHIA COMANDO POMPA	COURROIE	RIEMEN	BELT	CORREA
D 3308	4158947	4	ANELLO REGISTRO	BAGUE	RING	RING	ANILLO
D 3308	4158948	1	ANELLO	BAGUE	RING	RING	ANILLO
D 3308	4158950	2	SEMIPULEGGIA	JOUE DE POULIE	SCHEIBENHAELFTE	HALF-PULLEY	CARA DE POLEA
	4181524	1	CINGHIA	COURROIE	RIEMEN	BELT	CORREA
C 3308	4181525	1	COMANDO ALTERNATORE	COURROIE	RIEMEN	BELT	CORREA
C 3308	4181527	1	CINGHIA COMANDO POMPA	CONVOYEUR	LEITBLECH	CONVEYOR	CANALIZZADOR
D 3308	4185706	1	CONVOGLIATORE	CONVOYEUR	LEITBLECH	CONVEYOR	CANALIZZADOR
D 3308	4191461	1	VENTILATORE DI PLASTICA	VENTILATEUR PLASTIQUE	KUNSTSTOFFLUEFTER	PLASTIC FAN	VENTILADOR DE PLASTICO
D 3308	4191461	1	CONVOGLIATORE	CONVOYEUR	LEITBLECH	CONVEYOR	CANALIZZADOR
D 3308	4191462	1	SUPPORTO	SUPPORT	LAGER	SUPPORT	SOPORTE
D 3308	4191463	1	PRIGIONIERO	GOUJON	STIFTSCHRAUBE	STUD	ESPARRAGO
D 3308	4196196	2	VITE	VIS	SCHRAUBE	SCREW	TORNILLO
D 3308	4196197	3	ANELLO ISOLANTE	BAGUE	ISOLIERRING	RING	GUARNICION
D 3308	4196292	3	DISTANZIALE	ENTRETOISE	ABSTANDSTUCK	SPACER	SEPARADOR
	4211356	1	MOZZO	MOYEU	NABE	HUB	BUJE
D 3308	4212966	1	PULEGGIA COMPL.	POULIE	RIEMENSCHLEIBE	PULLEY	POLEA
	10516470	1	ROSETTA SICUREZZA	RONDÈLLE FREIN	SICHERUNGSRING	LOCKWASHER	ARANDELA DE FRENO
	10516670	5	ROSETTA SICUREZZA	RONDÈLLE FREIN	SICHERUNGSRING	LOCKWASHER	ARANDELA DE FRENO
C 3308	10519601	2	ROSETTA PIANA	RONDÈLLE	SCHEIBE	WASHER	ARANDELA
D 3308	10902421	3	VITE	VIS	SCHRAUBE	SCREW	TORNILLO
	10902621	1	VITE	VIS	SCHRAUBE	SCREW	TORNILLO
C 3308	11500310	3	PRIGIONIERO	GOUJON	STIFTSCHRAUBE	STUD	ESPARRAGO
D 3308	11500410	3	PRIGIONIERO	GOUJON	STIFTSCHRAUBE	STUD	ESPARRAGO
	12574211	3	DADO	ECROU	MUTTER	NUT	TUERCA
D 3308	12574211	3	DADO	ECROU	MUTTER	NUT	TUERCA
D 3308	12642001	6	ROSETTA PIANA	RONDÈLLE	SCHEIBE	WASHER	ARANDELA
	15896211	1	DADO	ECROU	MUTTER	NUT	TUERCA
	16043821	2	VITE	VIS	SCHRAUBE	SCREW	TORNILLO
	16100811	3	DADO	ECROU	MUTTER	NUT	TUERCA

D 3308 11500410  
 D 3308 4158950  
 D 3308 4158947  
 D 3308 4158950  
 D 3308 4158948  
 D 3308 12574211

10902421 D 3308  
 4191463 D 3308  
 12642001 D 3308  
 4196197 D 3308  
 4196292 D 3308  
 12642001 D 3308

12642001 D 3308  
 4191462 D 3308  
 4196197 D 3308  
 4196292 D 3308  
 12642001 D 3308  
 4196196 D 3308

F3.01  
 A3.01

C 3943 → mot. n. 2103792

4212966 D 3308  
 4153106 D 3308  
 D 3308 4185706  
 D 3308 4191461

3308/1 A

## VENTILATORE

850 Sport

● Ventilateur  
 ● Lüfter

● Fan  
 ● Ventilador


A4.09

2/2

V-1971





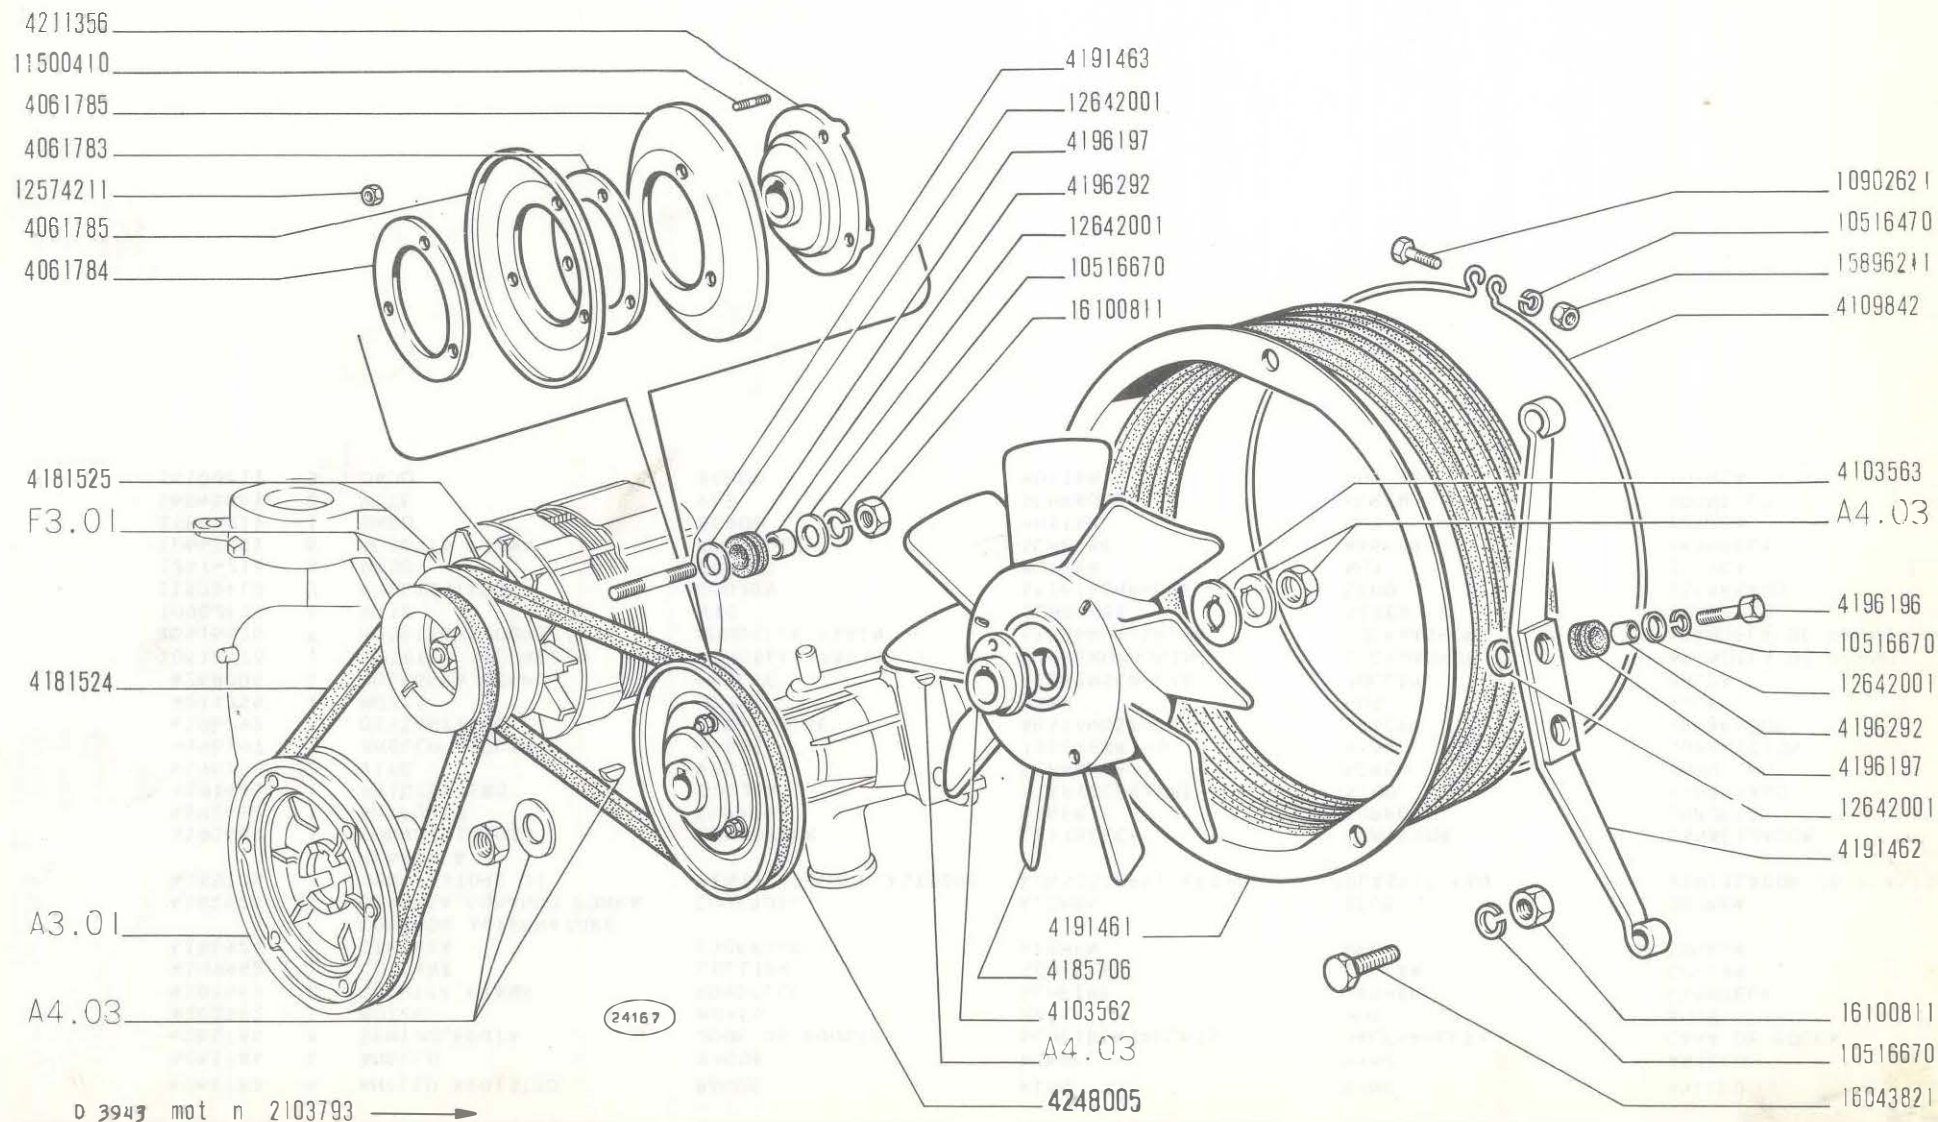

**VENTILATORE**

**850 Sport**


*Ventilateur  
Lüfter*

*Fan  
Ventilador*

**A4.09/A**

V-1971

MODIF.	N. ORDINAZ. Q.	DENOMINAZIONE	DESIGNATION	BENENNUNG	DESCRIPTION	DENOMINACIONES
	4061783	4 ANELLO REGISTRO	BAGUE	RING	RING	ANILLO
	4061784	1 ANELLO	BAGUE	RING	RING	ANILLO
	4061785	2 SEMIPULEGGIA	JOUE DE POULIE	SCHEIBENHAELFTE	HALF-PULLEY	CARA DE POLEA
	4103562	1 MOZZO	MOYEU	NABE	HUB	BUJE
	4103563	1 ROSETTA PIANA	RONDELLE	SCHEIBE	WASHER	ARANDELA
	4109842	1 COLLARE	COLLIER	SCHELLE	COLLAR	COLLAR
	4181524	1 CINGHIA	COURROIE	RIEMEN	BELT	CORREA
	4191461	1 CONVOGLIATORE	CONVOYEUR	LEITBLECH	CONVEYOR	CANALIZADOR
	4191462	1 SUPPORTO	SUPPORT	LAGER	SUPPORT	SOPORTE
	4191463	1 PRIGIONIERO	GOUJON	STIFTSCHRAUBE	STUD	ESPARRAGO
	4196196	2 VITE	VIS	SCHRAUBE	SCREW	TORNILLO
	4196197	3 ANELLO ISOLANTE	BAGUE	ISOLIERRING	RING	GUARNICION
	4196292	3 DISTANZIALE	ENTRETOISE	ABSTANDSTUCK	SPACER	SEPARADOR
	4211356	1 MOZZO	MOYEU	NABE	HUB	BUJE
	4248005	1 PULEGGIA COMPL.	POULIE	RIEMENSCHLEIBE	PULLEY	POLEA
	10516470	1 ROSETTA SICUREZZA	RONDELLE FREIN	SICHERUNGSRING	LOCKWASHER	ARANDELA DE FRENO
	10516670	5 ROSETTA SICUREZZA	RONDELLE FREIN	SICHERUNGSRING	LOCKWASHER	ARANDELA DE FRENO
	10902621	1 VITE	VIS	SCHRAUBE	SCREW	TORNILLO
	11500410	3 PRIGIONIERO	GOUJON	STIFTSCHRAUBE	STUD	ESPARRAGO
	12574211	3 DADO	ECROU	MUTTER	NUT	TUERCA
	12642001	6 ROSETTA PIANA	RONDELLE	SCHEIBE	WASHER	ARANDELA
	15896211	1 DADO	ECROU	MUTTER	NUT	TUERCA
	16043821	2 VITE	VIS	SCHRAUBE	SCREW	TORNILLO
	16100811	3 DADO	ECROU	MUTTER	NUT	TUERCA

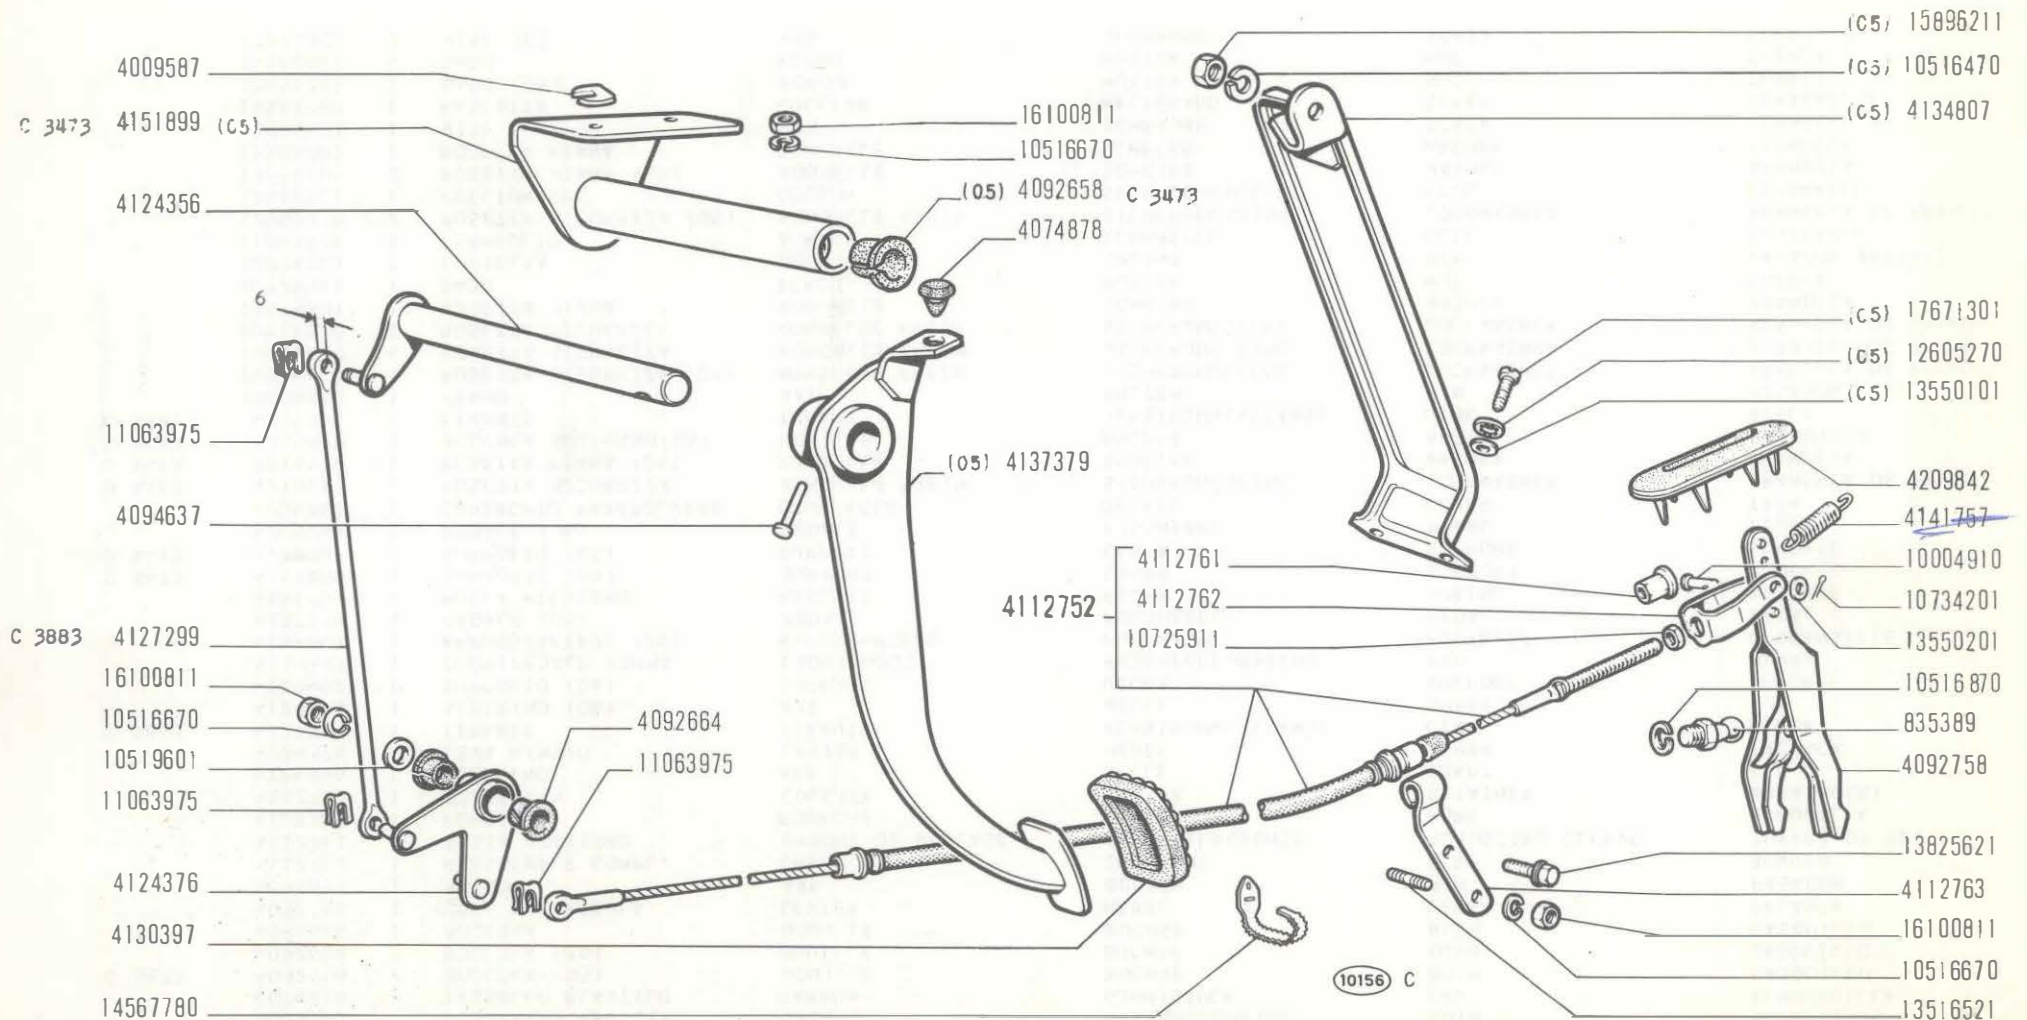

**850 Sport**

**COMANDO DISINNESTO FRIZIONE**

- *Commande de débrayage*
- *Kupplungsbetätigung*

- *Clutch Release Control*
- *Sistema de embrague*

**B1.01**

1/2

V-1971



**Questo documento è stato  
scaricato GRATUITAMENTE  
Da [www.iw1axr.eu/auto.htm](http://www.iw1axr.eu/auto.htm)**

**Questo documento è stato  
scaricato GRATUITAMENTE  
Da [www.iw1axr.eu/auto.htm](http://www.iw1axr.eu/auto.htm)**


MODIF.	N.ORDINAZ.	Q.	DENOMINAZIONE	DESIGNATION	BENENNUNG	DESCRIPTION	DENOMINACIONES
	835389	1	TESTA GIUNTO SFERICO	JOINT A ROTULE	KUGELPFANNE	SOCKET	ARTICULACION
	4009587		PIASTRINA REGISTRO	CALE	DISTANZSCHEIBE	SHIM	SUPLEMENTO
C 3473	4074878	2	TASSELLO ELASTICO	TAMPON	GUMMISTUCK	PAD	ALMOHADILLA
	4092658	2	BOCCOLA (05)	DOUILLE	BUCHSE	BUSH	CASQUILLO
	4092658	2	BOCCOLA (06)	DOUILLE	BUCHSE	BUSH	CASQUILLO
	4092664	2	BOCCOLA	DOUILLE	BUCHSE	BUSH	CASQUILLO
	4092758	1	LEVA A FORCELLA	LEVIER	HEBEL	LEVER	PALANCA
	4094637	1	PERNO	AXE	BOLZEN	PIN	PASADOR
	4112752	1	FLESSIBILE COMPL.	CABLE	ZUGDRAHT	WIRE	BOWDEN
	4112761	1	TESTA REGISTRO	EMBOUT DE REGLAGE	EINSTELLBUECHSE	ADJUSTING SLEEVE	TUERCA DE REGLAJE
	4112762	1	FORCELLA	FOURCHE	GABEL	FORK	HORQUILLA
	4112763	1	STAFFETTA	COLLIER	HALTER	RETAINER	ABRAZADERA
	4124356	1	ALBERINO	AXE	WELLE	SHAFT	EJE
	4124376	1	LEVA RINVIO	LEVIER	HEBEL	LEVER	PALANCA
C 3883	4127299	1	TIRANTE	TIRANT	VERBINDUNGSSTANGE	LINK	BIELA
	4129436	1	ALBERINO (06)	AXE	WELLE	SHAFT	EJE
	4129442	1	SUPPORTO (06)	SUPPORT	LAGER	SUPPORT	SOPORTE
	4130397	1	COPRIPIEDALE GOMMA	CAOUTCHOUC	FUSSHEBELUBERZUG	PAD	FORRO
	4134807	1	APPOGGIAPIEDE (05)	REPOSE-PIEDS	FUSSRASTE	FOOTREST	DESCANSAPIE
	4137379	1	PEDALE (05)	PEDALE	FUSSHEBEL	PEDAL	PEDAL
	4141757	1	MOLLA RICHIAMO	RESSORT	FEDER	SPRING	RESORTE
C 3473	4151899	1	SUPPORTO (05)	SUPPORT	LAGER	SUPPORT	SOPORTE
D 3473	4188987	1	SUPPORTO (05)	SUPPORT	LAGER	SUPPORT	SOPORTE
	4205265	1	PEDALE (06)	PEDALE	FUSSHEBEL	PEDAL	PEDAL
	4209842	1	COPERCHIO PARAPOLVERE	COUVERCLE	DECKEL	COVER	TAPA
D 3883	4210117	2	ROSETTA SICUREZZA	RONDELLE FREIN	SICHERUNGSRING	LOCKWASHER	ARANDELA DE FRENO
D 3473	4215594	1	ROSETTA PIANA (05)	RONDELLE	SCHEIBE	WASHER	ARANDELA
D 3473	4215595	1	BOCCOLA SOSTEGNO(05)	DOUILLE	BUCHSE	BUSH	CASQUILLO
D 3883	4215901	1	TIRANTE	TIRANT	VERBINDUNGSSTANGE	LINK	BIELA
	10004910	1	PERNO	AXE	BOLZEN	PIN	PASADOR
	10516470	1	ROSETTA SICUREZZA (05)	RONDELLE FREIN	SICHERUNGSRING	LOCKWASHER	ARANDELA DE FRENO
	10516670	4	ROSETTA SICUREZZA	RONDELLE FREIN	SICHERUNGSRING	LOCKWASHER	ARANDELA DE FRENO
	10516870	1	ROSETTA SICUREZZA	RONDELLE FREIN	SICHERUNGSRING	LOCKWASHER	ARANDELA DE FRENO
	10519601	1	ROSETTA PIANA	RONDELLE	SCHEIBE	WASHER	ARANDELA
	10725911	1	DADO	ECROU	MUTTER	NUT	TUERCA
	10734201	1	COPIGLIA	GOUPILLE	SPLINT	PIN	PASADOR ABIERTO
	11063975	3	FERMAGLIO	AGRAFE	KLEMMSTUCK	CLIP	SUJETADOR
	12605270	2	ROSETTA SICUREZZA (05)	RONDELLE FREIN	SICHERUNGSRING	LOCKWASHER	ARANDELA DE FRENO
	13516521	1	PRIGIONIERO	GOUJON	STIFTSCHRAUBE	STUD	ESPARRAGO
	13550101	2	ROSETTA PIANA (05)	RONDELLE	SCHEIBE	WASHER	ARANDELA
	13550201	1	ROSETTA PIANA	RONDELLE	SCHEIBE	WASHER	ARANDELA
	13825621	1	VITE	VIS	SCHRAUBE	SCREW	TORNILLO
	14567780	1	FASCETTA	COLLIER	HALTEBAND	STRAP	ABRAZADERA
	15896211	1	DADO (05)	ECROU	MUTTER	NUT	TUERCA
	16100811	4	DADO	ECROU	MUTTER	NUT	TUERCA
	17671301	2	VITE (05)	VIS	SCHRAUBE	SCREW	TORNILLO

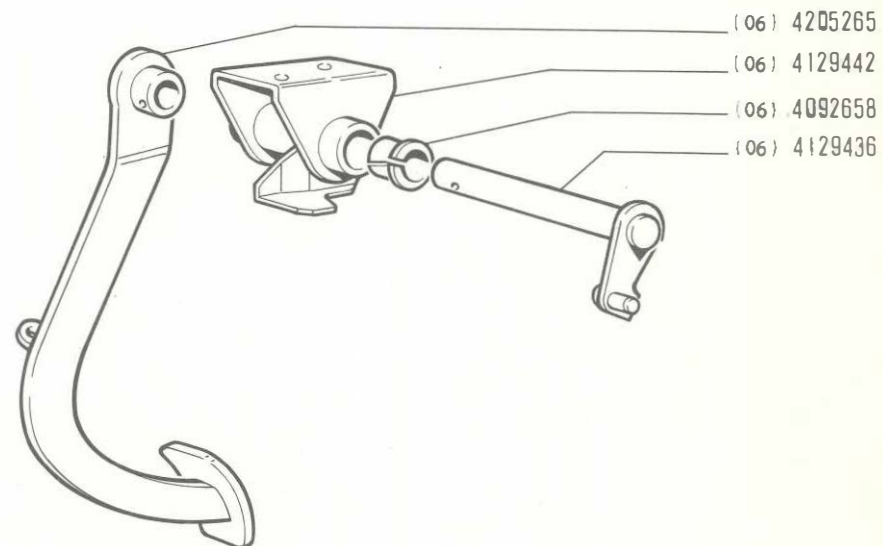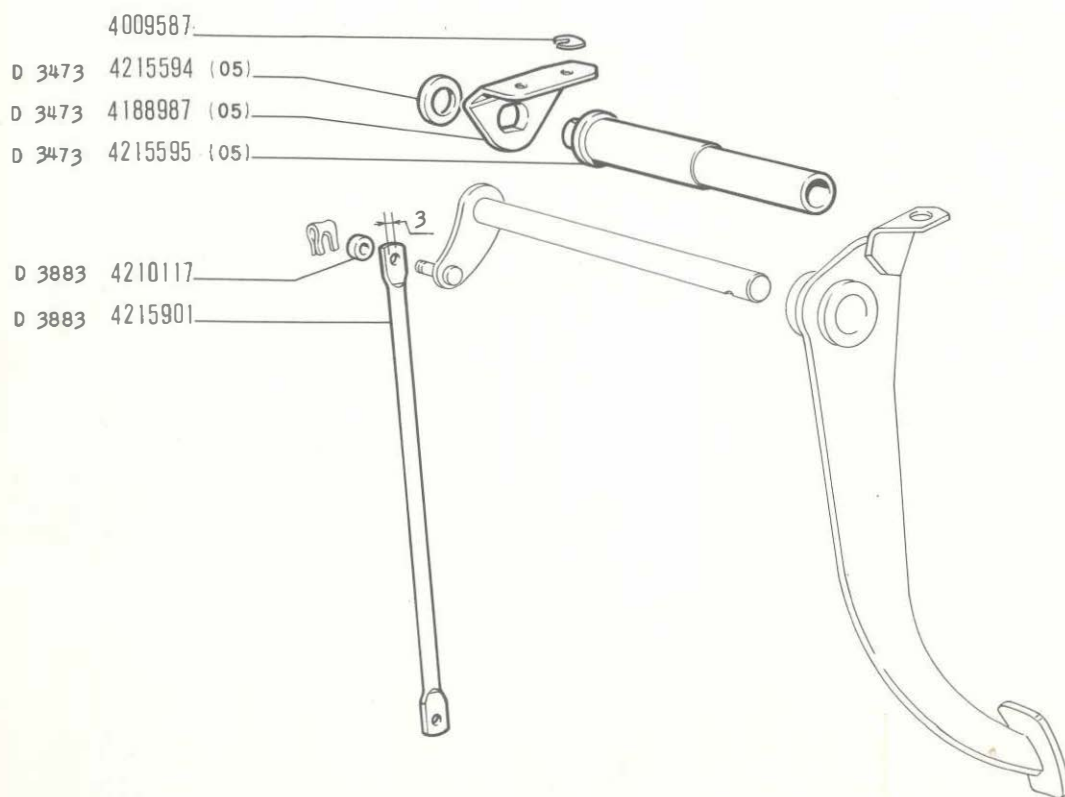

18074

**850 Sport**

**COMANDO DISINNESTO FRIZIONE**

- *Commande de débrayage*
- *Kupplungsbetätigung*

- *Clutch Release Control*
- *Sistema de embrague*

**B1.01**

2/2

V-1971





10516470

10902231

4226671

4128962 (32)

4062788

4112597 *1301532*

4220570

*4830881*

~~4220571~~

*4211598* Pair

973910

1834 D

**850 Sport**

**FRIZIONE (parti)**

- Embrayage (pièces)
- Kupplung (Einzelteile)

- Clutch (Components)
- Embrague (despiezo)

**B1.05**

V-1971


FIAT 850 SPORT (1 ED - 2 AGG)


FRIZIONE 1971

B105

(5-1971)

MODIF.	N.ORDINAZ.	Q.	DENOMINAZIONE	DESIGNATION	BENENNUNG	DESCRIPTION	DENOMINACIONES
	973910	12	RIBATTINO	RIVET	NIET	RIVET	REMACHE
	4062788	1	MOLLA	RESSORT	FEDER	SPRING	RESORTE
	4112597	1	FRIZIONE	EMBAYAGE	KUPPLUNG	CLUTCH	EMBRAGUE
	4128962	1	MANICOTTO CON CUSCINETTO (32)	MANCHON	MUFFE	SLEEVE	MANGUITO
	4220570	2	ANELLO FRIZIONE	GARNITURE	KUPPLUNGSBELAG	FACING	FORRO
	4220571	1	DISCO CONDOTTO COMPL.	DISQUE ENTRAINE	KUPPLUNGSSCHEIBE	DRIVEN PLATE	DISCO DE EMBRAGUE
	4226671	1	MANICOTTO CON CUSCINETTO	MANCHON	MITNEHMER	SLEEVE	MANGUITO
	10516470	6	ROSETTA SICUREZZA	RONDELLE FREIN	SICHERUNGSRING	LOCKWASHER	ARANDELA DE FRENO
	10902231	6	VITE	VIS	SCHRAUBE	SCREW	TORNILLO

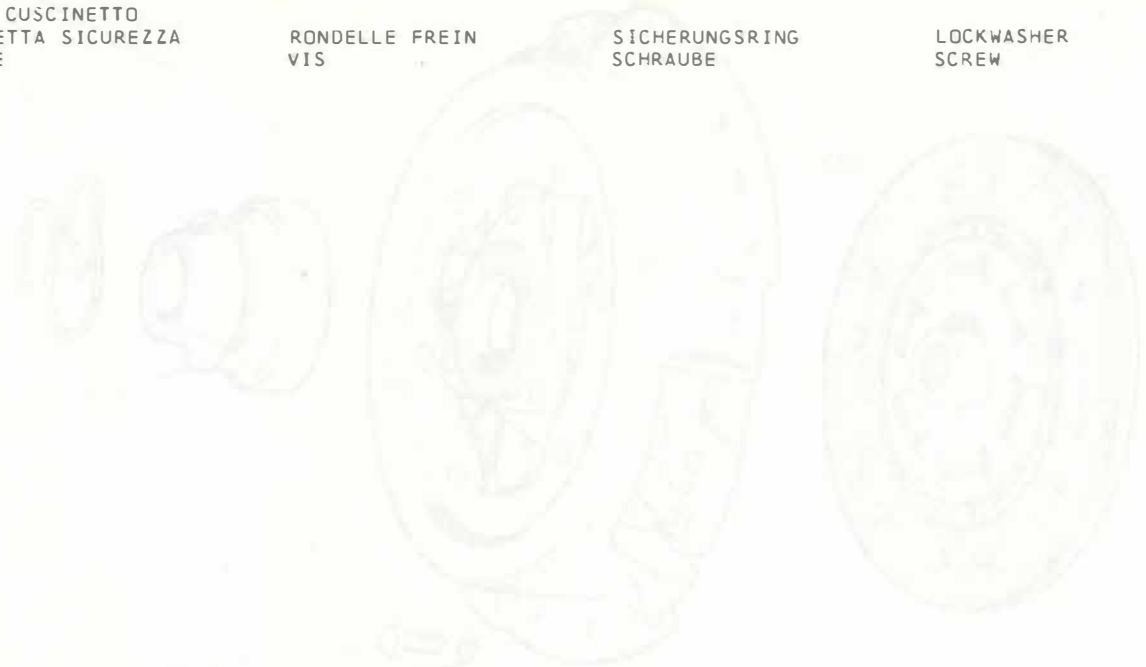

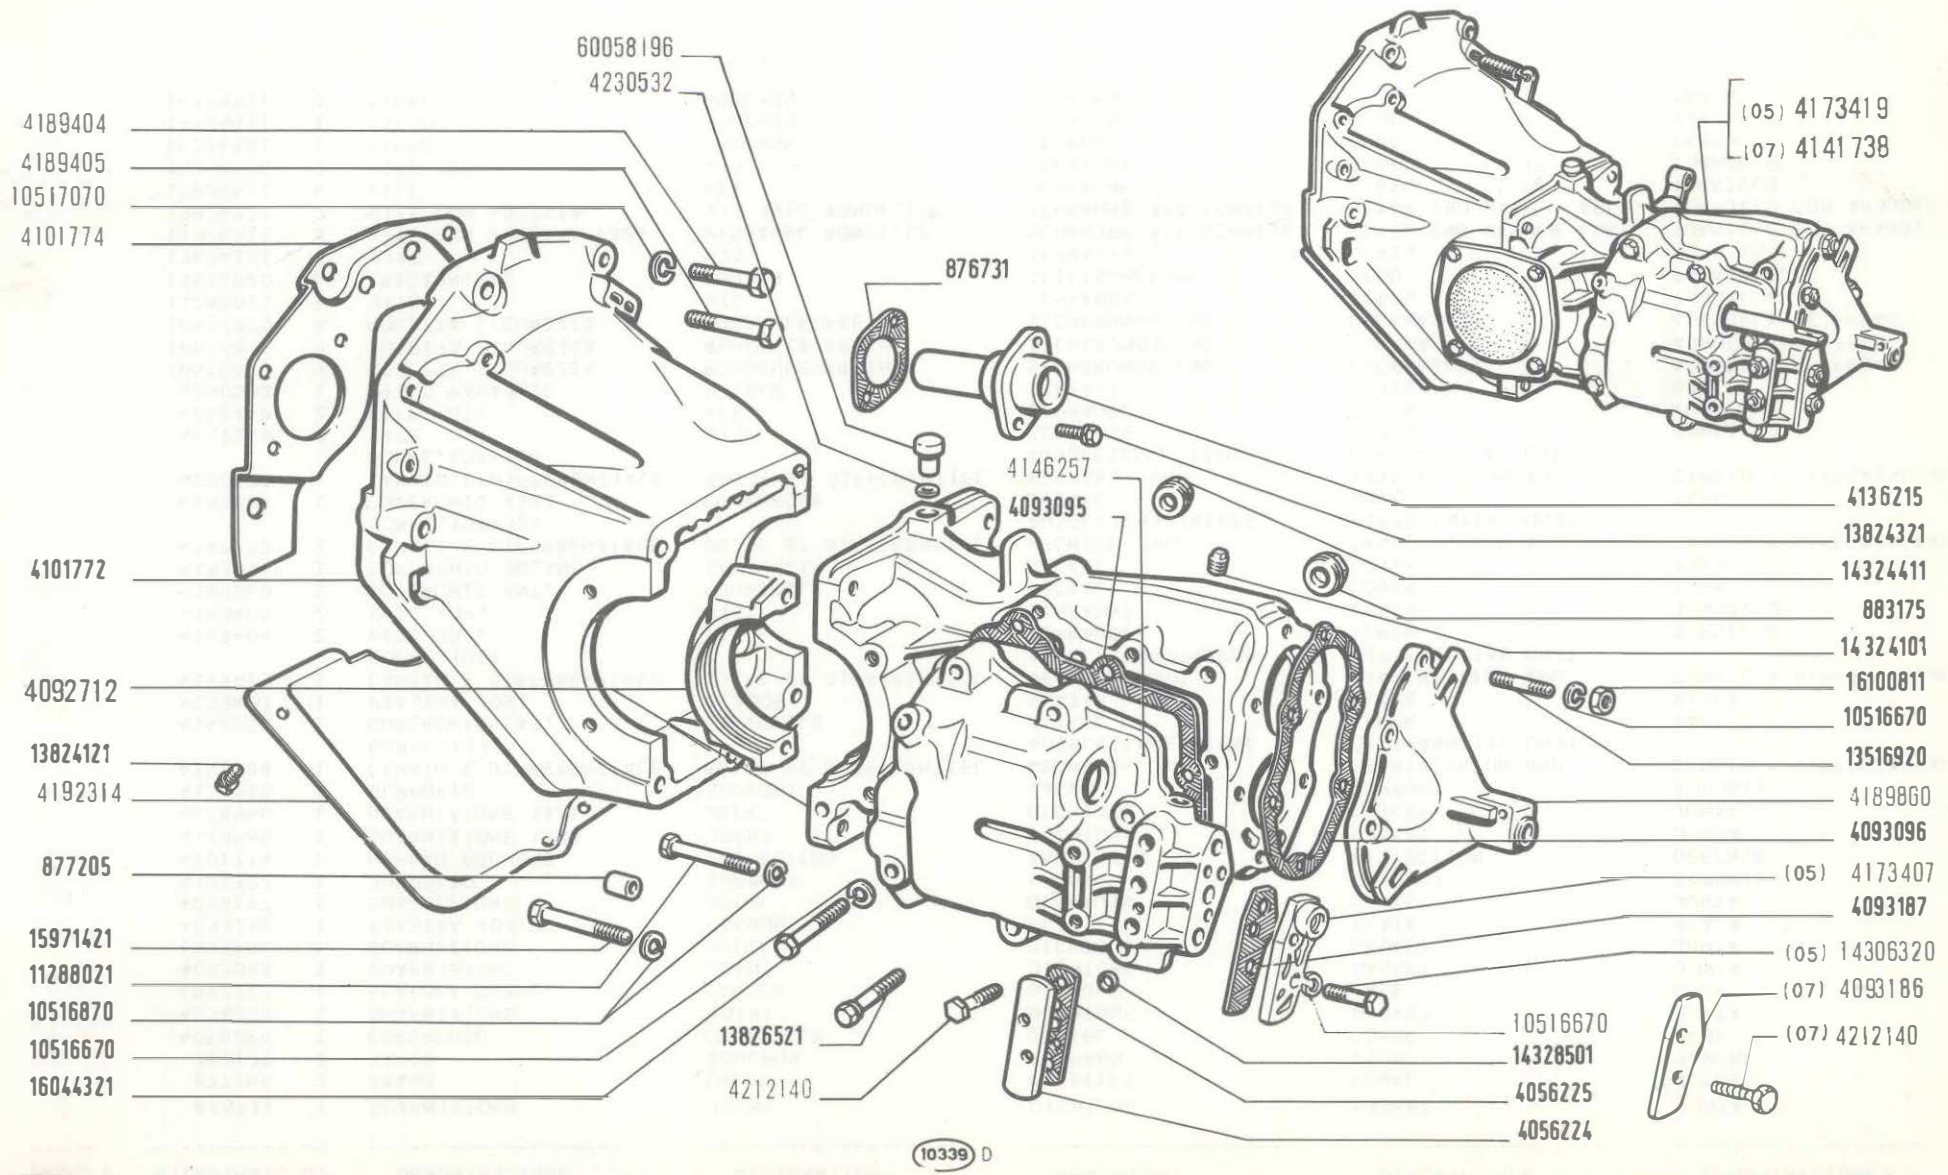


**850 Sport**

**CAMBIO E DIFFERENZIALE, SCATOLA E COPERCHI**

- Boîte et différentiel, carter et couvercles
- Transmission-and-Differential Unit, Casing and Covers
- Wechsel- und Ausgleichgetriebe, Gehäuse und Deckel
- Cambio y diferencial, caja y tapas

**B2.01**

MODIF.	N.ORDINAZ.	Q.	DEMINAZIONE	DESIGNATION	BENENNUNG	DESCRIPTION	DENOMINACIONES
	876731	1	GUARNIZIONE	JOINT	DICHTUNG	GASKET	JUNTA
	877205	2	GRANO	ERGOT	PASSTIFT	DOWEL	PITON
	883175	1	TAPPO	BOUCHON	STOPFEN	PLUG	TAPON
	4056224	1	COPERCHIO	COUVERCLE	DECKEL	COVER	TAPA
	4056225	1	GUARNIZIONE	JOINT	DICHTUNG	GASKET	JUNTA
	4092712	1	SCATOLA COMPL.	CARTER	GEHAUSE	CASE	CAJA
	4093095	1	GUARNIZIONE	JOINT	DICHTUNG	GASKET	JUNTA
	4093096	1	GUARNIZIONE	JOINT	DICHTUNG	GASKET	JUNTA
	4093186	1	PIASTRA (07)	PLAQUE	PLATTE	PLATE	PLACA
	4093187	1	GUARNIZIONE	JOINT	DICHTUNG	GASKET	JUNTA
	4101772	1	SUPPORTO	SUPPORT	LAGER	SUPPORT	SOPORTE
	4101774	1	RIPARO POLVERE	PROTECTION	ABDECKUNG	PROTECTION	OEFENSA
	4128965	1	GUARNIZIONE (32)	JOINT	DICHTUNG	GASKET	JUNTA
	4128966	1	GUARNIZIONE (32)	JOINT	DICHTUNG	GASKET	JUNTA
	4136215	1	SUPPORTO	SUPPORT	LAGER	SUPPORT	SOPORTE
	4141738	1	CAMBIO E DIFFERENZIALE COMPL.(07)	BOITE ET DIFFERENTIEL	WECHSEL- UND AUSGLEICHGETRIEBE	TRANSMISSION AND DIFFERENTIAL UNIT	CAMBIO Y DIFFERENCIAL
	4146257	1	COPERCHIO LAT.	COUVERCLE	DECKEL	COVER	TAPA
	4173407	1	PIASTRA (05)	PLAQUE	PLATTE	PLATE	PLACA
	4173419	1	CAMBIO E DIFFERENZIALE COMPL.(05)	BOITE ET DIFFERENTIEL	WECHSEL- UND AUSGLEICHGETRIEBE	TRANSMISSION AND DIFFERENTIAL UNIT	CAMBIO Y DIFFERENCIAL
	4189404	2	VITE SUP.	VIS	SCHRAUBE	SCREW	TORNILLO
	4189405	2	VITE INF.	VIS	SCHRAUBE	SCREW	TORNILLO
	4189860	1	COPERCHIO ANT.	COUVERCLE	DECKEL	COVER	TAPA
	4192314	1	COPERCHIO VOLANO	COUVERCLE	DECKEL	COVER	TAPA
	4197293	1	CAMBIO E DIFFERENZIALE COMPL.(05-32)	BOITE ET DIFFERENTIEL	WECHSEL- UND AUSGLEICHGETRIEBE	TRANSMISSION AND DIFFERENTIAL UNIT	CAMBIO Y DIFFERENCIAL
	4197294	1	COPERCHIO (32)	COUVERCLE	DECKEL	COVER	TAPA
	4200429	1	CAMBIO E DIFFERENZIALE COMPL.(07-32)	BOITE ET DIFFERENTIEL	WECHSEL- UND AUSGLEICHGETRIEBE	TRANSMISSION AND DIFFERENTIAL UNIT	CAMBIO Y DIFFERENCIAL
	4212140	2	VITE	VIS	SCHRAUBE	SCREW	TORNILLO
	4212140	2	VITE (07)	VIS	SCHRAUBE	SCREW	TORNILLO
	4230532	1	DISCO PARAOLIO	DISQUE	SCHRAUBE	PLATE	DISCO
	10516670	9	ROSETTA SICUREZZA	RONDELLE FREIN	SICHERUNGSRING	LOCKWASHER	ARANDELA DE FRENO
	10516870	9	ROSETTA SICUREZZA	RONDELLE FREIN	SICHERUNGSRING	LOCKWASHER	ARANDELA DE FRENO
	10517070	4	ROSETTA SICUREZZA	RONDELLE FREIN	SICHERUNGSRING	LOCKWASHER	ARANDELA DE FRENO
	11288021	4	VITE	VIS	SCHRAUBE	SCREW	TORNILLO
	13516920	6	PRIGIONIERO	GOUJON	STIFTSCHRAUBE	STUD	ESPARRAGO
	13824121	3	VITE	VIS	SCHRAUBE	SCREW	TORNILLO
	13824211	3	VITE CON ROSETTA (32)	VIS AVEC RONDELLE	SCHRAUBE MIT SCHEIBE	SCREW END WASHER ASSY	TORNILLO CON ARANDELA
	13824321	2	VITE CON ROSETTA	VIS AVEC RONDELLE	SCHRAUBE MIT SCHEIBE	SCREW END WASHER ASSY	TORNILLO CON ARANDELA
	13826521	6	VITE	VIS	SCHRAUBE	SCREW	TORNILLO
	14306320	2	VITE (05)	VIS	SCHRAUBE	SCREW	TORNILLO
	14324101	1	TAPPO	BOUCHON	STOPFEN	PLUG	TAPON
	14324411	1	TAPPO	BOUCHON	STOPFEN	PLUG	TAPON
	14328501	3	TAPPO	BOUCHON	STOPFEN	PLUG	TAPON

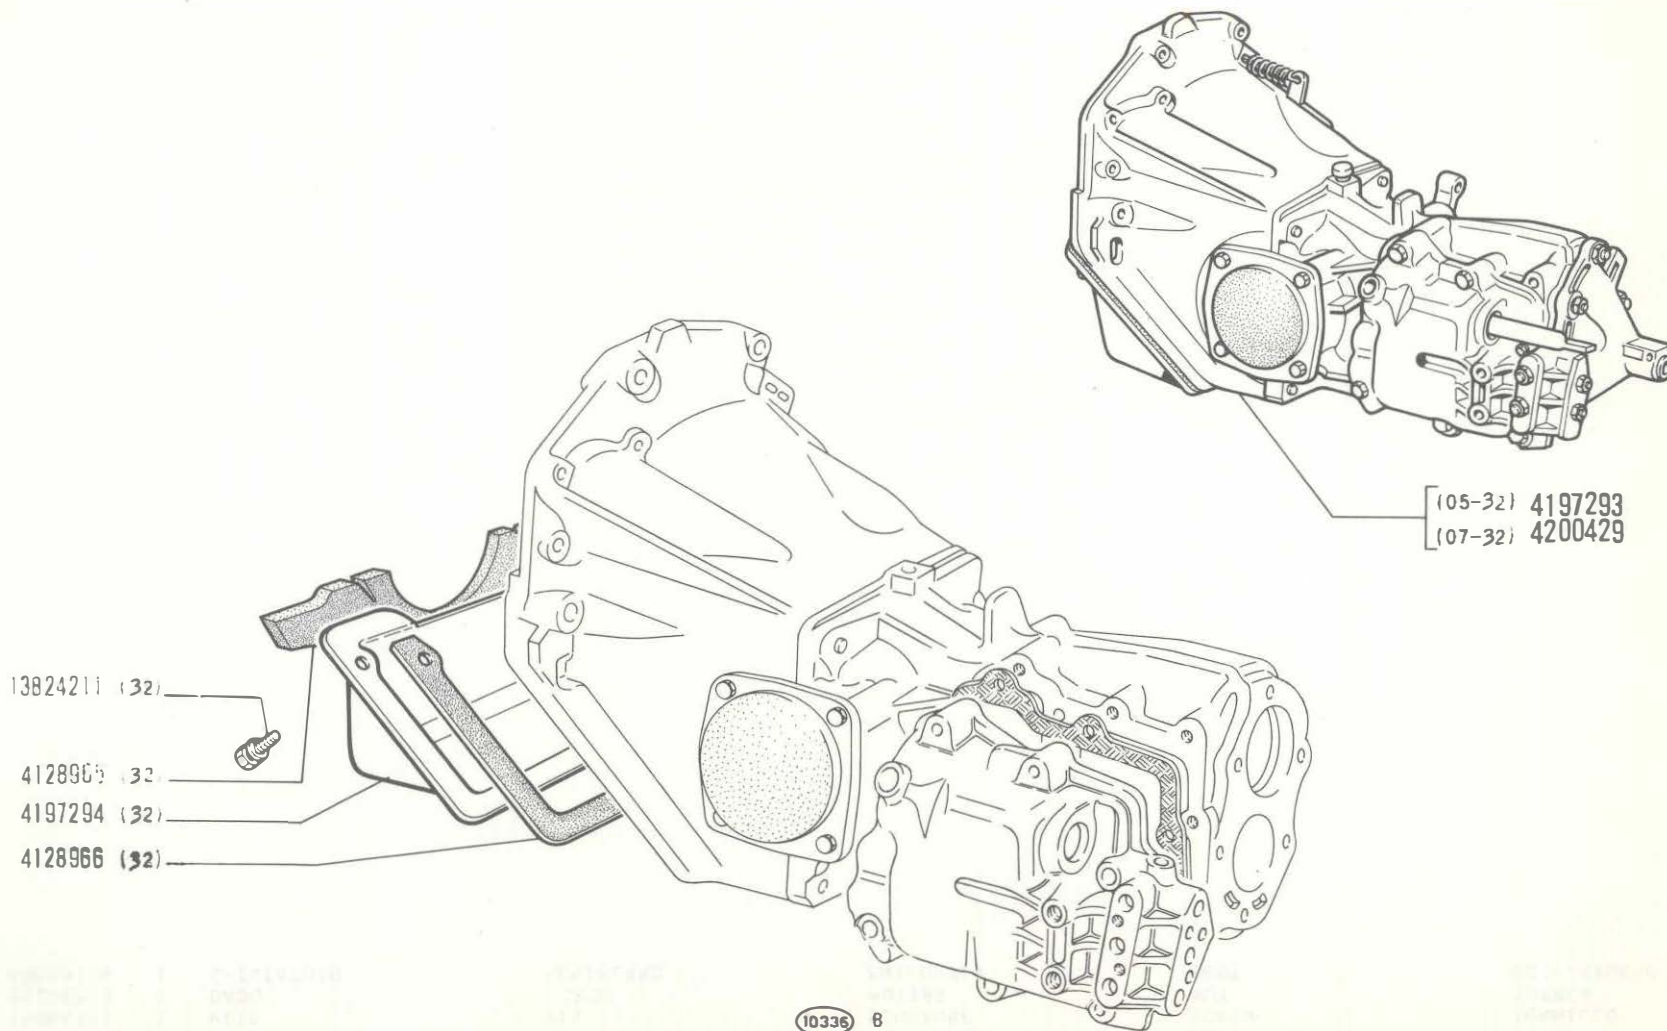

**850 Sport**

**CAMBIO DI VELOCITÀ, SCATOLA E COPERCHI**

- Boîte de vitesses, carter et couvercles
- Wechselgetriebe, Gehäuse und Deckel

- Transmission, Casing and Covers
- Cambio de velocidades, caja y tapas

1

**B2.01**

2/2

V-1971


890


FIAT 850 SPORT (1 ED - 2 AGG)


MODIF.	N.ORDINAZ.	Q.	DENOMINAZIONE	DESIGNATION	BENENNUNG	DESCRIPTION	DENOMINACIONES
	15971421	5	VITE	VIS	SCHRAUBE	SCREW	TORNILLO
	16044321	1	VITE	VIS	SCHRAUBE	SCREW	TORNILLO
	16100811	6	DADO	ECROU	MUTTER	NUT	TUERCA
	60058196	1	SFIATATOIO	RENIFLARD	ENTLUFTER	VENT	RESPIRADERO

15971421  
 16044321  
 16100811  
 60058196



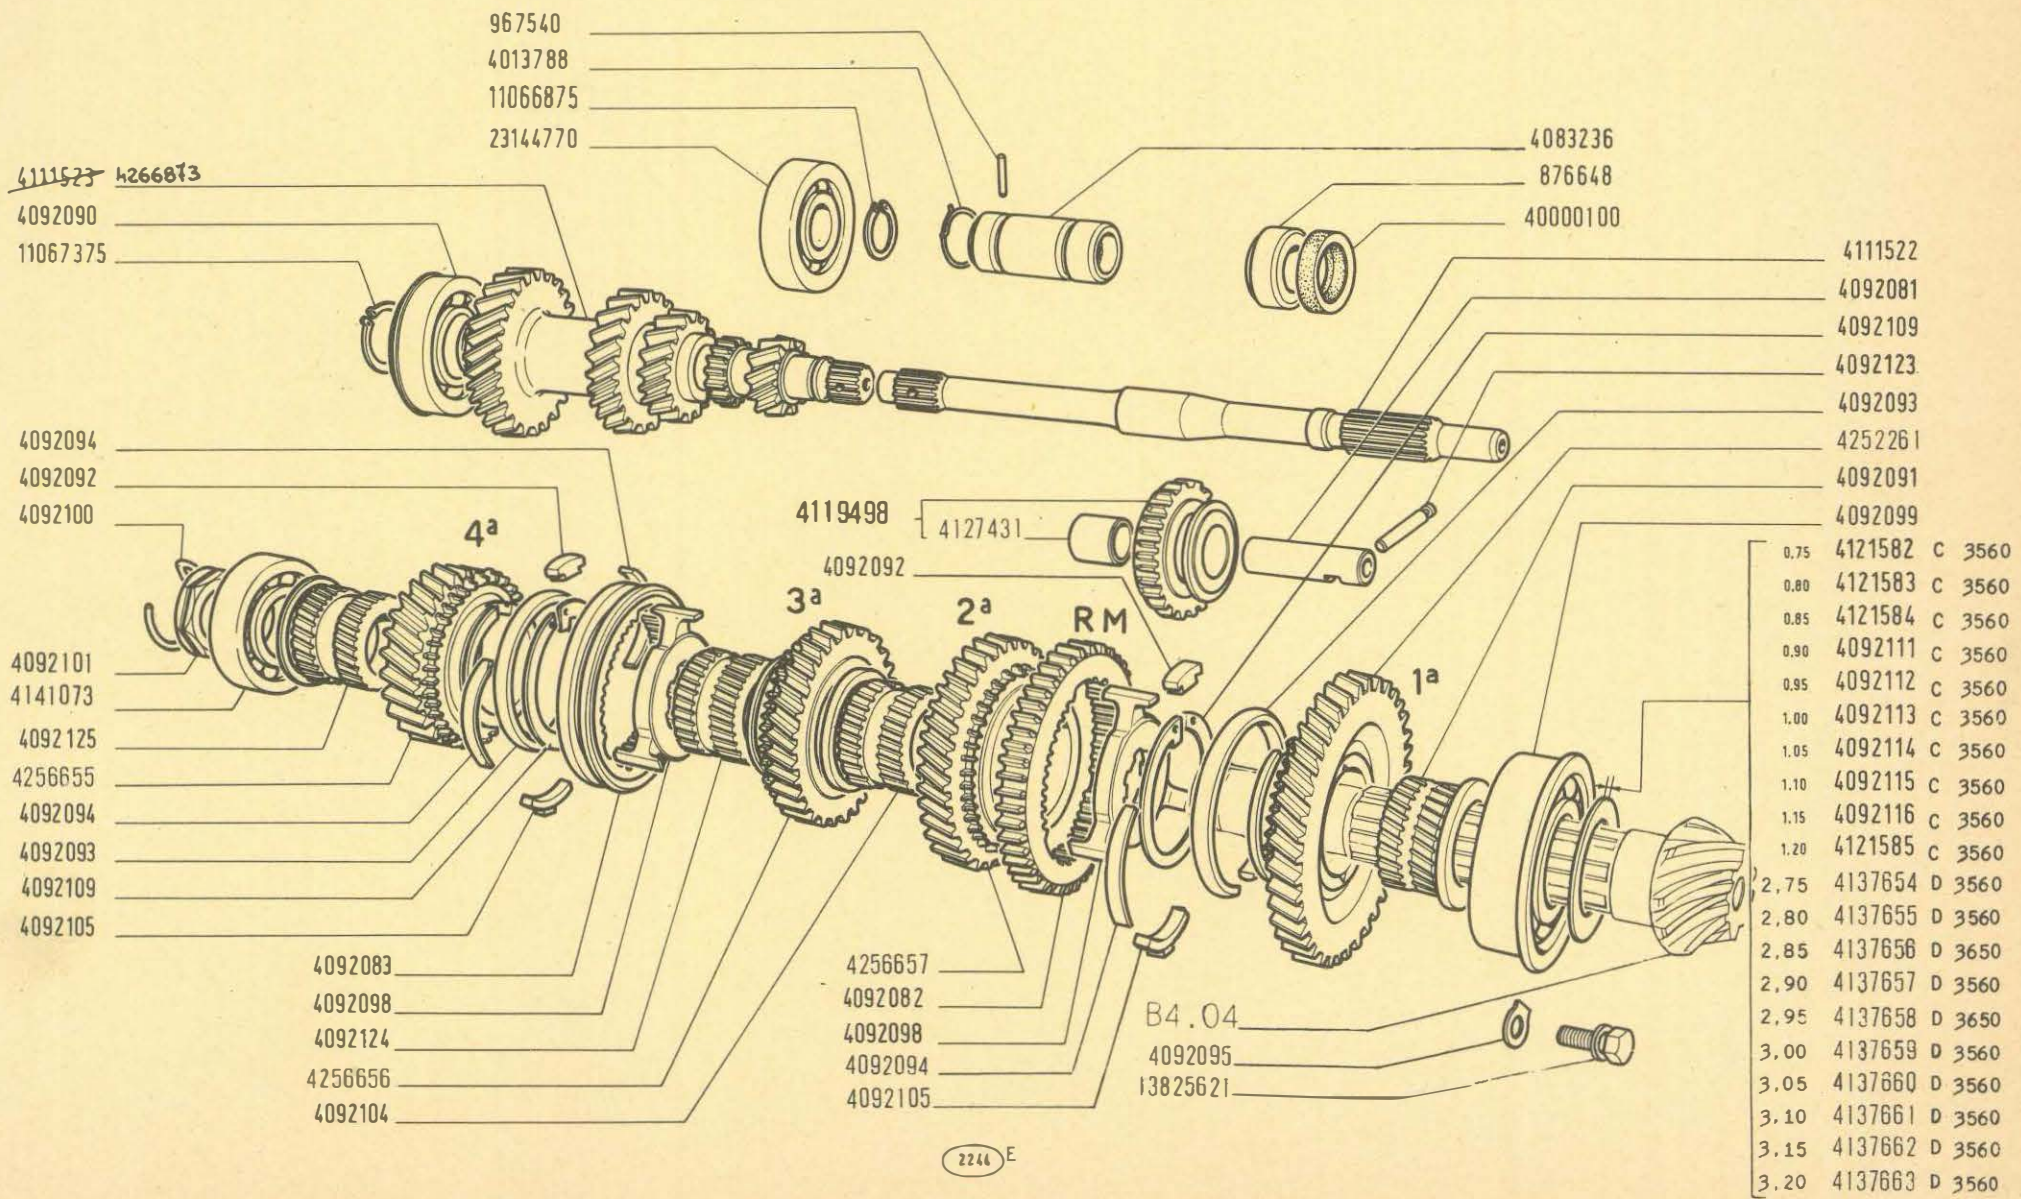

2244 E

**850 Sport**

**RUOTISMI CAMBIO DI VELOCITÀ**

*Engrenages de boîte de vitesses  
Zahnräder und Wellen des Wechseltriebes*

*Transmission Gears  
Engranajes del cambio*

**B2.04**


V-1971  
01-12-71





MODIF.	N.ORDINAZ. Q.	DENOMINAZIONE	DESIGNATION	BENENNUNG	DESCRIPTION	DENOMINACIONES
D 3560	4137659	1 ANELLO APPOGGIO SP.3,00	RONDELLE BUTEE	DRUCKSCHEIBE	THRUST RING	ANELLO DE APOYO
D 3560	4137660	1 ANELLO APPOGGIO SP.3,05	RONDELLE BUTEE	DRUCKSCHEIBE	THRUST RING	ANELLO DE APOYO
D 3560	4137661	1 ANELLO APPOGGIO SP.3,10	RONDELLE BUTEE	DRUCKSCHEIBE	THRUST RING	ANELLO DE APOYO
D 3560	4137662	1 ANELLO APPOGGIO SP.3,15	RONDELLE BUTEE	DRUCKSCHEIBE	THRUST RING	ANELLO DE APOYO
D 3560	4137663	1 ANELLO APPOGGIO SP.3,20	RONDELLE BUTEE	DRUCKSCHEIBE	THRUST RING	ANELLO DE APOYO
	4141073	1 CUSCINETTO	ROULEMENT	LAGER	BEARING	RODAMIENTO
	4252261	1 INGRANAGGIO 1A.	PIGNON	ZAHNRAD	GEAR	PINON
	4256655	1 INGRANAGGIO 4A.	PIGNON	ZAHNRAD	GEAR	PINON
	4256656	1 INGRANAGGIO 3A.	PIGNON	ZAHNRAD	GEAR	PINON
	4256657	1 INGRANAGGIO 2A.	PIGNON	ZAHNRAD	GEAR	PINON
	4263957	1 SINCRONIZZATORE 1A	SYNCHRONISEUR	SYNCHRONISIERUNG	SYNCHRONIZER	SINCRONIZADOR
	4268206	1 SINCRONIZZATORE 2A	SYNCHRONISEUR	SYNCHRONISIERUNG	SYNCHRONIZER	SINCRONIZADOR
	11066875	1 ANELLO SICUREZZA	ARRETOIR	SICHERUNGSRING	LOCKRING	ANILLO DE FRENO
	11067375	1 ANELLO SICUREZZA	ARRETOIR	SICHERUNGSRING	LOCKRING	ANILLO DE FRENO
	13825621	3 VITE CON ROSETTA	VIS AVEC RONDELLE	SCHRAUBE MIT SCHEIBE	SCREW END WASHER ASSY	TORNILLO CON ARANDELA
	23144770	1 CUSCINETTO	ROULEMENT	LAGER	BEARING	RODAMIENTO
	40000100	1 ANELLO TENUTA	JOINT	DICHTRING	SEAL	JUNTA



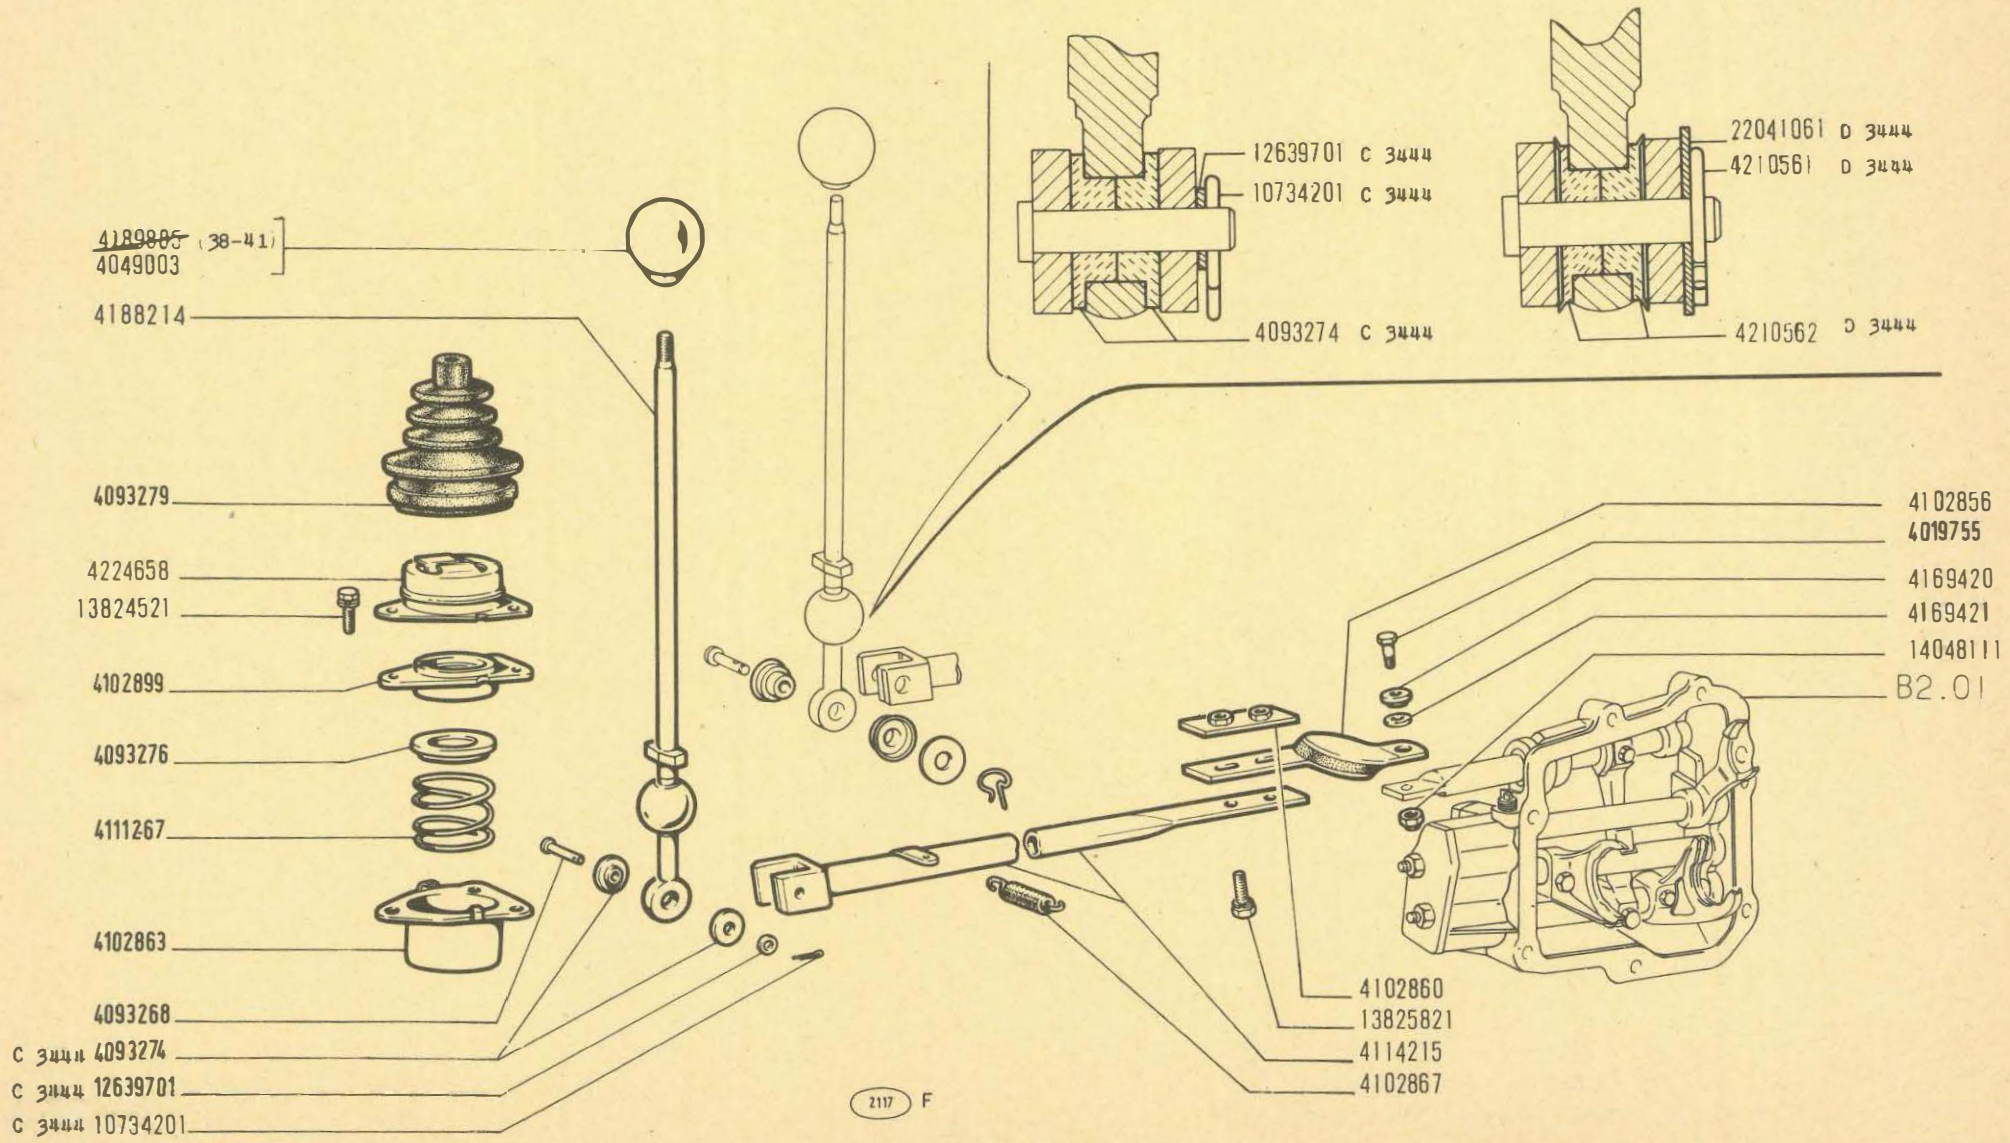

**850 Sport**

**COMANDI ESTERNI CAMBIO DI VELOCITÀ**


*Commandes extérieures de boîte de vitesses  
Äussere Getriebeschaltung*

*Gearshift Outer Controls  
Varillaje del cambio de velocidades*

**B2.07**

V-1971  
01-12-71



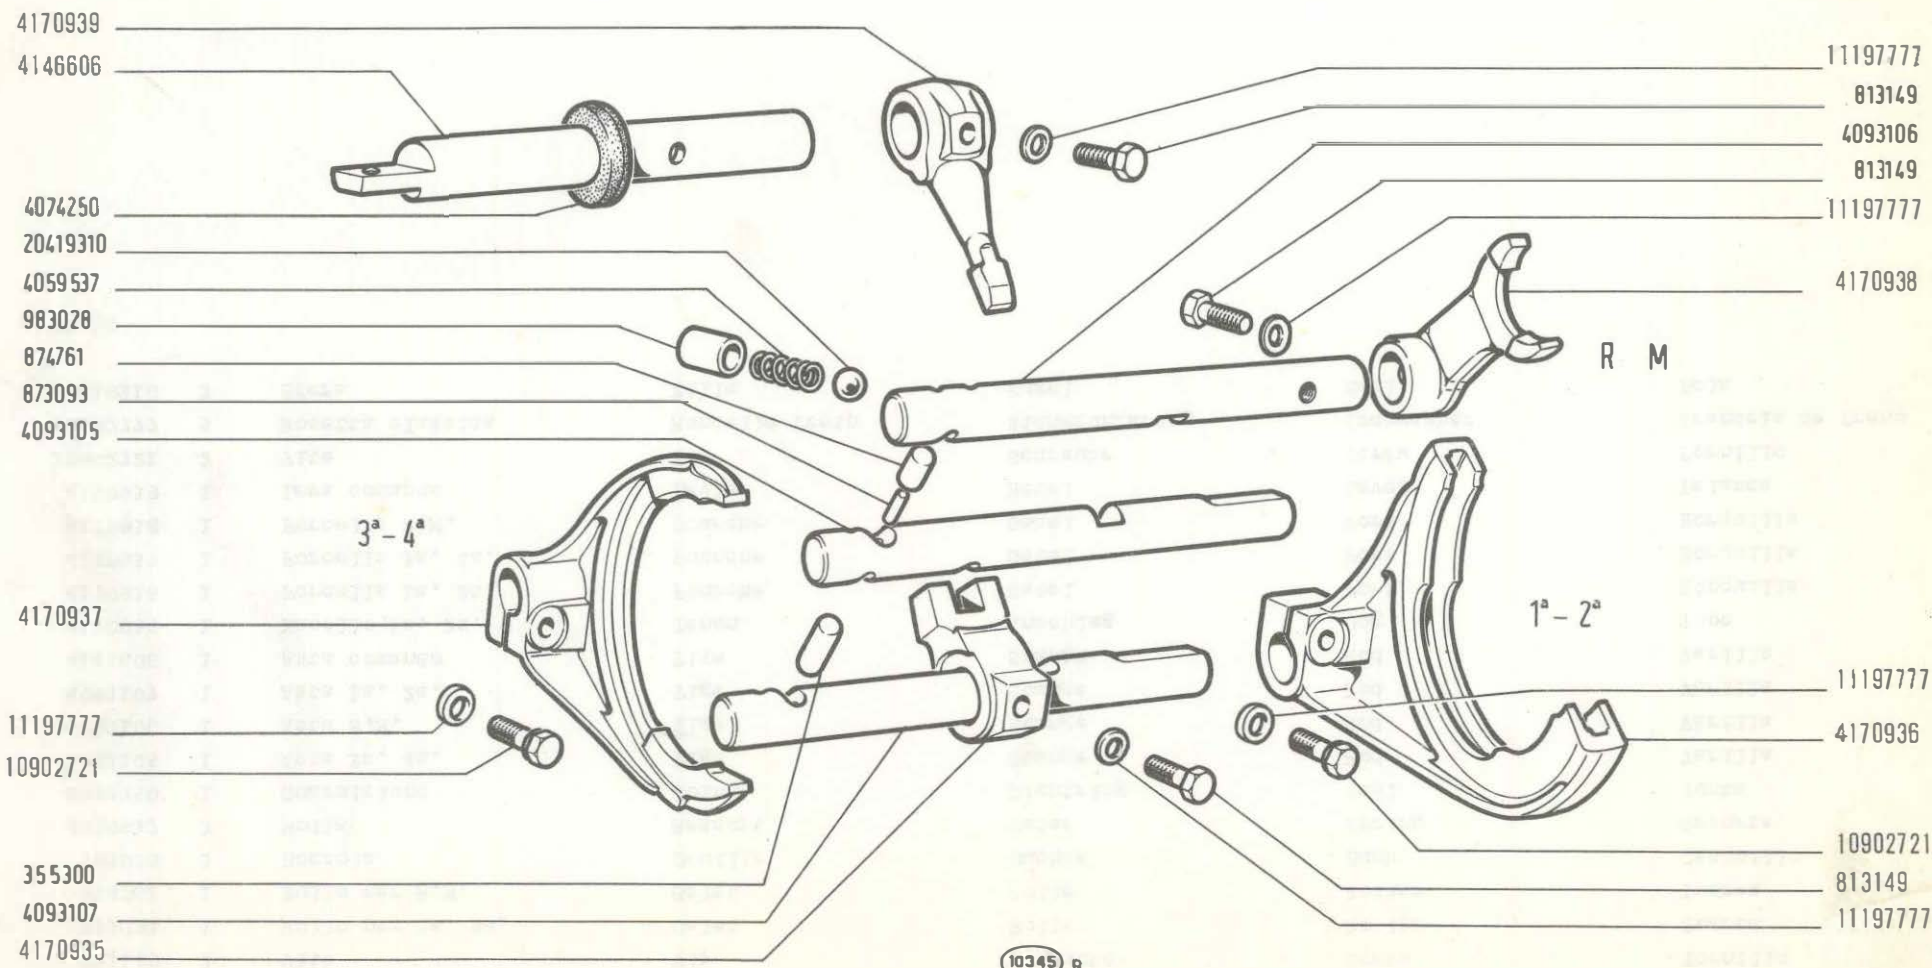

**850 Sport**

**COMANDI INTERNI CAMBIO DI VELOCITÀ**

**B2.10**


- *Commandes intérieures de boîte de vitesses*
- *Innere Getriebeschaltung*

- *Gearshift Inner Controls*
- *Barras del cambio de velocidades*

IV-1968

modif.	n. ordinaz.	quant.	Denominazione	Désignation	Benennung	Description	Denominaciones
	355300	1	Rullo per 1a. 2a.	Galet	Rolle	Roller	Tuerca
	813149	3	Vite	Vis	Schraube	Screw	Tornillo
	873093	1	Rullo per 3a. 4a.	Galet	Rolle	Roller	Tuerca
	874761	1	Rullo per R.M.	Galet	Rolle	Roller	Tuerca
	983028	3	Boccola	Douille	Büchse	Bush	Casquillo
	4059537	3	Molla	Ressort	Feder	Spring	Resorte
	4074250	1	Guarnizione	Joint	Dichtring	Seal	Junta
	4093105	1	Asta 3a. 4a.	Tige	Stange	Rod	Varilla
	4093106	1	Asta R.M.	Tige	Stange	Rod	Varilla
	4093107	1	Asta 1a. 2a.	Tige	Stange	Rod	Varilla
	4146606	1	Asta comando	Tige	Stange	Rod	Varilla
	4170935	1	Nasello 1a. 2a.	Tenon	Anschlag	Dog	Tope
	4170936	1	Forcella 1a. 2a.	Fourche	Gabel	Fork	Horquilla
	4170937	1	Forcella 3a. 4a.	Fourche	Gabel	Fork	Horquilla
	4170938	1	Forcella R.M.	Fourche	Gabel	Fork	Horquilla
	4170939	1	Ieva comando	Ievier	Hebel	Lever	Palanca
	10902721	2	Vite	Vis	Schraube	Screw	Tornillo
	11197777	5	Rosetta elastica	Rondelle frein	Sicherungsring	Lockwasher	Arandela de freno
	20419310	3	Sfera	Bille	Kugel	Ball	Bola

B2.10

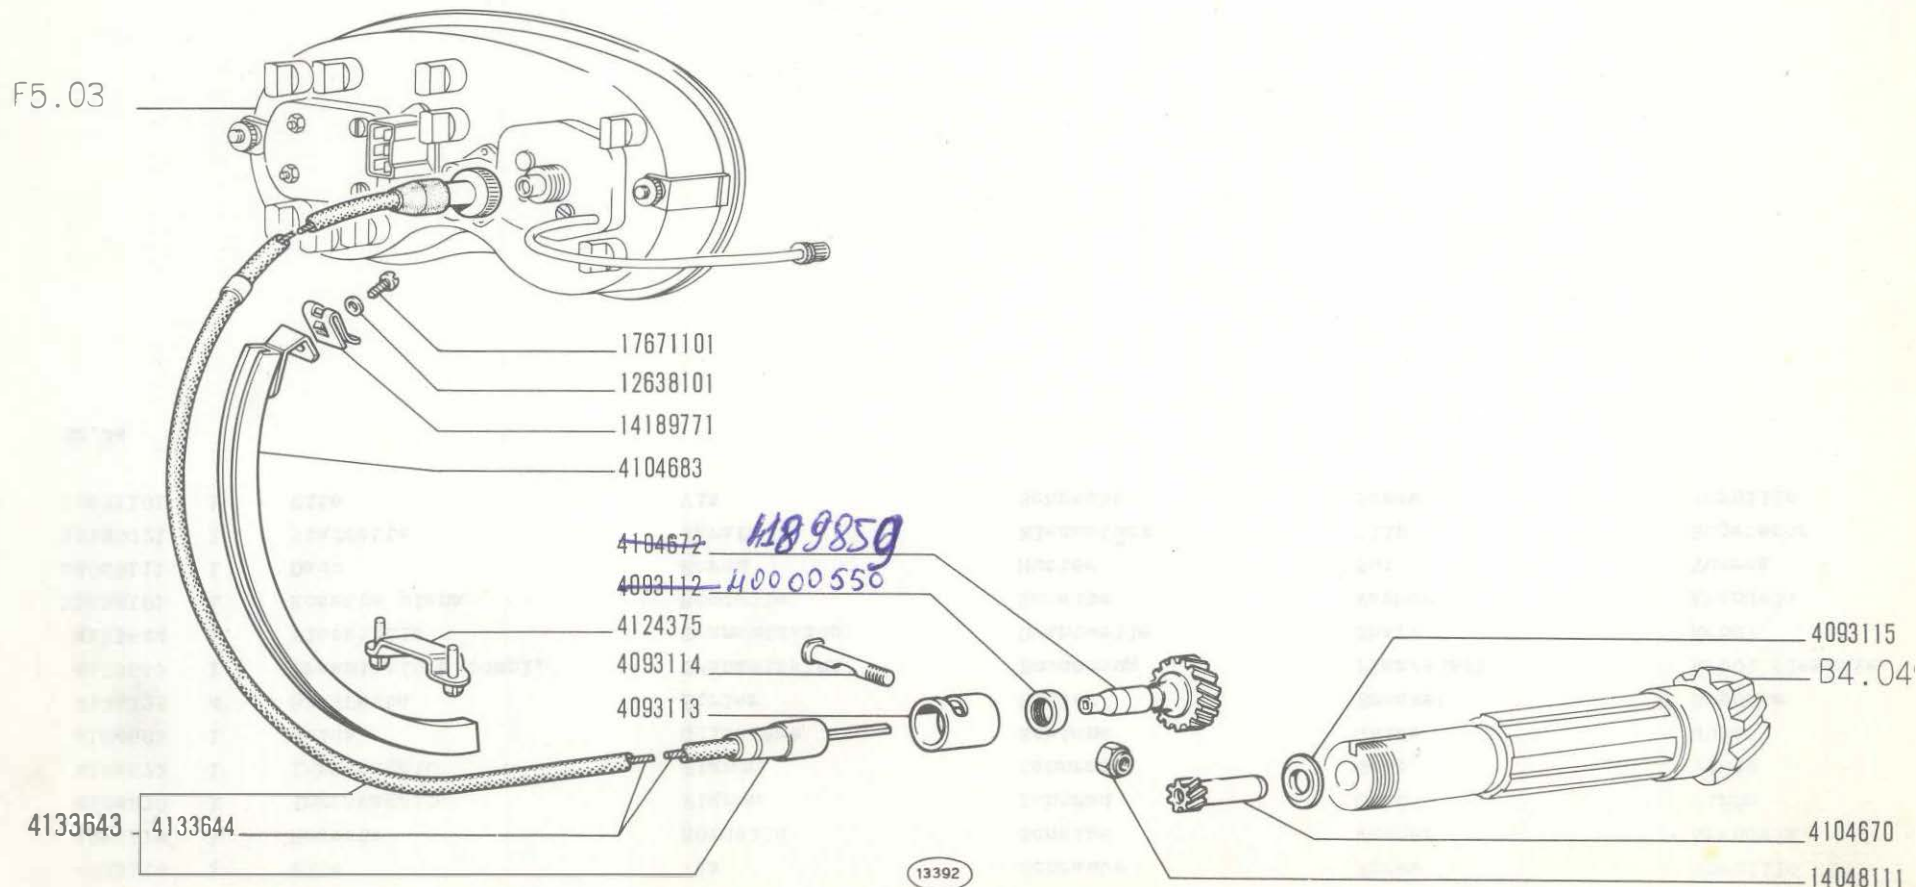

**850 Sport**

**SEGNALAZIONE VELOCITÀ E SUO COMANDO**

- Compteur de vitesse et sa commande
- Tachometer und sein Antrieb


- Speedometer and Drive
- Velocimetro y su arrastre

**B2.24**

IV-1968

modif.	n. ordinaz.	quant.	Denominazione	Désignation	Benennung	Description	Denominaciones
	4093112	1	Guarnizione	Joint	Dichtring	Seal	Junta
	4093113	1	Boccola	Douille	Büchse	Bush	Casquillo
	4093114	1	Vite	Vis	Schraube	Screw	Tornillo
	4093115	1	Rosetta	Rondelle	Scheibe	Washer	Arandela
	4104670	1	Ingranaggio	Pignon	Zahnrad	Gear	Piñón
	4104672	1	Ingranaggio	Pignon	Zahnrad	Gear	Piñón
	4104683	1	Guida	Glissière	Schiene	Guide	Guía
	4124375	4	Staffetta	Étrier	Halter	Bracket	Soporte
	4133643	1	Trasmissione compl.	Transmission	Bowdenzug	Flex/shaft	Árbol flexible
	4133644	1	Flessibile	Transmission	Drahtwelle	Shaft	Árbol
	12638101	1	Rosetta piana	Rondelle	Scheibe	Washer	Arandela
	14048111	1	Dado	Écrou	Mutter	Nut	Tuerca
	14189771	1	Staffetta	Agrafe	Klemmstück	Clip	Sujetador
	17671101	1	Vite	Vis	Schraube	Screw	Tornillo



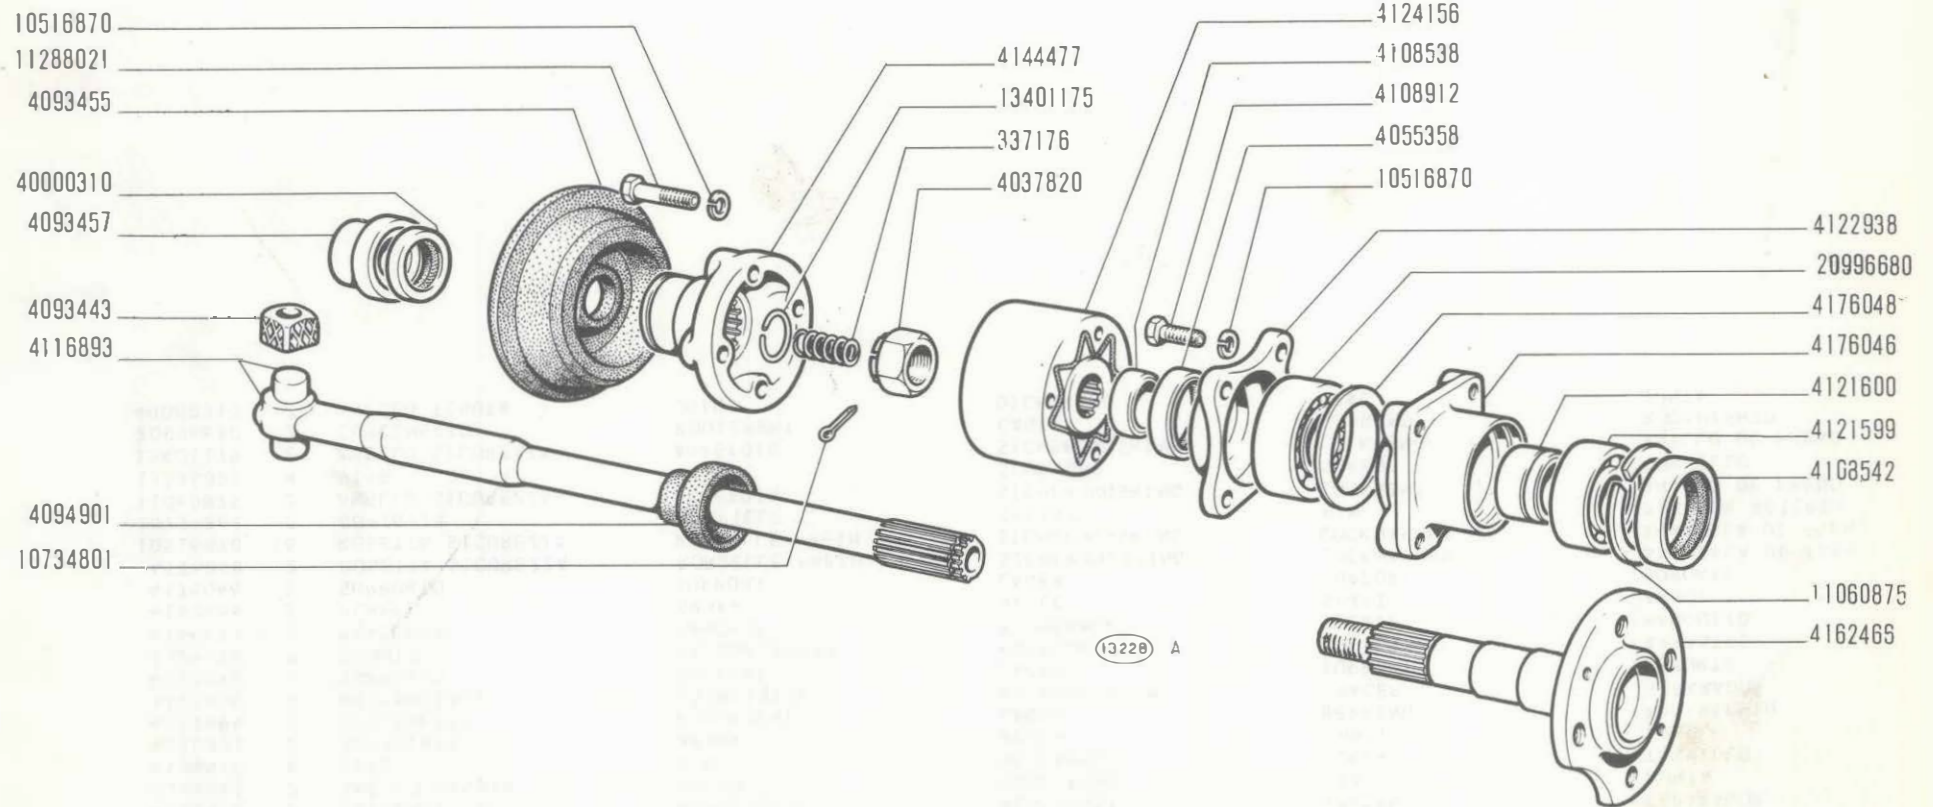

**850 Sport**


**SEMIALBERI DIFFERENZIALE**

- Arbres de différentiel
- Achswellen

- Axle Shafts
- Palieres

**B4.01**

MODIF.	N.ORDINAZ. Q.	DENOMINAZIONE	DESIGNATION	BENENNUNG	DESCRIPTION	DENOMINACIONES	
	337176	2	MOLLA	RESSORT	FEDER	SPRING	RESORTE
	4037820	2	DADO	ECROU	MUTTER	NUT	TUERCA
	4055358	2	ANELLO TENUTA	JOINT	DICHTRING	SEAL	JUNTA
	4093443	4	SCODELLINO	CUVETTE	TELLERSCHEIBE	CUP	PLATILLO
	4093455	2	CUFFIA	CAPUCHON	MANSCHETTE	BOOT	CAPUCHON
	4093457	2	BOCCOLA	DOUILLE	BUCHSE	BUSH	CASQUILLO
	4094901	2	CAPPUCCIO	CAPUCHON	SCHUTZKAPPE	BOOT	CAPUCHON
	4108538	2	DISTANZIALE	ENTRETOISE	ABSTANDSTUCK	SPACER	SEPARADOR
	4108542	2	ANELLO TENUTA	JOINT	DICHTRING	SEAL	JUNTA
	4108912	8	VITE	VIS	SCHRAUBE	SCREW	TORNILLO
	4116893	2	SEMIALBERO	ARBRE	WELLE	SHAFT	ARBOL
	4121599	2	CUSCINETTO	ROULEMENT	LAGER	BEARING	RODAMIENTO
	4121600	2	DISTANZIALE	ENTRETOISE	ABSTANDSTUCK	SPACER	SEPARADOR
	4122938	2	SUPPORTO	SUPPORT	LAGER	SUPPORT	SOPORTE
	4124156	2	GIUNTO	ACCOUPLMENT	KUPPLUNG	COUPLING	ARRASTRE
	4144477	2	MANICOTTO	MANCHON	MITNEHMER	SLEEVE	MANGUITO
	4162466	2	ALBERO	ARBRE	WELLE	SHAFT	ARBOL
	4176046	2	SUPPORTO	SUPPORT	LAGER	SUPPORT	SOPORTE
	4176048	2	ROSETTA SICUREZZA	RONDELLE FREIN	SICHERUNGSRING	LOCKWASHER	ARANDELA DE FRENO
	10516870	16	ROSETTA SICUREZZA	RONDELLE FREIN	SICHERUNGSRING	LOCKWASHER	ARANDELA DE FRENO
	10734801	2	COPIGLIA	GOUPILLE	SPLINT	PIN	PASADOR ABIERTO
	11060875	2	ANELLO SICUREZZA	ARRETOIR	SICHERUNGSRING	LOCKRING	ANILLO DE FRENO
	11288021	8	VITE	VIS	SCHRAUBE	SCREW	TORNILLO
	13401175	2	ANELLO SICUREZZA	ARRETOIR	SICHERUNGSRING	LOCKRING	ANILLO DE FRENO
	20996680	2	CUSCINETTO	ROULEMENT	LAGER	BEARING	RODAMIENTO
	40000310	2	ANELLO TENUTA	JOINT	DICHTRING	SEAL	JUNTA

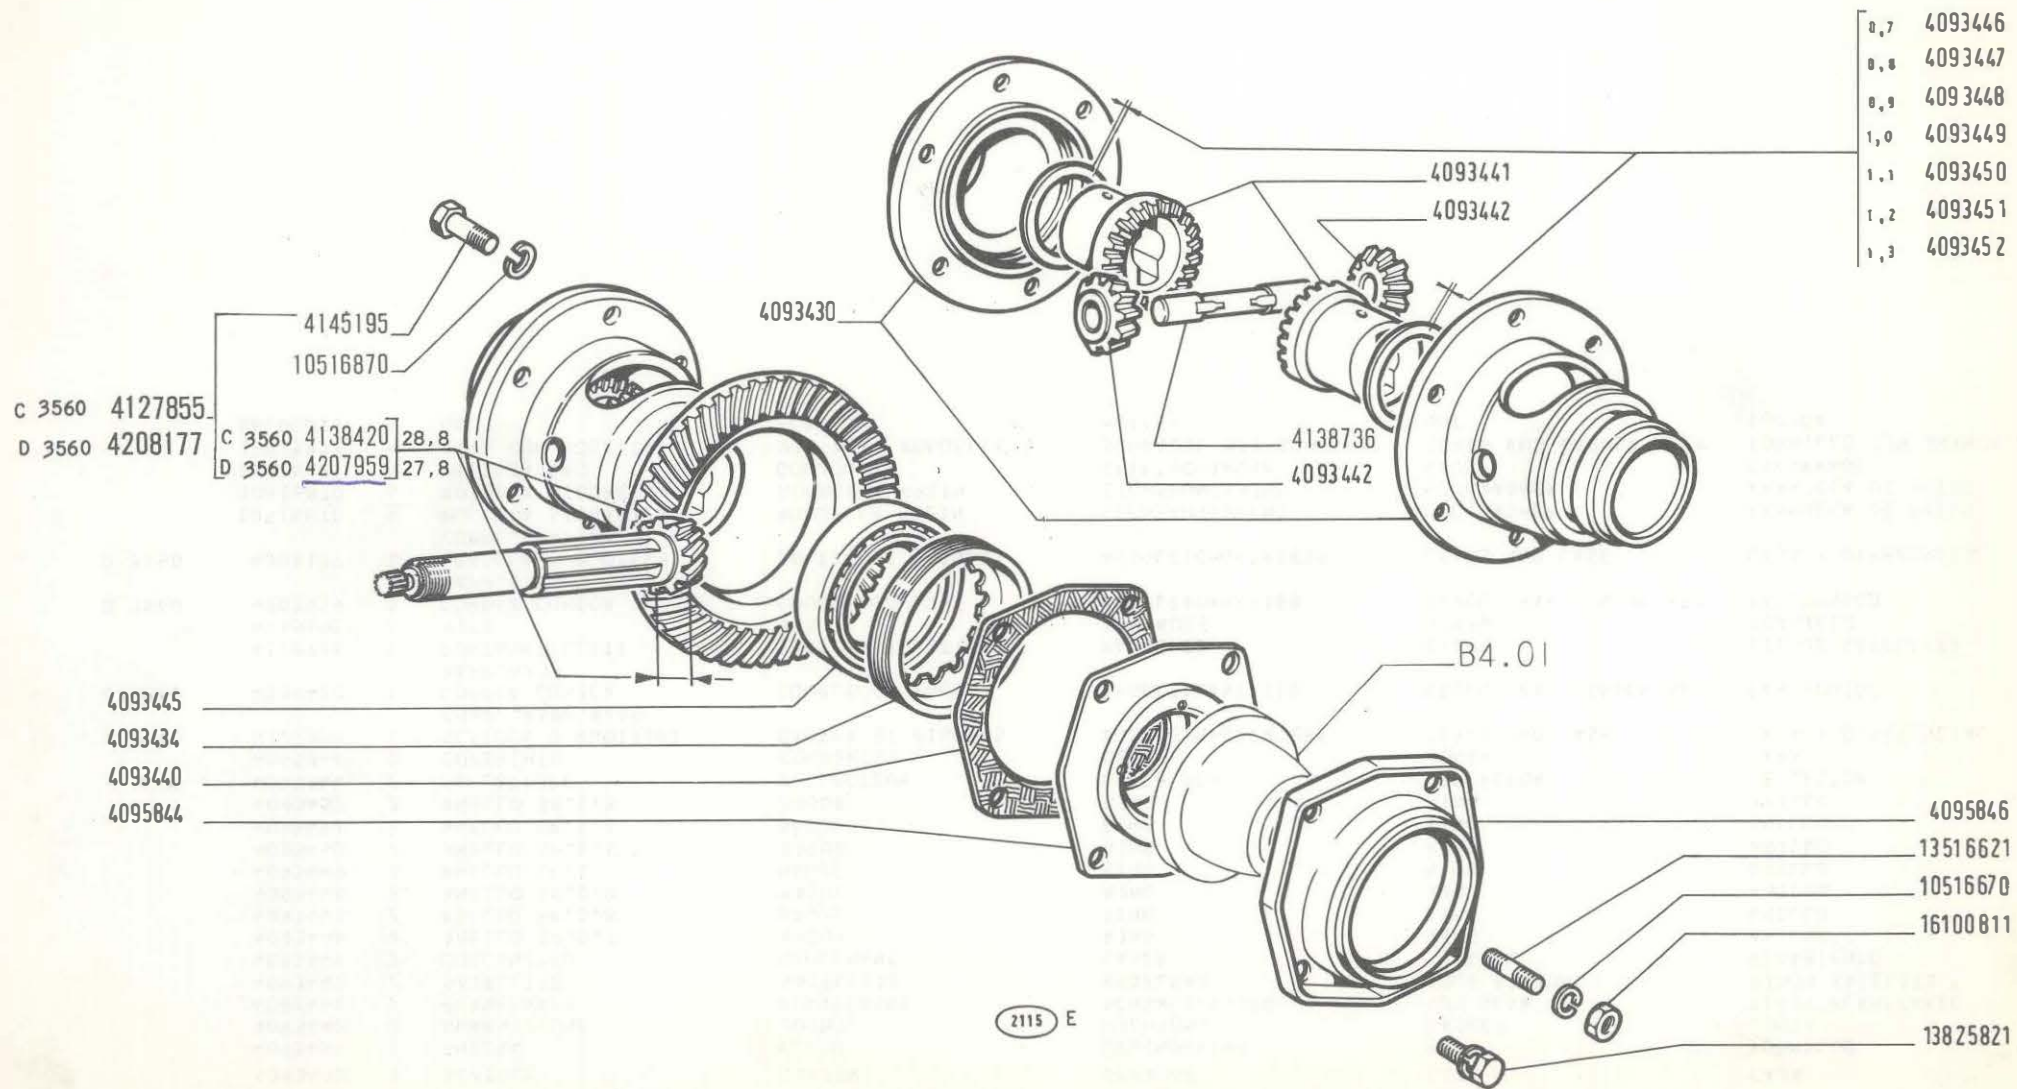

0,7	4093446
0,8	4093447
0,9	4093448
1,0	4093449
1,1	4093450
1,2	4093451
1,3	4093452

**850 Sport**


**RUOTISMI RIDUZIONE E DIFFERENZIALE**

- Engrenages de réduction et différentiel
- Achsantrieb und Ausgleichgetriebe

- Final Drive and Differential Gears
- Reducción final y diferencial

**B4.04**

MODIF.	N.ORDINAZ.	Q.	DENOMINAZIONE	DESIGNATION	BENENNUNG	DESCRIPTION	DENOMINAZIONES
	4093430	1	SCATOLA	CARTER	GEHAUSE	CASE	CAJA
	4093434	2	GHIERA	ECROU	GEWINDERING	PLUG	TORNILLO
	4093440	2	GUARNIZIONE	JOINT	DICHTUNG	GASKET	JUNTA
	4093441	2	PLANETARIO	PLANETAIRE	ACHSWELLENRAD	SUN GEAR	PINON PLANETARIO
	4093442	2	SATELLITE	SATELLITE	KEGELRAD	IDLE PINIONS	PINON SATELITE
	4093445	2	CUSCINETTO	ROULEMENT	LAGER	BEARING	RODAMIENTO
	4093446	2	ANELLO SP.0,7	BAGUE	RING	RING	ANILLO
	4093447	2	ANELLO SP.0,8	BAGUE	RING	RING	ANILLO
	4093448	2	ANELLO SP.0,9	BAGUE	RING	RING	ANILLO
	4093449	2	ANELLO SP.1	BAGUE	RING	RING	ANILLO
	4093450	2	ANELLO SP.1,1	BAGUE	RING	RING	ANILLO
	4093451	2	ANELLO SP.1,2	BAGUE	RING	RING	ANILLO
	4093452	2	ANELLO SP.1,3	BAGUE	RING	RING	ANILLO
	4095844	2	DEFLETTORE	DEFLECTEUR	LEITBLECH	DEFLECTOR	DEFLECTOR
	4095846	2	COPERCHIO	COUVERCLE	DECKEL	COVER	TAPA
C 3560	4127855	1	SCATOLA E RUOTISMI COMPL.RAPP.8/39	CARTER ET PIGNONS	AUSGLEICHGETRIEBE	GEARS AND CASE	CAJA Y DIFERENCIAL
C 3560	4138420	1	COPPIA CONICA RAPP.8/39	COUPLE CONIQUE	KEGELRADANTRIEB	BEVEL GEAR/PINION SET	PAR CONICO
	4138736	1	PORTASATELLITI	PORTE-SATELLITES	RADACHSE	SHAFT	EJE DE SATELITES
	4145195	6	VITE	VIS	SCHRAUBE	SCREW	TORNILLO
D 3560	4207959	1	COPPIA CONICA RAPP.8/39	COUPLE CONIQUE	KEGELRADANTRIEB	BEVEL GEAR/PINION SET	PAR CONICO
D 3560	4208177	1	SCATOLA E RUOTISMI COMPL.RAPP.8/39	CARTER ET PIGNONS	AUSGLEICHGETRIEBE	GEARS AND CASE	CAJA Y DIFERENCIAL
	10516670	4	ROSETTA SICUREZZA	RONDELLE FREIN	SICHERUNGSRING	LOCKWASHER	ARANDELA DE FRENO
	10516870	6	ROSETTA SICUREZZA	RONDELLE FREIN	SICHERUNGSRING	LOCKWASHER	ARANDELA DE FRENO
	13516621	4	PRIGIONIERO	GOUJON	STIFTSCHRAUBE	STUD	ESPARRAGO
	13825821	4	VITE CON ROSETTA	VIS AVEC RONDELLE	SCHRAUBE MIT SCHEIBE	SCREW END WASHER ASSY	TORNILLO CON ARANDELA
	16100811	4	DADO	ECROU	MUTTER	NUT	TUERCA

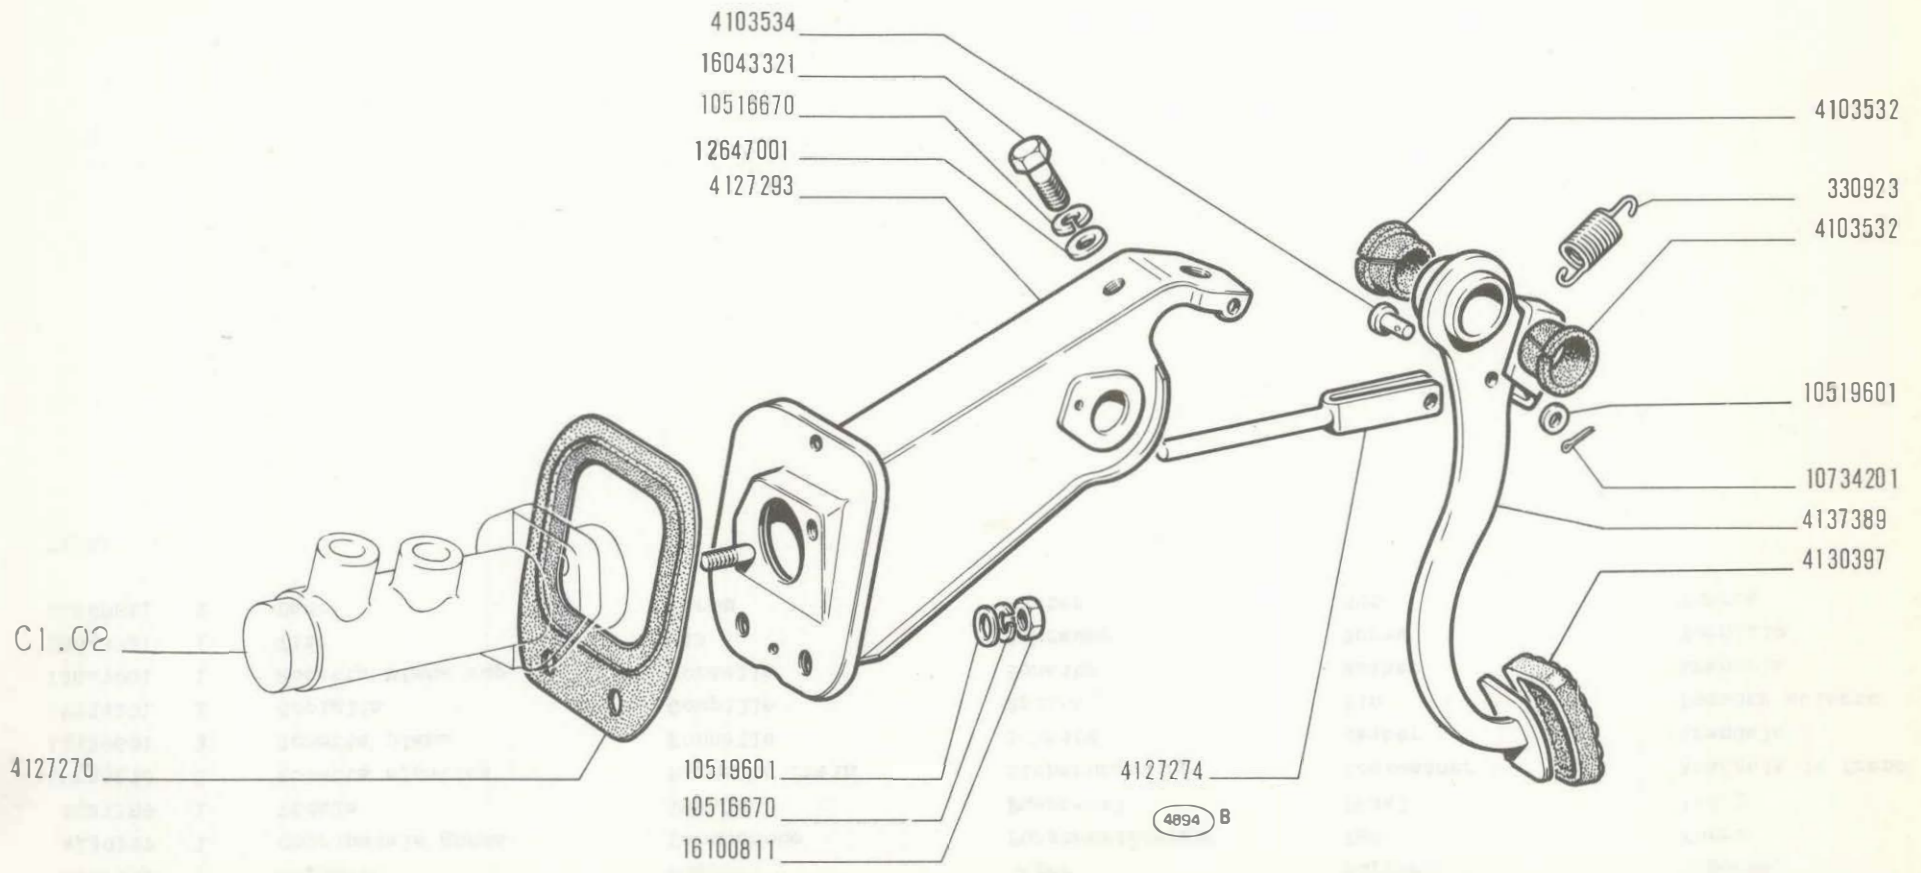

**850 Sport**

**COMANDO A PEDALE FRENI**

- *Commande au pied de freins*
- *Bremsfusshebel*


- *Brake Foot Control*
- *Pedal de freno*

**C1.01**

IV-1968

modif.	n. ordinaz.	quant.	Denominazione	Désignation	Benennung	Description	Denominaciones
	330923	1	Molla richiamo	Ressort	Feder	Spring	Resorte
	4103532	2	Boccola	Bague caoutchouc	Gummibüchse	Rubber bush	Cojinete
	4103534	1	Perno	Axe	Bolzen	Pin	Pasador
	4127270	1	Guarnizione	Joint	Dichtung	Gasket	Junta
	4127274	1	Puntalino	Tige	Druckstange	Rod	Vástago
	4127293	1	Supporto	Support	Iager	Support	Soporte
	4130397	1	Copripedale gomma	Caoutchouc	Fusshebelüberzug	Pad	Forro
	4137389	1	Pedale	Pédale	Fusshebel	Pedal	Pedal
	10516670	3	Rosetta elastica	Rondelle frein	Sicherungsring	Lockwasher	Arandela de freno
	10519601	3	Rosetta piana	Rondelle	Scheibe	Washer	Arandela
	10734201	1	Copiglia	Goupille	Splint	Pin	Pasador abierto
	12647001	1	Rosetta piana sup.	Rondelle	Scheibe	Washer	Arandela
	16043321	1	Vite	Vis	Schraube	Screw	Tornillo
	16100811	2	Dado	Écrou	Mutter	Nut	Tuerca

C1.01

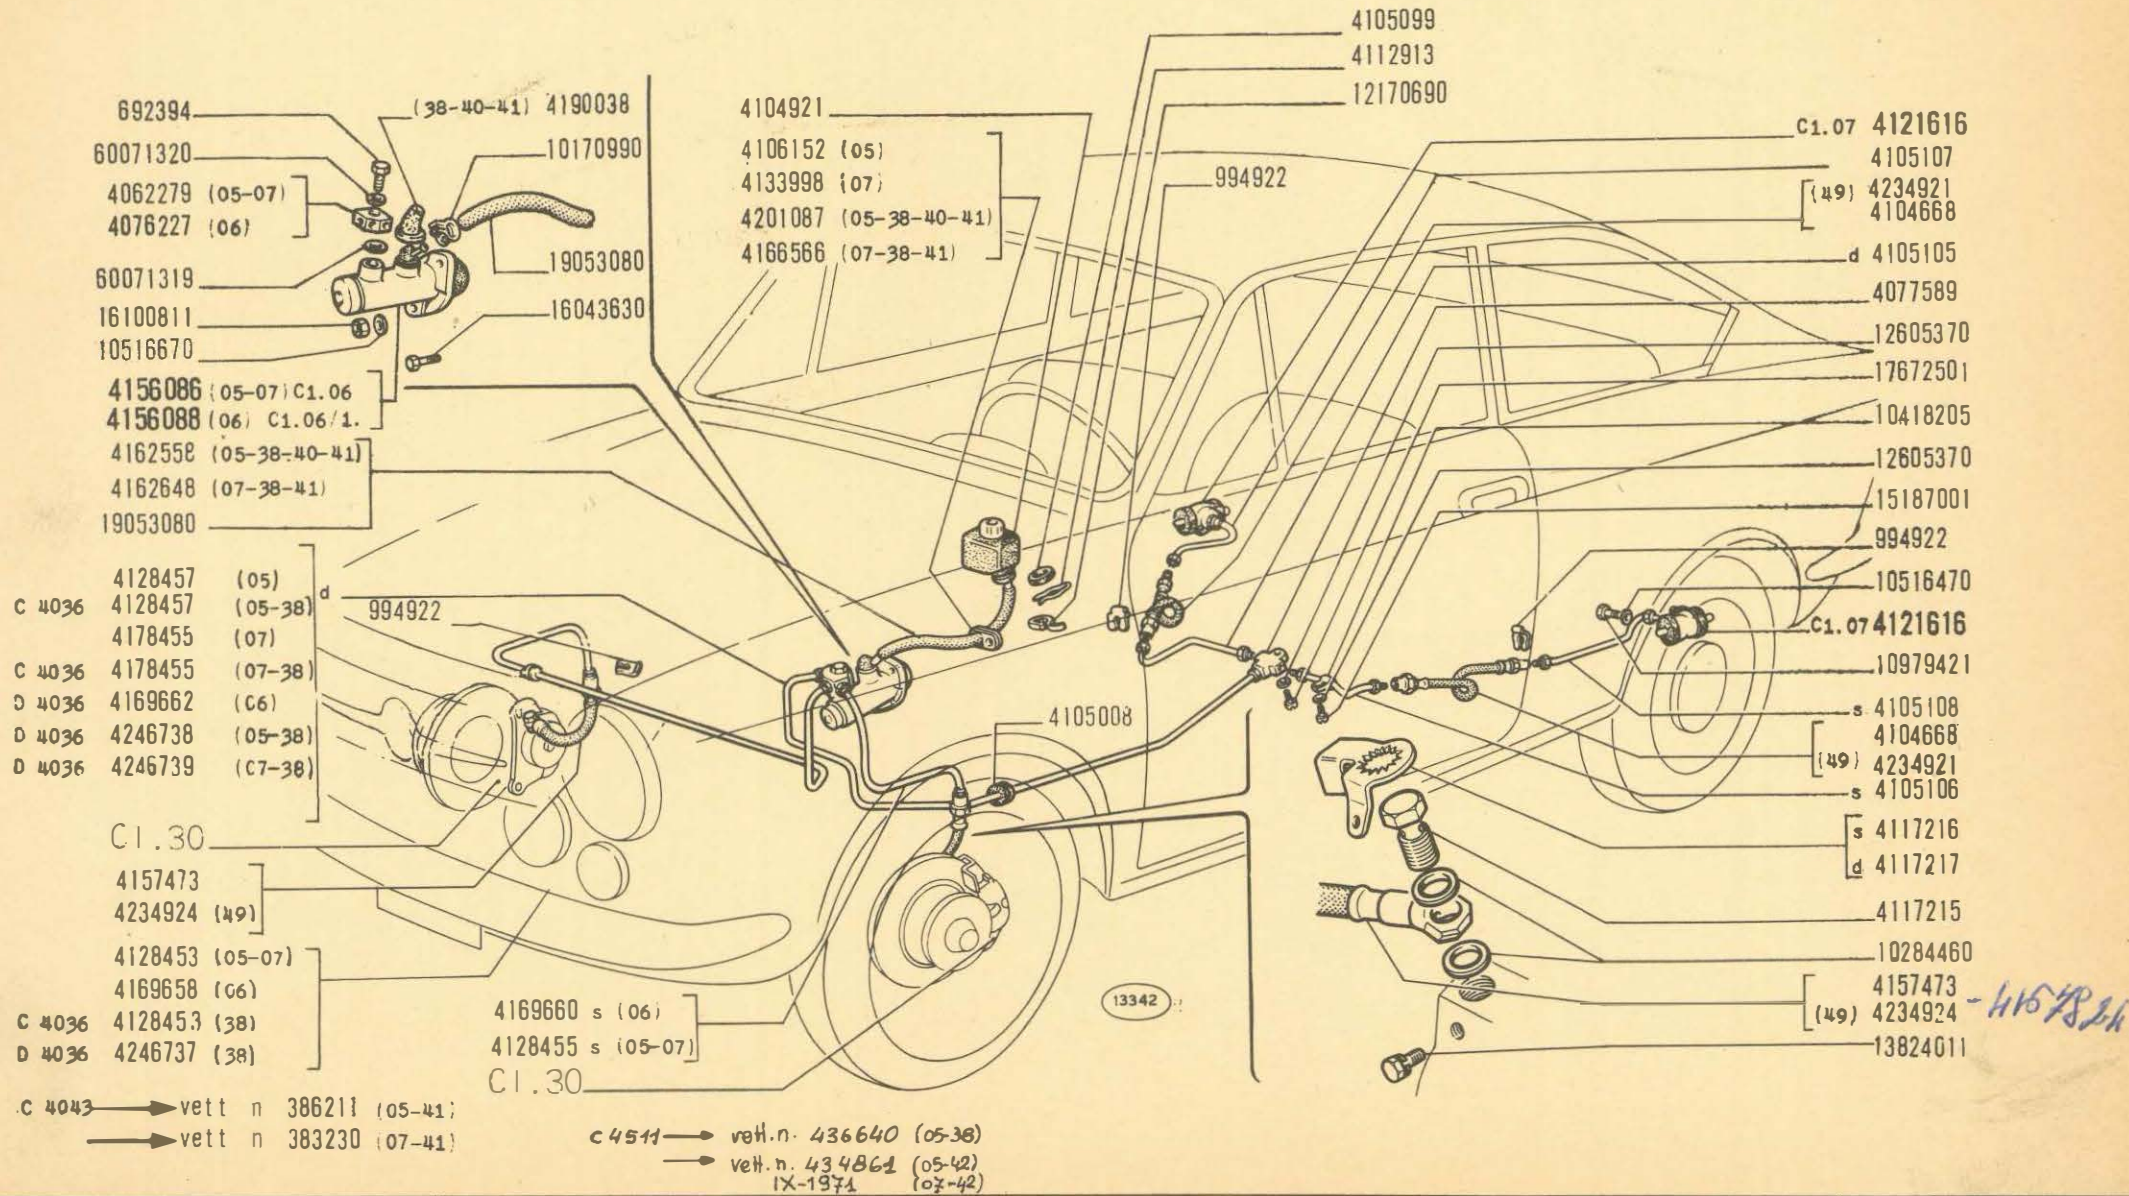

**850 Sport**

**COMANDO IDRAULICO FRENI**

Commande hydraulique de freins  
 Hydraulische Bremsbetätigung

Brake Hydraulic System  
 Sistema de freno hidráulico

**C1.02**

V-1971  
 15-06-72






FIAT 850 SPORT (1 EO - 2 AGG)

C102 (5-1971)

MODIF.	N.ORDINAZ.	Q.	DENOMINAZIONE	DESIGNATION	BENENNUNG	DESCRIPTION	DENOMINACIONES
	4234921	2	TUBO FLESSIBILE POST. (49)	TUYAU	SCHLAUCH	HOSE	MANGA
	4234924	2	TUBO FLESSIBILE ANT. (49)	TUYAU	SCHLAUCH	HOSE	MANGA
D 4036	4246737	1	TUBO ANT.D (38)	TUYAU	ROHR	PIPE	TUBO
D 4036	4246738	1	TUBO POST. (05-38)	TUYAU	ROHR	PIPE	TUBO
D 4036	4246739	1	TUBO POST. (07-38)	TUYAU	ROHR	PIPE	TUBO
	10170990	1	COLLARE	COLLIER	SHELLE	COLLAR	ABRAZADERA
	10284460	4	ROSETTA TENUTA	JOINT	DICHTRING	GASKET	JUNTA
	10418205	2	STAFFETTA	COLLIER	HALTER	RETAINER	ABRAZADERA
	10516470	4	ROSETTA SICUREZZA	RONDELLE FREIN	SICHERUNGSRING	LOCKWASHER	ARANDELA DE FRENO
	10516670	2	ROSETTA SICUREZZA	RONDELLE FREIN	SICHERUNGSRING	LOCKWASHER	ARANDELA DE FRENO
	10979421	4	VITE	VIS	SCHRAUBE	SCREW	TORNILLO
	12170690	1	COLLARE (38-40-41)	COLLIER	SHELLE	COLLAR	COLLAR
	12170690	2	COLLARE	COLLIER	SHELLE	COLLAR	COLLAR
	12605370	2	ROSETTA SICUREZZA	RONDELLE FREIN	SICHERUNGSRING	LOCKWASHER	ARANDELA DE FRENO
	13824011	2	VITE	VIS	SCHRAUBE	SCREW	TORNILLO
	15187001	1	VITE	VIS	SCHRAUBE	SCREW	TORNILLO
	16043630	1	VITE	VIS	SCHRAUBE	SCREW	TORNILLO
	16100811	1	DADO	ECROU	MUTTER	NUT	TUERCA
	17672501	1	VITE	VIS	SCHRAUBE	SCREW	TORNILLO
	19053080	M	TUBO FLESSIBILE 5x9	TUYAU	SCHLAUCH	HOSE	MANGA
	60071319	1	ROSETTA TENUTA	JOINT	OICHTRING	GASKET	JUNTA
	60071320	1	ROSETTA TENUTA	JOINT	DICHTRING	GASKET	JUNTA



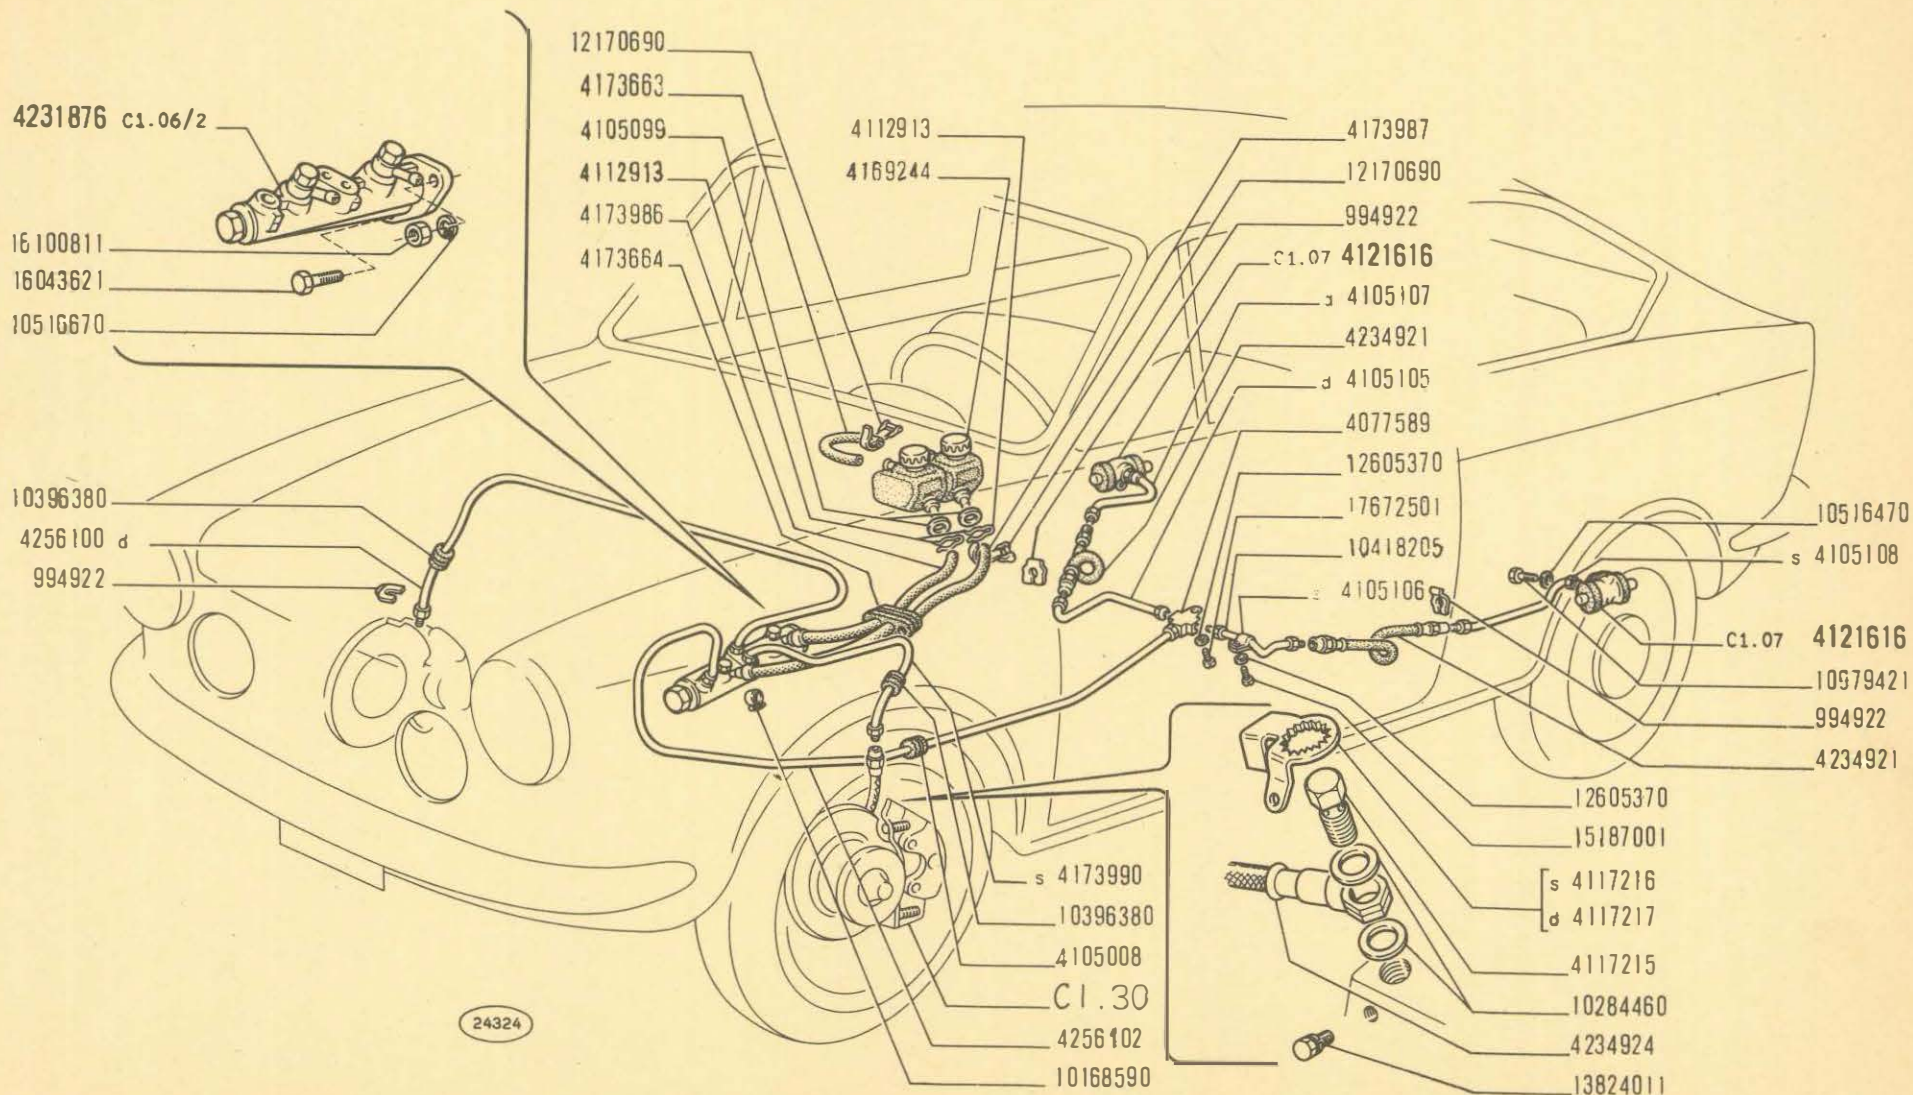

D 4043 veti n 386212 → (05-41)  
 veti n 383231 → (07-41)

c 4511 → veti n. 434859 (05-41)  
 1X-1971 (07-41)

### COMANDO IDRAULICO FRENI

Commande hydraulique de freins  
 Hydraulische Bremsbetätigung


Brake Hydraulic System  
 Sistema de freno hidráulico

C1.02/1

850 Sport

V-10TT  
 15-06-72



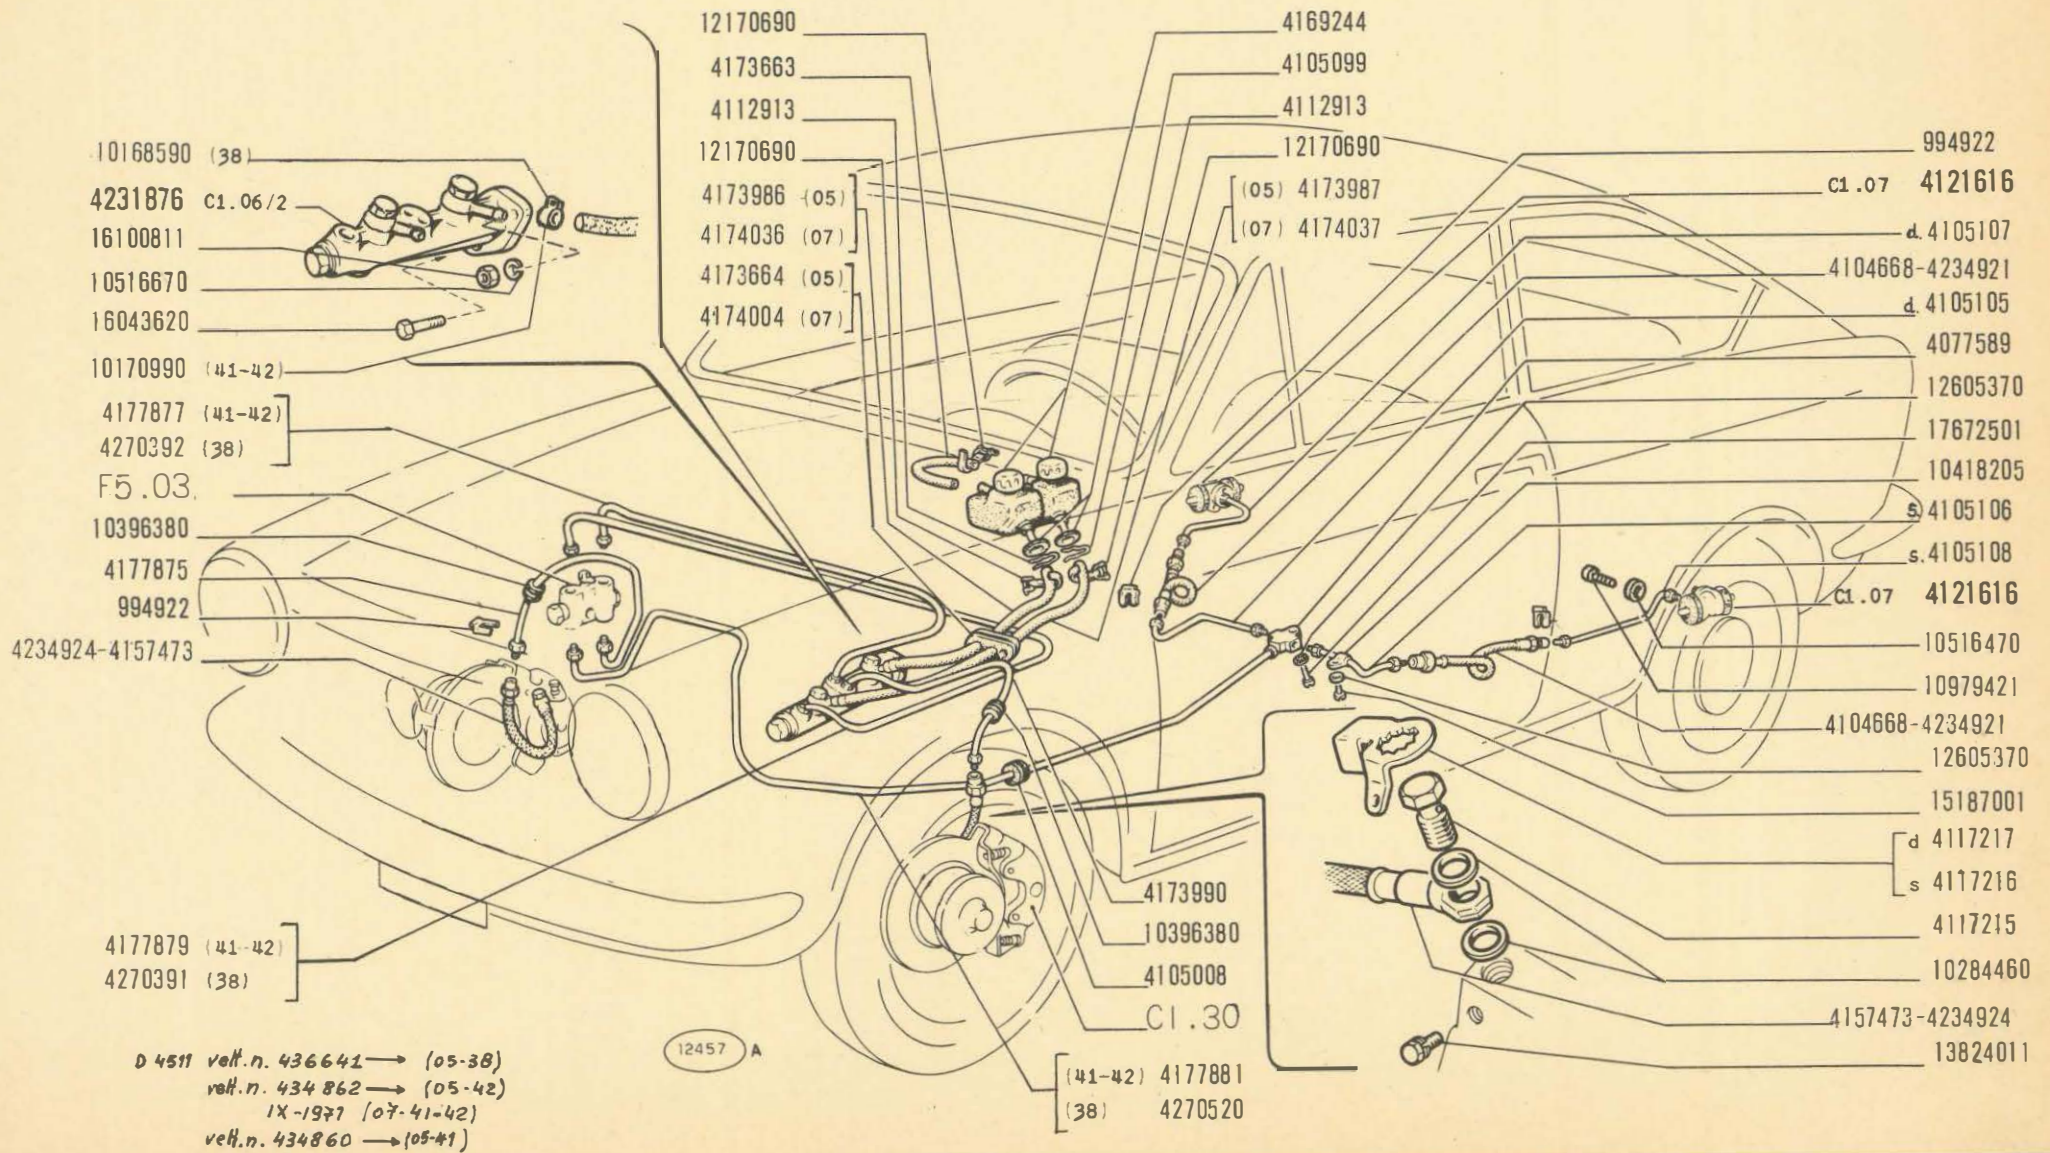

## COMANDO IDRAULICO FRENI

850 Sport

Commande hydraulique de freins  
 Hydraulische Bremsbetätigung


Brake hydraulic system  
 Sistema de freno hidráulico

C1.02/2

15-06-72




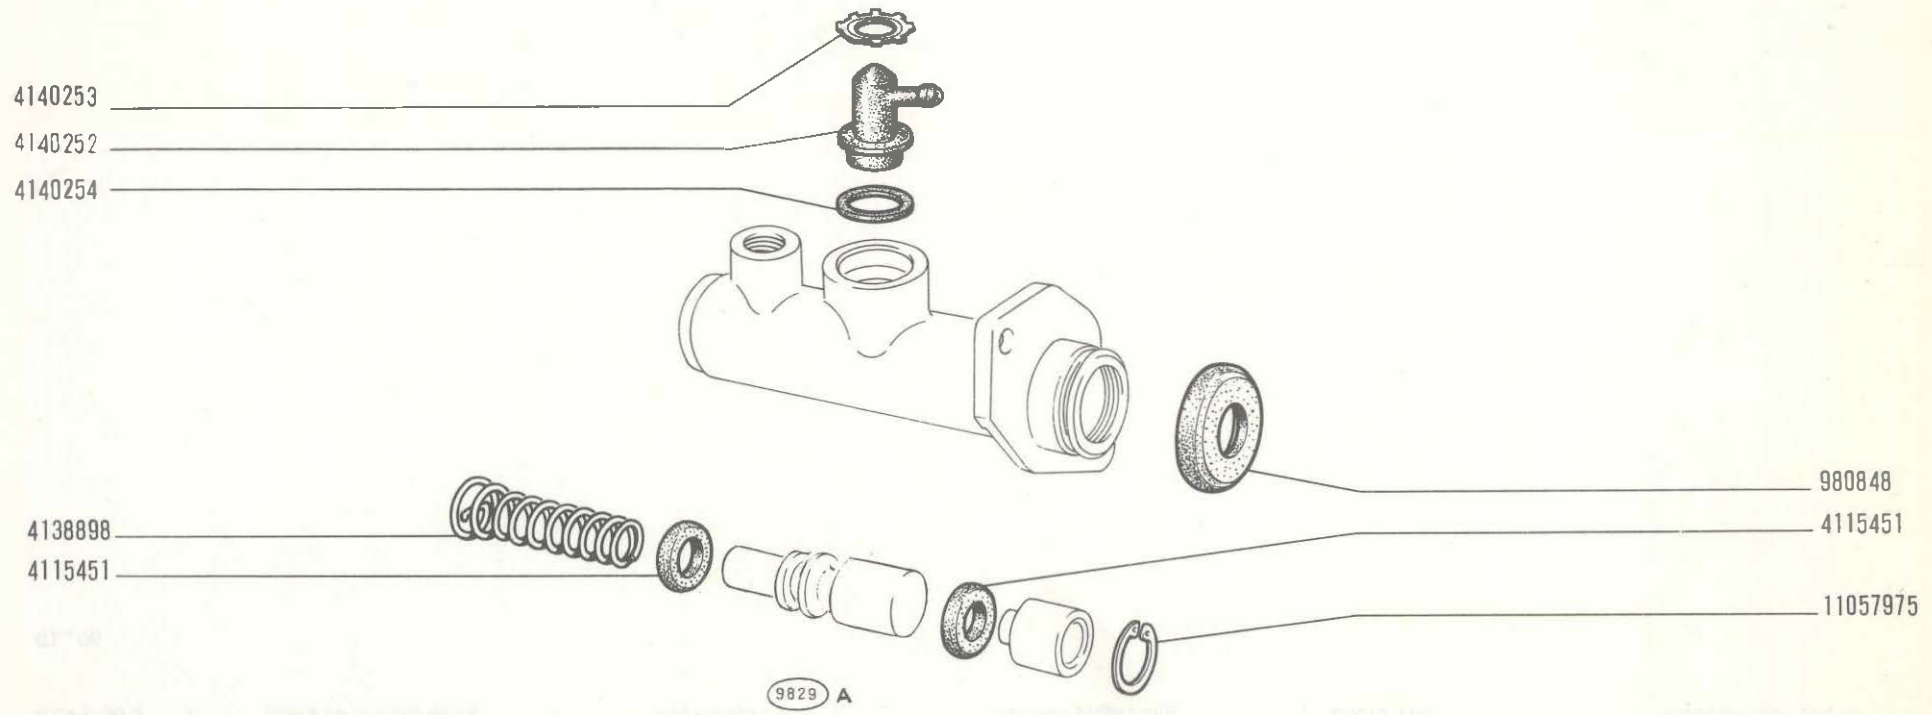

4140253  
 4140252  
 4140254

4138898  
 4115451

980848  
 4115451  
 11057975

9829 A

**850 Sport**

**CILINDRO MAESTRO 4156086**

**C1.06**

- *Maitre-cylindre*
- *Hauptzylinder*


- *Master Cylinder*
- *Bomba*

IV-1968

modif.	n. ordinaz.	quant.	Denominazione	Désignation	Benennung	Description	Denominaciones
	980848	1	Cuffia	Capuchon	Manschette	Boot	Capuchón
	4115451	2	Anello tenuta	Joint	Dichtring	Seal	Junta
	4138898	1	Molla	Ressort	Feder	Spring	Resorte
	4140252	1	Raccordo	Raccord	Stutzen	Connection	Racor
	4140253	1	Piastrina	Plaquette	Plättchen	Plate	Placa
	4140254	1	Anello tenuta	Joint	Dichtring	Seal	Junta
	11057975	1	Anello sicurezza	Arrêtoir	Sicherungsring	Lockring	Anillo de freno

C1.06



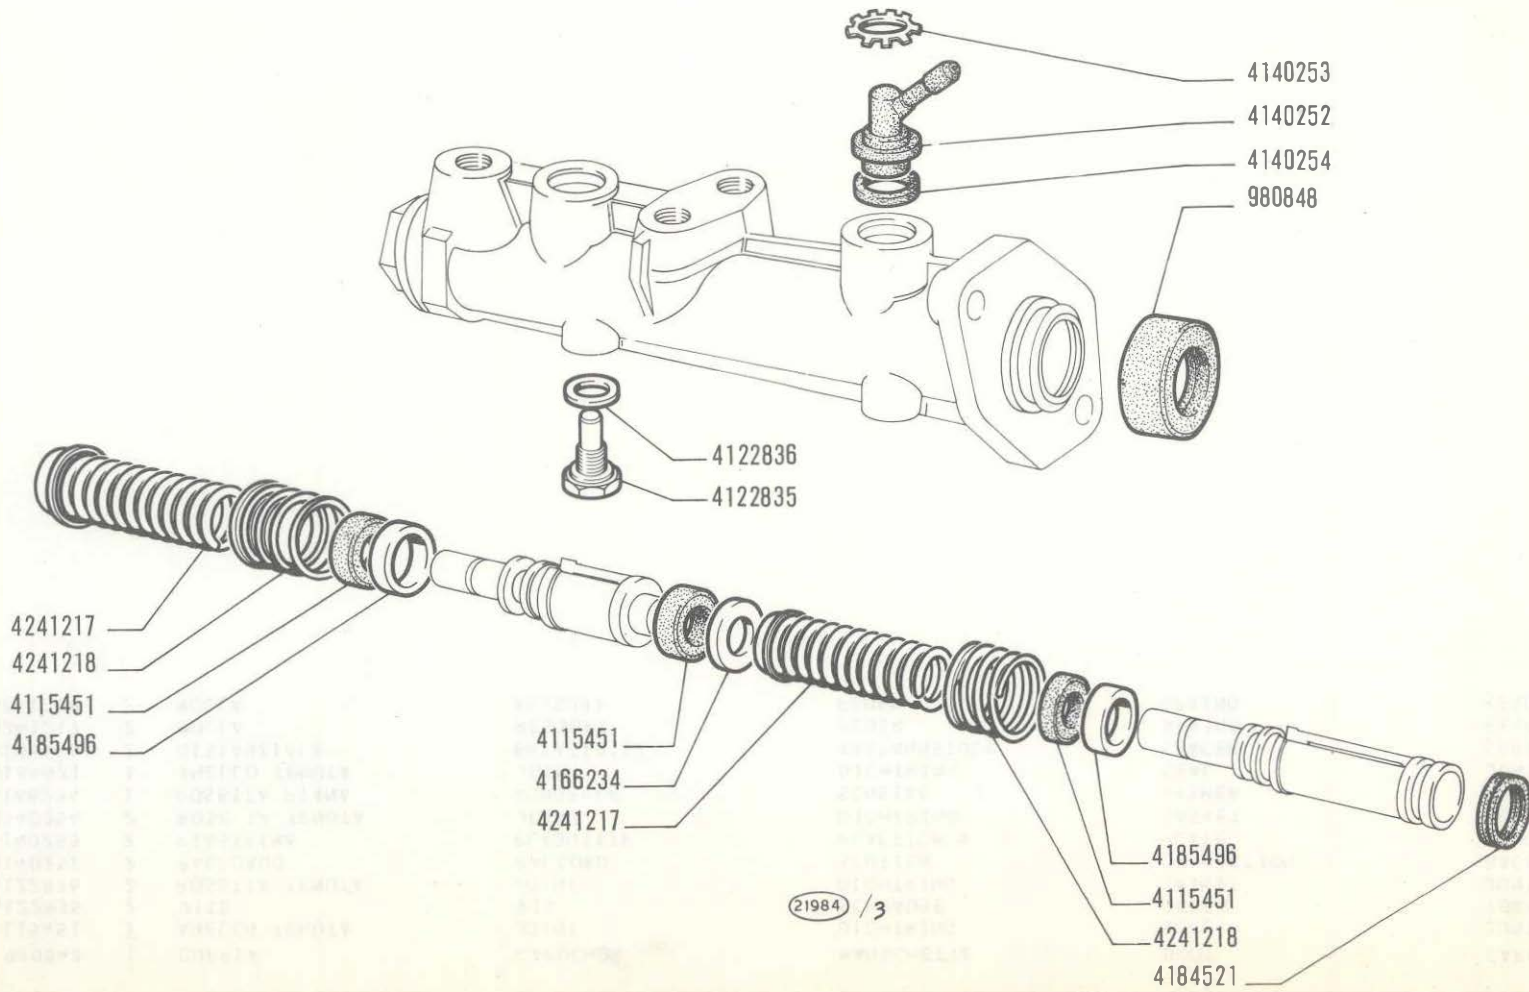

**850 Sport**

*Maitre-cylindre  
 Hauptzylinder*

**CILINDRO MAESTRO 4231876**


*Master Cylinder  
 Bomba*

**C1.06/2**

V-1971

MODIF.	N.ORDINAZ. Q.	DENUMINAZIONE	DESIGNATION	BENENNUNG	DESCRIPTION	DENOMINACIONES
	980848	1 CUFFIA	CAPUCHON	MANSCHETTE	BOOT	CAPUCHON
	4115451	3 ANELLO TENUTA	JOINT	DICHTRING	SEAL	JUNTA
	4122835	2 VITE	VIS	SCHRAUBE	SCREW	TORNILLO
	4122836	2 ROSETTA TENUTA	JOINT	DICHTRING	GASKET	JUNTA
	4140252	2 RACCORDO	RACCORD	STUTZEN	CONNECTION	RACOR
	4140253	2 PIASTRINA	PLAQUETTE	PLAETTCHEN	PLATE	PLACA
	4140254	2 ROSETTA TENUTA	JOINT	DICHTRING	GASKET	JUNTA
	4166234	1 ROSETTA PIANA	RONDELLE	SCHEIBE	WASHER	ARANDELA
	4184521	1 ANELLO TENUTA	JOINT	DICHTRING	SEAL	JUNTA
	4185496	2 DISTANZIALE	ENTRETOISE	ABSTANDSTUCK	SPACER	SEPARADOR
	4241217	2 MOLLA	RESSORT	FEDER	SPRING	RESORTE
	4241218	2 MOLLA	RESSORT	FEDER	SPRING	RESORTE



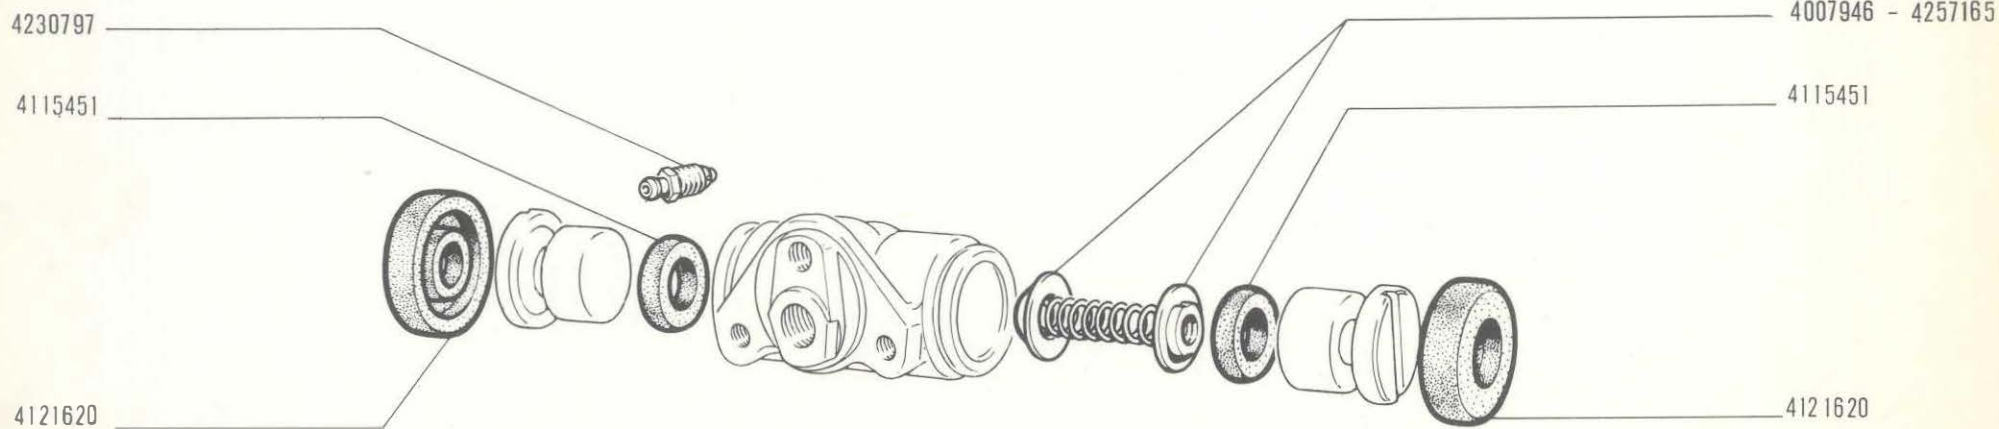

3152 B

Faint, illegible text from the reverse side of the page, likely bleed-through from another document.

**850 Sport**

**CILINDRO COMANDO GANASCE 4121616**

- *Cylindre de commande mâchoires*
- *Radbremssylinder*
- *Wheel Cylinder*
- *Cilindro de freno*

**C1.07**

V-1971


FIAT 850 SPORT (1 ED - 2 AGG)

C107

(5-1971)

MODIF.	N.ORDINAZ.	Q.	DENOMINAZIONE	DESIGNATION	BENENNUNG	DESCRIPTION	DENOMINACIONES
	4007946	1	PREMIGUARNIZIONE	PRESSE-JOINT	DRUCKFEDER	EXPANDER	ELEMENTO SEPARADOR
	4115451	2	ANELLO TENUTA	JOINT	DICHTRING	SEAL	JUNTA
	4121620	2	CUFFIA	CAPUCHON	MANSCHETTE	BOOT	CAPUCHON
	4230797	1	VITE OI SPURGO	VIS DE PURGE	ABBLASESCHRAUBE	BLEEDING SCREW	TORNILLO DE PURGA
	4257165	1	PREMIGUARNIZIONE	PRESSE-JOINT	DRUCKFEDER	EXPANDER	ELEMENTO SEPARADOR



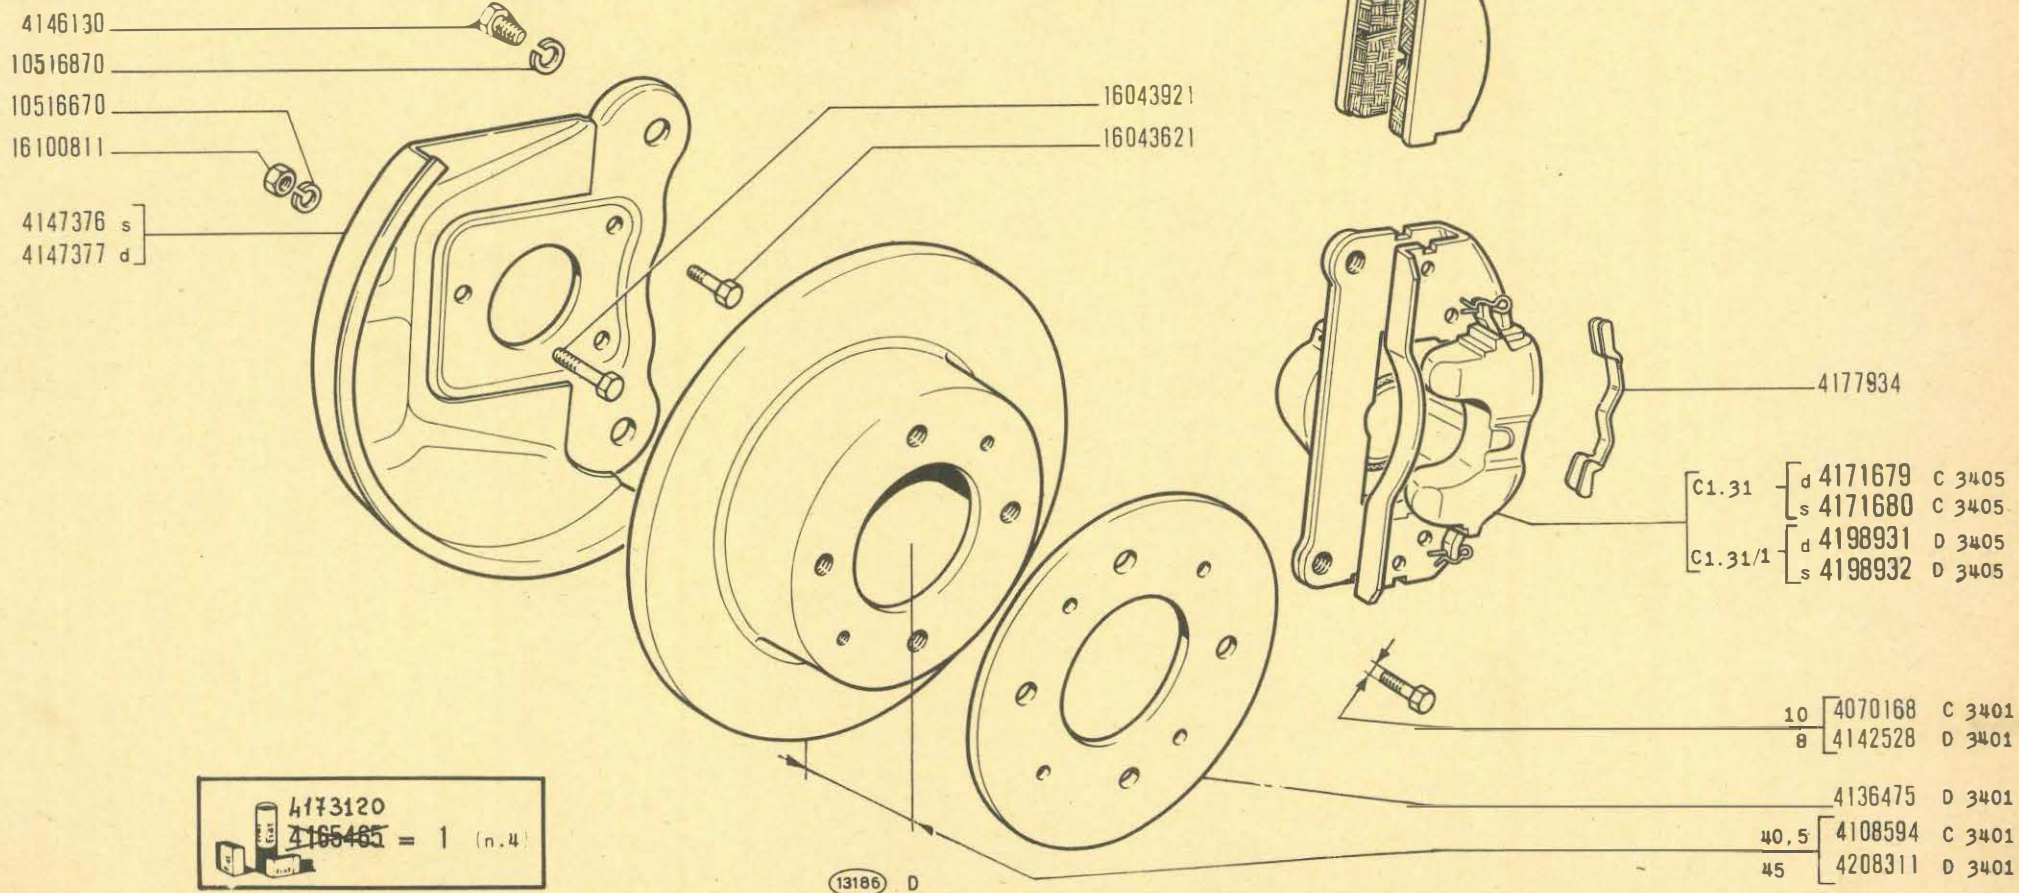

**850 Sport**

Freins de roues AV  
 Vorderradbremsen


**FRENI RUOTE ANTERIORI**

Front Wheel Brakes  
 Frenos anteriores

**C1.30**

V-1971  
 01-12-11



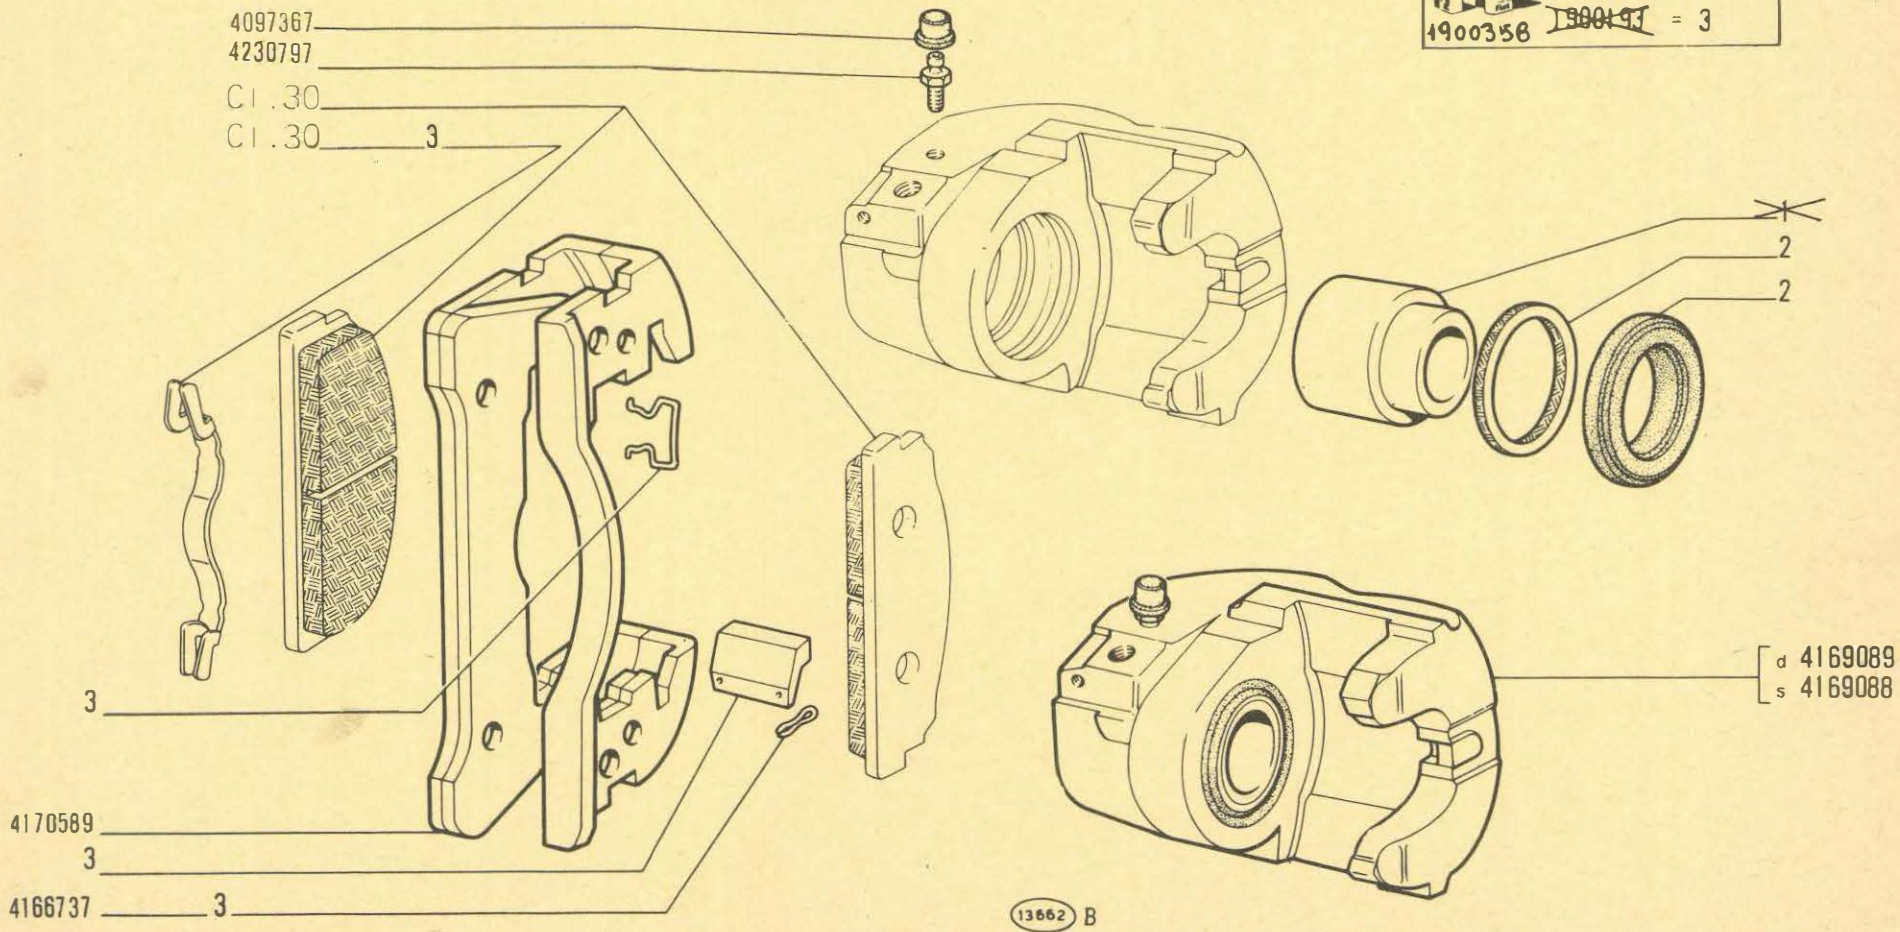

**850 Sport**

Étrier avant  
Vorderer Sattel

**PINZA ANTERIORE** d 4171679, s 4171680

Front Brake Caliper  
Pinza de freno anterior

**C1.31**


V-107T  
10-01-12





4097367  
4230797  
C1.30  
C1.30 3

~~1900191~~ = 1 + 2  
1900192 = 2  
1900358 = 3

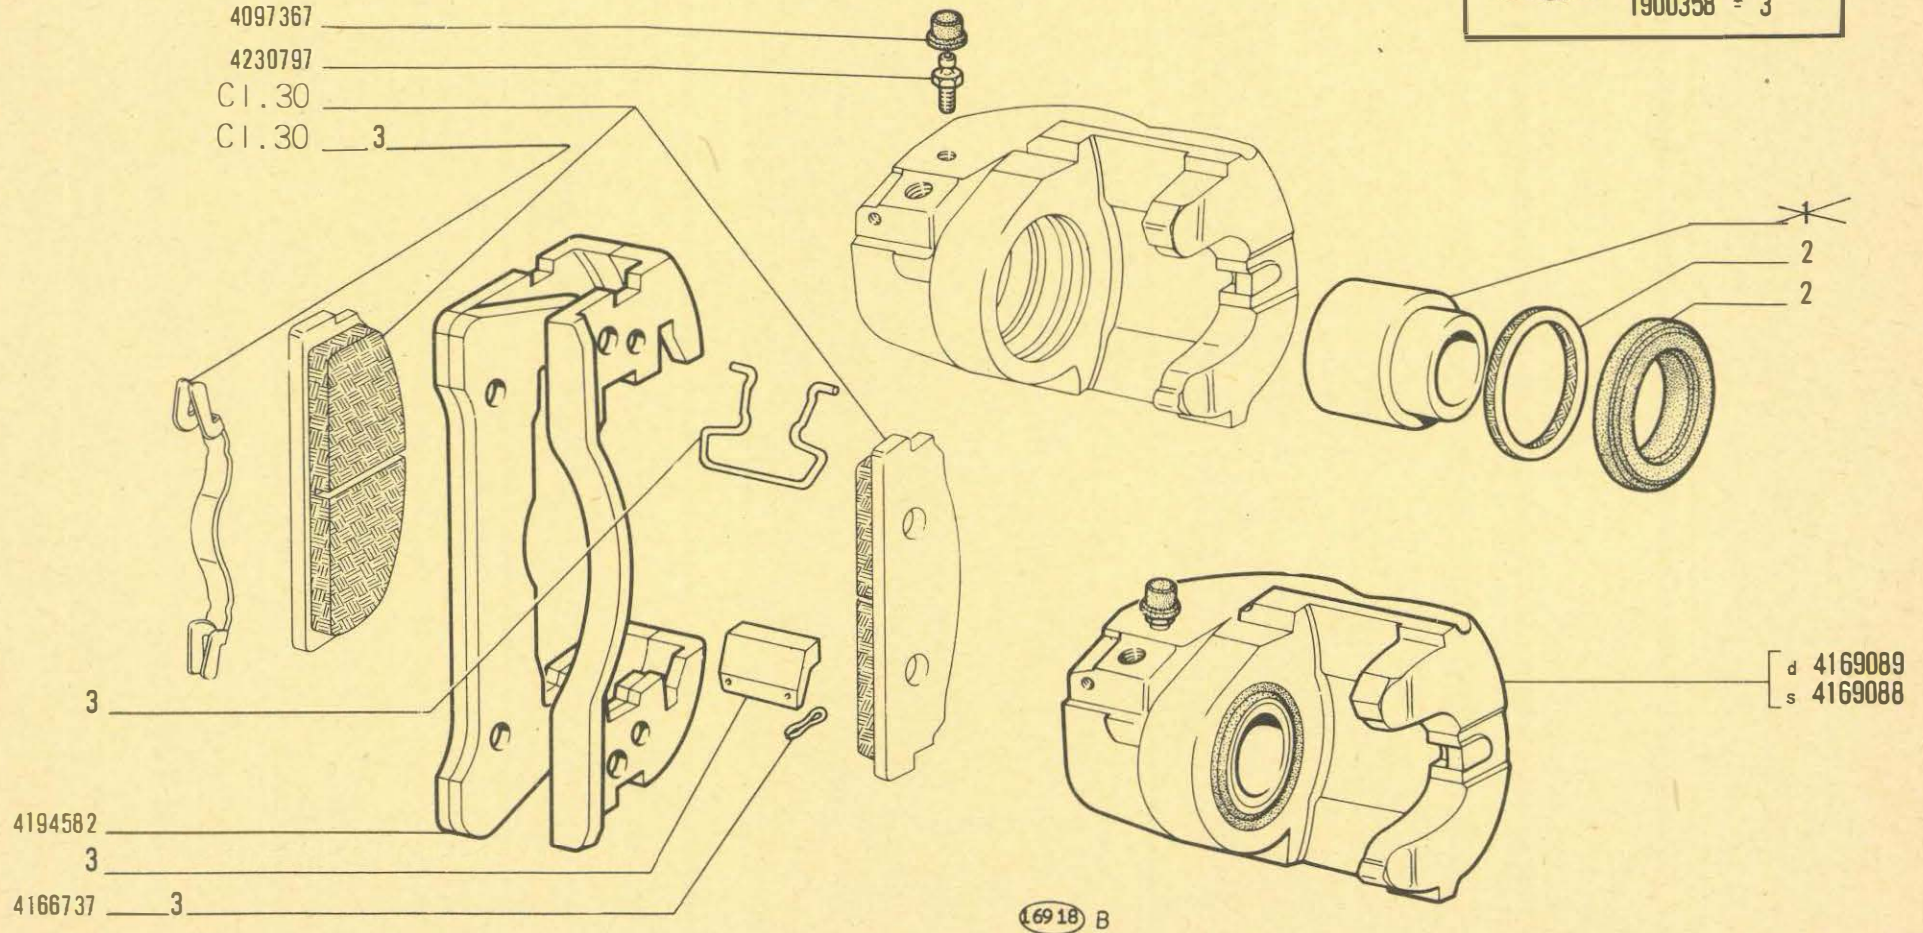

850 Sport

Étrier avant  
Vorderer Sattel

PINZA ANTERIORE d 4198931 s 4198932

Front Brake Caliper  
Pinza de freno anterior

C1.31/1

V197T  
10-01-12



C 3549 4104577

D 3549 ~~4734857~~ 4236768

4236769 (32-33-34-35-39-40-41-42-49)

51

53

986339

4166642

4166650

4108912

10516970

4162207

s 4162190  
d 4162191

D 3549 4142528 24,5  
C 3549 879733 19

4166642

4134260

4171169

4162202

986340

4162206

4046512

4008927

4124504

4008928

13112

850 Sport

### FRENI RUOTE POSTERIORI


Freins de roues AR  
Hinterradbremsen

Rear Wheel Brakes  
Frenos posteriores

C1.32

V-197T  
01-12-71



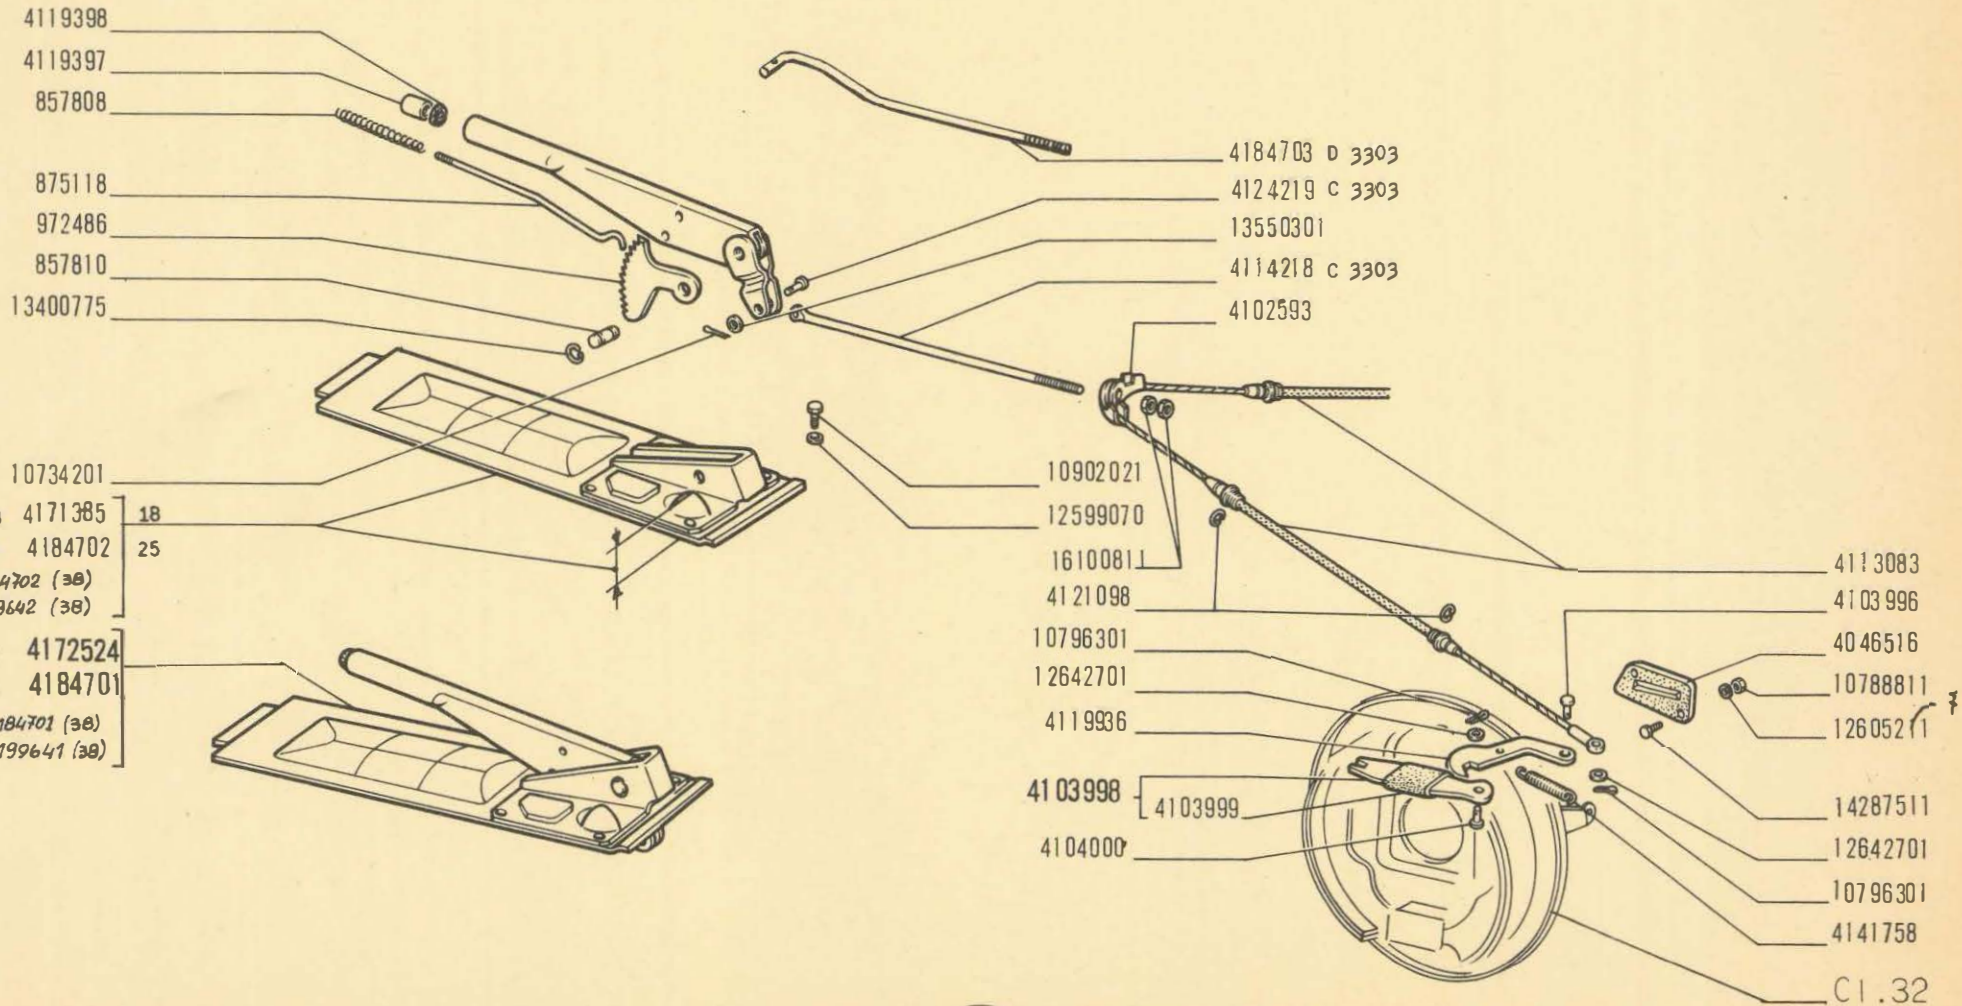

13111 B

850 Sport

COMANDO A MANO FRENI


Commande de freins à main  
Handbremsbetätigung

Brake Hand Control  
Freno de mano

C1.35

V-197T  
15-06-72



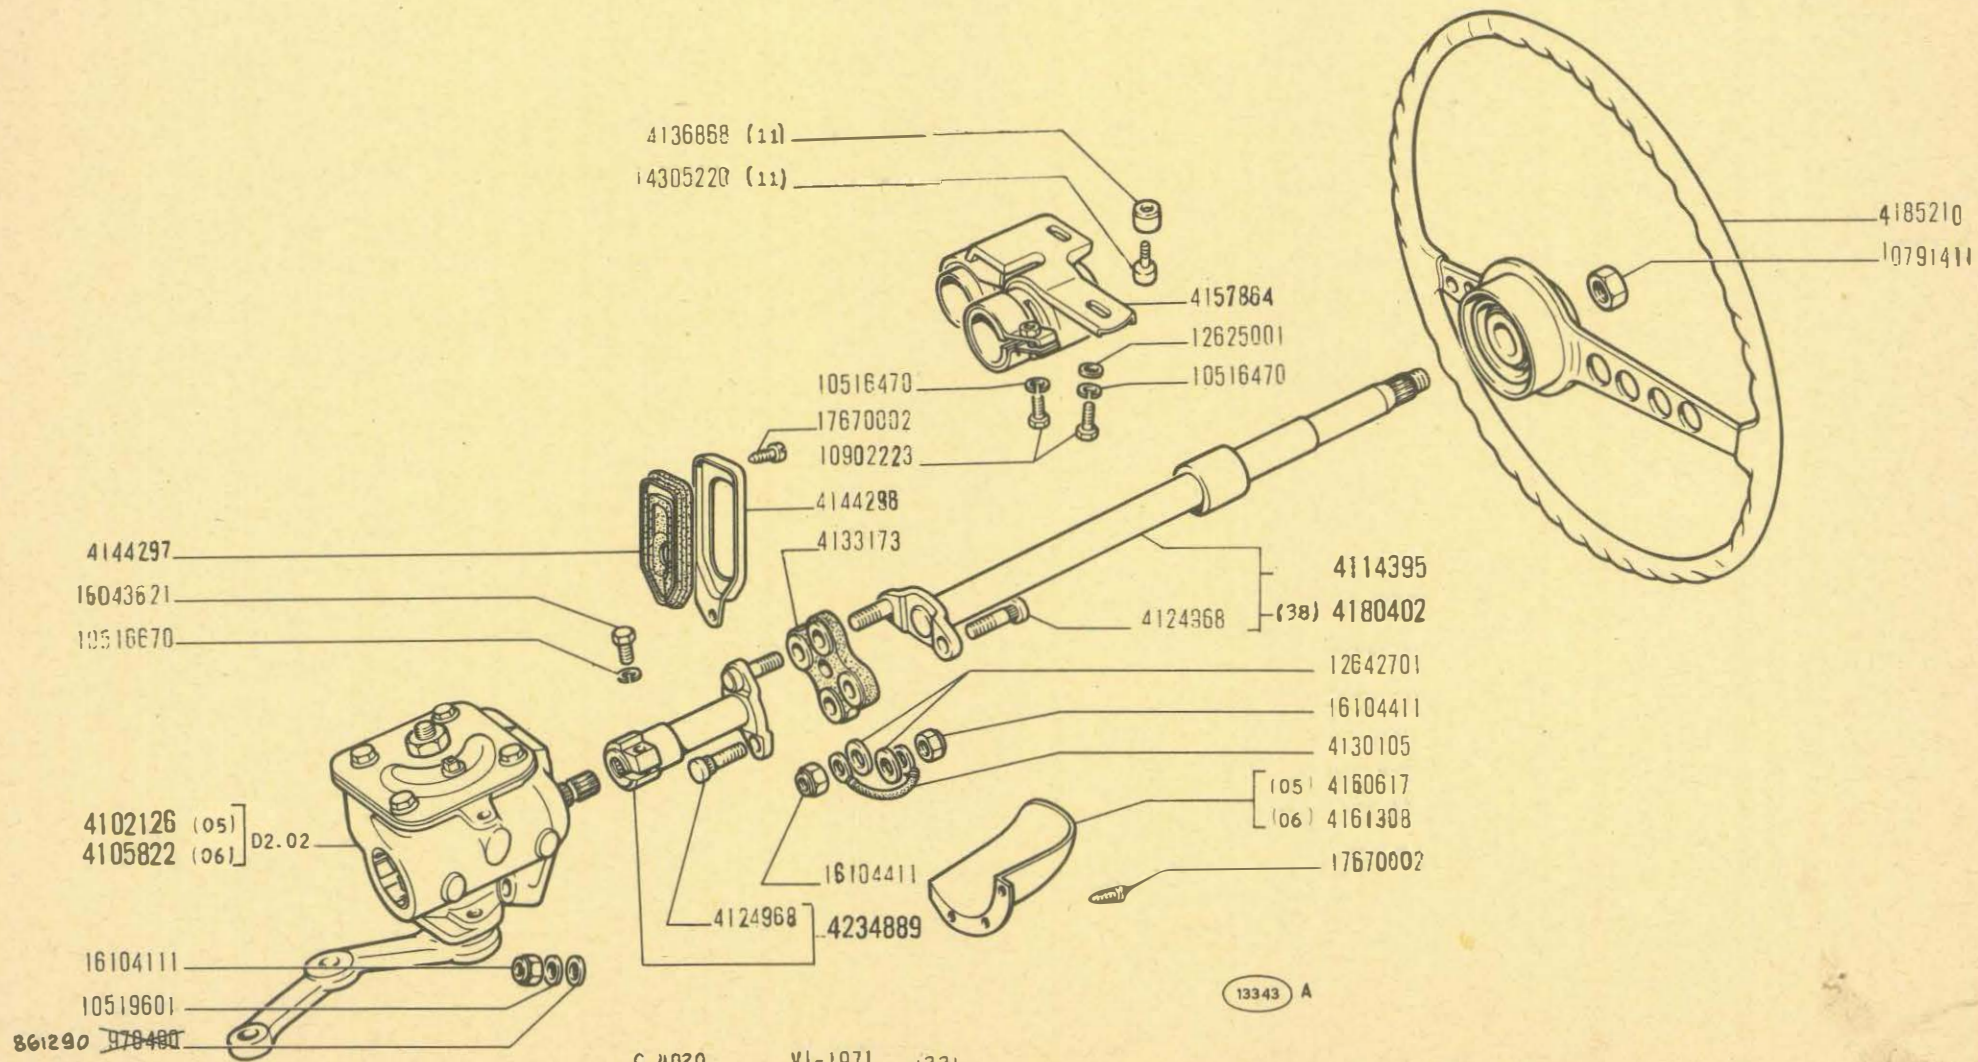

C 4020 VI-1971 (33)

C 4036 → vett. n. 327082 (38)

C 4118 → vett. n. 421793 (06)

**850 Sport**

Comande de direction  
Lenkgetriebe

**COMANDO STERZO**


Steering Gear  
Volante y caja de la direcci3n

**D2.01**

V-1977  
01-12-73





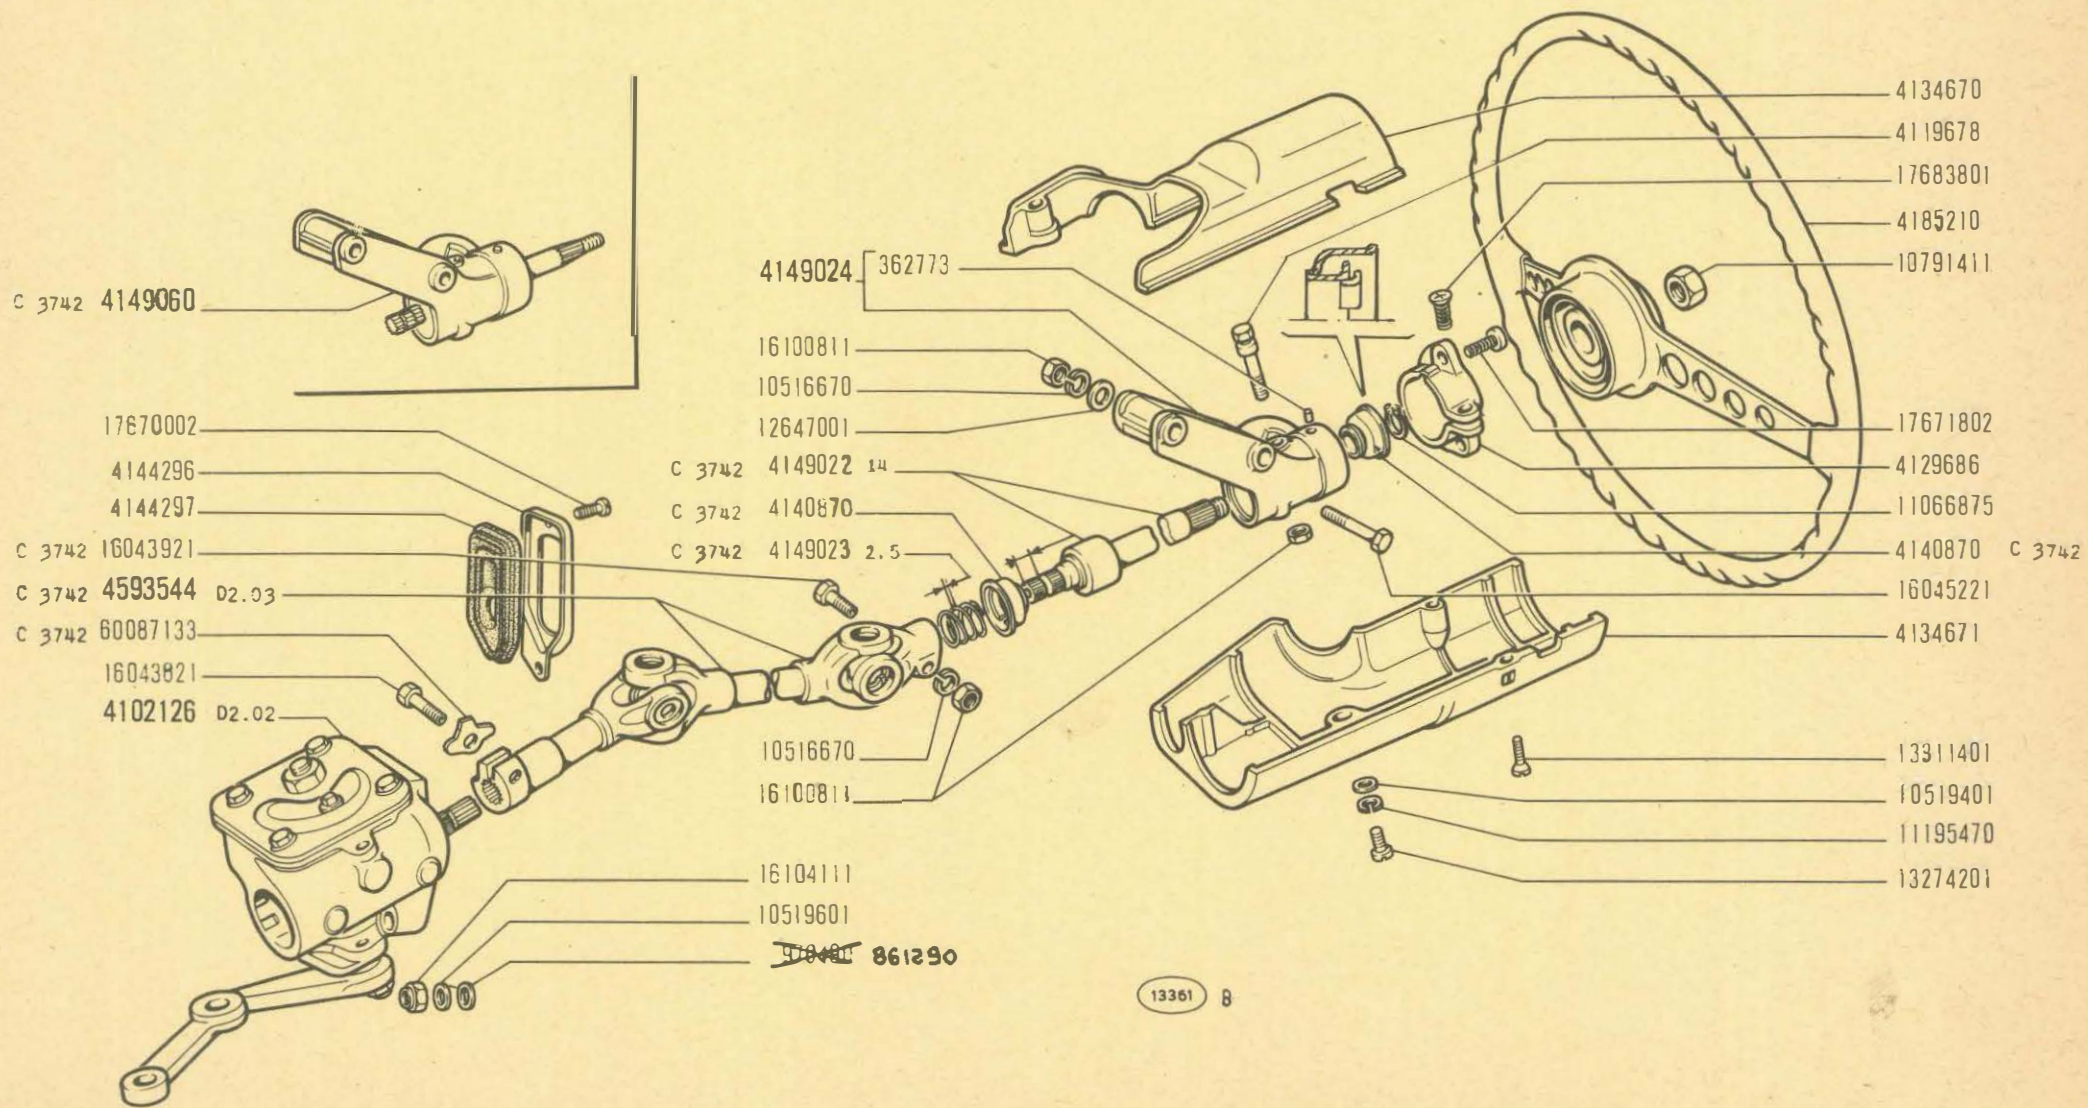

850 Sport

Commande de direction  
Lenkgetriebe


**COMANDO STERZO**


Steering Gear  
Volante y caja de la dirección

**D2.01/1**

1/2

V. 497T  
01-12-71



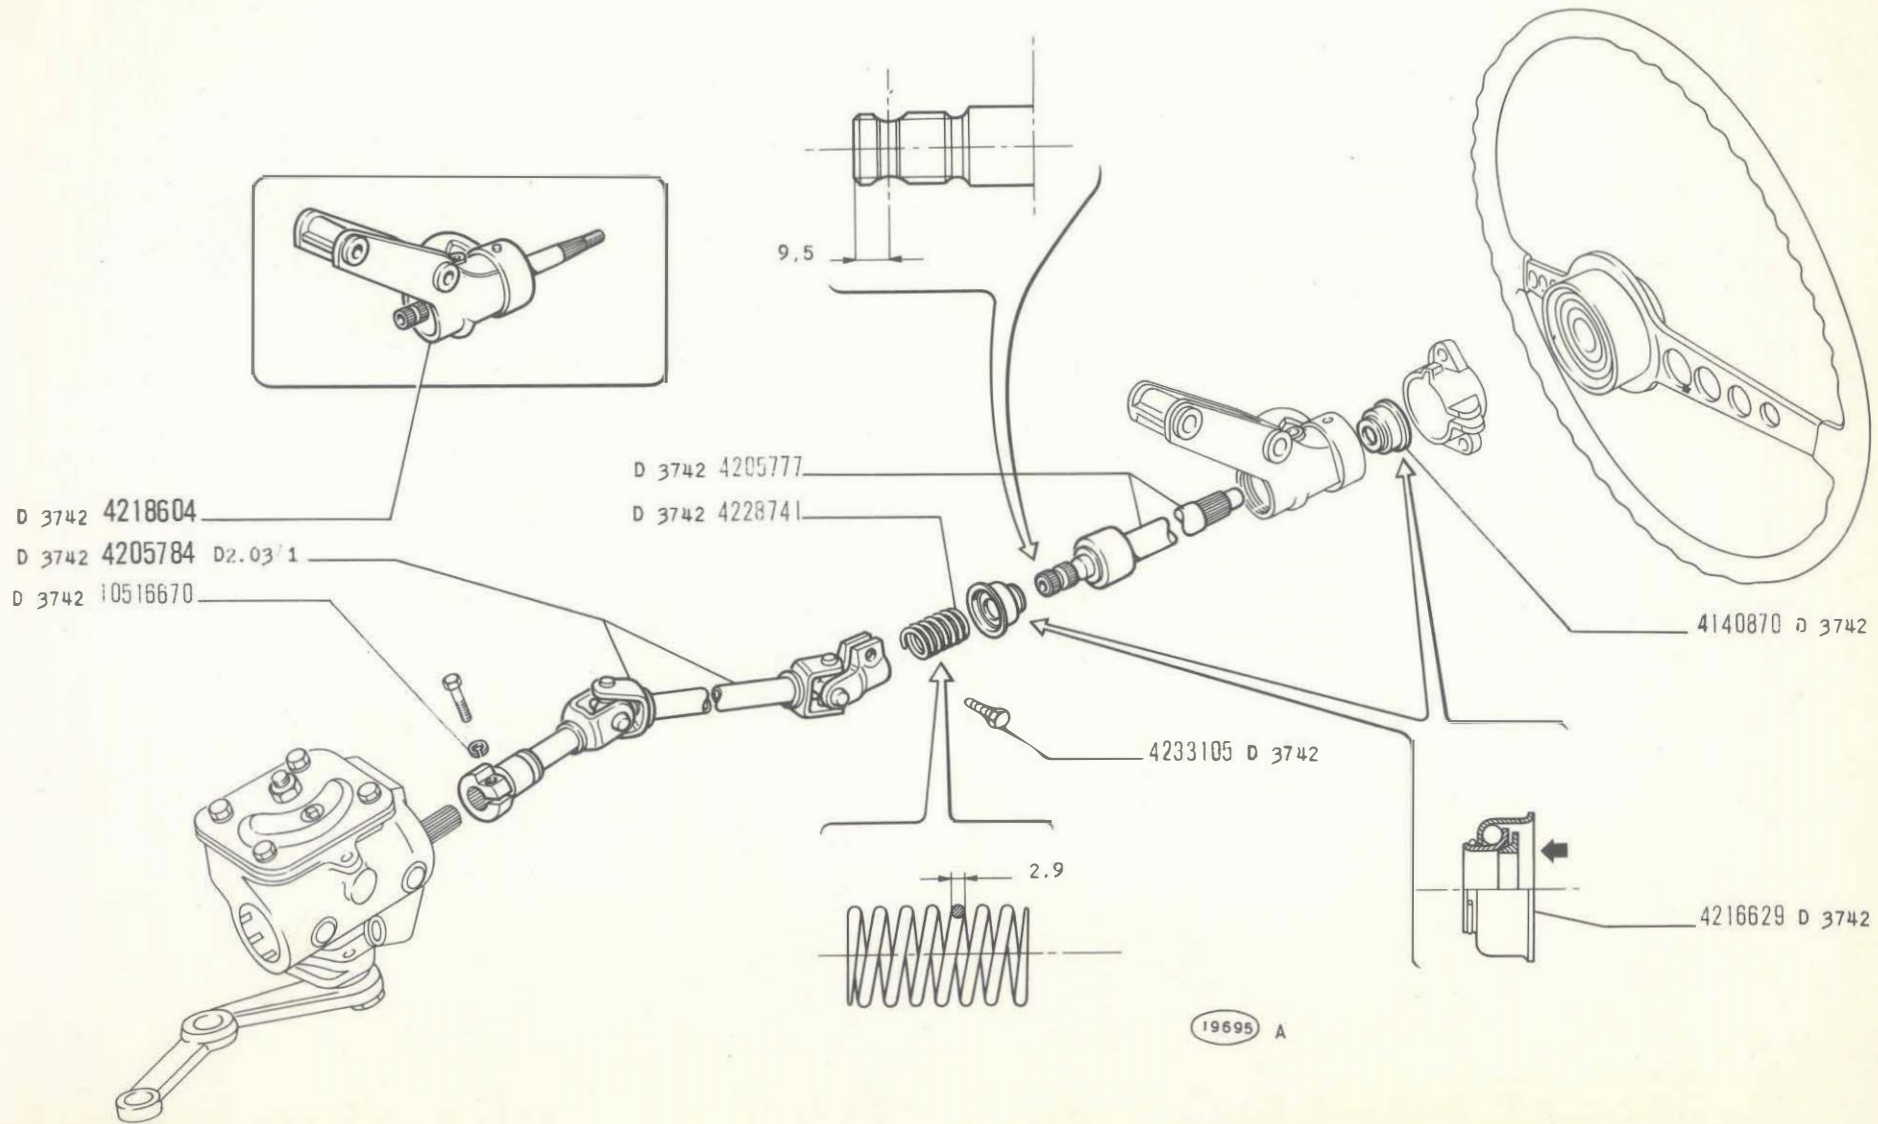

**850 Sport**

*Commande de direction  
Lenkgetriebe*

**COMANDO STERZO**


*Steering Gear  
Volante y caja de la dirección*

**D2.01/1**

2.2

V-1971



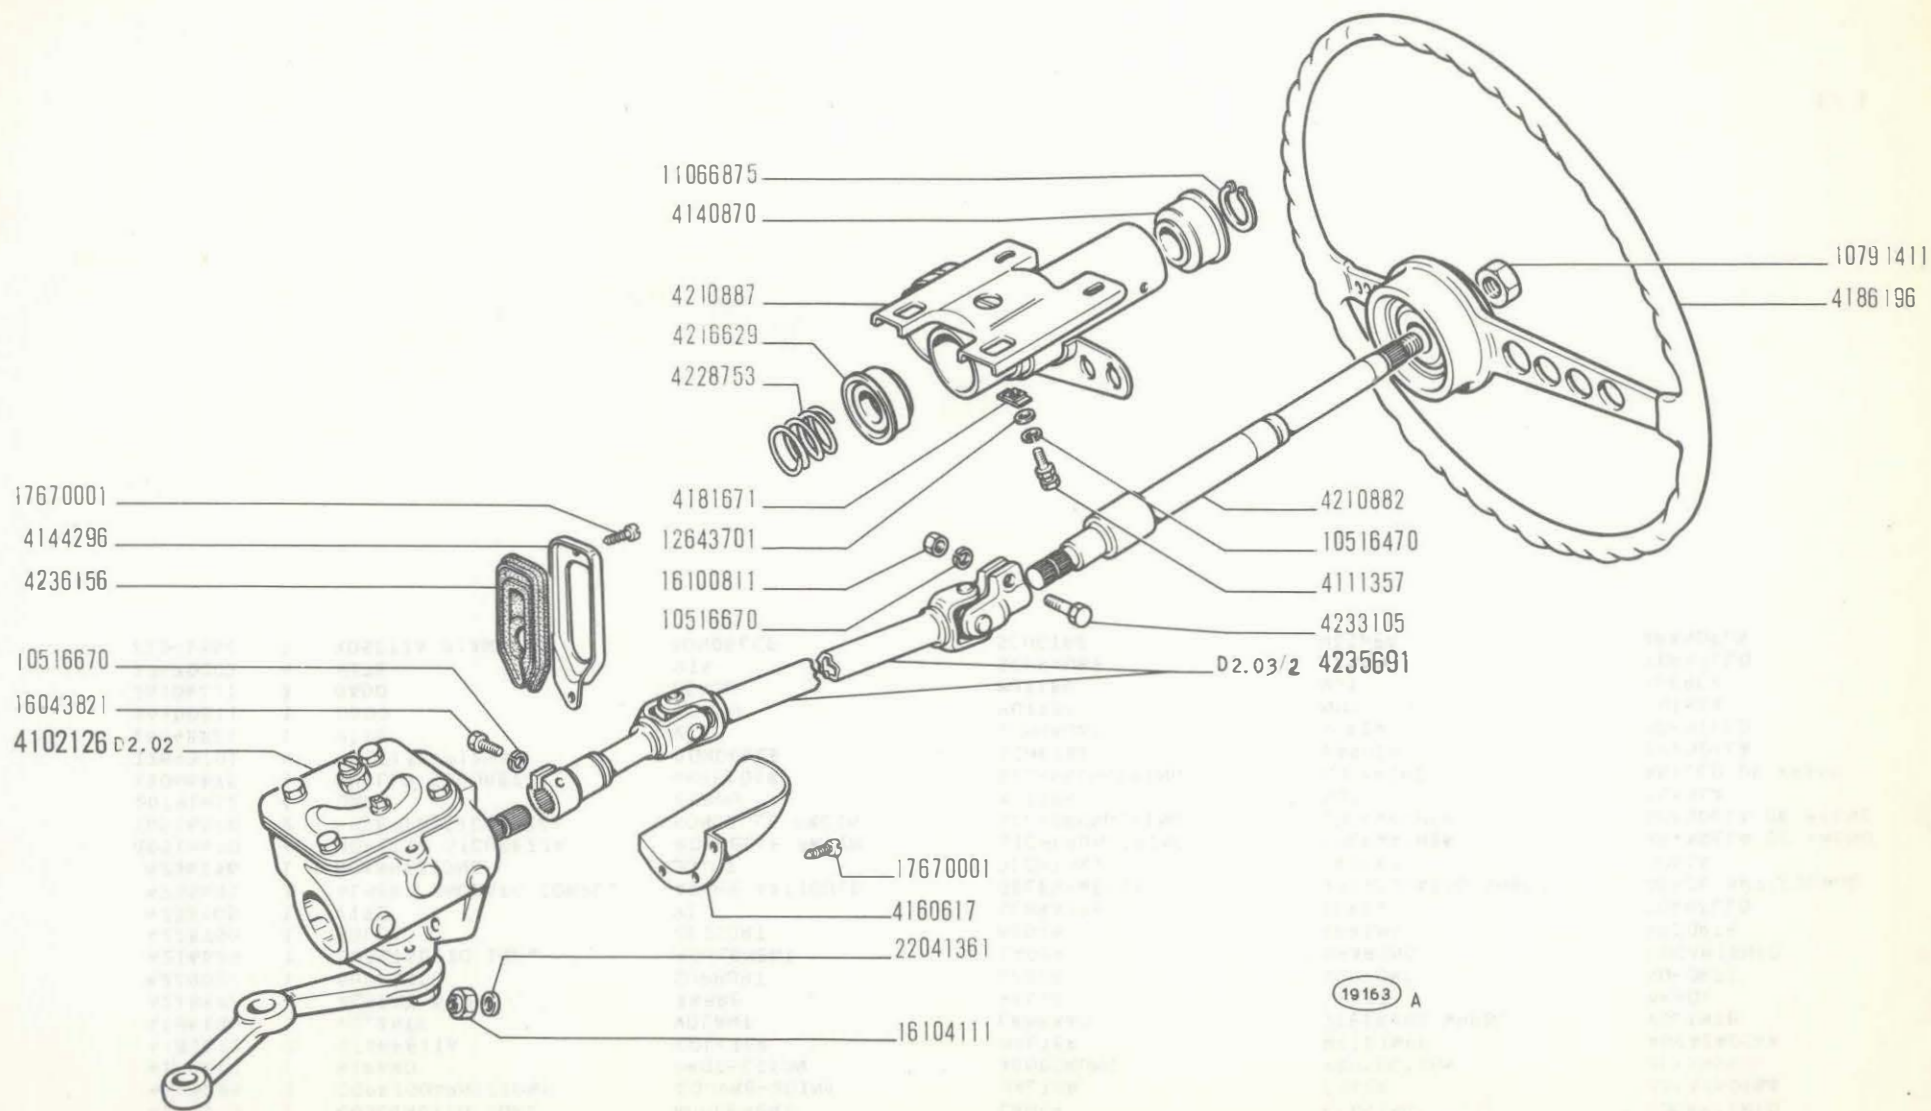

D 4020 VI - 1971 (33)

D 4036 rett n 327083 → 138

**850 Sport**

*Commande de direction  
Lenkgetriebe*


**COMANDO STERZO**

*Steering Gear  
Volante y caja de la dirección*

**D2.01/2**

V-1971

MODIF.	N.ORDINAZ.	Q.	DENOMINAZIONE	DESIGNATION	BENENNUNG	DESCRIPTION	DENOMINACIONES
	4102126	1	SCATOLA STERZO COMPL.	BOITIER DE DIRECTION	LENKGEHAUSE	STEERING BOX	CAJA DE DIRECCION
	4111357	4	VITE	VIS	SCHRAUBE	SCREW	TORNILLO
	4140870	1	CUSCINETTO SUP.	ROULEMENT	LAGER	BEARING	RODAMIENTO
	4144296	1	COPRIGUARNIZIONE	COUVRE-JOINT	HALTER	COVER	ABRAZADERA
	4160617	1	RIPARO	PROTECTION	ABDECKUNG	PROTECTION	DEFENSA
	4181671	2	STAFFETTA	COLLIER	HALTER	RETAINER	ABRAZADERA
	4186196	1	VOLANTE	VOLANT	LENKRAD	STEERING WHEEL	VOLANTE
	4210882	1	ALBERO SUP.	ARBRE	WELLE	SHAFT	ARBOL
	4210887	1	SUPPORTO	SUPPORT	LAGER	SUPPORT	SOPORTE
	4216629	1	CUSCINETTO INF.	ROULEMENT	LAGER	BEARING	RODAMIENTO
	4228753	1	MOLLA	RESSORT	FEDER	SPRING	RESORTE
	4233105	1	VITE	VIS	SCHRAUBE	SCREW	TORNILLO
	4235691	1	ALBERO SNODATO COMPL.	ARBRE ARTICULE	GELENKWELLE	ARTICULATED SHAFT	ARBOL ARTICULADO
	4236156	1	GUARNIZIONE	JOINT	DICHTUNG	GASKET	JUNTA
	10516470	4	ROSETTA SICUREZZA	RONDELLE FREIN	SICHERUNGSRING	LOCKWASHER	ARANDELA DE FRENO
	10516670	2	ROSETTA SICUREZZA	RONDELLE FREIN	SICHERUNGSRING	LOCKWASHER	ARANDELA DE FRENO
	10791411	1	DADO	ECROU	MUTTER	NUT	TUERCA
	11066875	1	ANELLO SICUREZZA	ARRÊTOIR	SICHERUNGSRING	LOCKRING	ANILLO DE FRENO
	12643701	4	ROSETTA PIANA	RONDELLE	SCHEIBE	WASHER	ARANDELA
	16043821	1	VITE	VIS	SCHRAUBE	SCREW	TORNILLO
	16100811	1	DADO	ECROU	MUTTER	NUT	TUERCA
	16104111	3	DADO	ECROU	MUTTER	NUT	TUERCA
	17670001	4	VITE	VIS	SCHRAUBE	SCREW	TORNILLO
	22041361	3	ROSETTA PIANA	RONDELLE	SCHEIBE	WASHER	ARANDELA

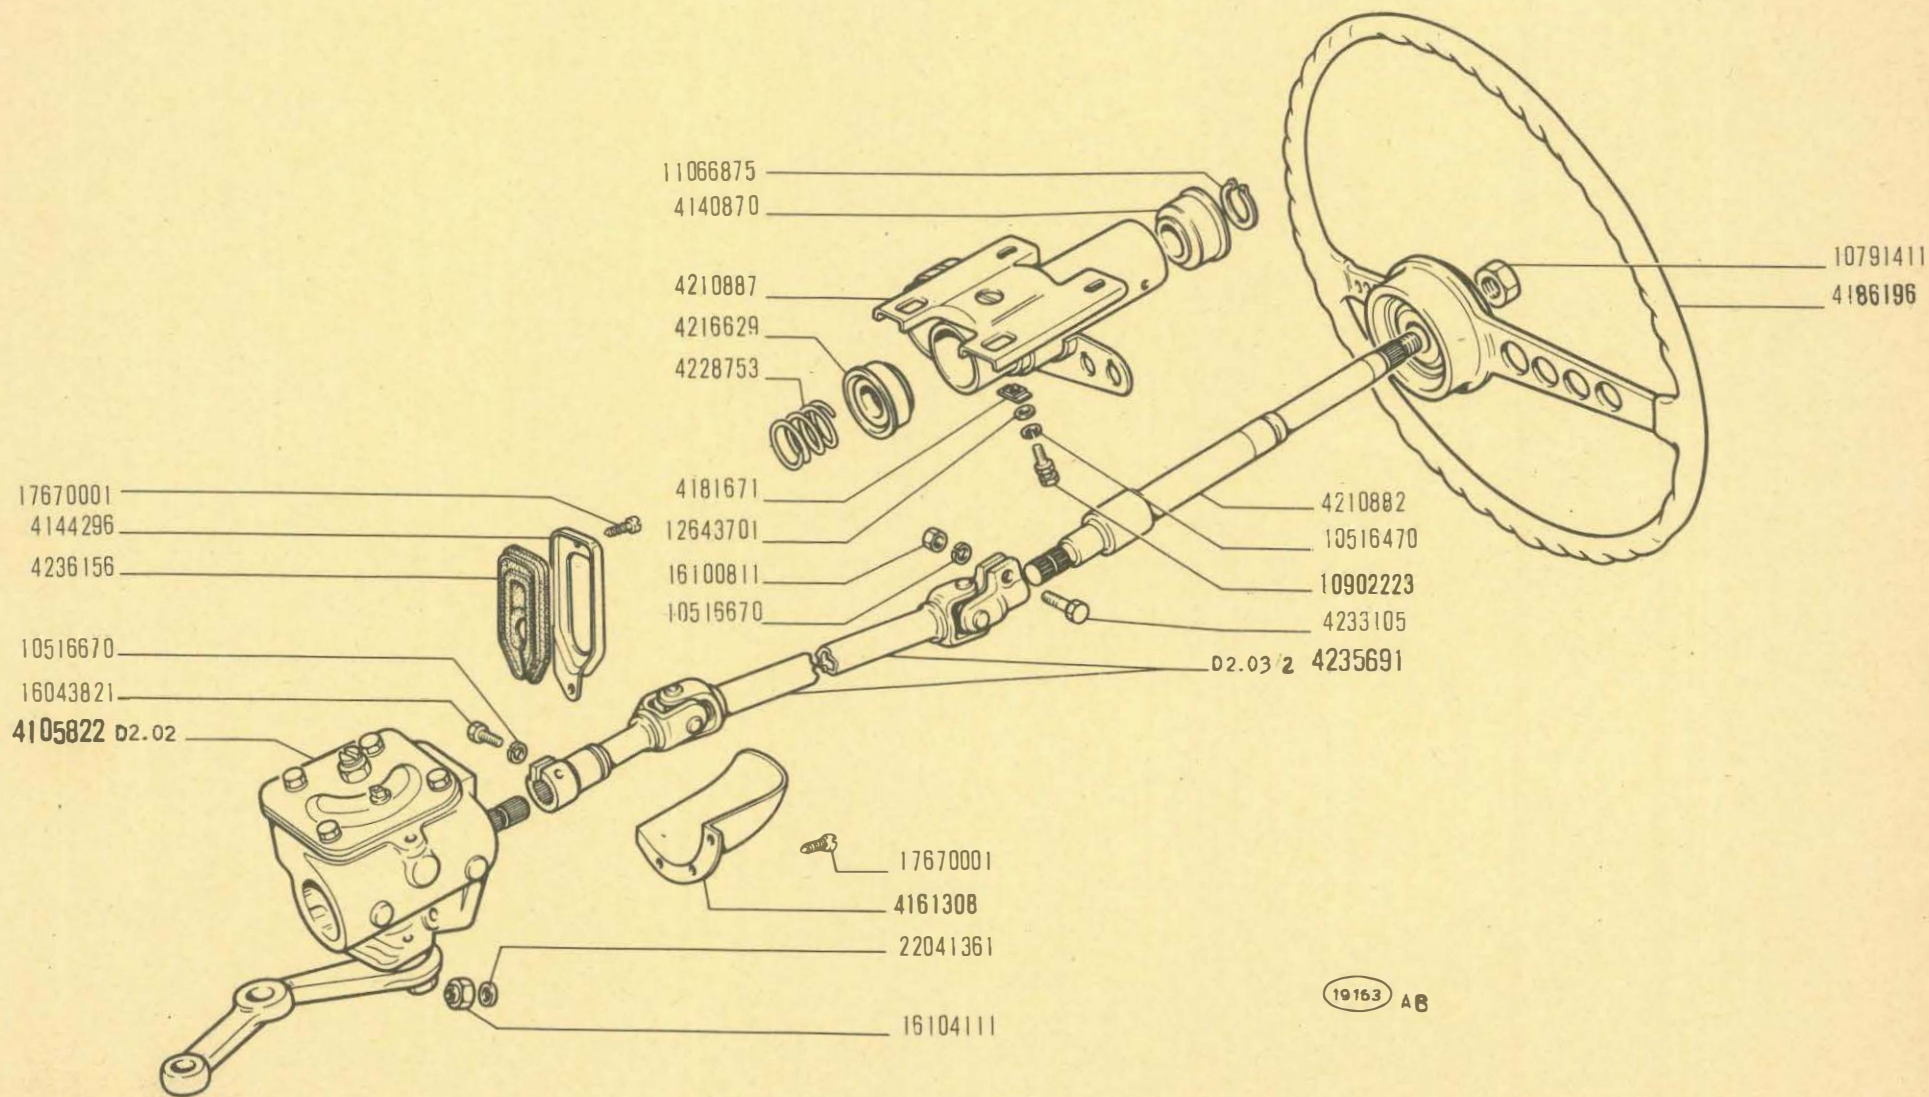

D4118 veh.n. 421794 → (06)

**COMANDO STERZO**

**850 Sport**

*Commande de direction  
Lenkgetriebe*


*Steering Gear  
Volante y caja de la dirección*

**D2.01/3**

01-42-11





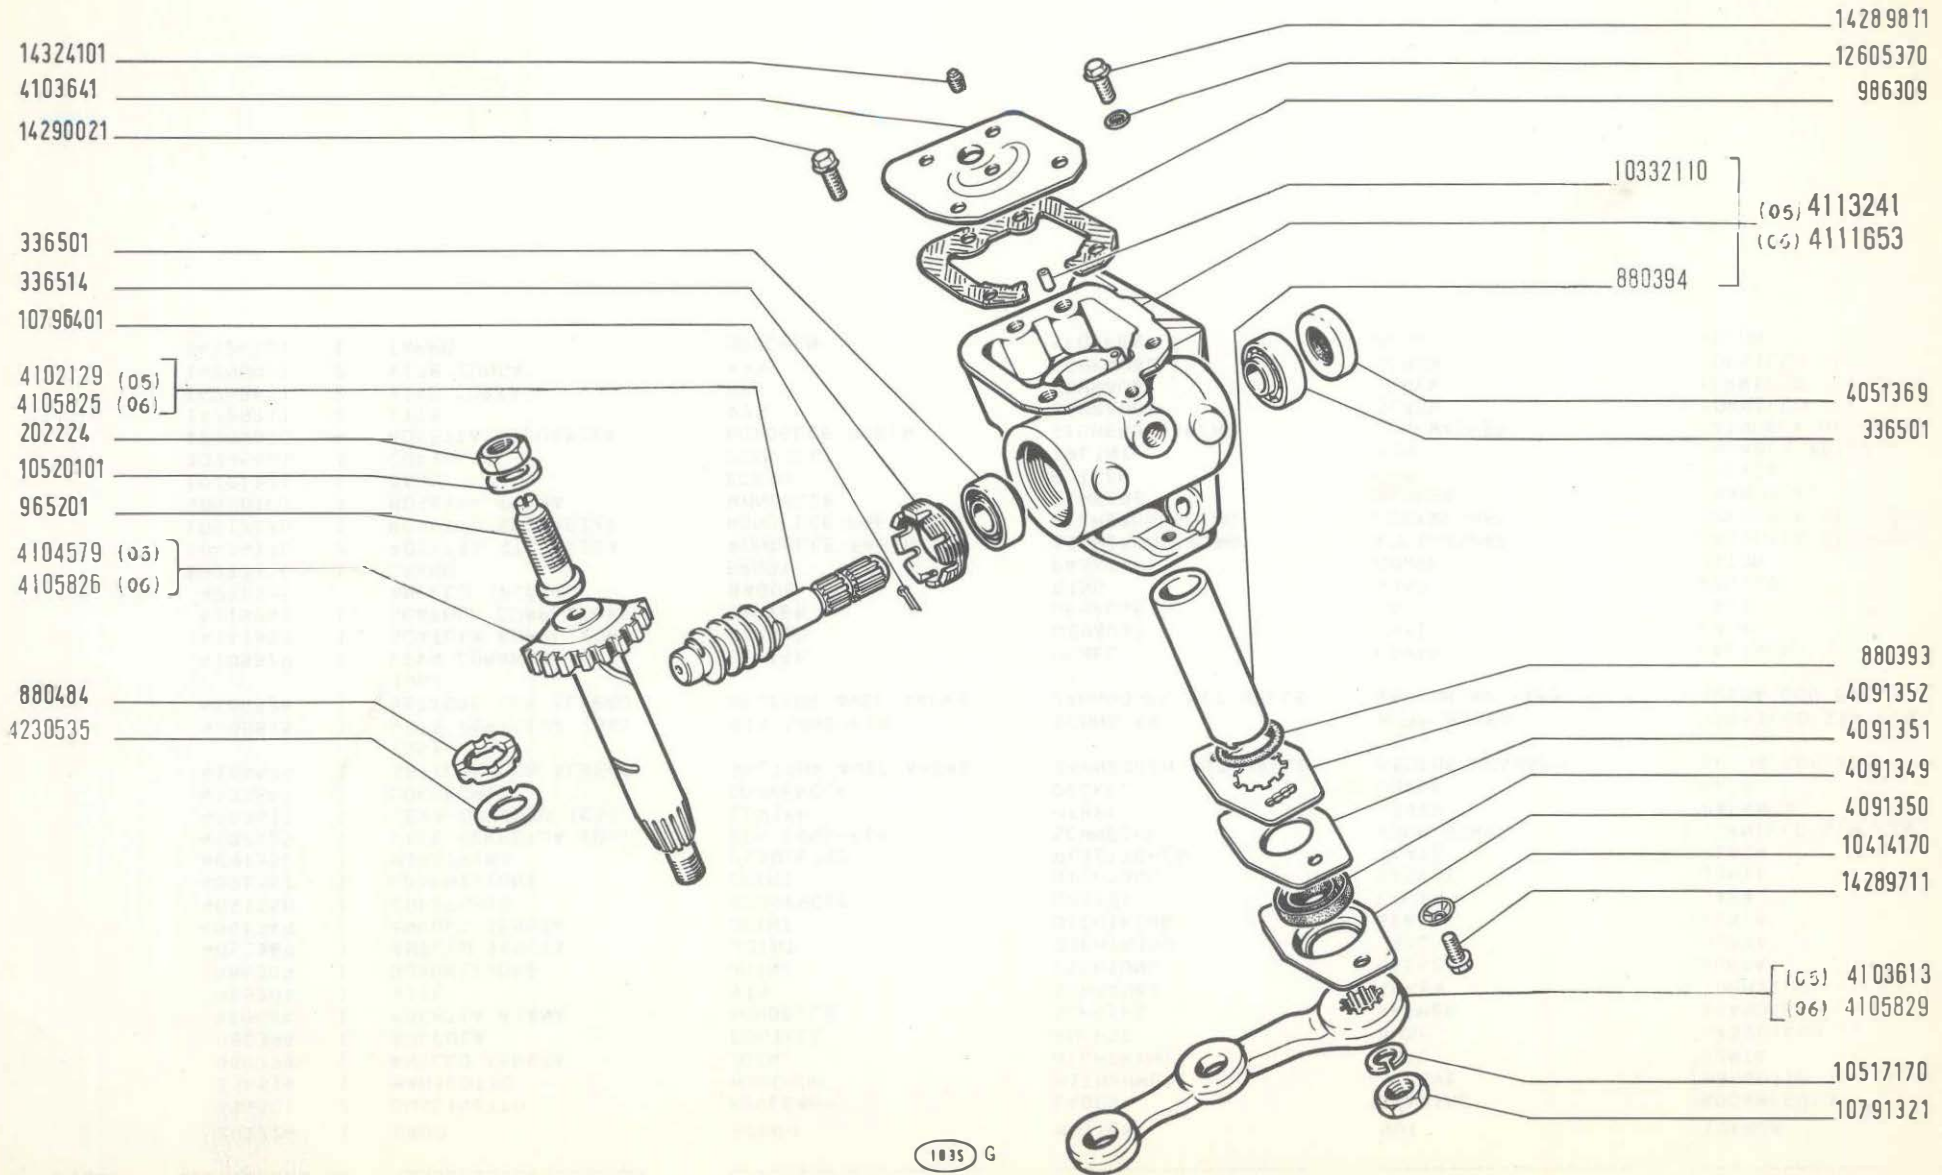

1035 G

**850 Sport**

**SCATOLA STERZO 4102126 - 4105822**


- Boîtier de direction
- Lenkgehäuse

- Steering Box
- Caja de la dirección

**D2.02**

V-1971

MODIF.	N.ORDINAZ. Q.	DENOMINAZIONE	DESIGNATION	BENENNUNG	DESCRIPTION	DENOMINAZIONES
	202224	1 DADO	ECROU	MUTTER	NUT	TUERCA
	336501	2 CUSCINETTO	ROULEMENT	LAGER	BEARING	RODAMIENTO
	336514	1 MANICOTTO	MANCHON	MITNEHMER	SLEEVE	MANGUITO
	880393	1 ANELLO TENUTA	JOINT	DICHTRING	SEAL	JUNTA
	880394	1 BOCCOLA	DOUILLE	BUCHSE	BUSH	CASQUILLO
	880484	1 ROSETTA PIANA	RONDELLE	SCHEIBE	WASHER	ARANDELA
	965201	1 VITE	VIS	SCHRAUBE	SCREW	TORNILLO
	986309	1 GUARNIZIONE	JOINT	DICHTUNG	GASKET	JUNTA
	4051369	1 ANELLO TENUTA	JOINT	DICHTRING	SEAL	JUNTA
	4091349	1 ANELLO TENUTA	JOINT	DICHTRING	SEAL	JUNTA
	4091350	1 COPERCHIO	COUVERCLE	DECKEL	COVER	TAPA
	4091351	1 GUARNIZIONE	JOINT	DICHTUNG	GASKET	JUNTA
	4091352	1 PIASTRINA	PLAQUETTE	PLAETTCHEN	PLATE	PLACA
	4102129	1 VITE PERPETUA (05)	VIS SANS-FIN	SCHNECKE	WORM SCREW	TORNILLO SIN FIN
	4103613	1 LEVA COMANDO (05)	LEVIER	HEBEL	LEVER	PALANCA
	4103641	1 COPERCHIO	COUVERCLE	DECKEL	COVER	TAPA
	4104579	1 SETTORE CON ALBERO (05)	SECTEUR AVEC ARBRE	ZAHNBOGEN MIT WELLE	SECTOR W/SHAFT	RUEDA CON EJE
	4105825	1 VITE PERPETUA (06)	VIS SANS-FIN	SCHNECKE	WORM SCREW	TORNILLO SIN FIN
	4105826	1 SETTORE CON ALBERO (06)	SECTEUR AVEC ARBRE	ZAHNBOGEN MIT WELLE	SECTOR W/SHAFT	RUEDA CON EJE
	4105829	1 LEVA COMANDO (06)	LEVIER	HEBEL	LEVER	PALANCA
	4111653	1 SCATOLA COMPL.(06)	CARTER	GEHAUSE	CASE	CAJA
	4113241	1 SCATOLA COMPL.(05)	CARTER	GEHAUSE	CASE	CAJA
	4230535	1 ANELLO SP.0,10	BAGUE	RING	RING	ANILLO
	10332110	1 GRANO	ERGOT	PASSTIFT	DOWEL	PITON
	10414170	2 ROSETTA SICUREZZA	RONDELLE FREIN	SICHERUNGSRING	LOCKWASHER	ARANDELA DE FRENO
	10517170	1 ROSETTA SICUREZZA	RONDELLE FREIN	SICHERUNGSRING	LOCKWASHER	ARANDELA DE FRENO
	10520101	1 ROSETTA PIANA	RONDELLE	SCHEIBE	WASHER	ARANDELA
	10791321	1 DADO	ECROU	MUTTER	NUT	TUERCA
	10796401	1 COPIGLIA	GOUPILLE	SPLINT	PIN	PASADOR ABIERTO
	12605370	4 ROSETTA SICUREZZA	RONDELLE FREIN	SICHERUNGSRING	LOCKWASHER	ARANDELA DE FRENO
	14289711	2 VITE	VIS	SCHRAUBE	SCREW	TORNILLO
	14289811	2 VITE CORTA	VIS	SCHRAUBE	SCREW	TORNILLO
	14290021	2 VITE LUNGA	VIS	SCHRAUBE	SCREW	TORNILLO
	14324101	1 TAPPO	BOUCHON	STOPFEN	PLUG	TAPON

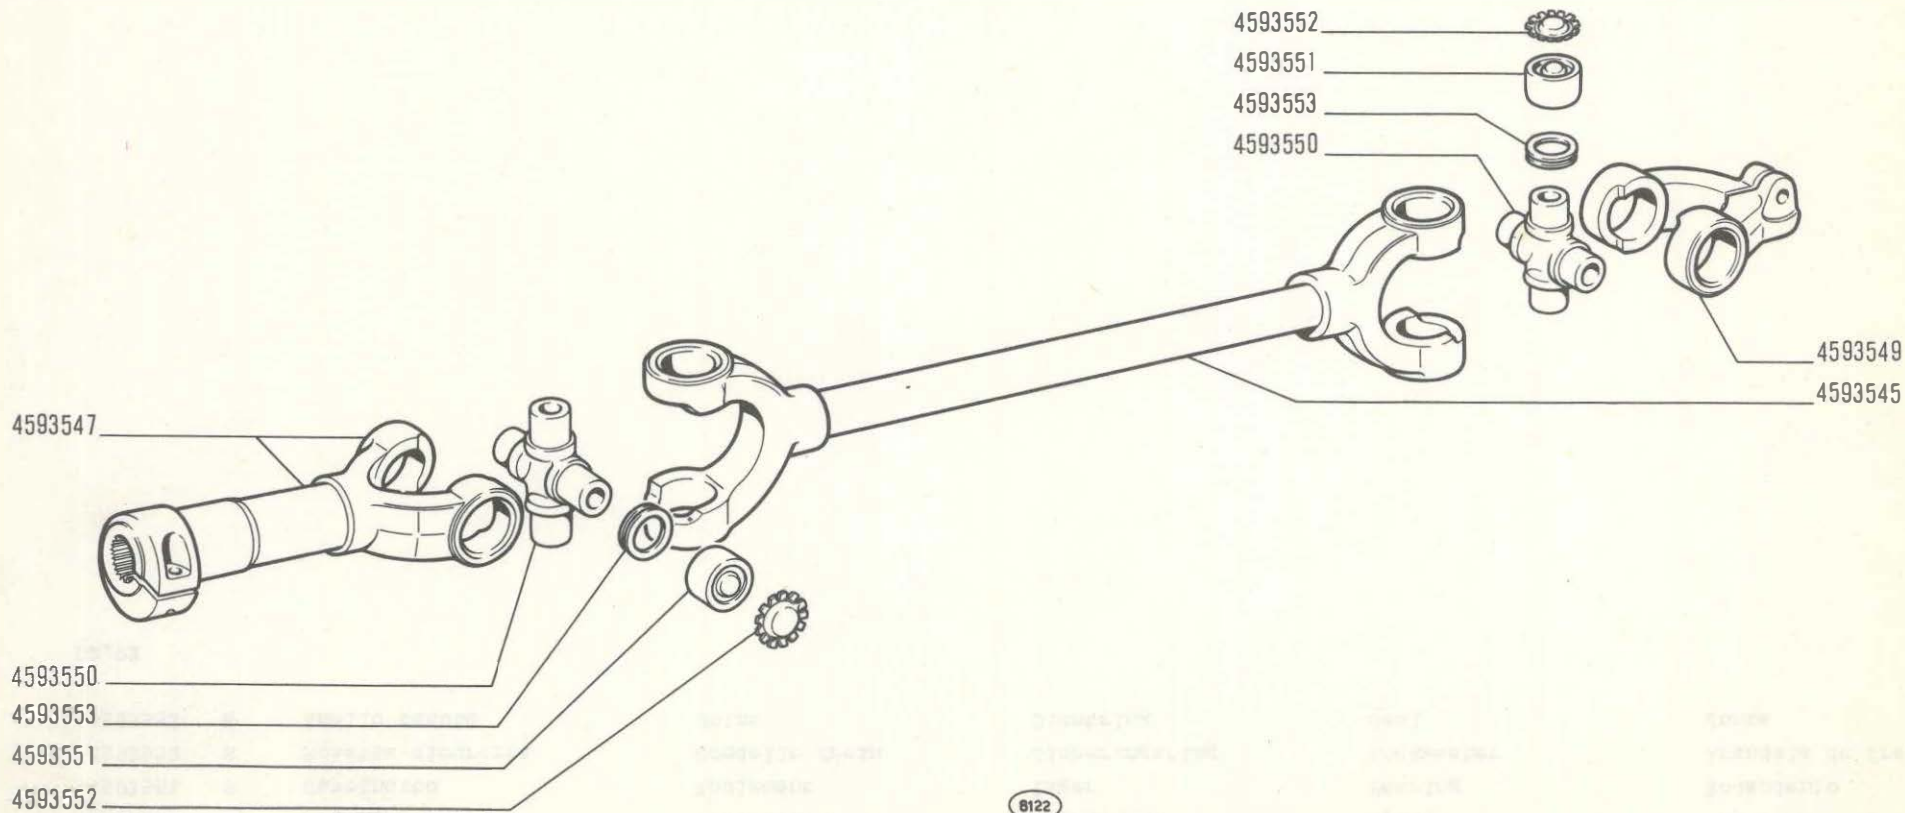

**850 Sport**

**ALBERO SNODATO 4593544**

**D2.03**


- *Arbre articulé*
- *Gelenkwelle*


- *Shaft with Joint*
- *Árbol articulado*

IV-1968

modif.	n. ordinaz.	quant.	Denominazione	Désignation	Benennung	Description	Denominaciones
	4593545	1	Albero	Arbre	Welle	Shaft	Árbol
	4593547	1	Forcella	Fourche	Gabel	Yoke	Horquilla
	4593549	1	Forcella	Fourche	Gabel	Yoke	Horquilla
	4593550	2	Crociera	Croisillon	Kreuzstück	Spider	Cruceta
	4593551	8	Cuscinetto	Roulement	Lager	Bearing	Rodamiento
	4593552	8	Rosetta sicurezza	Rondelle frein	Sicherungsring	Lockwasher	Arandela de freno
	4593553	8	Anello tenuta	Joint	Dichtring	Seal	Junta

D2.03



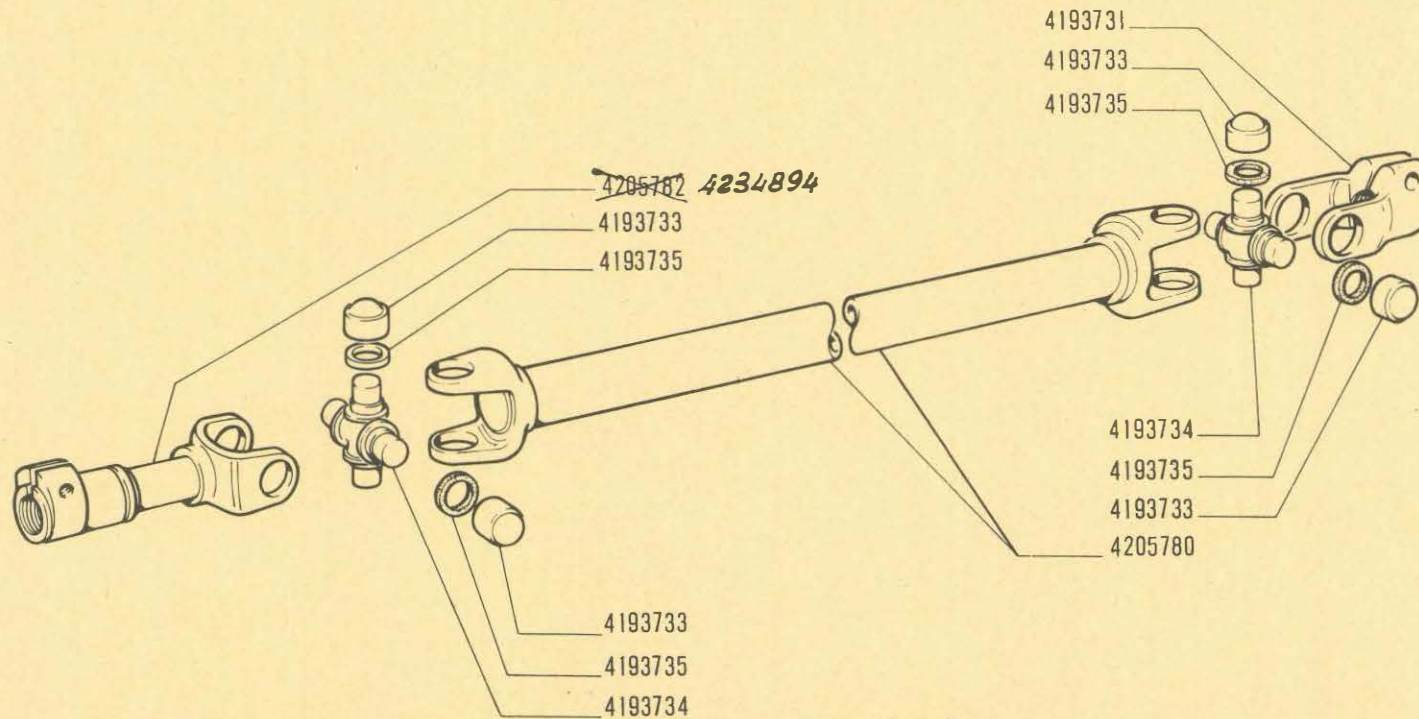

16547/2

850 Sport

Arbre articulé  
Gelenkwelle


ALBERO SNODATO 4205784

Shaft with Joint  
Árbol articulado

D2.03/1

V. 1977  
31-01-82



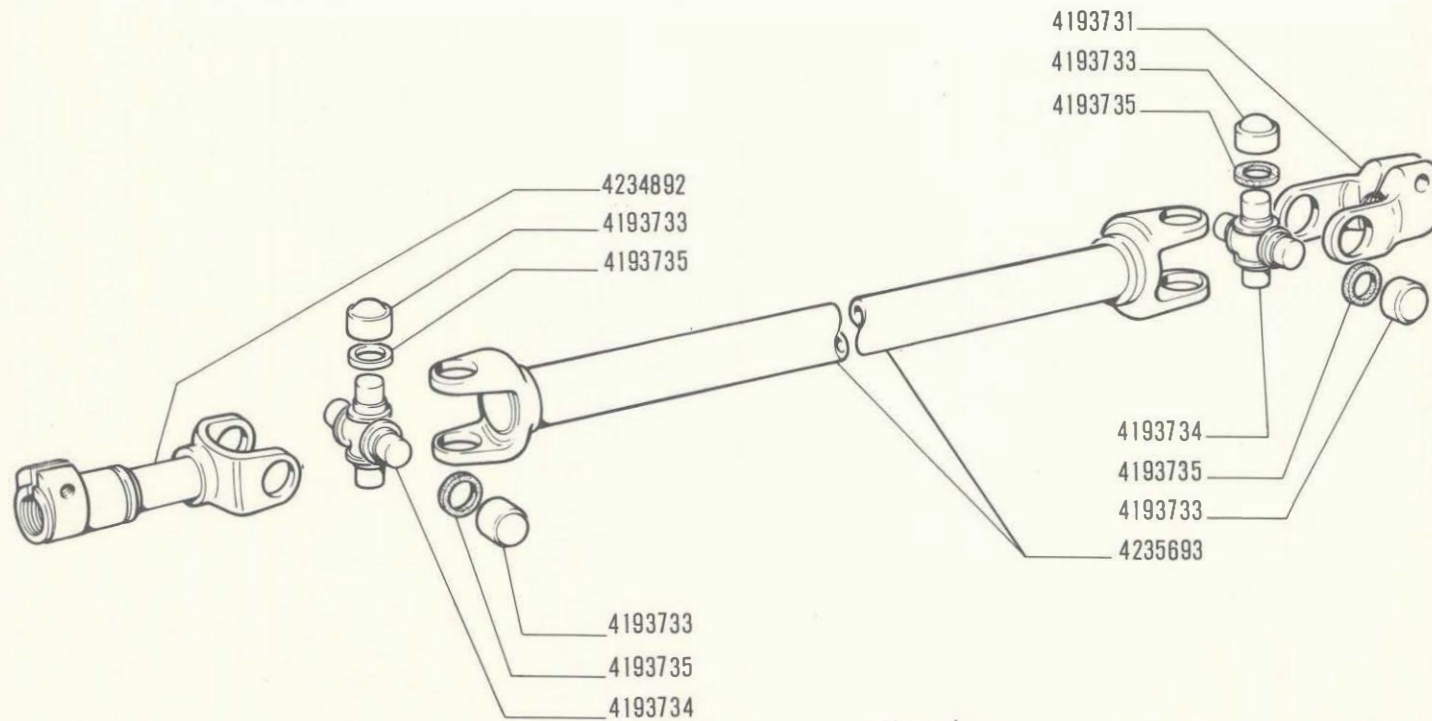

16547/1

**850 Sport**

*Arbre articulé  
Gelenkwelle*

**ALBERO SNODATO 4235691**

*Shaft with Joint  
Árbol articulado*

**D2.03/2**


V-1971

FIAT 850 SPORT (1 ED - 2 AGG)



D203/ 2 (5-1971)

MODIF.	N.ORDINAZ.	Q.	DENOMINAZIONE	DESIGNATION	BENENNUNG	DESCRIPTION	DENOMINACIONES
	4193731	1	FORCELLA	FOURCHE	GABEL	YOKE	HORQUILLA
	4193733	8	CUSCINETTO	ROULEMENT	LAGER	BEARING	RODAMIENTO
	4193734	2	CROCIERA	GROISILLON	KREUZSTUCK	SPIDER	CRUCETA
	4193735	8	GUARNIZIONE	JOINT	DICHTUNG	GASKET	JUNTA
	4234892	1	FORCELLA	FOURCHE	GABEL	YOKE	HORQUILLA
	4235693	1	ALBERO	ARBRE	WELLE	SHAFT	ARBOL





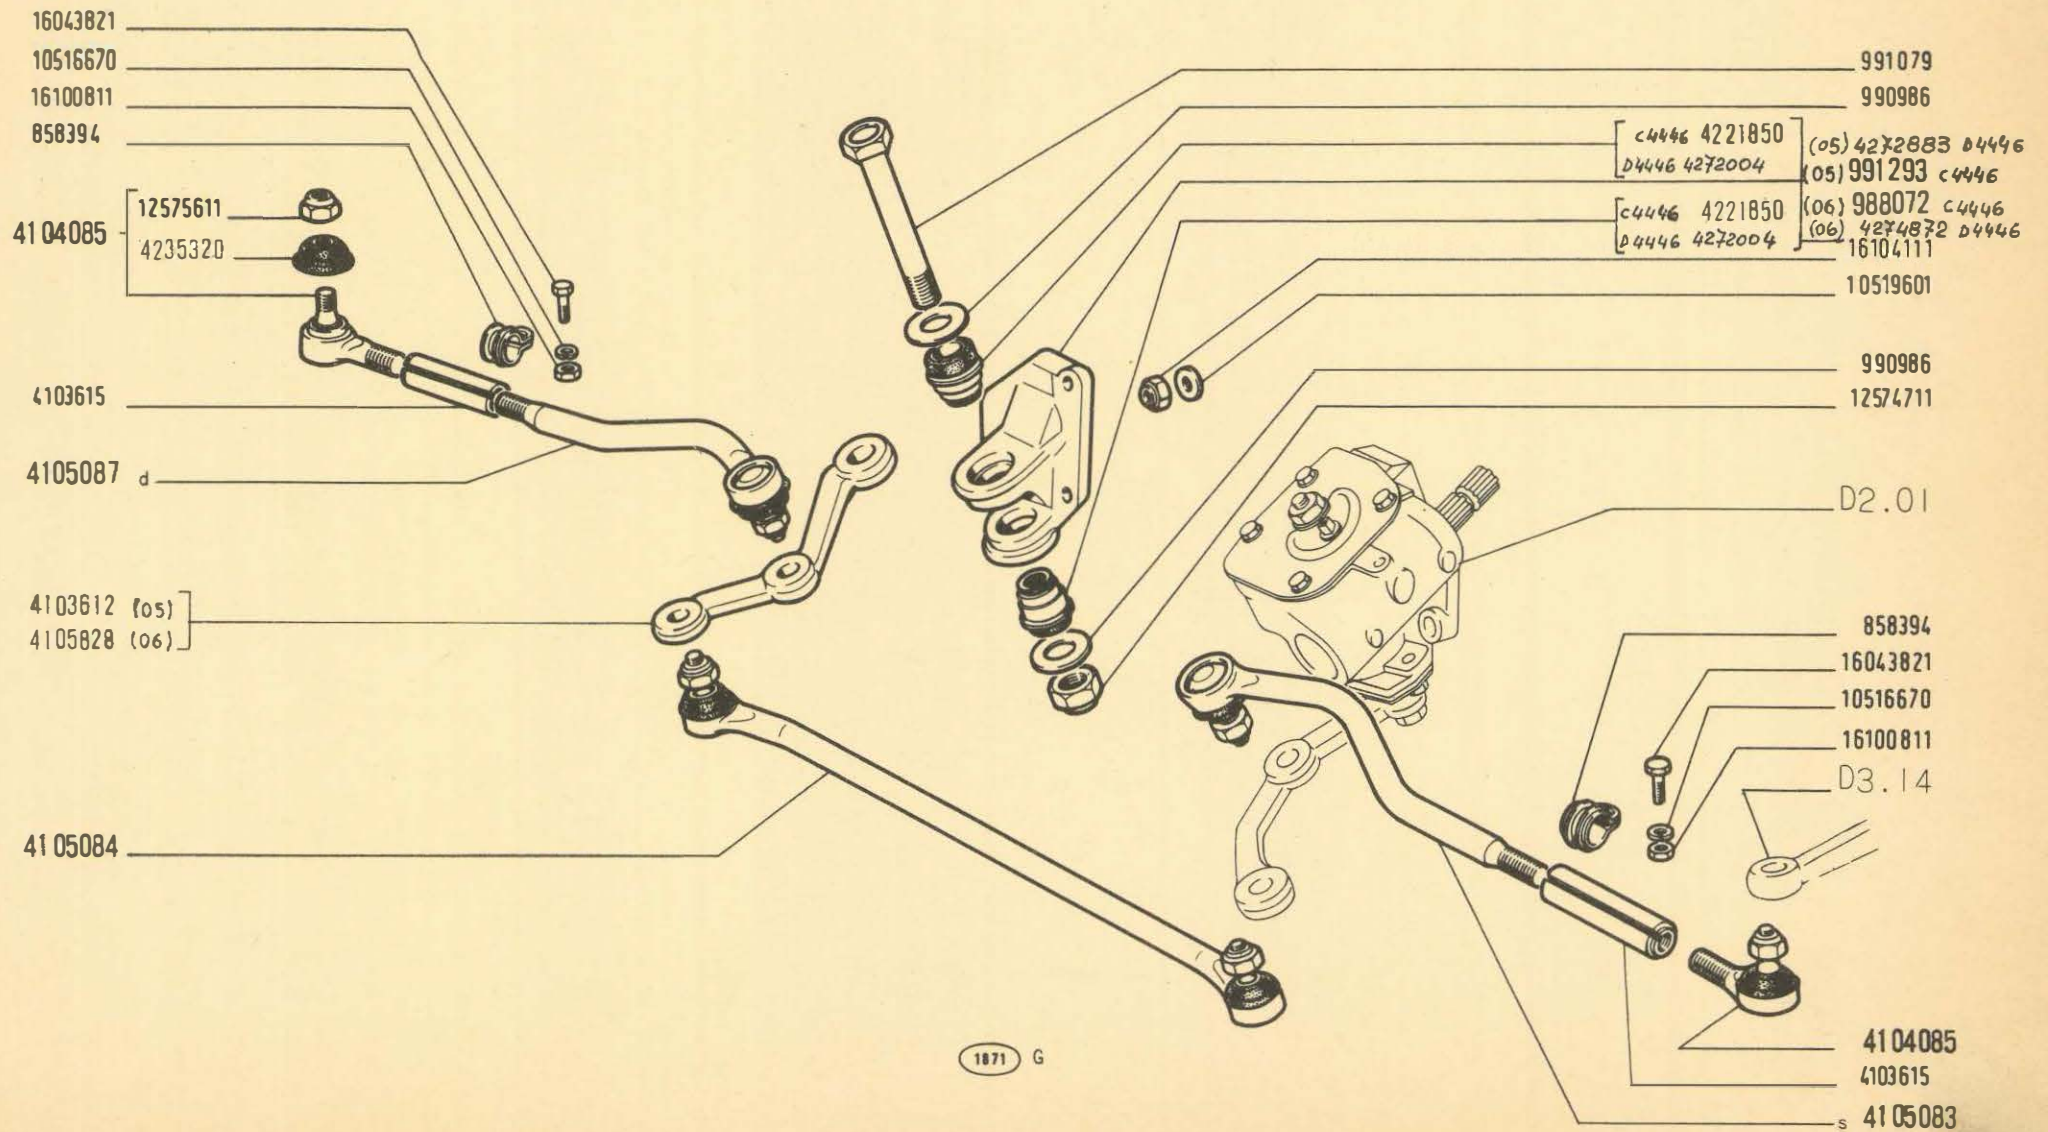

850 Sport


**TIRANTERIA COMANDO STERZO**


*Timonerie de direction  
Lenkgestänge*

*Steering Linkage  
Timonería de la dirección*

**D2.10**

V.187T  
15-06-72



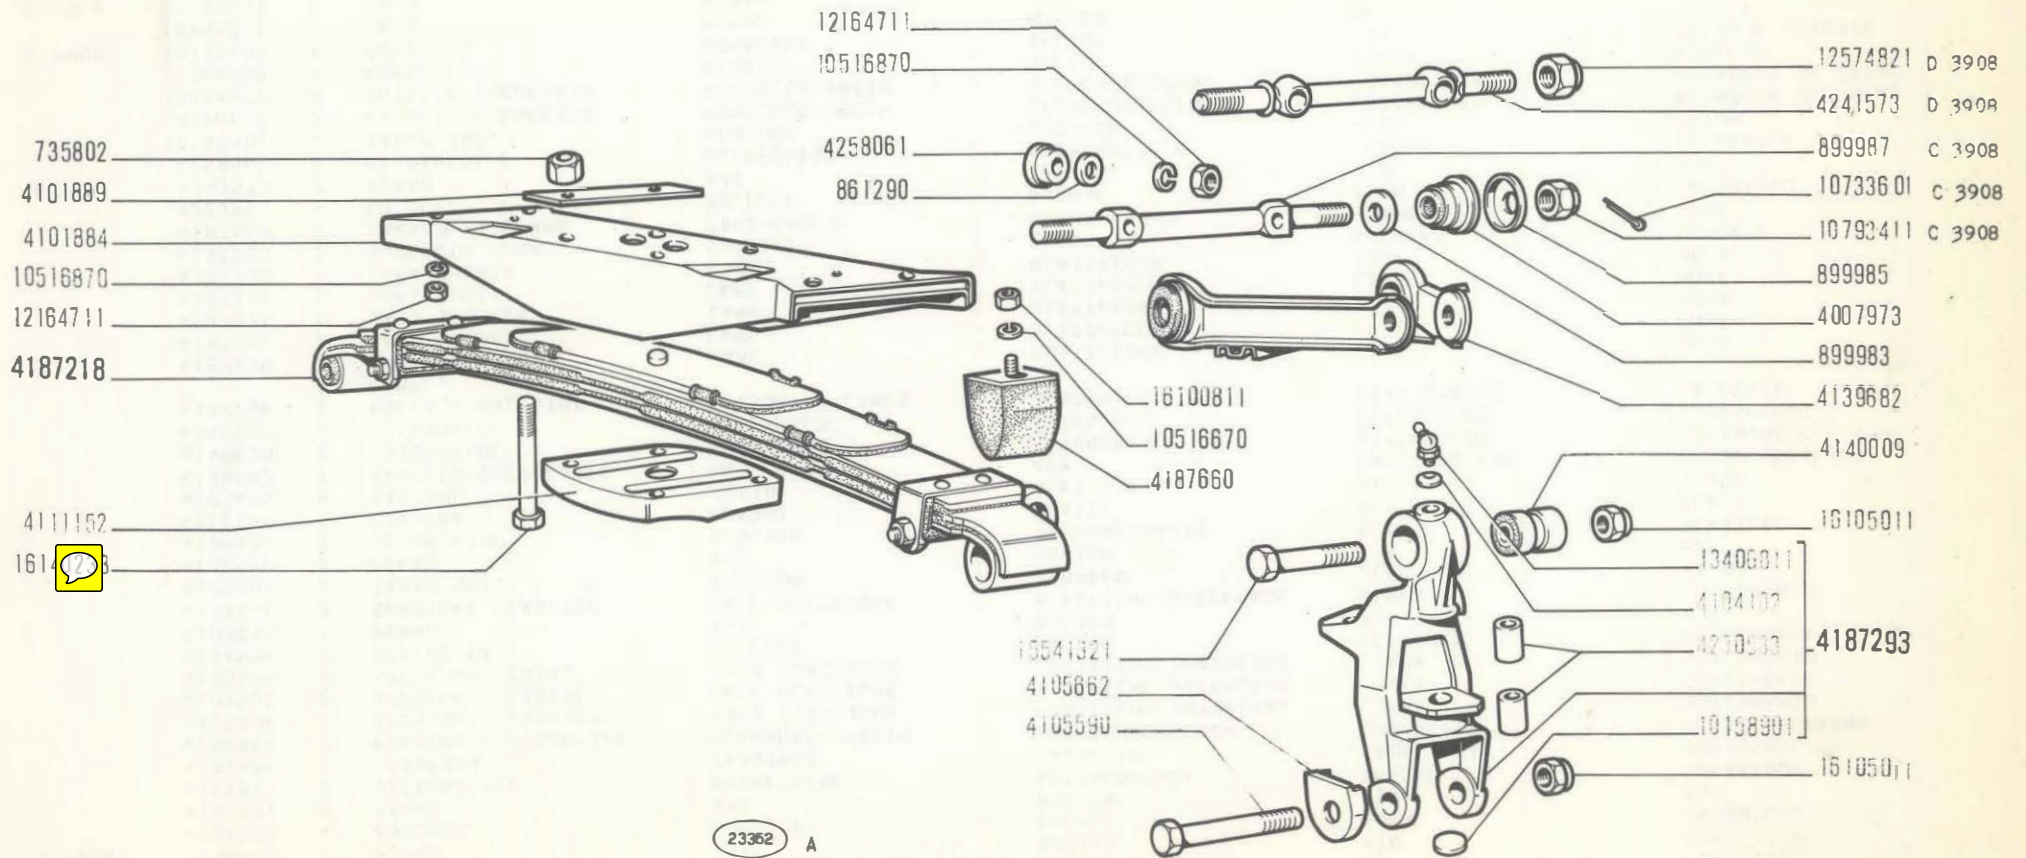

23362 A

**850 Sport**

**SOSPENSIONE ANTERIORE**

- Suspension AV
- Vorderradaufhängung


- Front Suspension
- Suspensión anterior

**D3.01**

1/2

V-1971

MODIF.	N.ORDINAZ. Q.	DENOMINAZIONE	DESIGNATION	BENENNUNG	DESCRIPTION	DENOMINAZIONES
	735802	4 DADO	ECROU	MUTTER	NUT	TUERCA
	861290	ROSETTA PIANA	RONDELLE	SCHEIBE	WASHER	ARANDELA
	899983	4 ROSETTA PIANA INT.	RONDELLE	SCHEIBE	WASHER	ARANDELA
	899985	4 SCODELLINO	CUVETTE	TELLERSCHEIBE	CUP	PLATILLO
C 3908	899987	2 PERNO	AXE	BOLZEN	PIN	EJE
	4007973	4 BOCCOLA	DOUILLE	BUCHSE	BUSH	CASQUILLO
	4101871	2 PERNO	AXE	BOLZEN	PIN	EJE
	4101877	2 DISTANZIALE	ENTRETOISE	ABSTANDSTUCK	SPACER	SEPARADOR
	4101884	1 TRAVERSA	TRAVERSE	TRAVERSE	CROSS RAIL	TRAVESANO
	4101889	2 PIASTRINA SICUREZZA	PLAQUETTE FREIN	SICHERUNGSBLECH	LOCKPLATE	PLACA DE FRENO
	4103506	2 SPESSORE ELASTICO	CALE ELASTIQUE	ELASTICHE UNTERLAGE	LINER	SUPLEMENTO
	4103507	2 SPESSORE ELASTICO	CALE ELASTIQUE	ELASTICHE UNTERLAGE	LINER	SUPLEMENTO
	4103508	2 SPESSORE CENTR.	CALE ELASTIQUE	ELASTICHE UNTERLAGE	LINER	SUPLEMENTO
	4103509	2 STAFFETTA	COLLIER	HALTER	RETAINER	ABRAZADERA
	4103510	1 PERNO	AXE	BOLZEN	PIN	EJE
	4103546	2 SPESSORE ELASTICO	CALE ELASTIQUE	ELASTICHE UNTERLAGE	LINER	SUPLEMENTO
	4104102	2 TAPPO SUP.	BOUCHON	STOPFEN	PLUG	TAPON
	4105590	2 PERNO	AXE	BOLZEN	PIN	EJE
	4105662	2 SCODELLINO	CUVETTE	TELLERSCHEIBE	CUP	PLATILLO
	4111152	1 PIASTRA	PLAQUE	PLATTE	PLATE	PLACA
	4123474	4 PATTINO	PATIN	GLEITSTEIN	PAD	PATIN
	4139682	2 BRACCIO OSCILLANTE	BALANCIER	ARM	SWINGING ARM	BRAZO OSCILANTE
	4140008	2 ESTENDBLOC	ESTENDBLOC	ESTENDBLOC	ESTENDBLOC	ESTENDBLOC
	4140009	2 ESTENDBLOC	ESTENDBLOC	ESTENDBLOC	ESTENDBLOC	ESTENDBLOC
	4187218	1 MOLLA A BALESTRA COMPL.	RESSORT A LAMES	BLATTFEDER	LEAF SPRING	BALLESTA
	4187219	1 LAMA MAESTRA	LAME	BLATTFEDER	LEAF	HOJA
	4187220	1 LAMA PRIMA	LAME	BLATTFEDER	LEAF	HOJA
	4187221	1 LAMA SECONDA	LAME	BLATTFEDER	LEAF	HOJA
	4187222	1 LAMA TERZA	LAME	BLATTFEDER	LEAF	HOJA
	4187223	1 LAMA QUARTA	LAME	BLATTFEDER	LEAF	HOJA
	4187293	2 SUPPORTO COMPL.	SUPPORT	LAGER	SUPPORT	SOPORTE
	4187660	2 PARACOLPI GOMMA	PAIRE-CHOCS	GUMMIPUFFER	BUMPER	TOPE
	4230533	4 BOCCOLA	DOUILLE	BUCHSE	BUSH	CASQUILLO
D 3908	4241573	2 PERNO	AXE	BOLZEN	PIN	EJE
	4258061	4 DISTANZIALE	ENTRETOISE	ABSTANDSTUCK	SPACER	SEPARADOR
	10158901	2 TAPPO INF.	BOUCHON	STOPFEN	PLUG	TAPON
	10516670	2 ROSETTA SICUREZZA	RONDELLE FREIN	SICHERUNGSRING	LOCKWASHER	ARANDELA DE FRENO
	10516870	8 ROSETTA SICUREZZA	RONDELLE FREIN	SICHERUNGSRING	LOCKWASHER	ARANDELA DE FRENO
	10546900	4 RIBATTINO	RIVET	NIET	RIVET	REMACHE
C 3908	10733601	4 COPIGLIA	GOUPILLE	SPLINT	PIN	PASADOR ABIERTO
	10791011	1 DADO	ECROU	MUTTER	NUT	TUERCA
C 3908	10793411	4 DADO	ECROU	MUTTER	NUT	TUERCA
	12164711	10 DADO	ECROU	MUTTER	NUT	TUERCA
D 3908	12574821	4 DADO	ECROU	MUTTER	NUT	TUERCA
	13406811	2 INGRASSATORE	GRAISSEUR	SCHMIERNIPPEL	FITTING	ENGRASADOR

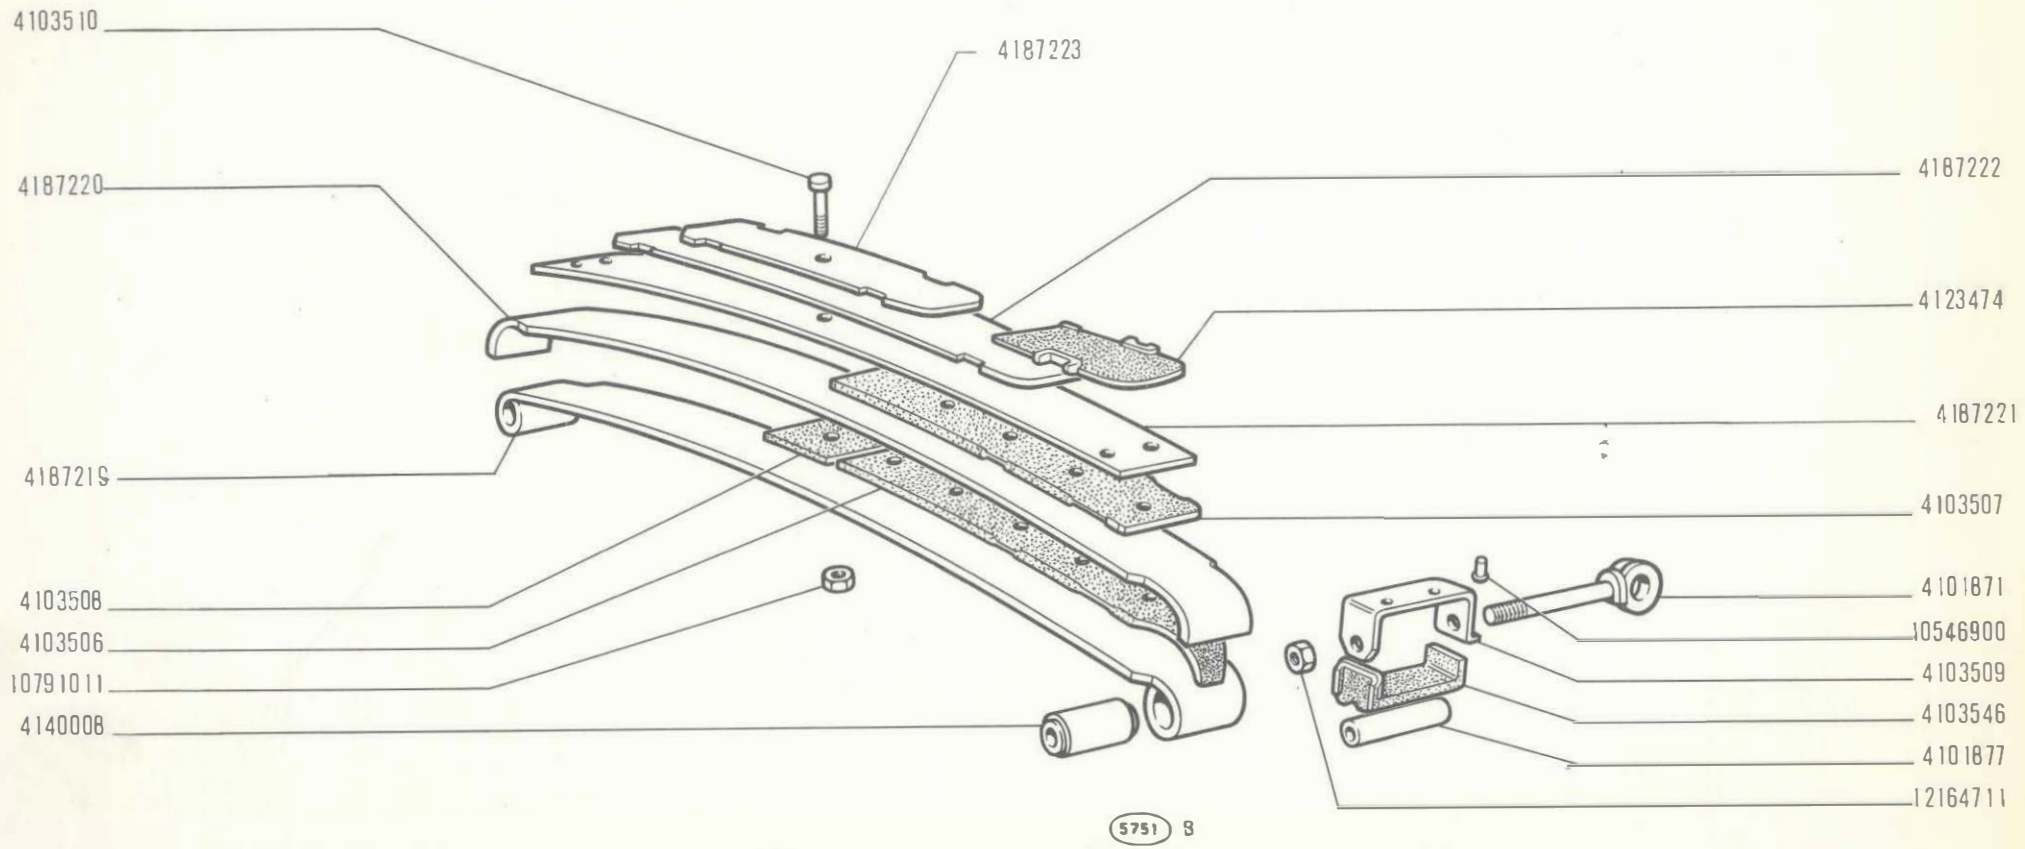

**850 Sport**

**SOSPENSIONE ANTERIORE**

- Suspension AV
- Vorderradaufhängung

- Front Suspension
- Suspensión anterior

**D3.01**

2/2


V-1971

FIAT 850 SPORT (1 ED - 2 AGG)

D301

(5-1971)

MODIF.	N.ORDINAZ.	Q.	DENOMINAZIONE	DESIGNATION	BENENNUNG	DESCRIPTION	DENOMINACIONES
	15541321	2	VITE	VIS	SCHRAUBE	SCREW	TORNILLO
	16100811	2	DADO	ECROU	MUTTER	NUT	TUERCA
	16105011	4	DADO	ECROU	MUTTER	NUT	TUERCA
	16140233	4	VITE	VIS	SCHRAUBE	SCREW	TORNILLO

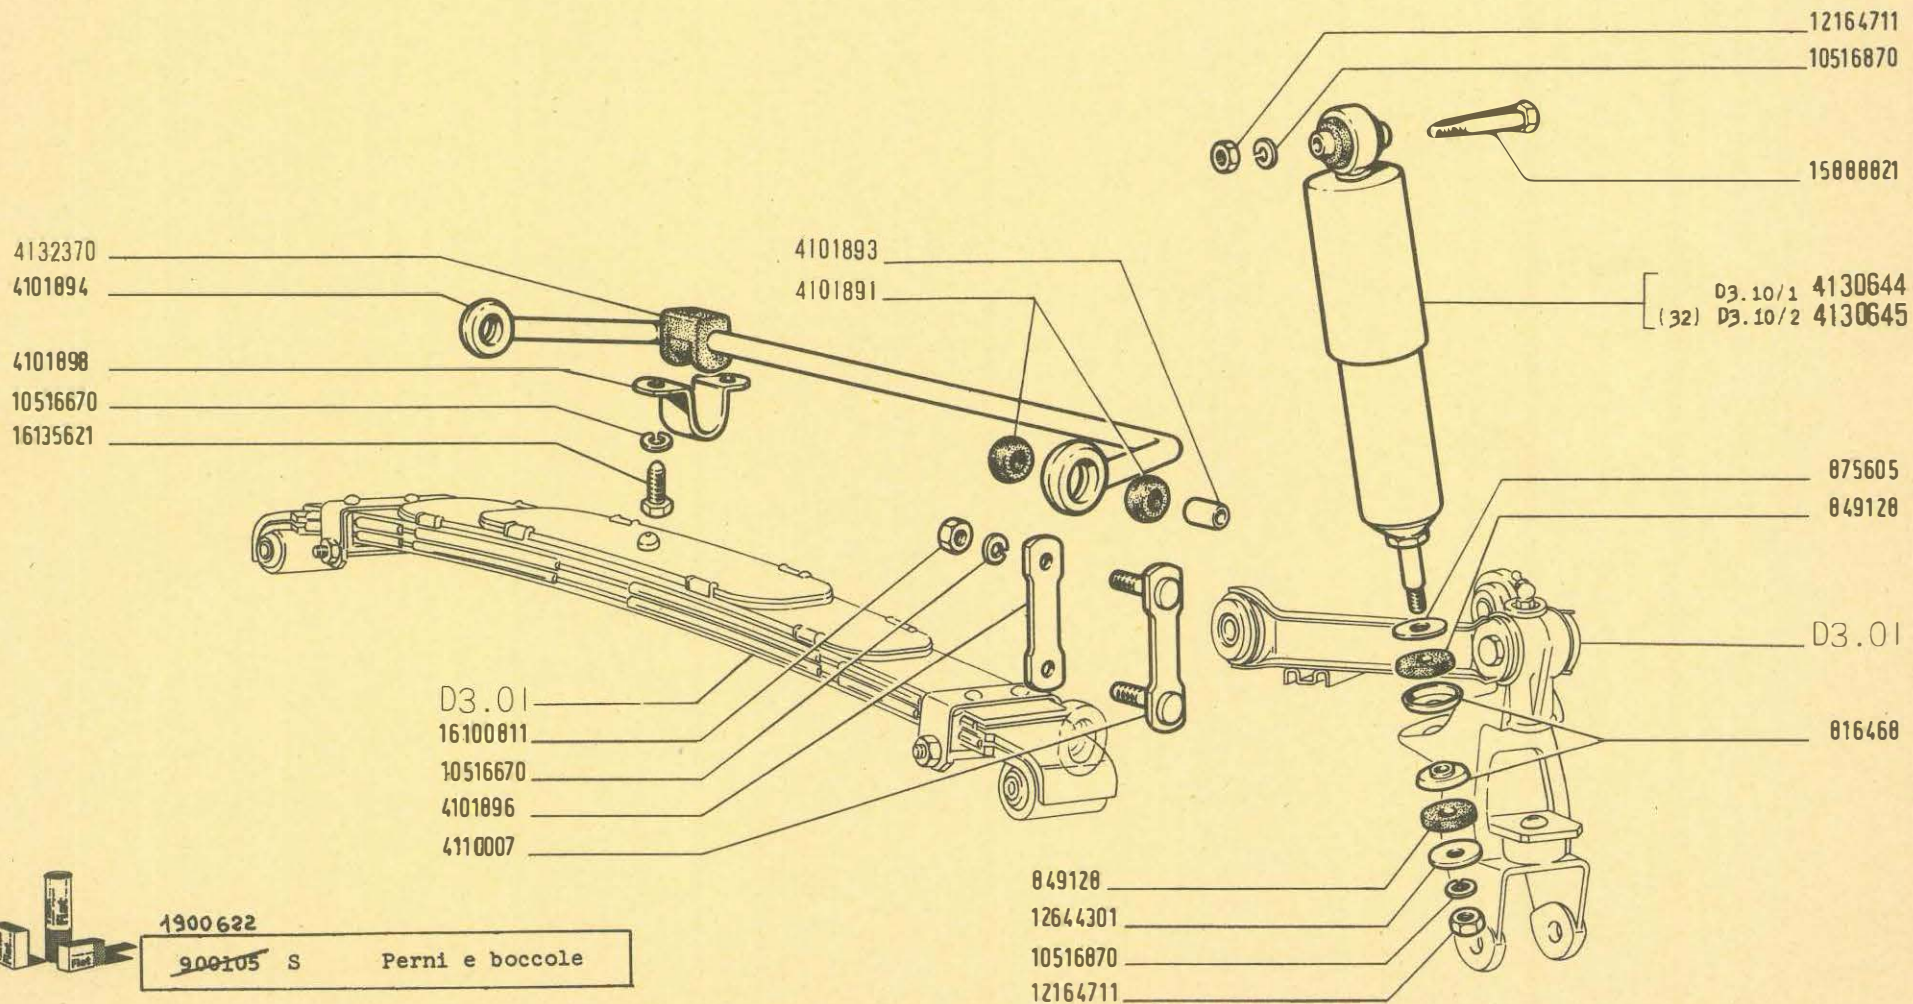

2182 D

850 Sport

**AMMORTIZZATORI E BARRE ANTERIORI**

*Amortisseurs et barres AV  
Vordere Stossdämpfer und Stabilisator*


*Front Shock Absorbers and Bars  
Amortiguadores y barras anteriores*

**D3.02**

~~XI-1969~~  
01-12-71





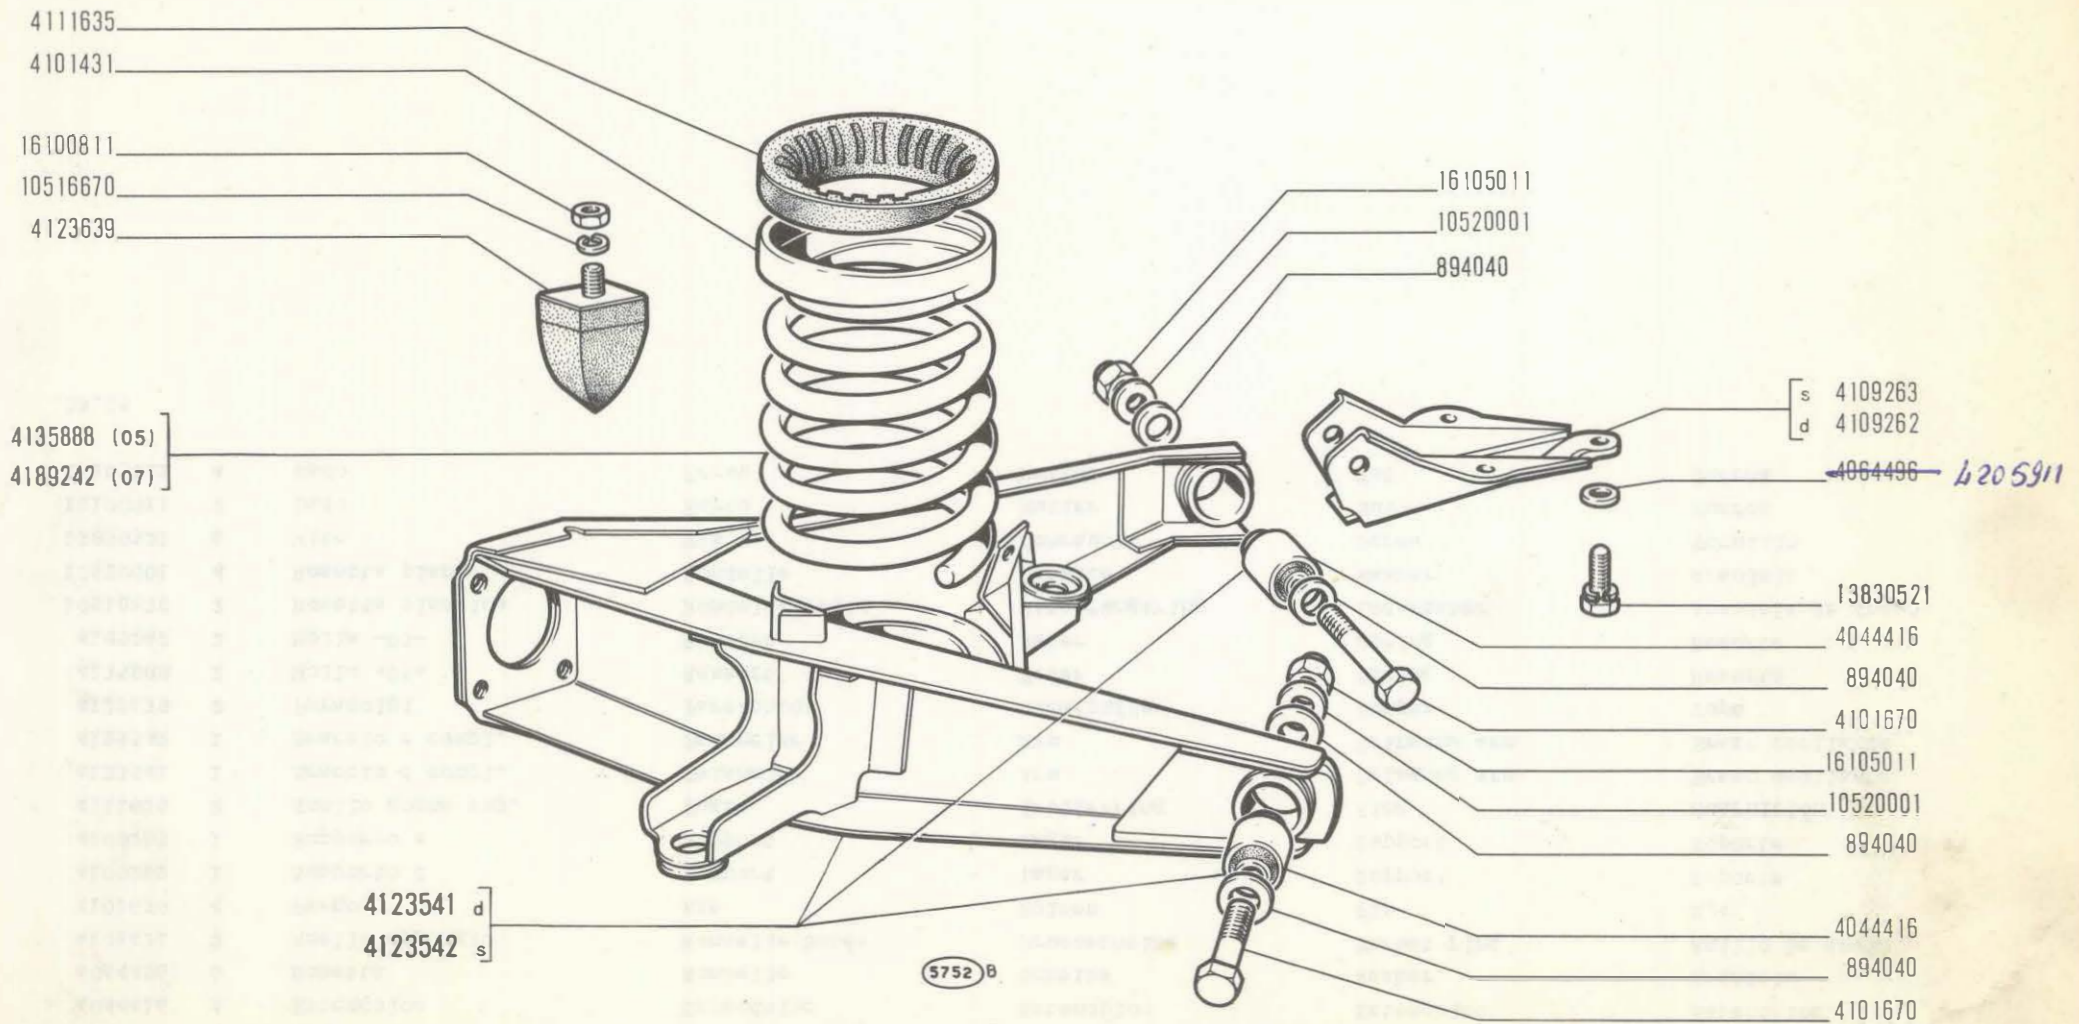

850 Sport

**SOSPENSIONE POSTERIORE**


- Suspension AR
- Hinterradaufhängung

- Rear Suspension
- Suspensión posterior

**D3.05**

IV-1968

modif.	n. ordinaz.	quant.	Denominazione	Désignation	Benennung	Description	Denominaciones
	894040		Rosetta registro	Rondelle	Scheibe	Washer	Arandela
	4044416	4	Estendbloc	Estendbloc	Estendbloc	Estendbloc	Estendbloc
	4064496	6	Rosetta	Rondelle	Scheibe	Washer	Arandela
	4101431	2	Anello appoggio	Rondelle butée	Druckscheibe	Thrust ring	Anillo de apoyo
	4101670	4	Perno	Axe	Bolzen	Pin	Eje
	4109262	1	Supporto d	Support	Lager	Support	Soporte
	4109263	1	Supporto s	Support	Lager	Support	Soporte
	4111635	2	Anello gomma sup.	Bague	Isolierring	Ring	Guarnición
	4123541	1	Braccio d compl.	Balancier	Arm	Swinging arm	Brazo oscilante
	4123542	1	Braccio s compl.	Balancier	Arm	Swinging arm	Brazo oscilante
	4123639	2	Paracolpi	Pare-chocs	Gummipuffer	Bumper	Tope
	4135888	2	Molla -05-	Ressort	Feder	Spring	Resorte
	4189242	2	Molla -07-	Ressort	Feder	Spring	Resorte
	10516670	2	Rosetta elastica	Rondelle frein	Sicherungsring	Lockwasher	Arandela de freno
	10520001	4	Rosetta piana	Rondelle	Scheibe	Washer	Arandela
	13830521	6	Vite	Vis	Schraube	Screw	Tornillo
	16100811	2	Dado	Écrou	Mutter	Nut	Tuerca
	16105011	4	Dado	Écrou	Mutter	Nut	Tuerca

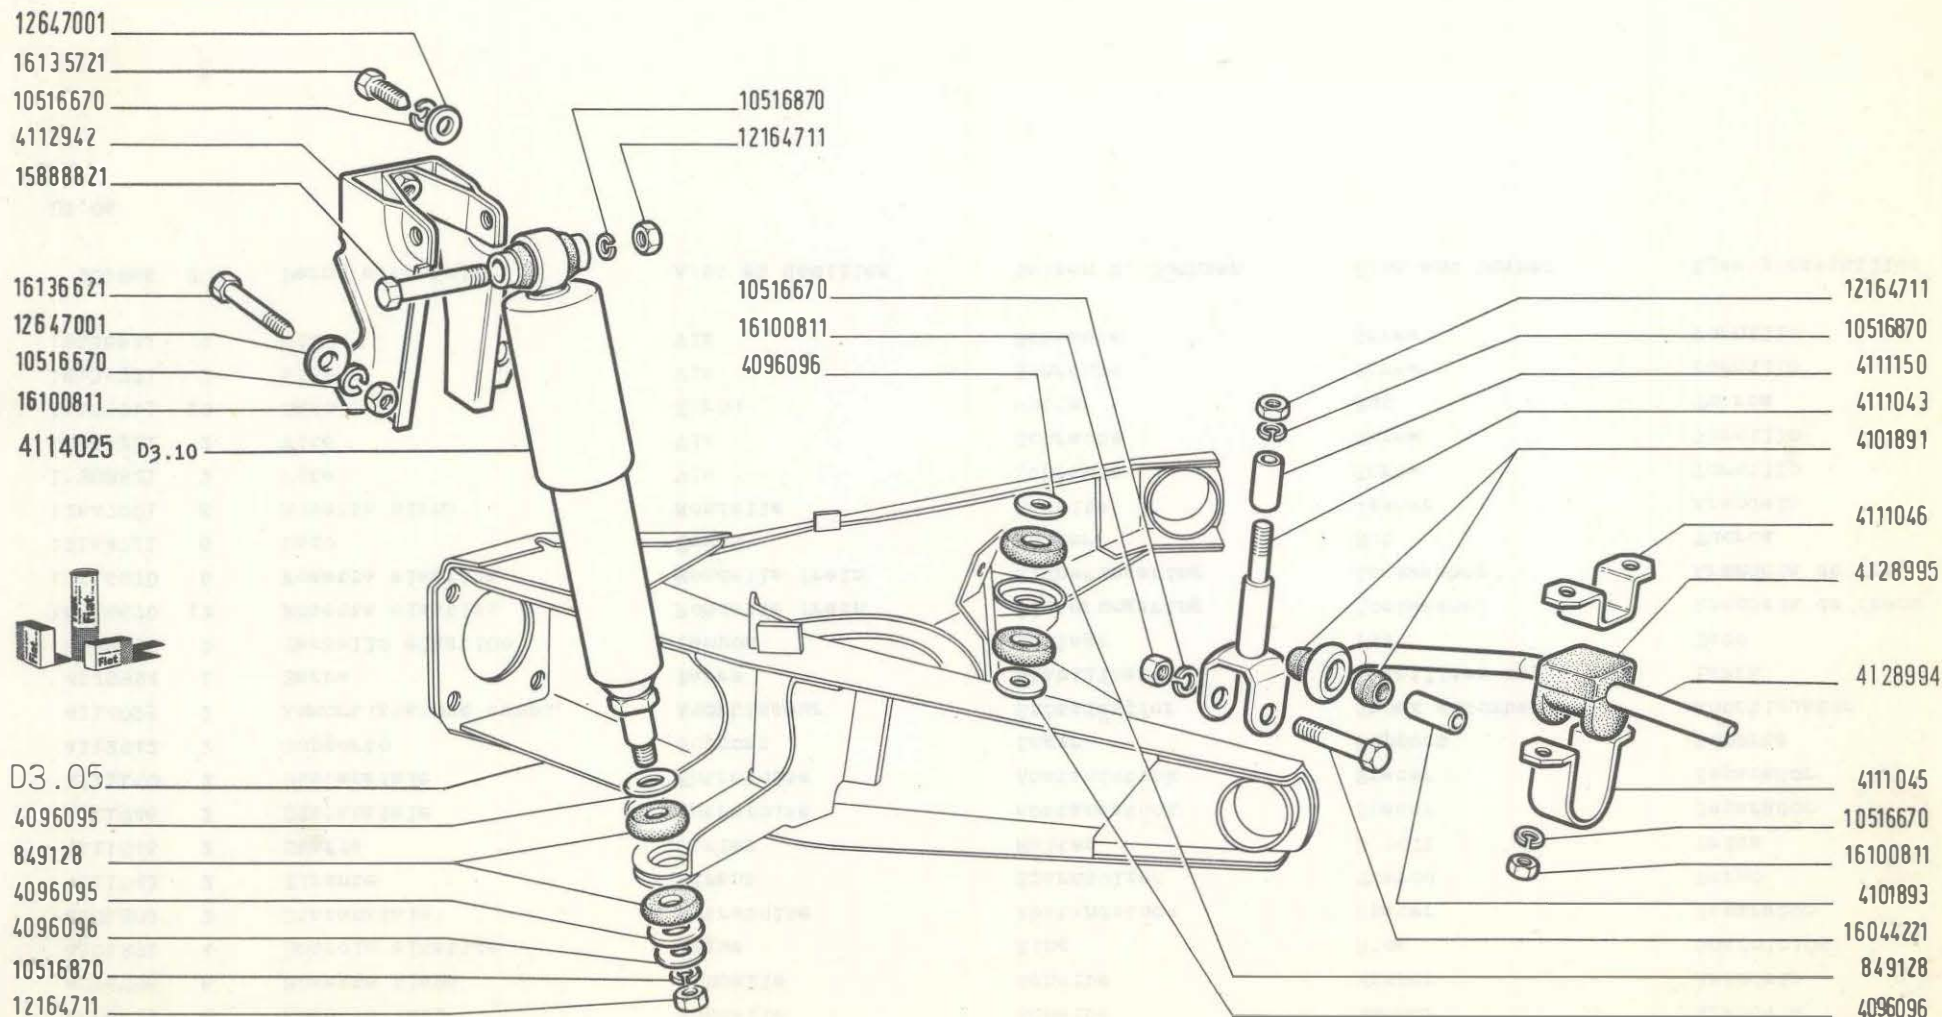

**850 Sport**

**AMMORTIZZATORI E BARRE POSTERIORI**


- *Amortisseurs et barres AR*
- *Hintere Stossdämpfer und Stabilisator*

- *Rear Shock Absorbers and Bars*
- *Amortiguadores y barras posteriores*

**D3.06**

IV-1968

modif.	n. ordinaz.	quant.	Denominazione	Désignation	Benennung	Description	Denominaciones
	849128	8	Anello gomma	Bague	Ring	Ring	Guarnición
	4096095	4	Rosetta inf.	Rondelle	Scheibe	Washer	Arandela
	4096096	6	Rosetta piana	Rondelle	Scheibe	Washer	Arandela
	4101891	4	Boccola elastica	Bague	Ring	Ring	Guarnición
	4101893	2	Distanziale	Entretoise	Abstandstück	Spacer	Separador
	4111043	2	Tirante	Tirant	Spannbolzen	Tierod	Perno
	4111045	2	Staffa	Étrier	Halter	U bolt	Erida
	4111046	2	Distanziale	Entretoise	Abstandstück	Spacer	Separador
	4111150	2	Distanziale	Entretoise	Abstandstück	Spacer	Separador
	4112942	2	Supporto	Support	Lager	Support	Soporte
	4114025	2	Ammortizzatore compl.	Amortisseur	Stossdämpfer	Shock absorber	Amortiguador
	4128994	1	Barra	Barre	Stabilisator	Stabilizer bar	Barra
	4128995	2	Tassello elastico	Tampon	Beilage	Pad	Taco
	10516670	12	Rosetta elastica	Rondelle frein	Sicherungsring	Lockwasher	Arandela de freno
	10516870	6	Rosetta elastica	Rondelle frein	Sicherungsring	Lockwasher	Arandela de freno
	12164711	6	Dado	Écrou	Mutter	Nut	Tuerca
	12647001	6	Rosetta piana	Rondelle	Scheibe	Washer	Arandela
	16044221	2	Vite	Vis	Schraube	Screw	Tornillo
	16100811	10	Dado	Écrou	Mutter	Nut	Tuerca
	16135721	2	Vite	Vis	Schraube	Screw	Tornillo
	16136621	4	Vite	Vis	Schraube	Screw	Tornillo
	901866	S	Perni e boccole	Axes et douilles	Bolzen u. Büchsen	Pins and bushes	Ejes y casquillos

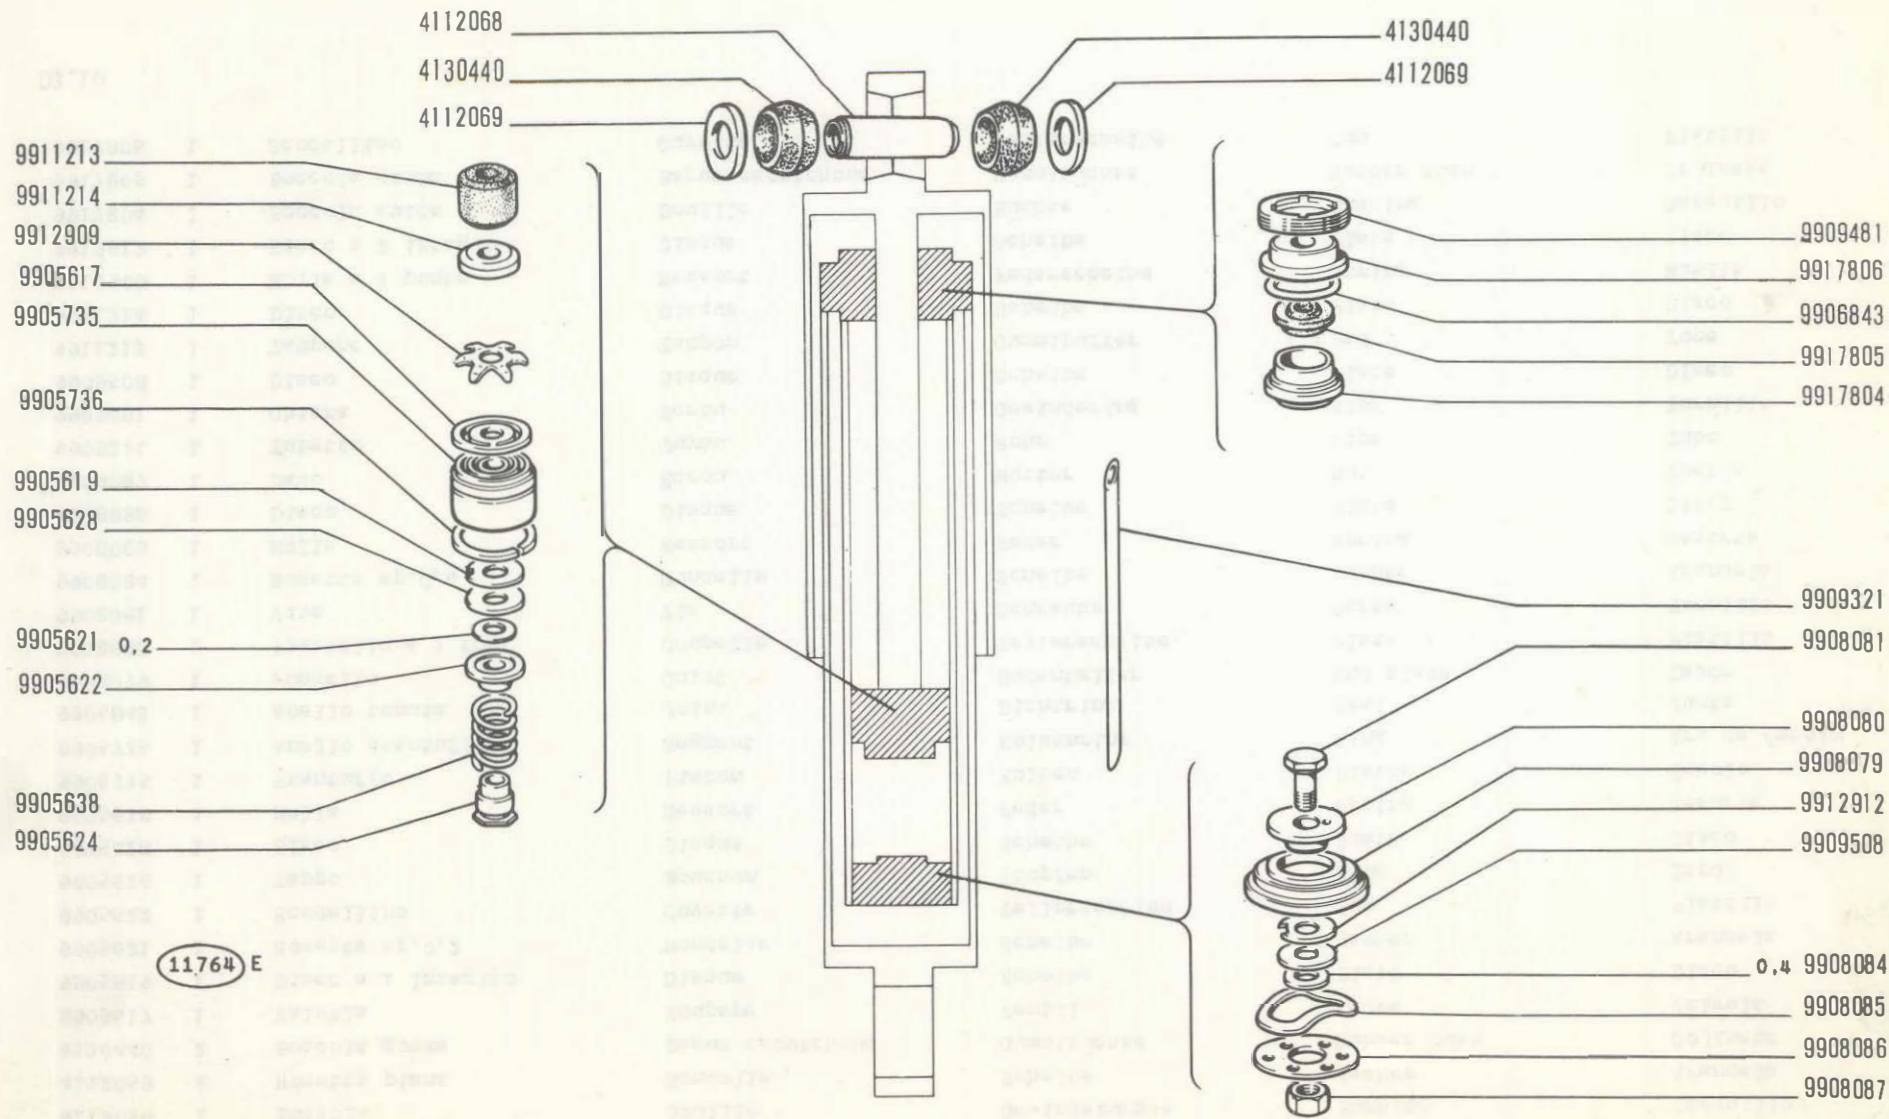

11764 E

850 Sport

**AMMORTIZZATORE POSTERIORE 4114025 (Riv)**


- Amortisseur AR
- Hinterer Stossdämpfer

- Rear Shock Absorber
- Amortiguador posterior

**D3.10**

IV-1968

modif.	n. ordinaz.	quant.	Denominazione	Désignation	Benennung	Description	Denominaciones
	4112068	1	Bussola	Douille	Gewindebüchse	Bushing	Casquillo
	4112069	2	Rosetta piana	Rondelle	Scheibe	Washer	Arandela
	4130440	2	Boccola gomma	Bague caoutchouc	Gummibüchse	Rubber bush	Cojinete
	9905617	1	Valvola	Soupape	Ventil	Valve	Válvula
	9905619	1	Disco a 1 intaglio	Disque	Scheibe	Plate	Disco
	9905621	1	Rosetta sp.0,2	Rondelle	Scheibe	Washer	Arandela
	9905622	1	Scodellino	Cuvette	Tellerscheibe	Cup	Platillo
	9905624	1	Tappo	Bouchon	Stopfen	Plug	Tapón
	9905628	1	Disco	Disque	Scheibe	Plate	Disco
	9905638	1	Molla	Ressort	Feder	Spring	Resorte
	9905735	1	Stantuffo	Piston	Kolben	Piston	Émbolo
	9905736	1	Anello stantuffo	Segment	Kolbenring	Ring	Aro de émbolo
	9906843	1	Anello tenuta	Joint	Dichtring	Seal	Junta
	9908079	1	Rondello	Culot	Bodenteller	End plate	Tapón
	9908080	1	Plattello a 3 fori	Coupelle	Tellerscheibe	Plate	Platillo
	9908081	1	Vite	Vis	Schraube	Screw	Tornillo
	9908084	1	Rosetta sp.0,4	Rondelle	Scheibe	Washer	Arandela
	9908085	1	Molla	Ressort	Feder	Spring	Resorte
	9908086	1	Disco	Disque	Scheibe	Plate	Disco
	9908087	1	Dado	Écrou	Mutter	Nut	Tuerca
	9909321	1	Tubetto	Tuyau	Rohr	Pipe	Tubo
	9909481	1	Ghiera	Écrou	Gewindering	Plug	Tornillo
	9909508	1	Disco	Disque	Scheibe	Plate	Disco
	9911213	1	Tampone	Tampon	Gummipuffer	Pad	Tope
	9911214	1	Disco	Disque	Scheibe	Plate	Disco
	9912909	1	Molla a 3 punte	Ressort	Federscheibe	Spring	Muelle
	9912912	1	Disco a 2 intagli	Disque	Scheibe	Plate	Disco
	9917804	1	Boccola guida	Douille	Büchse	Bushing	Casquillo
	9917805	1	Boccola gomma	Bague caoutchouc	Gummibüchse	Rubber bush	Cojinete
	9917806	1	Scodellino	Cuvette	Tellerscheibe	Cup	Platillo

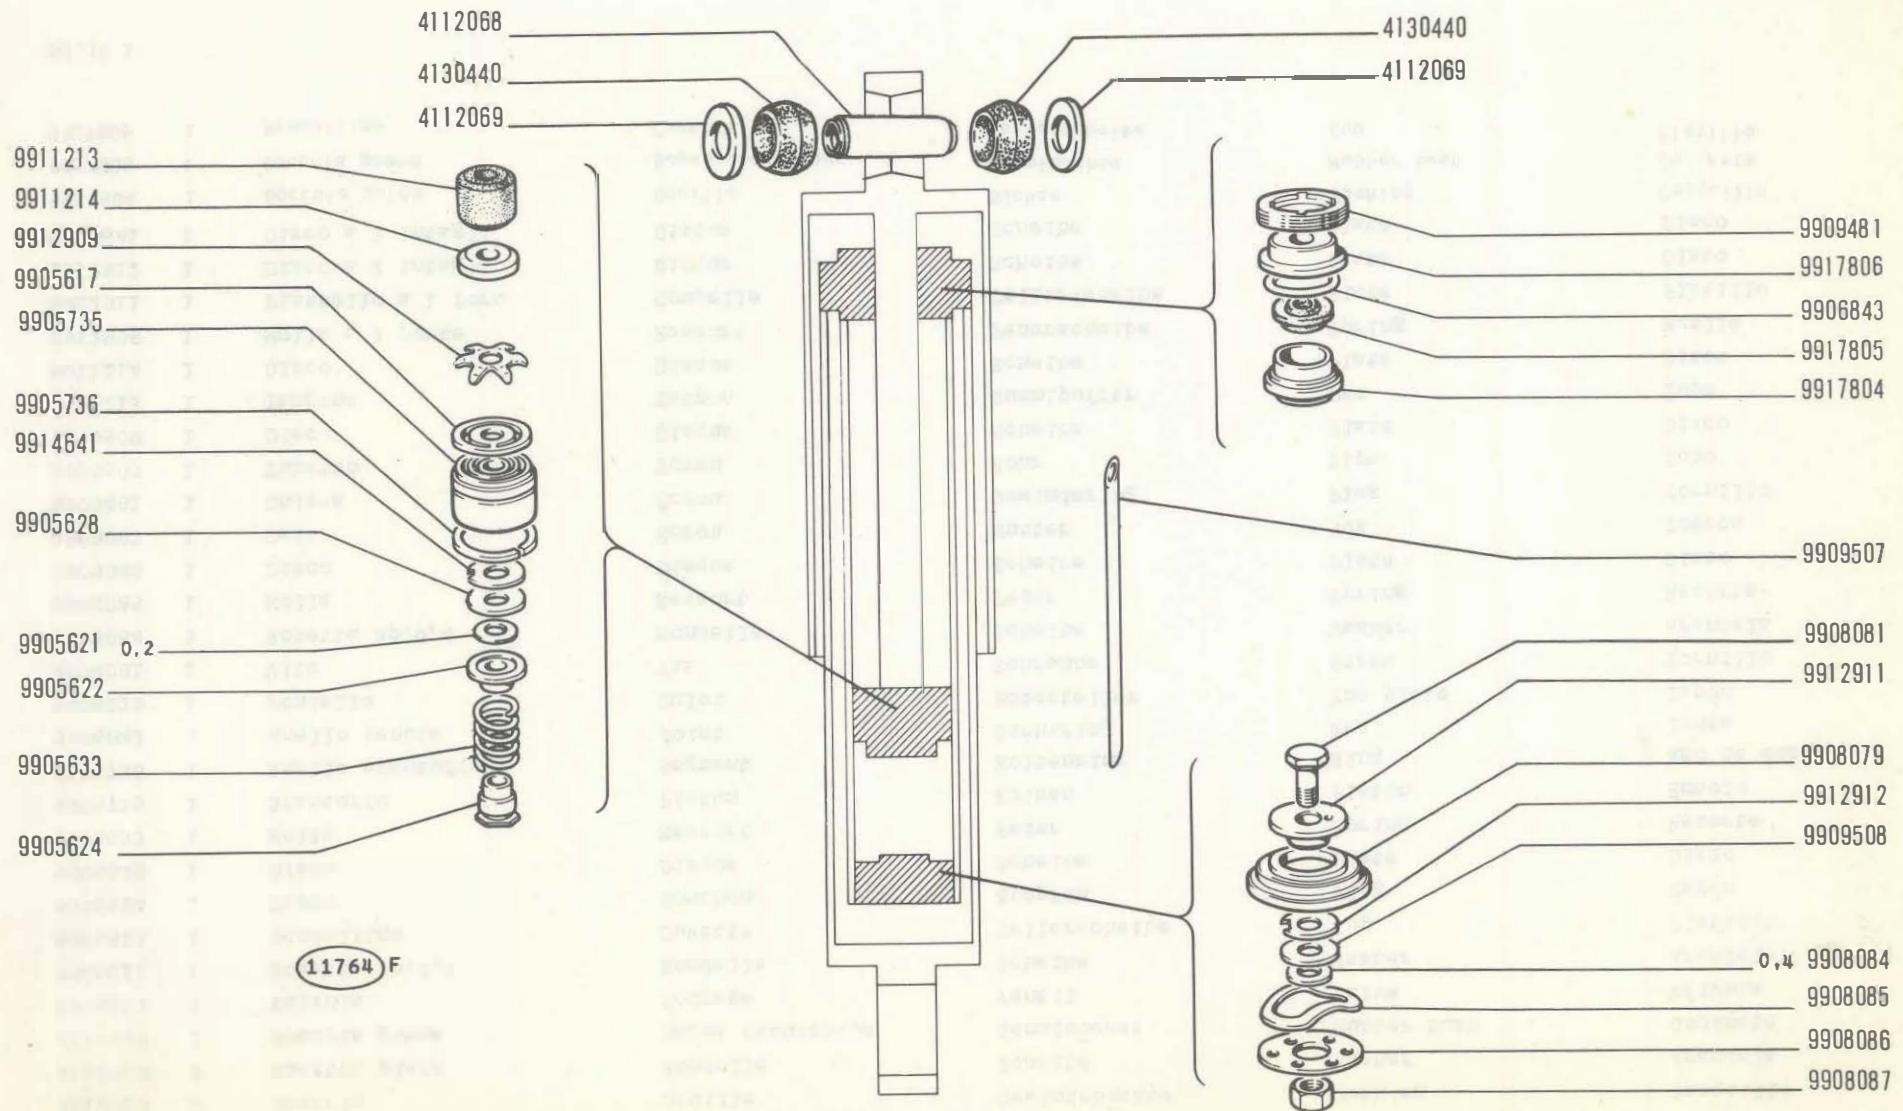

**850 Sport**

**AMMORTIZZATORE ANTERIORE 4130644 (Riv)**

- Amortisseur AV
- Vorderer Stossdämpfer


- Front Shock Absorber
- Amortiguador anterior

**D3.10/1**

IV-1968

modif.	n. ordinaz.	quant.	Denominazione	Désignation	Benennung	Description	Denominaciones
	4112068	1	Bussola	Douille	Gewindebüchse	Bushing	Casquillo
	4112069	2	Rosetta piana	Rondelle	Scheibe	Washer	Arandela
	4130440	2	Boccola gomma	Bague caoutchouc	G4mmbüchse	Rubber bush	Cojinete
	9905617	1	Valvola	Soupape	Ventil	Valve	Válvula
	9905621	1	Rosetta sp.0,2	Rondelle	Scheibe	Washer	Arandela
	9905622	1	Scodellino	Cuvette	Tellerscheibe	Cup	Platillo
	9905624	1	Tappo	Bouchon	Stopfen	Plug	Tapón
	9905628	1	Disco	Disque	Scheibe	Plate	Disco
	9905633	1	Molla	Ressort	Feder	Spring	Resorte
	9905735	1	Stantuffo	Piston	Kolben	Piston	Émbolo
	9905736	1	Anello stantuffo	Segment	Kolbenring	Ring	Aro de émbolo
	9906843	1	Anello tenuta	Joint	Dichtring	Seal	Junta
	9908079	1	Fondello	Culot	Bodenteller	End plate	Tapón
	9908081	1	Vite	Vis	Schraube	Screw	Tornillo
	9908084	1	Rosetta sp.0,4	Rondelle	Scheibe	Washer	Arandela
	9908085	1	Molla	Ressort	Feder	Spring	Resorte
	9908086	1	Disco	Disque	Scheibe	Plate	Disco
	9908087	1	Dado	Écrou	Mutter	Nut	Tuerca
	9909481	1	Ghiera	Écrou	Gewinding	Plug	Tornillo
	9909507	1	Tubetto	Tuyau	Rohr	Pipe	Tubo
	9909508	1	Disco	Disque	Scheibe	Plate	Disco
	9911213	1	Tampone	Tampon	Gummipuffer	Pad	Tope
	9911214	1	Disco	Disque	Scheibe	Plate	Disco
	9912909	1	Molla a 3 punte	Ressort	Federscheibe	Spring	Muelle
	9912911	1	Piattello a 1 foro	Coupelle	Tellerscheibe	Plate	Platillo
	9912912	1	Disco a 2 intagli	Disque	Scheibe	Plate	Disco
	9914641	1	Disco a 3 intagli	Disque	Scheibe	Plate	Disco
	9917804	1	Boccola guida	Douille	Büchse	Bushing	Casquillo
	9917805	1	Boccola gomma	Bague caoutchouc	Gummibüchse	Rubber bush	Cojinete
	9917806	1	Scodellino	Cuvette	Tellerscheibe	Cup	Platillo



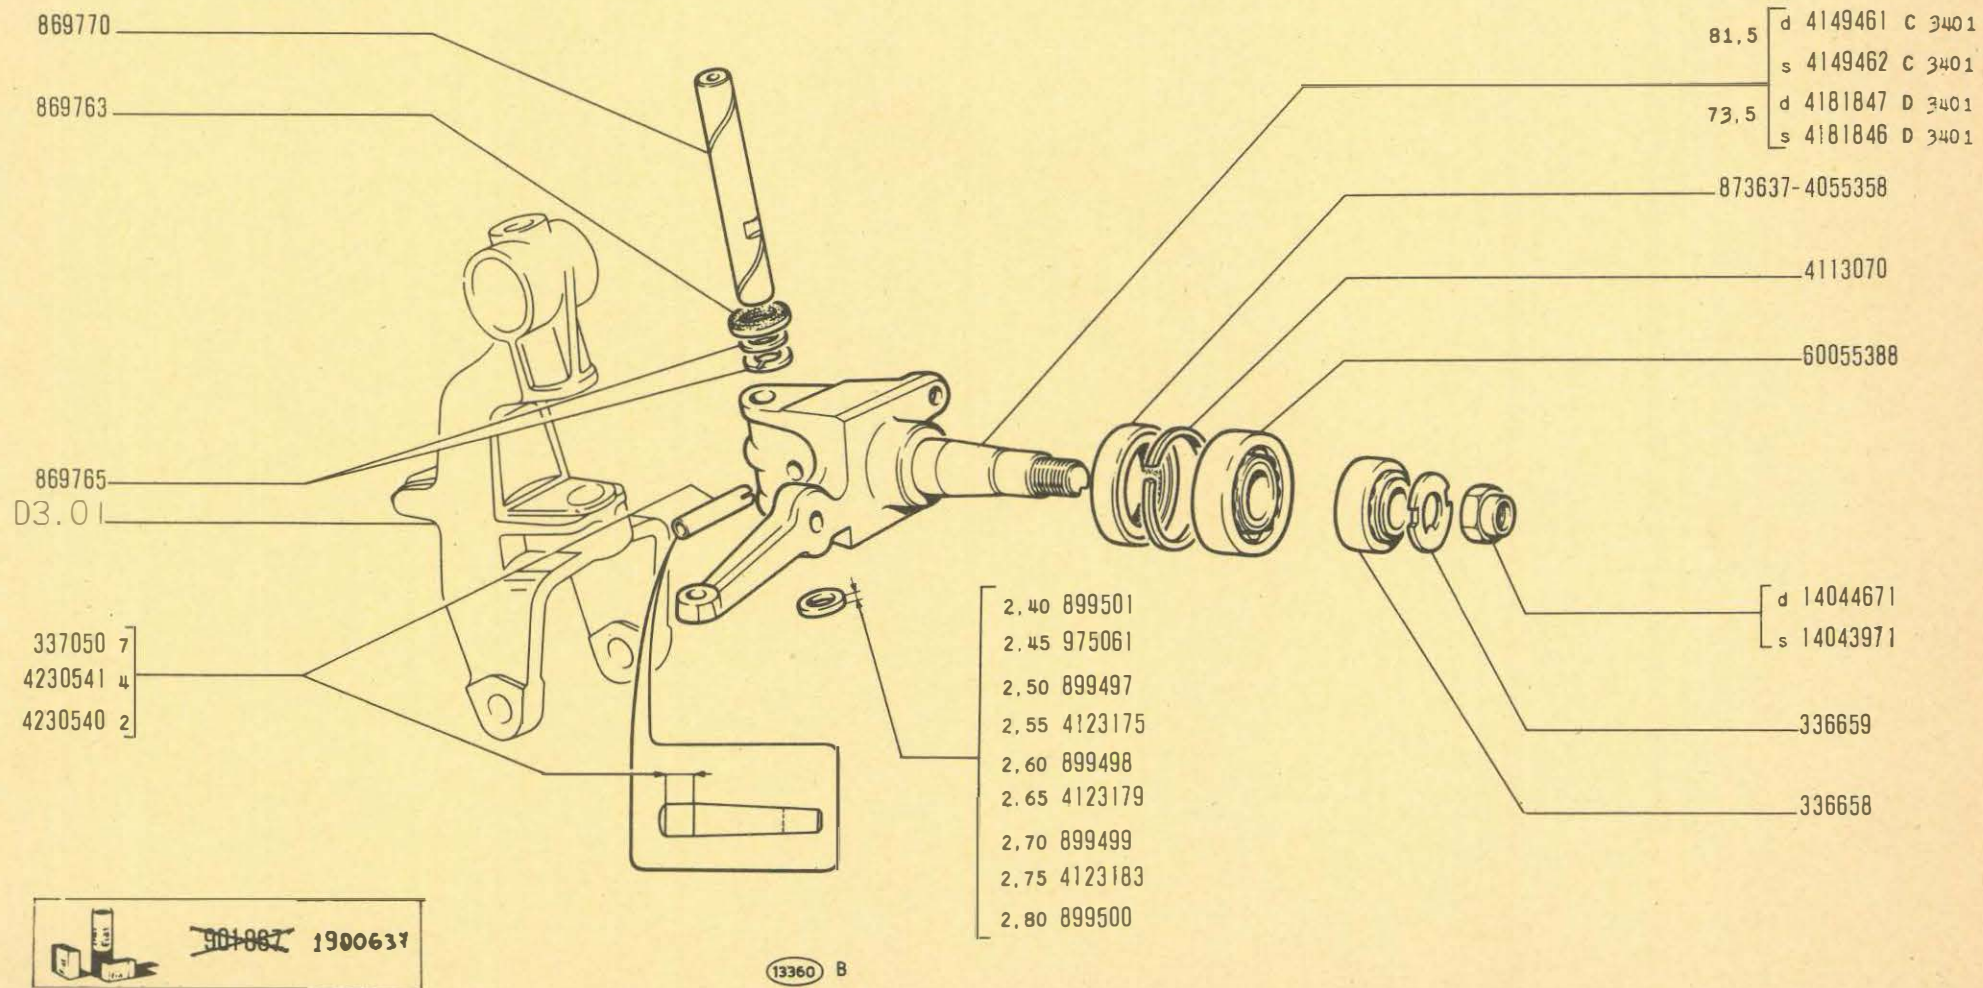

850 Sport

Fusée  
Achsschenkel


FUSO A SNODO

Steering Knuckle  
Mangueta

D3.14

V.1971  
01-12-71



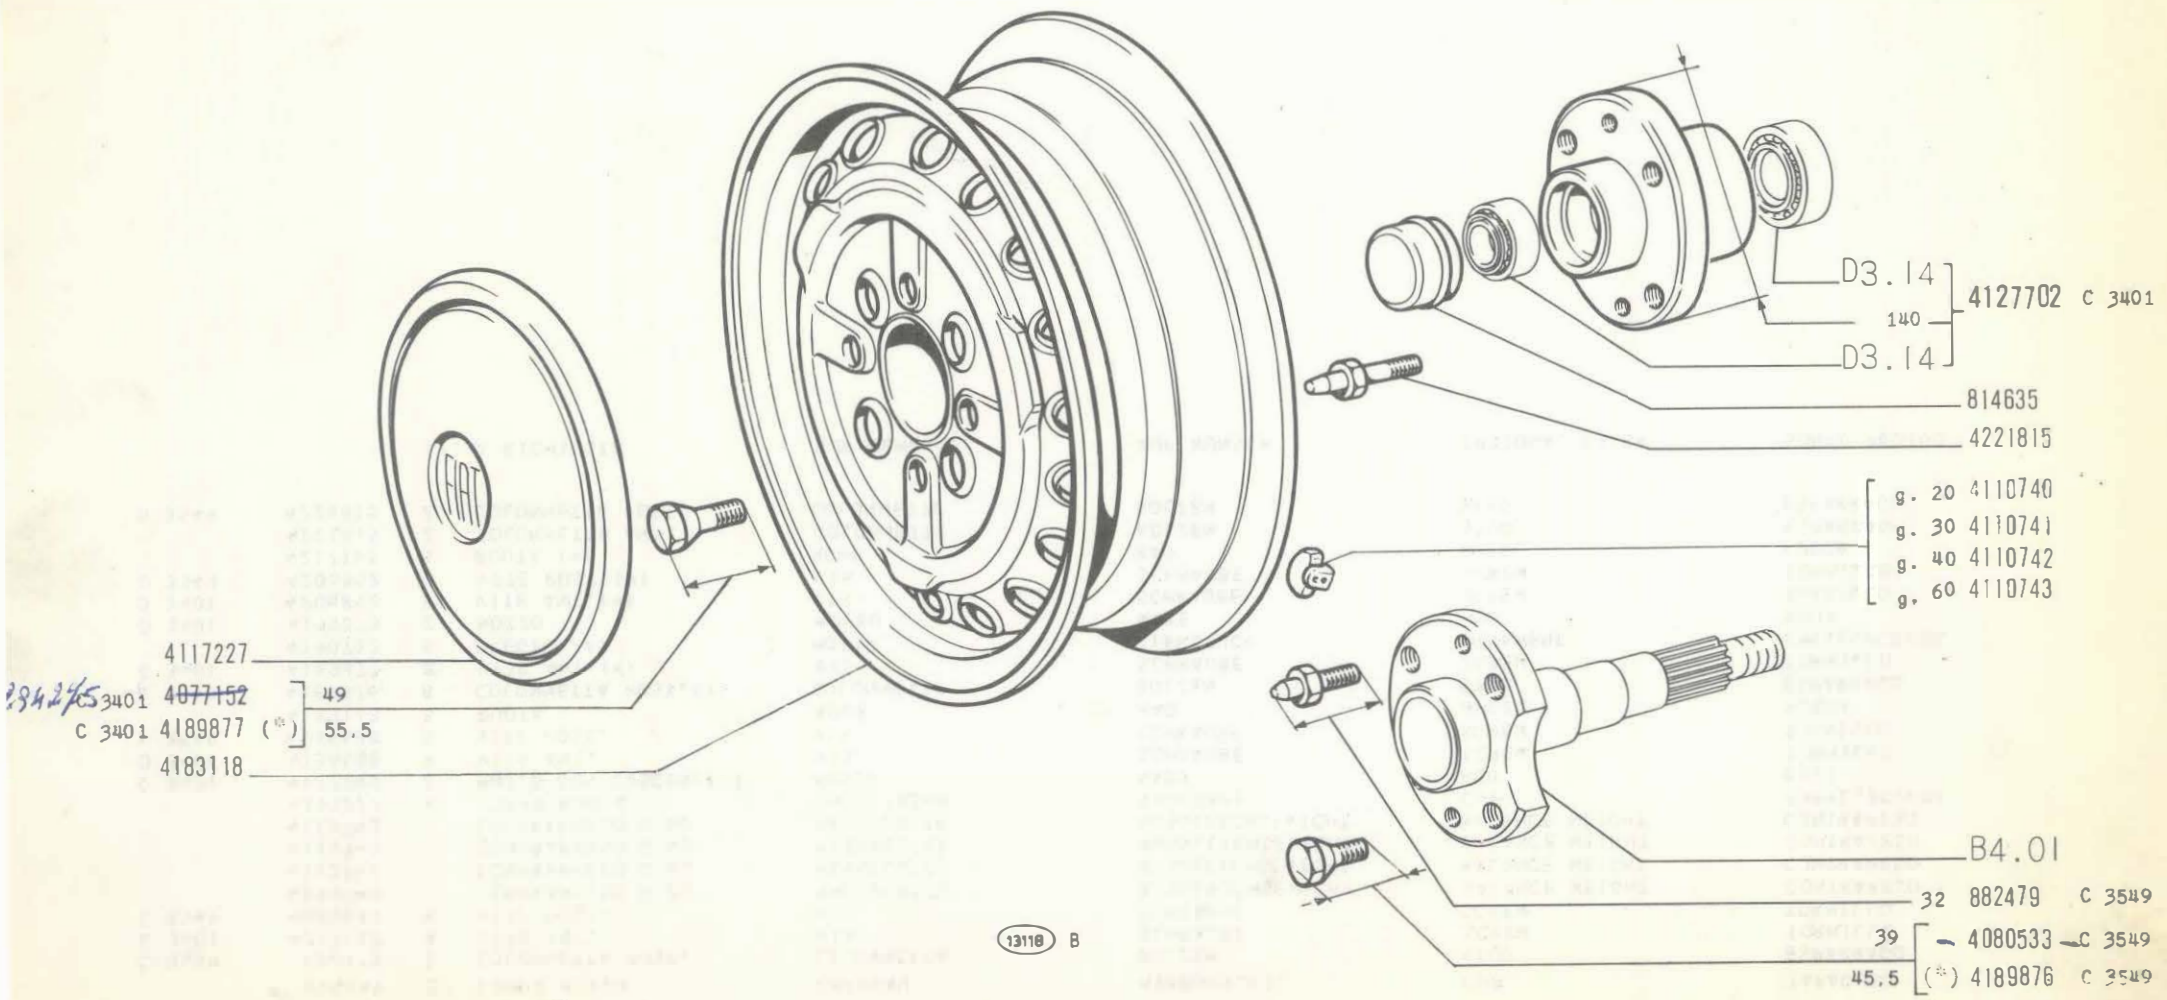

(\*) - Vedere elenco - Voir la liste - Siehe tabelle - See list - Vease la lista

**850 Sport**

- Roues
- Räder

**RUOTE**


- Wheels
- Ruedas

**D3.16**


1/2

V-1971


MODIF.	N.ORDINAZ. Q.	DENOMINAZIONE	DESIGNATION	BENENNUNG	DESCRIPTION	DENOMINACIONES
	814635	2 COPPA MOZZO	CHAPEAU	NABENDECKEL	CUP	TAPACUBO
C 3549	882479	2 COLONNETTA POST.	COLONNETTE	BOLZEN	STUD	ESPARRAGO
C 3401	4077152	8 VITE ANT.	VIS	SCHRAUBE	SCREW	TORNILLO
C 3549	4080533	8 VITE POST.	VIS	SCHRAUBE	SCREW	TORNILLO
	4110740	CONTRAPPESO G 20	MASSELOTTE	AUSGLEICHGEWICHT	BALANCE WEIGHT	CONTRAPESO
	4110741	CONTRAPPESO G 30	MASSELOTTE	AUSGLEICHGEWICHT	BALANCE WEIGHT	CONTRAPESO
	4110742	CONTRAPPESO G 40	MASSELOTTE	AUSGLEICHGEWICHT	BALANCE WEIGHT	CONTRAPESO
	4110743	CONTRAPPESO G 60	MASSELOTTE	AUSGLEICHGEWICHT	BALANCE WEIGHT	CONTRAPESO
	4117227	4 COPPA RUOTA	ENJOLIVEUR	RAOKAPPE	CAP	EMBELLECEDOR
C 3401	4127702	2 MOZZO CON CUSCINETTI	MOYEU	NABE	HUB	BUJE
D 3401	4136688	8 VITE ANT.	VIS	SCHRAUBE	SCREW	TORNILLO
D 3549	4136688	8 VITE POST.	VIS	SCHRAUBE	SCREW	TORNILLO
	4183118	5 RUOTA	ROUE	RAD	WHEEL	RUEDA
C 3549	4189876	8 COLONNETTA POST. (*)	COLONNETTE	BOLZEN	STUD	ESPARRAGO
C 3401	4189877	8 VITE ANT. (*)	VIS	SCHRAUBE	SCREW	TORNILLO
	4190712	5 FREGIO (*)	MOTIF	ZIERSTUCK	ORNAMENT	EMBELLECEDOR
D 3401	4199873	2 MOZZO	MOYEU	NABE	HUB	BUJE
D 3401	4206852	8 VITE ANT. (*)	VIS	SCHRAUBE	SCREW	TORNILLO
D 3549	4206852	8 VITE POST. (*)	VIS	SCHRAUBE	SCREW	TORNILLO
	4217165	5 RUOTA (*)	ROUE	RAD	WHEEL	RUEDA
	4221815	2 COLONNETTA ANT.	COLONNETTE	BOLZEN	STUD	ESPARRAGO
D 3549	4221815	2 COLONNETTA POST.	COLONNETTE	BOLZEN	STUD	ESPARRAGO
	(*) A RICHIESTA		SUR DEMANDE	AUF WUNSCH	OPTIONAL EXTRA	SOBRE PEDIDO

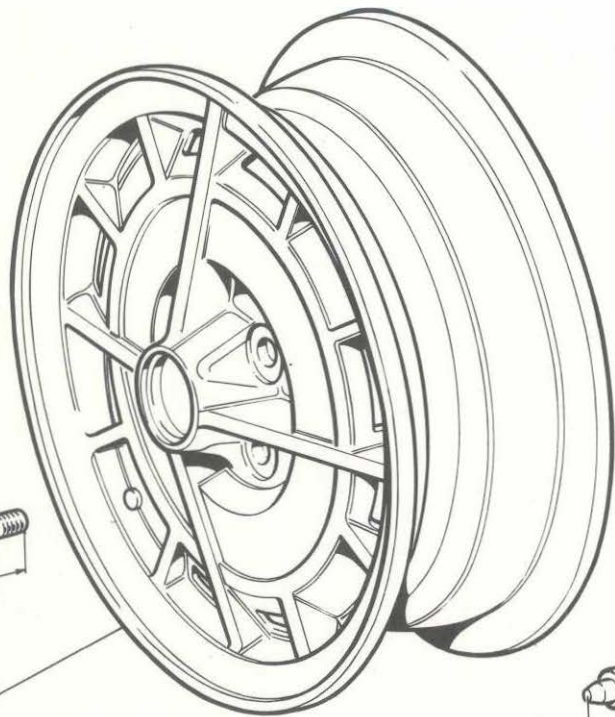

- 4190712 (\*)
- 0 3401 4136688 } 42
- 0 3401 4206852 (\*) } 49
- 4217165 (\*)

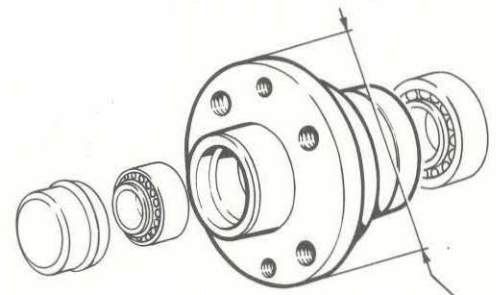

117 4199873 0 3401

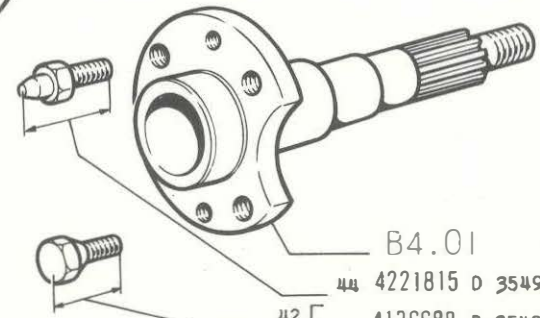

- B4.01
- 44 4221815 0 3549
- 42 4136688 0 3549
- 49 (\*) 4206852 0 3549

18075

(\*) - Vedere elenco - Voir la liste - Siehe Tabelle - See list - Vease la lista

**850 Sport**

- Roues
- Räder

**RUOTE**

- Wheels
- Ruedas


1

**D3.16**

2/2

V-1971



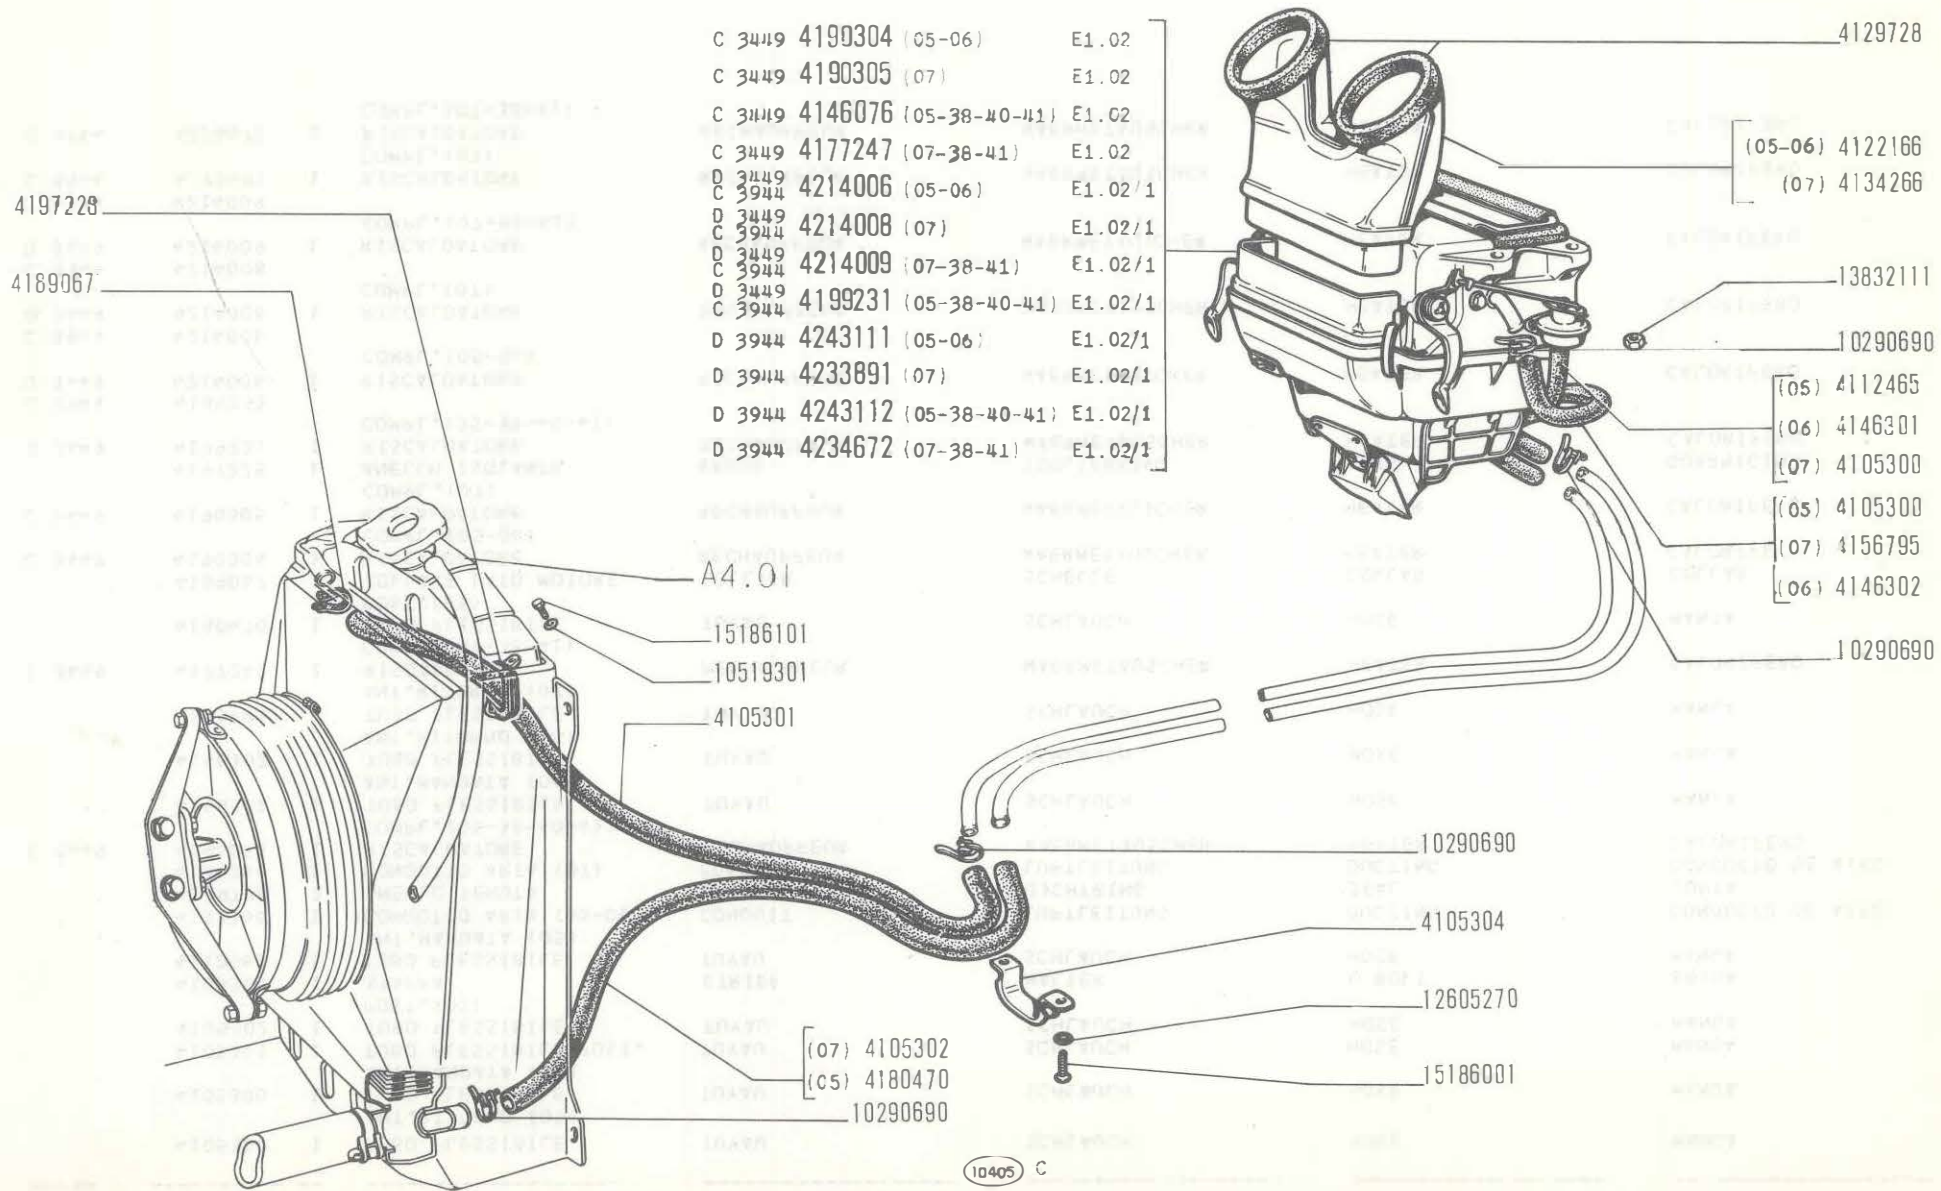

850 Sport

RISCALDAMENTO E VENTILAZIONE

E1.01

- *Chauffage et aération*
- *Heizung und Belüftung*

- *Ventilation and Heating System*
- *Sistema de ventilación y calefacción*

MODIF.	N.ORDINAZ. Q.	DEMINAZIONE	DESIGNATION	BENENNUNG	DESCRIPTION	DEMINAZIONES
	4105300	1 TUBO FLESSIBILE ANT.RITORNO (05)	TUYAU	SCHLAUCH	HOSE	MANGA
	4105300	1 TUBO FLESSIBILE ANT.MANDATA (07)	TUYAU	SCHLAUCH	HOSE	MANGA
	4105301	1 TUBO FLESSIBILE POST.	TUYAU	SCHLAUCH	HOSE	MANGA
	4105302	1 TUBO FLESSIBILE POST.(07)	TUYAU	SCHLAUCH	HOSE	MANGA
	4105304	1 STAFFA	ETRIER	HALTER	U BOLT	BRIDA
	4112465	1 TUBO FLESSIBILE ANT.MANDATA (05)	TUYAU	SCHLAUCH	HOSE	MANGA
	4122166	1 CONDOTTO ARIA (05-06)	CONDUIT	LUFTLEITUNG	DUCTING	CONDUCTO DE AIRE
	4129728	2 ANELLO TENUTA	JOINT	DICHTRING	SEAL	JUNTA
	4134266	1 CONDOTTO ARIA (07)	CONDUIT	LUFTLEITUNG	DUCTING	CONDUCTO DE AIRE
C 3449	4146076	1 RISCALDATORE COMPL.(05-38-40-41)	RECHAUFFEUR	WAERMETAUSCHER	HEATER	CALORIFERO
	4146301	1 TUBO FLESSIBILE ANT.MANDATA (06)	TUYAU	SCHLAUCH	HOSE	MANGA
	4146302	1 TUBO FLESSIBILE ANT.RITORNO (06)	TUYAU	SCHLAUCH	HOSE	MANGA
	4156795	1 TUBO FLESSIBILE ANT.RITORNO (07)	TUYAU	SCHLAUCH	HOSE	MANGA
C 3449	4177247	1 RISCALDATORE COMPL.(07-38-41)	RECHAUFFEUR	WAERMETAUSCHER	HEATER	CALORIFERO
	4180470	1 TUBO FLESSIBILE POST.(05)	TUYAU	SCHLAUCH	HOSE	MANGA
	4189067	1 COLLARE LATO MOTORE	COLLIER	SHELLE	COLLAR	COLLAR
C 3449	4190304	1 RISCALDATORE COMPL.(05-06)	RECHAUFFEUR	WAERMETAUSCHER	HEATER	CALORIFERO
C 3449	4190305	1 RISCALDATORE COMPL.(07)	RECHAUFFEUR	WAERMETAUSCHER	HEATER	CALORIFERO
	4197228	1 ANELLO ISOLANTE	BAGUE	ISOLIERRING	RING	GUARNICION
D 3449	4199231	1 RISCALDATORE COMPL.(05-38-40-41)	RECHAUFFEUR	WAERMETAUSCHER	HEATER	CALORIFERO
C 3944	4199231					
D 3449	4214006	1 RISCALDATORE COMPL.(05-06)	RECHAUFFEUR	WAERMETAUSCHER	HEATER	CALORIFERO
C 3944	4214006					
D 3449	4214008	1 RISCALDATORE COMPL.(07)	RECHAUFFEUR	WAERMETAUSCHER	HEATER	CALORIFERO
C 3944	4214008					
D 3449	4214009	1 RISCALDATORE COMPL.(07-38-41)	RECHAUFFEUR	WAERMETAUSCHER	HEATER	CALORIFERO
C 3944	4214009					
D 3944	4233891	1 RISCALDATORE COMPL.(07)	RECHAUFFEUR	WAERMETAUSCHER	HEATER	CALORIFERO
D 3944	4234672	1 RISCALDATORE COMPL.(07-38-41)	RECHAUFFEUR	WAERMETAUSCHER	HEATER	CALORIFERO




FIAT 850 SPORT (1 ED - 2 AGG)

E101

(5-1971)

MODIF.	N.ORDINAZ.	Q.	DENOMINAZIONE	DESIGNATION	BENENNUNG	DESCRIPTION	DENOMINACIONES
D 3944	4243111	1	RISCALDATORE COMPL.(05-06)	RECHAUFFEUR	WAERMETAUSCHER	HEATER	CALORIFERO
D 3944	4243112	1	RISCALDATORE COMPL.(05-38-40-41)	RECHAUFFEUR	WAERMETAUSCHER	HEATER	CALORIFERO
	10290690	7	COLLARE	COLLIER	SCHELLE	COLLAR	COLLAR
	10519301	1	ROSETTA PIANA	RONDELLE	SCHEIBE	WASHER	ARANDELA
	12605270	2	ROSETTA SICUREZZA	RONDELLE FREIN	SICHERUNGSRING	LOCKWASHER	ARANDELA DE FRENO
	13832111	4	DADO	ECROU	MUTTER	NUT	TUERCA
	15186001	2	VITE	VIS	SCHRAUBE	SCREW	TORNILLO
	15186101	2	VITE	VIS	SCHRAUBE	SCREW	TORNILLO



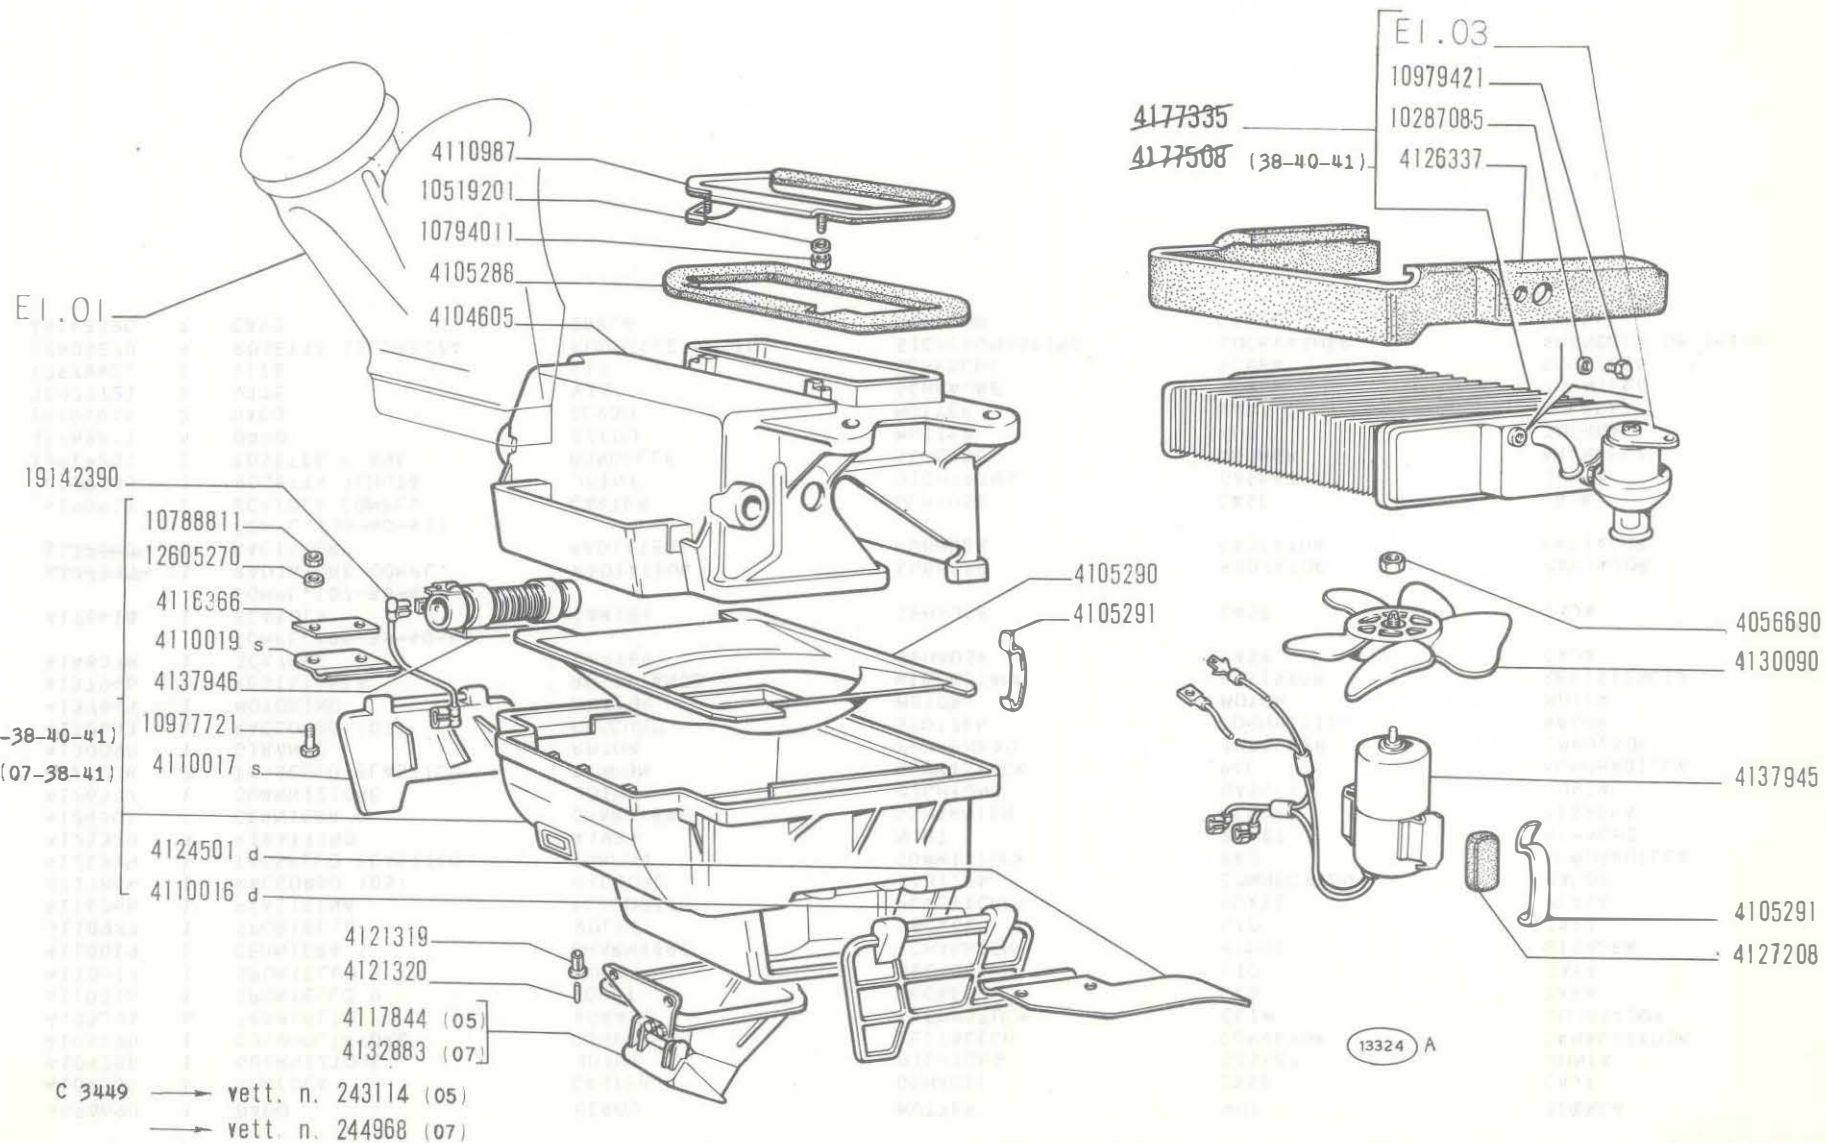

**850 Sport**

**RISCALDATORE** Riscaldatore 4146076 - 4177247 - 4190304 - 4190305

- Réchauffeur
- Heizgerät


- Heater
- Calorifero

1

**E1.02**

V-1971

MODIF.	N.ORDINAZ. Q.	DENOMINAZIONE	DESIGNATION	BENENNUNG	DESCRIPTION	DENOMINACIONES
	4056690	1 DADO	ECROU	MUTTER	NUT	TUERCA
	4104605	1 SCATOLA	CARTER	GEHAUSE	CASE	CAJA
	4105288	1 GUARNIZIONE	JOINT	DICHTUNG	GASKET	JUNTA
	4105290	1 CONVOGLIATORE	CONVOYEUR	LEITBLECH	CONVEYOR	CANALIZZADOR
	4105291	6 FERMAGLIO	AGRAFE	KLEMMSTUECK	CLIP	SUJETADOR
	4110016	1 SPORTELLO D	VOLET	DECKEL	LID	TAPA
	4110017	1 SPORTELLO S	VOLET	DECKEL	LID	TAPA
	4110019	1 CERNIERA S	CHARNIERE	SCHARNIER	HINGE	BISAGRA
	4110987	1 SPORTELLO	VOLET	DECKEL	LID	TAPA
	4116366	1 PIASTRINA	PLAQUETTE	PLAETTCHEN	PLATE	PLACA
	4117844	1 RACCORDO (05)	RACCORD	STUTZEN	CONNECTION	RACOR
	4121319	3 TASSELLO ELASTICO	TAMPON	GUMMISTUECK	PAD	ALMOHADILLA
	4121320	3 RIBATTINO	RIVET	NIET	RIVET	REMACHE
	4124501	1 CERNIERA D	CHARNIERE	SCHARNIER	HINGE	BISAGRA
	4126337	1 GUARNIZIONE	JOINT	DICHTUNG	GASKET	JUNTA
	4127208	2 TASSELLO ELASTICO	TAMPON	GUMMISTUECK	PAD	ALMOHADILLA
	4130090	1 GIRANTE	ROTOR	PUMPENRAD	IMPELLER	IMPULSOR
	4132883	1 RACCORDO (07)	RACCORD	STUTZEN	CONNECTION	RACOR
	4137945	1 MOTORINO	MOTEUR	MOTOR	MOTOR	MOTOR
	4137946	1 RESISTENZA	RESISTANCE	WIDERSTAND	RESISTOR	RESISTENCIA
	4146078	1 SCATOLA COMPL. (05-38-40-41)	CARTER	GEHAUSE	CASE	CAJA
	4176418	1 SCATOLA COMPL. (07-38-41)	CARTER	GEHAUSE	CASE	CAJA
	<del>4177355</del>	1 RADIATORE COMPL.	RADIATEUR	KUEHLER	RADIATOR	RADIADOR
	<del>4177508</del>	1 RADIATORE COMPL. (38-40-41)	RADIATEUR	KUEHLER	RADIATOR	RADIADOR
	4190917	1 SCATOLA COMPL.	CARTER	GEHAUSE	CASE	CAJA
	10287085	1 ROSETTA TENUTA	JOINT	DICHTRING	GASKET	JUNTA
	10519201	2 ROSETTA PIANA	RONDELLE	SCHEIBE	WASHER	ARANDELA
	10788811	4 DADO	ECROU	MUTTER	NUT	TUERCA
	10794011	2 DADO	ECROU	MUTTER	NUT	TUERCA
	10977721	4 VITE	VIS	SCHRAUBE	SCREW	TORNILLO
	10979421	1 VITE	VIS	SCHRAUBE	SCREW	TORNILLO
	12605270	4 ROSETTA SICUREZZA	RONDELLE FREIN	SICHERUNGSRING	LOCKWASHER	ARANDELA DE FRENO
	19142390	Y CAVO	CABLE	LEITUNG	CABLE	CABLE

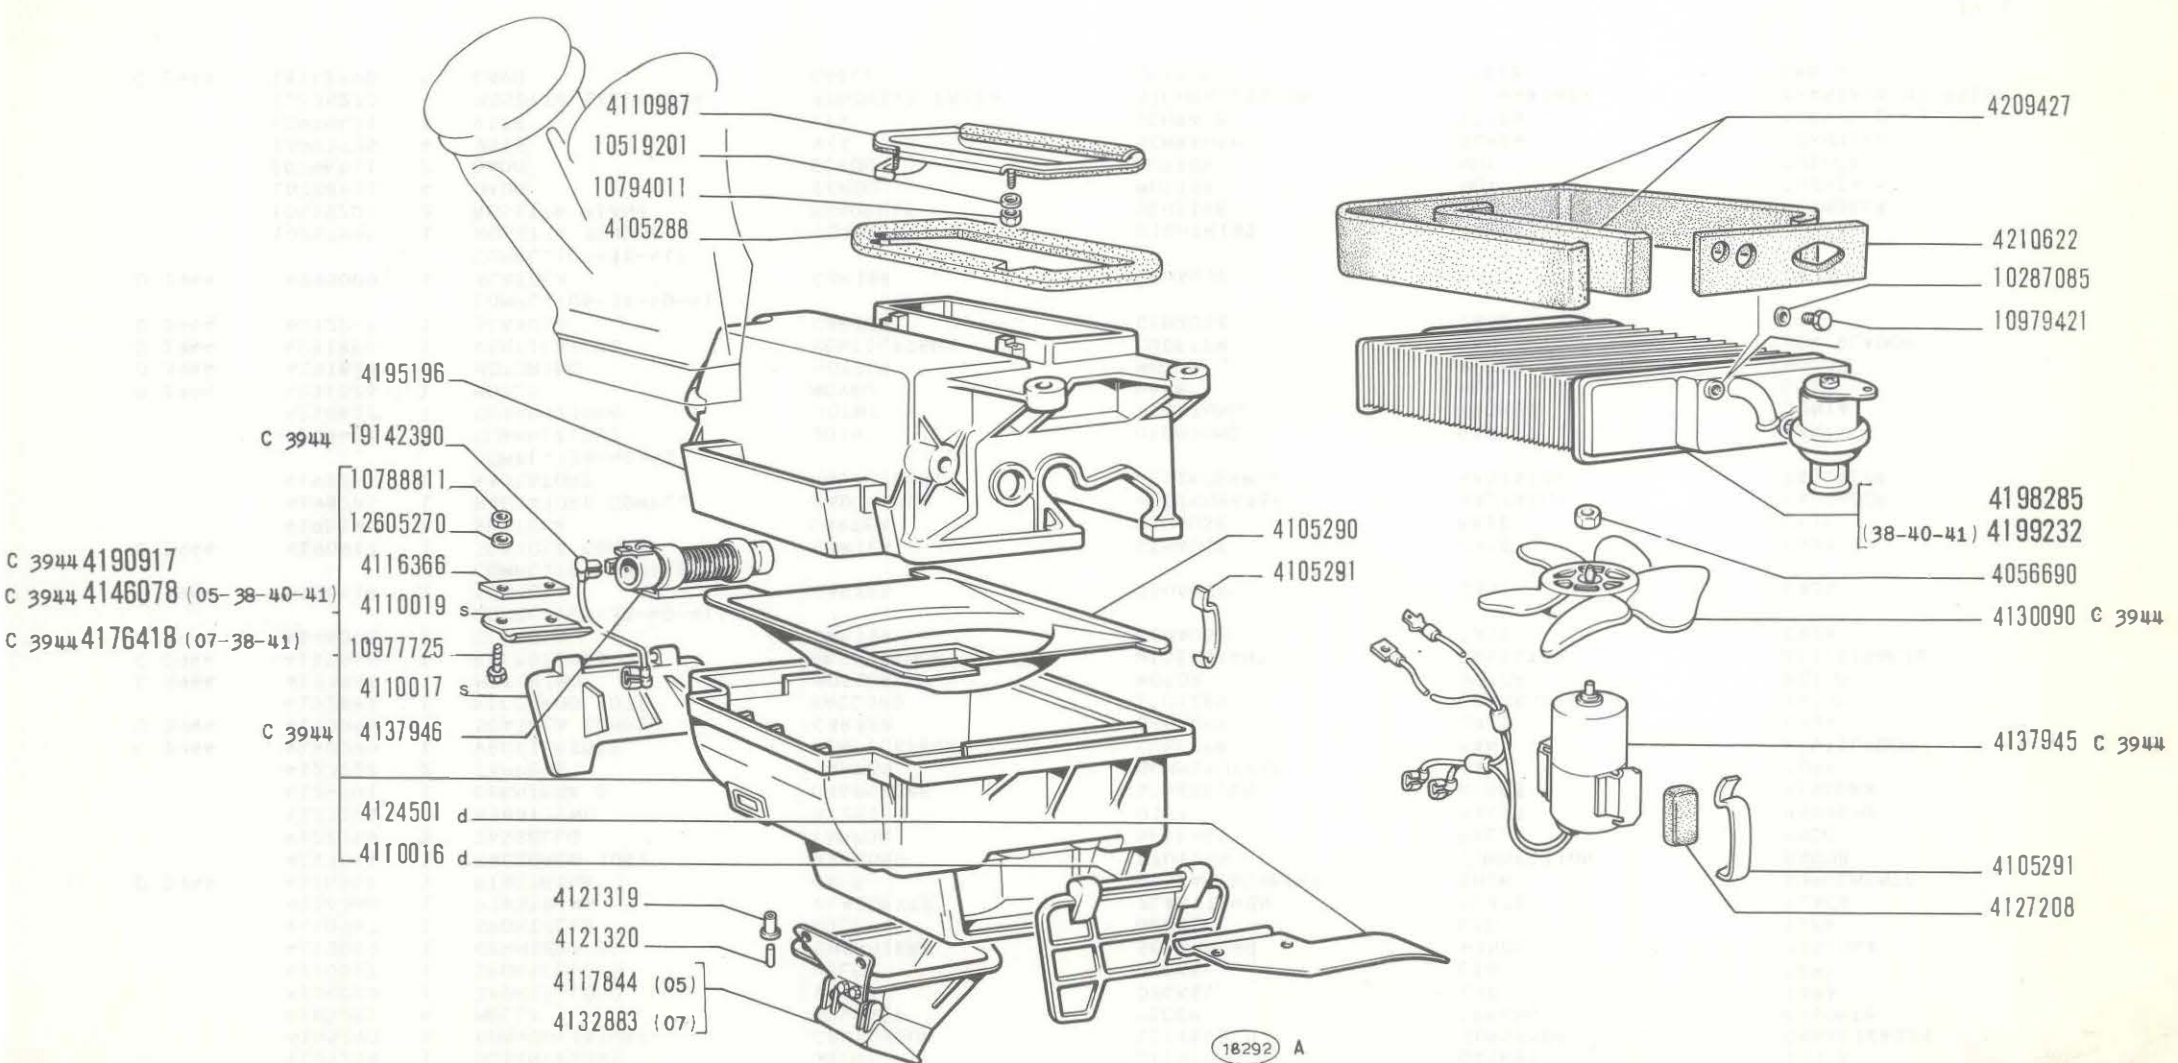

C 3944 4190917  
 C 3944 4146078 (05-38-40-41)  
 C 3944 4176418 (07-38-41)

C 3944 19142390  
 10788811  
 12605270  
 4116366  
 4110019  
 10977725  
 4110017  
 C 3944 4137946

4124501 d  
 4110016 d

4121319  
 4121320  
 4117844 (05)  
 4132883 (07)

18292 A

D 3449 Vett. n. 243115 (05) →  
 Vett. n. 244969 (07) →

**RISCALDATORE** 4199231 - 4214006 - 4214008 - 4214009 - 4233891 - 4234672 - 4243111 - 4243112

Réchauffeur  
 Heizgerät

Heater  
 Calorifero

**E1.02/1**

**850 Sport**

1/2

V-1971

MODIF.	N.ORDINAZ. Q.	DENOMINAZIONE	DESIGNATION	BENENNUNG	DESCRIPTION	DENOMINACIONES	
	4056690	1	DADO	ECROU	MUTTER	NUT	TUERCA
	4105288	1	GUARNIZIONE	JOINT	DICHTUNG	GASKET	JUNTA
	4105290	1	CONVOGLIATORE	CONVOYEUR	LEITBLECH	CONVEYOR	CANALIZZADOR
	4105291	6	MOLLA	RESSJRT	FEDER	SPRING	RESORTE
	4110016	1	SPORTELLO D	VOLET	DECKEL	LID	TAPA
	4110017	1	SPORTELLO S	VOLET	DECKEL	LID	TAPA
	4110019	1	CERNIERA S	CHARNIERE	SCHARNIER	HINGE	BISAGRA
	4110987	1	SPORTELLO	VOLET	DECKEL	LID	TAPA
	4116366	1	PIASTRINA	PLAQUETTE	PLAETTCHEN	PLATE	PLACA
D 3944	4116366	1	PIASTRINA	CALE	DISTANZSCHEIBE	SHIM	SUPPLEMENTO
	4117844	1	RACCORDO (05)	RACCORD	STUTZEN	CONNECTION	RACOR
	4121319	3	TASSELLO	TAMPON	BEILAGE	PAD	TACO
	4121320	3	RIBATTINO	RIVET	NIET	RIVET	REMACHE
	4124501	1	CERNIERA D	CHARNIERE	SCHARNIER	HINGE	BISAGRA
	4127208	2	TAMPONE	TAMPON	GUMMIPUFFER	PAD	TOPE
C 3944	4130090	1	VENTILATORE	VENTILATEUR	LUEFTER	FAN	VENTILADOR
D 3944	4130093	1	SCATOLA COMPL.	CARTER	GEHAUSE	CASE	CAJA
	4132883	1	RACCORDO (07)	RACCORD	STUTZEN	CONNECTION	RACOR
C 3944	4137945	1	MOTORINO	MOTEUR	MOTOR	MOTOR	MOTOR
C 3944	4137946	1	RESISTENZA	RESISTANCE	WIDERSTAND	RESISTOR	RESISTENCIA
C 3944	4146078	1	SCATOLA	CARTER	GEHAUSE	CASE	CAJA
			COMPL.(05-38-40-41)				
C 3944	4176418	1	SCATOLA	CARTER	GEHAUSE	CASE	CAJA
			COMPL.(07-38-41)				
C 3944	4190917	1	SCATOLA COMPL.	CARTER	GEHAUSE	CASE	CAJA
	4195196	1	SCATOLA	CARTER	GEHAUSE	CASE	CAJA
	4198285	1	RADIATORE COMPL.	RADIATEUR	HEIZKOERPER	RADIATOR	RADIADOR
	4199232	1	RADIATORE	RADIATEUR	HEIZKOERPER	RADIATOR	RADIADOR
			COMPL.(38-40-41)				
	4209427	2	GUARNIZIONE	JOINT	DICHTUNG	GASKET	JUNTA
	4210622	1	GUARNIZIONE	JOINT	DICHTUNG	GASKET	JUNTA
D 3944	4231826	1	MOZZO	MOYEU	NABE	HUB	BUJE
D 3944	4231827	1	MOTORINO	MOTEUR	MOTOR	MOTOR	MOTOR
D 3944	4231854	1	VENTILATORE	VENTILATEUR	LUEFTER	FAN	VENTILADOR
D 3944	4232248	1	SCATOLA	CARTER	GEHAUSE	CASE	CAJA
			COMPL.(05-38-40-41)				
D 3944	4235000	1	SCATOLA	CARTER	GEHAUSE	CASE	CAJA
			COMPL.(07-38-41)				
	10287085	1	ROSETTA TENUTA	JOINT	DICHTRING	GASKET	JUNTA
	10519201	2	ROSETTA PIANA	RONDELLE	SCHEIBE	WASHER	ARANDELA
	10788811	4	DADO	ECROU	MUTTER	NUT	TUERCA
	10794011	2	DADO	ECROU	MUTTER	NUT	TUERCA
	10977725	4	VITE	VIS	SCHRAUBE	SCREW	TORNILLO
	10979421	1	VITE	VIS	SCHRAUBE	SCREW	TORNILLO
	12605270	4	ROSETTA SICUREZZA	RONDELLE FREIN	SICHERUNGSRING	LOCKWASHER	ARANDELA DE FRENO
C 3944	19142390	T	CAVO	CABLE	LEITUNG	CABLE	CABLE

D 3944 4130093

D 3944 4232248 (05-38-40-41)

D 3944 4235000 (07-38-41)

D 3944 4116366

C 3944

D 3944

4231854 D 3944

4231826-4231827 D 3944

23211

**850 Sport**

**RISCALDATORE** 4199231 - 4214006 - 4214008 - 4214009 - 4233891 - 4234672 - 4243111 - 4243112

Réchauffeur  
Heizgerät

Heater  
Calorífero


**E1.02/1**

2/2

V-1971





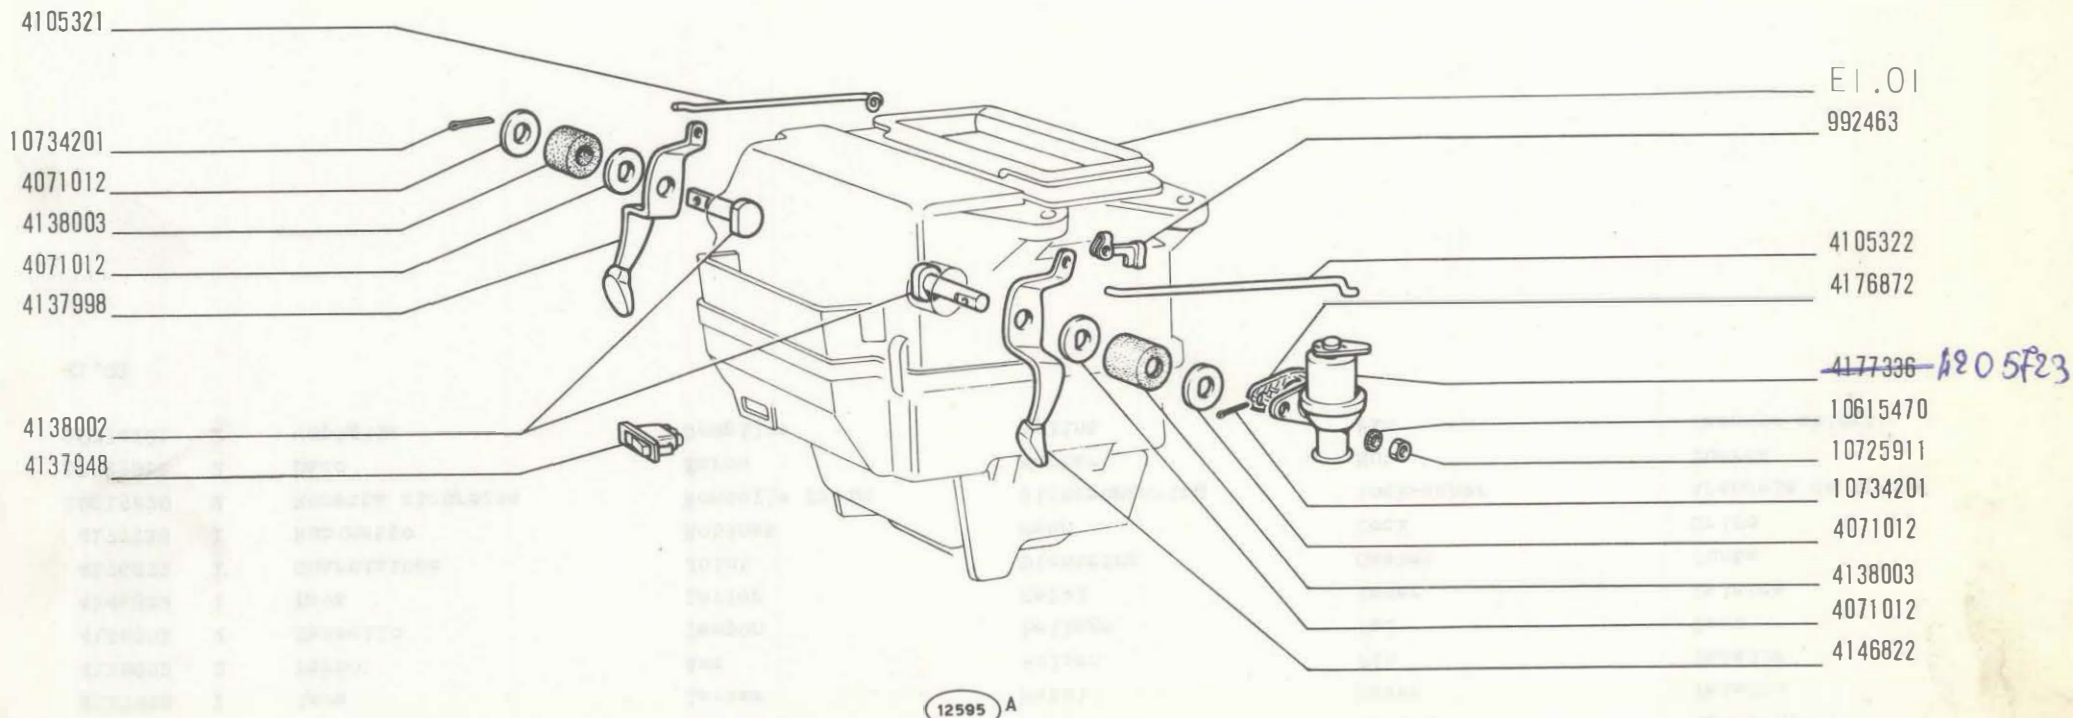

850 Sport

**COMANDI RISCALDAMENTO E VENTILAZIONE**


- *Commandes de chauffage et d'aération*
- *Bedienungsvorrichtung für Heizung und Belüftung*
- *Ventilation and Heating Controls*
- *Mandos de ventilación y calefacción*

**E1.03**

IV-1968

modif.	n. ordinaz.	quant.	Denominazione	Désignation	Benennung	Description	Denominaciones
	992463	1	Fermaglio	Agrafe	Klemmstück	Clip	Sujetador
	4071012	4	Rosetta piana	Rondelle	Scheibe	Washer	Arandela
	4105321	1	Tirante	Tirant	Verbindungsstange	Link	Biela
	4105322	1	Tirante	Tirant	Verbindungsstange	Link	Biela
	4137948	1	Interruttore	Interrupteur	Schalter	Switch	Interruptor
	4137998	1	Leva	Levier	Hebel	Lever	Palanca
	4138002	2	Perno	Axe	Bolzen	Pin	Pasador
	4138003	2	Tassello	Tampon	Beilage	Pad	Taco
	4146822	1	Leva	Levier	Hebel	Lever	Palanca
	4176872	1	Guarnizione	Joint	Dichtring	Gasket	Junta
	4177336	1	Rubinetto	Robinet	Hahn	Cock	Grifo
	10615470	2	Rosetta sicurezza	Rondelle frein	Sicherungsring	Lockwasher	Arandela de freno
	10725911	2	Dado	Écrou	Mutter	Nut	Tuerca
	10734201	2	Copiglia	Goupille	Splint	Pin	Pasador abierto

E1.03

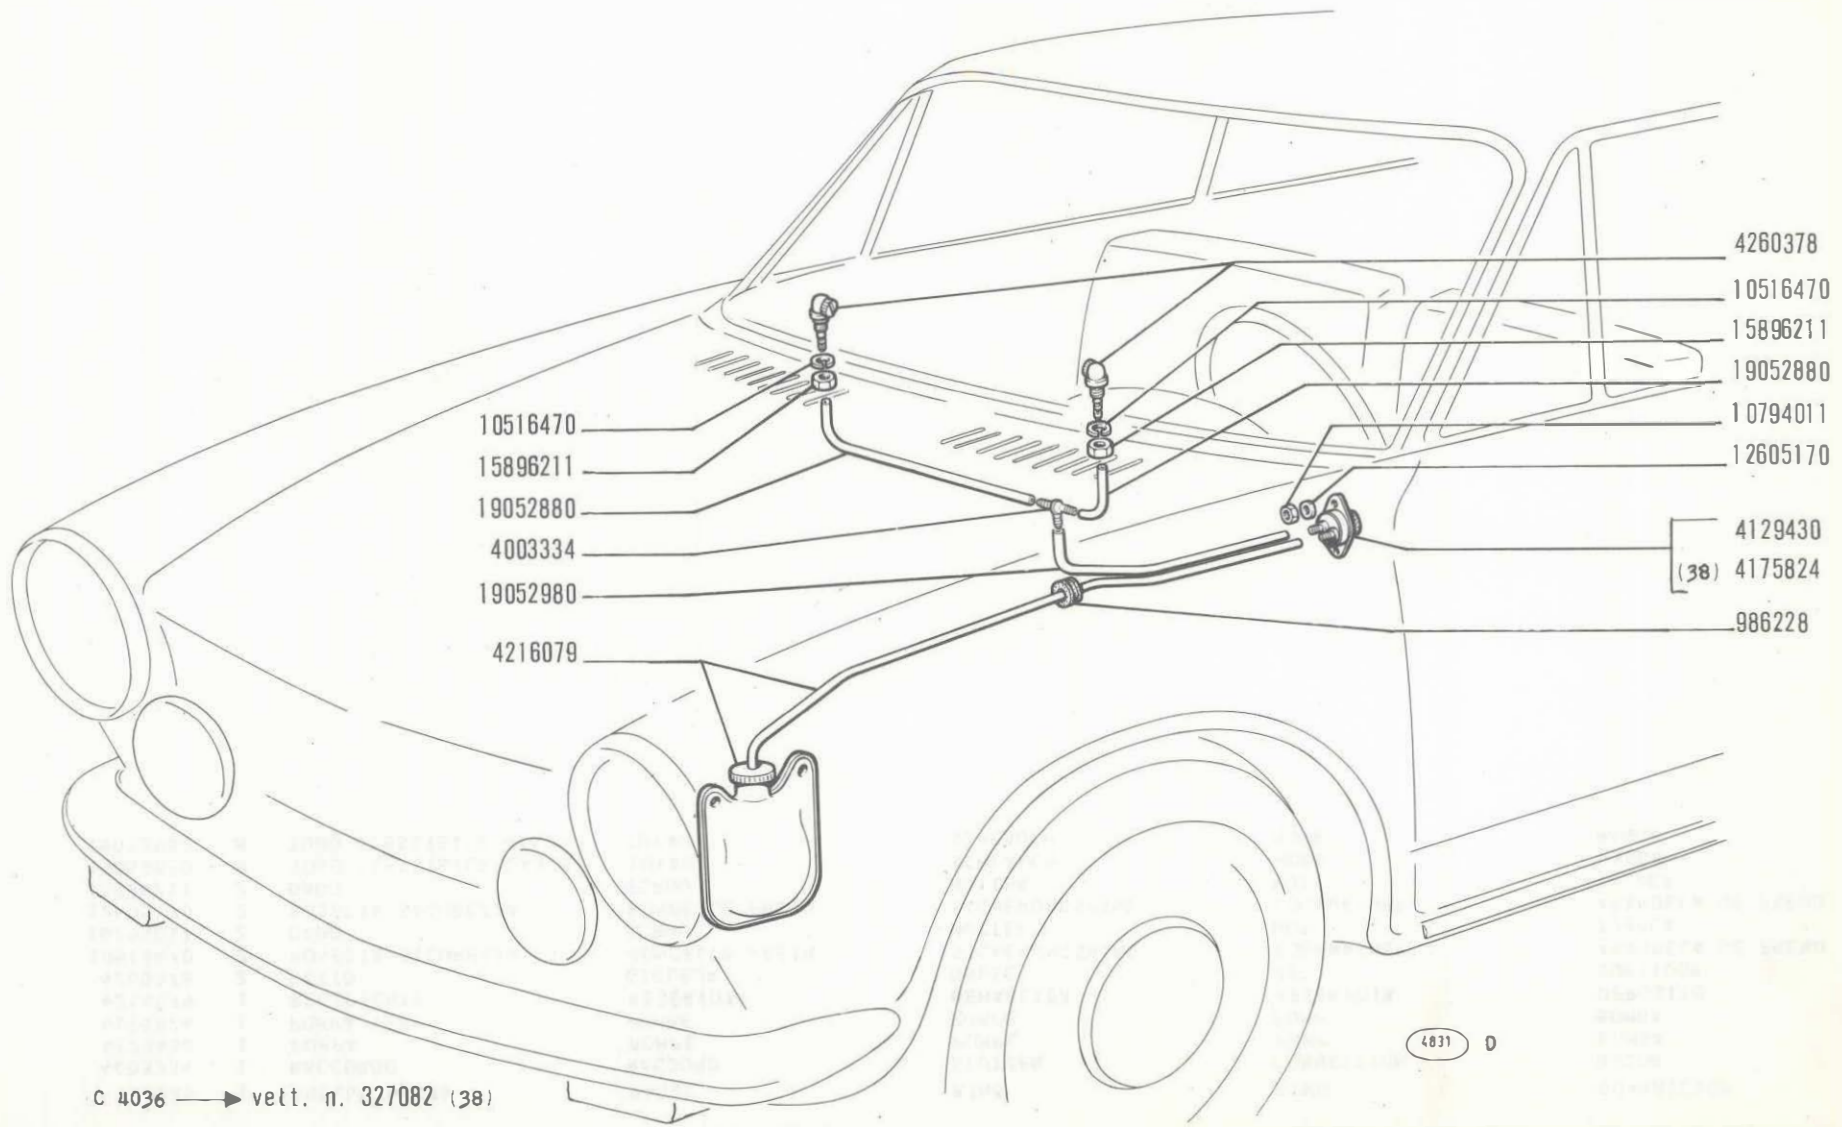

**850 Sport**

- *Lave-glace*
- *Scheibenwascher*

**LAVACRISTALLO**

- *Windshield Washer*
- *Lava-parabrisas*

**E1.07**

V-1971

820 2504

FIAT 850 SPORT (1 ED - 2 AGG)


E107


(5-1971)

E103



MODIF.	N.ORDINAZ.	Q.	DENOMINAZIONE	DESIGNATION	BENENNUNG	DESCRIPTION	DENOMINACIONES
	986228	1	ANELLO GOMMA	BAGUE	RING	RING	GUARNICION
	4003334	1	RACCORDO	RACCORD	STUTZEN	CONNECTION	RACOR
	4129430	1	POMPA	POMPE	PUMPE	PUMP	BOMBA
	4175824	1	POMPA (38)	POMPE	PUMPE	PUMP	BOMBA
	4216079	1	RECIPIENTE	RESERVOIR	BEHAELTER	RESERVOIR	DEPOSITO
	4260378	2	GETTO	GICLEUR	DUESE	JET	SURTIDOR
	10516470	2	ROSETTA SICUREZZA	RONDELLE FREIN	SICHERUNGSRING	LOCKWASHER	ARANDELA DE FRENO
	10794011	2	DADO	ECROU	MUTTER	NUT	TUERCA
	12605170	2	ROSETTA SICUREZZA	RONDELLE FREIN	SICHERUNGSRING	LOCKWASHER	ARANDELA DE FRENO
	15896211	2	DADO	ECROU	MUTTER	NUT	TUERCA
	19052880	M	TUBO FLESSIBILE 2X3,8	TUYAU	SCHLAUCH	HOSE	MANGA
	19052980	M	TUBO FLESSIBILE 4X6	TUYAU	SCHLAUCH	HOSE	MANGA



C 3994

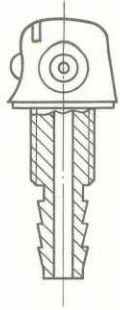

D 3994

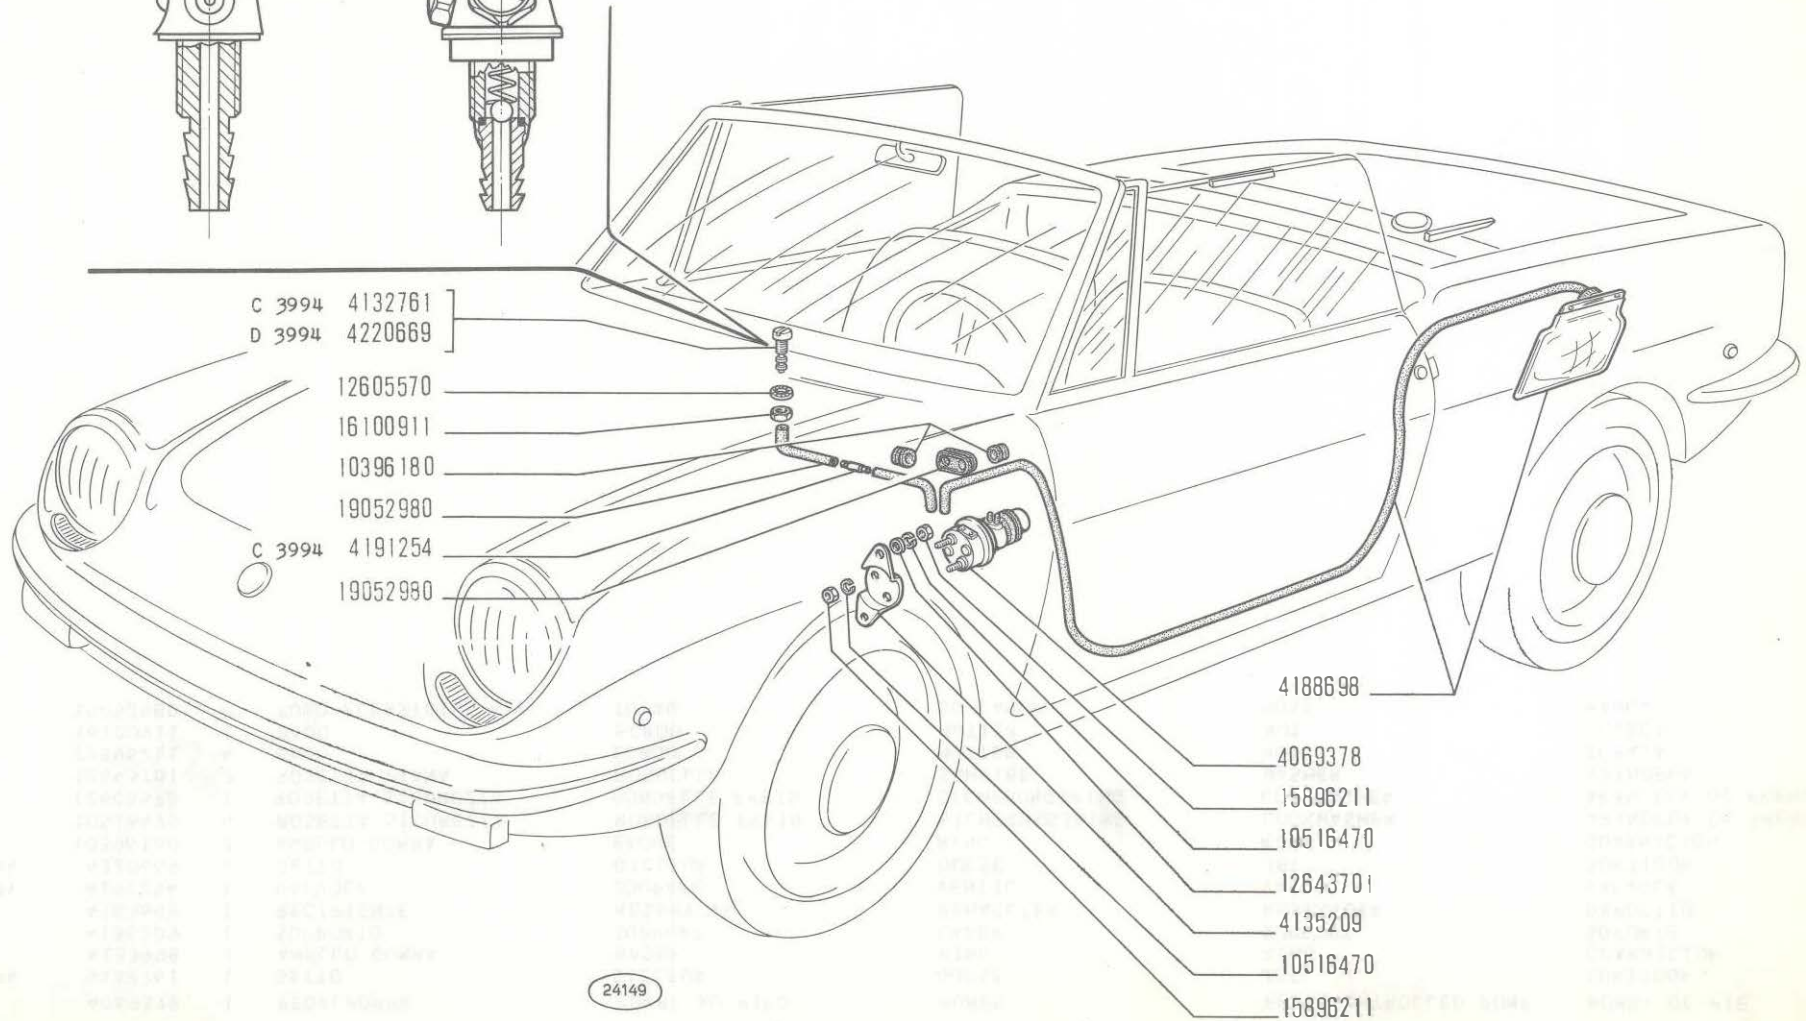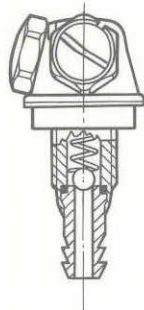

**850 Sport**

- Lave-glace
- Scheibenwascher

**LAVACRISTALLO**

- Windshield Washer
- Lava-parabrisas


**E1.07/1**

V-1971

FIAT 850 SPORT (1 ED - 2 AGG)

E107/ 1 (5-1971)

MODIF.	N.ORDINAZ.	Q.	DENOMINAZIONE	DESIGNATION	BENENNUNG	DESCRIPTION	DENOMINACIONES
	4069378	1	PEDALPOMPA	POMPE AU PIED	PUMPE	FOOT CONTROLLED PUMP	BOMBA DE PIE
C 3994	4132761	1	GETTO	GICLEUR	DUESE	JET	SURTIDOR
	4133998	1	ANELLO GOMMA	BAGUE	RING	RING	GUARNICION
	4135209	1	SUPPORTO	SUPPORT	LAGER	SUPPORT	SOPORTE
	4188698	1	RECIPIENTE	RESERVOIR	BEHAELTER	RESERVOIR	DEPOSITO
C 3994	4191254	1	VALVOLA	SOUPAPE	VENTIL	VALVE	VALVULA
D 3994	4220669	1	GETTO	GICLEUR	DUESE	JET	SURTIDOR
	10396180	2	ANELLO GOMMA	BAGUE	RING	RING	GUARNICION
	10516470	4	ROSETTA SICUREZZA	RONDELLE FREIN	SICHERUNGSRING	LOCKWASHER	ARANDELA DE FRENO
	12605570	1	ROSETTA SICUREZZA	RONDELLE FREIN	SICHERUNGSRING	LOCKWASHER	ARANDELA DE FRENO
	12643701	2	ROSETTA PIANA	RONDELLE	SCHEIBE	WASHER	ARANDELA
	15896211	4	DADO	ECROU	MUTTER	NUT	TUERCA
	16100911	1	DADO	ECROU	MUTTER	NUT	TUERCA
	19052980	M	TUBO FLESSIBILE 4X6	TUYAU	SCHLAUCH	HOSE	MANGA

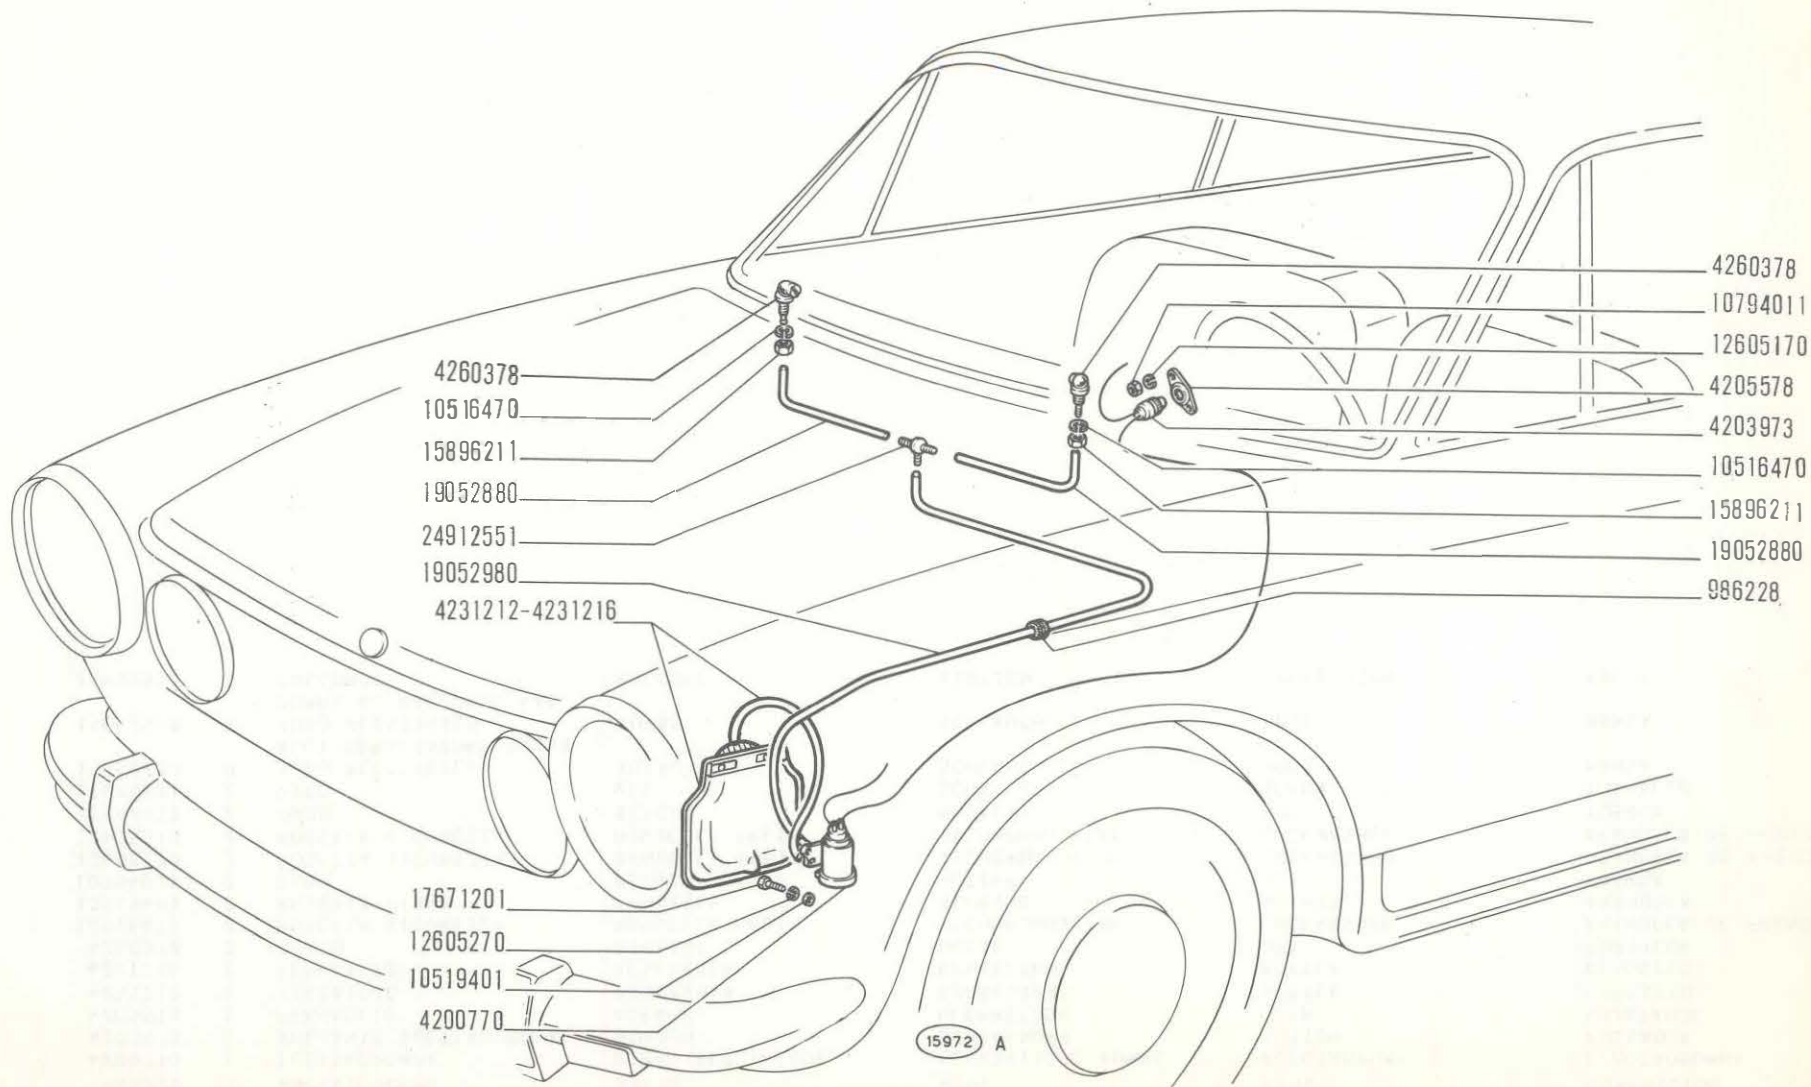

D 4036 vet. n. 327083 (38) →

**850 Sport**

Lave-glace  
Scheibenwascher

**LAVACRISTALLO**

Windshield Washer  
Lava-parabrisas

**E1.07/2**


V-1971

MODIF.	N.ORDINAZ.	Q.	DENOMINAZIONE	DESIGNATION	BENENNUNG	DESCRIPTION	DENOMINACIONES
	986228	1	ANELLO GOMMA	BAGUE	RING	RING	GUARNICION
	4200770	1	ELETTROPOMPA	POMPE ELECTRIQUE	ELEKTRISCHE PUMPE	ELECTROPUMP	ELECTROBOMBA
	4203973	1	PULSANTE ELETTROPOMPA	BUTTON	DRUCKKNOPF	BUTTON	PULSAOOR
	4205578	1	FERMAGLIO	AGRAFE	KLEMMSTUCK	CLIP	SUJETADOR
	4231212	1	SERBATOIO	RESERVOIR	BEHAELTER	BOTTLE	DEPOSITO
	4231216	1	SERBATOIO	RESERVOIR	BEHAELTER	BOTTLE	DEPOSITO
	4260378	2	GETTO	GICLEUR	DUESE	JET	SURTIDOR
	10516470	2	ROSETTA SICUREZZA	RONDELLE FREIN	SICHERUNGSRING	LOCKWASHER	ARANDELA DE FRENO
	10519401	2	ROSETTA PIANA	RONDELLE	SCHEIBE	WASHER	ARANDELA
	10794011	2	DADO	ECROU	MUTTER	NUT	TUERCA
	12605170	2	ROSETTA SICUREZZA	RONDELLE FREIN	SICHERUNGSRING	LOCKWASHER	ARANDELA DE FRENO
	12605270	2	ROSETTA SICUREZZA	RONDELLE FREIN	SICHERUNGSRING	LOCKWASHER	ARANDELA DE FRENO
	15896211	2	DADO	ECROU	MUTTER	NUT	TUERCA
	17671201	2	VITE	VIS	SCHRAUBE	SCREW	TORNILLO
	19052880	M	TUBO FLESSIBILE AGLI SPRUZZATORI 2X3,8	TUYAU	SCHLAUCH	HOSE	MANGA
	19052980	M	TUBO FLESSIBILE POMPA AL RACCORDO 4X6	TUYAU	SCHLAUCH	HOSE	MANGA
	24912551	1	RACCORDO	RACCORD	STUTZEN	CONNECTION	RACOR







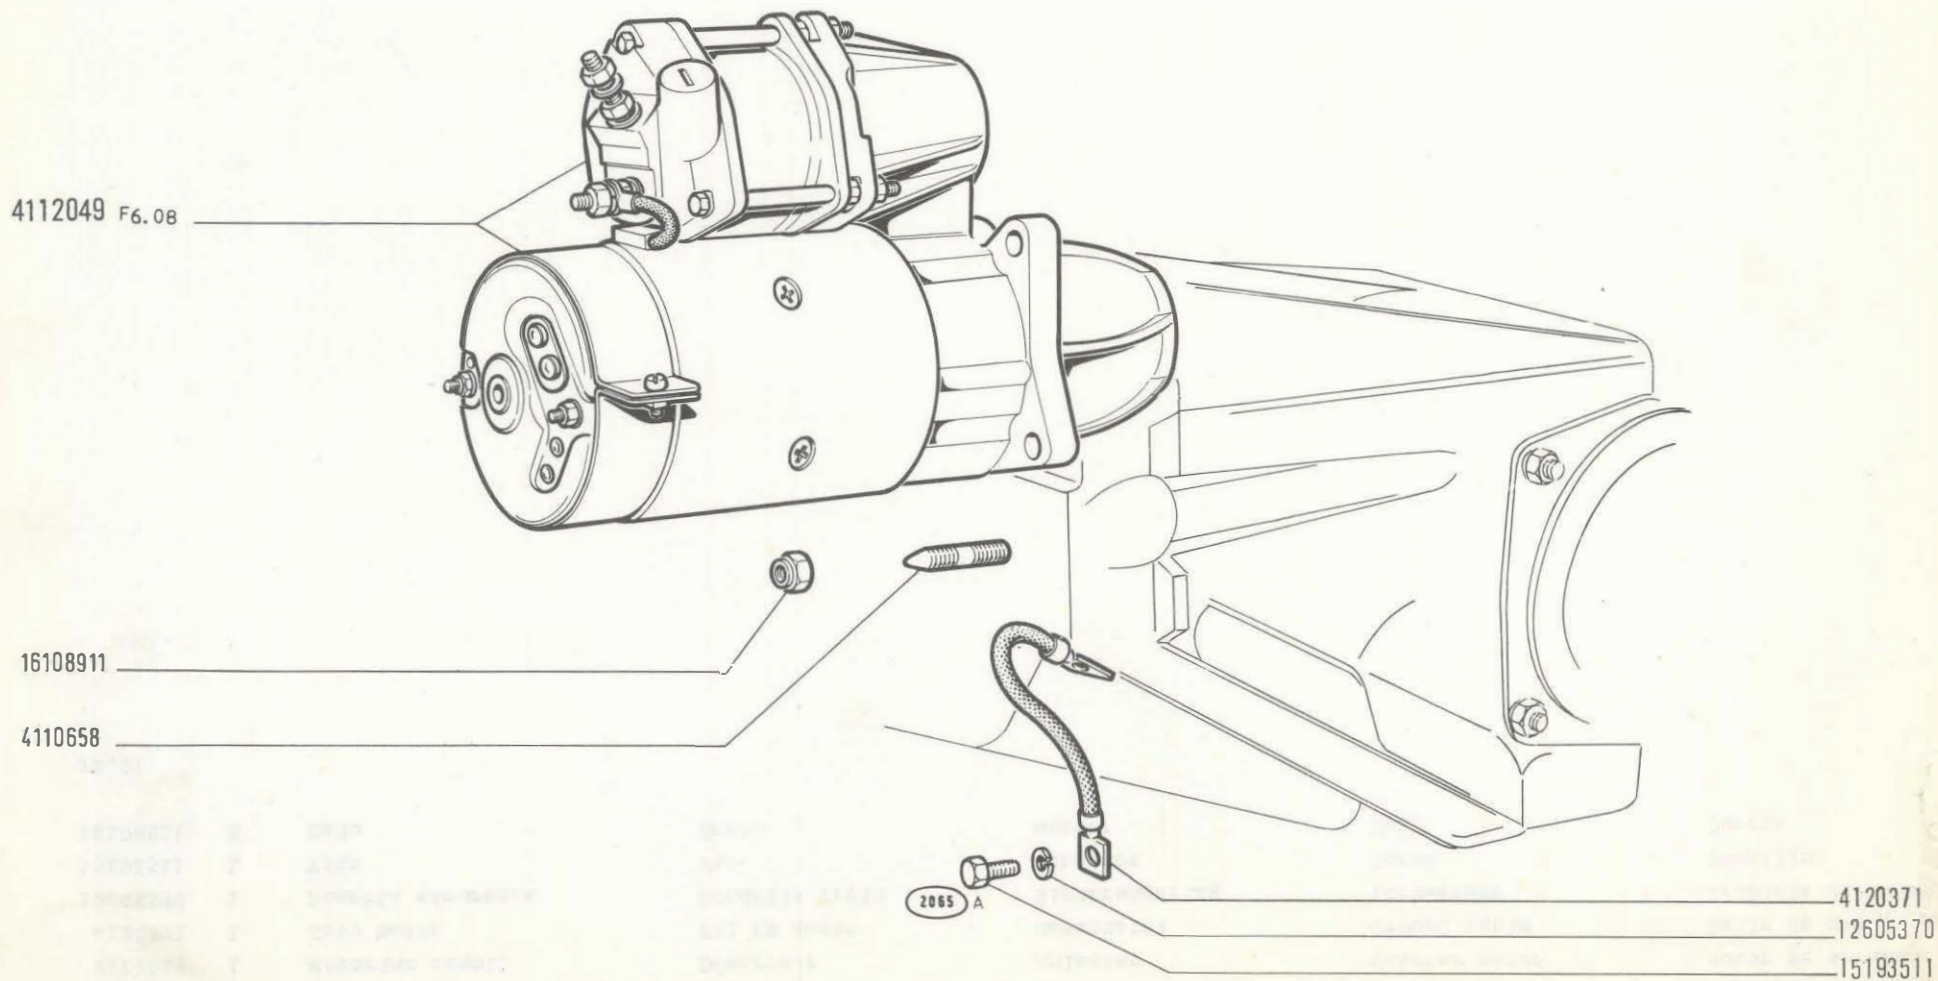

**850 Sport**

- *Lancement du moteur*
- *Anlassen des Motors*


**AVVIAMENTO MOTORE**


- *Engine Starting Equipment*
- *Arranque del motor*

**F2.01**

modif.	n. ordinaz.	quant.	Denominazione	Désignation	Benennung	Description	Denominaciones
	4110658	3	Prigioniero	Goujon	Stiftschraube	Stud	Espárrago
	4112049	1	Motorino compl.	Démarrreur	Anlasser	Starter motor	Motor de arranque
	4120371	1	Cavo massa	Fil de masse	Massekabel	Ground cable	Cable de masa
	12605370	1	Rosetta sicurezza	Rondelle frein	Sicherungsring	Lockwasher	Arandela de freno
	15193511	1	Vite	Vis	Schraube	Screw	Tornillo
	16108911	3	Dado	Écrou	Mutter	Nut	Tuerca

F2.01



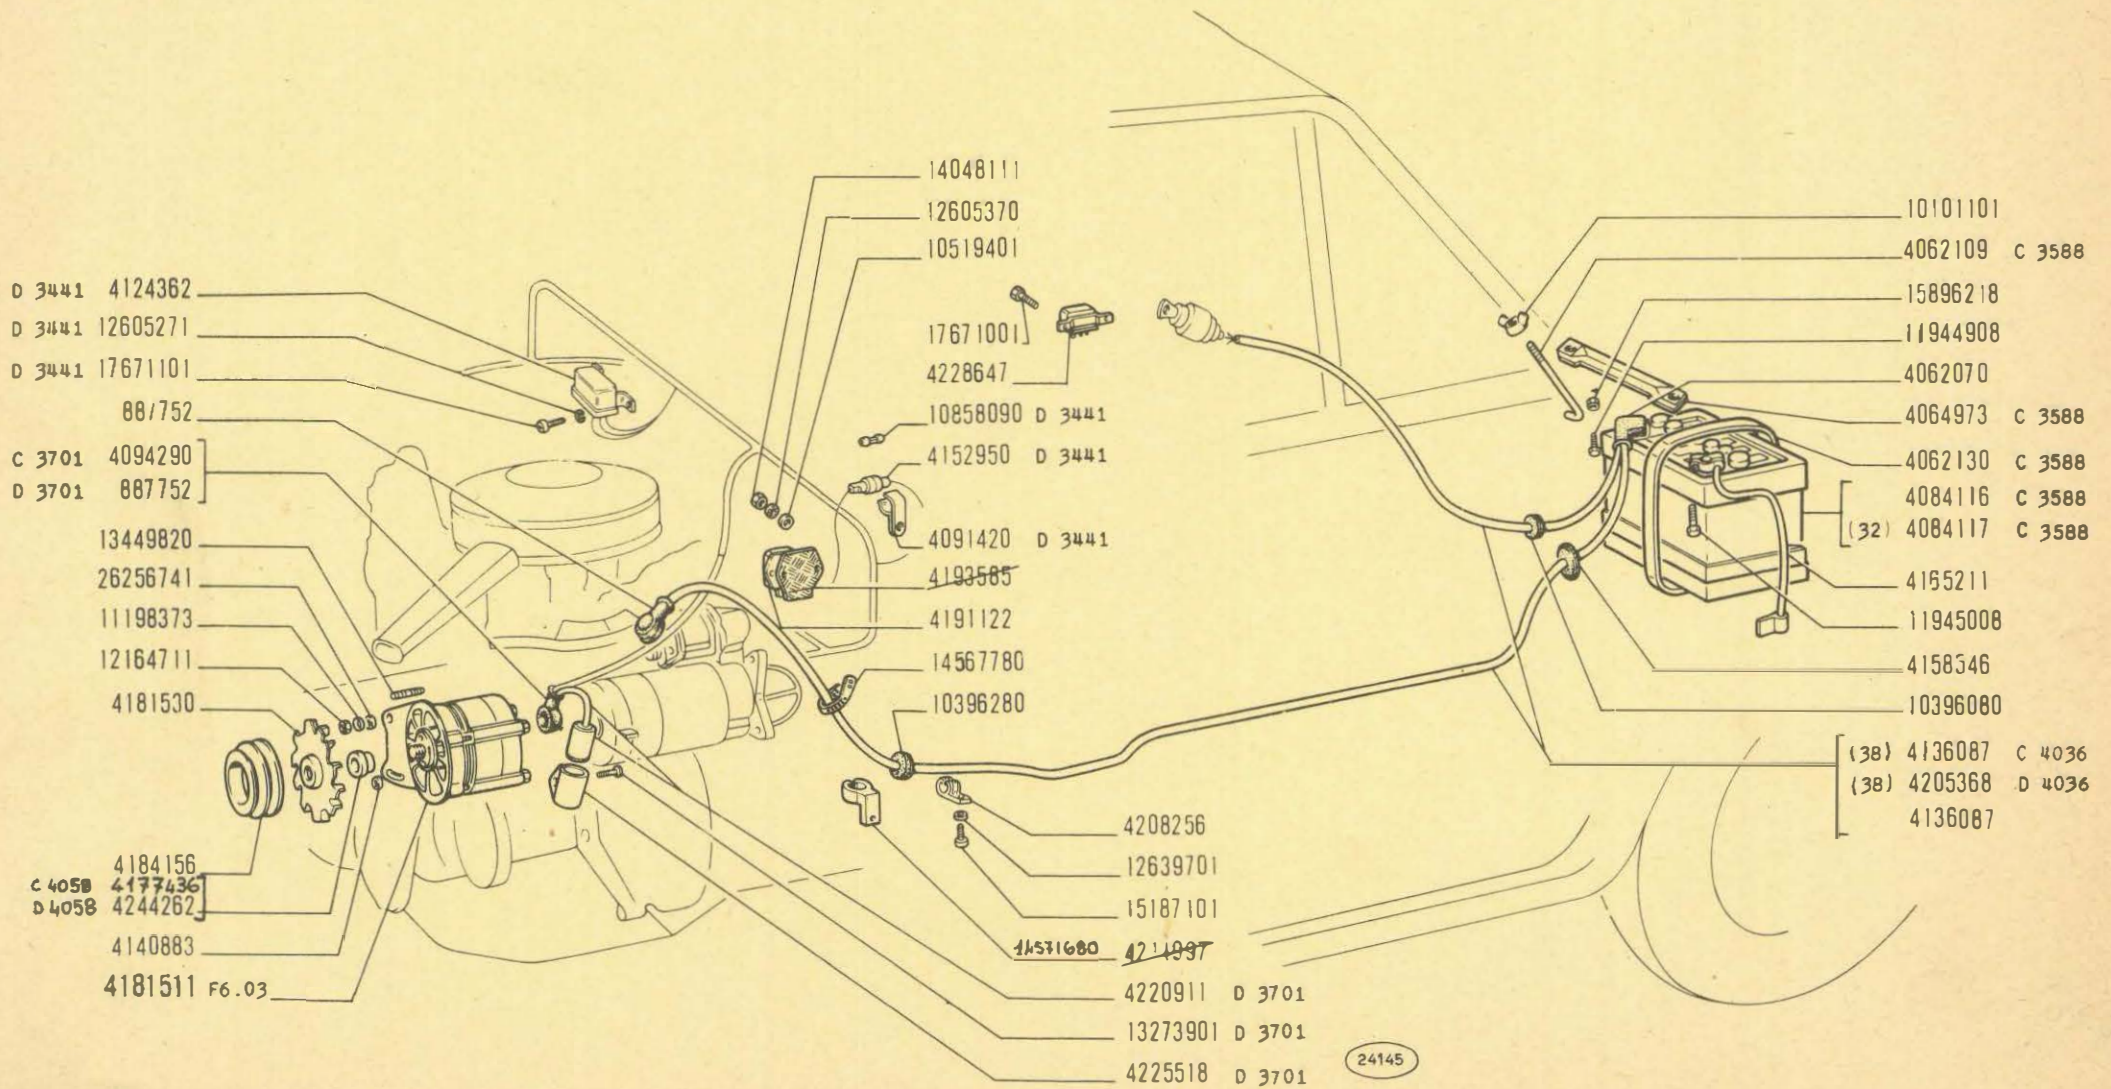

850 Sport

Génératrice  
Stromerzeugung

**GENERAZIONE DI CORRENTE**



Current Generating System  
Generador de corriente

**F3.01**

1/2

V-1971  
01-12-71



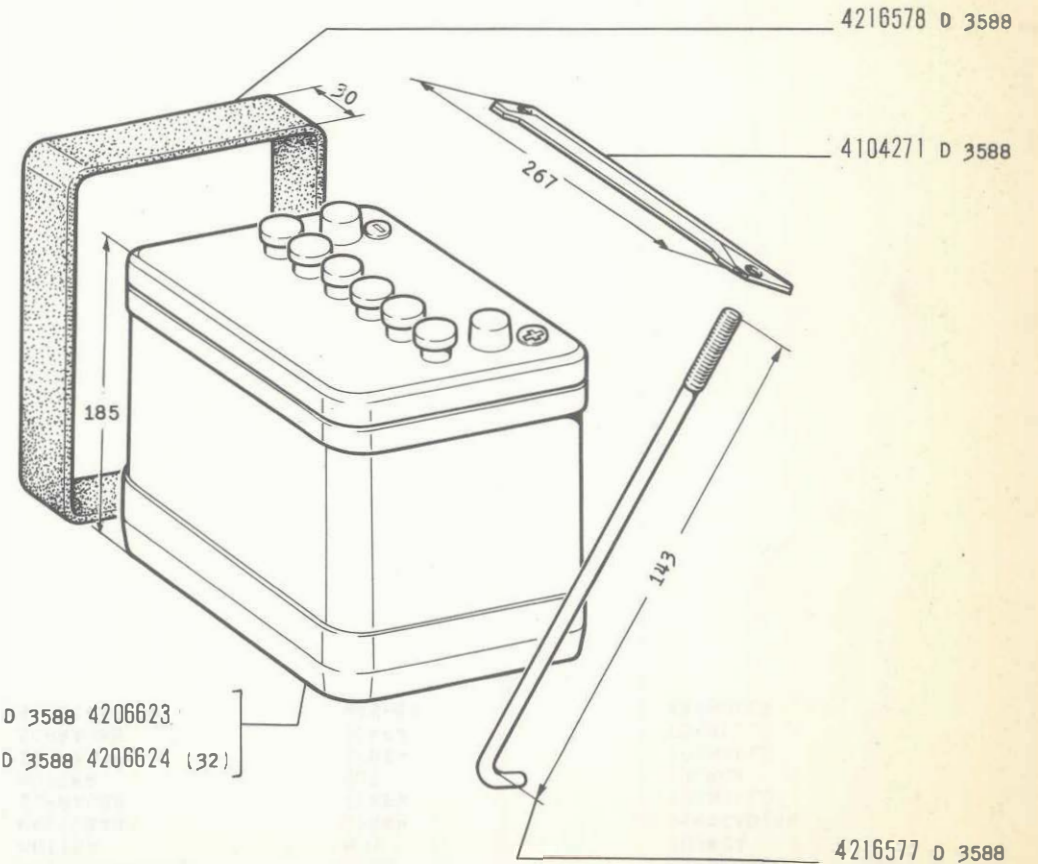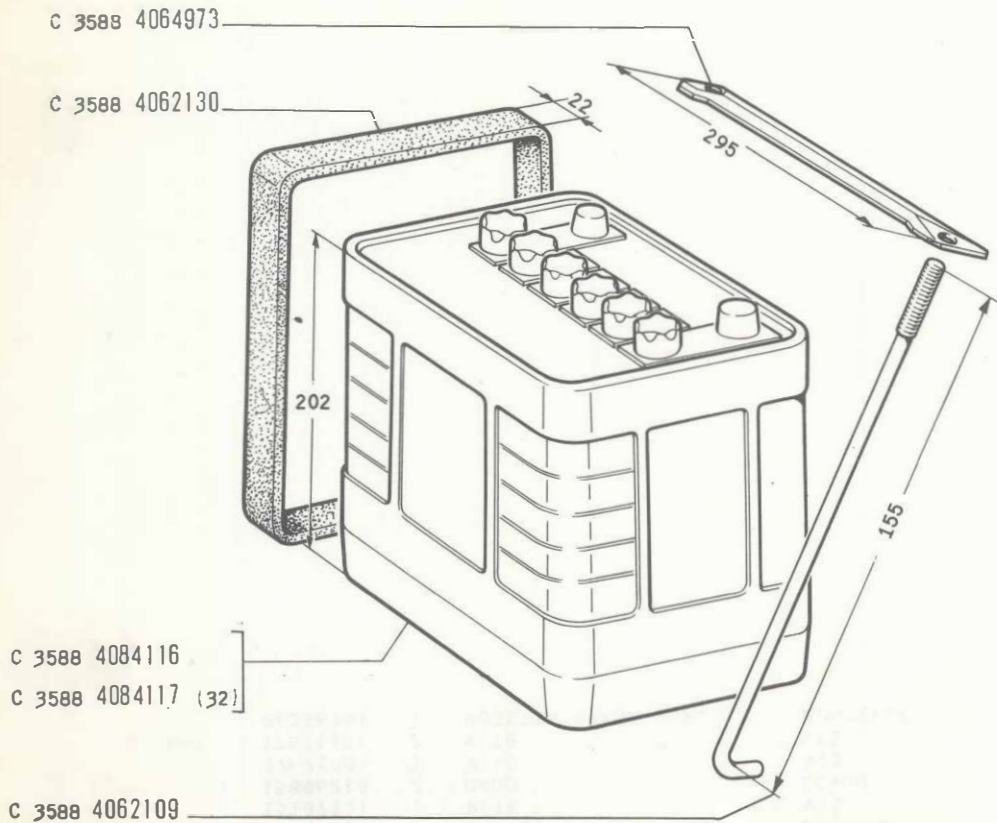

3588/A A

**850 Sport**

- Génératrice
- Stromerzeugung

**GENERAZIONE DI CORRENTE**

- Current Generating System
- Generator de corriente

**F3.01**

2/2

V-1971


FIAT 850 SPORT (1 ED - 2 AGG)


F301

(5-1971)

MODIF.	N.ORDINAZ. Q.	DENOMINAZIONE	DESIGNATION	BENENNUNG	DESCRIPTION	DENOMINACIONES	
D 3441	12605271	2	ROSETTA SICUREZZA	RONDELLE FREIN	SICHERUNGSRING	LOCKWASHER	ARANDELA DE FRENO
	12605370	2	ROSETTA SICUREZZA	RONDELLE FREIN	SICHERUNGSRING	LOCKWASHER	ARANDELA DE FRENO
	12639701	1	ROSETTA PIANA	RONDELLE	SCHIEBE	WASHER	ARANDELA
D 3701	13273901	1	VITE	VIS	SCHRAUBE	SCREW	TORNILLO
	13449820	2	PRIGIONIERO	GOUJON	STIFTSCHRAUBE	STUD	ESPARRAGO
	14048111	2	DADO	ECROU	MUTTER	NUT	TUERCA
	14567780	1	FASCETTA	COLLIER	HALTEBAND	STRAP	ABRAZADERA
	15187101	1	VITE	VIS	SCHRAUBE	SCREW	TORNILLO
	15896218	2	DADO	ECROU	MUTTER	NUT	TUERCA
	17671001	2	VITE	VIS	SCHRAUBE	SCREW	TORNILLO
D 3441	17671101	2	VITE	VIS	SCHRAUBE	SCREW	TORNILLO
	26256741	1	ROSETTA PIANA SUP.	RONDELLE	SCHIEBE	WASHER	ARANDELA

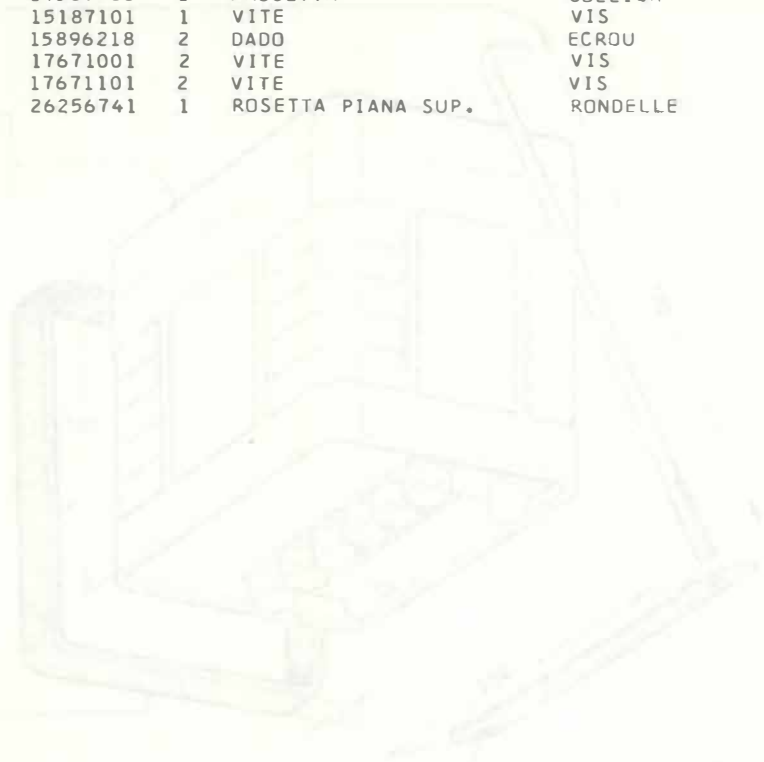



C 4043 ~~4704956~~ (41)  
 D 4043 ~~4757046~~ (41)  
 C 4041 ~~4785087~~ (34-49)  
 D 4041 ~~4758057~~ (34-49)  
 C 3441 ~~4783687~~ (05)  
 C 3441 ~~4704086~~ (38)  
~~4786091~~ (06)

4106420  
 4066276  
 17669201

16100811  
 12605570

12598070  
 10794011

13831801  
 10396080

24111

4174228  
 14140107  
 4120292  
 10396180

17671001  
 (35) 17671001 C 3836  
 (35) 15186101 D 3836  
 (34) 17671101 C 4041  
 (34) 12605270 C 4041

15896411  
 11195470  
 12605270  
 10788811

4158595  
 4106420

14140107  
 4138470  
 11195470  
 17671101

(34-49) ~~4721271~~  
 (33-35-39-42-46) ~~4197503~~  
~~4183087~~ C 3441  
 (06) ~~4785097~~

C 4045 → vett. n. 412448

**850 Sport**

**ILLUMINAZIONE ESTERNA ED INTERNA**

*Eclairage extérieur et intérieur  
 Aussen- und Innenbeleuchtung*

*Outer and Inner Lighting  
 Alumbrado exterior e interior*

**F4.01**

2/3

V-1971  
 01-12-71



C 4043 4201956 (41)  
 D 4043 4257046 (41)  
 C 4041 4185091 (34-49)  
 D 4041 4258054 (34-49)  
 C 3441 4183637 (05)  
 C 3441 4201086 (38)  
 4185091 (06)

4106420

4066276

17669201

16100811

12605570

13831801

10396080

4174228

14140107

4120292

10396180

15896411

11195470

12605270

10788811

4158595

4106420

14140107

4138470

11195470

17671101

(34-49) 4221270

(33-35-39-42-46) 4197563

4183087

(06) 4185092

C 3441

17671001

(35) 17671001 C 3836

(35) 15186101 D 3836

(34) 17671101 C 4041

(34) 12605270 C 4041

C 4045 → vett. n. 412448

12598070

10794011

24111

**850 Sport**

**ILLUMINAZIONE ESTERNA ED INTERNA**

- Eclairage extérieur et intérieur
- Aussen- und Innenbeleuchtung

- Outer and Inner Lighting
- Alumbrado exterior e interior

**F4.01**

2/3

V-1971


FIAT 850 SPORT (1 ED - 2 AGG)

F401

(5-1971)

MODIF.	N.ORDINAZ.	Q.	DENOMINAZIONE	DESIGNATION	BENENNUNG	DESCRIPTION	DENOMINACIONES
D 4047	4149173	2	PROIETTORE	PROJECTEUR	SCHEINWERFER	HEADLAMP	PROYECTOR
	4149302	2	EST.COMPL.(46) PROIETTORE	PROJECTEUR	SCHEINWERFER	HEADLAMP	PROYECTOR
	4149303	2	EST.COMPL.(34-49) PROIETTORE	PROJECTEUR	SCHEINWERFER	HEADLAMP	PROYECTOR
D 4041	4152950	1	EST.COMPL.(34-49) ASTUCCIO	ETUI	ETUI	CASE	ESTUCHE
	4158595	4	PORTAFUSIBILE (34-49) BLOCCHETTO FISSAGGIO	TAQUET	SPANNSTUCK	PAD	MULETILLA
C 3441	4165690	1	SCATOLA VALVOLE	BOITE A FUSIBLES	SICHERUNGSDOOSE	FUSE BOX	CAJA DE FUSIBLES
	4168896	1	PORTALAMPADA	PORTE-LAMPE	LAMPENFASSUNG	BULB HOLDER	PORTALAMPARA
	4173480	2	LUCE INT.COMPL. PROIETTORE	PROJECTEUR	SCHEINWERFER	HEADLAMP	PROYECTOR
	4174228	2	EST.COMPL.(33) ANELLO GOMMA	BAGUE	RING	RING	GUARNICION
C 4043	4180917	2	FANALE ANTERIORE COMPL.(41)	LANTERNE AV	VORDERE LEUCHTE	FRONT LAMP	LAMPARA ANTERIOR
	4180917	2	FANALE ANTERIORE COMPL.	LANTERNE AV	VORDERE LEUCHTE	FRONT LAMP	LAMPARA ANTERIOR
C 4047	4180917	2	FANALE ANTERIORE COMPL.(46)	LANTERNE AV	VORDERE LEUCHTE	FRONT LAMP	LAMPARA ANTERIOR
	4180948	2	FANALE POSTERIORE COMPL.	LANTERNE AR	HINTERE LEUCHTE	TAIL LAMP	LAMPARA POSTERIOR
	4180950	2	FANALE POSTERIORE COMPL.	LANTERNE AR	HINTERE LEUCHTE	TAIL LAMP	LAMPARA POSTERIOR
	4182533	2	PROIETTORE INT.COMPL.	PROJECTEUR	SCHEINWERFER	HEADLAMP	PROYECTOR
C 4041	4182533	2	PROIETTORE	PROJECTEUR	SCHEINWERFER	HEADLAMP	PROYECTOR
	4182534	2	INT.COMPL.(34-49) PROIETTORE	PROJECTEUR	SCHEINWERFER	HEADLAMP	PROYECTOR
	4182607	2	INT.COMPL.(33) PROIETTORE INT.COMPL.	PROJECTEUR	SCHEINWERFER	HEADLAMP	PROYECTOR
C 4041	4182607	2	PROIETTORE	PROJECTEUR	SCHEINWERFER	HEADLAMP	PROYECTOR
	4182608	2	INT.COMPL.(34-49) PROIETTORE	PROJECTEUR	SCHEINWERFER	HEADLAMP	PROYECTOR
	4183087	1	INT.COMPL.(33) INSIEME CAVI POST.	CABLES ASSEMBLES	LEITUNGSSATZ	CABLE ASSY.	HAZ DE CABLES
D 4041	4183218	2	PROIETTORE	PROJECTEUR	SCHEINWERFER	HEADLAMP	PROYECTOR
	4183218		FENDINEBBIA COMPL. (34-49)				
C 3441	4183637	1	INSIEME CAVI CRUSCOTTO (05)	CABLES ASSEMBLES	LEITUNGSSATZ	CABLE ASSY.	HAZ DE CABLES
D 4043	4183761	2	FANALE ANTERIORE COMPL.(41)	LANTERNE AV	VORDERE LEUCHTE	FRONT LAMP	LAMPARA ANTERIOR
	4183761	2	FANALE ANTERIORE COMPL.(34-35-39-49)	LANTERNE AV	VORDERE LEUCHTE	FRONT LAMP	LAMPARA ANTERIOR
D 4047	4183761	2	FANALE ANTERIORE COMPL.(46)	LANTERNE AV	VORDERE LEUCHTE	FRONT LAMP	LAMPARA ANTERIOR

- D 4041 4189983 (34-49)
- D 4041 10858090 (34-49)
- D 4041 4152950 (34-49)
- D 4036 ~~4227659~~ (38)
- D 3441 ~~4220880~~ (38)
- C 4036
- D 3441 ~~4201855~~ (05)

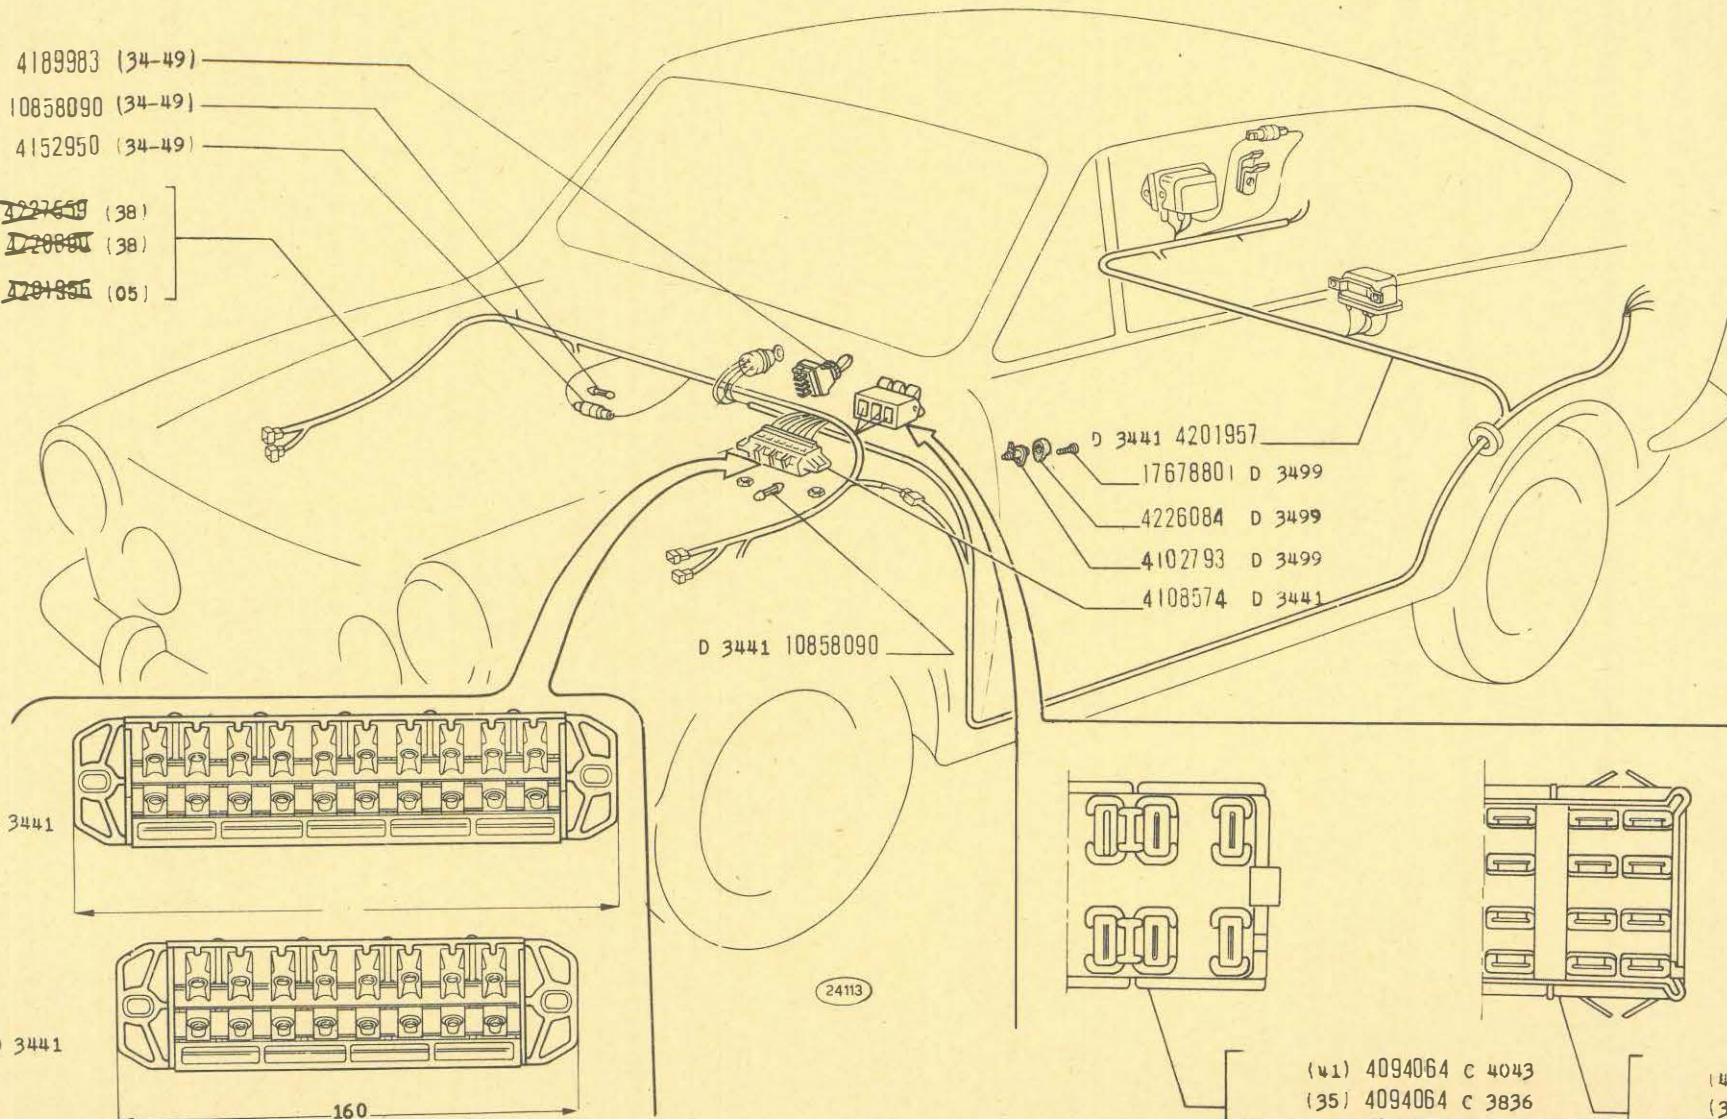

- D 3441 4201957
- 17678801 D 3499
- 4226084 D 3499
- 4102793 D 3499
- 4108574 D 3441

D 3441 10858090

C 3441

D 3441

160

24113

4045 → vetl. n. 412448

- (41) 4094064 C 4043
- (35) 4094064 C 3836
- (39-40-42) 4094064 C 4042

- (41) 4198698 D 4043
- (35) 4235898 D 3836
- (39-40-42) 4235898 D 4042

**850 Sport**

**ILLUMINAZIONE ESTERNA ED INTERNA**

*Eclairage extérieur et intérieur  
Aussen- und Innenbeleuchtung*

*Outer and Inner Lighting  
Alumbrado exterior e interior*

**F4.01**

3/3

V-1971  
01-12-71



FIAT 850 SPORT (1 ED - 2 AGG)


F401

(5-1971)

MODIF.	N.ORDINAZ. Q.	DENOMINAZIONE	DESIGNATION	BENENNUNG	DESCRIPTION	DENOMINACIONES
	10396180	3 ANELLO ISOLANTE	BAGUE	ISOLIERRING	RING	GUARNICION
	10788811	1 DADO	ECROU	MUTTER	NUT	TUERCA
	10794011	4 DADO	ECROU	MUTTER	NUT	TUERCA
	10857790	1 LAMPADA	LAMPE	LAMPE	BULB	BOMBILLA
D 4041	10858090	1 FUSIBILE 8A (34-49)	FUSIBILE	SICHERUNG	FUSE	FUSIBLE
C 3441	10858090	9 FUSIBILE 8A	FUSIBILE	SICHERUNG	FUSE	FUSIBLE
D 3441	10858090	7 FUSIBILE 8A	FUSIBILE	SICHERUNG	FUSE	FUSIBLE
	10863090	1 LAMPADA	LAMPE	LAMPE	BULB	BOMBILLA
D 3687	10863090	1 LAMPADA (43)	LAMPE	LAMPE	BULB	BOMBILLA
	11048990	1 FUSIBILE 16A	FUSIBILE	SICHERUNG	FUSE	FUSIBLE
	11195470	3 ROSETTA SICUREZZA	RONDELLE FREIN	SICHERUNGSRING	LOCKWASHER	ARANDELA DE FRENO
	12598070	4 ROSETTA SICUREZZA	RONDELLE FREIN	SICHERUNGSRING	LOCKWASHER	ARANDELA DE FRENO
C 4041	12605270	2 ROSETTA SICUREZZA (34)	RONDELLE FREIN	SICHERUNGSRING	LOCKWASHER	ARANDELA DE FRENO
	12605270	1 ROSETTA SICUREZZA	RONDELLE FREIN	SICHERUNGSRING	LOCKWASHER	ARANDELA DE FRENO
	12605570	2 ROSETTA SICUREZZA	RONDELLE FREIN	SICHERUNGSRING	LOCKWASHER	ARANDELA DE FRENO
	13831801	2 DADO	ECROU	MUTTER	NUT	TUERCA
	14140107	2 COPRIGUARNIZIONE	COUVRE-JOINT	HALTER	COVER	ABRAZADERA
D 3836	15186101	2 VITE (35)	VIS	SCHRAUBE	SCREW	TORNILLO
	15896411	1 DADO	ECROU	MUTTER	NUT	TUERCA
	16100811	2 DADO	ECROU	MUTTER	NUT	TUERCA
	17669201	8 VITE	VIS	SCHRAUBE	SCREW	TORNILLO
	17671001	2 VITE	VIS	SCHRAUBE	SCREW	TORNILLO
C 3836	17671001	2 VITE (35)	VIS	SCHRAUBE	SCREW	TORNILLO
C 4041	17671101	2 VITE (34)	VIS	SCHRAUBE	SCREW	TORNILLO
	17671101	2 VITE	VIS	SCHRAUBE	SCREW	TORNILLO
D 3499	17678801	2 VITE	VIS	SCHRAUBE	SCREW	TORNILLO





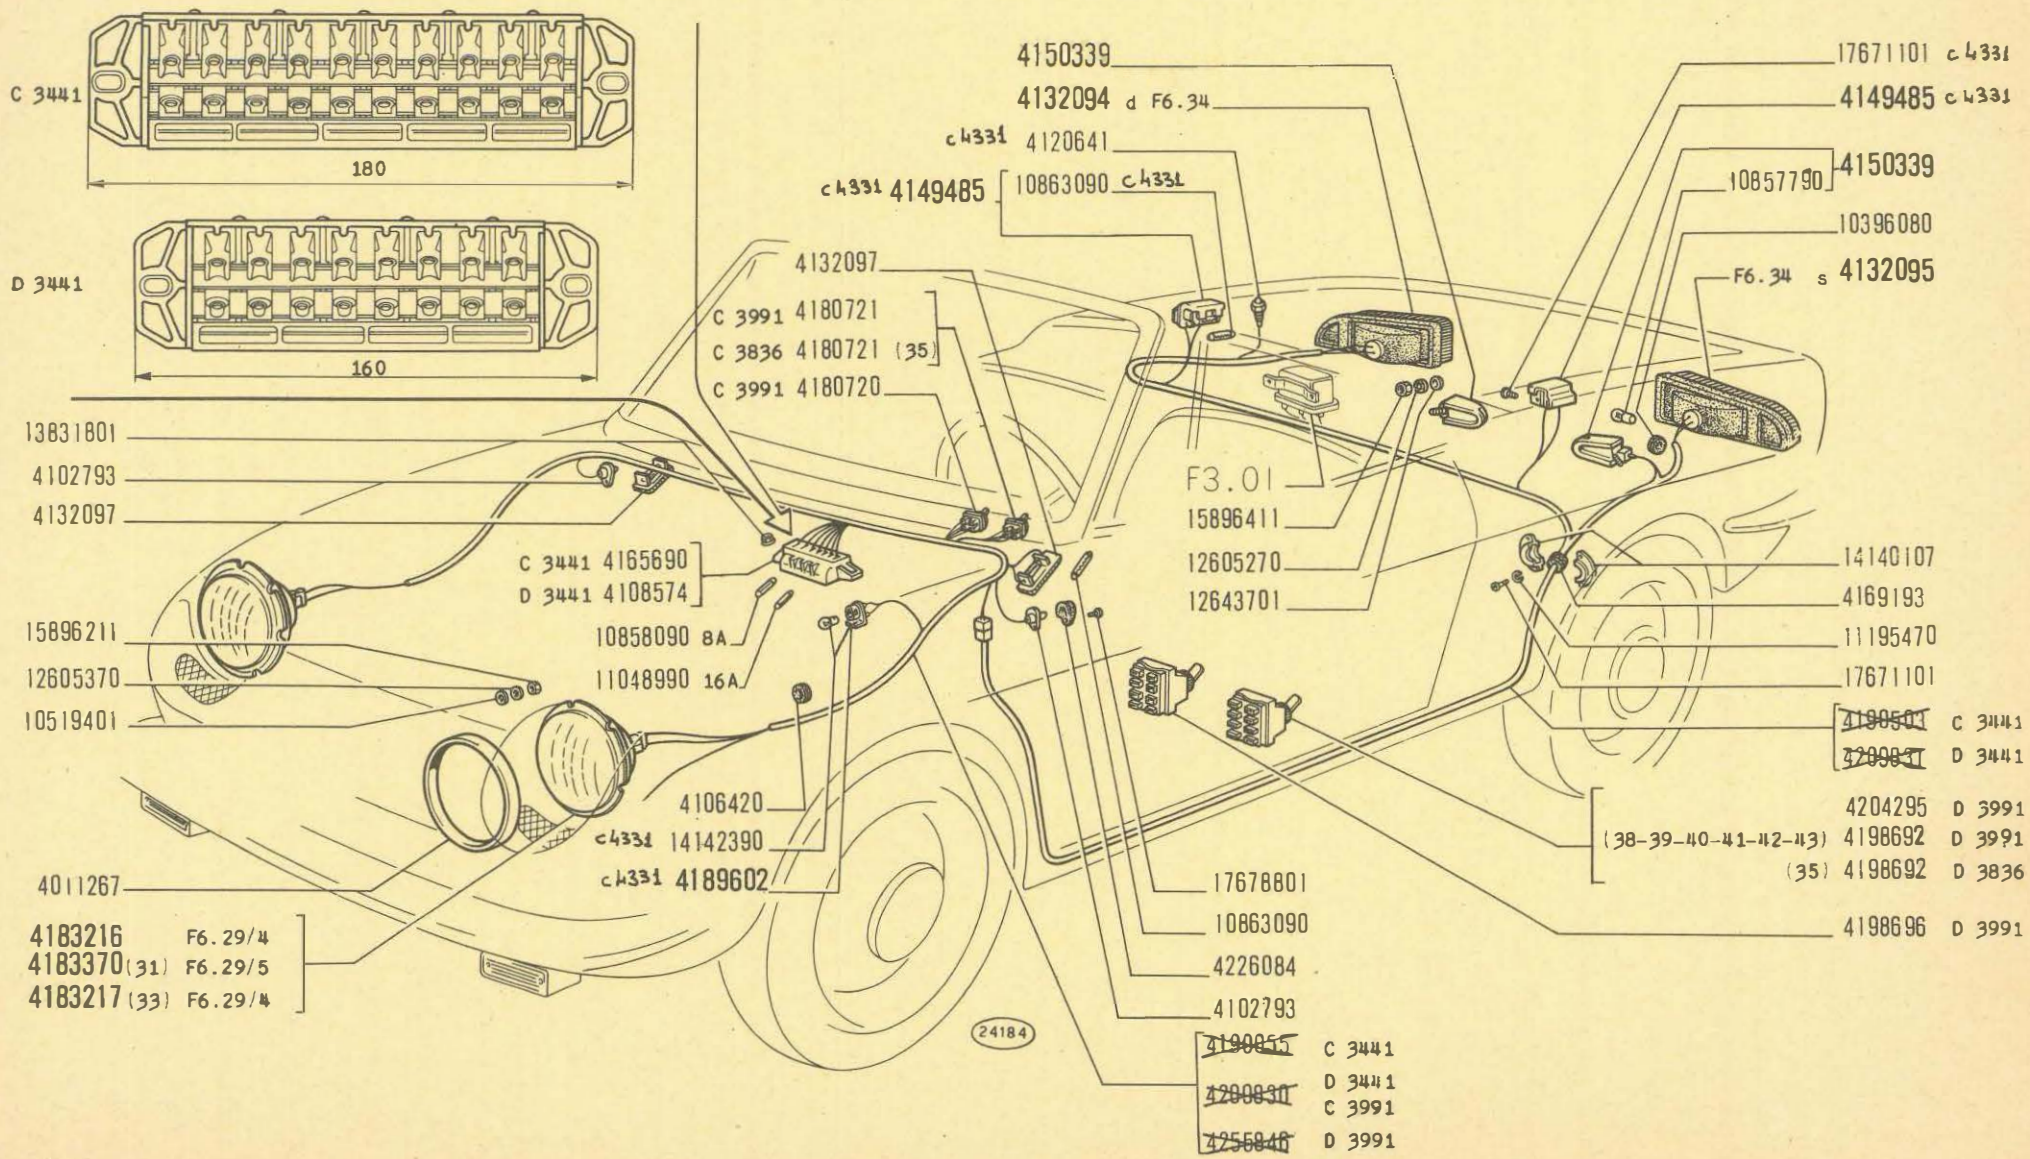

**850 Sport**

**ILLUMINAZIONE ESTERNA ED INTERNA**


*Eclairage extérieur et intérieur  
Aussen- und Innenbeleuchtung*

*Outer and Inner Lighting  
Alumbrado exterior e interior*

**F4.01/1**

*V.1977  
01.12.71*



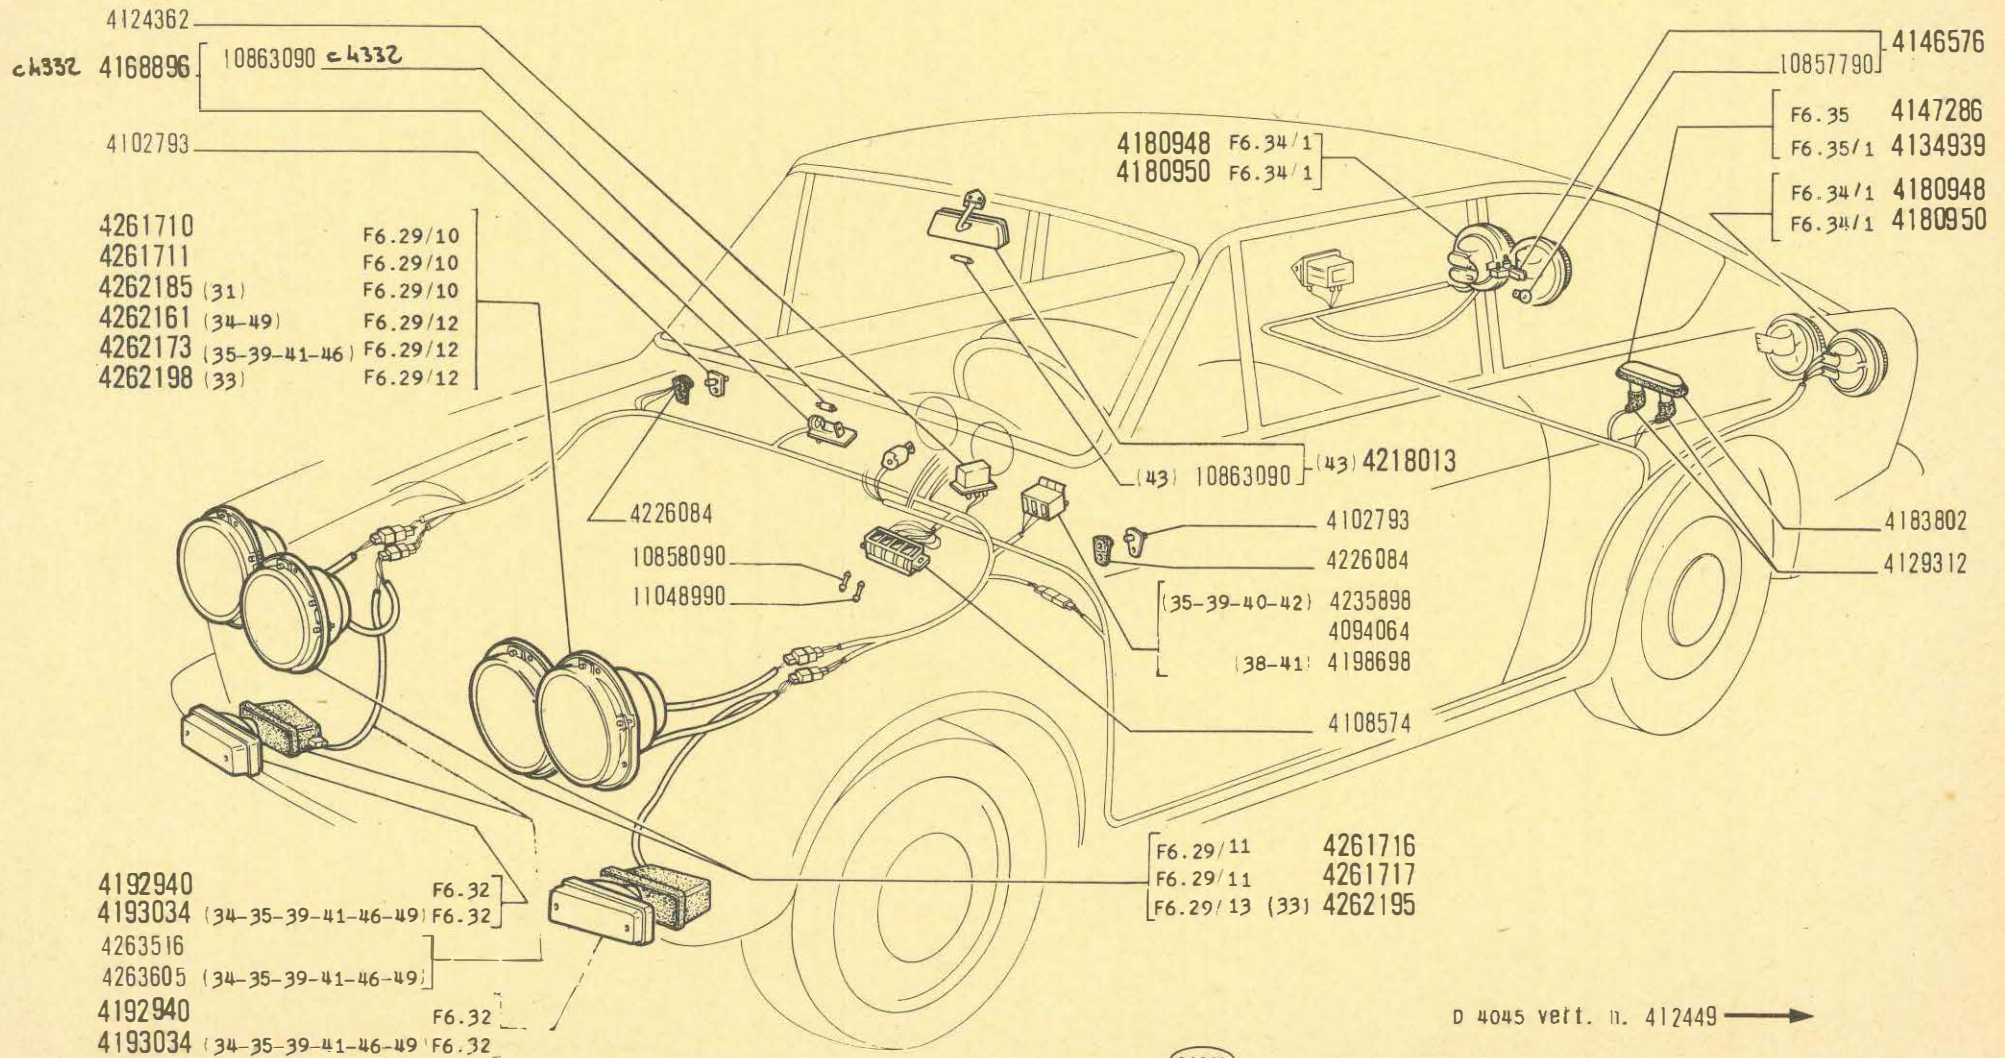

850 Sport

### ILLUMINAZIONE ESTERNA ED INTERNA

Eclairage extérieur et intérieur  
Aussen- und Innenbeleuchtung

Outer and Inner Lighting  
Alumbrado exterior e interior

F4.01/A

1/2

V. 1971  
01-42-71



~~4265980~~ (05)  
~~4267827~~ (41)  
~~4267835~~ (06)  
~~4267777~~ (38)  
~~4267778~~ (34-49)

4106420  
 4210565  
 17671301

13831801  
 10396080

4174228  
 14140107  
 17678801  
 4120292  
 10396180  
 17671001  
 (35) 15186101

15896411  
 11195470

4158595  
 4106420  
 12605270  
 10788811  
 14140107  
 4138470  
 11195470  
 17671101

(05) ~~4265980~~  
 (05-33-35-39-42-46) ~~4267795~~  
 (06) ~~4267835~~  
 (06-34-35-49) ~~4267836~~

12598070  
 10794811

24684

D 4045 vett n 412449 →

### ILLUMINAZIONE ESTERNA ED INTERNA

*Eclairage extérieur et intérieur  
 Aussen- und Innenbeleuchtung*

*Outer and Inner Lighting  
 Alumbrado exterior e interior*

**F4.01/A**

**850 Sport**

2/2

*V.1977*  
 01-12-11




FIAT 850 SPORT (1 ED - 2 AGG)

F401/ ▲ (5-1971)

MODIF.	N.ORDINAZ. Q.	DENOMINAZIONE	DESIGNATION	BENENNUNG	DESCRIPTION	DENOMINACIONES
	14140107 2	COPRIGUARNIZIONE	COUVRE-JOINT	HALTER	COVER	ABRAZADERA
	15186101 2	VITE (35)	VIS	SCHRAUBE	SCREW	TORNILLO
	15896411 1	DADO	ECROU	MUTTER	NUT	TUERCA
	17671001 2	VITE	VIS	SCHRAUBE	SCREW	TORNILLO
	17671101 2	VITE	VIS	SCHRAUBE	SCREW	TORNILLO
	17671301 12	VITE	VIS	SCHRAUBE	SCREW	TORNILLO
	17678801 2	VITE	VIS	SCHRAUBE	SCREW	TORNILLO





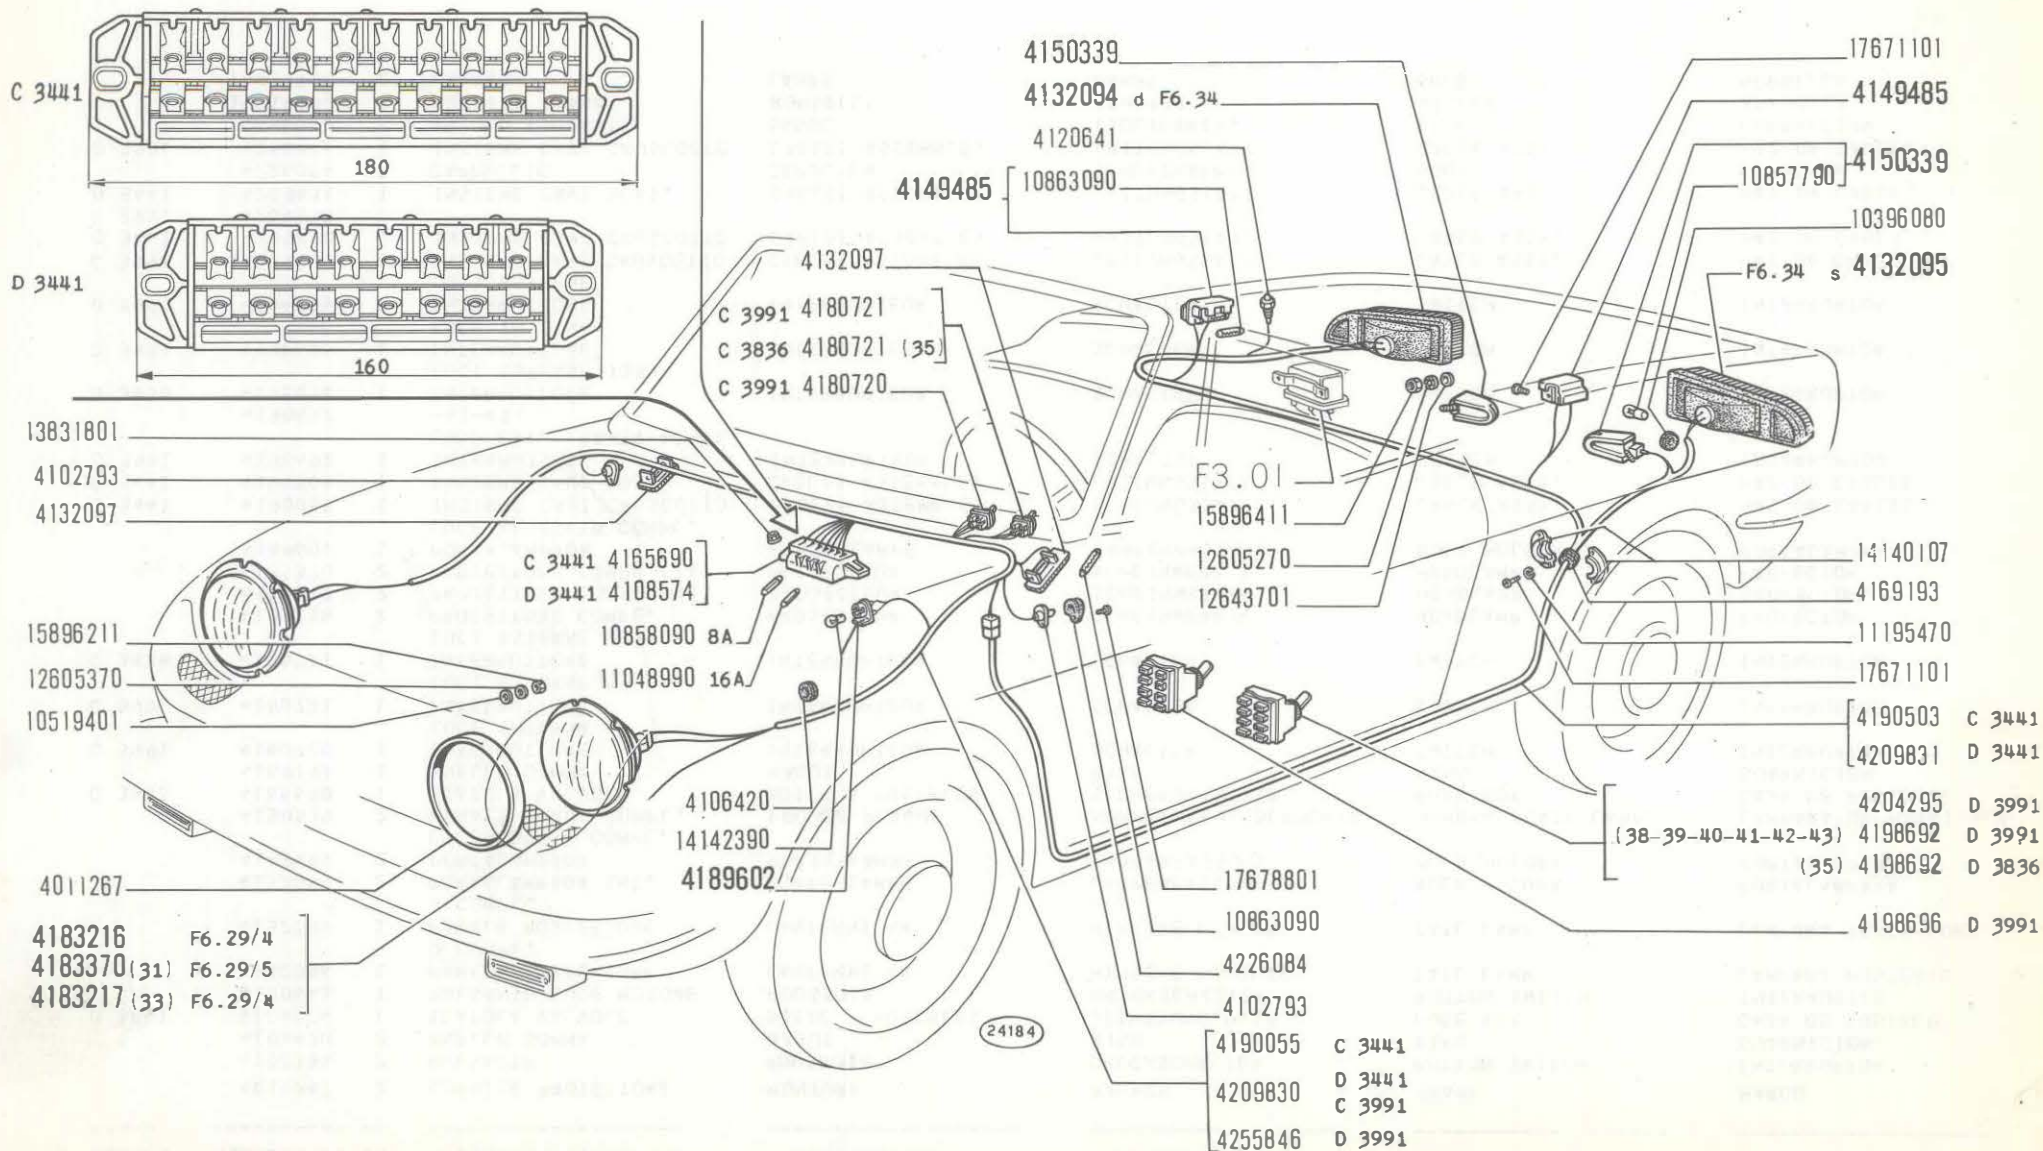

**850 Sport**

**ILLUMINAZIONE ESTERNA ED INTERNA**

- *Eclairage extérieur et intérieur*
- *Aussen- und Innenbeleuchtung*

- *Outer and Inner Lighting*
- *Alumbrado exterior e interior*


**F4.01/1**

V-1971

MODIF.	N.ORDINAZ. Q.	DENOMINAZIONE	DESIGNATION	BENENNUNG	DESCRIPTION	DENOMINACIONES	
	4011267	2	CORNICE PROIETTORE	MONTURE	RAHMEN	FRAME	MARCO
	4102793	2	PULSANTE	POUSSOIR	DRUCKSCHALTER	BUTTON SWITCH	INTERRUPTOR
	4106420	2	ANELLO GOMMA	BAGUE	RING	RING	GUARNICION
D 3441	4108574	1	SCATOLA VALVOLE	BOITE A FUSIBLES	SICHERUNGSDOSE	FUSE BOX	CAJA DE FUSIBLES
	4120641	1	PULSANTE LUCE MOTORE	POUSSOIR	DRUCKSCHALTER	BUTTON SWITCH	INTERRUPTOR
	4132094	1	FANALE POSTERIORE D COMPL.	LANTERNE AR	HINTERE LEUCHTE	TAIL LAMP	LAMPARA POSTERIOR
	4132095	1	FANALE POSTERIORE S COMPL.	LANTERNE AR	HINTERE LEUCHTE	TAIL LAMP	LAMPARA POSTERIOR
	4132097	2	PORTALAMPADA INT.	PORTE-LAMPE	LAMPENFASSUNG	BULB HOLDER	PORTALAMPARA
	4149485	2	PORTALAMPADA LUCE MOTORE COMPL.	PORTE-LAMPE	LAMPENFASSUNG	BULB HOLDER	PORTALAMPARA
	4150339	2	FANALE TARGA COMPL.	FEU DE PLAQUE	NUMMERNSCHILDLEUCHTE	NUMBER PLATE LAMP	LAMPARA DE MATRICULA
C 3441	4165690	1	SCATOLA VALVOLE	BOITE A FUSIBLES	SICHERUNGSDOSE	FUSE BOX	CAJA DE FUSIBLES
	4169193	1	ANELLO GOMMA	BAGUE	RING	RING	GUARNICION
C 3991	4180720	1	INTERRUTTORE LUCI INTERNA	INTERRUPTEUR	SCHALTER	SWITCH	INTERRUPTOR
C 3991	4180721	1	INTERRUTTORE LUCI ESTERNE	INTERRUPTEUR	SCHALTER	SWITCH	INTERRUPTOR
C 3836	4180721	1	INTERRUTTORE LUCI ESTERNE (35)	INTERRUPTEUR	SCHALTER	SWITCH	INTERRUPTOR
	4183216	2	PROIETTORE COMPL.	PROJECTEUR	SCHEINWERFER	HEADLAMP	PROYECTOR
	4183217	2	PROIETTORE COMPL.(33)	PROJECTEUR	SCHEINWERFER	HEADLAMP	PROYECTOR
	4183370	2	PROIETTORE COMPL.(31)	PROJECTEUR	SCHEINWERFER	HEADLAMP	PROYECTOR
	4189602	1	PORTALAMPADA LUCI BAGAGLIO COMPL.	PORTE-LAMPE	LAMPENFASSUNG	BULB HOLDER	PORTALAMPARA
C 3441	4190055	1	INSIEME CAVI CRUSCOTTO	CABLES ASSEMBLES	LEITUNGSSATZ	CABLE ASSY.	HAZ DE CABLES
C 3441	4190503	1	INSIEME CAVI POST.	CABLES ASSEMBLES	LEITUNGSSATZ	CABLE ASSY.	HAZ DE CABLES
D 3991	4198692	1	INTERRUTTORE LUCI EST. (38-39-40-41 -42-43)	INTERRUPTEUR	SCHALTER	SWITCH	INTERRUPTOR
D 3836	4198692	1	INTERRUTTORE LUCI ESTERNE (35)	INTERRUPTEUR	SCHALTER	SWITCH	INTERRUPTOR
D 3991	4198696	1	INTERRUTTORE LUCI INTERNA	INTERRUPTEUR	SCHALTER	SWITCH	INTERRUPTOR
D 3991	4204295	1	INTERRUTTORE LUCI ESTERNE	INTERRUPTEUR	SCHALTER	SWITCH	INTERRUPTOR
C 3991	4209829	1	INSIEME CAVI CRUSCOTTO	CABLES ASSEMBLES	LEITUNGSSATZ	CABLE ASSY.	HAZ DE CABLES
D 3441	4209830	1	INSIEME CAVI CRUSCOTTO	CABLES ASSEMBLES	LEITUNGSSATZ	CABLE ASSY.	HAZ DE CABLES
C 3991	4209830						
D 3441	4209831	1	INSIEME CAVI POST.	CABLES ASSEMBLES	LEITUNGSSATZ	CABLE ASSY.	HAZ DE CABLES
	4226084	2	CAPPUCCIO	CAPUCHON	SCHUTZKAPPE	BOOT	CAPUCHON
D 3991	4255846	1	INSIEME CAVI CRUSCOTTO	CABLES ASSEMBLES	LEITUNGSSATZ	CABLE ASSY.	HAZ DE CABLES
	10396080	2	ANELLO ISOLANTE	BAGUE	ISOLIERRING	RING	GUARNICION
	10519401	6	ROSETTA PIANA	RONDELLE	SCHEIBE	WASHER	ARANDELA
	10857790	2	LAMPADA	LAMPE	LAMPE	BULB	BOMBILLA

MODIF.	N.ORDINAZ. Q.	DENOMINAZIONE	DESIGNATION	BENENNUNG	DESCRIPTION	DENOMINACIONES
C 3441	10858090	9 FUSIBILE 8A	FUSIBLE	SICHERUNG	FUSE	FUSIBLE
D 3441	10858090	7 FUSIBILE 8A	FUSIBLE	SICHERUNG	FUSE	FUSIBLE
	10863090	4 LAMPADA	LAMPE	LAMPE	BULB	BOMBILLA
	11048990	1 FUSIBILE 16A	FUSIBILE	SICHERUNG	FUSE	FUSIBLE
	11195470	2 ROSETTA SICUREZZA	RONDELLE FREIN	SICHERUNGSRING	LOCKWASHER	ARANDELA DE FRENO
	12605270	6 ROSETTA SICUREZZA	RONDELLE FREIN	SICHERUNGSRING	LOCKWASHER	ARANDELA DE FRENO
	12605370	6 ROSETTA SICUREZZA	RONDELLE FREIN	SICHERUNGSRING	LOCKWASHER	ARANDELA DE FRENO
	12643701	6 ROSETTA PIANA	RONDELLE	SCHEIBE	WASHER	ARANDELA
	13831801	2 DADO	ECROU	MUTTER	NUT	TUERCA
	14140107	2 COPRIGUARNIZIONE	COUVRE-JOINT	HALTER	COVER	ABRAZADERA
	14142390	2 LAMPADA	LAMPE	LAMPE	BULB	BOMBILLA
	15896211	6 DADO	ECROU	MUTTER	NUT	TUERCA
	15896411	6 DADO	ECROU	MUTTER	NUT	TUERCA
	17671101	4 VITE	VIS	SCHRAUBE	SCREW	TORNILLO
	17678801	2 VITE	VIS	SCHRAUBE	SCREW	TORNILLO



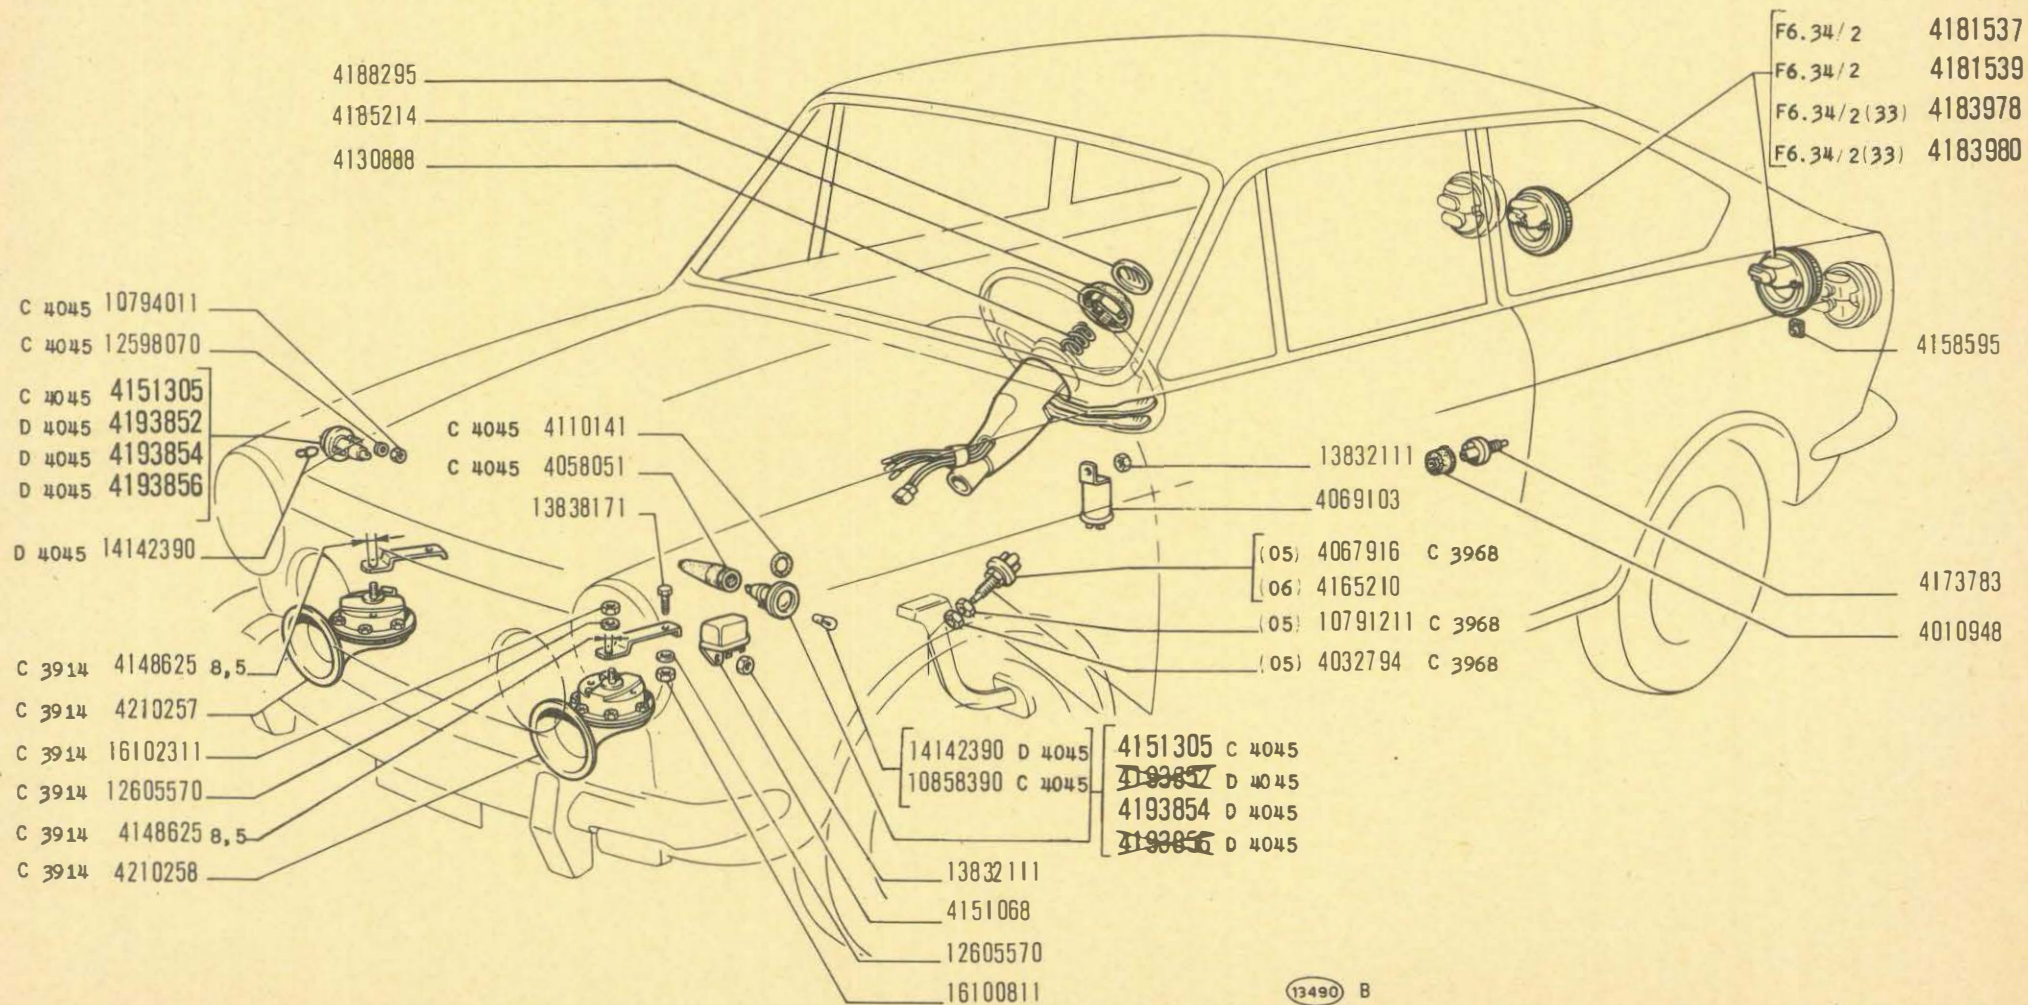

850 Sport

SEGNALAZIONE DI AVVISO E DI MANOVRA

Dispositifs de signalisation  
Signalisiervorrichtung


Signalling Devices  
Aparatos de señalización

F5.01

1/2

V.1371  
01-12-74



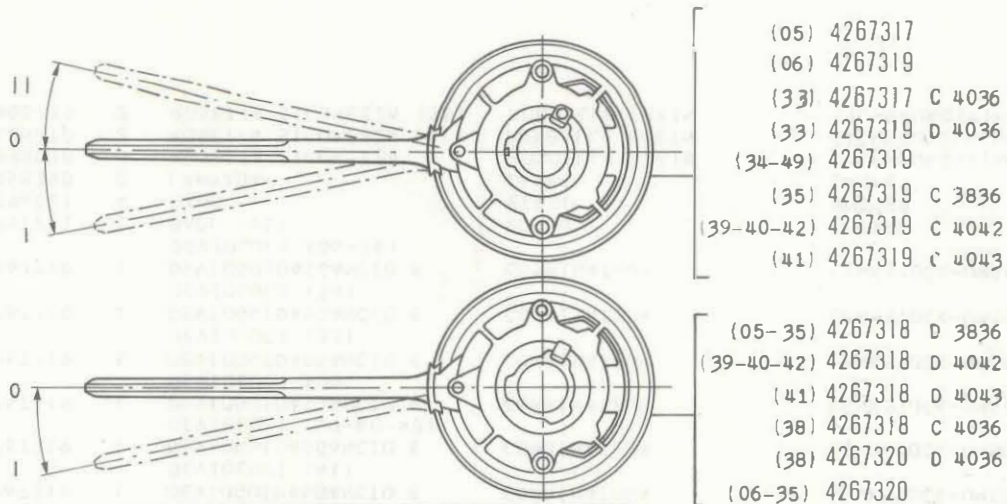

- (05) 4267317
- (06) 4267319
- (33) 4267317 C 4036
- (33) 4267319 D 4036
- (34-49) 4267319
- (35) 4267319 C 3836
- (39-40-42) 4267319 C 4042
- (41) 4267319 C 4043

- (05-35) 4267318 D 3836
- (39-40-42) 4267318 D 4042
- (41) 4267318 D 4043
- (38) 4267318 C 4036
- (38) 4267320 D 4036
- (06-35) 4267320

- D 3914 15896211
- D 3914 12605370
- D 3914 4247788 6,5
- D 3914 4186412
- D 3914 4172185

- D 3836 12605270 (35)
- D 4043 12605270 (41)
- D 3836 17671101 (35)
- D 4043 17671101 (41)

- (35) 4200679 D 3836
- (41) 4200679 D 4043
- (35) 4183030 D 3836
- (41) 4183030 D 4043

- (35-41) 14142390
- (35) 4223598-4183823 D 3836
- (41) 4223598-4183823 D 4043

- D 3914 15896211
- D 3914 12605370
- D 3914 4247778 6,5
- D 3914 4186413
- D 3914 4172186

- (05) 4177124 D 3968

- (05) 4067916 C 3968
- (05) 10791211 C 3968
- (05) 4032794 C 3968

24224

## SEGNALAZIONE DI AVVISO E DI MANOVRA

Dispositifs de signalisation  
Signalisiervorrichtung

Signalling Devices  
Aparatos de señalización

F5.01

FIAT 850 SPORT (1 ED - 2 AGG)

F501

(5-1971)

MODIF.	N.ORDINAZ. Q.	DENOMINAZIONE	DESIGNATION	BENENNUNG	DESCRIPTION	DENOMINAZIONES
D 3836	4200679	1 LAMPEGGIATORE SEGNALAZIONE EMERGENZA (35)	CLIGNOTANT	BLINKGEBER	FLASHER	RELE DE INTERMITENCIA
C 3914	4210257	1 AVVISATORE TONO BASSO	AVERTISSEUR -TON BAS-	HORN -TIEF-	HORN -LOW PITCH-	BOCINA-TONO BAJO
C 3914	4210258	1 AVVISATORE TONO ALTO	AVERTISSEUR-TON HAUT-	HORN -HOCH-	HORN -HIGH PITCH-	BOCINA-TONO ALTO
D 3836	4223598	1 INDICATORE OTTICO COMPL.SEGNALAZIONE EMERGENZA (35)	LAMPE-TEMOIN	ANZEIGELEUCHTE	INDICATOR	LAMPARA TESTIGO
D 4043	4223598	1 INDICATORE OTTICO COMPL.SEGNALAZIONE EMERGENZA (41)	LAMPE-TEMOIN	ANZEIGELEUCHTE	INDICATOR	LAMPARA TESTIGO
D 3914	4247788	2 STAFFA	ETRIER	HALTER	BRACKET	SOPORTE
	4267317	1 DEVI GUIDASGANCIO E DEVIOLUCI (05)	COMBINA TEUR	LENKSTOCK-UMSCHALTER	SWITCH UNIT	INTERRUPTOR-CONMUTADOR
C 4036	4267317	1 DEVI GUIDASGANCIO E DEVIOLUCI (33)	COMBINA TEUR	LENKSTOCK-UMSCHALTER	SWITCH UNIT	INTERRUPTOR-CONMUTADOR
C 4036	4267318	1 DEVI GUIDASGANCIO E DEVIOLUCI (38)	COMBINA TEUR	LENKSTOCK-UMSCHALTER	SWITCH UNIT	INTERRUPTOR-CONMUTADOR
D 3836	4267318	1 DEVI GUIDASGANCIO E DEVIOLUCI (05-35)	COMBINA TEUR	LENKSTOCK-UMSCHALTER	SWITCH UNIT	INTERRUPTOR-CONMUTADOR
D 4043	4267318	1 DEVI GUIDASGANCIO E DEVIOLUCI (41)	COMBINA TEUR	LENKSTOCK-UMSCHALTER	SWITCH UNIT	INTERRUPTOR-CONMUTADOR
D 4042	4267318	1 DEVI GUIDASGANCIO E DEVIOLUCI (39-40-42)	COMBINA TEUR	LENKSTOCK-UMSCHALTER	SWITCH UNIT	INTERRUPTOR-CONMUTADOR
	4267319	1 DEVI GUIDASGANCIO E DEVIOLUCI (34-49)	COMBINA TEUR	LENKSTOCK-UMSCHALTER	SWITCH UNIT	INTERRUPTOR-CONMUTADOR
C 3836	4267319	1 DEVI GUIDASGANCIO E DEVIOLUCI (35)	COMBINA TEUR	LENKSTOCK-UMSCHALTER	SWITCH UNIT	INTERRUPTOR-CONMUTADOR
C 4043	4267319	1 DEVI GUIDASGANCIO E DEVIOLUCI (41)	COMBINA TEUR	LENKSTOCK-UMSCHALTER	SWITCH UNIT	INTERRUPTOR-CONMUTADOR
C 4042	4267319	1 DEVI GUIDASGANCIO E DEVIOLUCI (39-40-42)	COMBINA TEUR	LENKSTOCK-UMSCHALTER	SWITCH UNIT	INTERRUPTOR-CONMUTADOR
	4267319	1 DEVI GUIDASGANCIO E DEVIOLUCI (06)	COMBINA TEUR	LENKSTOCK-UMSCHALTER	SWITCH UNIT	INTERRUPTOR-CONMUTADOR
D 4036	4267319	1 DEVI GUIDASGANCIO E DEVIOLUCI (33)	COMBINA TEUR	LENKSTOCK-UMSCHALTER	SWITCH UNIT	INTERRUPTOR-CONMUTADOR
D 4036	4267320	1 DEVI GUIDASGANCIO E DEVIOLUCI (38)	COMBINA TEUR	LENKSTOCK-UMSCHALTER	SWITCH UNIT	INTERRUPTOR-CONMUTADOR
	4267320	1 DEVI GUIDASGANCIO E DEVIOLUCI (06-35)	COMBINA TEUR	LENKSTOCK-UMSCHALTER	SWITCH UNIT	INTERRUPTOR-CONMUTADOR
C 3968	10791211	1 DADO (05)	ECROU	MUTTER	NUT	TUERCA
C 4045	10794011	4 DADO	ECROU	MUTTER	NUT	TUERCA
C 4045	10858390	2 LAMPADA	LAMPE	LAMPE	BULB	BOMBILLA
C 4045	12598070	4 ROSETTA SICUREZZA	RONDELLE FREIN	SICHERUNGSRING	LOCKWASHER	ARANDELA DE FRENO
D 4043	12605270	2 ROSETTA SICUREZZA (41)	RONDELLE FREIN	SICHERUNGSRING	LOCKWASHER	ARANDELA DE FRENO
D 3836	12605270	2 ROSETTA SICUREZZA (35)	RONDELLE FREIN	SICHERUNGSRING	LOCKWASHER	ARANDELA DE FRENO




FIAT 850 SPORT (1 ED - 2 AGG)

F501

(5-1971)

MODIF.	N.ORDINAZ.	Q.	DENOMINAZIONE	DESIGNATION	BENENNUNG	DESCRIPTION	DENOMINACIONES
D 3914	12605370	2	ROSETTA SICUREZZA	RONDELLE FREIN	SICHERUNGSRING	LOCKWASHER	ARANDELA DE FRENO
	12605570	2	ROSETTA SICUREZZA	RONDELLE FREIN	SICHERUNGSRING	LOCKWASHER	ARANDELA DE FRENO
C 3914	12605570	2	ROSETTA SICUREZZA	RONDELLE FREIN	SICHERUNGSRING	LOCKWASHER	ARANDELA DE FRENO
	13832111	2	DADO	ECROU	MUTTER	NUT	TUERCA
	13838171	2	VITE	VIS	SCHRAUBE	SCREW	TORNILLO
D 4043	14142390	1	LAMPADA (41)	LAMPE	LAMPE	BULB	BOMBILLA
D 3836	14142390	1	LAMPADA (35)	LAMPE	LAMPE	BULB	BOMBILLA
D 4045	14142390	2	LAMPADA	LAMPE	LAMPE	BULB	BOMBILLA
D 3914	15896211	2	DADO	ECROU	MUTTER	NUT	TUERCA
	16100811	2	DADO	ECROU	MUTTER	NUT	TUERCA
C 3914	16102311	2	DADO	ECROU	MUTTER	NUT	TUERCA
D 4043	17671101	2	VITE (41)	VIS	SCHRAUBE	SCREW	TORNILLO
D 3836	17671101	2	VITE (35)	VIS	SCHRAUBE	SCREW	TORNILLO



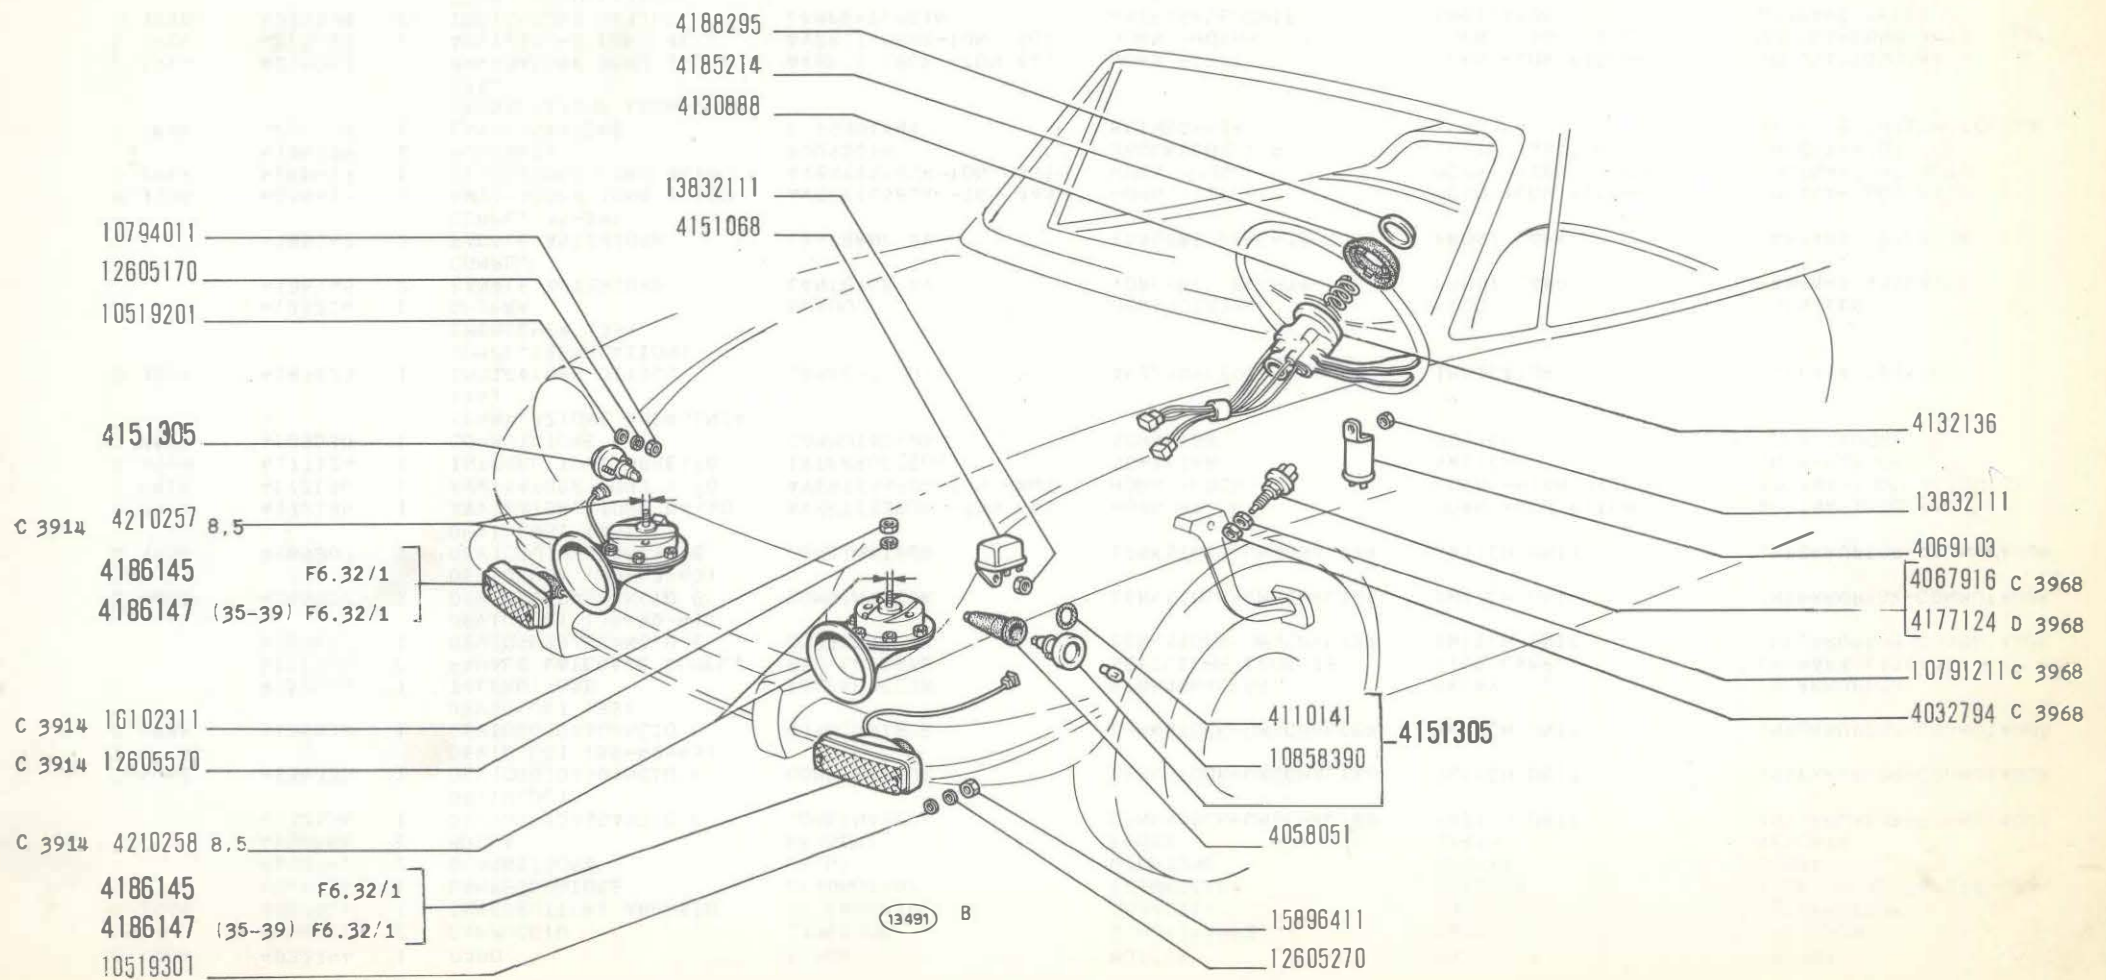

**850 Sport**


**SEGNALAZIONE DI AVVISO E DI MANOVRA**

**F5.01/1**

- Dispositifs de signalisation
- Signalisierovrrihtung

- Signalling Devices
- Aparatos de señalización

MODIF.	N.ORDINAZ. Q.	DENOMINAZIONE	DESIGNATION	BENENNUNG	DESCRIPTION	DENOMINAZIONES
C 3968	4032794 1	DADO	ECROU	MUTTER	NUT	TUERCA
	4058051 2	CAPPUCCIO	CAPUCHON	SCHUTZKAPPE	BOOT	CAPUCHON
C 3968	4067916 1	INTERRUTTORE ARRESTO	INTERRUPTEUR	SCHALTER	SWITCH	INTERRUPTOR
	4069103 1	LAMPEGGIATORE	CLIGNOTANT	BLINKGEBER	FLASHER	RELE DE INTERMITENCIA
	4110141 2	GUARNIZIONE	JOINT	DICHTUNG	GASKET	JUNTA
	4130888 1	MOLLA	RESSORT	FEDER	SPRING	RESORTE
	4132136 1	DEVIUGUIDASGANCIO E DEVIOLUCI	COMBINEATEUR	LENKSTOCK-UMSCHALTER	SWITCH UNIT	INTERRUPTOR-CONMUTADOR
C 4042	4136833 1	DEVIUGUIDASGANCIO E DEVIOLUCI (39-42-43)	COMBINEATEUR	LENKSTOCK-UMSCHALTER	SWITCH UNIT	INTERRUPTOR-CONMUTADOR
C 3836	4136833 1	DEVIUGUIDASGANCIO E DEVIOLUCI (35)	COMBINEATEUR	LENKSTOCK-UMSCHALTER	SWITCH UNIT	INTERRUPTOR-CONMUTADOR
	4151068 1	TELERUTTORE	TELERUPTEUR	FERNSCHALTER	RELAY	TELERRUPTOR
	4151305 2	FANALE LATERALE COMPL.	FEU LATERAL	SEITLICHE LEUCHE	SIDE LAMP	LAMPARA LATERAL
	4169807 1	DEVIUGUIDASGANCIO E DEVIOLUCI (38-40-41)	COMBINEATEUR	LENKSTOCK-UMSCHALTER	SWITCH UNIT	INTERRUPTOR-CONMUTADOR
D 4042	4169807 1	DEVIUGUIDASGANCIO E DEVIOLUCI (39-42-43)	COMBINEATEUR	LENKSTOCK-UMSCHALTER	SWITCH UNIT	INTERRUPTOR-CONMUTADOR
D 3836	4169807 1	DEVIUGUIDASGANCIO E DEVIOLUCI (35)	COMBINEATEUR	LENKSTOCK-UMSCHALTER	SWITCH UNIT	INTERRUPTOR-CONMUTADOR
D 3914	4172185 1	AVVISATORE TONO BASSO	AVERTISSEUR -TON BAS-	HORN -TIEF-	HORN -LOW PITCH-	BOCINA-TONO BAJO
D 3914	4172186 1	AVVISATORE TONO ALTO	AVERTISSEUR-TON HAUT-	HORN -HOCH-	HORN -HIGH PITCH-	BOCINA-TONO ALTO
D 3968	4177124 1	INTERRUTTORE ARRESTO	INTERRUPTEUR	SCHALTER	SWITCH	INTERRUPTOR
D 3836	4183030 1	COMMUTATORE SEGNALAZIONE EMERGENZA (35)	COMMUTEUR	SCHALTER	SWITCH	CONMUTADOR
D 3836	4183823 1	INDICATORE OTTICO COMPL.SEGNALAZIONI EMERGENZA (35)	LAMPE-TEMOIN	ANZEIGELEUCHE	INDICATOR	LAMPARA TESTIGO
	4185214 1	GHIERA	ECROU	GEWINDERING	PLUG	TORNILLO
	4186145 2	FANALE ANTERIORE COMPL.	LANTERNE AV	VORDERE LEUCHE	FRONT LAMP	LAMPARA ANTERIOR
	4186147 2	FANALE ANTERIORE COMPL.(35-39)	LANTERNE AV	VORDERE LEUCHE	FRONT LAMP	LAMPARA ANTERIOR
D 3914	4186412 1	AVVISATORE TONO BASSO	AVERTISSEUR -TON BAS-	HORN -TIEF-	HORN -LOW PITCH-	BOCINA-TONO BAJO
D 3914	4186413 1	AVVISATORE TONO ALTO	AVERTISSEUR-TON HAUT-	HORN -HOCH-	HORN -HIGH PITCH-	BOCINA-TONO ALTO
	4188295 1	PULSANTE	POUSSOIR	DRUCKSCHALTER	BUTTON SWITCH	INTERRUPTOR
D 3836	4200679 1	LAMPEGGIATORE SEGNALAZIONE EMERGENZA (35)	CLIGNOTANT	BLINKGEBER	FLASHER	RELE DE INTERMITENCIA
C 3914	4210257 1	AVVISATORE TONO BASSO	AVERTISSEUR -TON BAS-	HORN -TIEF-	HORN -LOW PITCH-	BOCINA-TONO BAJO
C 3914	4210258 1	AVVISATORE TONO ALTO	AVERTISSEUR-TON HAUT-	HORN -HOCH-	HORN -HIGH PITCH-	BOCINA-TONO ALTO
D 3836	4223598 1	INDICATORE OTTICO COMPL.SEGNALAZIONE EMERGENZA (35)	LAMPE-TEMOIN	ANZEIGELEUCHE	INDICATOR	LAMPARA TESTIGO
	10519201 4	ROSETTA PIANA	RONDELLE	SCHEIBE	WASHER	ARANDELA

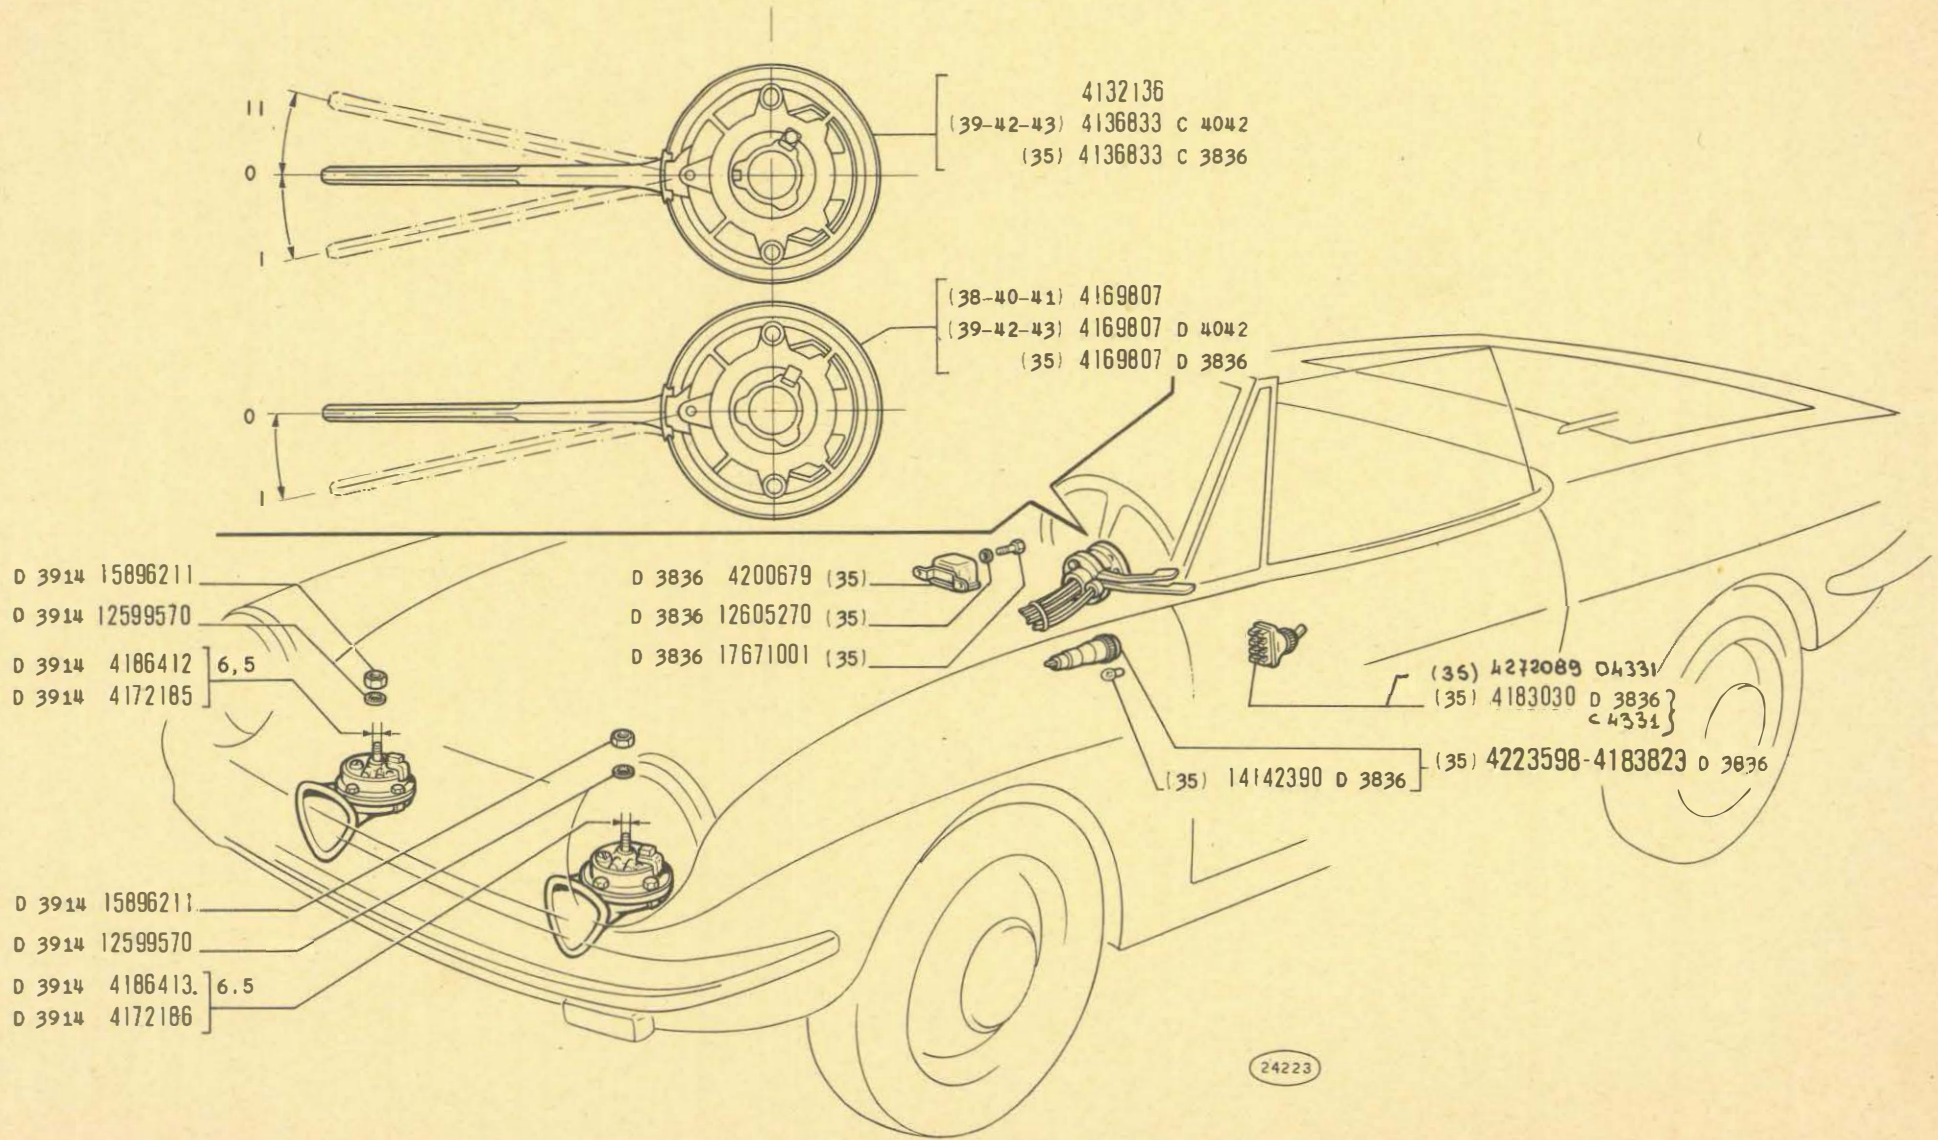

## SEGNALAZIONE DI AVVISO E DI MANOVRA

Dispositifs de signalisation  
 Signalisierovrichtung

Signalling Devices  
 Aparatos de señalización

F5.01/1

850 Sport


2/2

V. 2077  
 01.12.78



4183414

4189437 (13-34-39)

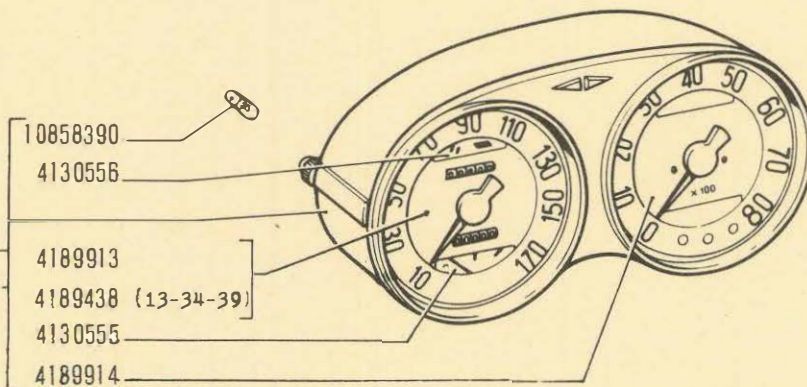


13389 B

D45N 16100811 (38-41-42)


D45N 10516670 (38-41-42)

D45N 4177087 (38-41-42)

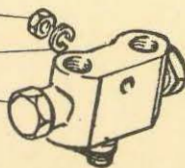

(38-41-42) 14142390

(38-41-42) 4183825 D4511

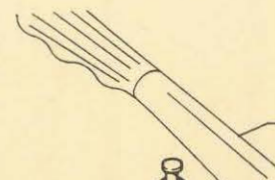

C1.35



(38) 4099013 D4511

(38) 4067051 D4511

850 Sport

SEGNALAZIONI DI FUNZIONAMENTO

Témoins de fonctionnement  
Anzeigevorrichtungen


Operation Indicators  
Testigos de funcionamiento

F5.03

V-197T  
15-06-72





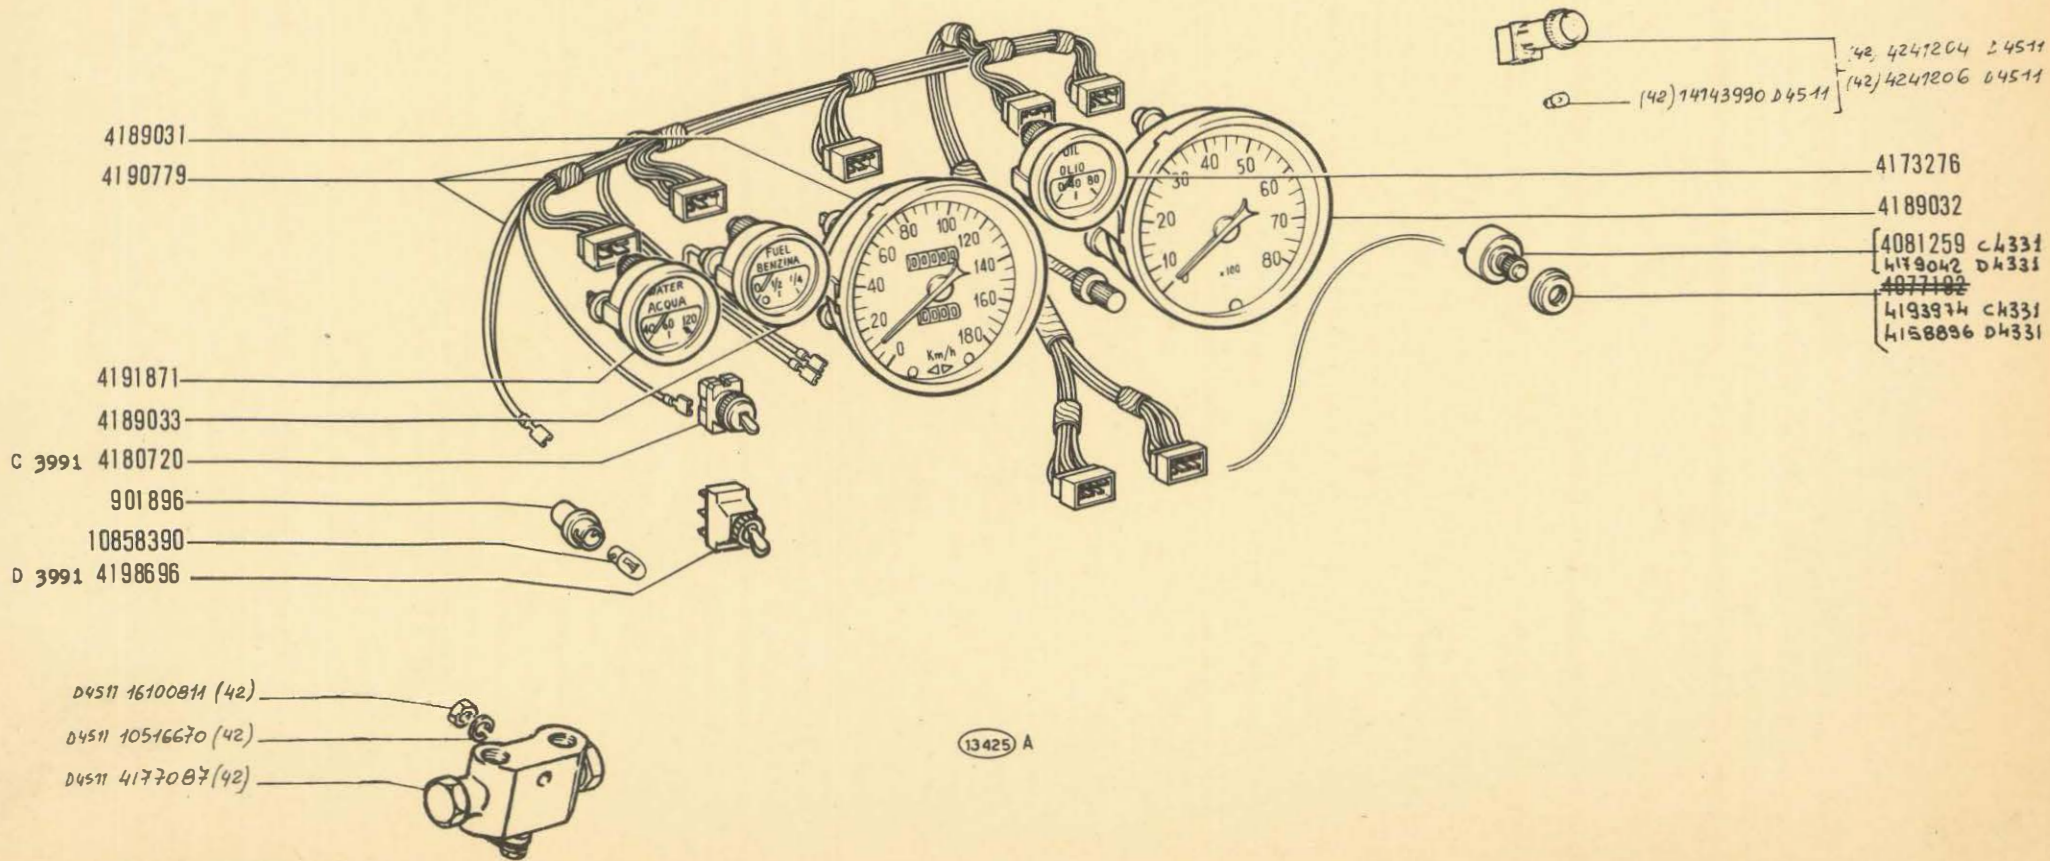

**850 Sport**


**SEGNALAZIONI DI FUNZIONAMENTO**


*Témoins de fonctionnement  
Anzeigevorrichtungen*

*Operation Indicators  
Testigos de funcionamiento*

**F5.03/1**

*V-197T  
15-06-72*



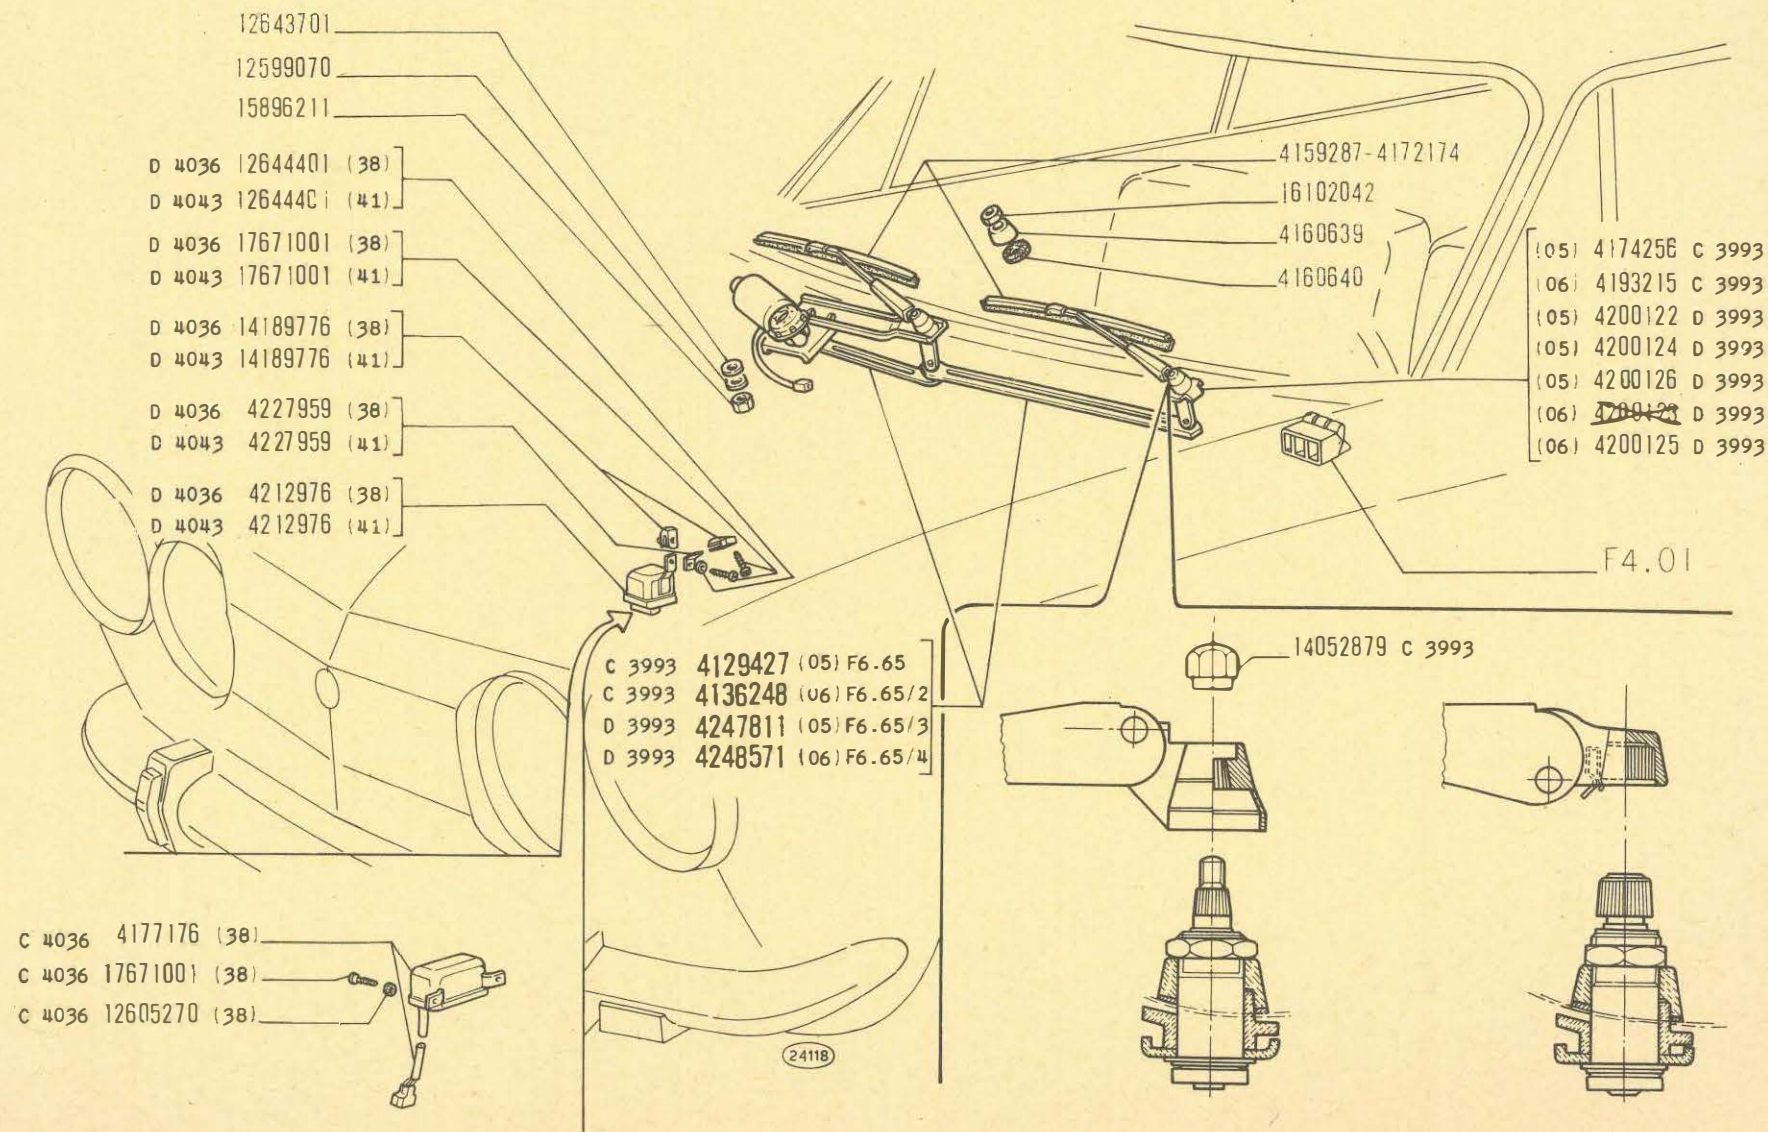

850 Sport

Accessoires divers  
Verschiedenes Zubehör


ACCESSORI VARI

Miscellaneous Accessories  
Accesorios varios

F5.05

V.1977  
01-12-71



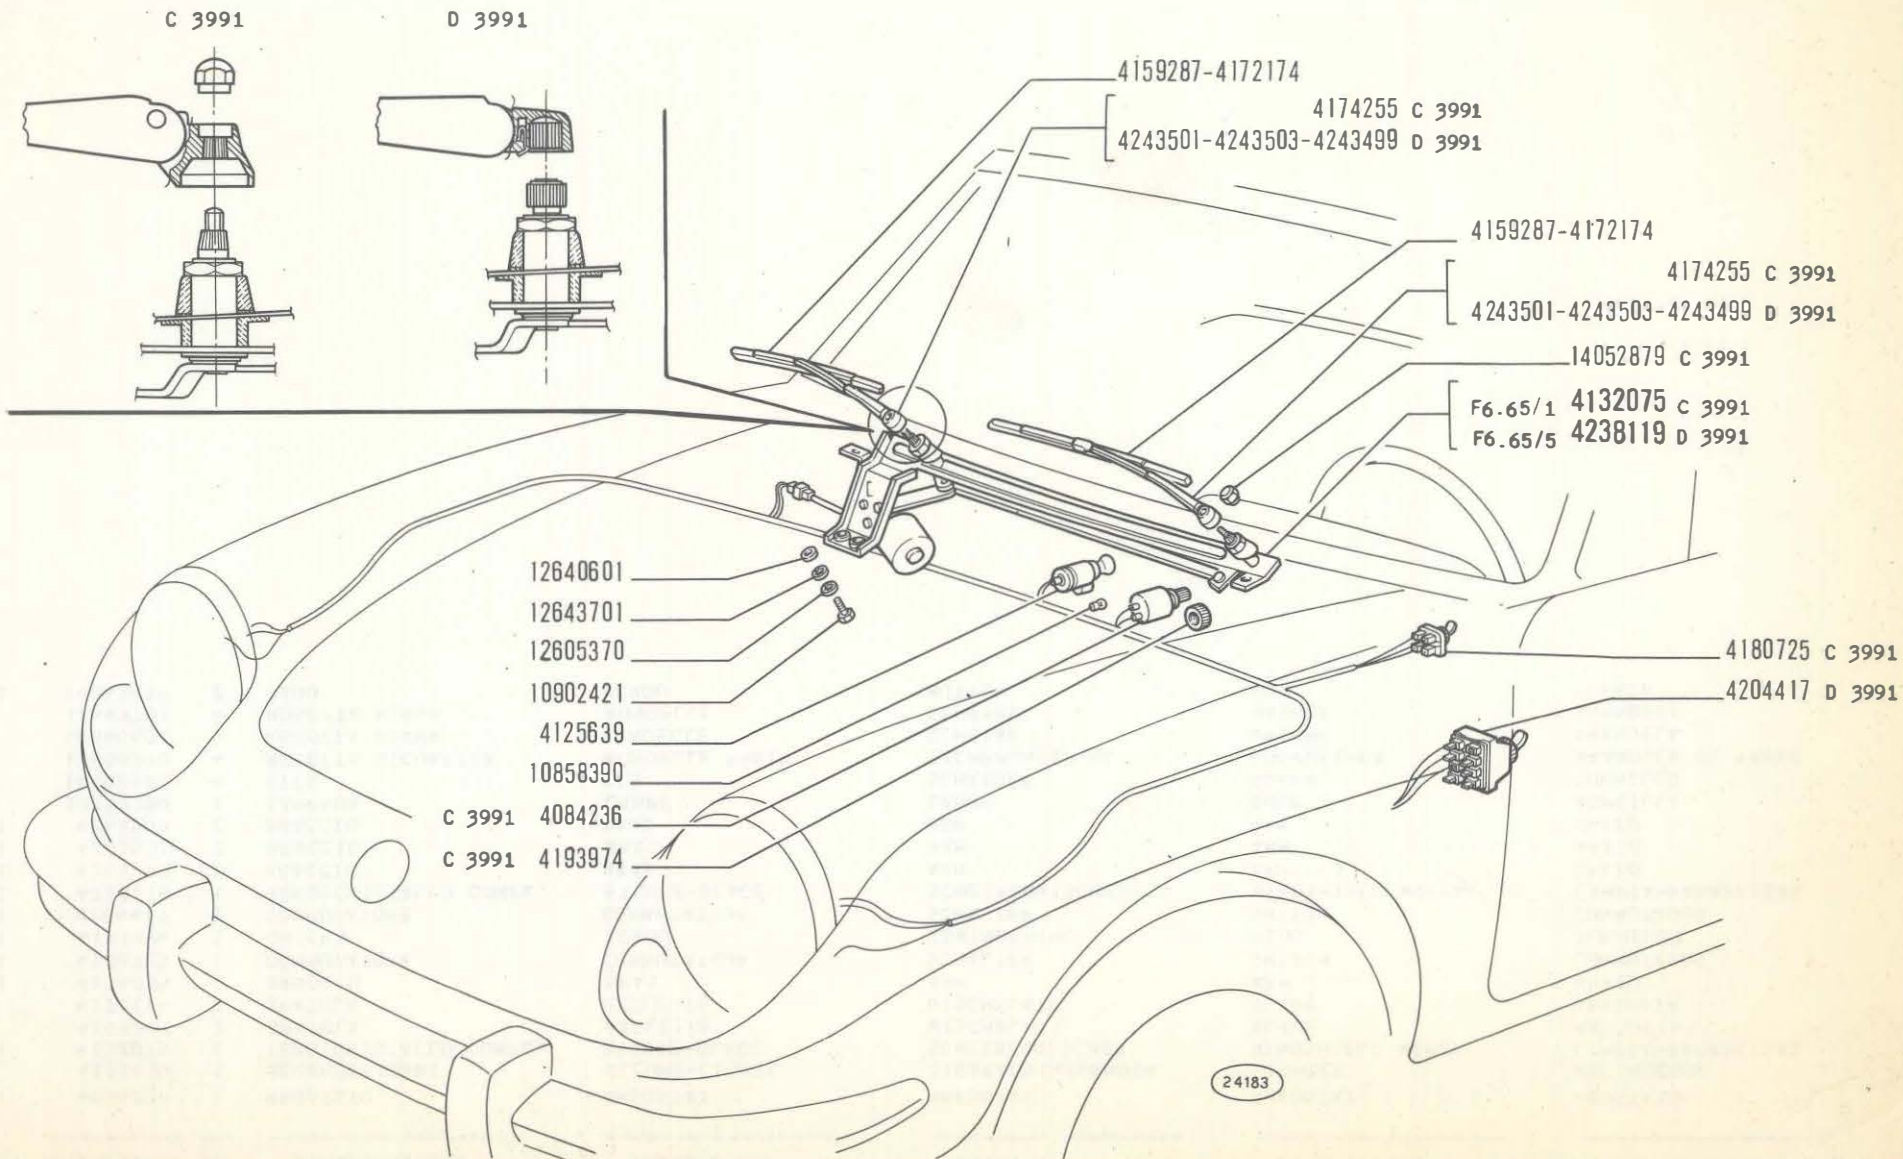

**850 Sport**

- *Accessoires divers*
- *Verschiedenes Zubehör*

**ACCESSORI VARI**

- *Miscellaneous Accessories*
- *Accesorios varios*


**F5.05/1**

V-1971

FIAT 850 SPORT (1 ED - 2 AGG)

F505/ 1 (5-1971)

MODIF.	N.ORDINAZ.	Q.	DENOMINAZIONE	DESIGNATION	BENENNUNG	DESCRIPTION	DENOMINACIONES
C 3991	4084236	1	REOSTATO	RHEOSTAT	RHEOSTAT	RHEOSTAT	REOSTATO
	4125639	1	ACCENDISIGARI	ALLUME-CIGARE	ZIGARRENANZUENDER	LIGHTER	ENCENDEDOR
C 3991	4132075	1	TERGICRISTALLO COMPL.	ESSUIE-GLACE	SCHIEBENWISCHER	WINDSHIELD WIPER	LIMPIA-PARABRISAS
	4159287	2	SPATOLA	RACLETTE	WISCHBLATT	BLADE	RASQUETA
	4172174	2	SPATOLA	RACLETTE	WISCHBLATT	BLADE	RASQUETA
C 3991	4174255	2	BRACCIO	BRAS	ARM	ARM	BRAZO
C 3991	4180725	1	COMMUTATORE	COMMUTEUR	SCHALTER	SWITCH	CONMUTADOR
C 3991	4193974	1	GHIERA	ECROU	GEWINDERING	PLUG	TORNILLO
D 3991	4204417	1	COMMUTATORE	COMMUTEUR	SCHALTER	SWITCH	CONMUTADOR
D 3991	4238119	1	TERGICRISTALLO COMPL.	ESSUIE-GLACE	SCHIEBENWISCHER	WINDSHIELD WIPER	LIMPIA-PARABRISAS
D 3991	4243499	2	BRACCIO	BRAS	ARM	ARM	BRAZO
D 3991	4243501	2	BRACCIO	BRAS	ARM	ARM	BRAZO
D 3991	4243503	2	BRACCIO	BRAS	ARM	ARM	BRAZO
	10858390	1	LAMPADA	LAMPE	LAMPE	BULB	BOMBILLA
	10902421	4	VITE	VIS	SCHRAUBE	SCREW	TORNILLO
	12605370	4	ROSETTA SICUREZZA	RONDELLE FREIN	SICHERUNGSRING	LOCKWASHER	ARANDELA DE FRENO
	12640601	2	ROSETTA PIANA	RONDELLE	SCHIEBE	WASHER	ARANDELA
	12643701	4	ROSETTA PIANA	RONDELLE	SCHIEBE	WASHER	ARANDELA
C 3991	14052879	2	DADO	ECROU	MUTTER	NUT	TUERCA

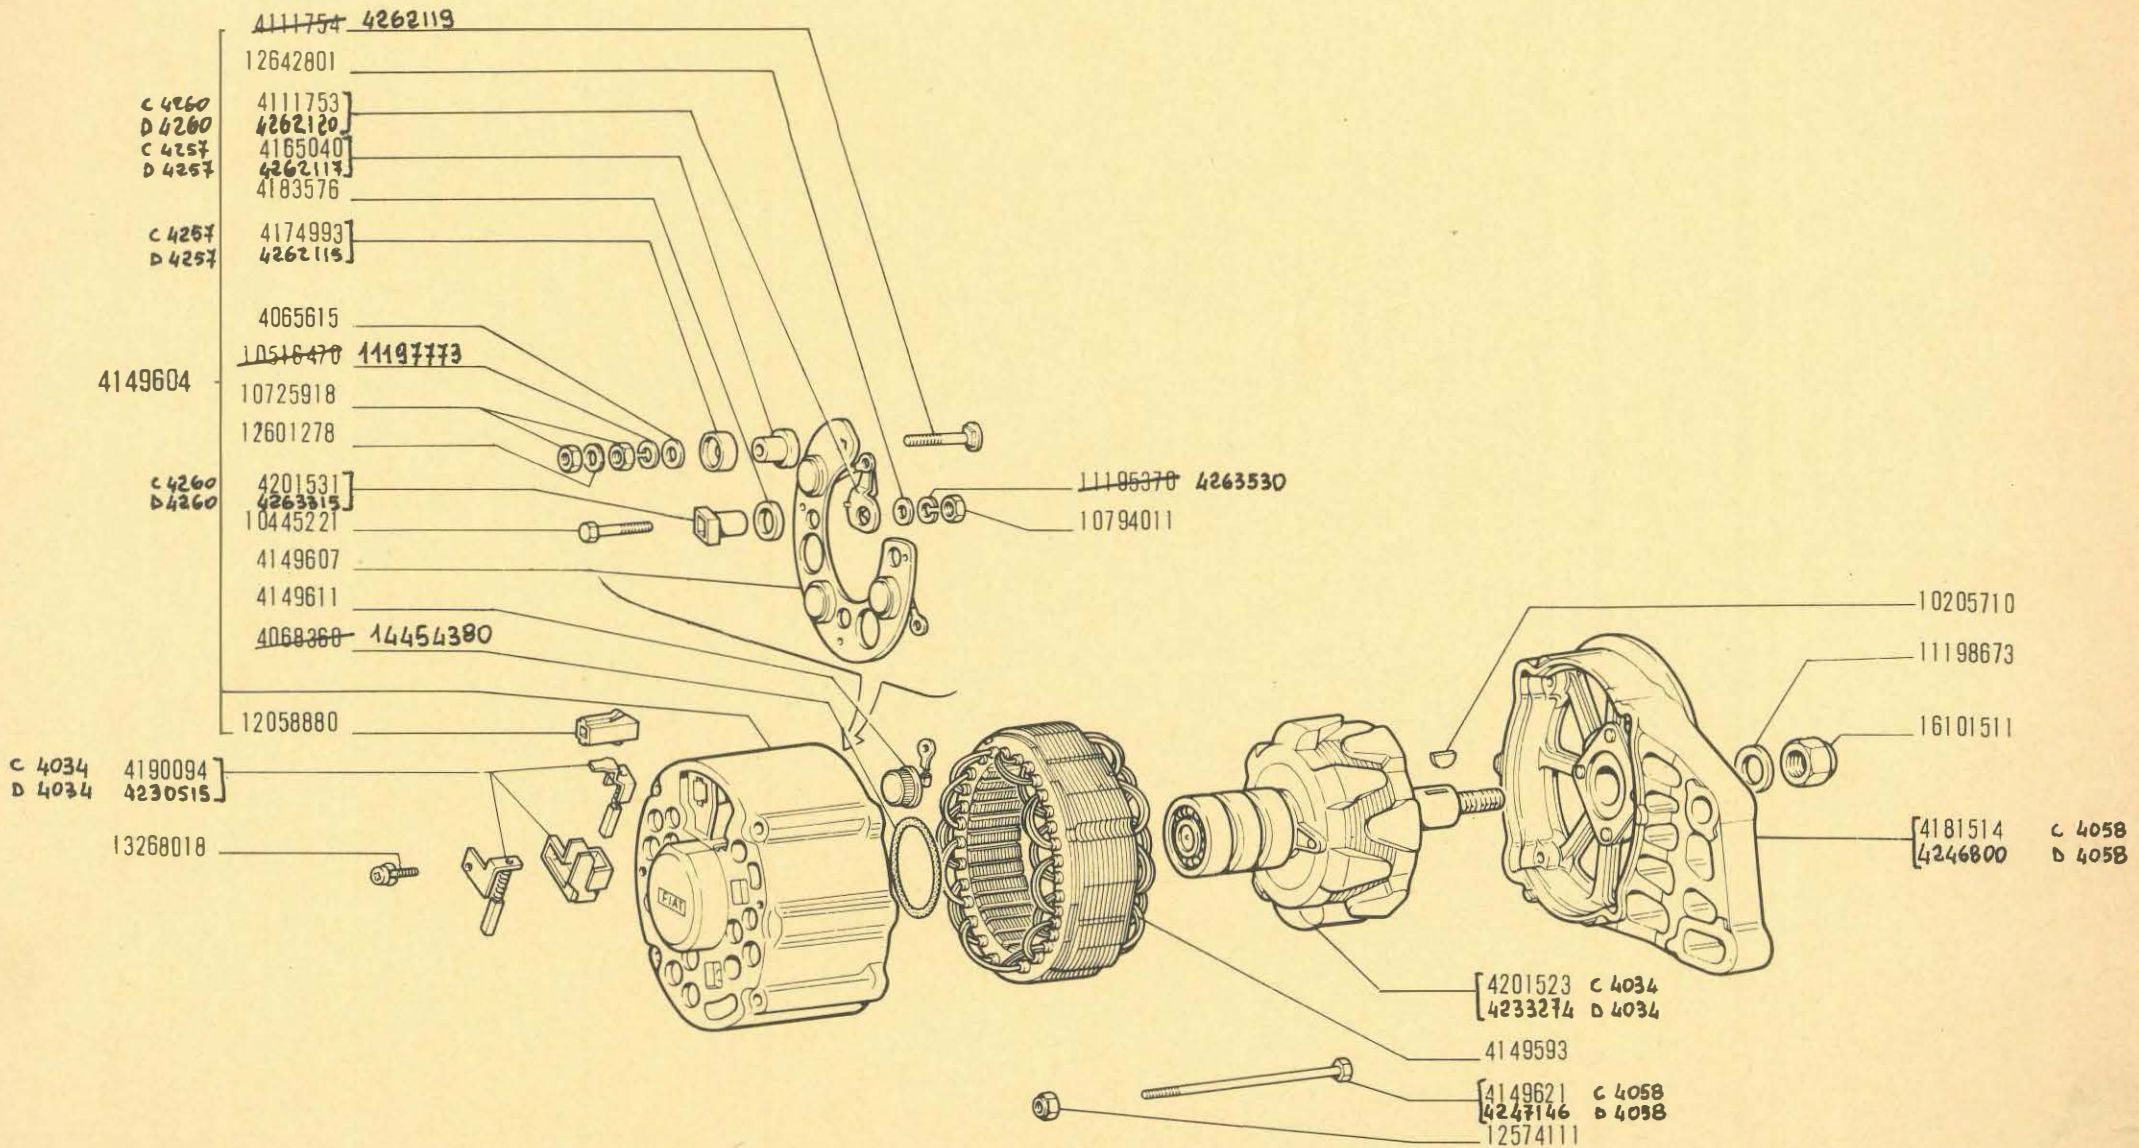

13231 C

850 Sport

Alternateur  
Drehstrom-Lichtmaschine

ALTERNATORE 4181511


Alternator  
Alternador

F6.03

V-197T  
25-10-71





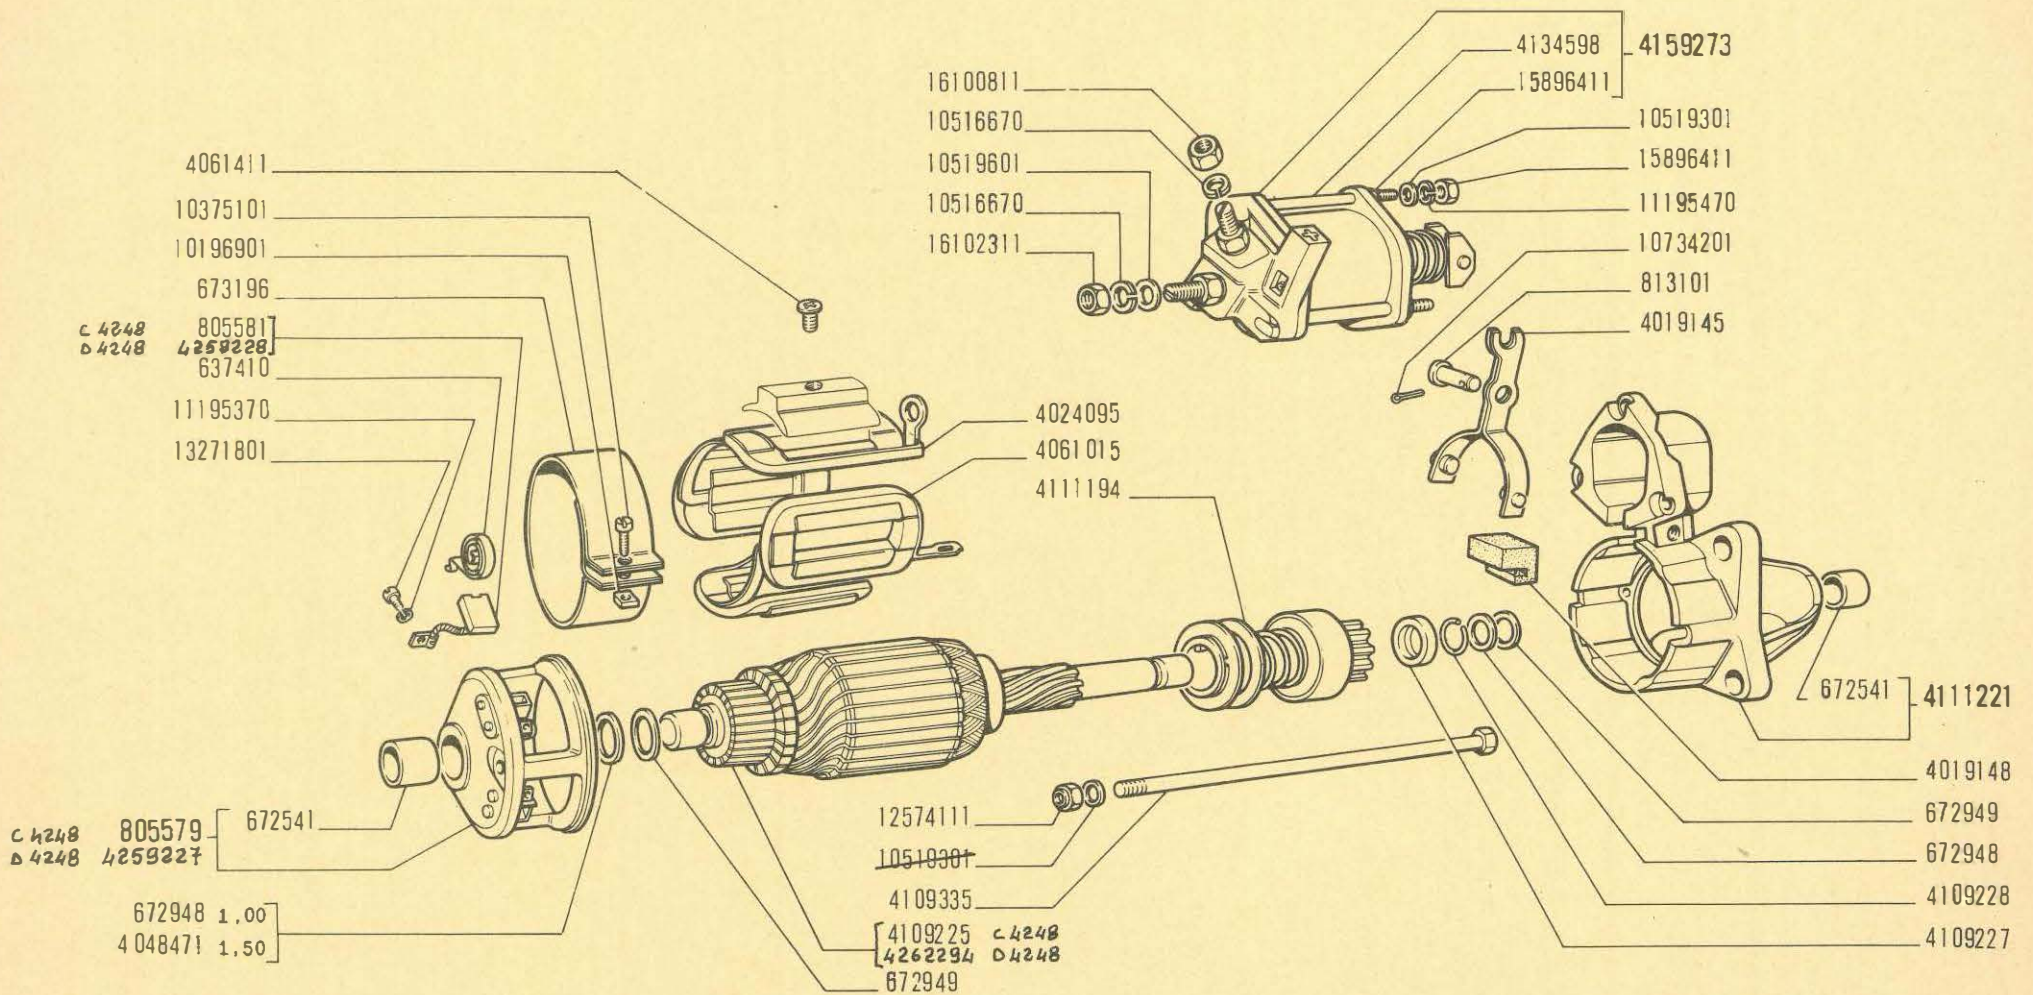

13345 B

850 Sport

MOTORINO DI AVVIAMENTO 4112049


F6.08

Démarrreur  
Anlasser

Starter Motor  
Motor de arranque

V-1971  
25-10-71



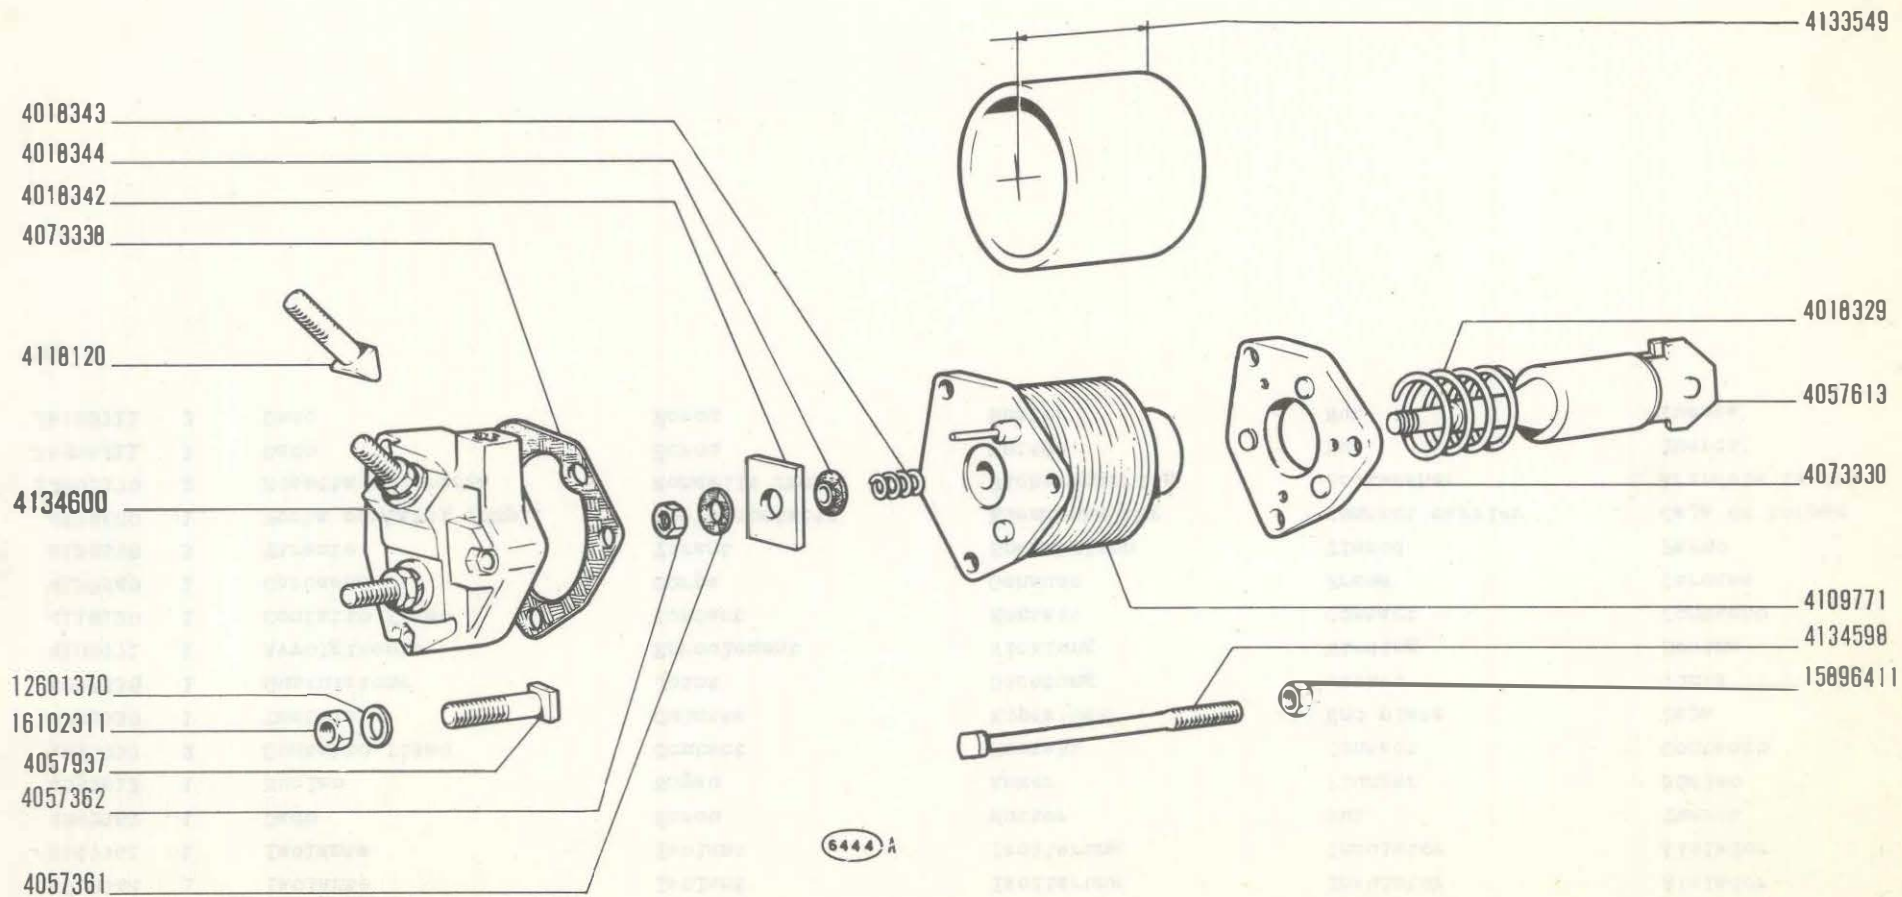

850 Sport

- Electro
- Magnetschalter

ELETTROMAGNETE 4118115


- Solenoid
- Magneto

F6.09

IV-1968

modif.	n. ordinaz.	quant.	Denominazione	Désignation	Benennung	Description	Denominaciones
	4018329	1	Molla	Ressort	Feder	Spring	Resorte
	4018342	1	Contatto mobile	Contact	Kontakt	Contact	Contacto
	4018343	1	Molla	Ressort	Feder	Spring	Resorte
	4018344	1	Isolante	Isolant	Isolierung	Insulator	Aislador
	4057361	1	Isolante	Isolant	Isolierung	Insulator	Aislador
	4057362	1	Dado	Écrou	Mutter	Nut	Tuerca
	4057613	1	Nucleo	Noyau	Anker	Plunger	Núcleo
	4057937	2	Contatto fisso	Contact	Kontakt	Contact	Contacto
	4073330	1	Testata	Culasse	Kopfstück	End plate	Tapa
	4073338	1	Guarnizione	Joint	Dichtung	Gasket	Junta
	4109771	1	Avvolgimento	Enroulement	Wicklung	Winding	Bobina
	4118120	1	Contatto fisso	Contact	Kontakt	Contact	Contacto
	4133549	1	Carcassa	Corps	Gehäuse	Frame	Carcasa
	4134598	3	Tirante	Tirant	Spannbolzen	Tierod	Perno
	4134600	1	Porta contatti compl.	Porte-contacts	Klemmenhalter	Contact carrier	Caja de bornas
	12601370	2	Rosetta sicurezza	Rondelle frein	Sicherungsring	Lockwasher	Arandela de freno
	15896411	3	Dado	Écrou	Mutter	Nut	Tuerca
	16102311	2	Dado	Écrou	Mutter	Nut	Tuerca

F6.09

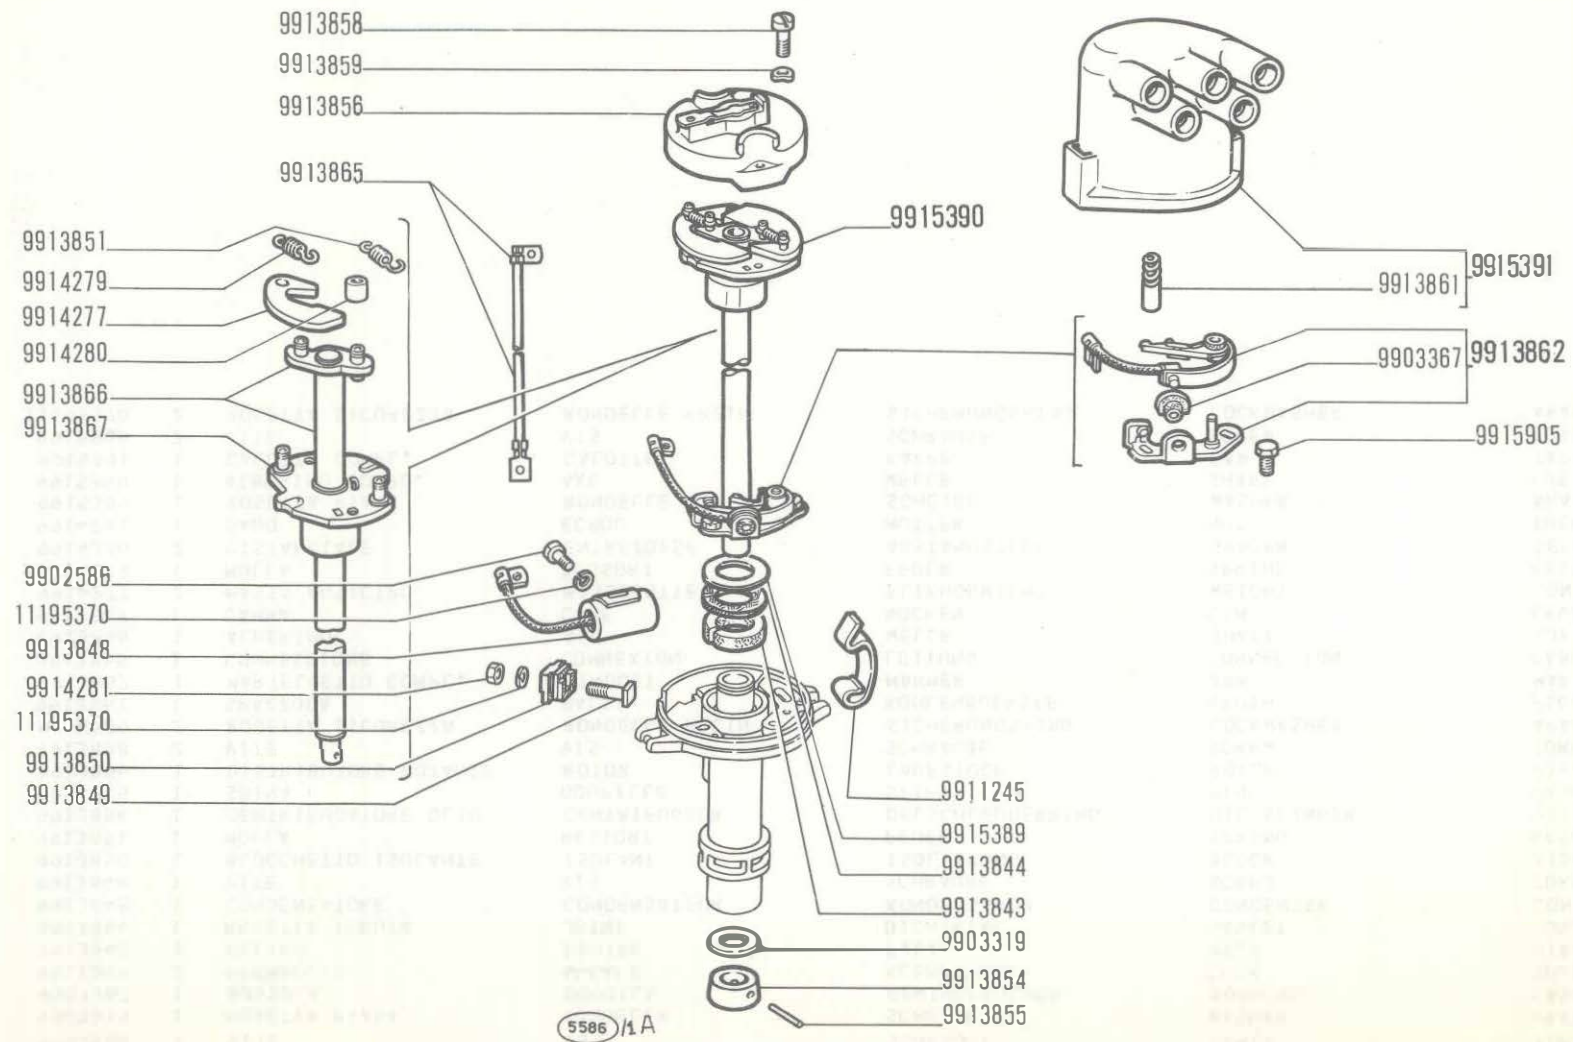

850 Sport

**DISTRIBUTORE DI ACCENSIONE 4136353 (Marelli)**

- Allumeur
- Zündverteiler

- Ignition Distributor
- Distribuidor de encendido

**F6.14**

V-1971

MOOIF.	N.ORDINAZ. Q.	DENOMINAZIONE	DESIGNATION	BENENNUNG	DESCRIPTION	DENOMINACIONES
	9902586	1 VITE	VIS	SCHRAUBE	SCREW	TORNILLO
	9903319	1 ROSETTA PIANA	RONDELLE	SCHEIBE	WASHER	ARANDELA
	9903367	1 BUSSOLA	DOUILLE	GEWINDEBUCHSE	BUSHING	CASQUILLO
	9911245	2 FERMAGLIO	AGRAFE	KLEMMSTUCK	CLIP	SUJETADOR
	9913843	1 FELTRO	FEUTRE	FILZ	FELT	FIELTRO
	9913844	1 ROSETTA TENUTA	JOINT	DICHTRING	GASKET	JUNTA
	9913848	1 CONDENSATORE	CONDENSATEUR	KONDENSATOR	CONDENSER	CONDENSADOR
	9913849	1 VITE	VIS	SCHRAUBE	SCREW	TORNILLO
	9913850	1 BLOCCHETTO ISOLANTE	ISOLANT	ISOLIERUNG	BLOCK	AISLADOR
	9913851	1 MOLLA	RESSORT	FEDER	SPRING	RESORTE
	9913854	1 CENTRIFUGATORE OLIO	CENTRIFUGEUR	OELSCHLEUDERRING	OIL SLINGER	DEFLECTOR DE ACEITE
	9913855	1 SPINA	GOUPILLE	STIFT	PIN	PASADOR
	9913856	1 DISTRIBUTORE ROTANTE	ROTOR	LAUFSTUCK	ROTOR	PIPA
	9913858	2 VITE	VIS	SCHRAUBE	SCREW	TORNILLO
	9913859	2 ROSETTA SICUREZZA	RONDELLE FREIN	SICHERUNGSRING	LOCKWASHER	ARANDELA DE FRENO
	9913861	1 SPAZZOLA	BALAI	KOHLENBUERSTE	BRUSH	ESCOBILLA
	9913862	1 MARTELLETTO COMPL.	LINGUET	HAMMER	ARM	MARTILLO
	9913865	1 CONNESSIONE	CONNEXION	LEITUNG	CONNECTION	CABLE
	9913866	1 ALBERINO	AXE	WELLE	SHAFT	EJE
	9913867	1 CAMMA	CAME	NOCKEN	CAM	LEVA
	9914277	2 MASSA ANTICIPO	MASSELOTTE	FLIEHGEWICHT	WEIGHT	CONTRAPESO
	9914279	1 MOLLA	RESSORT	FEDER	SPRING	RESORTE
	9914280	2 DISTANZIALE	ENTRETOISE	ABSTANDSTUCK	SPACER	SEPARADOR
	9914281	1 DADO	ECROU	MUTTER	NUT	TUERCA
	9915389	1 ROSETTA PIANA	RONDELLE	SCHEIBE	WASHER	ARANDELA
	9915390	1 ALBERINO COMPL.	AXE	WELLE	SHAFT	EJE
	9915391	1 CALOTTA COMPL.	CALOTTE	KAPPE	CAP	TAPA
	9915905	2 VITE	VIS	SCHRAUBE	SCREW	TORNILLO
	11195370	2 ROSETTA SICUREZZA	RONDELLE FREIN	SICHERUNGSRING	LOCKWASHER	ARANDELA DE FRENO

**QUESTO SOTTOGRUPPO VERRÀ INSERITO NEL PROSSIMO AGGIORNAMENTO**

*Ce sousgroupe sera inséré dans la prochaine mise à jour*

*Diese Untergruppe wird bei einer der nächsten Änderungseinführungen veröffentlicht*

*This Subgroup will be listed in a future revision*

*Este subgrupo será publicado en la próxima revisión*

**850 Sport**

**DISTRIBUTORE DI ACCENSIONE 4186935 (Marelli)**

- *Allumeur*
- *Zündverteiler*

- *Ignition Distributor*
- *Distribuidor de encendido*

**F6.14/1**


*!V-1968*







MOOIF.	N.ORDINAZ.	Q.	DENOMINAZIONE	DESIGNATION	BENENNUNG	DESCRIPTION	DENOMINACIONES
	9916116	1	CALOTTA COMPL.	CALOTTE	KAPPE	CAP	TAPA
	9916117	1	DISTRIBUTORE ROTANTE	ROTOR	LAUFSTUCK	ROTOR	PIPA
	9916122	1	CONDENSATORE	CONDENSATEUR	KONDENSATOR	CONDENSER	CONDENSADOR
	9916127	1	SPAZZOLA	BALAI	KOHLLENBUERSTE	BRUSH	ESCOBILLA
	9916140	4	ANELLO SICUREZZA	ARRETOIR	SICHERUNGSRING	LOCKRING	ANILLO DE FRENO
	9916143	1	SPINA	GOUPILLE	STIFT	PIN	PASADOR
	9919038	S	CORREDO, COMPOSTO DA 1	POCHETTE-CONTENANT....	AUSRUESTUNG BESTEHEND AUS .....	KIT-CONSISTING OF.....	EQUIPO-COMPUESTO DE...
	9919040	1	RUTTORE COMPL.	RUPTEUR	UNTERBRECHER	BREAKER	RUPTOR
	9919044	1	FELTRO	FEUTRE	FILZ	FELT	FIELTRO
	9919045	S	CORREDO, COMPOSTO DA 3	POCHETTE-CONTENANT....	AUSRUESTUNG BESTEHEND AUS .....	KIT-CONSISTING OF.....	EQUIPO-COMPUESTO DE...
	9919051	1	FERMAGLIO	AGRAFE	KLEMMSTUCK	CLIP	SUJETADOR
	9919153	S	CORREDO, COMPOSTO DA 4	POCHETTE-CONTENANT....	AUSRUESTUNG BESTEHEND AUS .....	KIT-CONSISTING OF.....	EQUIPO-COMPUESTO DE...
	9921040	1	ALBERINO COMPL.	AXE	WELLE	SHAFT	EJE
	9921041	S	CORREDO, COMPOSTO DA 6	POCHETTE-CONTENANT....	AUSRUESTUNG BESTEHEND AUS .....	KIT-CONSISTING OF.....	EQUIPO-COMPUESTO DE...
	9921042	S	CORREDO, COMPOSTO DA 2	POCHETTE-CONTENANT....	AUSRUESTUNG BESTEHEND AUS .....	KIT-CONSISTING OF.....	EQUIPO-COMPUESTO DE...
	9921043	S	CORREDO, COMPOSTO DA 5	POCHETTE-CONTENANT....	AUSRUESTUNG BESTEHEND AUS .....	KIT-CONSISTING OF.....	EQUIPO-COMPUESTO DE...

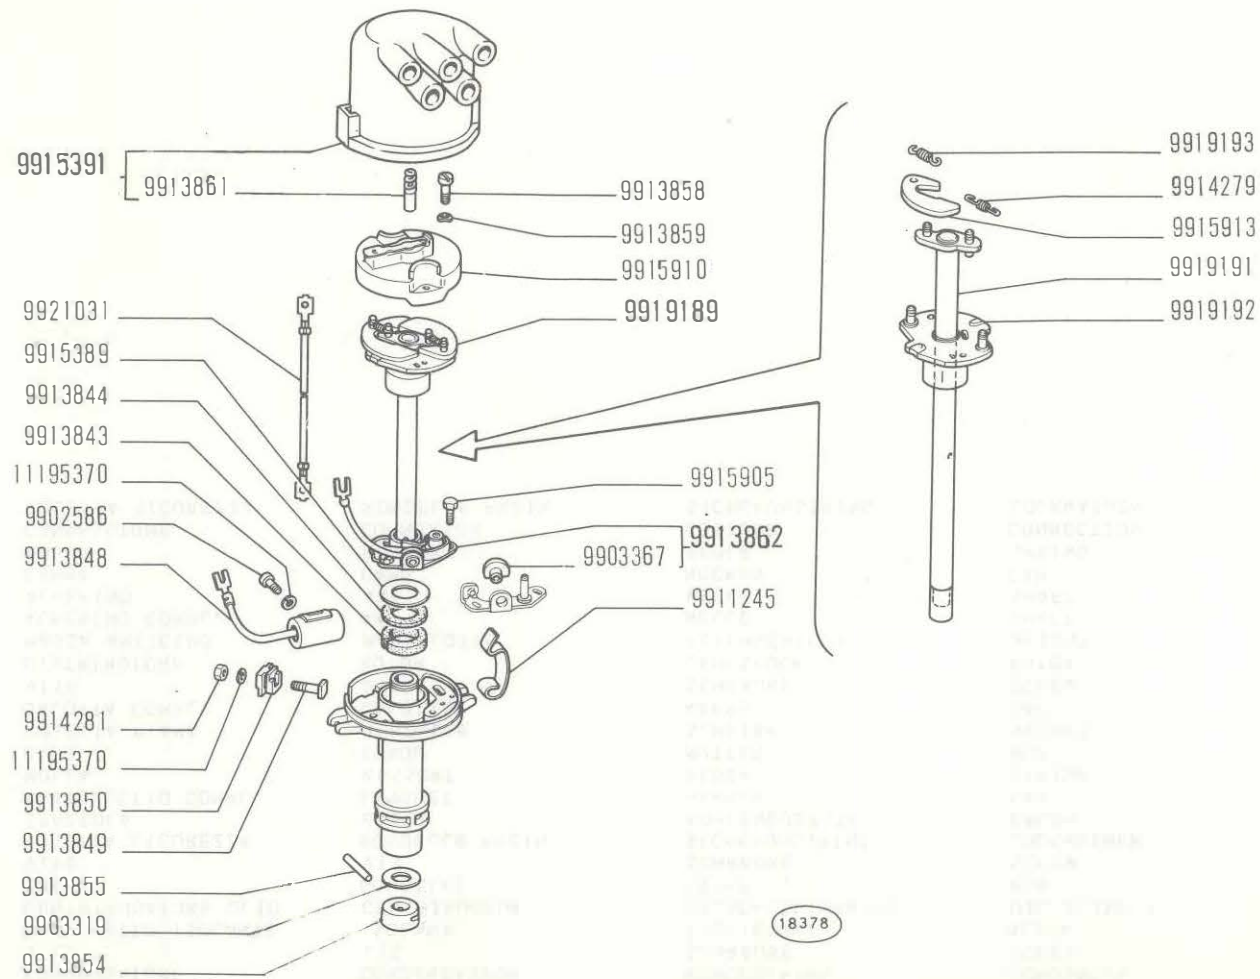

**850 Sport**

- Allumeur
- Zündverteiler


**DISTRIBUTORE DI ACCENSIONE 4213038 (Marelli)**

- Ignition Distributor
- Distribuidor de encendido

**F6.14/6**

V-1971

MODIF.	N.ORDINAZ. Q.	DENOMINAZIONE	DESIGNATION	BENENNUNG	DESCRIPTION	DENOMINACIONES	
	9902586	1	VITE	VIS	SCHRAUBE	SCREW	TORNILLO
	9903319	1	ROSETTA PIANA	RONDELLE	SCHEIBE	WASHER	ARANDELA
	9903367	1	BUSSOLA	DOUILLE	GEWINDEBUCHSE	BUSHING	CASQUILLO
	9911245	2	FERMAGLIO	AGRAFE	KLEMMSTUCK	CLIP	SUJETADOR
	9913843	1	FELTRO	FEUTRE	FILZ	FELT	FIELTRO
	9913844	1	ROSETTA TENUTA	JOINT	DICHTRING	GASKET	JUNTA
	9913848	1	CONDENSATORE	CONDENSATEUR	KONDENSATOR	CONDENSER	CONDENSAOOR
	9913849	1	VITE	VIS	SCHRAUBE	SCREW	TORNILLO
	9913850	1	BLOCCHETTO ISOLANTE	ISOLANT	ISOLIERUNG	BLOCK	AISLADOR
	9913854	1	CENTRIFUGATORE OLIO	CENTRIFUGEUR	OELSCHLEUDERRING	OIL SLINGER	DEFLECTOR DE ACEITE
	9913855	1	SPINA	GOUPILLE	STIFT	PIN	PASADOR
	9913858	2	VITE	VIS	SCHRAUBE	SCREW	TORNILLO
	9913859	2	ROSETTA SICUREZZA	RONDELLE FREIN	SICHERUNGSRING	LOCKWASHER	ARANDELA DE FRENO
	9913861	1	SPAZZOLA	BALAI	KOHLENBUERSTE	BRUSH	ESCOBILLA
	9913862	1	MARTELLETTO COMPL.	LINGUET	HAMMER	ARM	MARTILLO
	9914279	1	MOLLA	RESSORT	FEDER	SPRING	RESORTE
	9914281	1	DADO	ECROU	MUTTER	NUT	TUERCA
	9915389	1	ROSETTA PIANA	RONDELLE	SCHEIBE	WASHER	ARANDELA
	9915391	1	CALOTTA COMPL.	CALOTTE	KAPPE	CAP	TAPA
	9915905	2	VITE	VIS	SCHRAUBE	SCREW	TORNILLO
	9915910	1	DISTRIBUTORE	ROTOR	LAUFSTUCK	ROTOR	PIPA
	9915913	2	MASSA ANTICIPO	MASSELOTTE	FLIEHGEWICHT	WEIGHT	CONTRAPESO
	9919189	1	ALBERINO COMPL.	AXE	WELLE	SHAFT	EJE
	9919191	1	ALBERINO	AXE	WELLE	SHAFT	EJE
	9919192	1	CAMMA	CAME	NOCKEN	CAM	LEVA
	9919193	1	MOLLA	RESSORT	FEDER	SPRING	RESORTE
	9921031	1	CONNESSIONE	CONNEXION	LEITUNG	CONNECTION	CABLE
	11195370	2	ROSETTA SICUREZZA	RONDELLE FREIN	SICHERUNGSRING	LOCKWASHER	ARANDELA DE FRENO

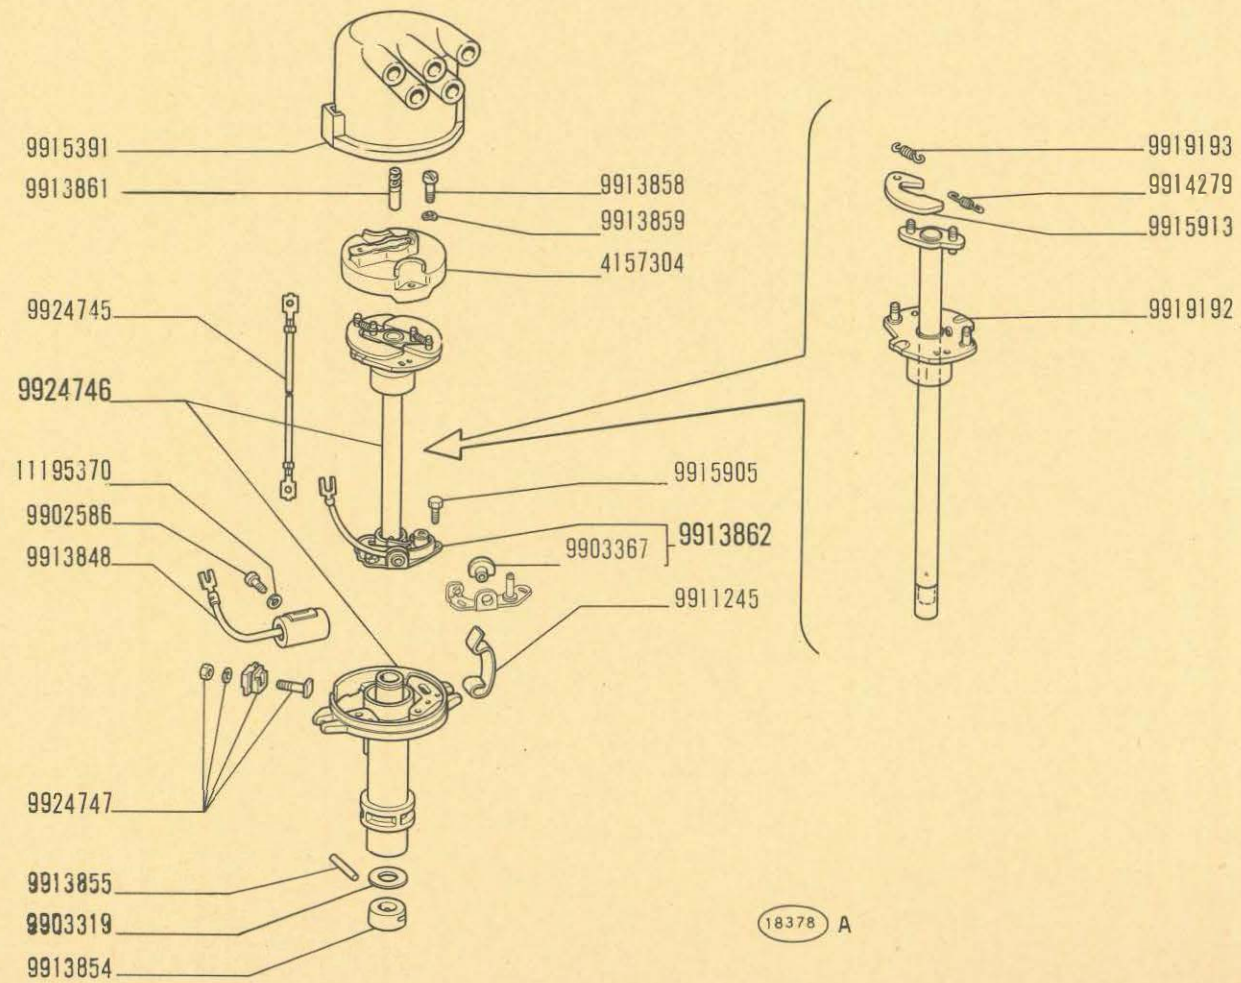

**850 Sport**


**DISTRIBUTORE DI ACCENSIONE 4213857 (Marelli)**

*Allumeur  
Zündverteiler*


*Ignition distributor  
Distribuidor de encendido*

**F6.14/7**

31-01-72



9911957  
 14147080 \*  
 4117881  
 9913992

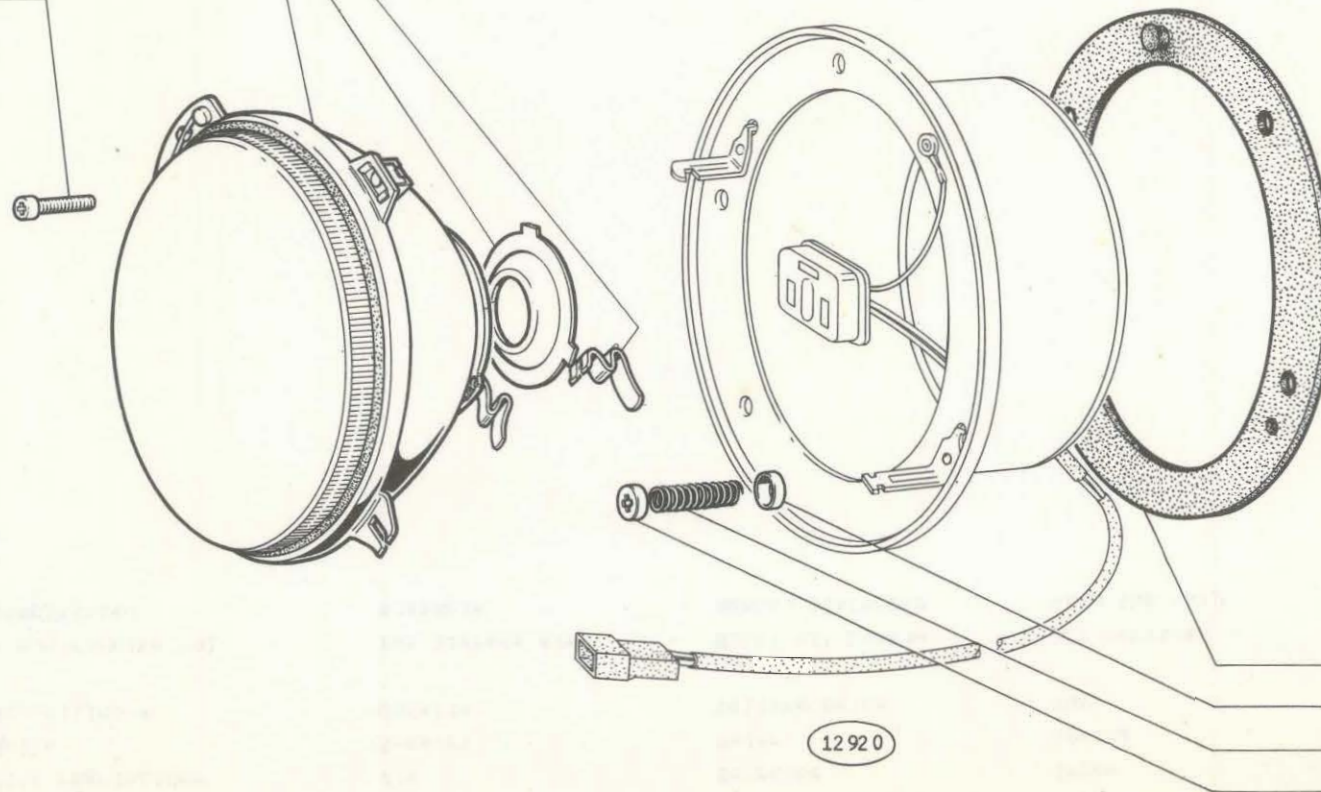

9913991  
 4166524  
 9913993  
 4166524

\*Vedere elenco - Voir la liste - Siehe Tabelle - See list - Véase la lista

**850 Sport**

● Projecteur  
 ● Scheinwerfer

**PROIETTORE 4130777 (Siem)**

● Headlamp  
 ● Projector

**F6.29**

IV-1968


modif.	n. ordinaz.	quant.	Denominazione	Désignation	Benennung	Description	Denominaciones
	4117881	1	Gruppo ottico	Groupe optique	Einsatz	Lens/reflector	Grupo óptico
	4166524	2	Scodellino	Cuvette	Tellerscheibe	Cup	Platillo
	9911957	2	Molletta	Agrafe	Klemmstück	Clip	Sujetador
	9913991	1	Anello tenuta	Joint	Dichtring	Seal	Junta
	9913992	2	Vite regolazione	Vis	Schraube	Screw	Tornillo
	9913993	1	Molla	Ressort	Feder	Spring	Resorte
	14147080	1	Scodellino *	Cuvette	Tellerscheibe	Cup	Platillo
			* non fornite col complessivo	Pas livrées avec ensemble	Nicht mit Zusam- menbau lieferbar	Not serviced with the assy.	No se proveen con el conjunto

F6.29





9912661  
14147080 \*  
4117882  
9913871

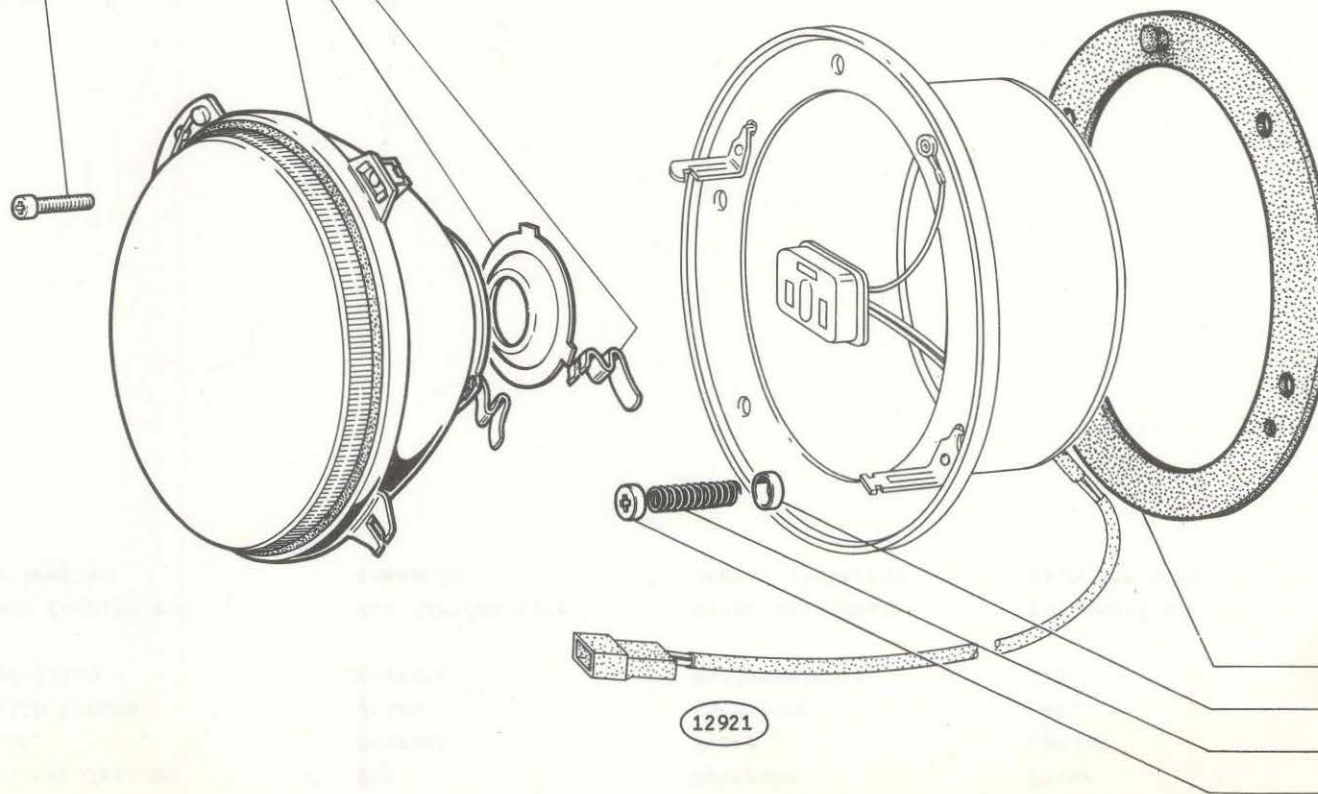

9913874  
4166524  
9913873  
4166524

\*Vedere elenco -Voir la liste -Siehe Tabelle -See list -Véase la lista

**850 Sport**

● Projecteur  
● Scheinwerfer

**PROIETTORE 4130778 (Carello)**

● Headlamp  
● Projector

**F6.29/1**


IV-1968

modif.	n. ordinaz.	quant.	Denominazione	Désignation	Benennung	Description	Denominaciones
	4117882	1	Gruppo ottico	Groupe optique	Einsatz	Lens/reflector	Grupo óptico
	4166524	2	Scodellino	Cuvette	Tellerscheibe	Cup	Platillo
	9912661	2	Molletta	Agrafe	Klemmstück	Clip	Sujetador
	9913871	2	Vite regolazione	Vis	Schraube	Screw	Tornillo
	9913873	1	Molla	Ressort	Feder	Spring	Resorte
	9913874	1	Anello tenuta	Joint	Dichtring	Seal	Junta
	14147080	1	Scodellino *	Cuvette	Tellerscheibe	Cup	Platillo
			* non fornite col complessivo	Pas livrées avec ensemble	Nicht mit Zusam- menbau lieferbar	Not serviced with the assy.	No se proveen con el conjunto

F6.29/1



9911957  
 14147080 \*  
 4118066  
 9913992

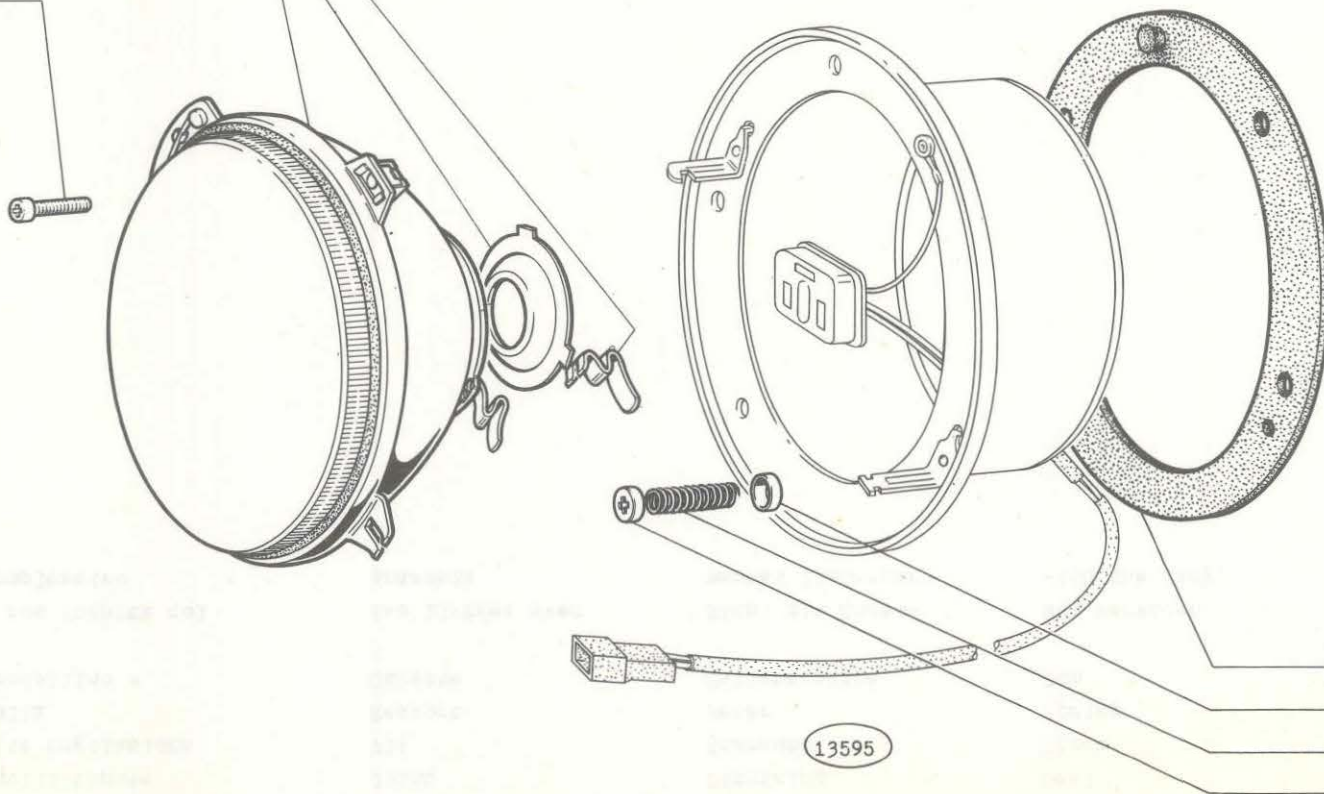

9913991  
 4166524  
 9913993  
 4166524

13595

\*Vedere elenco - Voir la liste - Siehe Tabelle - See list - Véase la lista

**850 Sport**

● Projecteur  
 ● Scheinwerfer

**PROIETTORE 4130831 (Siem)**

● Headlamp  
 ● Projector


**F6.29/2**

IV-1968

modif.	n. ordinaz.	quant.	Denominazione	Désignation	Benennung	Description	Denominaciones
	4118066	1	Gruppo ottico	Groupe optique	Einsatz	lens/reflector	Grupo óptico
	4166524	2	Scodellino	Cuvette	Tellerscheibe	Cup	Platillo
	9911957	2	Molletta	Agrafe	Klemmstück	Clip	Sujetador
	9913991	1	Anello tenuta	Joint	Dichtring	Seal	Junta
	9913992	2	Vite regolazione	Vis	Schraube	Screw	Tornillo
	9913993	1	Molla	Ressort	Feder	Spring	Resorte
	14147080	1	Scodellino *	Cuvette	Tellerscheibe	Cup	Platillo
			* non fornite col complessivo	Pas livrées avec ensemble	Nicht mit Zusam- menbau lieferbar	Not serviced with the assy.	No se proveen con el conjunto

F6.29/2



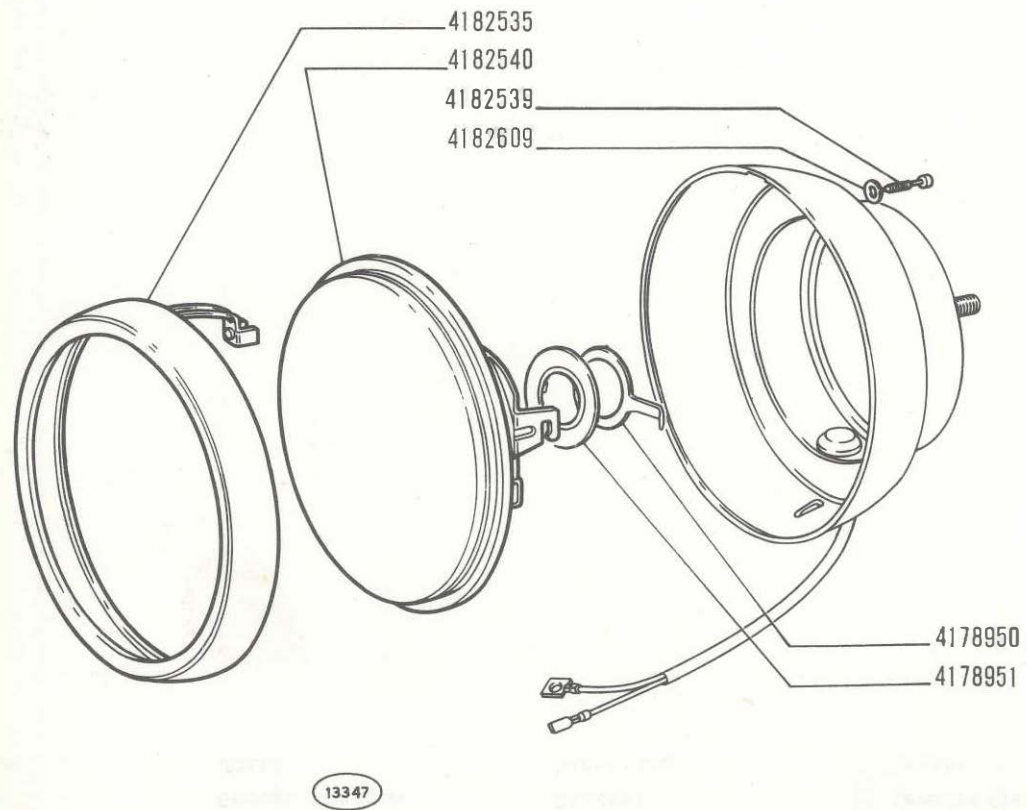

**850 Sport**

- Projecteur
- Scheinwerfer

**PROIETTORE 4182532 (Carello)**


- Headlamp
- Projector

**F6.29/3**

IV-1968

modif.	n. ordinaz.	quant.	Denominazione	Désignation	Benennung	Description	Denominaciones
	4178950	1	Molletta	Agrafe	Klemmstück	Clip	Sujetador
	4178951	1	Scodellino	Cuvette	Tellerscheibe	Cup	Platillo
	4182535	1	Fascetta cornice	Collier	Fassungsring	Ring	Anillo
	4182539	1	Vite	Vis	Schraube	Screw	Tornillo
	4182540	1	Gruppo ottico	Groupe optique	Einsatz	Lens/reflector	Grupo óptico
	4182609	1	Rosetta tenuta	Joint	Dichtring	Gasket	Junta

F6.29/3



**QUESTO SOTTOGRUPPO VERRÀ INSERITO NEL PROSSIMO AGGIORNAMENTO**

*Ce sousgroupe sera inséré dans la prochaine mise à jour*

*Diese Untergruppe wird bei einer der nächsten Änderungseinführungen veröffentlicht*

*This Subgroup will be listed in a future revision*

*Este subgrupo será publicado en la próxima revisión*

**850 Sport**

- *Projecteur*
- *Scheinwerfer*

**PROIETTORE 4182606 (Siem)**


- *Headlamp*
- *Projector*

**F6.29/4**

*IV-1968*





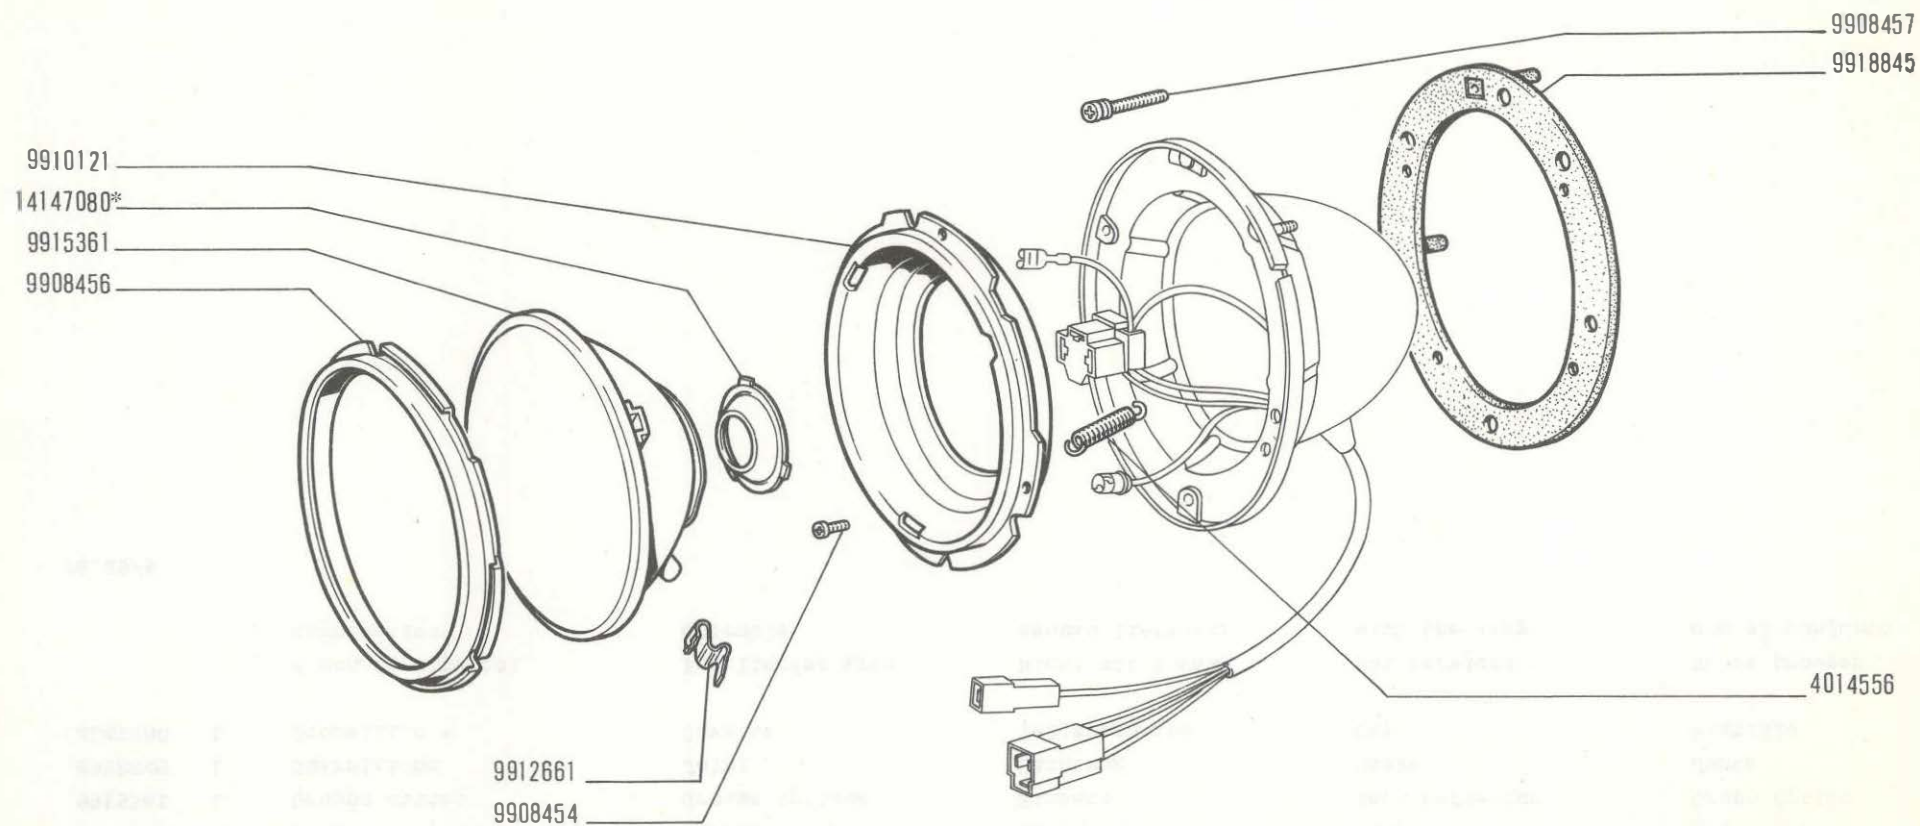

\* Vedere elenco - Voir la liste - Siehe Tabelle - See list - Véase la lista

**850 Sport**

- Projecteur
- Scheinwerfer

**PROIETTORE 4183215 (Carello)**

- Headlamp
- Proyector


**F6.29/5**

IV-1968

modif.	n. ordinez.	quant.	Denominazione	Désignation	Benennung	Description	Denominaciones
	4014556	1	Molla	Ressort	Feder	Spring	Resorte
	9908454	3	Vite	Vis	Schraube	Screw	Tornillo
	9908456	1	Fascetta cornice	Collier	Fassungsring	Ring	Anillo
	9908457	2	Vite regolazione	Vis	Schraube	Screw	Tornillo
	9910121	1	Cuffia	Calotte	Haltering	Ring	Soporte
	9912661	2	Molletta	Agrafe	Klemmstück	Clip	Sujetador
	9915361	1	Gruppo ottico	Groupe optique	Einsatz	lens/reflector	Grupo óptico
	9918845	1	Guarnizione	Joint	Dichtung	Gasket	Junta
	14147080	1	Scodellino *	Cuvette	Tellerscheibe	Cup	Platillo
			* non fornite col complessivo	Pas livrées avec ensemble	Nicht mit Zusam- menbau lieferbar	Not serviced with the assy.	No se proveen con el conjunto

F6.29/5



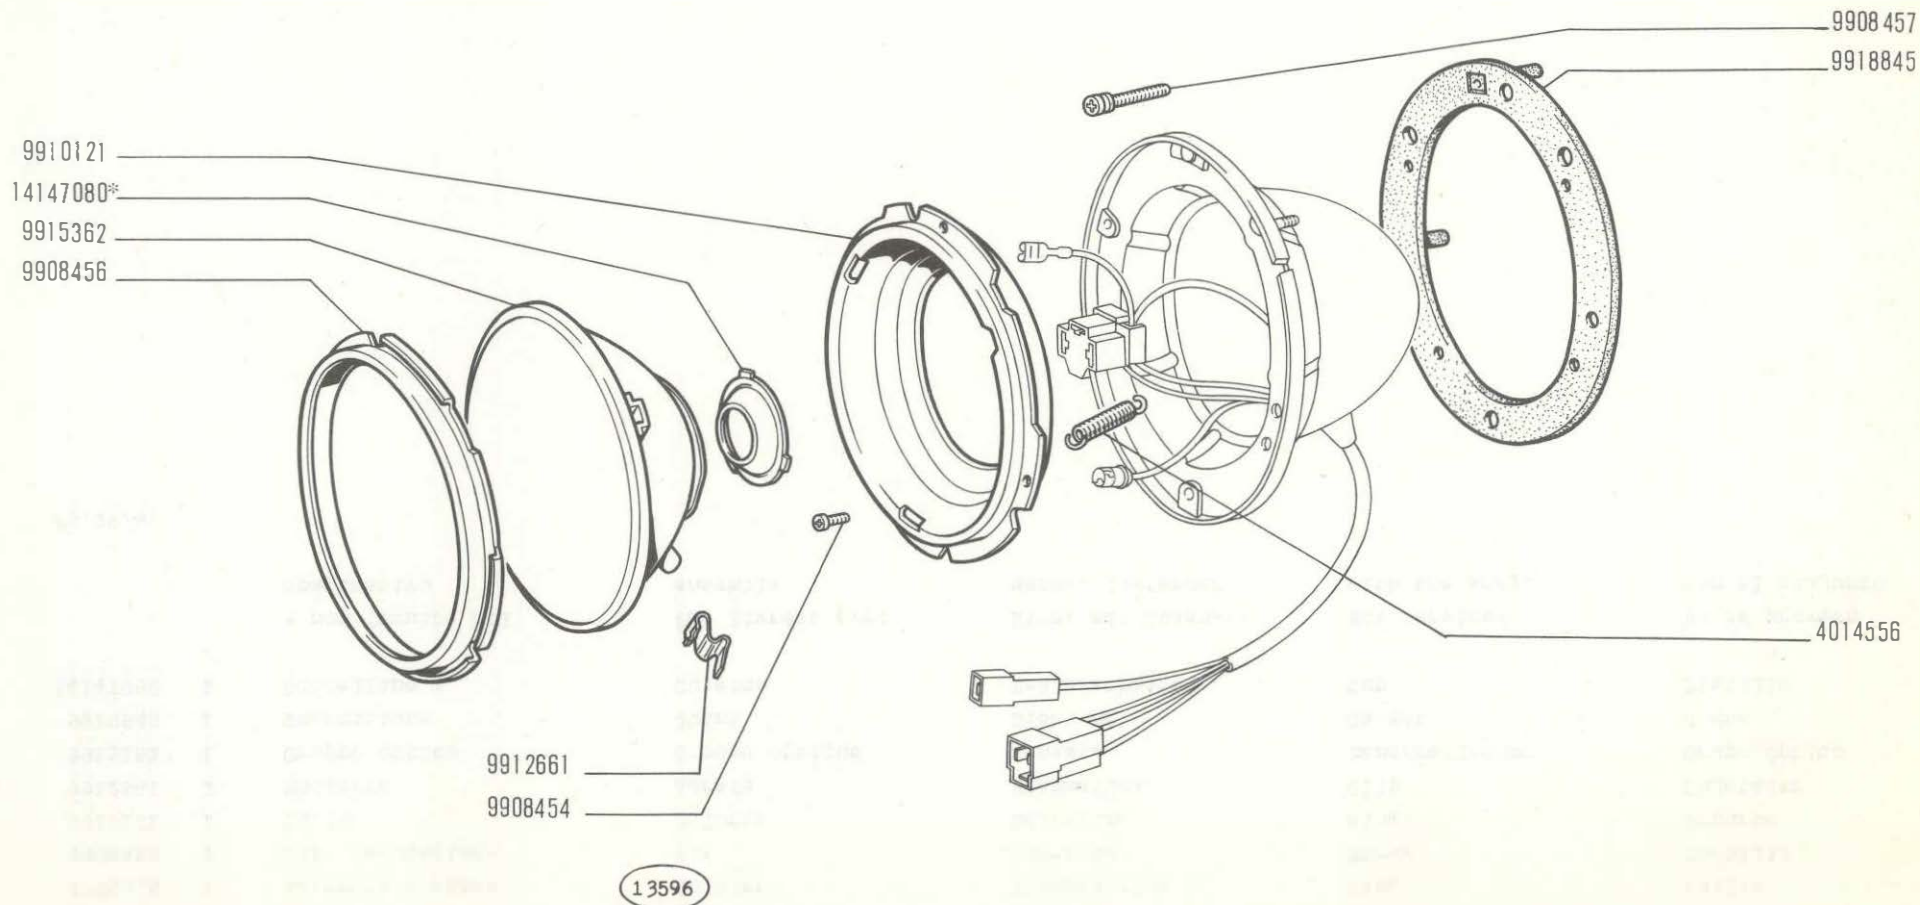

\* Vedere elenco - Voir la liste - Siehe Tabelle - See list - Véase la lista

**850 Sport**

- Projecteur
- Scheinwerfer

**PROIETTORE 4183369 (Carello)**


- Headlamp
- Projector

**F6.29/6**

IV-1968

modif.	n. ordinaz.	quant.	Denominazione	Désignation	Benennung	Description	Denominaciones
	4014556	1	Molla	Ressort	Feder	Spring	Resorte
	9908454	3	Vite	Vis	Schraube	Screw	Tornillo
	9908456	1	Fascetta cornice	Collier	Fassungsring	Ring	Anillo
	9908457	2	Vite regolazione	Vis	Schraube	Screw	Tornillo
	9910121	1	Cuffia	Calotte	Haltering	Ring	Soporte
	9912661	2	Molletta	Agrafe	Klemmstück	Clip	Sujetador
	9915362	1	Gruppo ottico	Groupe optique	Einsatz	lens/reflector	Grupo óptico
	9918845	1	Guarnizione	Joint	Dichtung	Gasket	Junta
	14147080	1	Scodellino *	Cuvette	Tellerscheibe	Cup	Platillo
			* non fornite col complessivo	Pas livrées avec ensemble	Nicht mit Zusam- menbau lieferbar	Not serviced with the assy.	No se proveen con el conjunto

F6.29/6

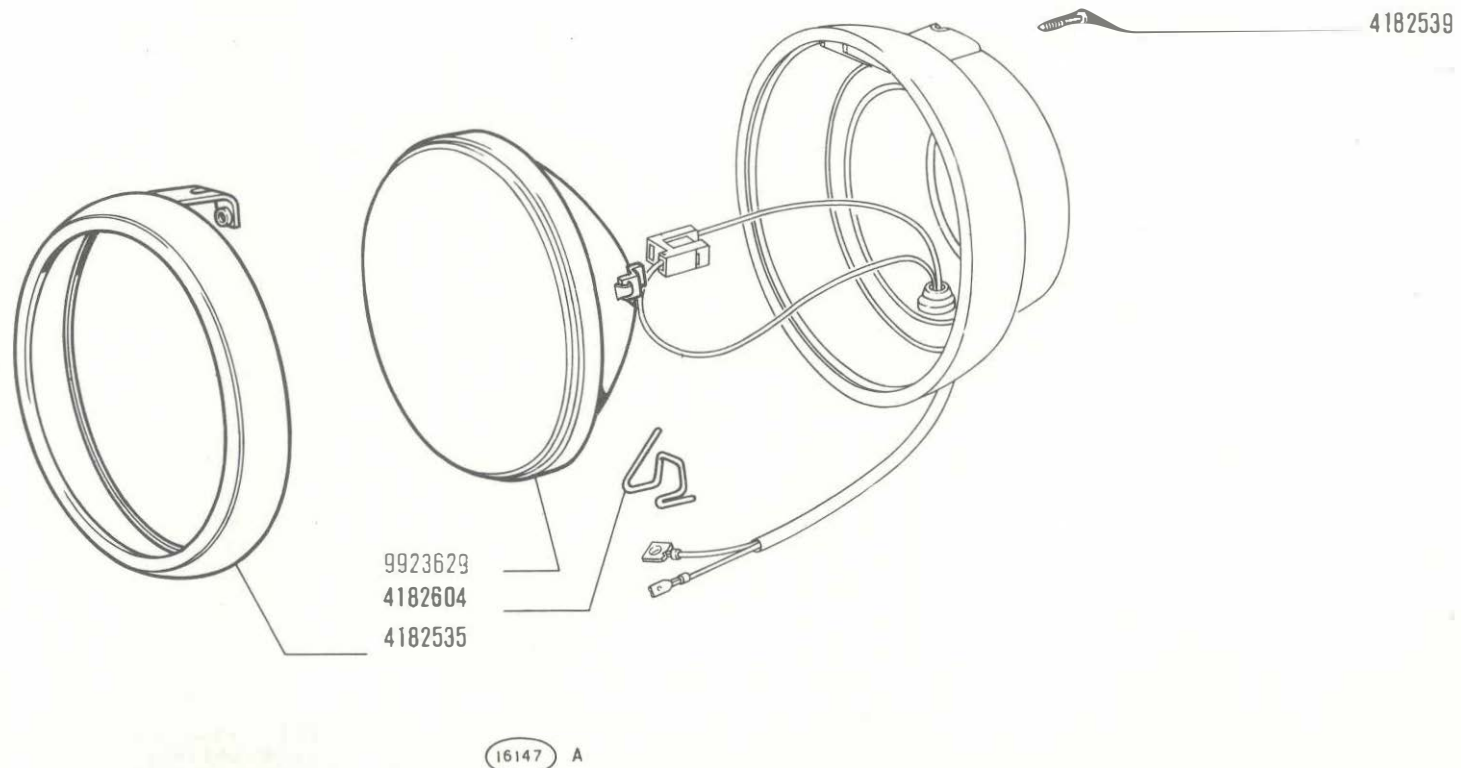

**850 Sport**

*Phare brouillard  
Nebelscheinwerfer*

**FENDINEBBIA 4183218**

*Fog Lamp  
Faro para niebla*

2

**F6.29/9**

V-1971

FIAT 850 SPORT (1 ED - 2 AGG)

F629/ 9 (5-1971)

MODIF.	N.ORDINAZ. Q.	DENOMINAZIONE	DESIGNATION	BENENNUNG	DESCRIPTION	DENOMINACIONES
	4182535	1 CORNICE	MONTURE	RAHMEN	FRAME	MARCO
	4182539	1 VITE	VIS	SCHRAUBE	SCREW	TORNILLO
	4182604	8 FERMAGLIO	AGRAFE	KLEMMSTUCK	CLIP	SUJETADOR
	9923626	1 GRUPPO OTTICO GENERAL SERVICE SEALED LIGHTING UNITS Ø 5 3/4" - 12V	GROUPE OPTIQUE	EINSATZ	LENS/REFLECTOR	GRUPO OPTICO




**Questo documento è stato  
scaricato GRATUITAMENTE  
Da [www.iw1axr.eu/auto.htm](http://www.iw1axr.eu/auto.htm)**


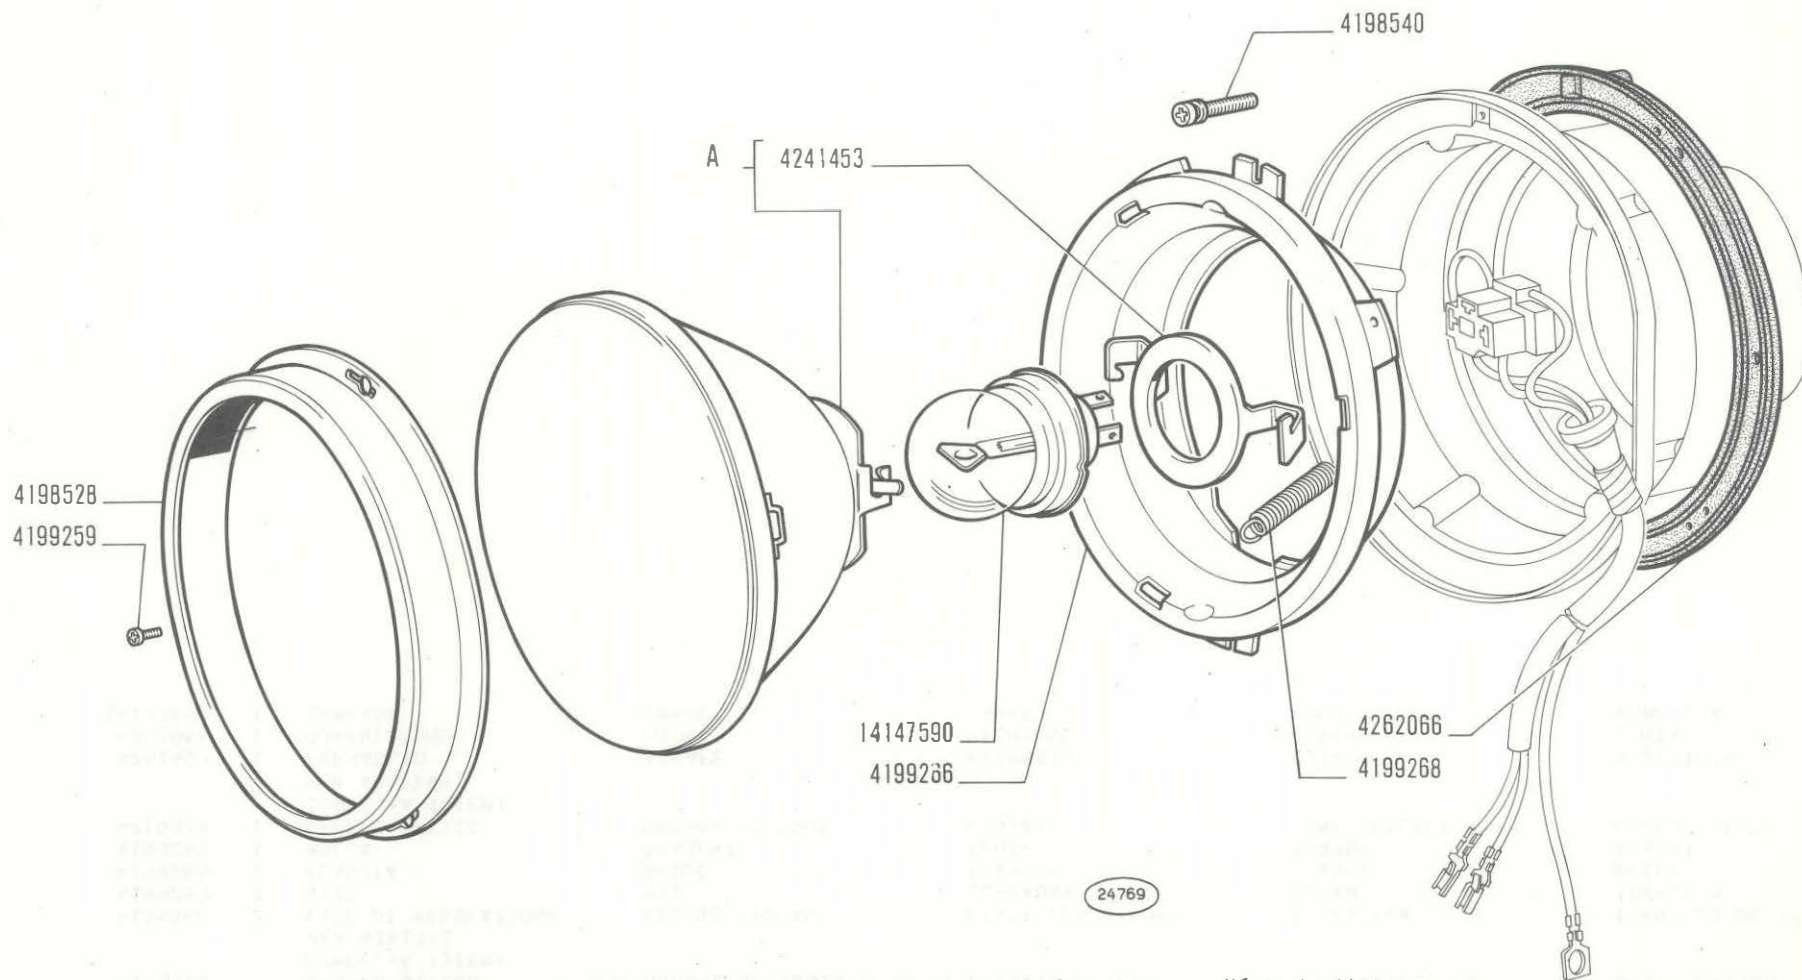

A - Vedere elenco - Voir la liste - Siehe Tabelle - See list - Véase la lista

**850 Sport**

*Projecteur  
Scheinwerfer*

**PROIETTORE 4261710 - 4261711 - 4262185**

*Headlamp  
Projector*

1

**F6.29/10**


V-1971



FIAT 850 SPORT (1 ED - 2 AGG)


MODIF.	N.ORDINAZ.	Q.	DENOMINAZIONE	DESIGNATION	BENENNUNG	DESCRIPTION	DENOMINACIONES
	4198528	1	CORNICE	MONTURE	RAHMEN	FRAME	MARCO
	4198529	1	GRUPPO OTTICO COMPL.-A (SIEM) PER 4261710	GROUPE OPTIQUE	EINSATZ	LENS/REFLECTOR	GRUPO OPTICO
	4198530	1	GRUPPO OTTICO COMPL.-A (SIEM) PER 4261711	GROUPE OPTIQUE	EINSATZ	LENS/REFLECTOR	GRUPO OPTICO
	4198540	2	VITE DI REGOLAZIONE	VIS DE REGLAGE	EINSTELLSCHRAUBE	ADJ/SCREW	TORNILLO DE REGLAJE
	4199259	3	VITE	VIS	SCHRAUBE	SCREW	TORNILLO
	4199266	1	FLANGIA	BRIDE	FLANSCH	FLANGE	BRIDA
	4199268	1	MOLLA	RESSORT	FEDER	SPRING	RESORTE
	4210339	1	GRUPPO OTTICO COMPL.-A (SIEM) PER 4262185	GROUPE OPTIQUE	EINSATZ	LENS/REFLECTOR	GRUPO OPTICO
	4241453	1	FERMAGLIO	AGRAFE	KLEMMSTUCK	CLIP	SUJETADOR
	4262066	1	GUARNIZIONE	JOINT	DICHTUNG	GASKET	JUNTA
	14147590	1	LAMPADA	LAMPE	LAMPE	BULB	BOMBILLA

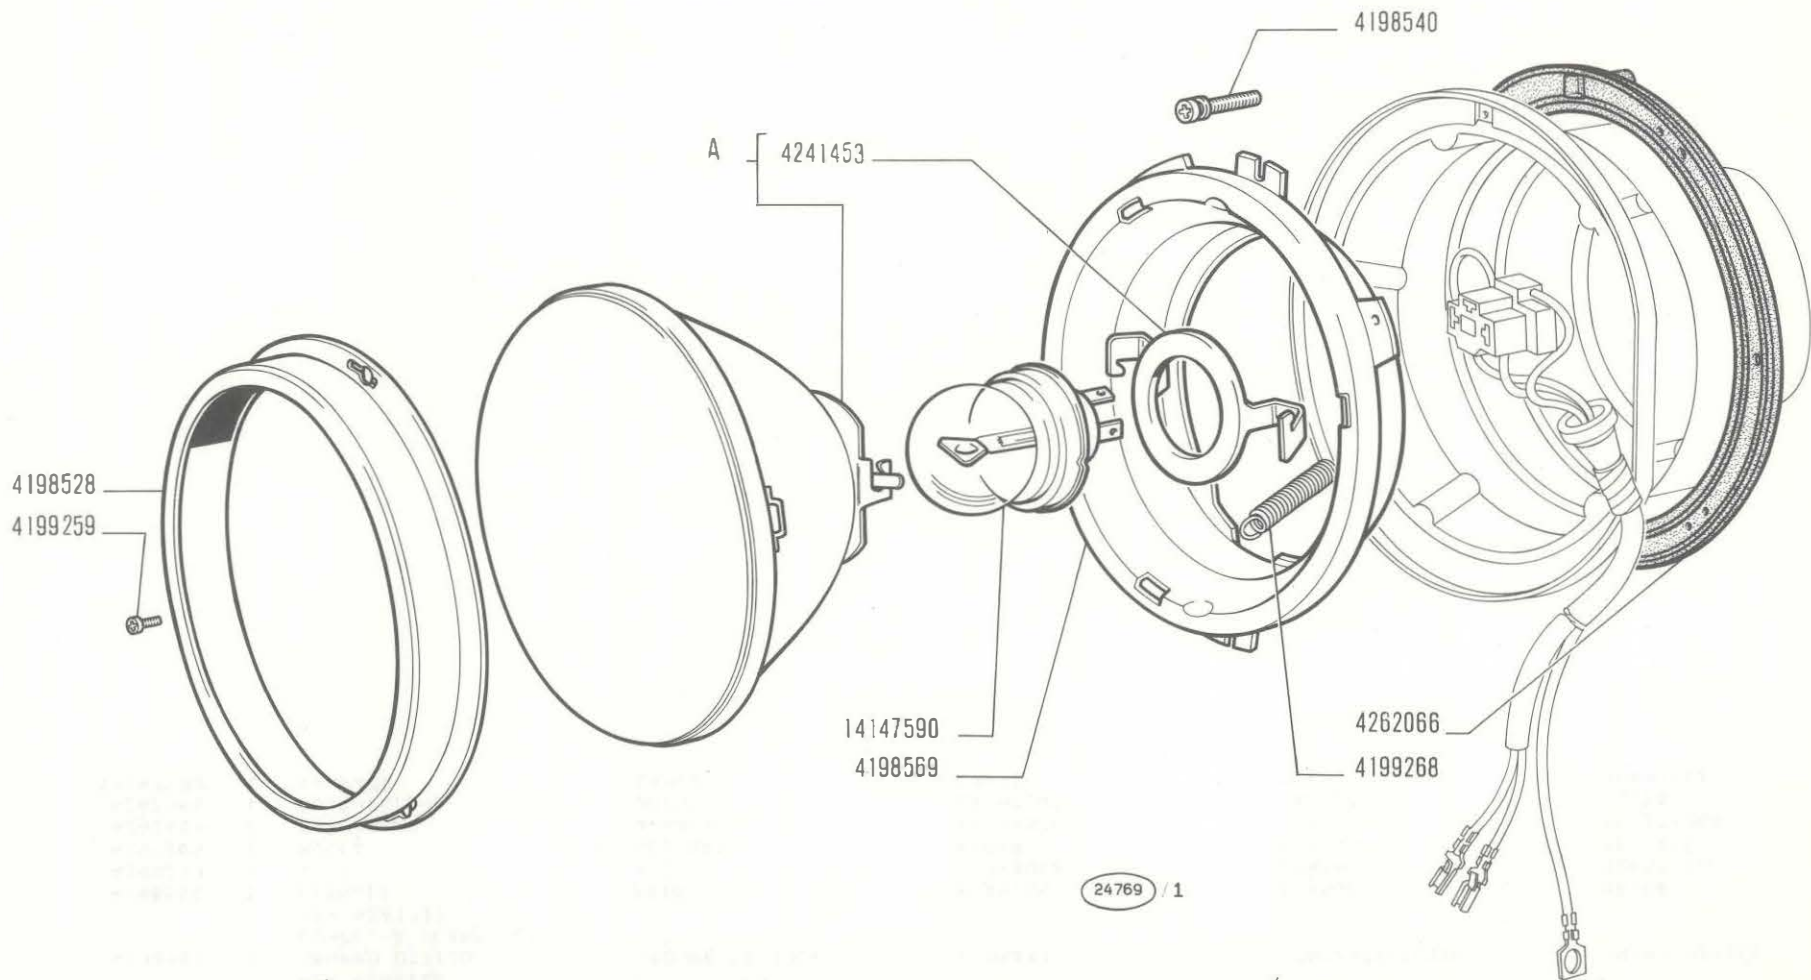

A - Vedere elenco - Voir la liste - Siehe Tabelle - See list - Véase la lista

**850 Sport**

*Projecteur  
Scheinwerfer*

**PROIETTORE 4261716 - 4261717**

*Headlamp  
Projector*

1

**F6.29/11**


V-1971

FIAT 850 SPORT (1 ED - 2 AGG)

F629/11 (5-1971)

MODIF.	N.ORDINAZ. Q.	DENOMINAZIONE	DESIGNATION	BENENNUNG	DESCRIPTION	DENOMINACIONES
	4198528 1	CORNICE	MONTURE	RAHMEN	FRAME	MARCO
	4198540 2	VITE DI REGOLAZIONE	VIS DE REGLAGE	EINSTELLSCHRAUBE	ADJ/SCREW	TORNILLO DE REGLAJE
	4198560 1	GRUPPO OTTICO COMPL.-A (SIEM) PER 4261716	GROUPE OPTIQUE	EINSATZ	LENS/REFLECTOR	GRUPO OPTICO
	4198561 1	GRUPPO OTTICO COMPL.-A (CARELLO) PER 4261717	GROUPE OPTIQUE	EINSATZ	LENS/REFLECTOR	GRUPO OPTICO
	4198569 1	FLANGIA	BRIDE	FLANSCH	FLANGE	BRIDA
	4199259 3	VITE	VIS	SCHRAUBE	SCREW	TORNILLO
	4199268 1	MOLLA	RESSORT	FEDER	SPRING	RESORTE
	4241453 1	FERMAGLIO	AGRAFE	KLEMMSTUCK	CLIP	SUJETADOR
	4262066 1	GUARNIZIONE	JOINT	DICHTUNG	GASKET	JUNTA
	14147590 1	LAMPADA	LAMPE	LAMPE	BULB	BOMBILLA



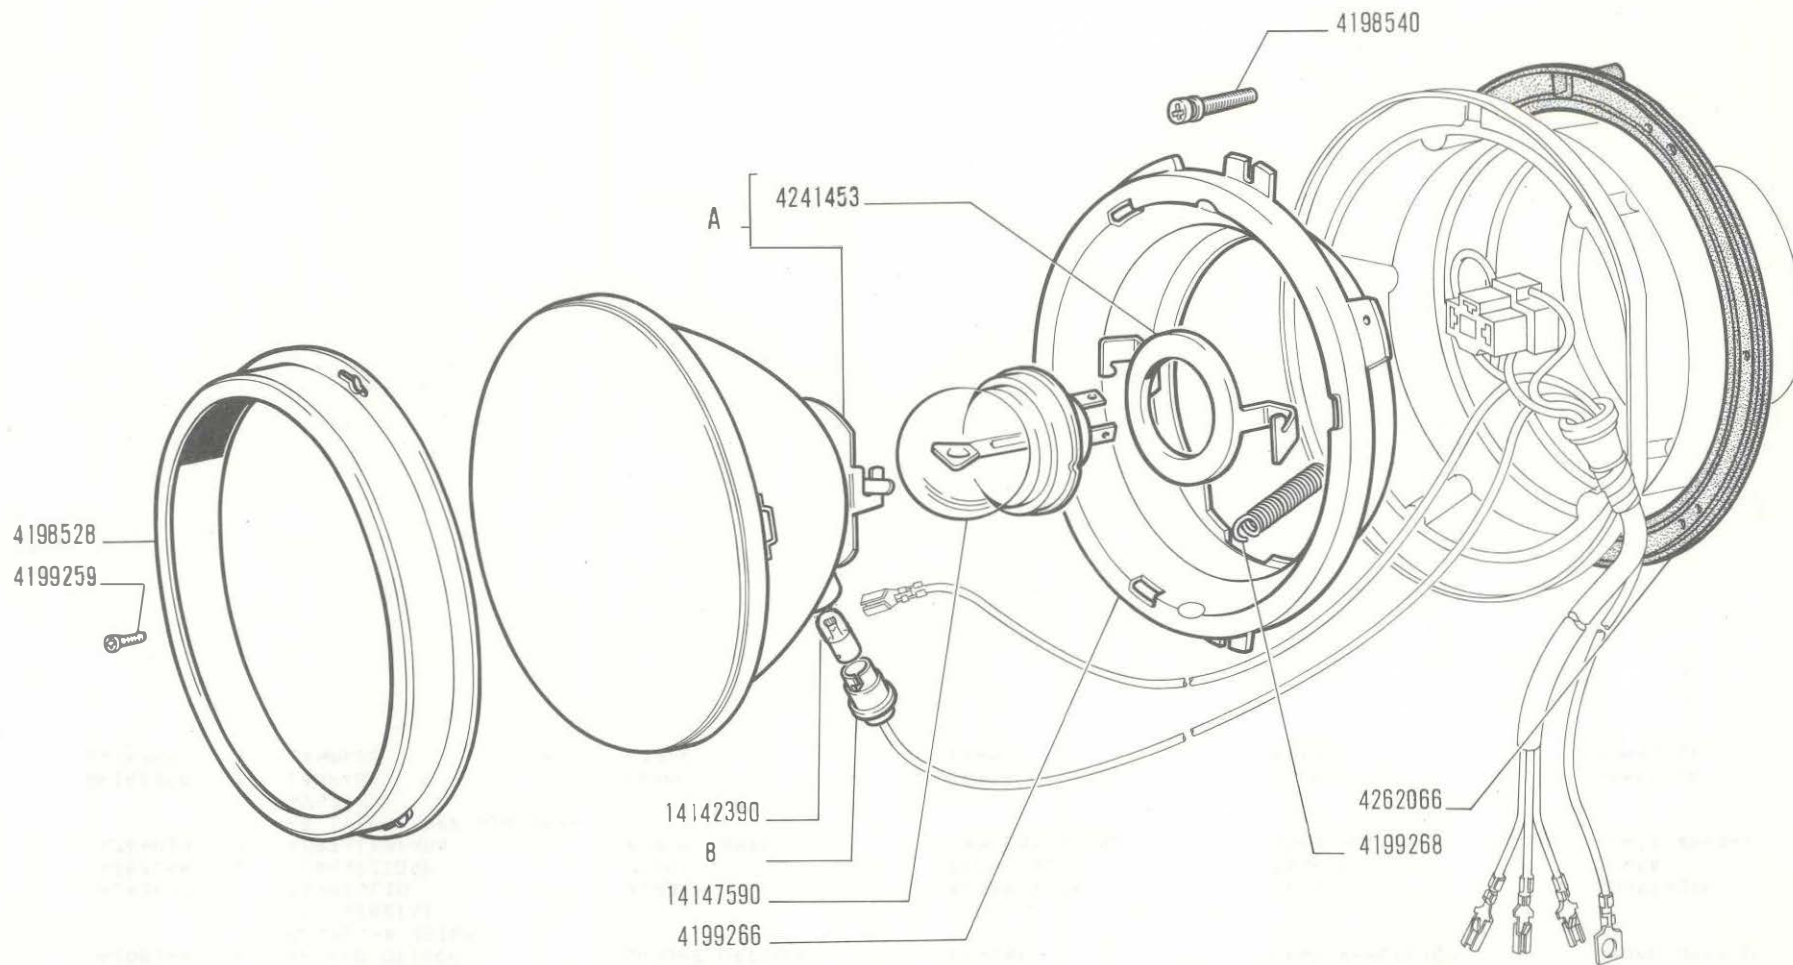

A B -Vedere elenco -Voir la liste -Siehe Tabelle -See list -Véase la lista

**850 Sport**

Projecteur  
Scheinwerfer

**PROIETTORE 4262161 - 4262173**


Headlamp  
Projector

1

**F6.29/12**

V-1971

MODIF.	N.ORDINAZ. Q.	DENOMINAZIONE	DESIGNATION	BENENNUNG	DESCRIPTION	DENOMINACIONES
	4198528 1	CORNICE	MONTURE	RAHMEN	FRAME	MARCO
	4198540 2	VITE DI REGOLAZIONE	VIS DE REGLAGE	EINSTELLSCHRAUBE	ADJ/SCREW	TORNILLO DE REGLAJE
	4199259 3	VITE	VIS	SCHRAUBE	SCREW	TORNILLO
	4199266 1	FLANGIA	BRIDE	FLANSCH	FLANGE	BRIDA
	4199268 1	MOLLA	RESSORT	FEDER	SPRING	RESORTE
	4204634 1	GRUPPO OTTICO COMPL.-A (SIEM) PER 4262173	GROUPE OPTIQUE	EINSATZ	LENS/REFLECTOR	GRUPO OPTICO
	4208144 1	GRUPPO OTTICO COMPL.-A (SIEM) PER 4262161	GROUPE OPTIQUE	EINSATZ	LENS/REFLECTOR	GRUPO OPTICO
	4241453 1	FERMAGLIO	AGRAFE	KLEMMSTUCK	CLIP	SUJETADOR
	4262066 1	GUARNIZIONE	JOINT	DICHTUNG	GASKET	JUNTA
	4264019 1	PORTALAMPADA -B (SIEM) PER 4262161- 4262173	PORTE-LAMPE	LAMPENFASSUNG	BULB HOLDER	PORTALAMPARA
	14142390 1	LAMPADA	LAMPE	LAMPE	BULB	BOMBILLA
	14147590 1	LAMPADA	LAMPE	LAMPE	BULB	BOMBILLA

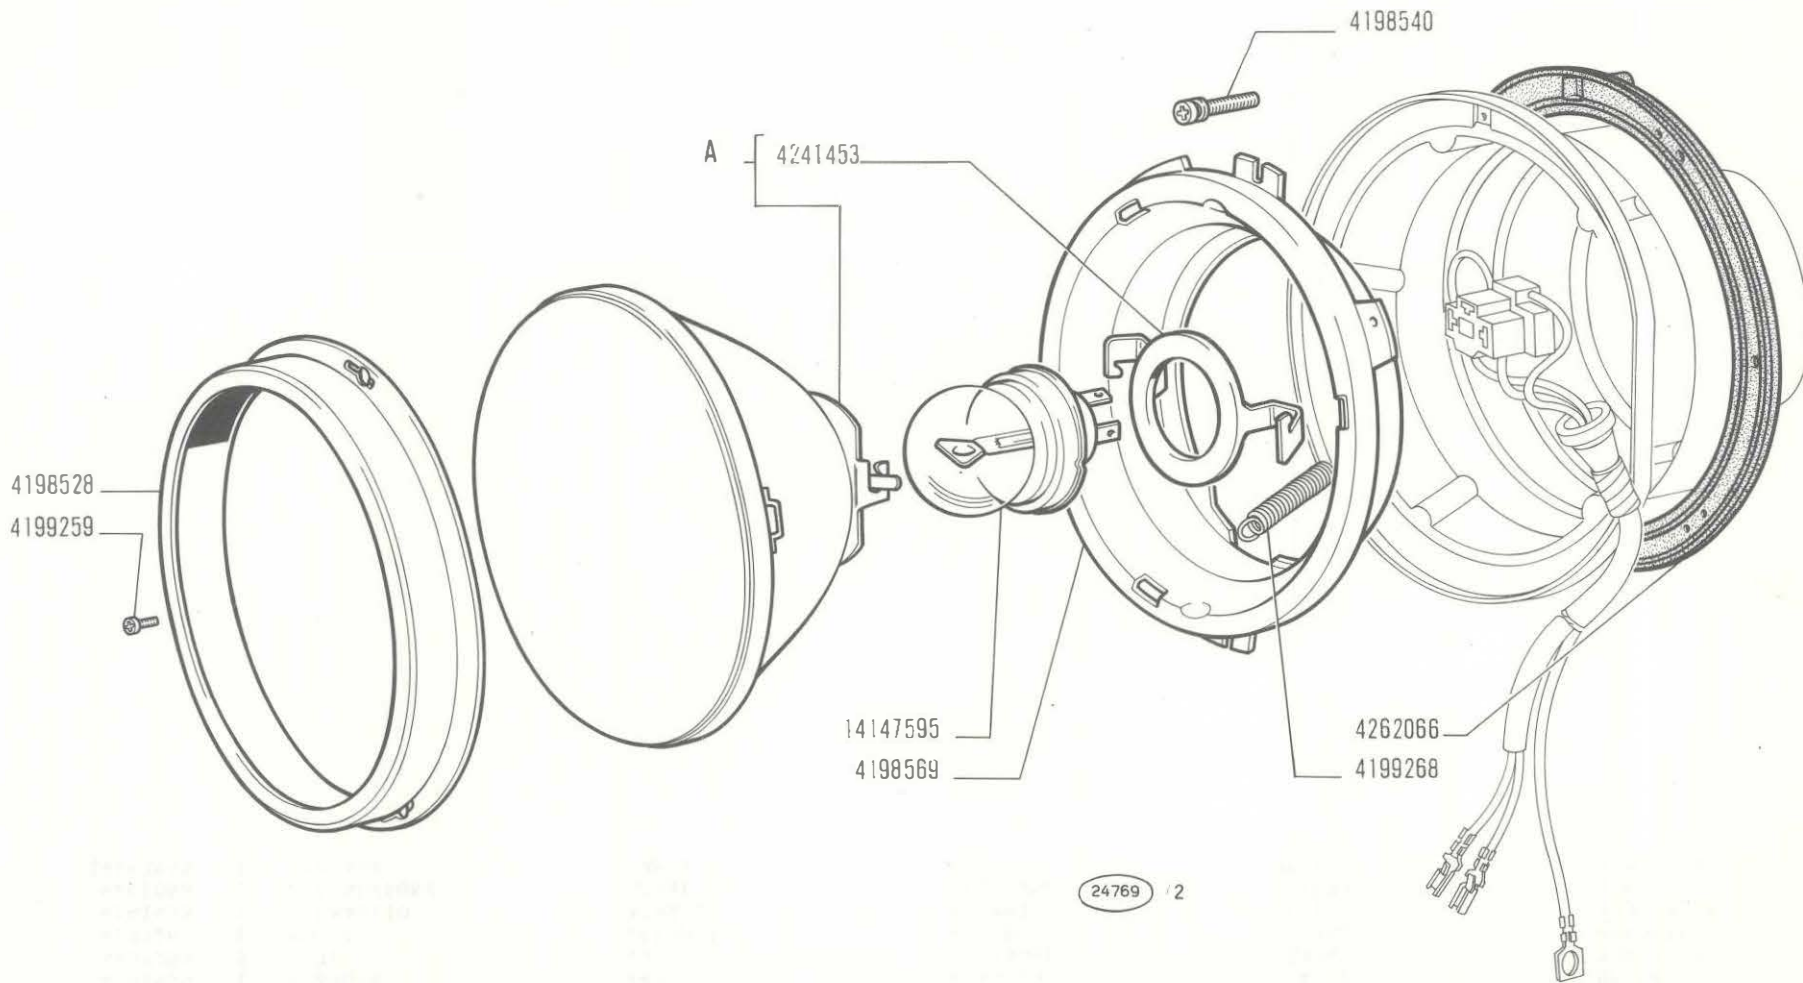

24769 / 2

A - Vedere elenco - Voir la liste - Siehe Tabelle - See list - Véase la lista

**850 Sport**

*Projecteur  
Scheinwerfer*

**PROIETTORE 4262195**

*Headlamp  
Projector*

1

**F6.29/13**


V-1971

FIAT 850 SPORT (1 ED - 2 AGG)

F629/13 (5-1971)

MODIF.	N.ORDINAZ. Q.	DENOMINAZIONE	DESIGNATION	BENENNUNG	DESCRIPTION	DENOMINACIONES
	4198528 1	CORNICE	MONTURE	RAHMEN	FRAME	MARCO
	4198540 2	VITE DI REGOLAZIONE	VIS DE REGLAGE	EINSTELLSCHRAUBE	ADJ/SCREW	TORNILLO DE REGLAJE
	4198561 1	GRUPPO OTTICO COMPL.-A (CARELLO)	GROUPE OPTIQUE	EINSATZ	LENS/REFLECTOR	GRUPO OPTICO
	4198569 1	FLANGIA	BRIDE	FLANSCH	FLANGE	BRIDA
	4199259 3	VITE	VIS	SCHRAUBE	SCREW	TORNILLO
	4199268 1	MOLLA	RESSORT	FEDER	SPRING	RESORTE
	4241453 1	FERMAGLIO	AGRAFE	KLEMMSTUCK	CLIP	SUJETADOR
	4262066 1	GUARNIZIONE	JOINT	DICHTUNG	GASKET	JUNTA
	14147595 1	LAMPADA	LAMPE	LAMPE	BULB	BOMBILLA



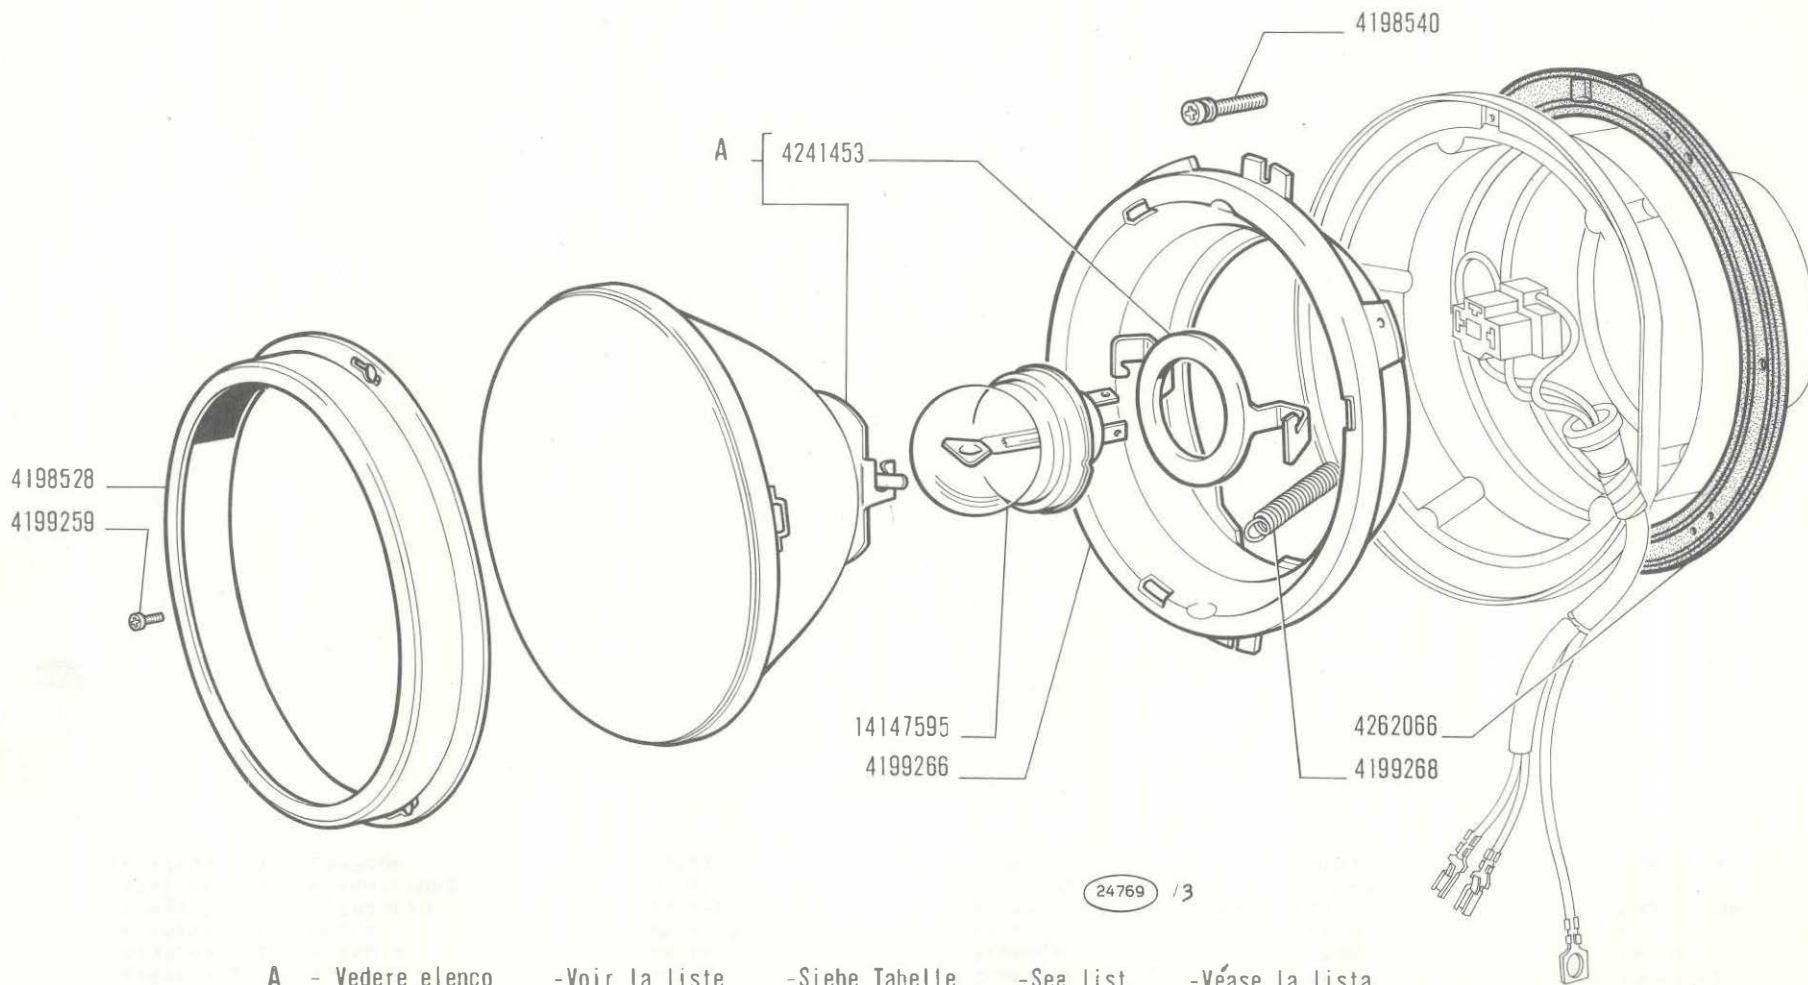

**850 Sport**

Projecteur  
Scheinwerfer

**PROIETTORE 4262198**

Headlamp  
Projector

1

**F6.29/14**

V-1971




F629/14 (5-1971)

FIAT 850 SPORT (1 ED - 2 AGG)

MODIF.	N.ORDINAZ.	Q.	DENOMINAZIONE	DESIGNATION	BENENNUNG	DESCRIPTION	DENOMINACIONES
	4198528	1	CORNICE	MONTURE	RAHMEN	FRAME	MARCO
	4198530	1	GRUPPO OTTICO COMPL.-A (CARELLO)	GROUPE OPTIQUE	EINSATZ	LENS/REFLECTOR	GRUPO OPTICO
	4198540	2	VITE DI REGOLAZIONE	VIS DE REGLAGE	EINSTELLSCHRAUBE	ADJ/SCREW	TORNILLO DE REGLAJE
	4199259	3	VITE	VIS	SCHRAUBE	SCREW	TORNILLO
	4199266	1	FLANGIA	BRIDE	FLANSCH	FLANGE	BRIDA
	4199268	1	MOLLA	RESSORT	FEDER	SPRING	RESORTE
	4241453	1	FERMAGLIO	AGRAFE	KLEMMSTUCK	CLIP	SUJETADOR
	4262066	1	GUARNIZIONE	JOINT	DICHTUNG	GASKET	JUNTA
	14147595	1	LAMPADA	LAMPE	LAMPE	BULB	BOMBILLA



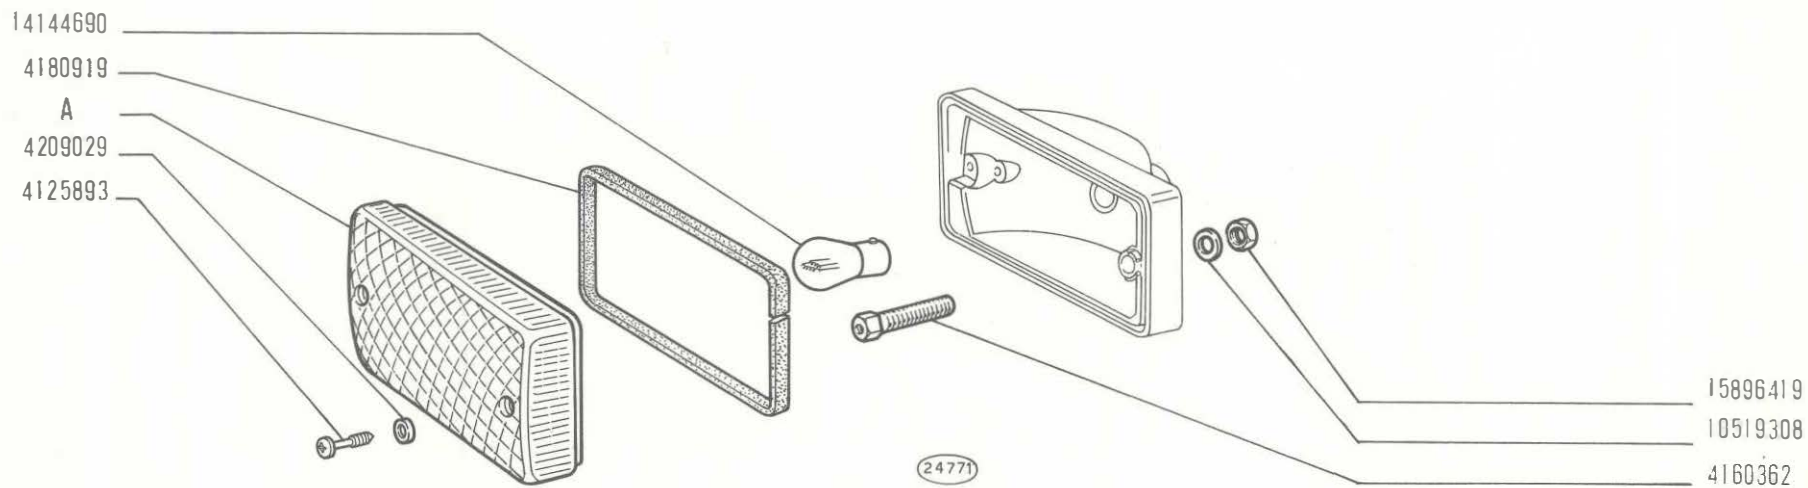

A - Vedere elenco - Voir la liste - Siehe Tabelle - See list - Véase la lista

**850 Sport**

**FANALE ANTERIORE 4192940**

**F6.32**

- Lanterne AV
- Vordere Leuchte

- Front Lamp
- Lámpara anterior

V-1971

FIAT 850 SPORT (1 ED - 2 AGG)



F632

(5-1971)

MODIF.	N.ORDINAZ. Q.	DENOMINAZIONE	DESIGNATION	BENENNUNG	DESCRIPTION	DENOMINACIONES
	4125893 2	VITE	VIS	SCHRAUBE	SCREW	TORNILLO
	4160362 2	PERNO	AXE	BOLZEN	PIN	PASADOR
	4180918 1	TRASPARENTE -A (STARS)	TRANSPARENT	LICHTSCHEIBE	LENS	TAPA TRANSLUCIDA
	4180919 1	GUARNIZIONE	JOINT	DICHTUNG	GASKET	JUNTA
	4209029 2	ROSETTA PIANA	RONDELLE	SCHEIBE	WASHER	ARANDELA
	10519308 2	ROSETTA PIANA	RONDELLE	SCHEIBE	WASHER	ARANDELA
	14144690 1	LAMPADA	LAMPE	LAMPE	BULB	BOMBILLA
	15896419 2	DADO	ECROU	MUTTER	NUT	TUERCA



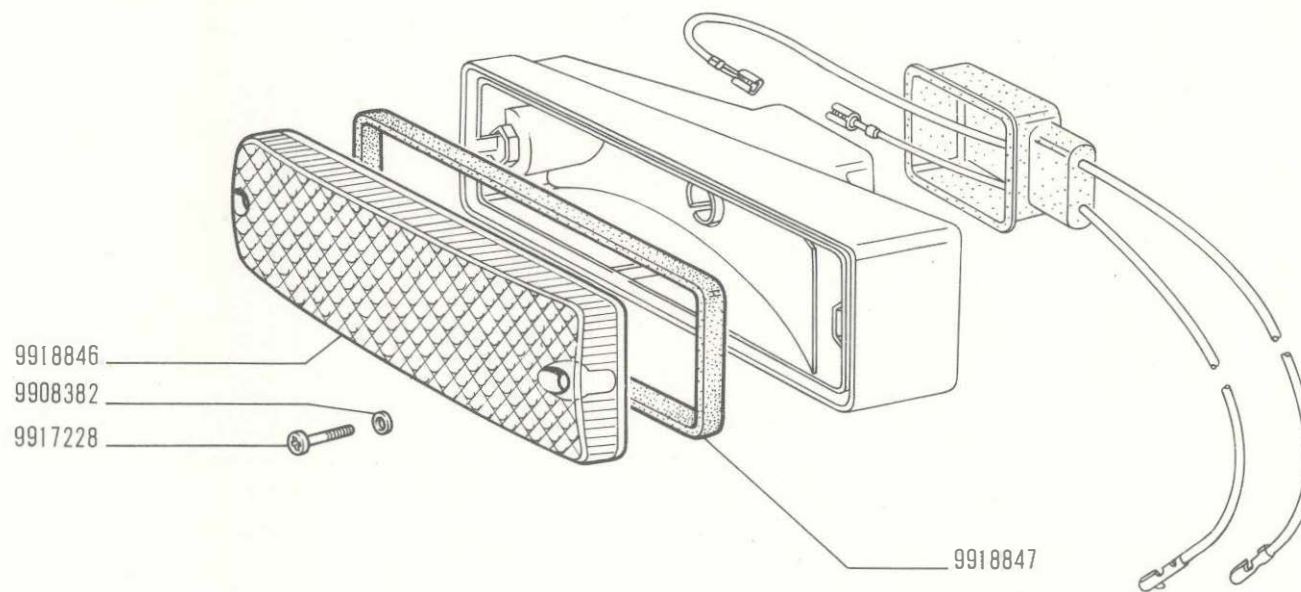

13493

**850 Spert**

**FANALE ANTERIORE 4186144 (Carello)**

**F6.32/1**

- Lanterne AV
- Vordere Leuchte


- Front Lamp
- Lámpara anterior

IV-1968

modif.	n. ordinaz.	quant.	Denominazione	Désignation	Benennung	Description	Denominaciones
	9908382	2	Rosetta piana	Rondelle	Scheibe	Washer	Arandela
	9917228	2	Vite	Vis	Schraube	Screw	Tornillo
	9918846	1	Trasparente	Transparent	Lichtscheibe	lens	Tapa translúcida
	9918847	1	Guarnizione	Joint	Dichtung	Gasket	Junta

F6.32/1



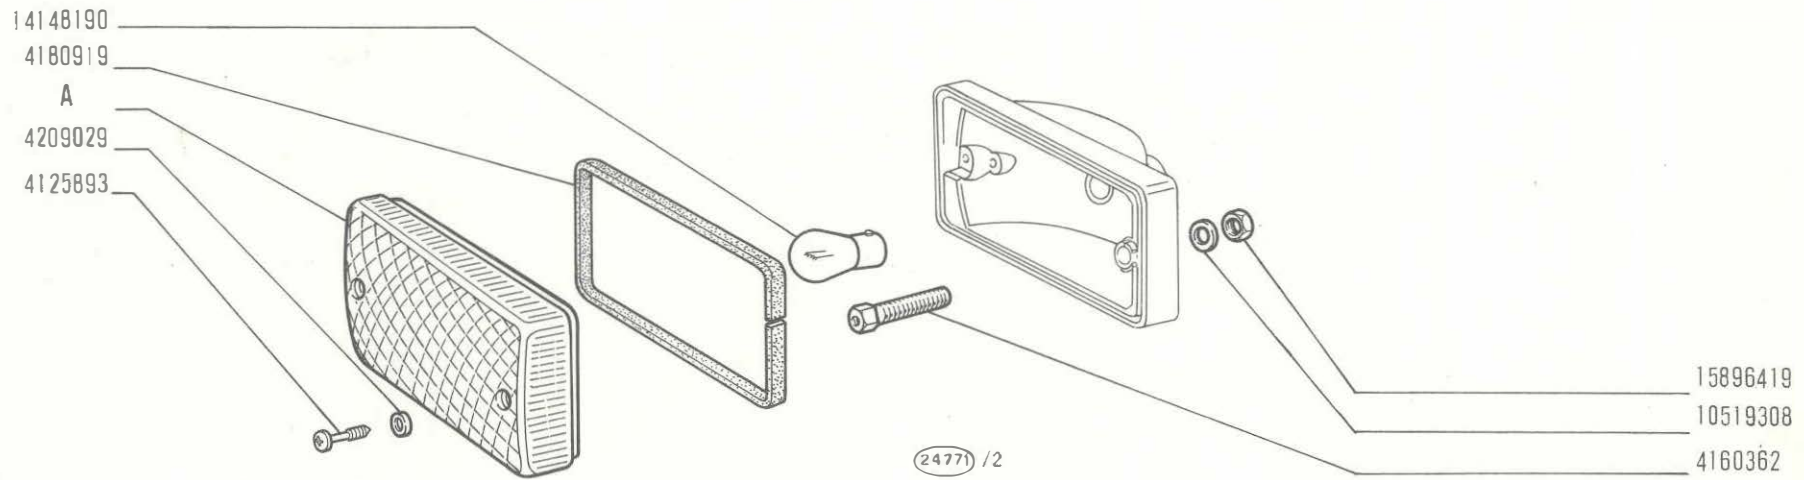

A - Vedere elenco - Voir la liste - Siehe Tabelle - See list - Véase la lista

**850 Sport**

Lanterne AV  
Vordere Leuchte

**FANALE ANTERIORE 4193034**

Front Lamp  
Lámpara anterior

1

**F6.32/2**


V-1971

FIAT 850 SPORT (1 ED - 2 AGG)

F632/ 2 (5-1971)

MODIF.	N.ORDINAZ. Q.	DENOMINAZIONE	DESIGNATION	BENENNUNG	DESCRIPTION	DENOMINACIONES
	4125893 2	VITE	VIS	SCHRAUBE	SCREW	TORNILLO
	4160362 2	PERNO	AXE	BOLZEN	PIN	PASADOR
	4180919 1	GUARNIZIONE	JOINT	DICHTUNG	GASKET	JUNTA
	4183762 1	TRASPARENTE -A (STARS)	TRANSPARENT	LICHTSCHEIBE	LENS	TAPA TRANSLUCIDA
	4209029 2	ROSETTA PIANA	RONDELLE	SCHEIBE	WASHER	ARANDELA
	10519308 2	ROSETTA PIANA	RONDELLE	SCHEIBE	WASHER	ARANDELA
	14148190 1	LAMPADA	LAMPE	LAMPE	BULB	BOMBILLA
	15896419 2	DADO	ECROU	MUTTER	NUT	TUERCA



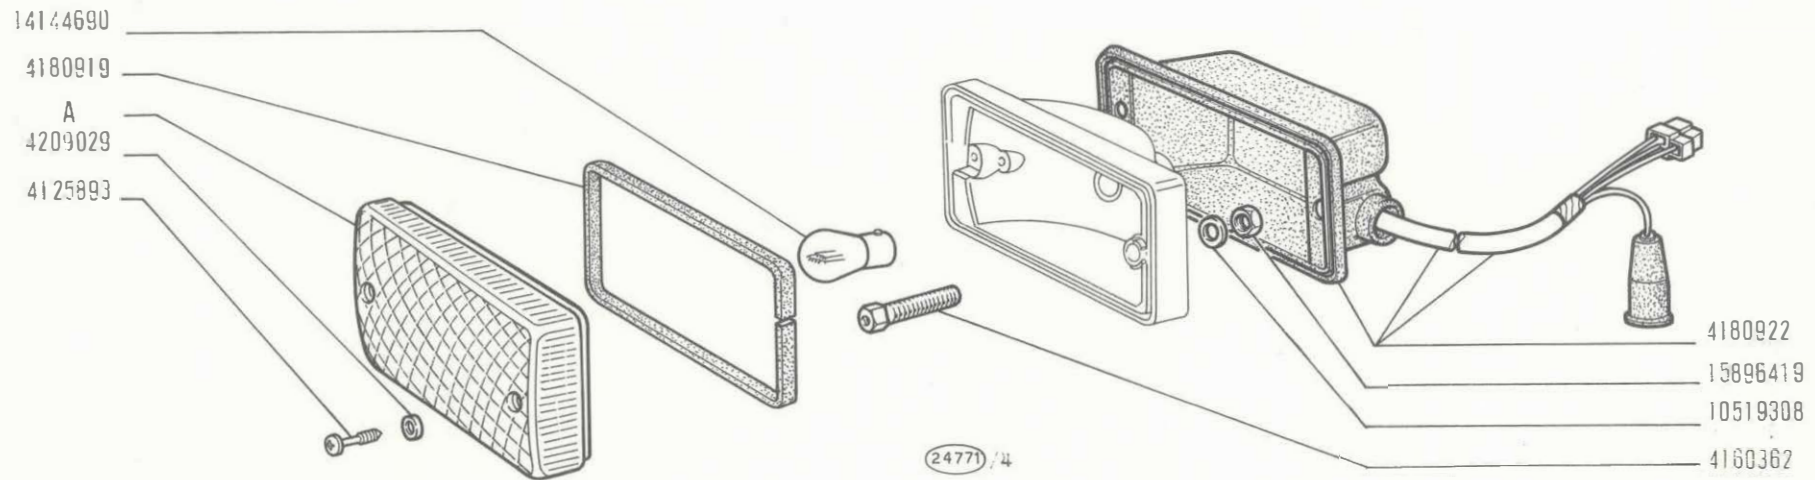

A - Vedere elenco - Voir la lista - Siehe Tabelle - See list - Véase la lista

**850 Sport**

*Lanterne AV  
 Vordere Leuchte*

**FANALE ANTERIORE 4180917**

*Front Lamp  
 Lámpara anterior*

1

**F6.32/3**

V-1971




FIAT 850 SPORT (1 ED - 2 AGG)

F632/ 3 (5-1971)

MODIF.	N.ORDINAZ.	Q.	DENOMINAZIONE	DESIGNATION	BENENNUNG	DESCRIPTION	DENOMINACIONES
	4125893	2	VITE	VIS	SCHRAUBE	SCREW	TORNILLO
	4160362	2	PERNO	AXE	BOLZEN	PIN	PASADOR
	4180918	1	TRASPARENTE -A (STARS)	TRANSPARENT	LICHTSCHEIBE	LENS	TAPA TRANSLUCIDA
	4180919	1	GUARNIZIONE	JOINT	DICHTUNG	GASKET	JUNTA
	4180922	1	GUARNIZIONE	JOINT	DICHTUNG	GASKET	JUNTA
	4209029	2	ROSETTA PIANA	RONDELLE	SCHEIBE	WASHER	ARANDELA
	10519308	2	ROSETTA PIANA	RONDELLE	SCHEIBE	WASHER	ARANDELA
	14144690	1	LAMPADA	LAMPE	LAMPE	BULB	BOMBILLA
	15896419	2	DADO	ECROU	MUTTER	NUT	TUERCA



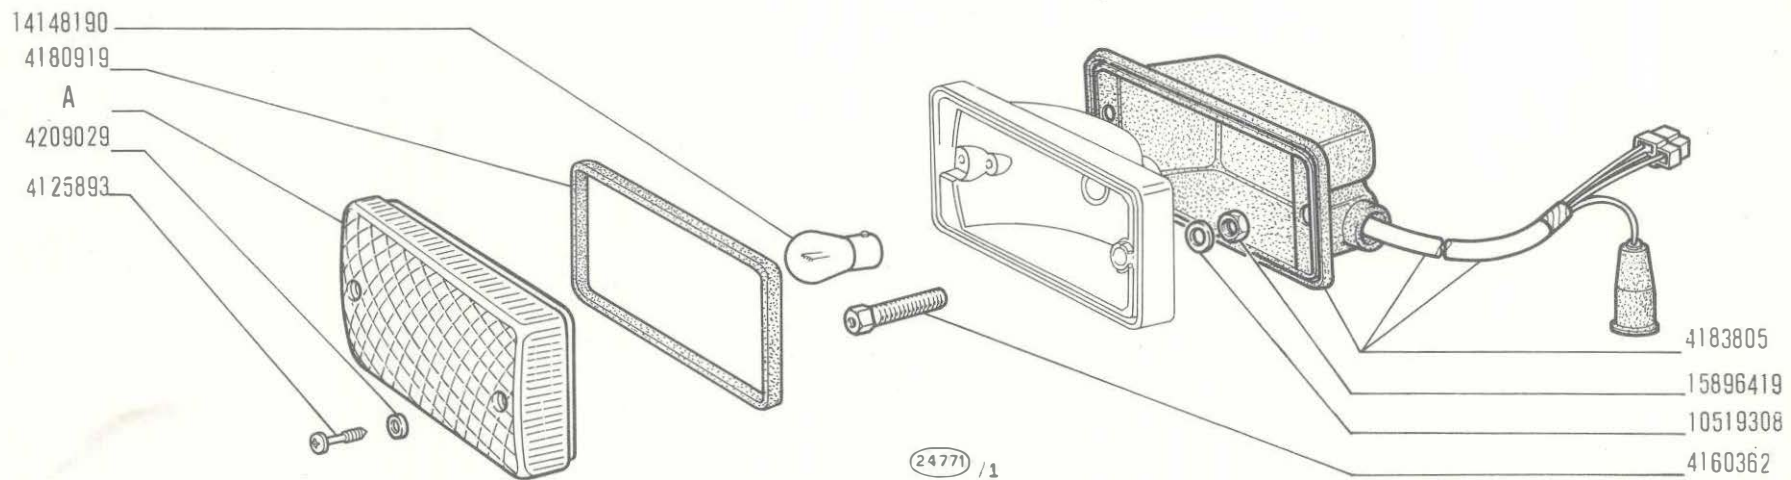

A - Vedere elenco - Voir la liste - Siehe Tabelle - See list - Véase la lista

850 Sport

Lanterne AV  
Vordere Leuchte

FANALE ANTERIORE 4183761

Front Lamp  
Lámpara anterior

1

F6.32/4

V-1971


FIAT 850 SPORT (1 ED - 2 AGG)

F632/ 4 (5-1971)

MODIF.	N.ORDINAZ. Q.	DENOMINAZIONE	DESIGNATION	BENENNUNG	DESCRIPTION	DENOMINACIONES
	4125893 2	VITE	VIS	SCHRAUBE	SCREW	TORNILLO
	4160362 2	PERNO	AXE	BOLZEN	PIN	PASADOR
	4180919 1	GUARNIZIONE	JOINT	DICHTUNG	GASKET	JUNTA
	4183762 1	TRASPARENTE -A (STARS)	TRANSPARENT	LICHTSCHEIBE	LENS	TAPA TRANSLUCIDA
	4183805 1	GUARNIZIONE	JOINT	DICHTUNG	GASKET	JUNTA
	4209029 2	ROSETTA PIANA	RONDELLE	SCHEIBE	WASHER	ARANDELA
	10519308 2	ROSETTA PIANA	RONDELLE	SCHEIBE	WASHER	ARANDELA
	14148190 1	LAMPADA	LAMPE	LAMPE	BULB	BOMBILLA
	15896419 2	DADO	ECROU	MUTTER	NUT	TUERCA



9915328 d  
9915329 s  
9915326 d  
9915327 s

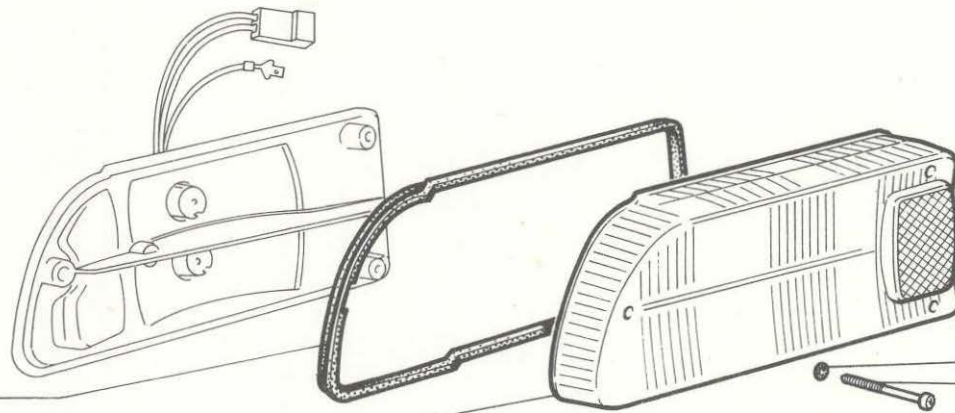

9908382  
9915325

9908382  
9915321

5070

**850 Sport**

**FANALE POSTERIORE** d 4132094, s 4132095 (Carello)


- Lanterne AR
- Schlussleuchte


- Tail Lamp
- Lámpara posterior

**F6.34**

modif.	n. ordinaz.	quant.	Denominazione	Désignation	Benennung	Description	Denominaciones
	9908382	3	Rosetta tenuta	Joint	Dichtring	Gasket	Junta
	9915321	1	Vite	Vis	Schraube	Screw	Tornillo
	9915325	2	Vite	Vis	Schraube	Screw	Tornillo
	9915326	1	Trasparente d	Transparent	Lichtscheibe	Lens	Tapa translúcida
	9915327	1	Trasparente s	Transparent	Lichtscheibe	Lens	Tapa translúcida
	9915328	1	Guarnizione d	Joint	Dichtung	Gasket	Junta
	9915329	1	Guarnizione s	Joint	Dichtung	Gasket	Junta

F6.34



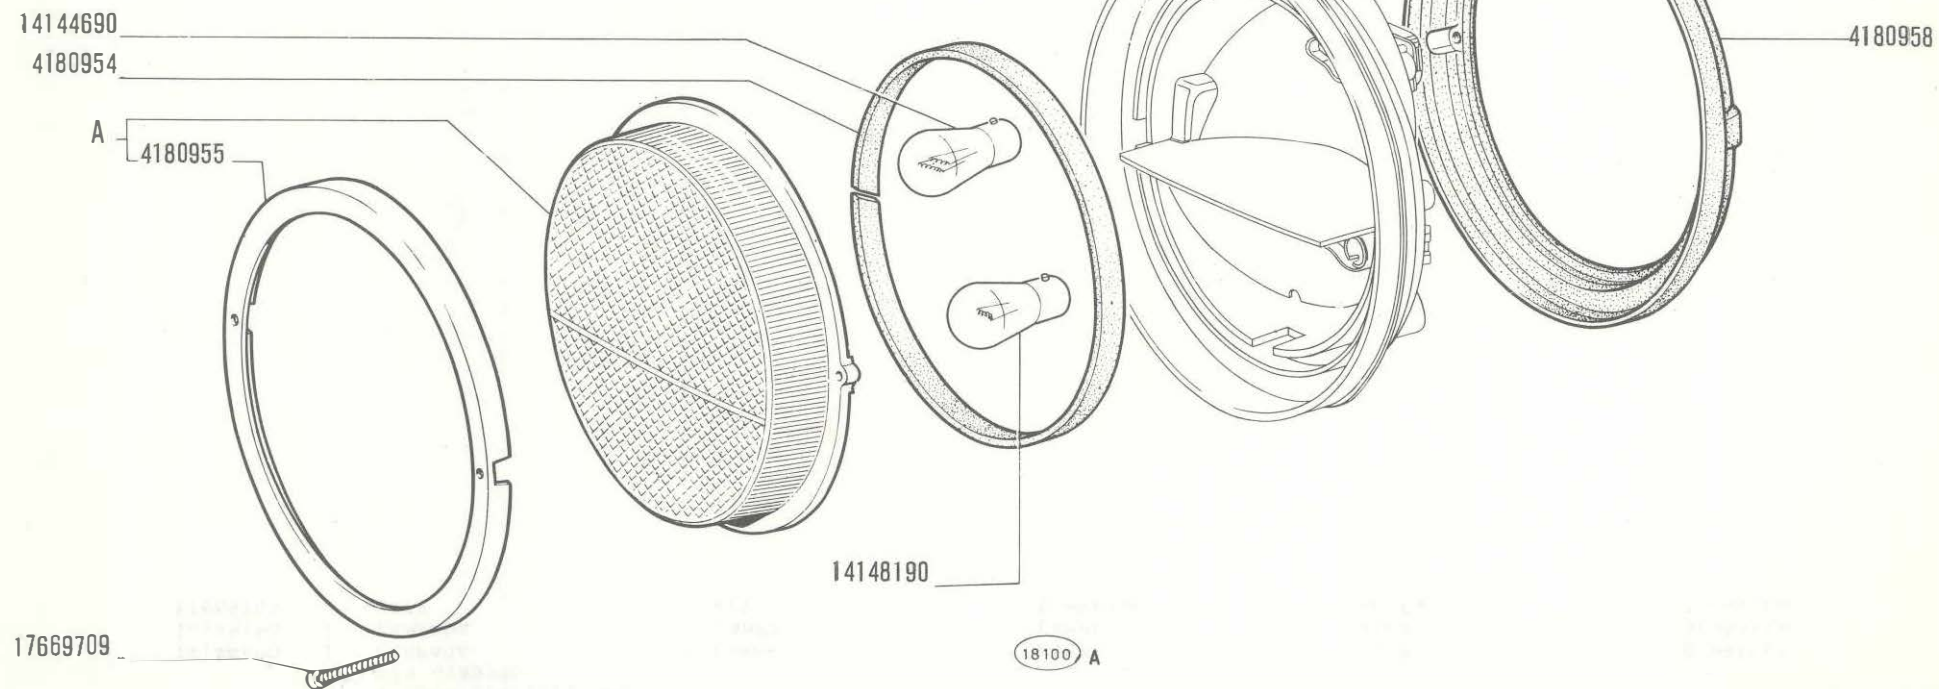

A -Vedere elenco -Voir la liste -Siehe Tabelle -See list -Véase la lista

**850 Sport**

**FANALE POSTERIORE 4180948 - 4180950**

- Lanterne AR
- Schlussleuchte

- Tail Lamp
- Lámpara posterior

**F6.34/1**

V-1971


890 3404

FIAT 850 SPORT (1 ED - 2 AGG)

F634/ 1 (5-1971)

MODIF.	N.ORDINAZ. Q.	DENOMINAZIONE	DESIGNATION	BENENNUNG	DESCRIPTION	DENOMINACIONES
	4180951 1	TRASPARENTE A COMPL.(STARS) PER 4180948	TRANSPARENT	LICHTSCHEIBE	LENS	TAPA TRANSLUCIDA
	4180954 1	ANELLO TENUTA	JOINT	DICHTRING	SEAL	JUNTA
	4180955 1	ANELLO	BAGUE	RING	RING	ANILLO
	4180958 1	GUARNIZIONE	JOINT	DICHTUNG	GASKET	JUNTA
	4206468 1	TRASPARENTE A COMPL.(ALTISSIMO) PER 4180950	TRANSPARENT	LICHTSCHEIBE	LENS	TAPA TRANSLUCIDA
	14144690 1	LAMPADA	LAMPE	LAMPE	BULB	BOMBILLA
	14148190 1	LAMPADA	LAMPE	LAMPE	BULB	BOMBILLA
	17669709 2	VITE	VIS	SCHRAUBE	SCREW	TORNILLO



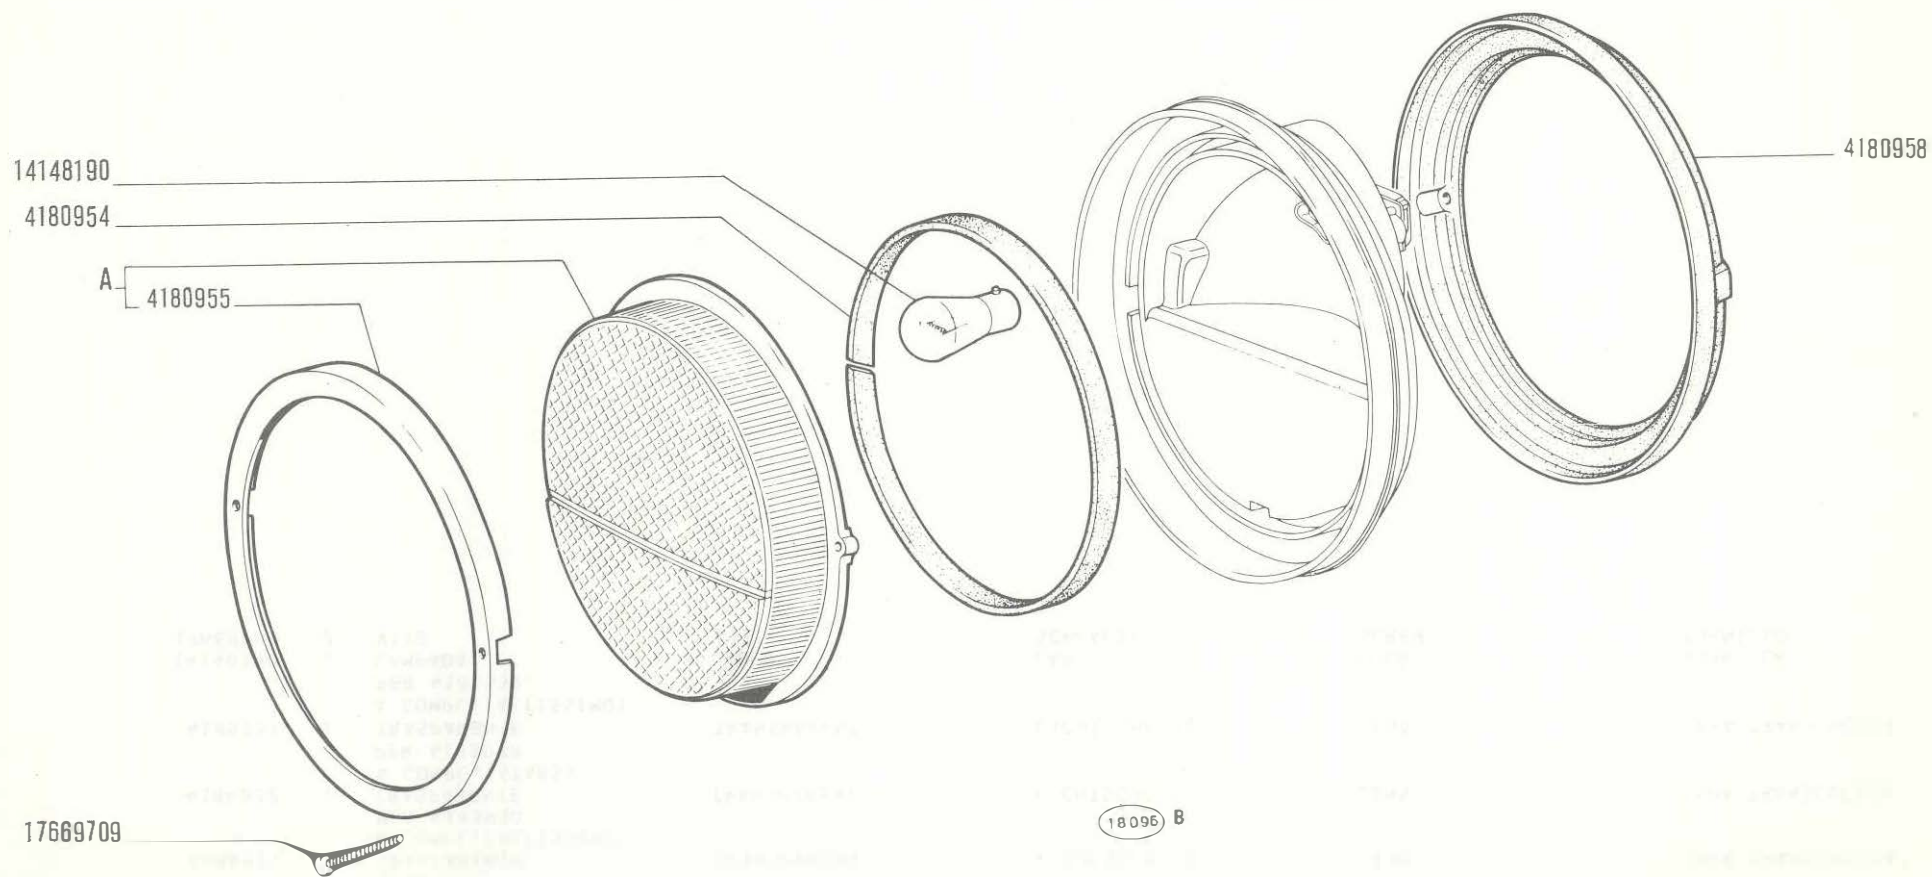

A -Vedere elenco -Voir la liste -Siehe Tabelle -See list -Véase la lista

**850 Sport**

**FANALE RETROMARCIA 4181537 - 4181539 - 4183978 - 4183980**

*Feu de recul  
Rückfahrleuchte*

*Back-up Lamp  
Lâmpara de marcha atrás*

3

**F6.34/2**


V-1971



FIAT 850 SPORT (1 ED - 2 AGG)

F634/ 2 (5-1971)

MODIF.	N.ORDINAZ.	Q.	DENOMINAZIONE	DESIGNATION	BENENNUNG	DESCRIPTION	DENOMINACIONES
	4180954	1	ANELLO TENUTA	JOINT	DICHTRING	SEAL	JUNTA
	4180955	1	ANELLO	BAGUE	RING	RING	ANILLO
	4180958	1	GUARNIZIONE	JOINT	DICHTUNG	GASKET	JUNTA
	4181540	1	TRASPARENTE A COMPL.(STARS) PER 4181537	TRANSPARENT	LICHTSCHEIBE	LENS	TAPA TRANSLUCIDA
	4184824	1	TRASPARENTE A COMPL.(ALTISSIMO) PER 4183980	TRANSPARENT	LICHTSCHEIBE	LENS	TAPA TRANSLUCIDA
	4184832	1	TRASPARENTE A COMPL.(STARS) PER 4183978	TRANSPARENT	LICHTSCHEIBE	LENS	TAPA TRANSLUCIDA
	4185337	1	TRASPARENTE A COMPL.(ALTISSIMO) PER 4181539	TRANSPARENT	LICHTSCHEIBE	LENS	TAPA TRANSLUCIDA
	14148190	1	LAMPADA	LAMPE	LAMPE	BULB	BOMBILLA
	17669709	2	VITE	VIS	SCHRAUBE	SCREW	TORNILLO

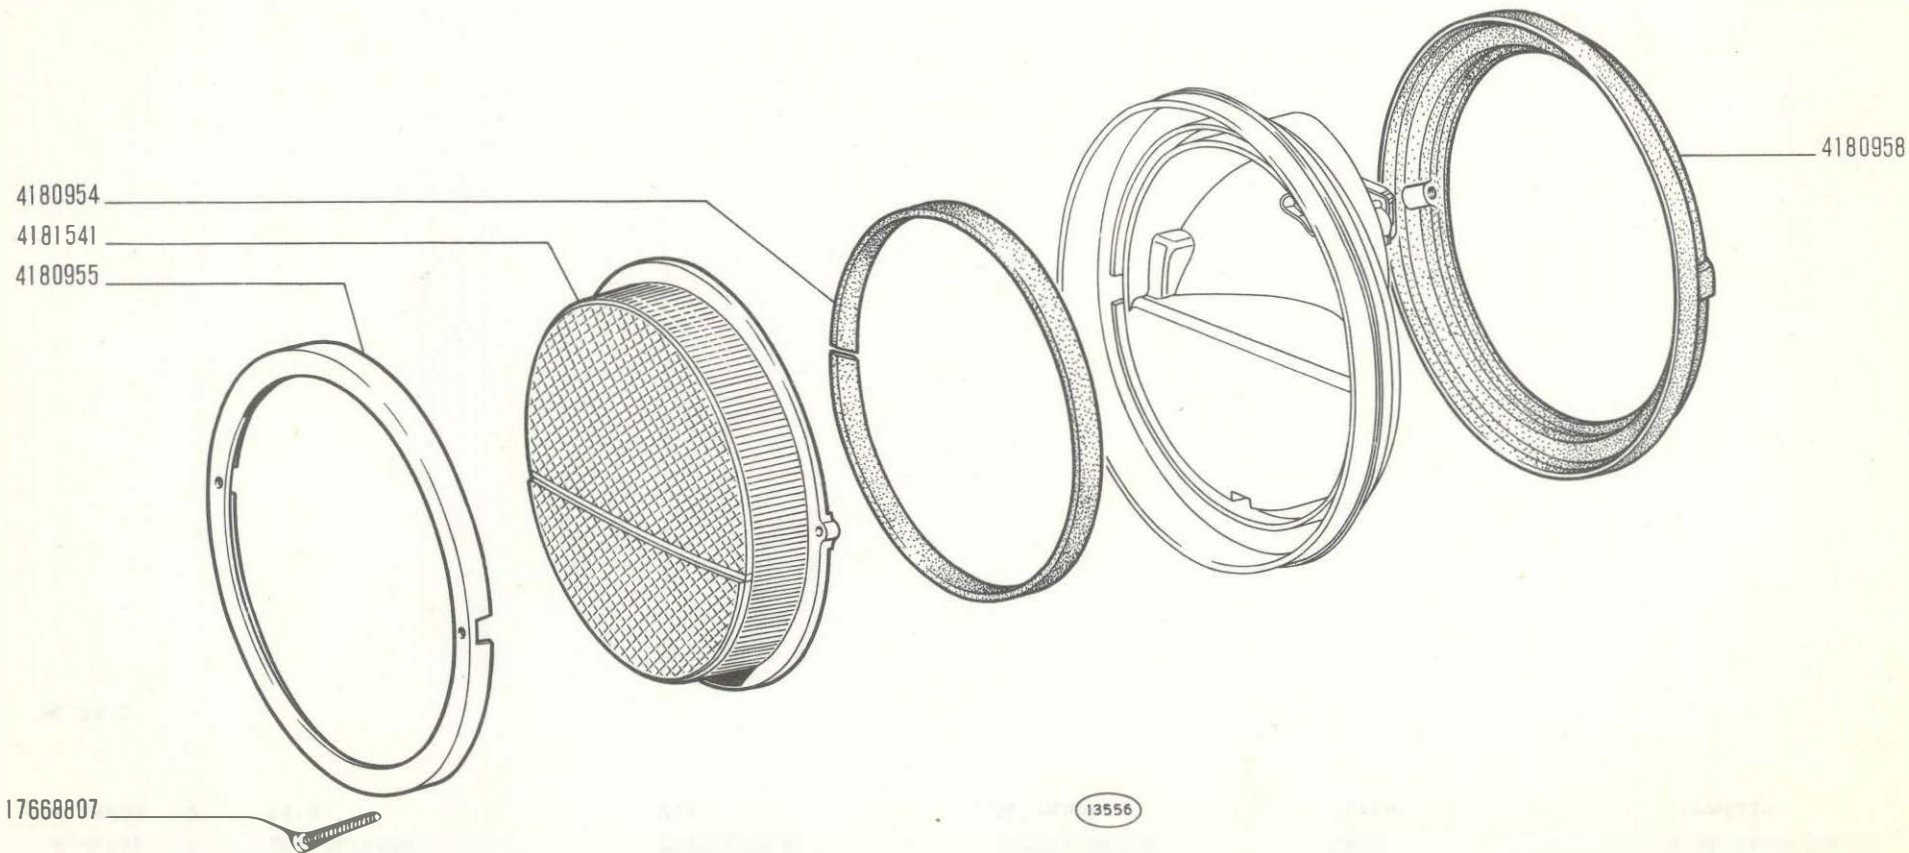

**850 Sport**

**FANALE RETROMARCIA 4181536 (Stars)**

- Feu de recul
- Rückfahrleuchte


- Back-up Lamp
- Lámpara de marcha atrás


**F6.34/3**

IV-1968

modif.	n. ordinaz.	quant.	Denominazione	Désignation	Benennung	Description	Denominaciones
	4180954	1	Anello tenuta	Joint	Dichtring	Seal	Junta
	4180955	1	Anello	Bague	Ring	Ring	Anillo
	4180958	1	Guarnizione	Joint	Dichtung	Gasket	Junta
	4181541	1	Trasparente	Transparent	Lichtscheibe	Lens	Tapa translúcida
	17668807	2	Vite	Vis	Schraube	Screw	Tornillo

F6.34/3



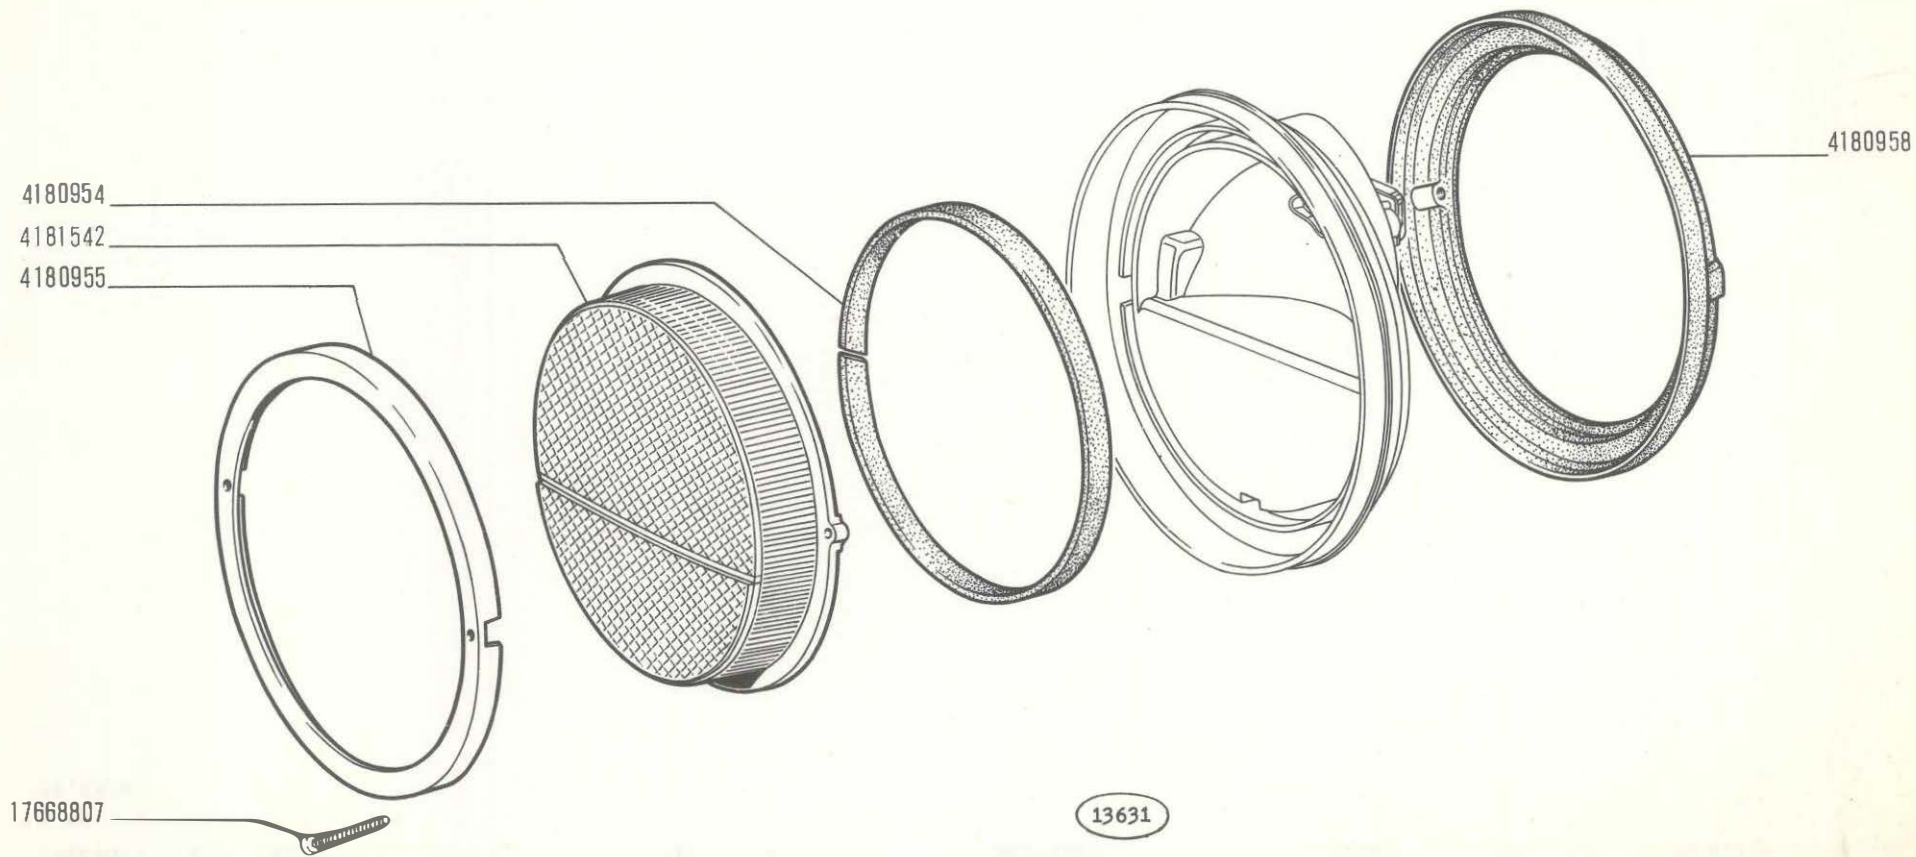

**850 Sport**

**FANALE RETROMARCIA 4181538 (Altissimo)**

- Feu de recul
- Rückfahrleuchte


- Back-up Lamp
- Lámpara de marcha atrás


**F6.34/4**

IV-1968

modif.	n. ordinaz.	quant.	Denominazione	Désignation	Benennung	Description	Denominaciones
	4180954	1	Anello tenuta	Joint	Dichtring	Seal	Junta
	4180955	1	Anello	Bague	Ring	Ring	Anillo
	4180958	1	Guarnizione	Joint	Dichtung	Gasket	Junta
	4181542	1	Trasparente	Transparent	Lichtscheibe	Lens	Tapa translúcida
	17668807	2	Vite	Vis	Schraube	Screw	Tornillo

F6.34/4



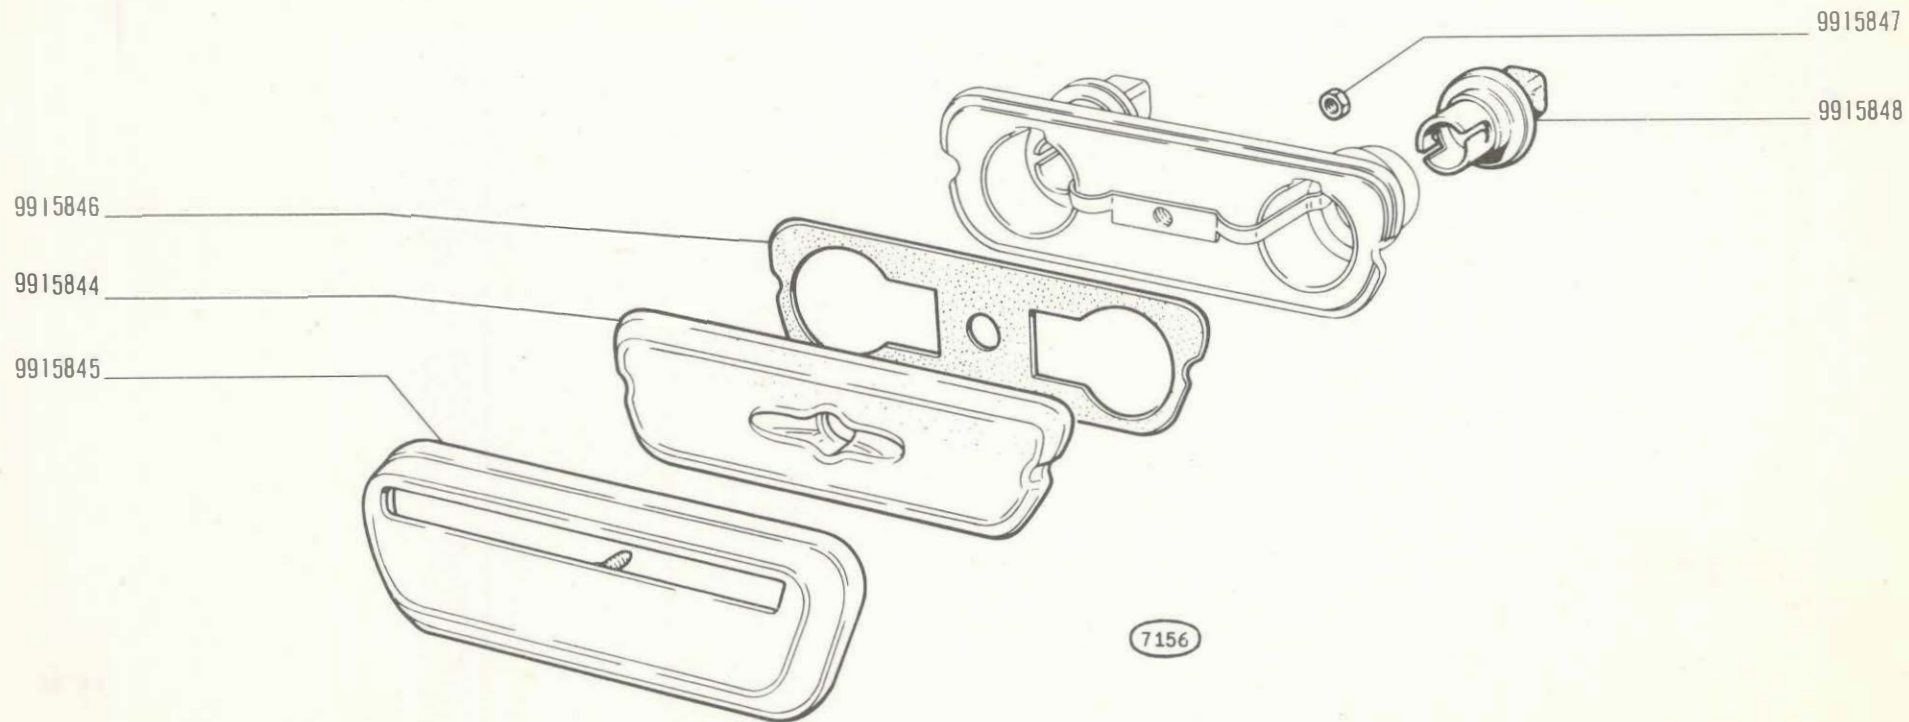

**850 Sport**

**FANALE TARGA 4147284 (Stars)**

- Feu de plaque
- Nummernschildleuchte

- Number Plate Lamp
- Lámpara de matrícula


**F6.35**

IV-1968

modif.	n. ordinaz.	quant.	Denominazione	Désignation	Benennung	Description	Denominaciones
	9915844	1	Trasparente	Transparent	Lichtscheibe	lens	Tapa translúcida
	9915845	1	Cornice	Monture	Rahmen	Frame	Marco
	9915846	1	Guarnizione	Joint	Dichtung	Gasket	Junta
	9915847	1	Dado	Écrou	Mutter	Nut	Tuerca
	9915848	2	Porta lampada	Porte-lampe	Lampenfassung	Bulb holder	Porta lámpara

F6.35



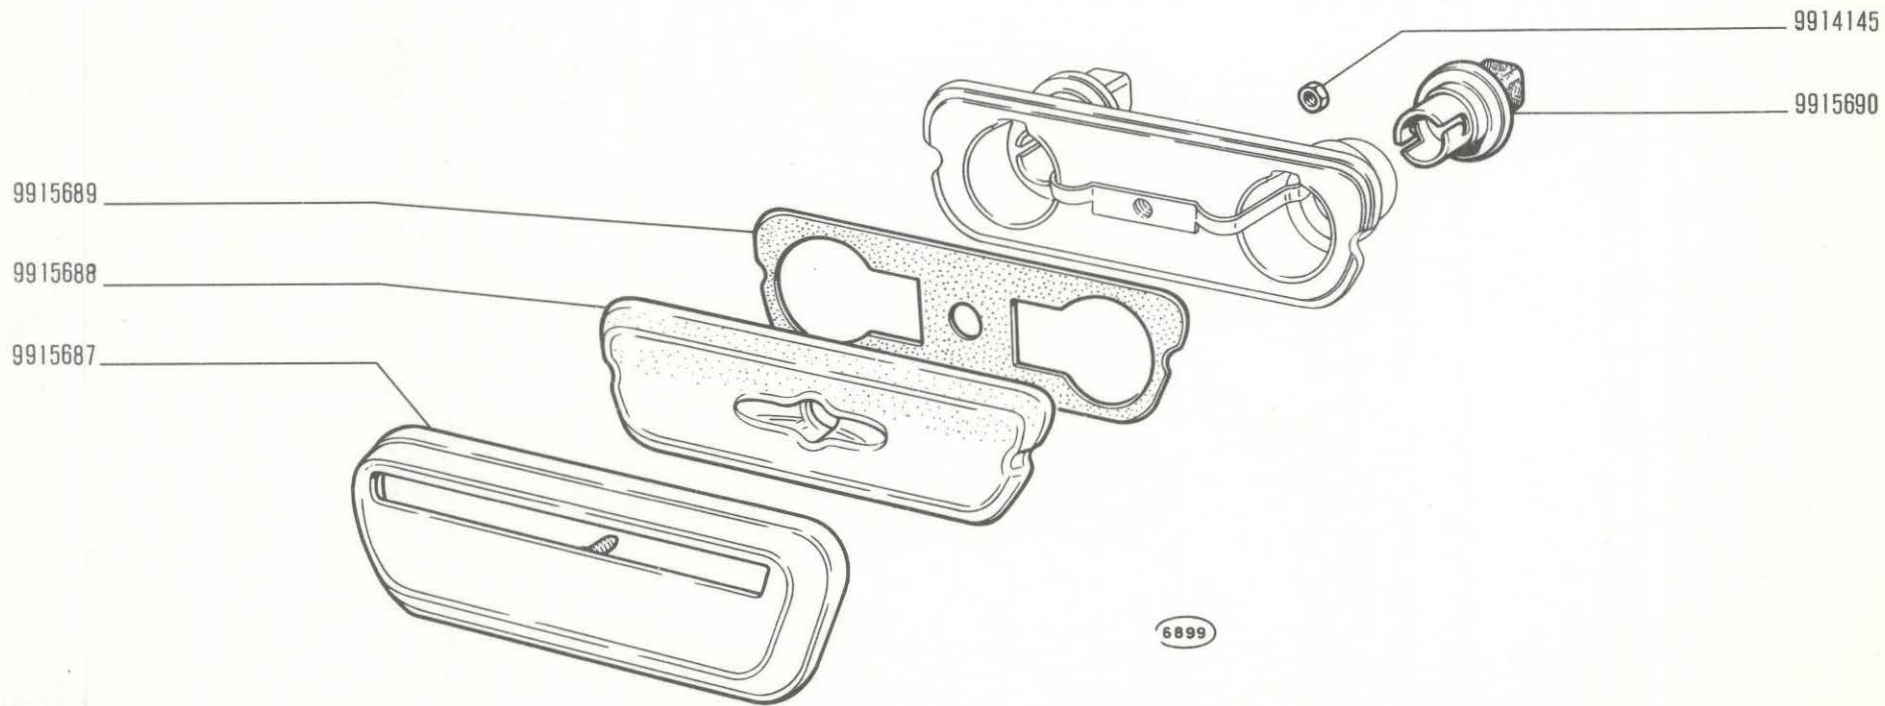

**850 Sport**

- *Feu de plaque*
- *Nummernschildleuchte*

**FANALE TARGA 4147285 (Altissimo)**

- *Number Plate Lamp*
- *Lámpara de matrícula*

**F6.35/1**


*IV-1968*



modif.	n. ordinaz.	quant.	Denominazione	Désignation	Benennung	Description	Denominaciones
	9914145	1	Dado	Écrou	Mutter	Nut	Tuerca
	9915687	1	Cornice	Monture	Rahmen	Frame	Marco
	9915688	1	Trasparente	Transparent	Lichtscheibe	Iens	Tapa translúcida
	9915689	1	Guarnizione	Joint	Dichtung	Gasket	Junta
	9915690	2	Porta lampada	Porte-lampe	Lampenfassung	Bulb holder	Porta lámpara

F6.35/1



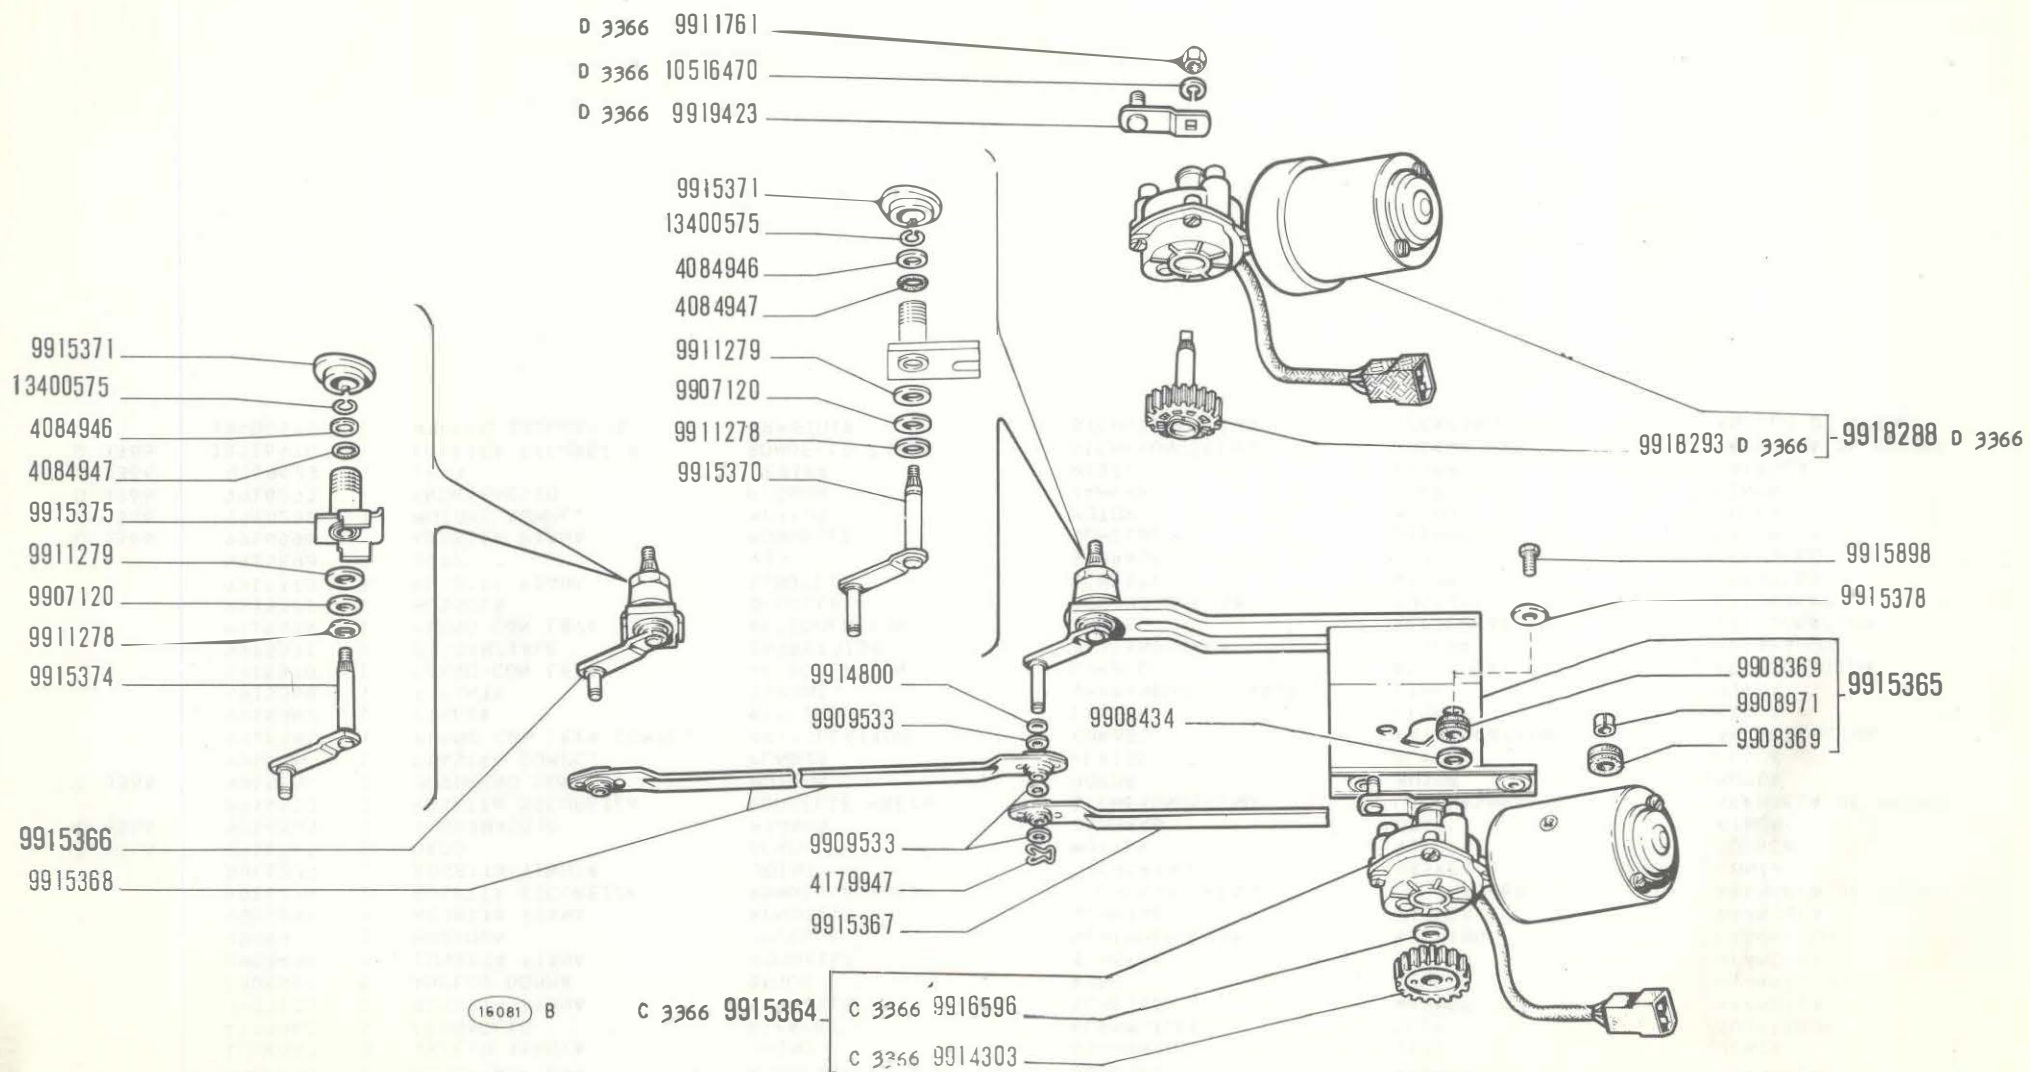

16081 B

**850 Sport**

- Essuie-glace
- Scheibenwischer


**TERGICRISTALLO 4129427 (Marelli)**

- Windshield Wiper
- Limpia-parabrisas

**F6.65**

V-1971

MODIF.	N.ORDINAZ. Q.	DENOMINAZIONE	DESIGNATION	BENENNUNG	DESCRIPTION	DENOMINACIONES	
	4084946	2	ROSETTA PIANA	RONDILLE	SCHEIBE	WASHER	ARANDELA
	4084947	2	ANELLO TENUTA	JOINT	DICHTRING	SEAL	JUNTA
	4179947	3	FERMAGLIO	AGRAFE	KLEMMSTUCK	CLIP	SUJETADOR
	9907120	2	ROSETTA PIANA	RONDILLE	SCHEIBE	WASHER	ARANDELA
	9908369	5	ANELLO GOMMA	BAGUE	RING	RING	GUARNICION
	9908434	3	ROSETTA PIANA	RONDILLE	SCHEIBE	WASHER	ARANDELA
	9908971	2	BUSSOLA	DOUILLE	GEWINDEBUCHSE	BUSHING	CASQUILLO
	9909533	7	ROSETTA PIANA	RONDILLE	SCHEIBE	WASHER	ARANDELA
	9911278	2	ROSETTA SICUREZZA	RONDILLE FREIN	SICHERUNGSRING	LOCKWASHER	ARANDELA DE FRENO
	9911279	2	ROSETTA TENUTA	JOINT	DICHTRING	GASKET	JUNTA
D 3366	9911761	1	DADO	ECROU	MUTTER	NUT	TUERCA
C 3366	9914303	1	INGRANAGGIO	PIGNON	ZAHNRAD	GEAR	PINON
	9914800	3	ROSETTA SICUREZZA	RONDILLE FREIN	SICHERUNGSRING	LOCKWASHER	ARANDELA DE FRENO
C 3366	9915364	1	MOTORINO COMPL.	MOTEUR	MOTOR	MOTOR	MOTOR
	9915365	1	PIASTRA COMPL.	PLAQUE	PLATTE	PLATE	PLACA
	9915366	1	PERNO CON LEVA COMPL.	ARTICULATION	KURBEL	ARTICULATION	ARTICULACION
	9915367	1	BIELLA	BIELLE	LASCHE	LINK	BIELA
	9915368	1	TIRANTE	TIRANT	VERBINDUNGSSTANGE	LINK	BIELA
	9915370	1	PERNO CON LEVA	ARTICULATION	KURBEL	ARTICULATION	ARTICULACION
	9915371	2	DISTANZIALE	ENTRETOISE	ABSTANDSTUCK	SPACER	SEPARADOR
	9915374	1	PERNO CON LEVA	ARTICULATION	KURBEL	ARTICULATION	ARTICULACION
	9915375	1	BUSSOLA	DOUILLE	GEWINDEBUCHSE	BUSHING	CASQUILLO
	9915378	3	ROSETTA PIANA	RONDILLE	SCHEIBE	WASHER	ARANDELA
	9915898	3	VITE	VIS	SCHRAUBE	SCREW	TORNILLO
C 3366	9916596		ROSETTA PIANA	RONDILLE	SCHEIBE	WASHER	ARANDELA
D 3366	9918288	1	MOTORE COMPL.	MOTEUR	MOTOR	MOTOR	MOTOR
D 3366	9918293	1	INGRANAGGIO	PIGNON	ZAHNRAD	GEAR	PINON
D 3366	9919423	1	LEVA	LEVIER	HEBEL	LEVER	PALANCA
D 3366	10516470	1	ROSETTA SICUREZZA	RONDILLE FREIN	SICHERUNGSRING	LOCKWASHER	ARANDELA DE FRENO
	13400575	2	ANELLO SICUREZZA	ARRETOIR	SICHERUNGSRING	LOCKRING	ANILLO DE FRENO

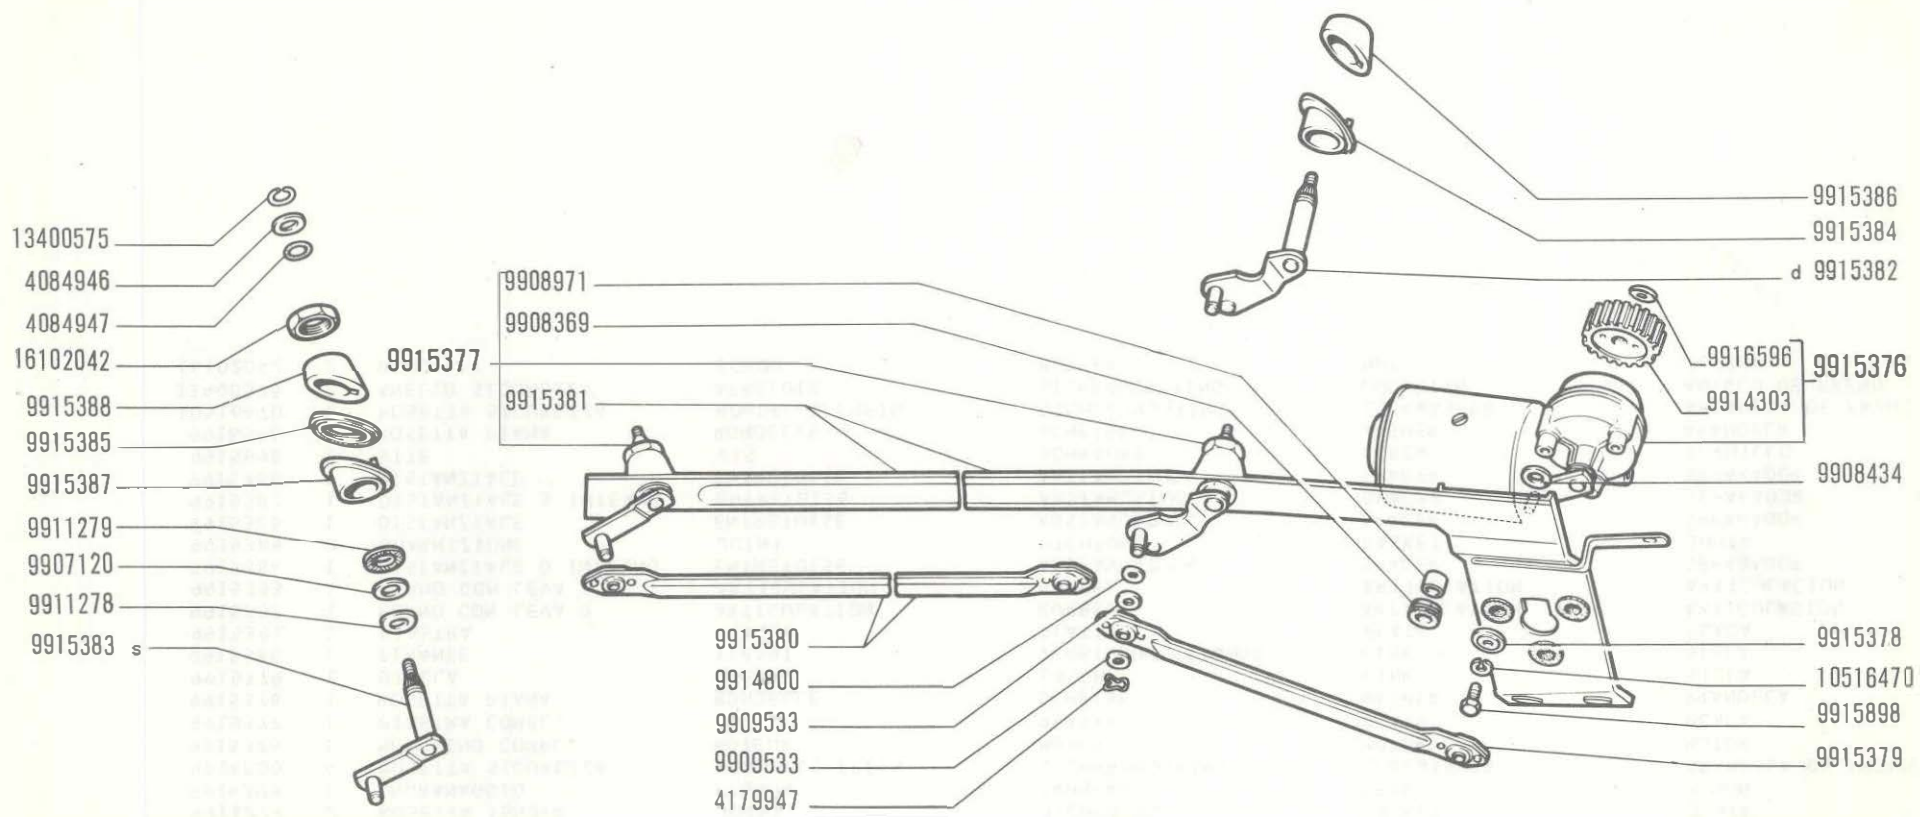

5767 C

850 Sport

- Essuie-glace
- Scheibenwischer


**TERGICRISTALLO 4132075 (Marelli)**

- Windshield Wiper
- Limpia-parabrisas

**F6.65/1**

V-1971

MODIF.	N.ORDINAZ. Q.	DENOMINAZIONE	DESIGNATION	BENENNUNG	DESCRIPTION	DENOMINACIONES	
	4084946	2	ROSETTA PIANA	RONDELLE	SCHEIBE	WASHER	ARANDELA
	4084947	2	ANELLO TENUTA	JOINT	DICHTRING	SEAL	JUNTA
	4179947	4	FERMAGLIO	AGRAFE	KLEMMSTUCK	CLIP	SUJETADOR
	9907120	2	ROSETTA PIANA	RONDELLE	SCHEIBE	WASHER	ARANDELA
	9908369	5	ANELLO GOMMA	BAGUE	RING	RING	GUARNICION
	9908434	3	ROSETTA PIANA	RONDELLE	SCHEIBE	WASHER	ARANDELA
	9908971	2	BUSSOLA	DOUILLE	GEWINDEBUCHSE	BUSHING	CASQUILLO
	9909533	8	ROSETTA PIANA	RONDELLE	SCHEIBE	WASHER	ARANDELA
	9911278	2	ROSETTA SICUREZZA	RONDELLE FREIN	SICHERUNGSRING	LOCKWASHER	ARANDELA DE FRENO
	9911279	2	ROSETTA TENUTA	JOINT	DICHTRING	GASKET	JUNTA
	9914303	1	INGRANAGGIO	PIGNON	ZAHNRAD	GEAR	PINON
	9914800	4	ROSETTA SICUREZZA	RONDELLE FREIN	SICHERUNGSRING	LOCKWASHER	ARANDELA DE FRENO
	9915376	1	MOTORINO COMPL.	MOTEUR	MOTOR	MOTOR	MOTOR
	9915377	1	PIASTRA COMPL.	PLAQUE	PLATTE	PLATE	PLACA
	9915378	3	ROSETTA PIANA	RONDELLE	SCHEIBE	WASHER	ARANDELA
	9915379	1	BIELLA	BIELLE	LASCHE	LINK	BIELA
	9915380	1	TIRANTE	TIRANT	VERBINDUNGSSTANGE	LINK	BIELA
	9915381	1	PIASTRA	PLAQUE	PLATTE	PLATE	PLACA
	9915382	1	PERNO CON LEVA D	ARTICULATION	KURBEL	ARTICULATION	ARTICULACION
	9915383	1	PERNO CON LEVA S	ARTICULATION	KURBEL	ARTICULATION	ARTICULACION
	9915384	1	DISTANZIALE D INTERNO	ENTRETOISE	ABSTANDSTUCK	SPACER	SEPARADOR
	9915385	2	GUARNIZIONE	JOINT	DICHTUNG	GASKET	JUNTA
	9915386	1	DISTANZIALE	ENTRETOISE	ABSTANDSTUCK	SPACER	SEPARADOR
	9915387	1	DISTANZIALE S INTERNO	ENTRETOISE	ABSTANDSTUCK	SPACER	SEPARADOR
	9915388	1	DISTANZIALE	ENTRETOISE	ABSTANDSTUCK	SPACER	SEPARADOR
	9915898	3	VITE	VIS	SCHRAUBE	SCREW	TORNILLO
	9916596		ROSETTA PIANA	RONDELLE	SCHEIBE	WASHER	ARANDELA
	10516470	3	ROSETTA SICUREZZA	RONDELLE FREIN	SICHERUNGSRING	LOCKWASHER	ARANDELA DE FRENO
	13400575	2	ANELLO SICUREZZA	ARRETOIR	SICHERUNGSRING	LOCKRING	ANILLO DE FRENO
	16102042	2	DADO	ECROU	MUTTER	NUT	TUERCA

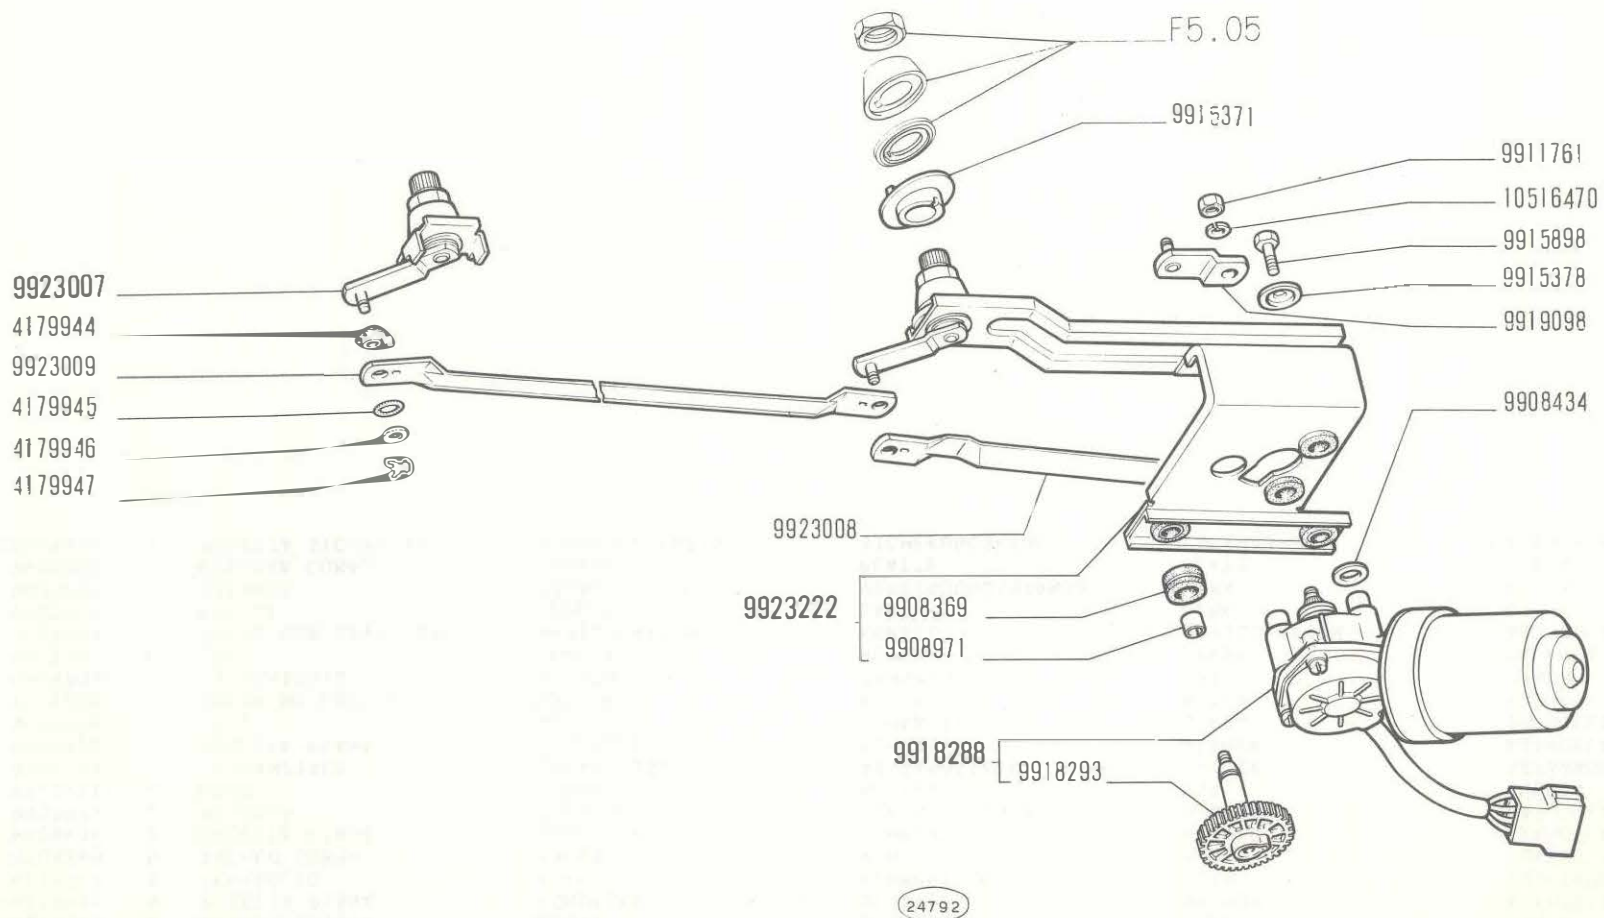

**850 Sport**

Essuie-glace  
Scheibenwischer

**TERGICRISTALLO 4247811 (Marelli)**

Windshield Wiper  
Limpia-parabrisas

**F6.65/3**

V-1971


1971

FIAT 850 SPORT (1 ED - 2 AGG)

LENGICIBLAVTGO 04000 (100000) F665/ 3 (5-1971) 18'02'

MODIF.	N.ORDINA2.	Q.	DENOMINAZIONE	DESIGNATION	BENENNUNG	DESCRIPTION	DENOMINACIONES
	4179944	4	BUSSOLA	DOUILLE	GEWINDEBUCHSE	BUSHING	CASQUILLO
	4179945	4	ANELLO TENUTA	JOINT	DICHTRING	SEAL	JUNTA
	4179946	4	ROSETTA PIANA	RONDELLE	SCHEIBE	WASHER	ARANDELA
	4179947	3	FERMAGLIO	AGRAFE	KLEMMSTUCK	CLIP	SUJETADOR
	9908369	5	ANELLO GOMMA	BAGUE	RING	RING	GUARNICION
	9908434	3	ROSETTA PIANA	RONDELLE	SCHEIBE	WASHER	ARANDELA
	9908971	2	BUSSOLA	DOUILLE	GEWINDEBUCHSE	BUSHING	CASQUILLO
	9911761	1	DADO	ECROU	MUTTER	NUT	TUERCA
	9915371	2	DISTANZIALE	ENTRETOISE	ABSTANDSTUCK	SPACER	SEPARADOR
	9915378	3	ROSETTA PIANA	RONDELLE	SCHEIBE	WASHER	ARANDELA
	9915898	3	VITE	VIS	SCHRAUBE	SCREW	TORNILLO
	9918288	1	MOTORINO COMPL.	MOTEUR	MOTOR	MOTOR	MOTOR
	9918293	1	INGRANAGGIO	PIGNON	ZAHNRAD	GEAR	PINON
	9919098	1	LEVA	LEVIER	HEBEL	LEVER	PALANCA
	9923007	1	PERNO CON LEVA COMPL.	ARTICULATION	KURBEL	ARTICULATION	ARTICULACION
	9923008	1	BIELLA	BIELLE	LASCHE	LINK	BIELA
	9923009	1	TIRANTE	TIRANT	VERBINDUNGSSTANGE	LINK	BIELA
	9923222	1	PIASTRA COMPL.	PLAQUE	PLATTE	PLATE	PLACA
	10516470	1	ROSETTA SICUREZZA	RONDELLE FREIN	SICHERUNGSRING	LOCKWASHER	ARANDELA DE FRENO

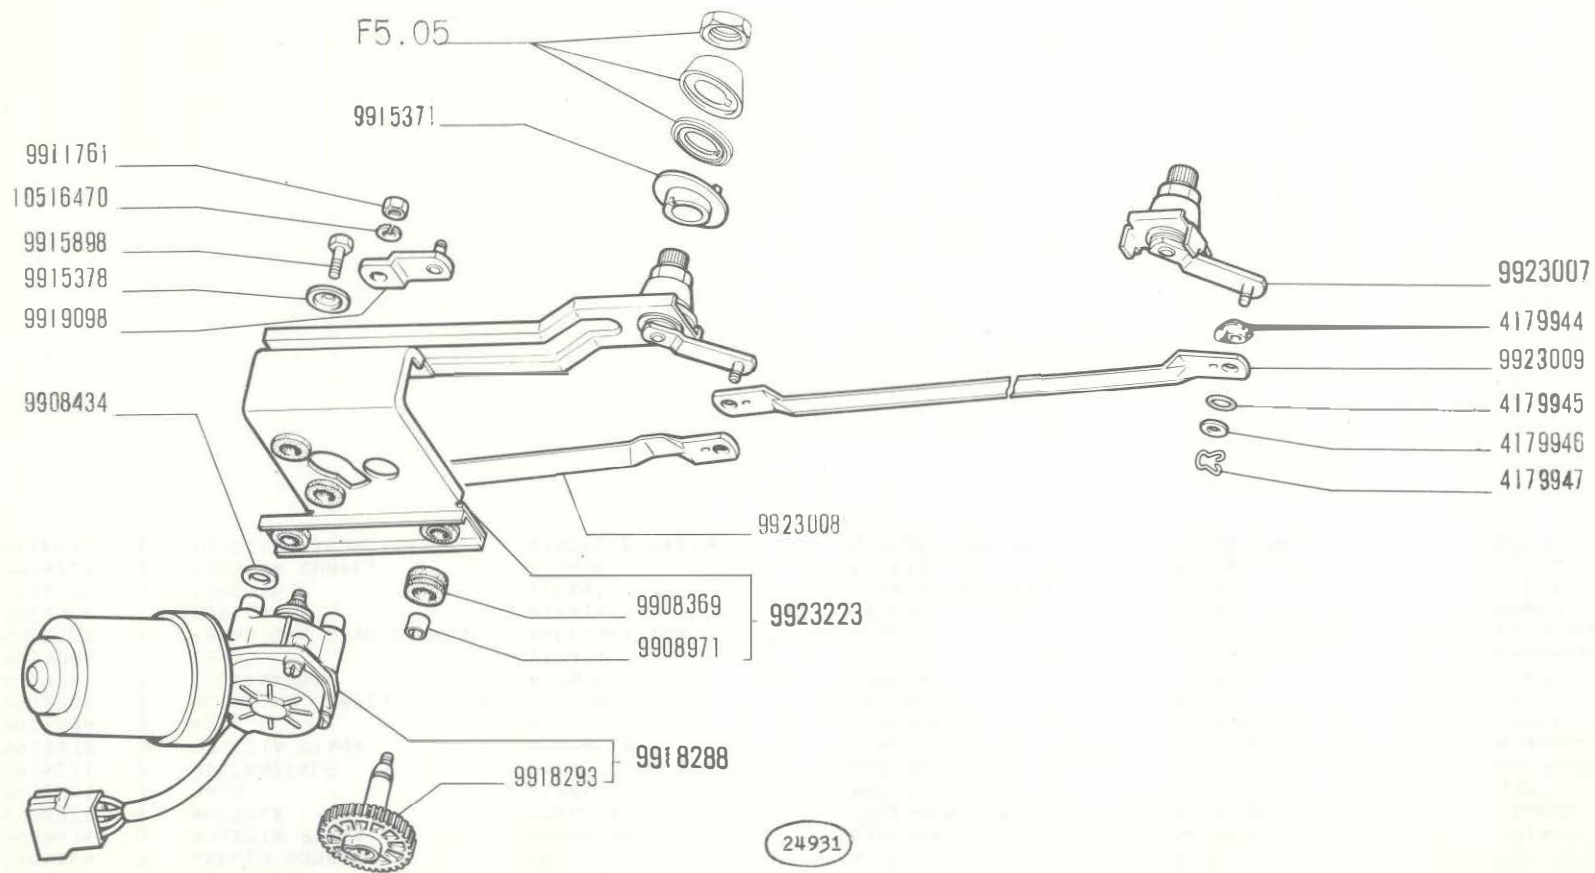

**850 Sport**

Essuie-glace  
Scheibenwischer

**TERGICRISTALLO 4248571 (Marelli)**

Windshield Wiper  
Limpia-parabrisas

**F6.65/4**

V-1971




FIAT 850 SPORT (1 ED - 2 AGG)

LENGUAGGIO

F665/ 4 (5-1971)

E9 021

MODIF.	N.ORDINAZ.	Q.	DENOMINAZIONE	DESIGNATION	BENENNUNG	DESCRIPTION	DENOMINACIONES
	4179944	4	BUSSOLA	DOUILLE	GEWINDEBUCHSE	BUSHING	CASQUILLO
	4179945	4	ANELLO TENUTA	JOINT	DICHTRING	SEAL	JUNTA
	4179946	4	ROSETTA PIANA	RONDELLE	SCHEIBE	WASHER	ARANDELA
	4179947	3	FERMAGLIO	AGRAFE	KLEMMSTUCK	CLIP	SUJETADOR
	9908369	5	ANELLO GOMMA	BAGUE	RING	RING	GUARNICION
	9908434	3	ROSETTA PIANA	RONDELLE	SCHEIBE	WASHER	ARANDELA
	9908971	2	BUSSOLA	DOUILLE	GEWINDEBUCHSE	BUSHING	CASQUILLO
	9911761	1	DADO	ECROU	MUTTER	NUT	TUERCA
	9915371	2	DISTANZIALE	ENTRETOISE	ABSTANDSTUECK	SPACER	SEPARADOR
	9915378	3	ROSETTA PIANA	RONDELLE	SCHEIBE	WASHER	ARANDELA
	9915898	3	VITE	VIS	SCHRAUBE	SCREW	TORNILLO
	9918288	1	MOTORINO COMPL.	MOTEUR	MOTOR	MOTOR	MOTOR
	9918293	1	INGRANAGGIO	PIGNON	ZAHNRAD	GEAR	PINON
	9919098	1	LEVA	LEVIER	HEBEL	LEVER	PALANCA
	9923007	1	PERNO CON LEVA COMPL.	ARTICULATION	KURBEL	ARTICULATION	ARTICULACION
	9923008	1	BIELLA	BIELLE	LASCHE	LINK	BIELA
	9923009	1	TIRANTE	TIRANT	VERBINDUNGSSTANGE	LINK	BIELA
	9923223	1	PIASTRA COMPL.	PLAQUE	PLATTE	PLATE	PLACA
	10516470	1	ROSETTA SICUREZZA	RONDELLE FREIN	SICHERUNGSRING	LOCKWASHER	ARANDELA DE FRENO

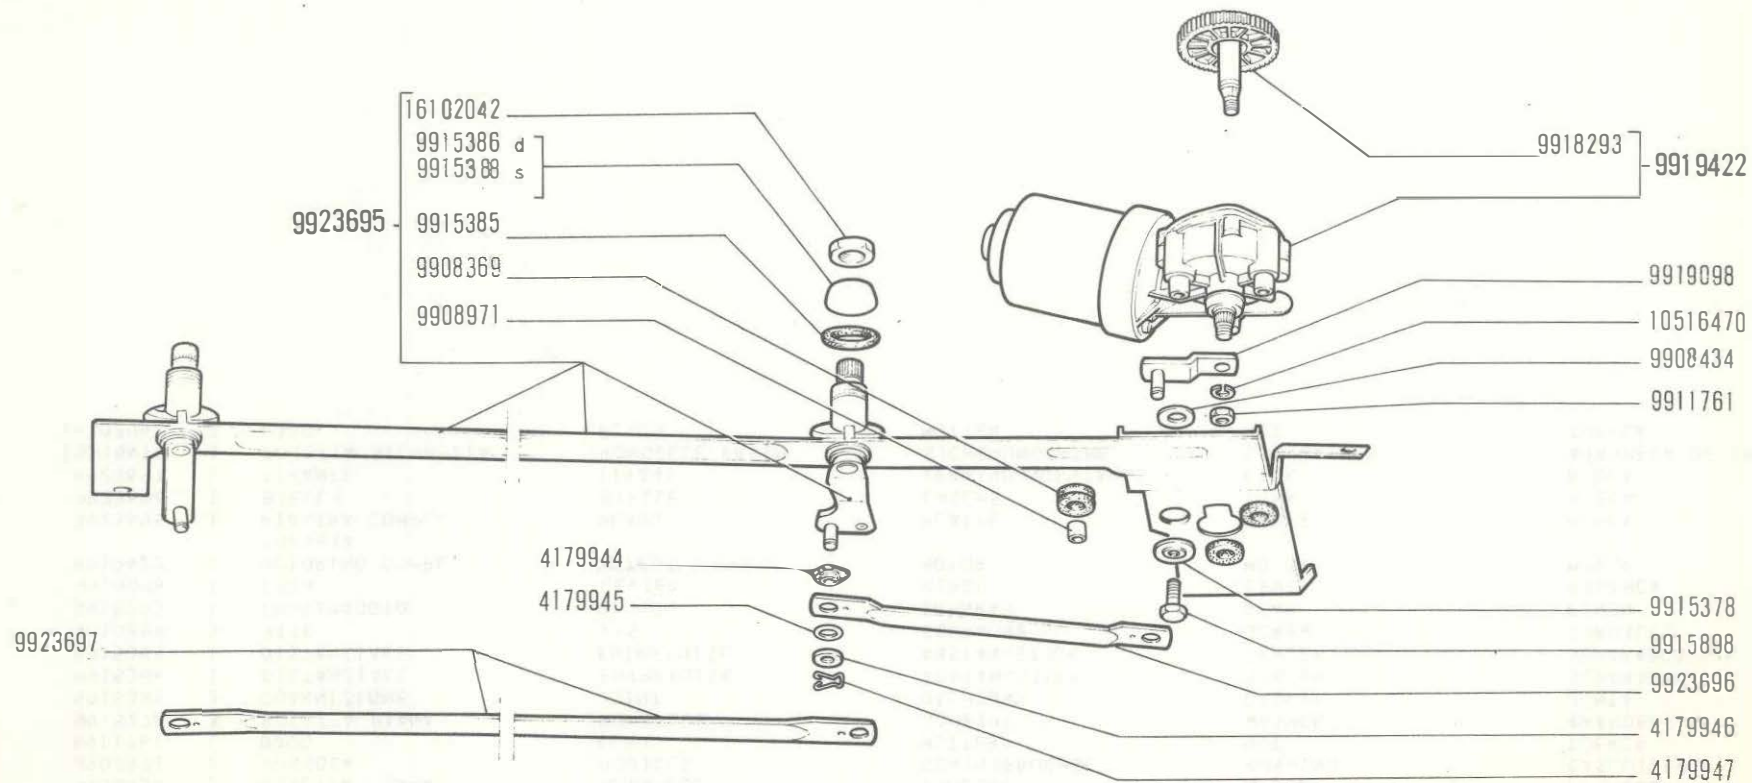

24 866

**850 Sport**

*Essuie-glace  
Scheibenwischer*


**TERGICRISTALLO 4238119 (Marelli)**

*Windshield Wiper  
Limpia-parabrisas*

**F6.65/s**

V-1971

MODIF.	N.ORDINAZ.	Q.	DENOMINAZIONE	DESIGNATION	BENENNUNG	DESCRIPTION	DENOMINACIONES
	4179944	4	BUSSOLA	DOUILLE	GEWINDEBUCHSE	BUSHING	CASQUILLO
	4179945	4	ANELLO TENUTA	JOINT	DICHTRING	SEAL	JUNTA
	4179946	4	ROSETTA PIANA	RONDELLE	SCHEIBE	WASHER	ARANDELA
	4179947	4	FERMAGLIO	AGRAFE	KLEMMSTUCK	CLIP	SUJETADOR
	9908434	3	ROSETTA PIANA	RONDELLE	SCHEIBE	WASHER	ARANDELA
	9908971	2	BUSSOLA	DOUILLE	GEWINDEBUCHSE	BUSHING	CASQUILLO
	9911761	1	DADO	ECRIJU	MUTTER	NUT	TUERCA
	9915378	3	ROSETTA PIANA	RONDELLE	SCHEIBE	WASHER	ARANDELA
	9915385	2	GUARNIZIONE	JOINT	DICHTUNG	GASKET	JUNTA
	9915386	1	DISTANZIALE	ENTRETOISE	ABSTANDSTUCK	SPACER	SEPARADOR
	9915388	1	DISTANZIALE	ENTRETOISE	ABSTANDSTUICK	SPACER	SEPARADOR
	9915898	3	VITE	VIS	SCHRAUBE	SCREW	TORNILLO
	9918293	1	INGRANAGGIO	PIGNON	ZAHNRAD	GEAR	PINON
	9919098	1	LEVA	LEVIER	HEBEL	LEVER	PALANCA
	9919422	1	MOTORINO COMPL. TGE561A	MOTEUR	MOTOR	MOTOR	MOTOR
	9923695	1	PIASTRA COMPL.	PLAQUE	PLATTE	PLATE	PLACA
	9923696	1	BIELLA	BIELLE	LASCHE	LINK	BIELA
	9923697	1	TIRANTE	TIRANT	VERBINDUNGSSTANGE	LINK	BIELA
	10516470	1	ROSETTA SICUREZZA	RONDELLE FREIN	SICHERUNGSRING	LOCKWASHER	ARANDELA DE FRENO
	16102042	2	DADO	ECROU	MUTTER	NUT	TUERCA

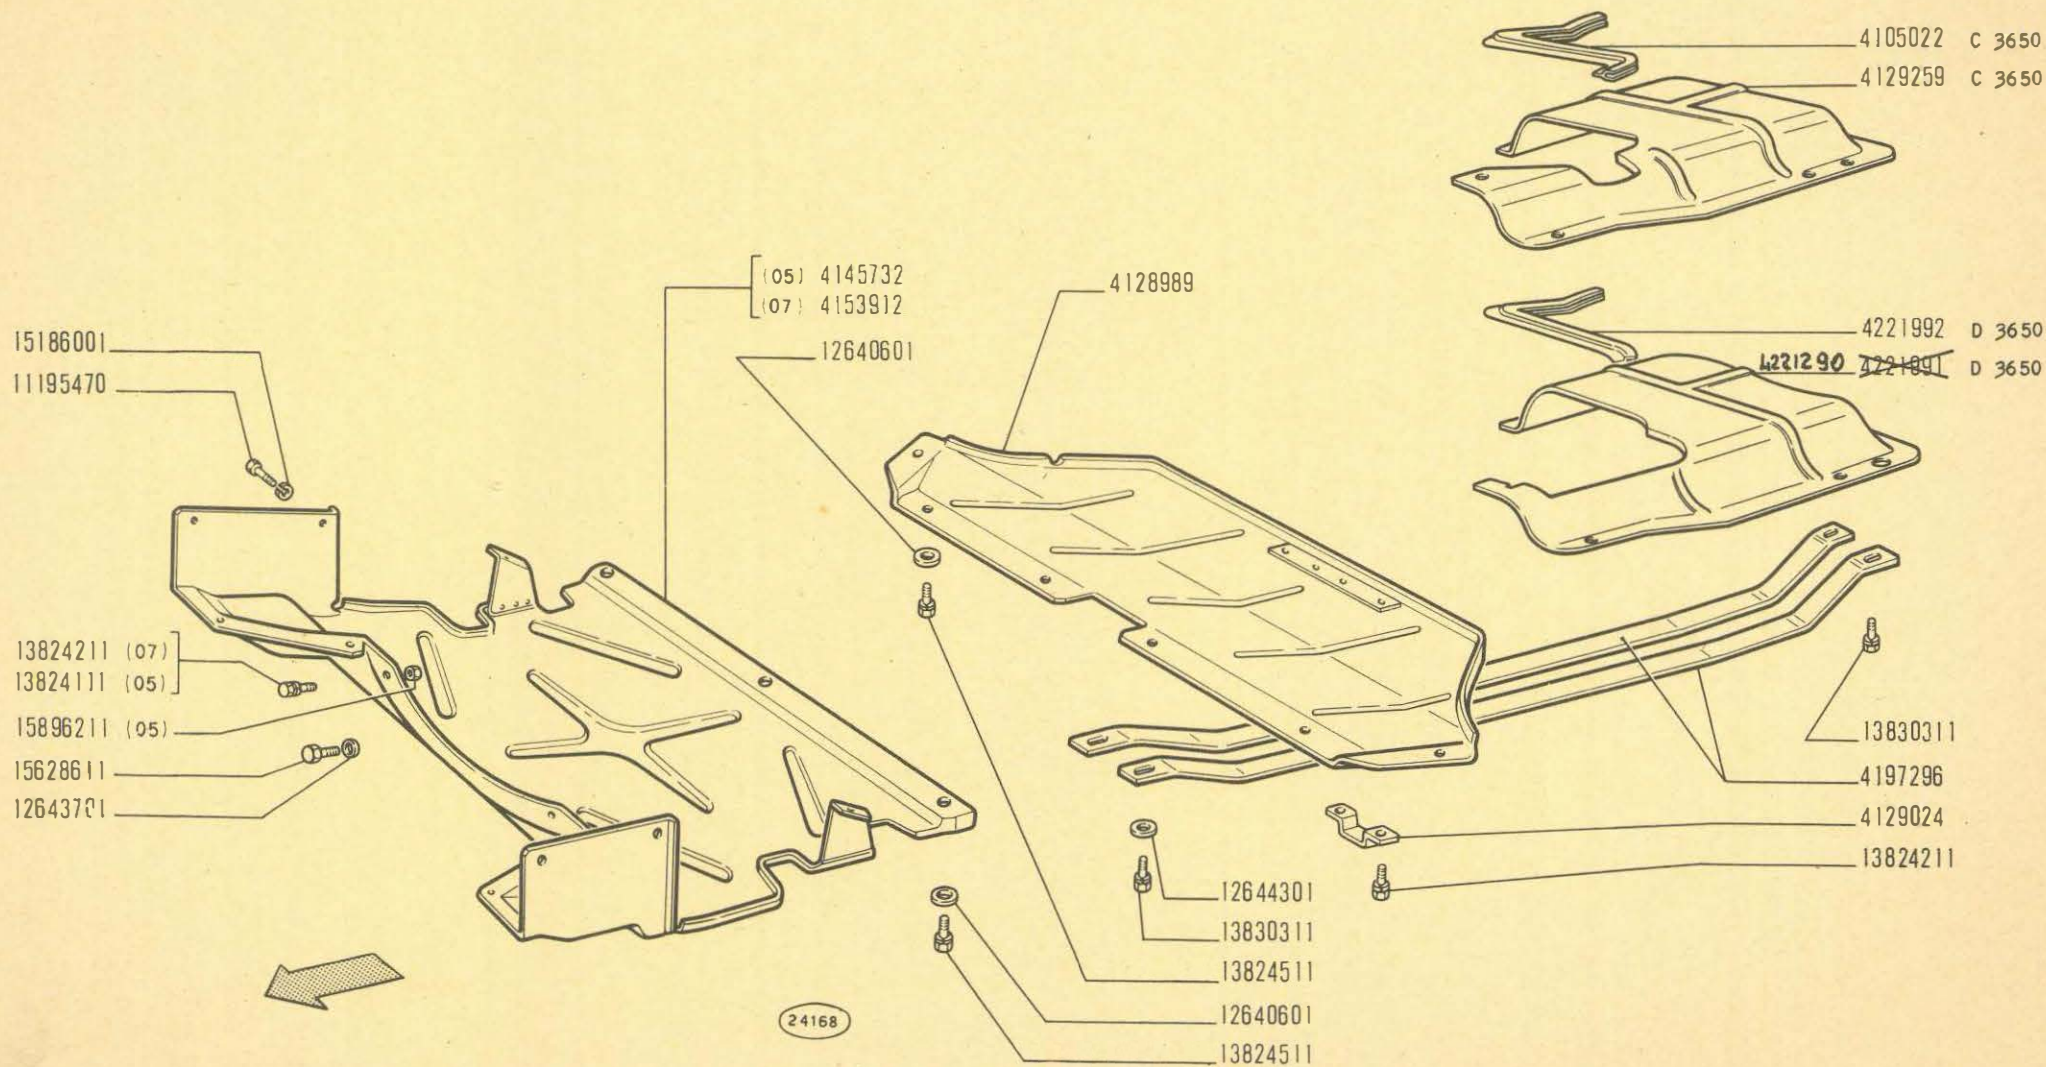

**850 Sport**

*Protections  
Abdeckungen und Dichtungen*

**RIPARI**


*Protection Items  
Elementos de protección*

**L3.02**


*V-497T  
01-12-71*



14587490

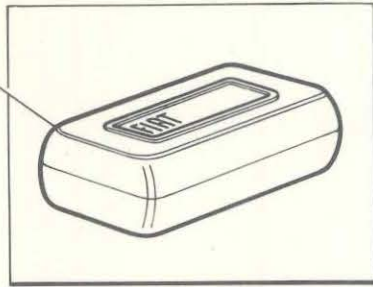

14589386

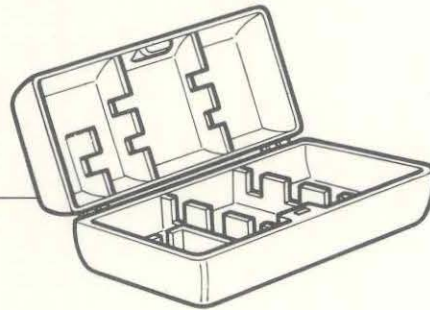


14589090



14528271




14589671

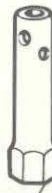

5827 B

14525021

14522421

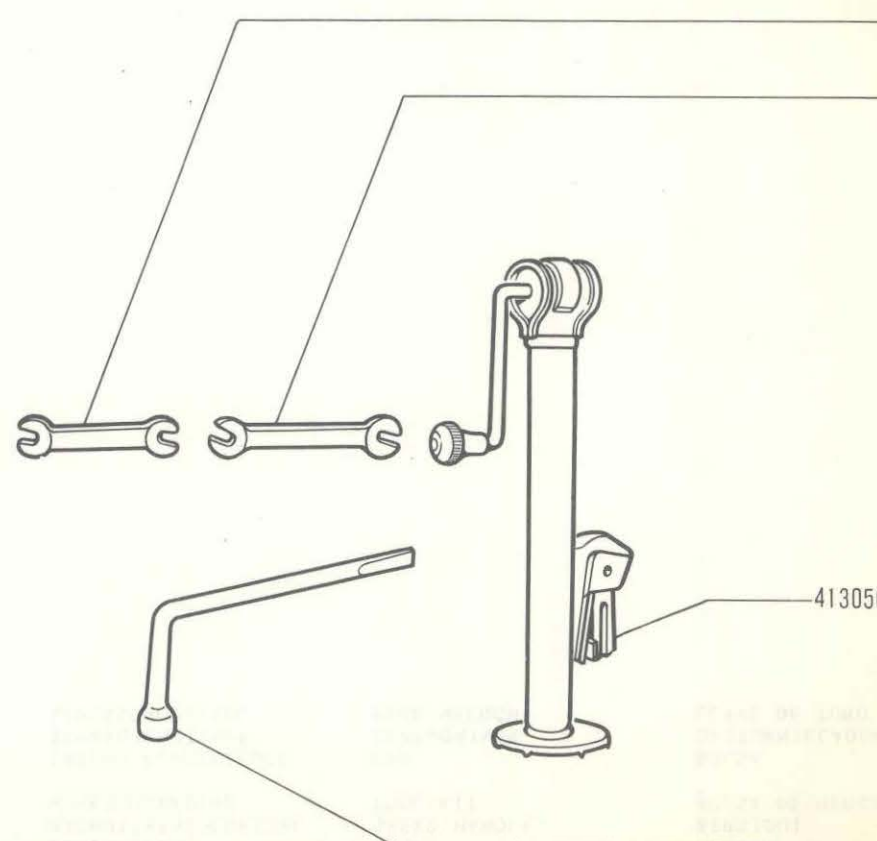

4130569

14533631

850 Sport

- *Outils*
- *Werkzeuge*

**ATTREZZI**

- *Tools*
- *Herramientas*

**Z1.01**

V-1971

FIAT 850 SPORT (1 ED - 2 AGG)

VERDESDI

Z101

(5-1971)

MODIF.	N.ORDINAZ.	Q.	DENOMINAZIONE	DESIGNATION	BENENNUNG	DESCRIPTION	DENOMINACIONES
	4130569	1	MARTINELLO	CRIC	WAGENHEBER	JACK	GATO
	14522421	1	CHIAVE 13X17	CLE	SCHLUESSEL	WRENCH	LLAVE
	14525021	1	CHIAVE 8X10	CLE	SCHLUESSEL	WRENCH	LLAVE
	14528271	1	PUNZONE	CHASSE-GOUPILLE	DURCHSCHLAG	PUNCH	PUNZON
	14533631	1	MANOVELLA	MANIVELLE	RADMUTTERSCHLUESSEL	SPEED HANDLE	BERBIQUJ
	14587490	1	BORSA CON UTENSILI COMPL.	TROUSSE AVEC OUTILS	WERKZEUGTASCHE	TOOL KIT	BOLSA DE HERRAMIENTAS
	14588386	1	BORSA PER UTENSILI	TROUSSE VIDE	TASCHE F.WERKZEUGE	BAG	BOLSA
	14589090	1	CACCIAVITE	TOURNEVIS	SCHRAUBENZIEHER	SCREWDRIVER	DESTORNILLADOR
	14589671	1	CHIAVE A TUBO	CLE A TUBE	STECKSCHLUESSEL	PIPE WRENCH	LLAVE DE TUBO



**MODIFICHE**

**MODIFICATIONS**

**ÄNDERUNGEN**

**MODIFICATIONS**

**MODIFICACIONES**






M o d i f i c a		Sgr. interessati e Norme di ricambio
<b>C 3308</b> → mot. n. 1296566	<b>D 3308</b> mot. n. 1296567 → + (1285046 ⇄ 1296566)	<b>A4.09</b> (B.I.T. 252 V)  <del>4181527</del> = 4191461 + 4191462 + + 4191463 + 4196197 + + 4196196 + 4196292 + + 12642001
<b>C 3354</b> III-1968	<b>D 3354</b> III-1968	<b>F1.01</b> (B.I.T. 254 V)  <del>4136353</del> (07) = 4213038 (07)
<b>C 3366</b> IV-1968	<b>D 3366</b> IV-1968	<b>F6.65 - F6.65/2</b>  <del>9915364</del> = 9918288 + 9911761 + + 9919423 + 10516470 <del>9916052</del> = 9918288 + 9911761 + + 9919423 + 10516470
<b>C 3401</b> → vett. n. 199636	<b>D 3401</b> vett. n. 199637 →	<b>C1.30 - D3.14 - D3.16</b> (B.I.T. 259 V)
<b>C 3405</b> X-1968	<b>D 3405</b> X-1968	<b>C1.30</b> (B.I.T. 262 V)  <del>4171679</del> = 4198931 <del>4171680</del> = 4198932
* <b>C 3441</b> → vett. n. 214413 (05) → vett. n. 277474 (07)	<b>D 3441</b> vett. n. 214414 → (05) vett. n. 277475 → (07)	<b>F1.01 - F3.01 - F4.01</b> (B.I.T. 266 - 275 V)  <b>F1.01:</b> <del>4189068</del> = 4213038 <del>4189069</del> = 4213857



M o d i f i c a		Sgr. interessati e Norme di ricambio
<b>C 3442</b> → mot. n. 1658328 (05) → mot. n. 1658670 (07)	<b>D 3442</b> mot. n. 1658329 → (05) mot. n. 1658671 → (07)	<b>A2.04</b> (B.I.T. 266 V)  <del>4130801</del> = 4209772
<b>C 3444</b> I-1969	<b>D 3444</b> I-1969	<b>B2.07</b> (B.I.T. 266 V)  <del>4093274</del> = 4210562
<b>C 3449</b> → vett. n. 243114 (05) → vett. n. 244968 (07)	<b>D 3449</b> vett. n. 243115 → (05) vett. n. 244969 → (07)	<b>E1.01 - E1.02 - E1.02/1</b> (B.I.T. 270 V)  <b>E1.01:</b> <del>4146076</del> = 4199231 <del>4177247</del> = 4214009 <del>4190304</del> = 4214006 <del>4190305</del> = 4214008  <b>E1.02:</b> <del>4104605</del> = E1.02/1 (4195196 + + 4198285, 4199232 + + 4210622 + 4215459 + + 4215460) <del>4177335</del> = E1.02/1 (4198285 + + 4195196 + 4210622 + + 4215459 + 4215460) <del>4177508</del> = E1.02/1 (4199232 + + 4195196 + 4210622 + + 4215459 + 4215460)
<b>C 3459</b> → mot. n. 1632763 (05) → mot. n. 1632828 (07)	<b>D 3459</b> mot. n. 1632764 → (05) mot. n. 1632829 → (07)	<b>A1.01</b> (B.I.T. 280 V)  <del>4128901</del> = 4215207 <del>4128902</del> = 4215206 <del>4128900</del> = n. 9 4215205
<b>C 3473</b> → vett. n. 227434 (05) → vett. n. 229466 (07)	<b>D 3473</b> vett. n. 227435 → (05) vett. n. 229467 → (07)	<b>B1.01 - C1.01</b> (B.I.T. 270 V)



M o d i f i c a		Sgr. interessati e Norme di ricambio
<b>C 3494</b> → mot. n. 1661076	<b>D 3494</b> mot. n. 1661077 →	<b>B2.10</b> (B.I.T. 274 V) <del>4170936</del> = 4204682 - 4204685 - 4204378 <del>4170937</del> = 4204683 - 4204684 - 4204378
<b>C 3499</b> → vett. n. 235790 (05)	<b>D 3499</b> vett. n. 235791 → (05)	<b>F4.01</b> (B.I.T. 269 V)
<b>C 3507</b> → mot. n. 1647326 (05) → mot. n. 1647749 (07)	<b>D 3507</b> mot. n. 1647327 → (05) mot. n. 1647750 → (07)	<b>A4.02 - A4.03</b> (B.I.T. 273 V) <b>A4.02:</b> <del>418152T</del> = 4209701 + 11343821 <b>A4.03:</b> <del>418152I</del> = 4209638 + A4.02 (11343821)
<b>C 3549</b> → vett. n. 254453 (05) → vett. n. 254456 (07)	<b>D 3549</b> vett. n. 254454 → (05) vett. n. 254457 → (07)	<b>C1.32 - D3.16</b> (B.I.T. 274 V) <b>C1.32:</b> <del>410457T</del> = 4234857 + 4142528 + D3.16 (4136688, 4206852 + 4221815)
<b>C 3560</b> → mot. n. 1719394	<b>D 3560</b> mot. n. 1719395 →	<b>B2.04 - B4.04</b> (B.I.T. 273 V) <b>B4.04:</b> <del>4138420</del> = 4207959 + B2.04 (4137654) <del>4127855</del> = 4208177 + B2.04 (4137654)
<b>C 3588</b> X - 1969	<b>D 3588</b> X - 1969	<b>F3.01</b> (B.I.T. 280 V) <del>4084116</del> = 4206623 + 4216577 + 4104271 <del>4084117</del> (32) = 4206624 + 4216577 + 4104271
<b>C 3650</b> → vett. n. 301736 (05) → vett. n. 302229 (07)	<b>D 3650</b> vett. n. 301737 → (05) vett. n. 302230 → (07)	<b>A2.55 - L3.02</b> (B.I.T. 281 V) <b>A2.55:</b> <del>4182766</del> , <del>421196T</del> = 4254443 + L3.02 (4221991 + 4221992) <del>4182766</del> , <del>421196T</del> = 4221896 (32-38-39-40-41) + + L3.02 (4221991 + + 4221992)

M o d i f i c a		Sgr. interessati e Norme di ricambio
<b>C 3687</b> → vett. n. 304548	<b>D 3687</b> vett. n. 304549 →	<b>F4.01 - M1.07</b> (B.I.T. 285 V)
<b>C 3701</b> → mot. n. 1885584 (05) → mot. n. 1884237 (07)	<b>D 3701</b> mot. n. 1885585 → (05) mot. n. 1884238 → (07)	<b>F3.01</b> (B.I.T. 287 V)
<b>C 3710</b> → mot. n. 1849522	<b>D 3710</b> mot. n. 1849523 →	<b>A2.04 - A2.06/1 - A2.06/2</b> (B.I.T. 289 V)
<b>C 3742</b> → vett. n. 313272	<b>D 3742</b> vett. n. 313273 →	<b>D2.01/1 - D2.03</b> (B.I.T. 291 V)  <del>4149060</del> = 4218604 <del>4149072</del> = 4205777 <del>4149023</del> = 4228741 <del>4593544</del> = 4205784 <del>4140070</del> = 4216629
<b>C 3836</b> → vett. n. 314938 (35)	<b>D 3836</b> vett. n. 314939 → (35)	<b>F4.01 - F5.01 - F5.01/1</b> (B.I.T. 306 V)
<b>C 3858</b> I - 1971 (05 - 32)	<b>D 3858</b> I - 1971 (05 - 32)	<b>A0.01 - A2.04 - A2.22</b> (B.I.T. 306 V)
<b>C 3883</b> → vett. n. 416649	<b>D 3883</b> vett. n. 416650 →	<b>B1.01</b>  <del>4127299</del> = 4215901 + 4210117
<b>C 3908</b> → vett. n. 375065	<b>D 3908</b> vett. n. 375066 →	<b>D3.01</b> (B.I.T. 306 V)  <del>899987</del> = 4241573 + 12574821

M o d i f i c a		Sgr. interessati e Norme di ricambio
<b>C 3909</b> → vett. n. 360890 (05)	<b>D 3909</b> vett. n. 360891 → (05)	<b>A0.01</b> (B.I.T. 306 V)
<b>C 3914</b> → vett. n. 379161	<b>D 3914</b> vett. n. 379162 →	<b>F5.01 - F5.01/1</b> (B.I.T. 303 V)
<b>C 3943</b> → mot. n. 2103792	<b>D 3943</b> mot. n. 2103793 →	<b>A4.09 - A4.09/A</b> (B.I.T. 303 V) <del>4212966</del> = A4.09/A (4248005 + 4181525)
* <b>C 3944</b> → vett. n. 424916	<b>D 3944</b> vett. n. 424917 →	<b>E1.01 - E1.02/1</b> (B.I.T. 303 V) <b>E1.02/1:</b> <del>4137945</del> = 4231826, 4231827 + 4231854 + + 4116366 - (4137946 + + 19142390)
<b>C 3951</b> → mot. n. 2103165	<b>D 3951</b> mot. n. 2103166 →	<b>A1.01 - A1.03</b> (B.I.T. 303 V) <b>A1.01:</b> <del>4180367</del> = 4247880 + A1.03 (4227186)
<b>C 3968</b> → vett. n. 374867 (05) → vett. n. 382877 (07)	<b>D 3968</b> vett. n. 374868 → (05) vett. n. 382878 → (07)	<b>F5.01 - F5.01/1</b> (B.I.T. 306 V) <del>4067916</del> = 4177124
<b>C 3991</b> → vett. n. 382408 (07)	<b>D 3991</b> vett. n. 382409 → (07)	<b>F4.01/1 - F5.03/1 - F5.05/1</b> (B.I.T. 360 V)
<b>C 3993</b> → vett. n. 386119 (05) → vett. n. 391654 (06)	<b>D 3993</b> vett. n. 386120 → (05) vett. n. 391655 → (06)	<b>F5.05</b> (B.I.T. 306 V) <del>4129427</del> = 4247811 <del>4136248</del> = 4248571






M o d i f i c a		Sgr. interessati e Norme di ricambio
<b>C 3994</b> → vett. n. 390115 (07)	<b>D 3994</b> vett. n. 390116 → (07)	<b>E1.07/1</b> (B.I.T. 306 V) <del>413276T</del> = 4220669 — 4191254 <del>4191254</del> = 4220669 — 4132761
<b>C 4020</b> VI-1971 (05 - 33)	<b>D 4020</b> VI-1971 (05 - 33)	<b>D2.01 - D2.01/1 - D2.01/2</b>
* <b>C 4034</b> VI-1970	<b>D 4034</b> VI-1970	<b>F6.03</b> <del>4190094</del> = 4230515 <del>4204523</del> = 4233274 + 4230515
<b>C 4036</b> → vett. n. 327082 (38)	<b>D 4036</b> vett. n. 327083 → (38)	<b>C1.02 - D2.01 - D2.01/1 - E1.07 - E1.07/2 - F3.01 - F4.01 - F5.01 - F5.05</b>
<b>C 4041</b> → vett. n. 391593 (34)	<b>D 4041</b> vett. n. 391594 → (34)	<b>F4.01</b>
<b>C 4042</b> III-1970 (39 - 40 - 42 - 43)	<b>D 4042</b> III-1970 (39 - 40 - 42 - 43)	<b>F4.01 - F5.01 - F5.01/1</b>
<b>C 4043</b> → vett. n. 386211 (05 - 41) → vett. n. 383230 (07 - 41)	<b>D 4043</b> vett. n. 386212 → (05 - 41) vett. n. 383231 → (07 - 41)	<b>C1.02 - C1.02/1 - C1.06/2 - F4.01 - F5.01 - F5.05</b>
<b>C 4045</b> → vett. n. 412448 (05 - 06)	<b>D 4045</b> vett. n. 412449 → (05 - 06)	<b>F4.01 - F4.01/A - F5.01</b> (B.I.T. 309 V)
<b>C 4047</b> I-1970 (46)	<b>D 4047</b> I-1970 (46)	<b>F4.01</b>



M o d i f i c a		Sgr. interessati e Norme di ricambio
<b>C 4058</b> XI-1970	<b>D 4058</b> XI-1970	<b>F3.01 - F6.03</b> <b>F6.03:</b> <del>4181514</del> = 4246800 + 4247146 + + F3.01 (4244262)
* <b>C 4102</b> → mot. n. 2288153	<b>D 4102</b> mot. n. 2288154 →	<b>A1.01 - A3.01</b> <b>A1.01:</b> <del>4241880</del> = 4257140 + A3.01 (4248729 — 4183791 — n. 1 13824321)
* <b>C 4118</b> → vett. n. 421793	<b>D 4118</b> vett. n. 421794 →	<b>D2.01 - D2.01/3 - D2.02 - D2.03/2</b>
<b>C 4248</b> IV-1971	<b>D 4248</b> IV-1971	<b>F6.08</b> <del>805579</del> = 4259227 <del>805581</del> = 4259228 <del>4109225</del> = 4262294 + 4259228
<b>C 4257</b> VII-1971	<b>D 4257</b> VII-1971	<b>F6.03</b> <del>4165040</del> = 4262117 + 4262115 <del>4174993</del> = 4262115 + 4262117
<b>C 4260</b> VII-1971	<b>D 4260</b> VII-1971	<b>F6.03</b> <del>4111753</del> = 4262120 + 4263315 <del>4201531</del> = 4263315 + 4262120
* <b>C 4331</b> → vett. n. 433313	<b>D 4331</b> vett. n. 433314 →	<b>F4.01/1 - F5.01/1 - F5.03/1</b>
* <b>C 4332</b> XI-1971	<b>D 4332</b> XI-1971	<b>F4.01/A</b>



M o d i f i c a		Sgr. interessati e Norme di ricambio
* C 4446 IV-1972	D 4446 IV-1972	D2.10: <del>991295</del> = 4272883 <del>988072</del> = 4274872
* C 4459 → mot. n. 2466011	D 4459 mot. n. 2466012 →	A1.05
* C 4488 → mot. n. 2617350	D 4488 mot. n. 2617351 →	A1.07
* C 4511 → vett. n. 436640 (05-38) → vett. n. 434859 (05-41) → vett. n. 434861 (05-42) IX-1971 (07-41-42)	D 4511 vett. n. 436641 → (05-38) vett. n. 434860 → (05-41) vett. n. 434862 → (05-42) IX-1971 (07-41-42)	C1.02 - C1.02/1 - C1.02/2 - C1.35 - F1.01 - F5.03 F5.03/1



**TABELLE VARIE**

**TABLEAUX DIVERS**

**MISCELLANEA**

**VERSCHIEDENES**

**TABLAS**





## PARTI DI RICAMBIO RIV

Pièces détachées

Ersatzteile

Spares

Piezas de recambio

## CUSCINETTI

Roulements

Wälzlager

Bearings

Rodamientos

Dimensioni mm		Dimensiones		n. ordinaz. FIAT	n. ordinaz. RIV	Sgr.
Dimensions	Abmessungen	Dimensions	Dimensiones			
Diametro interno <i>Diamètre int.</i> <i>Innendurchmesser</i>	Bore <i>Diám. int.</i>	Diametro esterno <i>Diamètre ext. Outside diameter</i> <i>Aussendurchmesser Diám. ext.</i>	Spessore <i>Epaisseur</i> <i>Breite</i>			
15		35		336501	01/01/4808	D2.02
15		42		336658	05/02/4911	D3.14
25		57/62,88		4092090	13828	B2.04
35		72/76		4092099	13744 a/336	B2.04
69,85		99,17		4093445	01/02/2228	B4.04
25		62		20996680	6 B 25	B4.01
28		58		4121599	14172/053	B4.01
25		57		4141073	13742 b/053	B2.04
20		52		23144770	5 B 20	B2.04
15		35		24940440	AL 15/326	A4.03-A4.03/1
15		42		24940460	BL 15/326	A4.03-A4.03/1
23		52		60055388	01/06/4016	D3.14



## CAVI PER IMPIANTO ELETTRICO (forniti a metri)

Câbles électriques (livrés par mètres)  
Elektrische Leitungen (vom laufenden Meter erhältlich)

Electrical cables (supplied to the meter)  
Cables eléctricos que se suministran por metros

COLORE ISOLAMENTO	ISOLANT	ISOLIERUNG	COLOR AND INSULATION	COLORES DEL FORRO	Sezione in mm <sup>2</sup>		Section en mm <sup>2</sup>		Querschnitt in mm <sup>2</sup>		Cross-section in mm <sup>2</sup>		Secciones en mm <sup>2</sup>	
					0,5	1	1,5	2,5	4	6	10			
n. ordinaz.														
Grigio verde	Gris-vert	Graugrün	Green-gray	Gris-verde										
Bianco	Blanc	Weiss	White	Blanco	1 91400 90	1 91420 90	1 91402 90							
Nero	Noir	Schwarz	Black	Negro		1 91401 90			1 91431 90		1 91405 90		1 91406 90	
Azzurro	Bleu	Blau	Blue	Azul		1 91421 90			1 91403 90					
Marrone	Marron	Braun	Brown	Pardo		1 91419 90			1 91436 90	1 91404 90				
Giallo	Jaune	Gelb	Yellow	Amarillo		1 91422 90								
Rosso	Rouge	Rot	Red	Rojo		1 91423 90			1 91433 90	1 91437 90				
Verde	Vert	Grün	Green	Verde		1 91424 90			1 91434 90					
Grigio	Gris	Grau	Gray	Gris		1 91425 90			1 91438 90					
Rosa	Rose	Rosa	Pink	Rosado		1 91426 90								
Bianco con rigatura nera	Blanc avec rayure noire	Weisschwarz	White with black tracer	Blanco y negro		1 91427 90								
Azzurro con rigatura nera	Bleu avec rayure noire	Blauschwarz	Blue with black tracer	Azul y negro		1 91428 90								
Giallo con rigatura nera	Jaune avec rayure noire	Gelbschwarz	Yellow with black tracer	Amarillo y negro		1 91429 90								
Verde con rigatura nera	Vert avec rayure noire	Grünschwarz	Green with black tracer	Verde y negro		1 91418 90								
Grigio con rigatura nera	Gris avec rayure noire	Grauschwarz	Gray with black tracer	Gris y negro		1 91439 90								
In resina sintetica per cavo accensione	En résine synthétique pour fils de bougies	Aus Kunstharz für Zündkabel	Synthetic resin, for engine ignition cable	De resina sintética: cable de encendido del motor		1 91100 94								

## CAPICORDA E CAPPUCCI ISOLANTI PER CAVI ELETTRICI

Cosses et capuchons isolants pour câbles électriques  
Kabelschuhe und Schutzkappen

Electrical cable terminals and boots  
Terminales y capuchones aislantes de cables eléctricos

n. ordinaz.




1 04015 90

n. ordinaz.



1 04111 40


n. ordinaz.

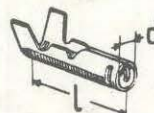

<i>d</i>	<i>l</i>
3,85	17,2
4,35	20,4

1 05020 74  
1 05022 74


n. ordinaz.

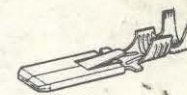


1 02506 40



1 20560 40

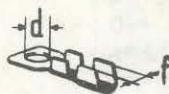

<i>d</i>	<i>f</i>	
6,2	3,8	1 04046 40
6,2	7	1 04047 40
5,2	3,2	1 04048 40
6,2	4,5	1 04049 40

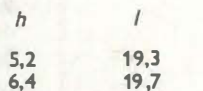

<i>h</i>	<i>l</i>	
5,2	19,3	1 02497 40
6,4	19,7	1 02498 44

1 02497 40  
1 02498 44



<i>D</i>	<i>d</i>	
14	4,5	1 04051 86
14	6,5	1 04052 80

1 04051 86  
1 04052 80




<i>d</i>	<i>l<sub>1</sub></i>	
3,2	22	1 04106 40
4,3	24	1 04107 40
6,4	29	1 04109 40
5,3	27	1 04110 40
8,4	33	1 04128 40

1 04106 40  
1 04107 40  
1 04109 40  
1 04110 40  
1 04128 40



<i>a</i>	<i>h</i>	
14	5,5	1 04017 44
15	7,5	1 04019 44


1 04017 44  
1 04019 44

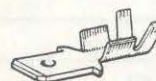

1 02501 40



1 02505 40

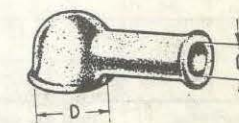

<i>D</i>	<i>d</i>	
10	7	1 04053 80
15	7	1 04054 85
15	10	1 04055 80
20	12,5	1 04056 80

1 04053 80  
1 04054 85  
1 04055 80  
1 04056 80

This document was downloaded free from

[www.iw1axr.eu/carmanual.htm](http://www.iw1axr.eu/carmanual.htm)

Questo documento è stato scaricato gratuitamente da

[www.iw1axr.eu/auto.htm](http://www.iw1axr.eu/auto.htm)